
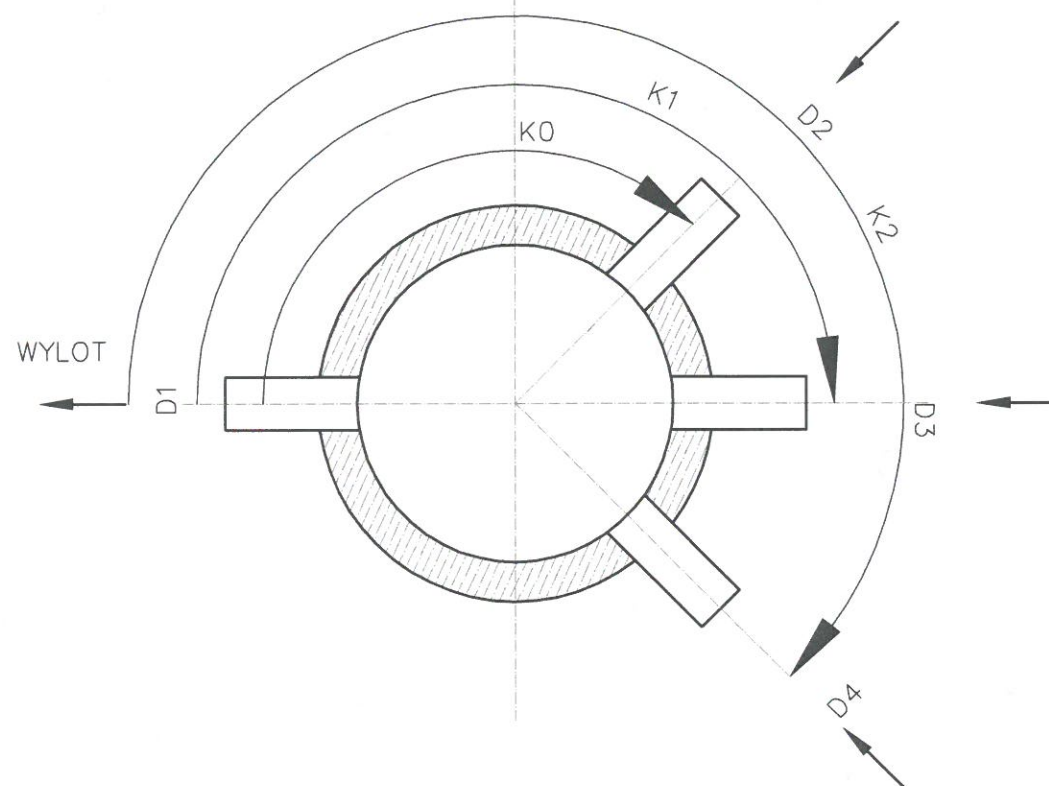
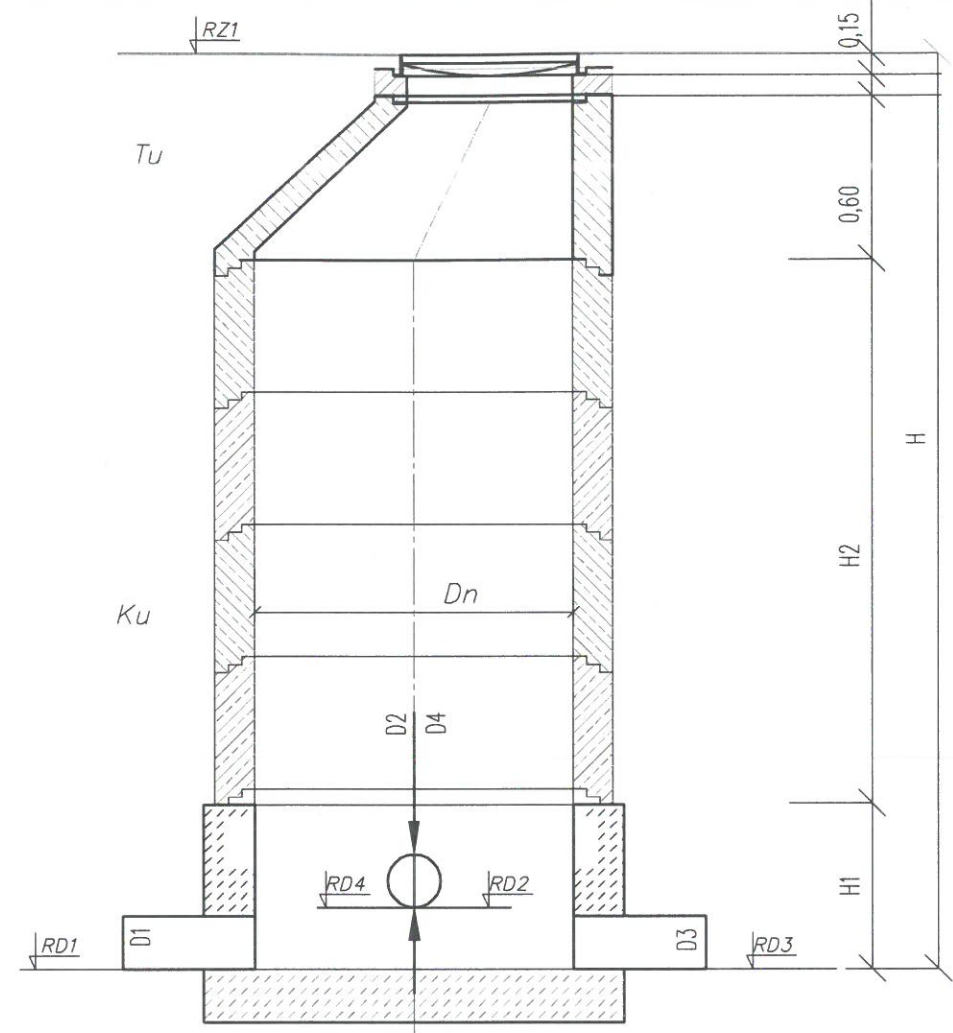


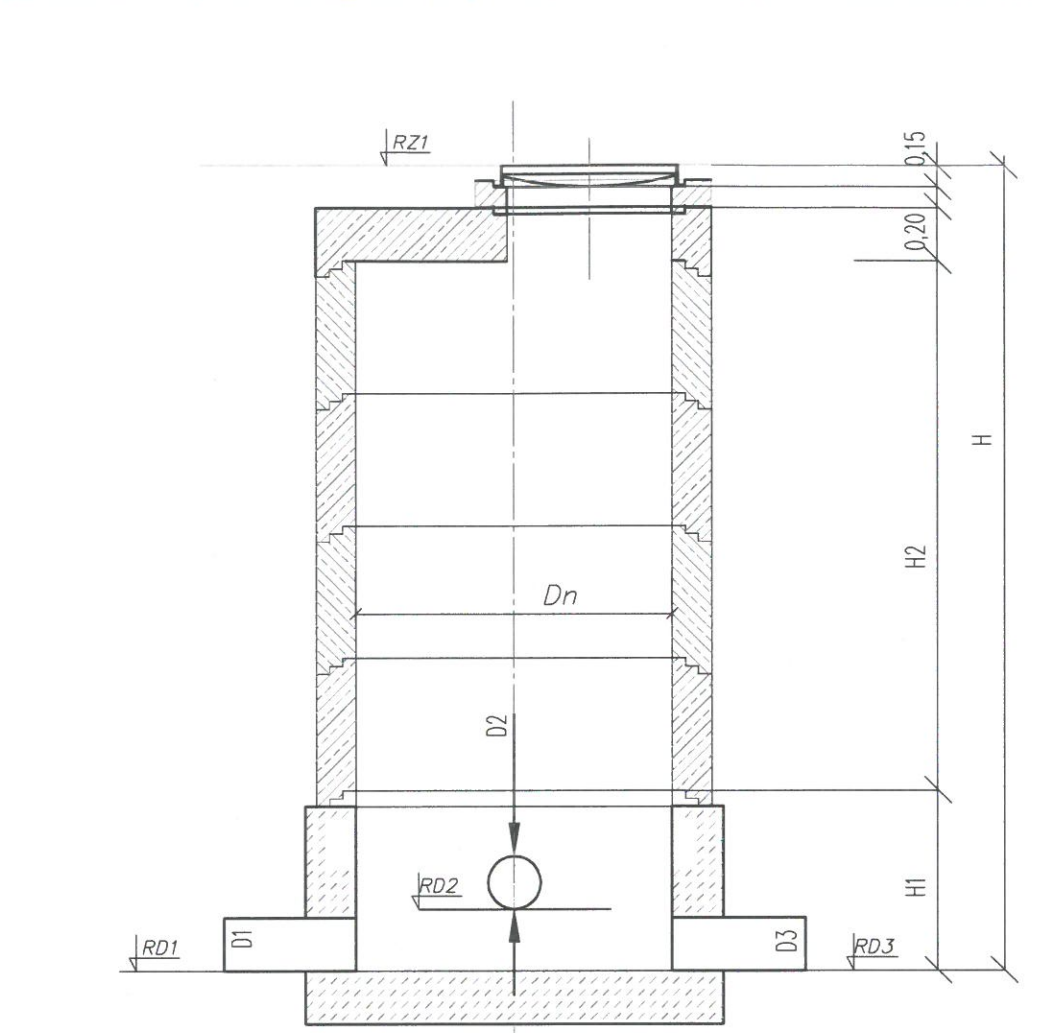

KIEROWNIK ROBÓT
BRANŻA SANITARNA
mgr inż. Piotr Spiżewski
Upr.bud. Nr SLK/1543/OWOS/06
OC-SŁOIB Nr SLK/IS/4546/07

DOKUMENTACJA
POWYKONAWCZA

OPIS WIELKOŚCI CHARAKTERYSTYCZNYCH WG ZESTAWIEŃ STUDNI
WG V-23_PW_501-503

KOPIOWANIE BEZ PISEMNEJ ZGODY AUTORA ZABRONIONE		PRAWA AUTORSKIE ZASTRZEŻONE		
PRACOWNIA PROJEKTOWANIA I USŁUG INWESTYCYJNYCH ALFA Spółka z o.o. Spółka komandytowa 59-220 LEGNICA, ul. ŁOKIETKA 18 +48 76 8525671 www.ppalfa.pl pracownia@ppalfa.pl				
OBIEKT: PRZEBUDOWA BUDYNKU HANDLOWEGO BIELSKO BIAŁA UL. WARSZAWSKA 180				
IMIĘ I NAZWISKO PROJEKTANTA PROJEKTANT: mgr inż. Agnieszka Szczepaniuk uprawnienia budowlane do projektowania bez ograniczeń w specjalności instalacyjnej w zakresie sieci, instalacji i urządzeń ciepłotnych, wentylacyjnych, gazowych, wodociągowych i kanalizacyjnych nr 65/DOŚ/04		PODPIS		
SPRAWDZAJĄCY: mgr inż. Sylwia Domagała uprawnienia budowlane do projektowania bez ograniczeń w specjalności instalacyjnej w zakresie sieci, instalacji i urządzeń ciepłotnych, wentylacyjnych, gazowych, wodociągowych i kanalizacyjnych nr DOŚ/0132/PBS/16				
NAZWA RYSUNKU SCHEMAT STUDNI BETONOWEJ		BRANŻA SANITARNA		
ID PROJEKTU V-23	STADIUM PW	DATA 11.03.2024	SKALA -	NR RYS 601/PZT
NAZWA PLIKU V-23_PW_N_S_SCHEMAT STUDNI BETONOWEJ-601_PZT				ID REWIZJI -