

Aqua S.A.

Bielsko - Biała
Tel. Nr:
Fax Nr:
Email:


Raport z inspekcji / Inspekcja:: 1

Data: 2024-11-21	Praca nr:	Pogoda: lekki opad	Operator:	Numer sekcji: 22	Właściciel:
Obecny:	Pojazd:	Kamera: ipek rx 130	Nastawiać:	Wyczyszczone: Tak	Poziom:

Ulica od studni: ul.Warszawska 180	Mapa nr 1	Od studni: S7.2
Ulica do studni:	Mapa nr 2	Do studni: S7.1
Miasto: Bielsko-Biała	Wideo nr:	Długość sekcji: 8,78 m
Dzielnica:	Nośnik nr 1:	Długość rury:

Powód inspekcji: inspekcja kontrolna	Kształt: Koło
Rodzaj sekcji: Rura	Średnica/Wysokość: 160 mm
Rok ułożenia:	Materiał: PVC
Materiał okładziny:	Długość inspekcji:

Uwagi:

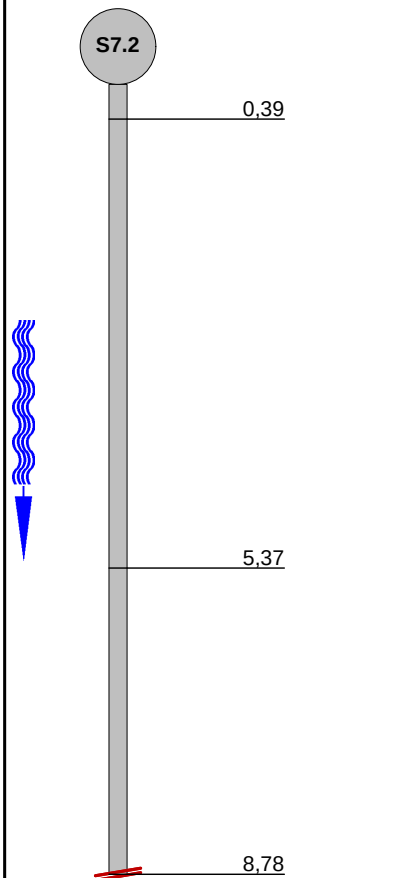
1:84	Pozycja	Obserwacja	MPEG	Zdjęcie					
	0,39	Węzeł początkowy, Studzienka włączowa, S7.2	00:00:00	22_1A					
	5,37	Zdjęcie ogólne, od 1 do 2 godz.	00:00:40	22_2A					
	8,78	Rezygnacja z inspekcji, Przeszkoda	00:01:19	22_3A, 22_3B					
STR no def	STR peak	STR mean	STR total	STR grade	SER no def	SER peak	SER mean	SER total	SER grade

Zdjęcia z inspekcji / Inspekcja:: 1


Miasto: Bielsko-Biała	Ulica: ul.Warszawska 180	Data:	Numer sekcji: 22	Numer pracy:
---------------------------------	------------------------------------	-------	----------------------------	--------------




Zdjęcie: 22_1A, 00:00:00
0,39m, Węzeł początkowy, Studzienka włazowa, S7.2

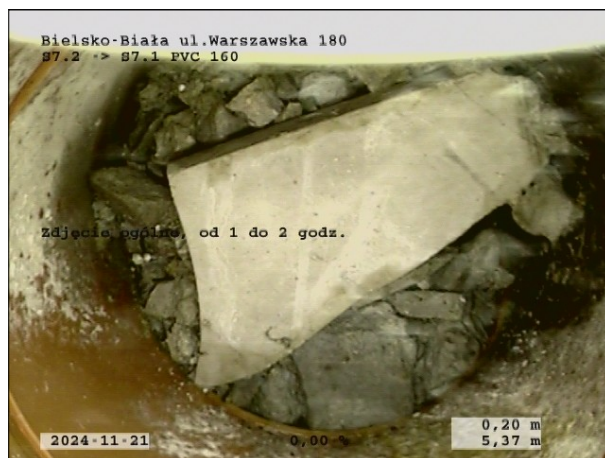

Zdjęcie: 22_2A, 00:00:40
5,37m, Zdjęcie ogólne, od 1 do 2 godz.

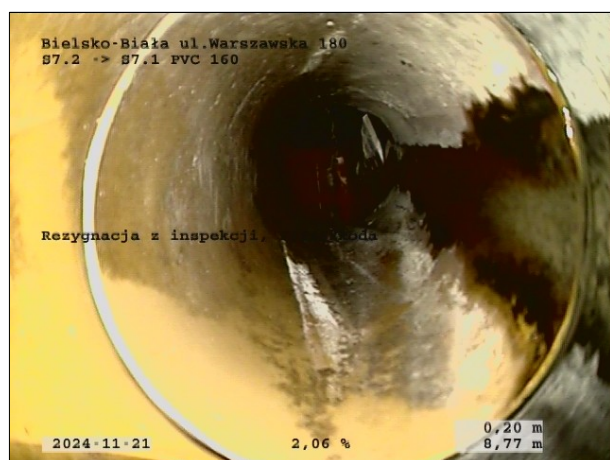

Zdjęcie: 22_3A, 00:01:19
8,78m, Rezygnacja z inspekcji, Przeszkoda

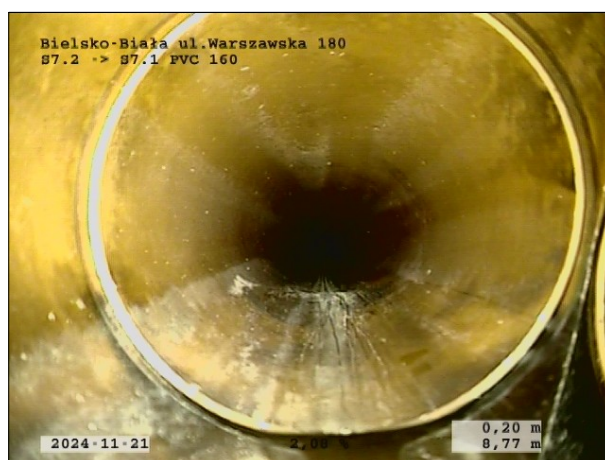


Zdjęcie: 22_3B, 00:01:19
8,78m, Rezygnacja z inspekcji, Przeszkoda

Sekcja: 22
Miasto: Bielsko-Biała

Inspekcja: 1
Ulica: ul.Warszawska 180

Data: 2024-11-21

Operator:

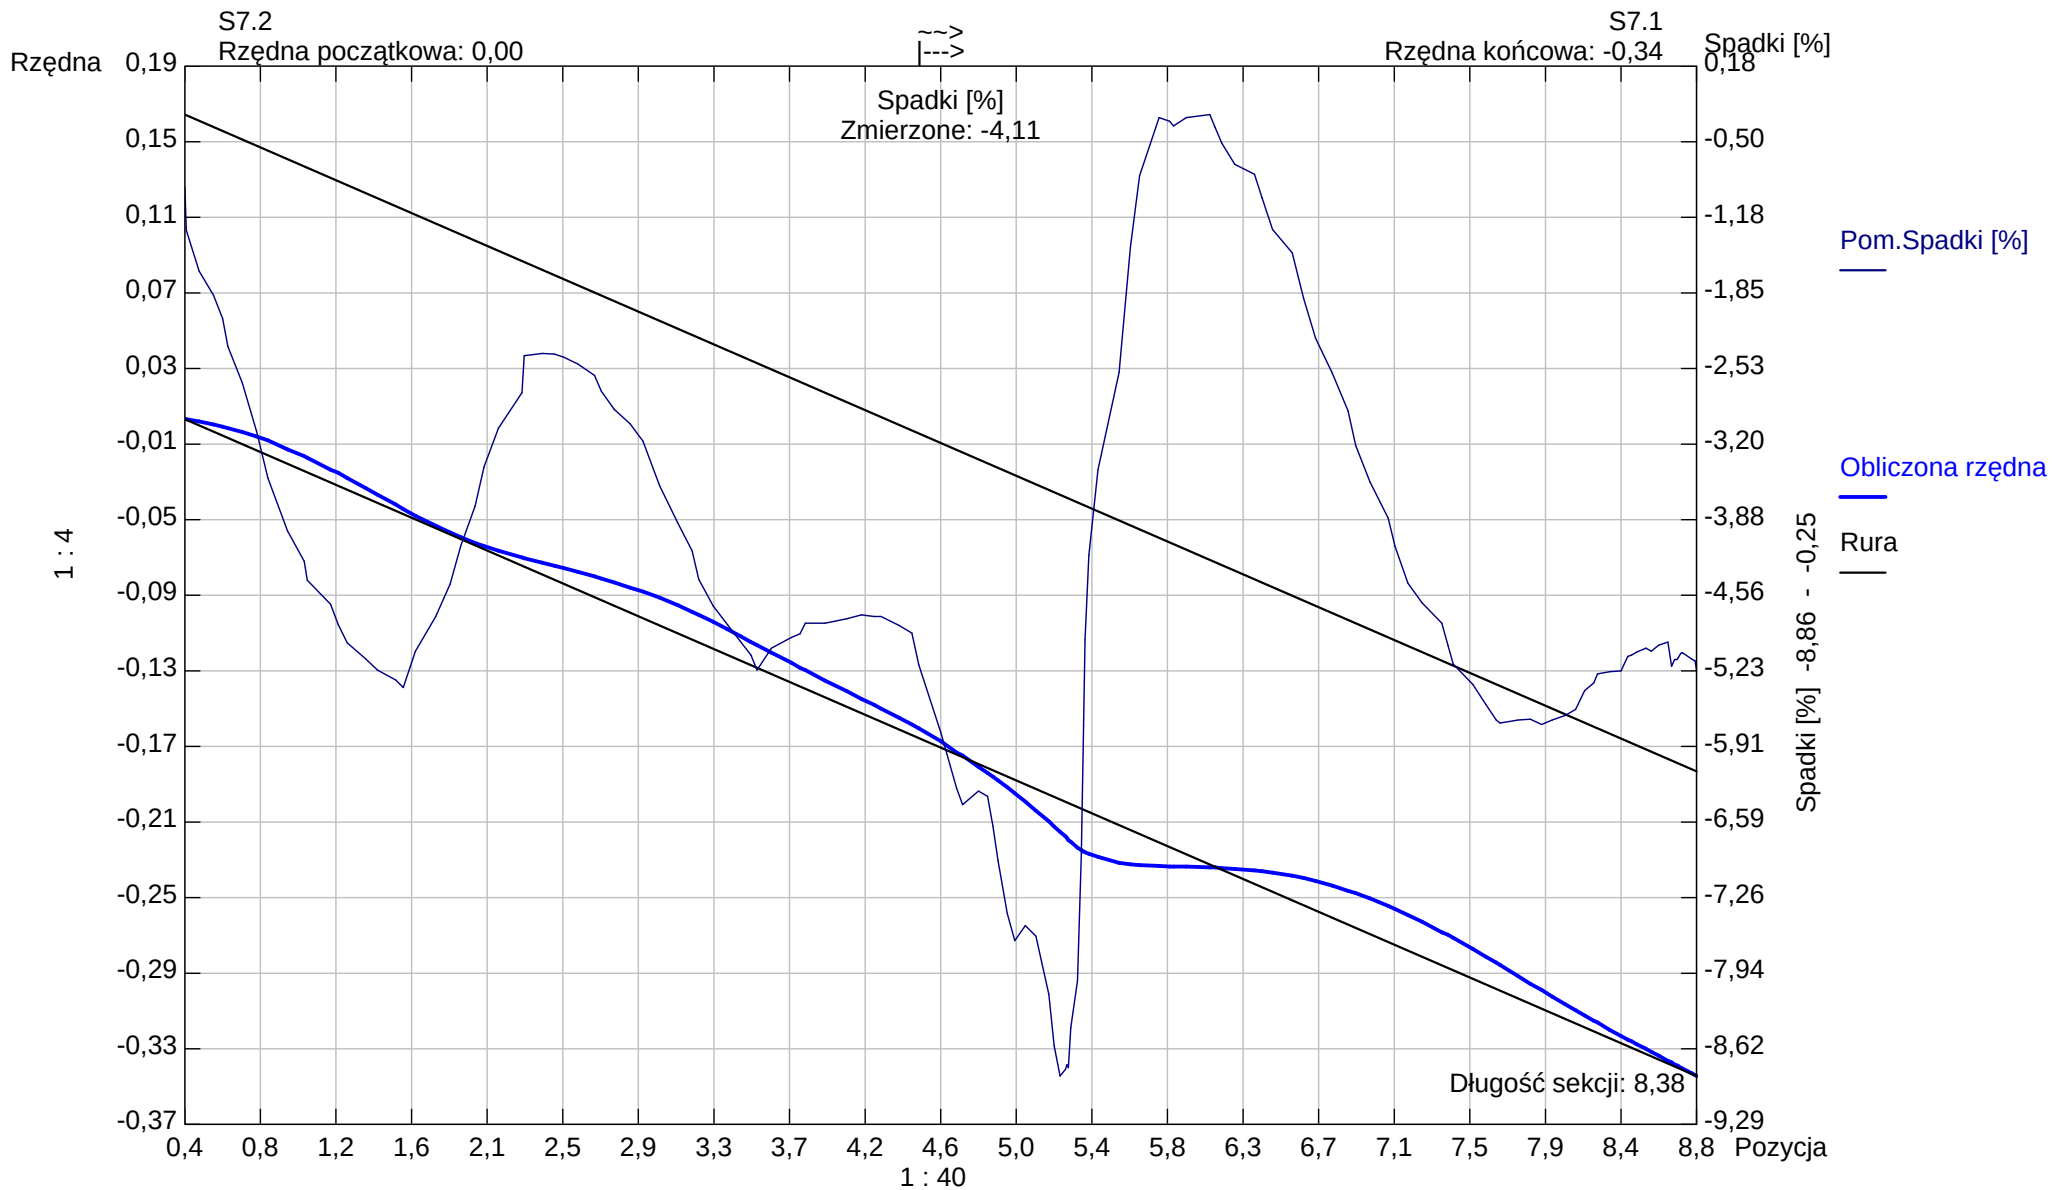

Kształt rury: Koło Wysokość rury: 160,00 Szerokość rury: 0,00