


Raport z inspekcji / Inspekcja:: 1

Data: 2024-11-26	Praca nr:	Pogoda: sucho	Operator:	Numer sekcji: 59	Właściciel:
Obecny:	Pojazd:	Kamera: ipek rx 130	Nastawiać:	Wyczyszczone: Tak	Poziom:

Ulica od studni: ul.Warszawska 180	Mapa nr 1	Od studni: S33
Ulica do studni:	Mapa nr 2	Do studni: S32
Miasto: Bielsko-Biała	Wideo nr:	Długość sekcji: 34,63 m
Dzielnica:	Nośnik nr 1:	Długość rury:

Powód inspekcji: inspekcja kontrolna	Kształt: Koło
Rodzaj sekcji: Rura	Średnica/Wysokość: 200 mm
Rok ułożenia:	Materiał: PVC
Materiał okładziny:	Długość inspekcji:

Uwagi:

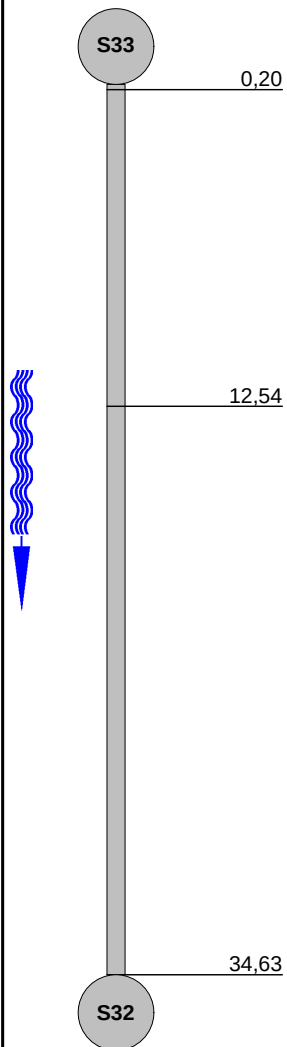1:294	Pozycja	Obserwacja	MPEG	Zdjęcie					
		Węzeł początkowy, Studzienka włączowa, S33	00:00:00	59_1A					
		Zdjęcie ogólne, od 12 do 2 godz.	00:01:08	59_2A, 59_2B					
		Węzeł końcowy, Studzienka włączowa, S32	00:03:27	59_3A					
STR no def	STR peak	STR mean	STR total	STR grade	SER no def	SER peak	SER mean	SER total	SER grade

Zdjęcia z inspekcji / Inspekcja:: 1

Miasto: Bielsko-Biała	Ulica: ul.Warszawska 180	Data:	Numer sekcji: 59	Numer pracy:
---------------------------------	------------------------------------	-------	----------------------------	--------------



Zdjęcie: 59_1A, 00:00:00
0,2m, Węzeł początkowy, Studzienka włazowa, S33



Zdjęcie: 59_2A, 00:01:08
12,54m, Zdjęcie ogólne, od 12 do 2 godz.



Zdjęcie: 59_2B, 00:01:08
12,54m, Zdjęcie ogólne, od 12 do 2 godz.




Zdjęcie: 59_3A, 00:03:27
34,63m, Węzeł końcowy, Studzienka włazowa, S32

Sekcja: 59
Miasto: Bielsko-Biała

Inspekcja: 1
Ulica: ul.Warszawska 180

Data: 2024-11-26

Operator:

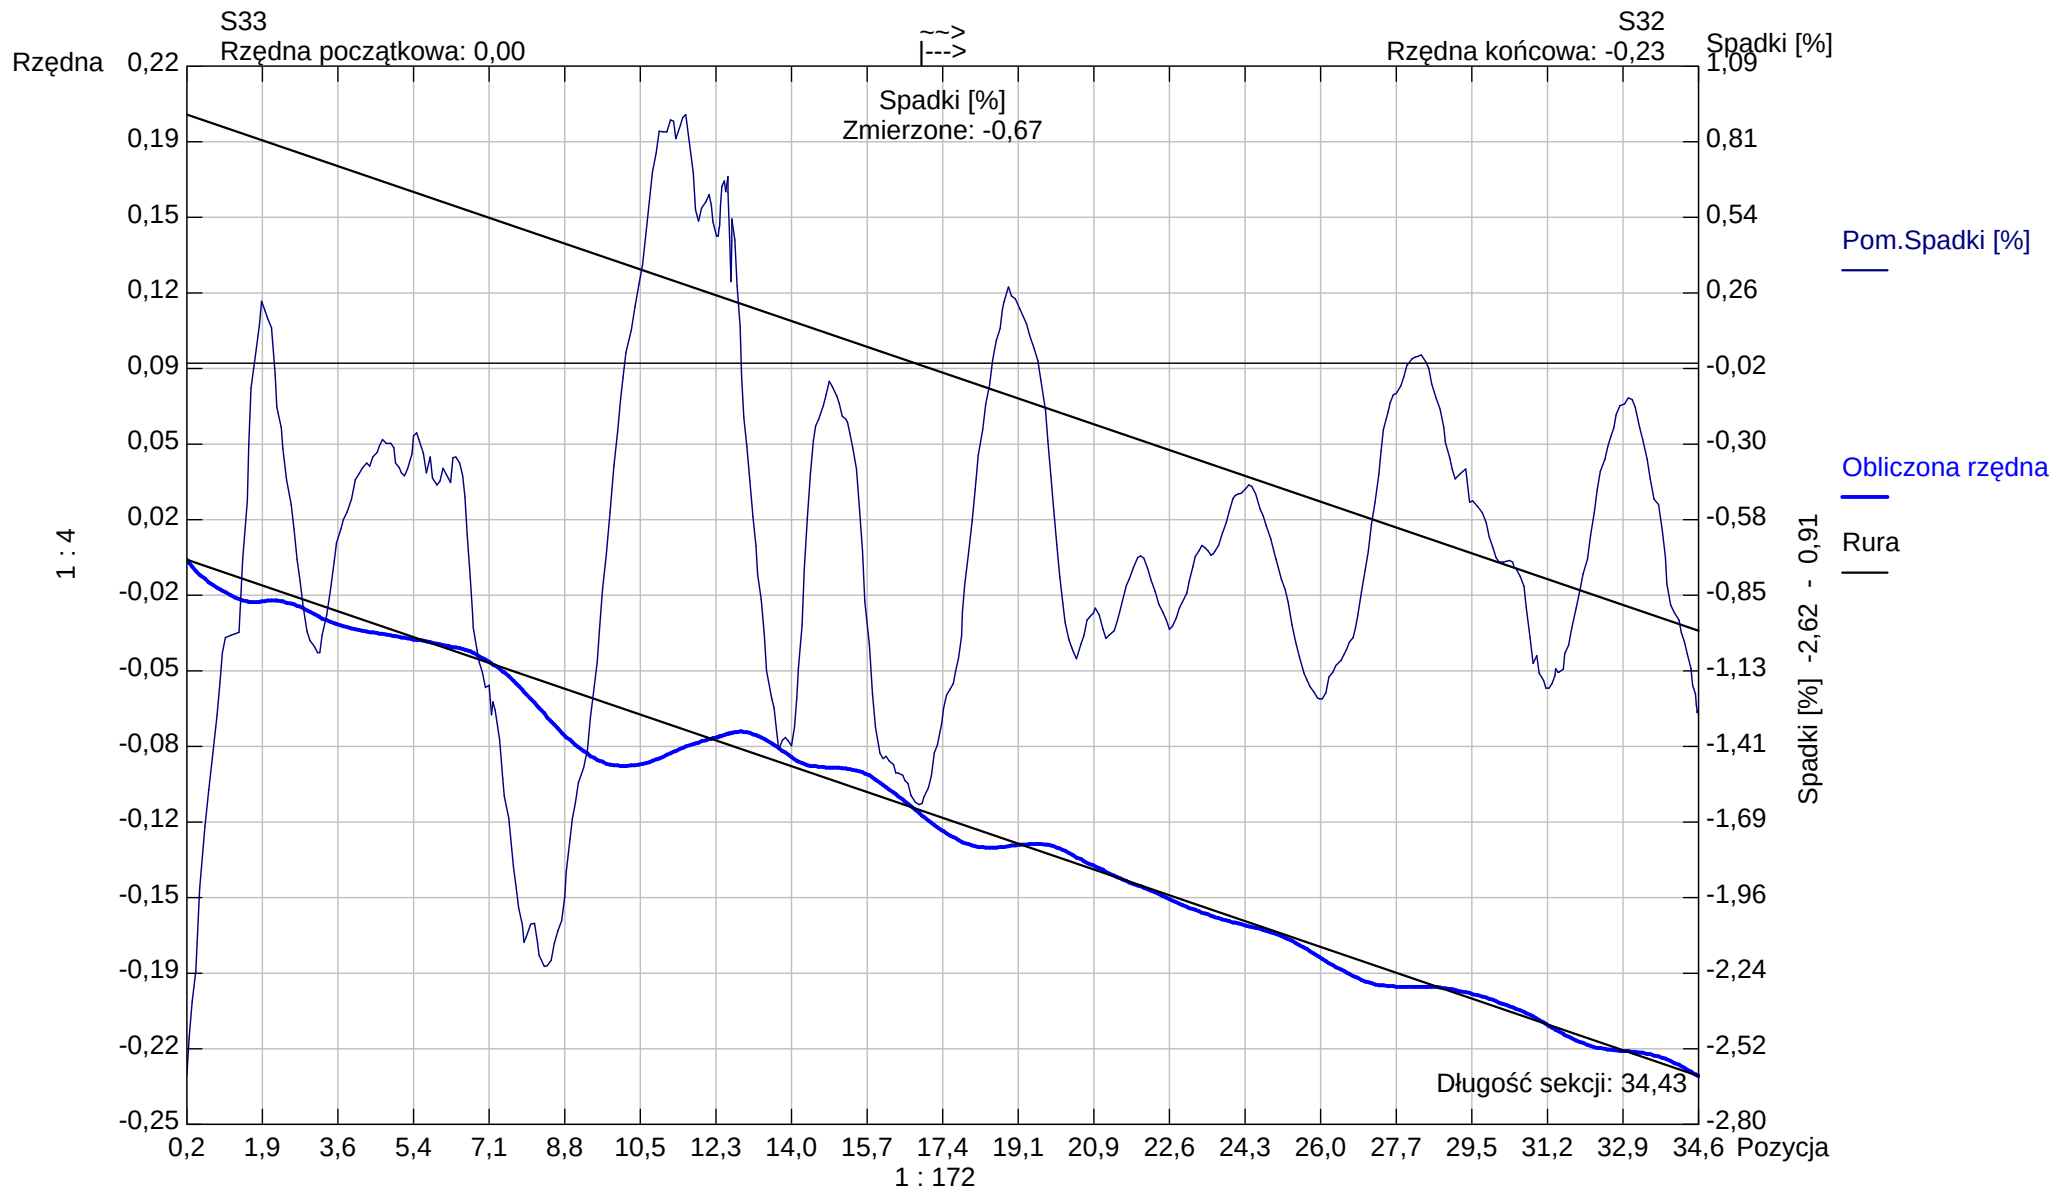

Kształt rury: Koło Wysokość rury: 200,00 Szerokość rury: 0,00