

Aqua S.A.

Bielsko - Biała

Tel. Nr:

Fax Nr:

Email:


Raport z inspekcji / Inspekcja:: 1

Data: 2024-11-20	Praca nr:	Pogoda: ulewny deszcz	Operator:	Numer sekcji: 1	Właściciel:
Obecny:	Pojazd:	Kamera: ipek rx 130	Nastawiać:	Wyczyszczone: Tak	Poziom:

Ulica od studni: ul.Warszawska 180	Mapa nr 1	Od studni: S1
Ulica do studni:	Mapa nr 2	Do studni: S2
Miasto: Bielsko-Biała	Wideo nr:	Długość sekcji: 22,13 m
Dzielnica:	Nośnik nr 1:	Długość rury:

Powód inspekcji: inspekcja kontrolna	Kształt: Koło
Rodzaj sekcji: Rura	Średnica/Wysokość: 200 mm
Rok ułożenia:	Materiał: PVC
Materiał okładziny:	Długość inspekcji:

Uwagi:

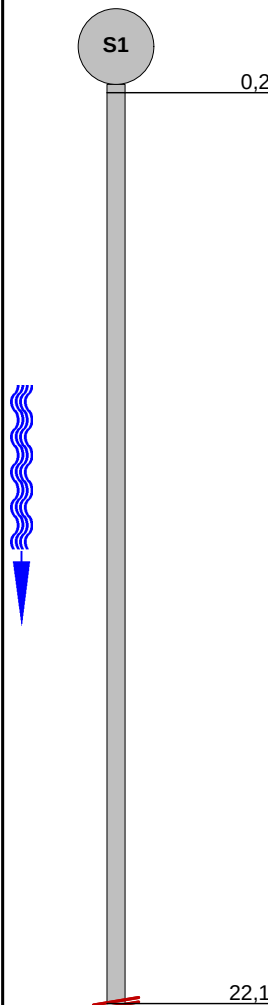1:182	Pozycja	Obserwacja	MPEG	Zdjęcie					
	0,20	Węzeł początkowy, Studzienka włączowa, S1	00:00:00	1_1A					
	22,13	Rezygnacja z inspekcji, Przeszkoda	00:03:18	1_2A					
STR no def	STR peak	STR mean	STR total	STR grade	SER no def	SER peak	SER mean	SER total	SER grade

Zdjęcia z inspekcji / Inspekcja:: 1

Miasto: Bielsko-Biała	Ulica: ul.Warszawska 180	Data:	Numer sekcji: 1	Numer pracy:
---------------------------------	------------------------------------	-------	---------------------------	--------------



Zdjęcie: 1_1A, 00:00:00
0,2m, Węzeł początkowy, Studzienka włazowa, S1




Zdjęcie: 1_2A, 00:03:18
22,13m, Rezygnacja z inspekcji, Przeszkoda

Sekcja: 1
Miasto: Bielsko-Biała

Inspekcja: 1
Ulica: ul.Warszawska 180

Data: 2024-11-20

Operator:

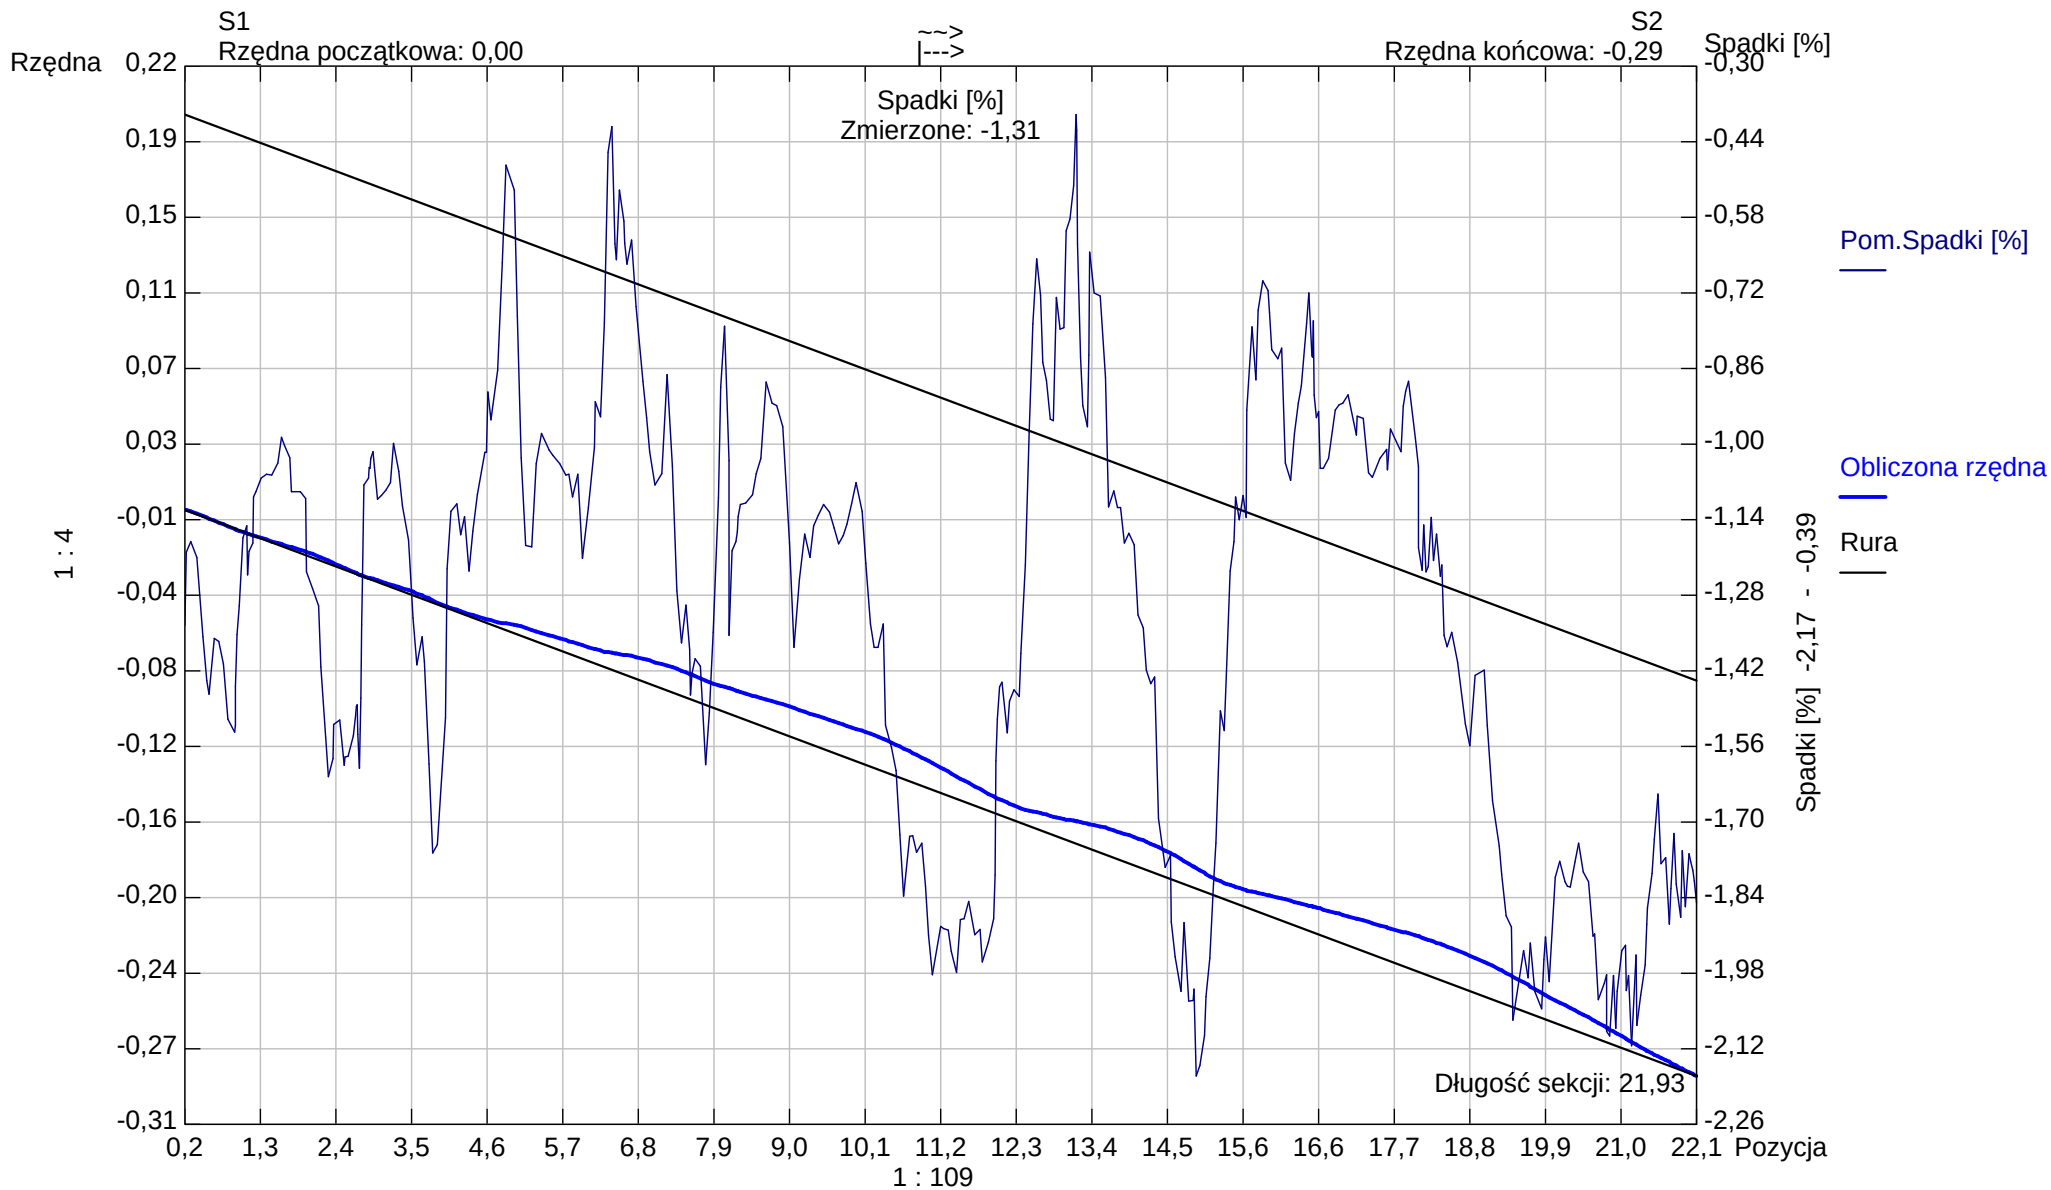

Kształt rury: Koło Wysokość rury: 200,00 Szerokość rury: 0,00

Zdjęcia z inspekcji / Inspekcja:: 1

Miasto: Bielsko-Biała	Ulica: ul.Warszawska 180	Data:	Numer sekcji: 2	Numer pracy:
---------------------------------	------------------------------------	-------	---------------------------	--------------



Zdjęcie: 2_1A, 00:00:00
0,2m, Węzeł początkowy, Studzienka włazowa, S2(s32)



Zdjęcie: 2_2A, 00:01:02
10,37m, Rezygnacja z inspekcji, Przeszkoda




Zdjęcie: 2_2B, 00:01:02
10,37m, Rezygnacja z inspekcji, Przeszkoda

Sekcja: 2
Miasto: Bielsko-Biała

Inspekcja: 1
Ulica: ul.Warszawska 180

Data: 2024-11-20

Operator:

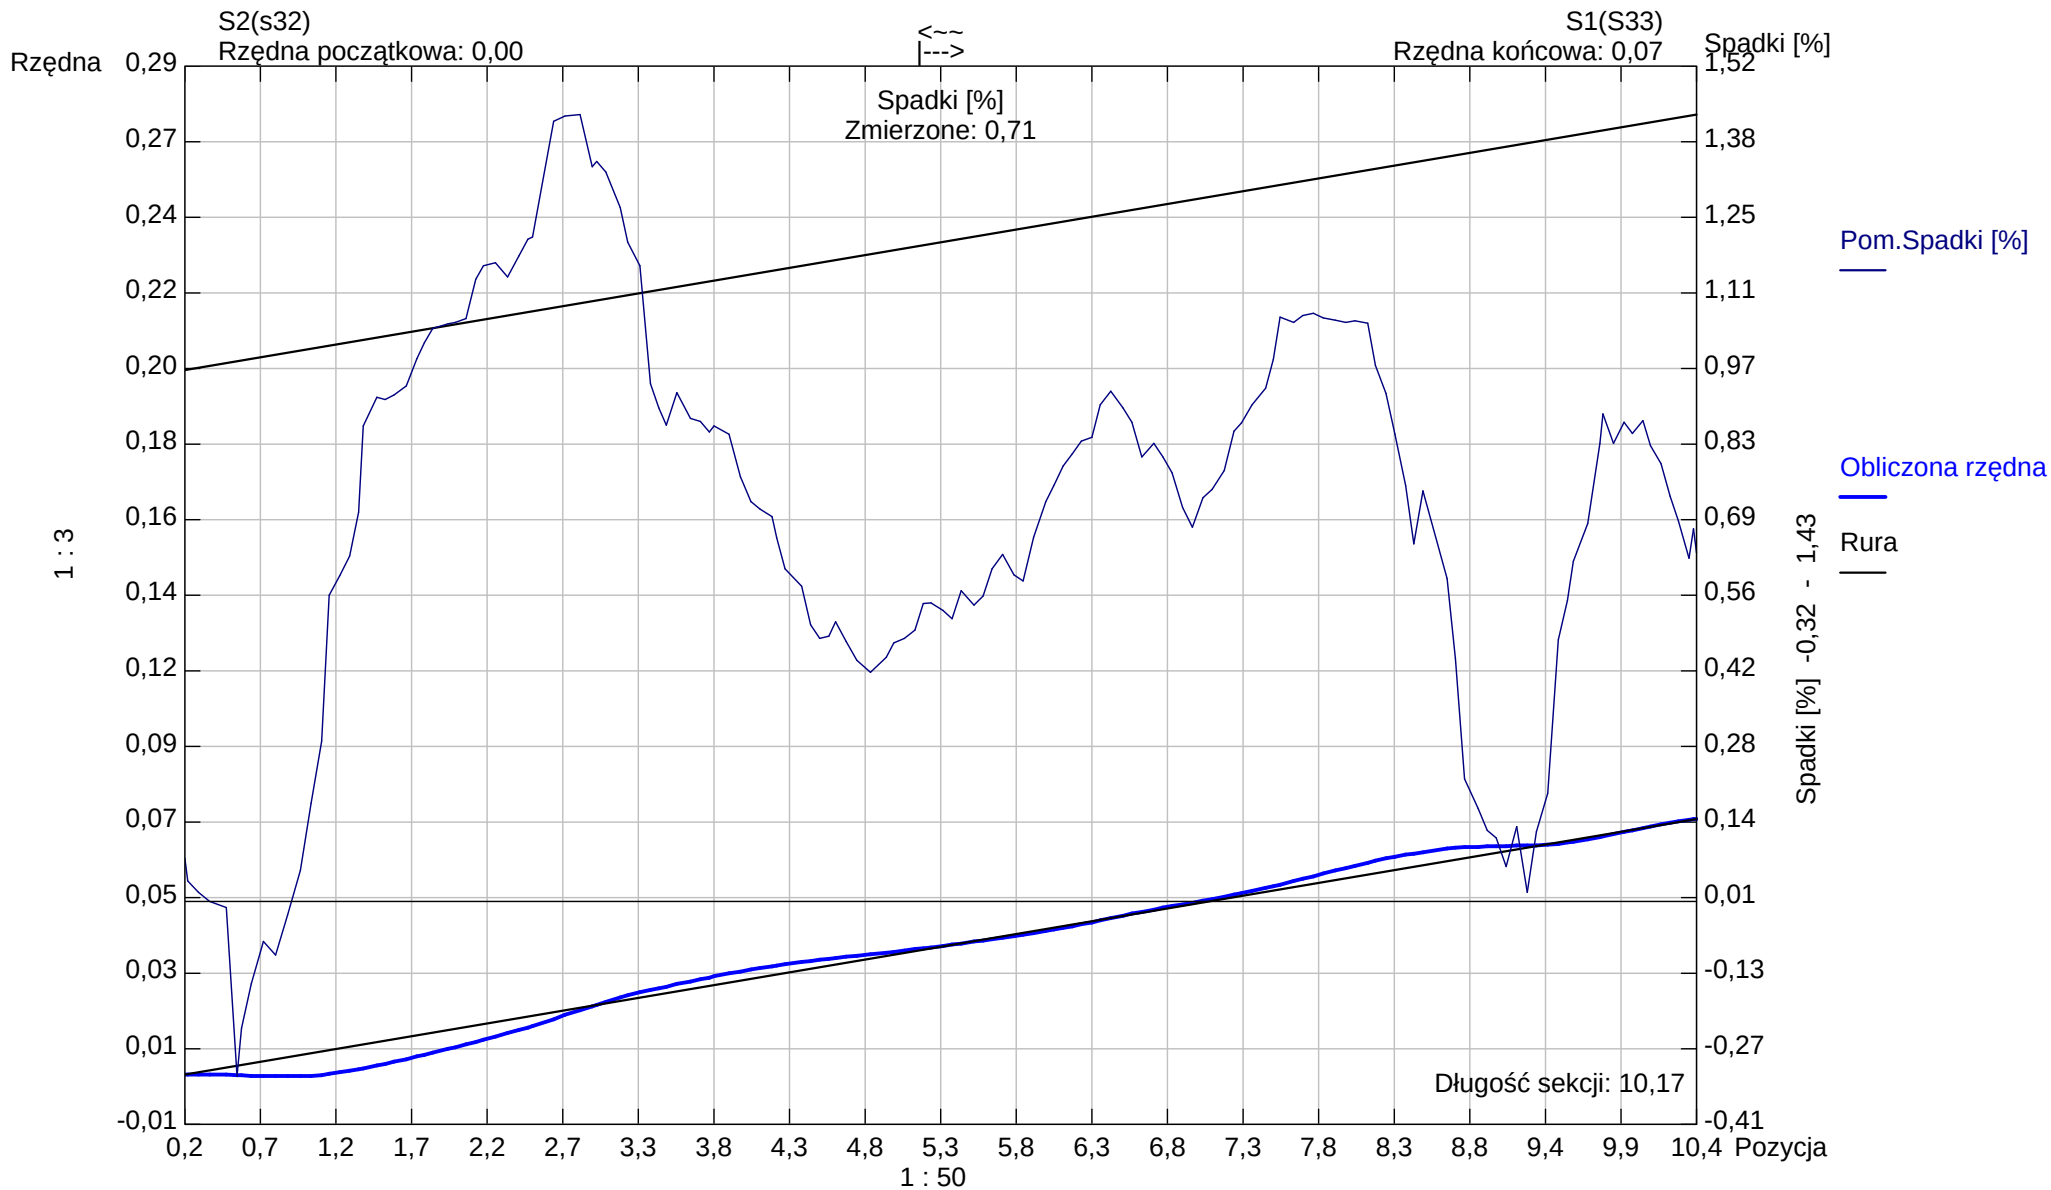

Kształt rury: Koło Wysokość rury: 200,00 Szerokość rury: 0,00

Aqua S.A.

Bielsko - Biała

Tel. Nr:

Fax Nr:

Email:


Raport z inspekcji / Inspekcja:: 1

Data: 2024-11-20	Praca nr:	Pogoda: ulewny deszcz	Operator:	Numer sekcji: 3	Właściciel:
Obecny:	Pojazd:	Kamera: ipek rx 130	Nastawiać:	Wyczyszczone: Tak	Poziom:

Ulica od studni: ul.Warszawska 180	Mapa nr 1	Od studni: S2(S32)
Ulica do studni:	Mapa nr 2	Do studni: S3(S31)
Miasto: Bielsko-Biała	Wideo nr:	Długość sekcji: 24,59 m
Dzielnica:	Nośnik nr 1:	Długość rury:

Powód inspekcji: inspekcja kontrolna	Kształt: Koło
Rodzaj sekcji: Rura	Średnica/Wysokość: 200 mm
Rok ułożenia:	Materiał: PVC
Materiał okładziny:	Długość inspekcji:

Uwagi:

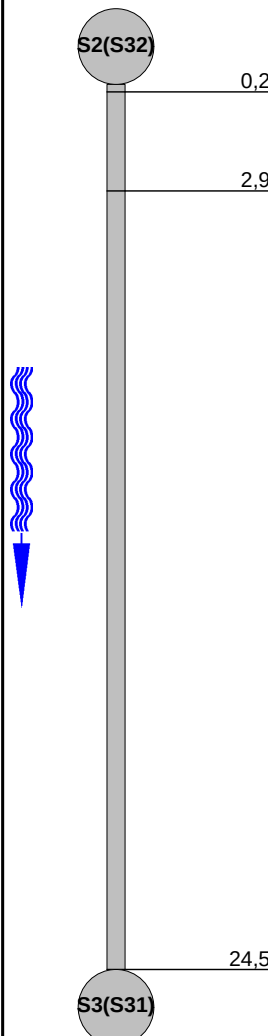1:210	Pozycja	Obserwacja	MPEG	Zdjęcie					
		Węzeł początkowy, Studzienka włączowa, S2(S32)	00:00:00	3_1A					
		Zdjęcie ogólne, od 12 do 12 godz.	00:00:29	3_2A					
		Węzeł końcowy, Studzienka niewłączowa, S3(S31)	00:02:42	3_3A, 3_3B					
STR no def	STR peak	STR mean	STR total	STR grade	SER no def	SER peak	SER mean	SER total	SER grade

Zdjęcia z inspekcji / Inspekcja:: 1


Miasto: Bielsko-Biała	Ulica: ul.Warszawska 180	Data:	Numer sekcji: 3	Numer pracy:
---------------------------------	------------------------------------	-------	---------------------------	--------------




Zdjęcie: 3_1A, 00:00:00
0,2m, Węzeł początkowy, Studzienka włazowa, S2(S32)



Zdjęcie: 3_2A, 00:00:29
2,96m, Zdjęcie ogólne, od 12 do 12 godz.

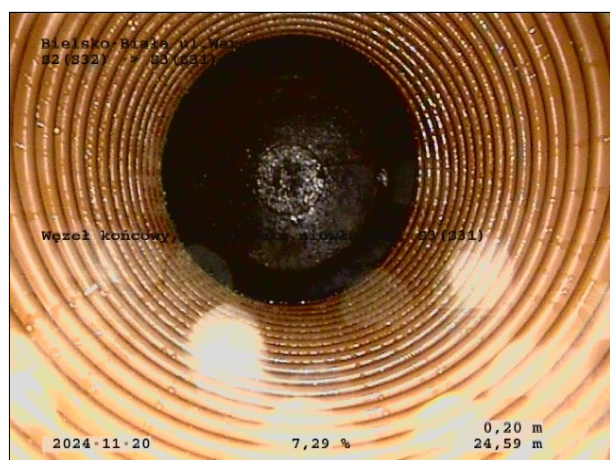

Zdjęcie: 3_3A, 00:02:42
24,59m, Węzeł końcowy, Studzienka niewłazowa, S3(S31)

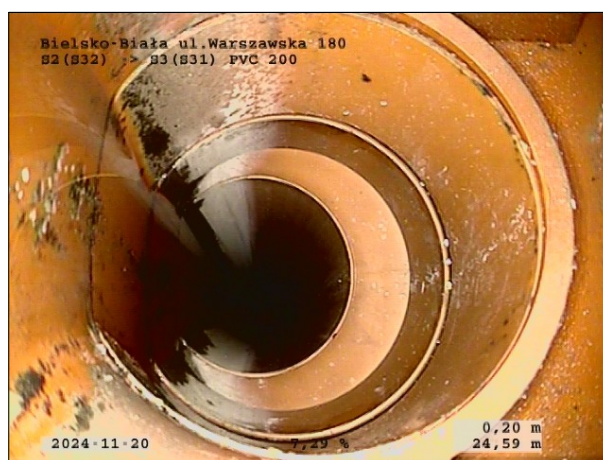

Zdjęcie: 3_3B, 00:02:42
24,59m, Węzeł końcowy, Studzienka niewłazowa, S3(S31)

Sekcja: 3

Inspekcja: 1

Miasto: Bielsko-Biała

Ulica: ul.Warszawska 180

Data: 2024-11-20


Operator:

S2(S32)

Rzędna początkowa: 0,00

S3(S31)

Rzędna końcowa: -0,18

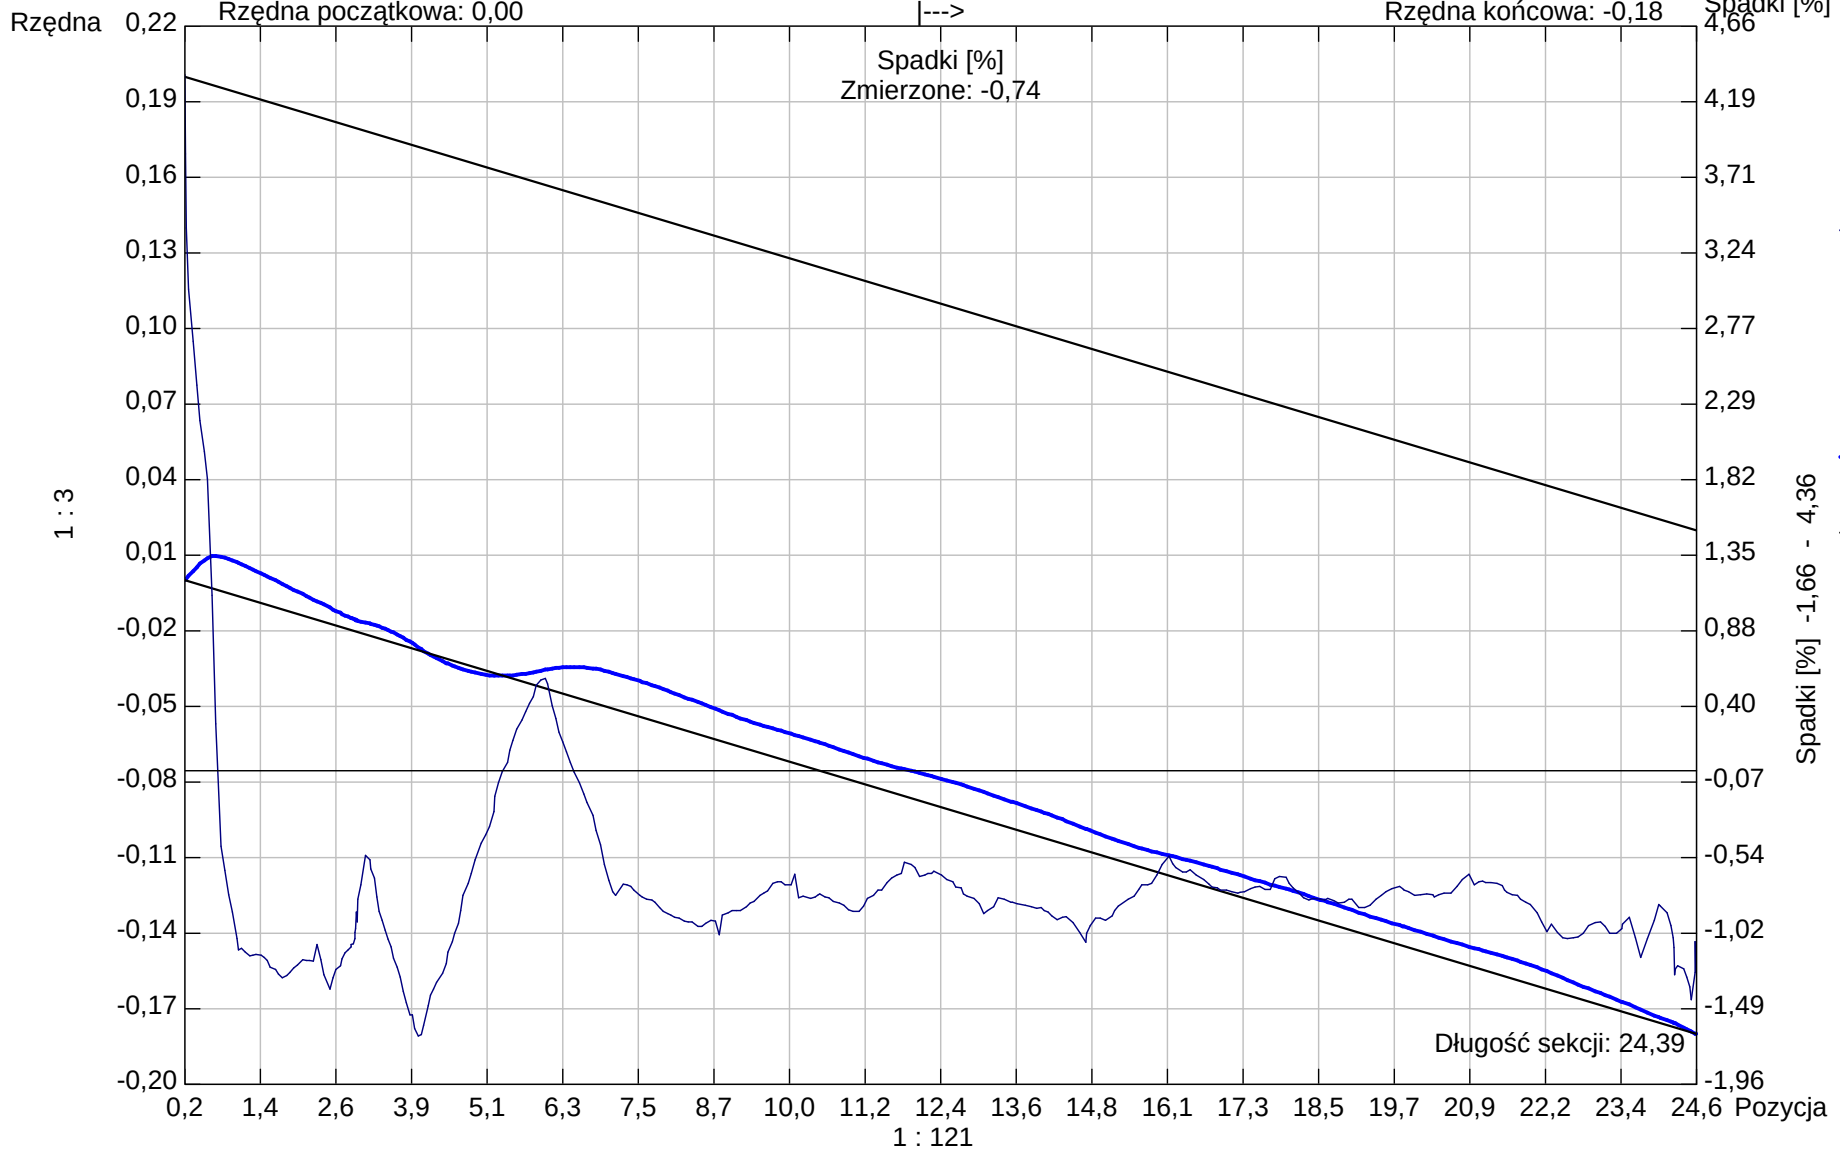

Kształt rury: Koło Wysokość rury: 200,00 Szerokość rury: 0,00

Aqua S.A.

Bielsko -Biała
Tel. Nr:
Fax Nr:
Email:


Raport z inspekcji / Inspekcja:: 1

Data: 2024-11-20	Praca nr:	Pogoda: ulewny deszcz	Operator:	Numer sekcji: 4	Właściciel:
Obecny:	Pojazd:	Kamera: ipek rx 130	Nastawiać:	Wyczyszczone: Tak	Poziom:

Ulica od studni: ul.Warszawska 180	Mapa nr 1	Od studni: S3(S31)
Ulica do studni:	Mapa nr 2	Do studni: S4
Miasto: Bielsko-Biała	Wideo nr:	Długość sekcji: 8,76 m
Dzielnica:	Nośnik nr 1:	Długość rury:


Powód inspekcji: inspekcja kontrolna	Kształt: Koło
Rodzaj sekcji: Rura	Średnica/Wysokość: 200 mm
Rok ułożenia:	Materiał: PVC
Materiał okładziny:	Długosc inspekcji:

Uwagi:

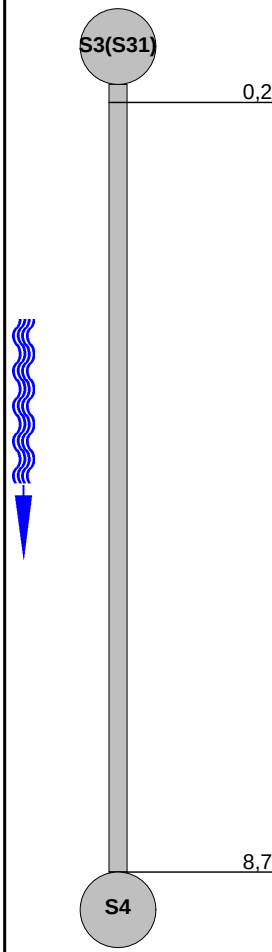
1:84	Pozycja	Obserwacja	MPEG	Zdjęcie					
		Węzeł początkowy, Studzienka niewłazowa, S3(S31)	00:00:00	4_1A					
		Węzeł końcowy, Studzienka włazowa, S4	00:02:36	4_2A, 4_2B					
STR no def	STR peak	STR mean	STR total	STR grade	SER no def	SER peak	SER mean	SER total	SER grade

Zdjęcia z inspekcji / Inspekcja:: 1


Miasto: Bielsko-Biała	Ulica: ul.Warszawska 180	Data:	Numer sekcji: 4	Numer pracy:
---------------------------------	------------------------------------	-------	---------------------------	--------------

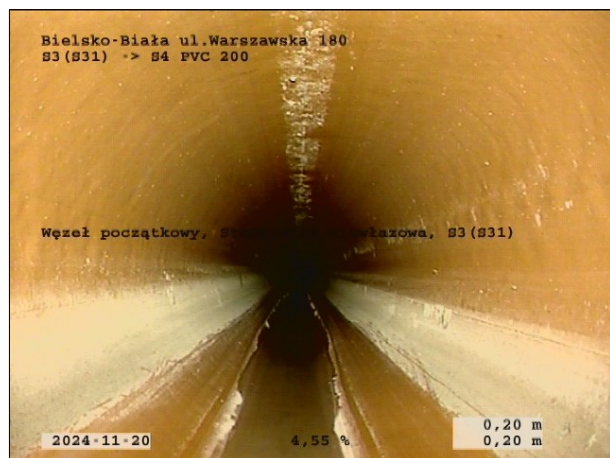

Zdjęcie: 4_1A, 00:00:00
0,2m, Węzeł początkowy, Studzienka niewłazowa, S3(S31)

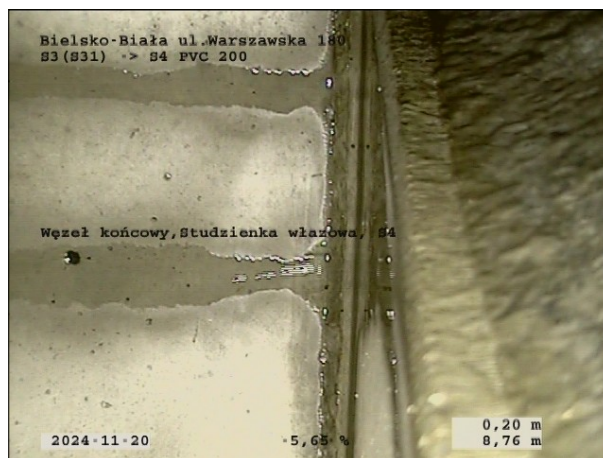

Zdjęcie: 4_2A, 00:02:36
8,76m, Węzeł końcowy, Studzienka włazowa, S4

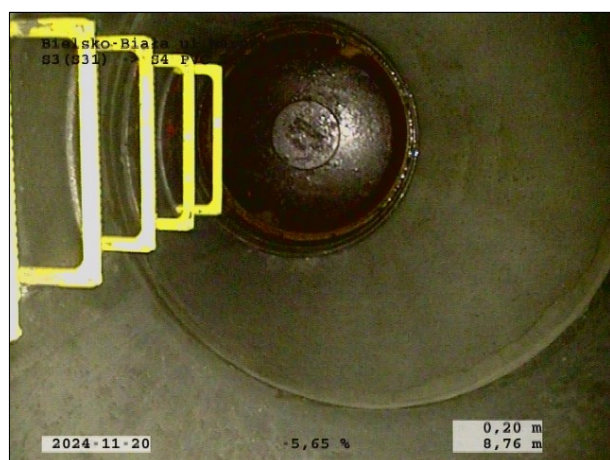


Zdjęcie: 4_2B, 00:02:36
8,76m, Węzeł końcowy, Studzienka włazowa, S4

Sekcja: 4
Miasto: Bielsko-Biała

Inspekcja: 1
Ulica: ul.Warszawska 180

Data: 2024-11-20

Operator:

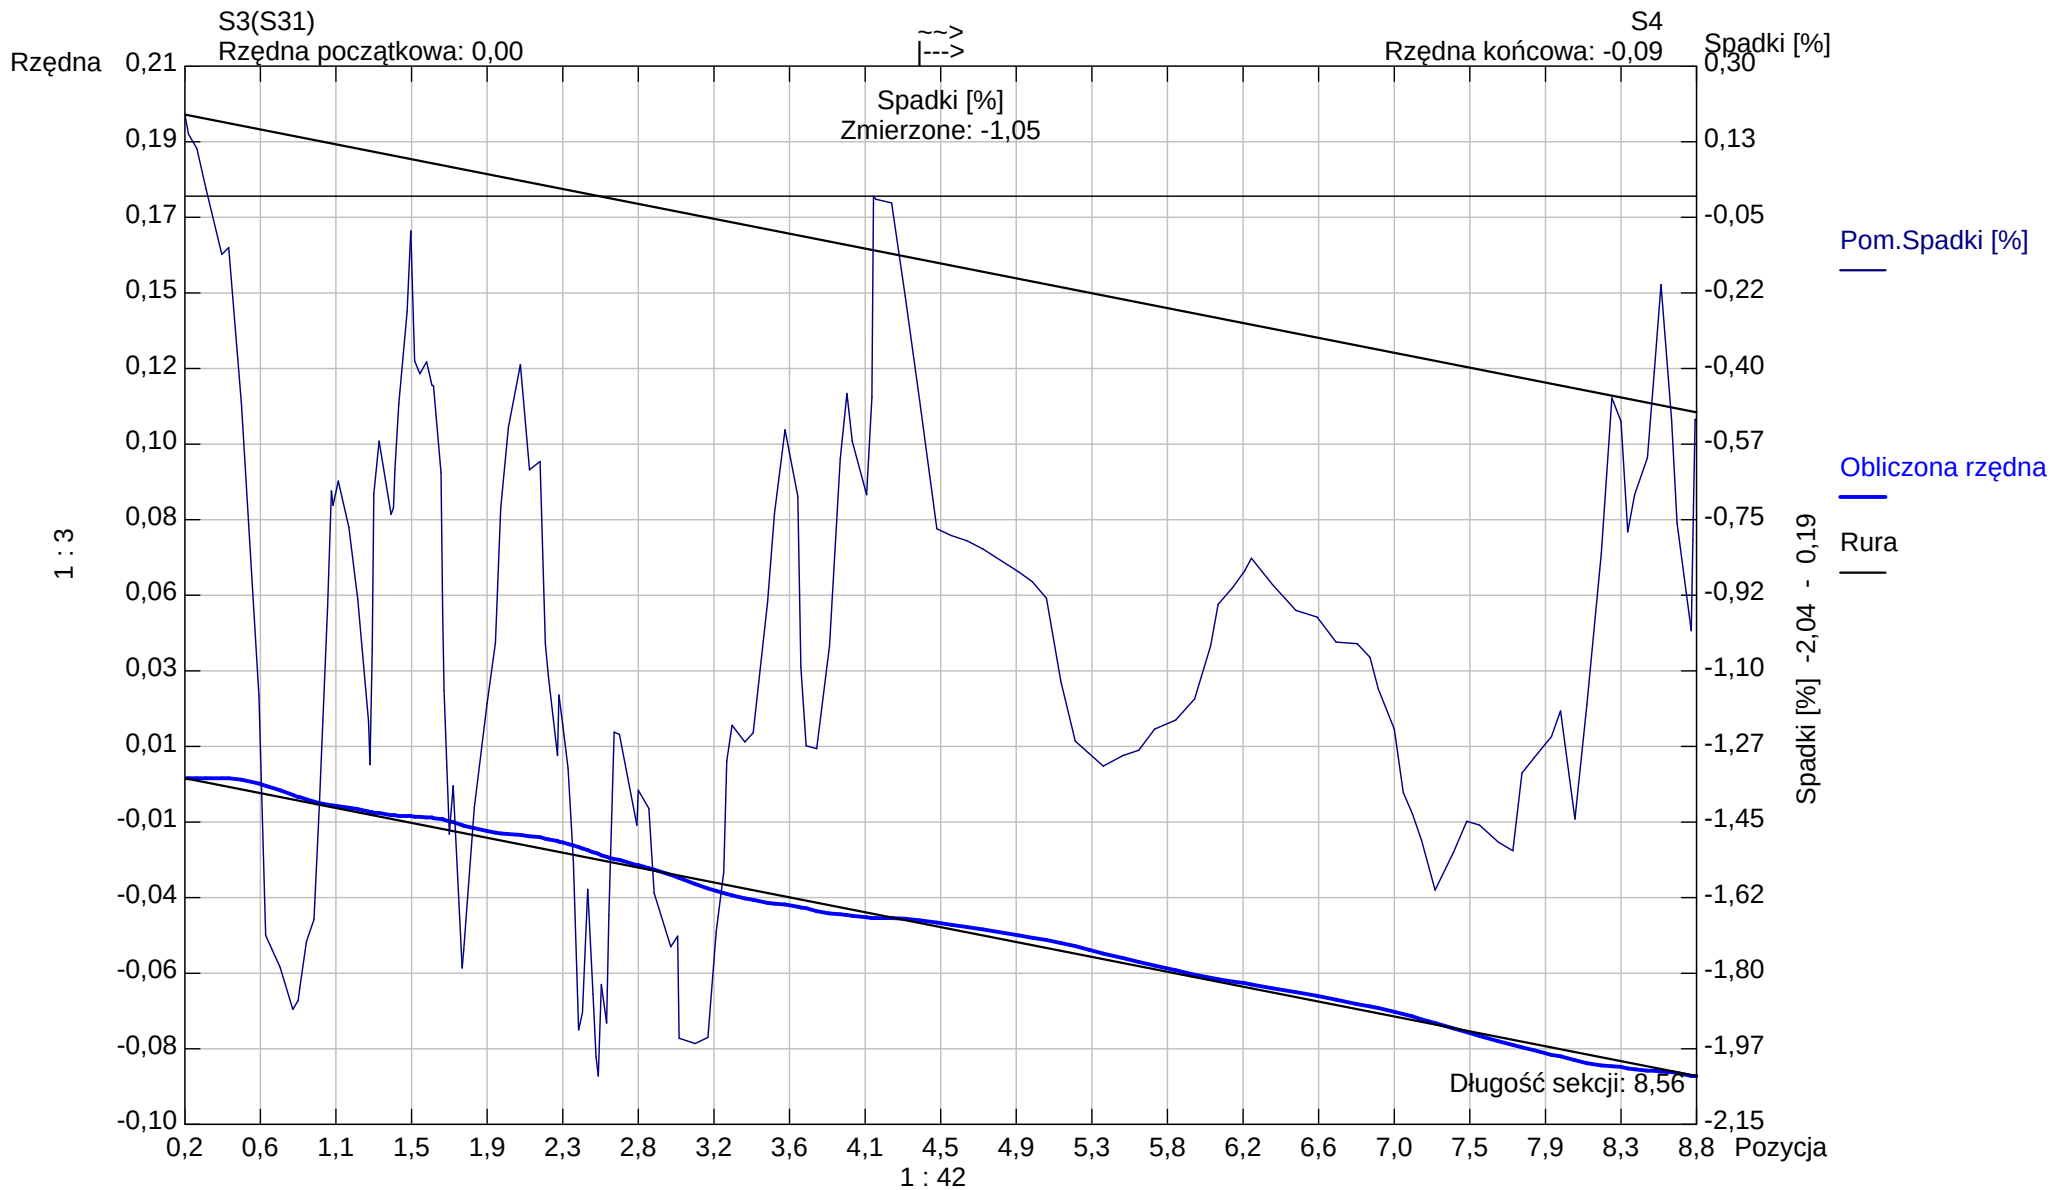

Kształt rury: Koło Wysokość rury: 200,00 Szerokość rury: 0,00

Aqua S.A.

Bielsko -Biała

Tel. Nr:

Fax Nr:

Email:


Raport z inspekcji / Inspekcja:: 1

Data: 2024-11-20	Praca nr:	Pogoda: lekki opad	Operator:	Numer sekcji: 5	Właściciel:
Obecny:	Pojazd:	Kamera: ipek rx 130	Nastawiać:	Wyczyszczone: Tak	Poziom:

Ulica od studni: ul.Warszawska 180	Mapa nr 1	Od studni: S4
Ulica do studni:	Mapa nr 2	Do studni: S6(S28)
Miasto: Bielsko-Biała	Wideo nr:	Długość sekcji: 27,39 m
Dzielnica:	Nośnik nr 1:	Długość rury:

Powód inspekcji: inspekcja kontrolna	Kształt: Koło
Rodzaj sekcji: Rura	Średnica/Wysokość: 200 mm
Rok ułożenia:	Materiał: PVC
Materiał okładziny:	Długość inspekcji:

Uwagi:

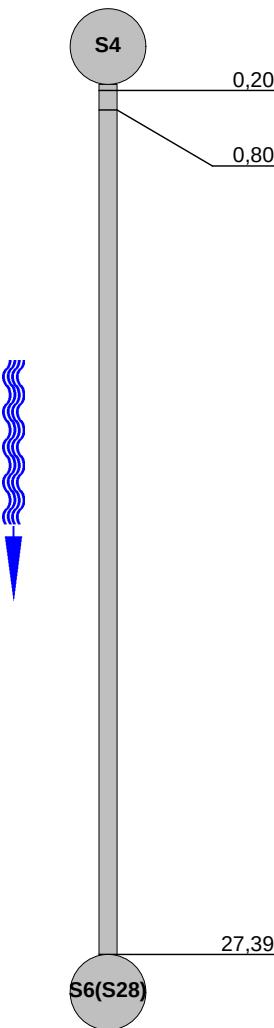1:238		Pozycja	Obserwacja	MPEG	Zdjęcie				
		Węzeł początkowy, Studzienka włazowa, S4	00:00:00	5_1A					
		Zdjęcie ogólne, od 5 do 7 godz.	00:00:14	5_2A					
		Węzeł końcowy, Studzienka włazowa, S6(S28)	00:03:19	5_3A					
STR no def	STR peak	STR mean	STR total	STR grade	SER no def	SER peak	SER mean	SER total	SER grade

Zdjęcia z inspekcji / Inspekcja:: 1

Miasto: Bielsko-Biała	Ulica: ul.Warszawska 180	Data:	Numer sekcji: 5	Numer pracy:
---------------------------------	------------------------------------	-------	---------------------------	--------------



Zdjęcie: 5_1A, 00:00:00
0,2m, Węzeł początkowy, Studzienka włazowa, S4



Zdjęcie: 5_2A, 00:00:14
0,8m, Zdjęcie ogólne, od 5 do 7 godz.



Zdjęcie: 5_3A, 00:03:19
27,39m, Węzeł końcowy, Studzienka włazowa, S6(S28)

Sekcja: 5

Inspekcja: 1

Data: 2024-11-20

Operator:

Miasto: Bielsko-Biała


Ulica: ul.Warszawska 180

S4

Rzędna początkowa: 0,00

S6(S28)

Rzędna końcowa: -0,20

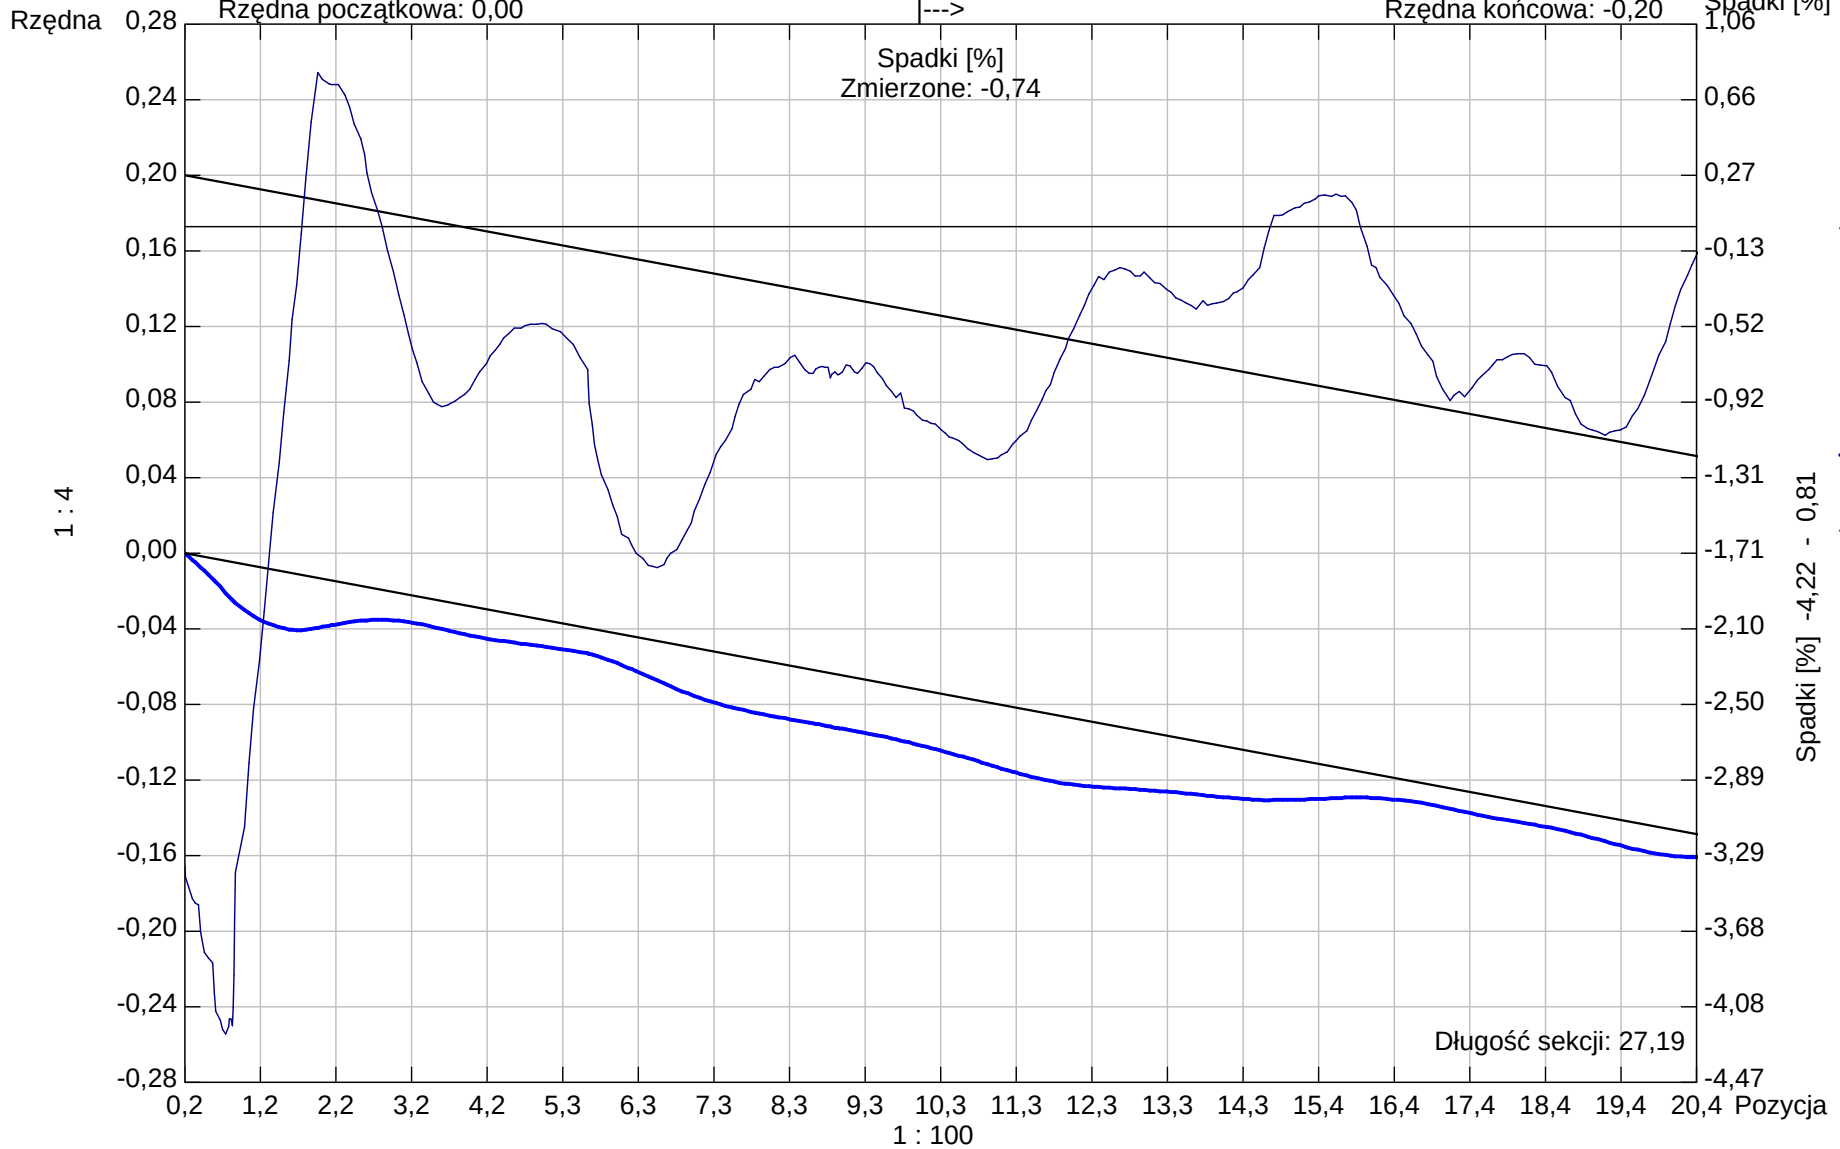

Kształt rury: Koło Wysokość rury: 200,00 Szerokość rury: 0,00

Aqua S.A.

Bielsko -Biała

Tel. Nr. _____

Fax Nr:

Email:

Raport z inspekcji / Inspekcja:: 1

Data: 2024-11-20	Praca nr:	Pogoda: lekki opad	Operator:	Numer sekcji: 6	Właściciel:
Obecny:	Pojazd:	Kamera: ipek rx 130	Nastawiać:	Wyczyszczzone: Tak	Poziom:

Ulica od studni:	ul.Warszawska 180	Mapa nr 1	Od studni:	S6(S28)
Ulica do studni:		Mapa nr 2	Do studni:	S7(S27)
Miasto:	Bielsko-Biała	Wideo nr:	Długość sekcji:	29,19 m
Dzielnica:		Nośnik nr 1:	Długość rury:	
Powód inspekcji:	inspekcja kontrolna	Kształt:	Koło	
Rodzaj sekcji:	Rura	Średnica/Wysokość:	200 mm	
Rok ułożenia:		Materiał:	PVC	
Materiał okładziny:		Długość inspekcji:		

Uwagi:

1:252	Pozycja	Obserwacja	MPEG	Zdjęcie
	0,20	Węzeł początkowy, Studzienka włazowa, S6(S28)	00:00:00	6_1A
	29,19	Węzeł końcowy, Studzienka włazowa, S7(S27)	00:02:39	6_2A, 6_2B

Zdjęcia z inspekcji / Inspekcja:: 1

Miasto: Bielsko-Biała	Ulica: ul.Warszawska 180	Data:	Numer sekcji: 6	Numer pracy:
---------------------------------	------------------------------------	-------	---------------------------	--------------



Zdjęcie: 6_1A, 00:00:00
0,2m, Węzeł początkowy, Studzienka włazowa, S6(S28)



Zdjęcie: 6_2A, 00:02:39
29,19m, Węzeł końcowy, Studzienka włazowa, S7(S27)



Zdjęcie: 6_2B, 00:02:39
29,19m, Węzeł końcowy, Studzienka włazowa, S7(S27)

Sekcja: 6

Inspekcja: 1

Miasto: Bielsko-Biała

Ulica: ul.Warszawska 180

Data: 2024-11-20


Operator:

S6(S28)

Rzędna początkowa: 0,00

S7(S27)

Rzędna końcowa: -0,36

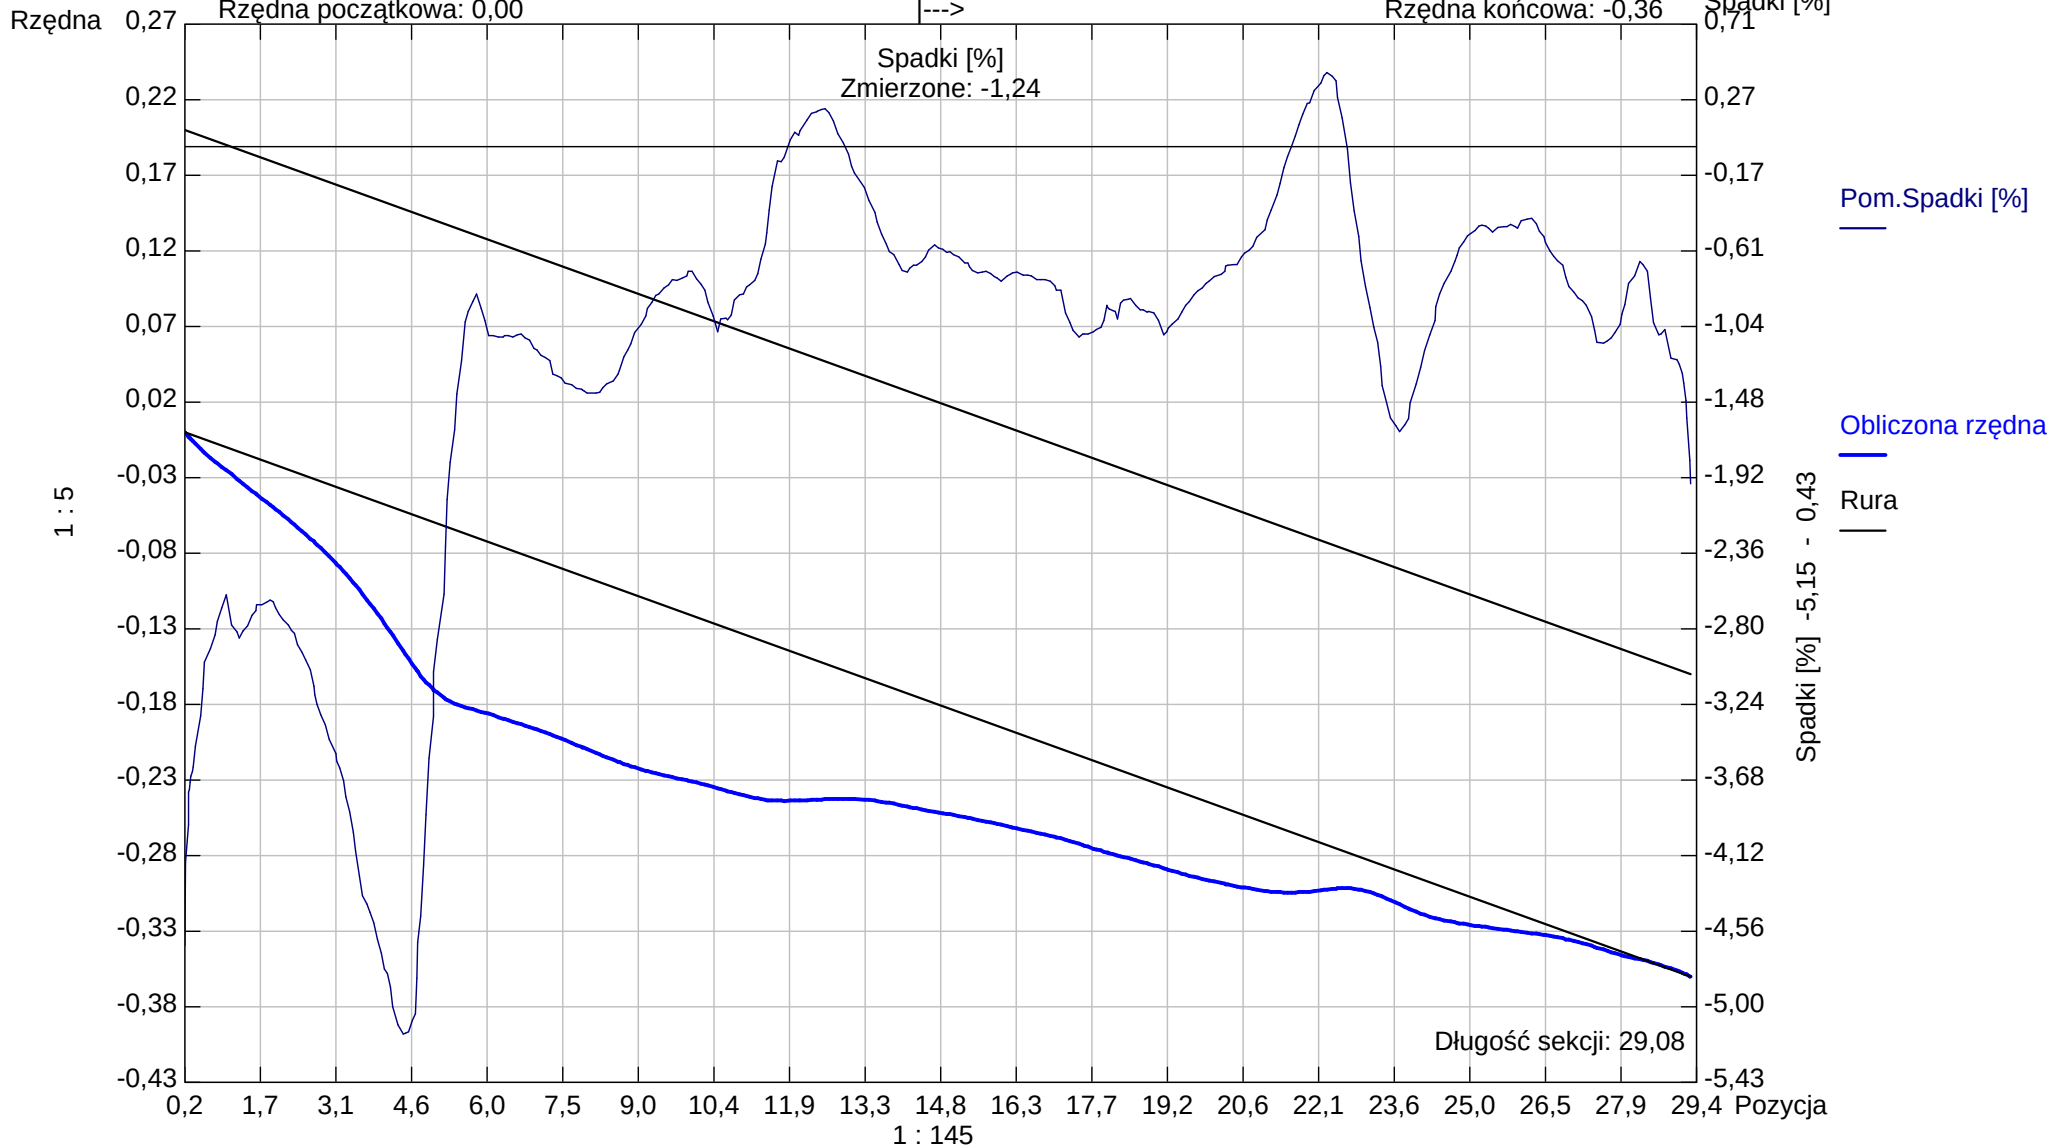

Kształt rury: Koło Wysokość rury: 200,00 Szerokość rury: 0,00

Aqua S.A.

Bielsko -Biała
Tel. Nr:
Fax Nr:
Email:


Raport z inspekcji / Inspekcja:: 1

Data: 2024-11-20	Praca nr:	Pogoda: lekki opad	Operator:	Numer sekcji: 7	Właściciel:
Obecny:	Pojazd:	Kamera: ipek rx 130	Nastawiać:	Wyczyszczone: Tak	Poziom:

Ulica od studni: ul.Warszawska 180	Mapa nr 1	Od studni: S7(S27)
Ulica do studni:	Mapa nr 2	Do studni: S8(S26)
Miasto: Bielsko-Biała	Wideo nr:	Długość sekcji: 5,21 m
Dzielnica:	Nośnik nr 1:	Długość rury:

Powód inspekcji: inspekcja kontrolna	Kształt: Koło
Rodzaj sekcji: Rura	Średnica/Wysokość: 200 mm
Rok ułożenia:	Materiał: PVC
Materiał okładziny:	Długosc inspekcji:

Uwagi:

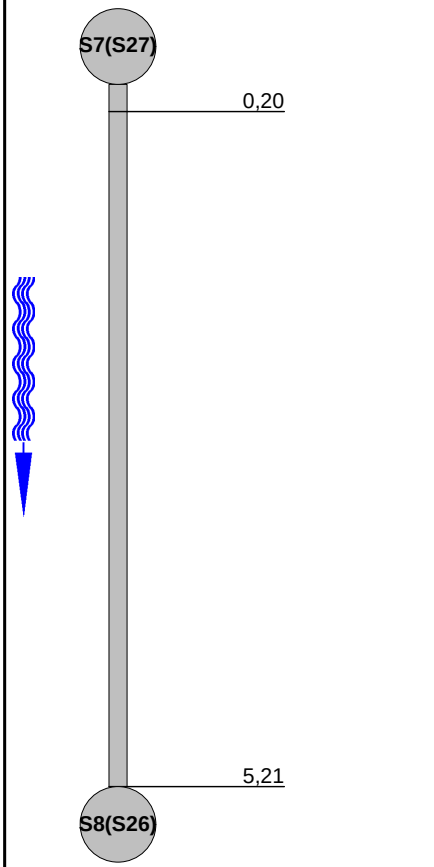1:56	Pozycja	Obserwacja	MPEG	Zdjęcie					
	0,20	Węzeł początkowy, Studzienka włączowa, S7(S27)	00:00:00	7_1A					
	5,21	Węzeł końcowy, Studzienka włączowa, S8(S26)	00:01:21	7_2A					
STR no def	STR peak	STR mean	STR total	STR grade	SER no def	SER peak	SER mean	SER total	SER grade

Zdjęcia z inspekcji / Inspekcja:: 1

Miasto: Bielsko-Biała	Ulica: ul.Warszawska 180	Data:	Numer sekcji: 7	Numer pracy:
---------------------------------	------------------------------------	-------	---------------------------	--------------



Zdjęcie: 7_1A, 00:00:00
0,2m, Węzeł początkowy, Studzienka włazowa, S7(S27)



Zdjęcie: 7_2A, 00:01:21
5,2m, Węzeł końcowy, Studzienka włazowa, S8(S26)

Sekcja: 7

Inspekcja: 1

Miasto: Bielsko-Biała

Ulica: ul.Warszawska 180

Data: 2024-11-20


Operator:

S7(S27)

Rzędna początkowa: 0,00

S8(S26)

Rzędna końcowa: -0,04

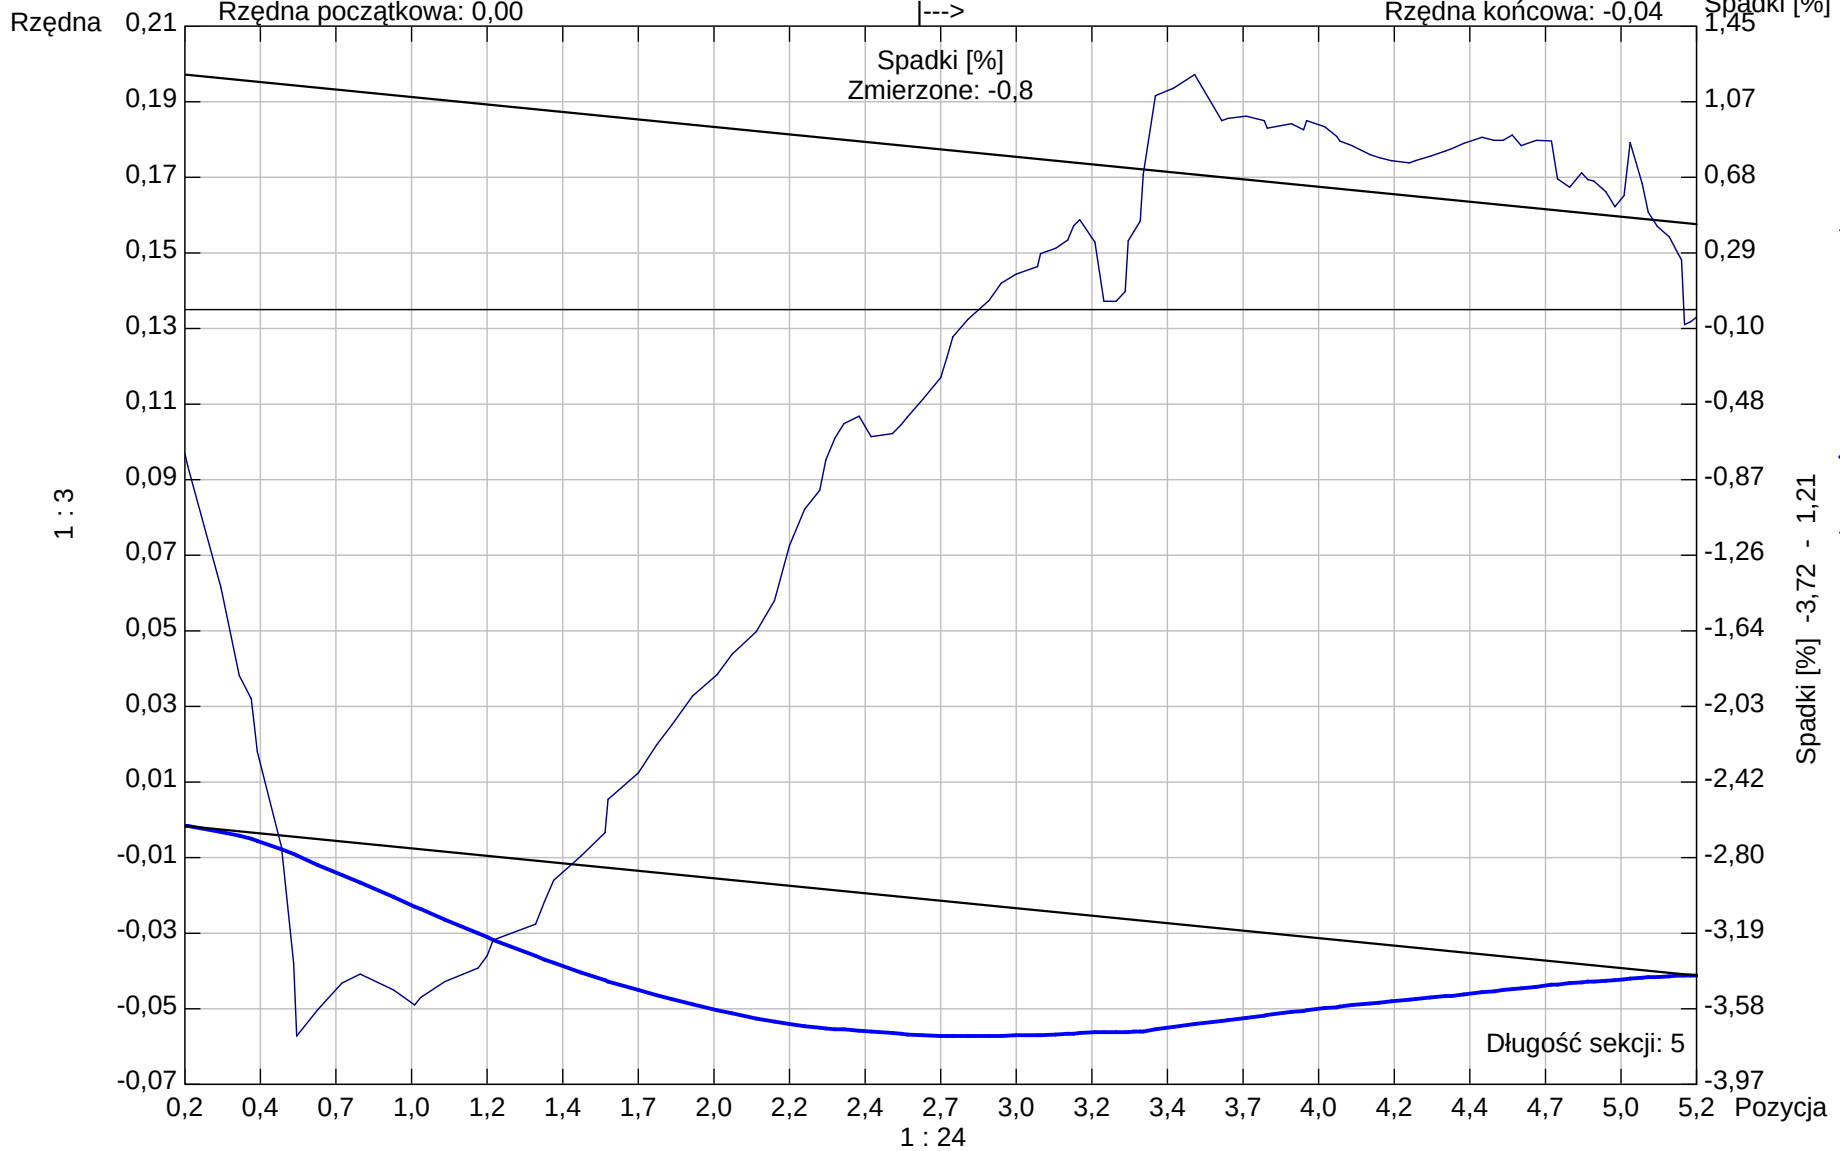

Kształt rury: Koło Wysokość rury: 200,00 Szerokość rury: 0,00

Aqua S.A.

Bielsko - Biała

Tel. Nr:

Fax Nr:

Email:


Raport z inspekcji / Inspekcja:: 1

Data: 2024-11-20	Praca nr:	Pogoda: lekki opad	Operator:	Numer sekcji: 8	Właściciel:
Obecny:	Pojazd:	Kamera: ipek rx 130	Nastawiać:	Wyczyszczone: Tak	Poziom:

Ulica od studni: ul.Warszawska 180	Mapa nr 1	Od studni: S9(S37)
Ulica do studni:	Mapa nr 2	Do studni: S10(S24)
Miasto: Bielsko-Biała	Wideo nr:	Długość sekcji: 16,41 m
Dzielnica:	Nośnik nr 1:	Długość rury:

Powód inspekcji: inspekcja kontrolna	Kształt: Koło
Rodzaj sekcji: Rura	Średnica/Wysokość: 200 mm
Rok ułożenia:	Materiał: PVC
Materiał okładziny:	Długość inspekcji:

Uwagi:

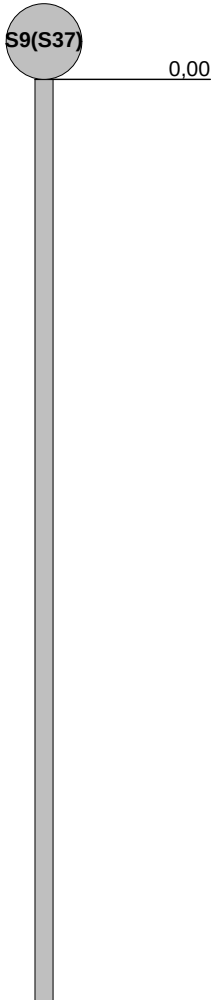1:50	Pozycja	Obserwacja	MPEG	Zdjęcie
				

Aqua S.A.

Bielsko - Biała

Tel. Nr:

Fax Nr:

Email:

Raport z inspekcji / Inspekcja:: 1

Data:	Praca nr:	Pogoda: lekki opad	Operator:	Numer sekcji: 8	Właściciel:
Obecny:	Pojazd:	Kamera: ipek rx 130	Nastawiać:	Wyczyszczone: Tak	Poziom:

1:50

Pozycja

Obserwacja

MPEG

Zdjęcie



Aqua S.A.

Bielsko - Biała

Tel. Nr:

Fax Nr:

Email:

Raport z inspekcji / Inspekcja:: 1

Data:	Praca nr:	Pogoda: lekki opad	Operator:	Numer sekcji: 8	Właściciel:
Obecny:	Pojazd:	Kamera: ipek rx 130	Nastawiać:	Wyczyszczone: Tak	Poziom:

1:50

Pozycja

Obserwacja


MPEG

Zdjęcie



\$10(S24)

STR no def	STR peak	STR mean	STR total	STR grade	SER no def	SER peak	SER mean	SER total	SER grade

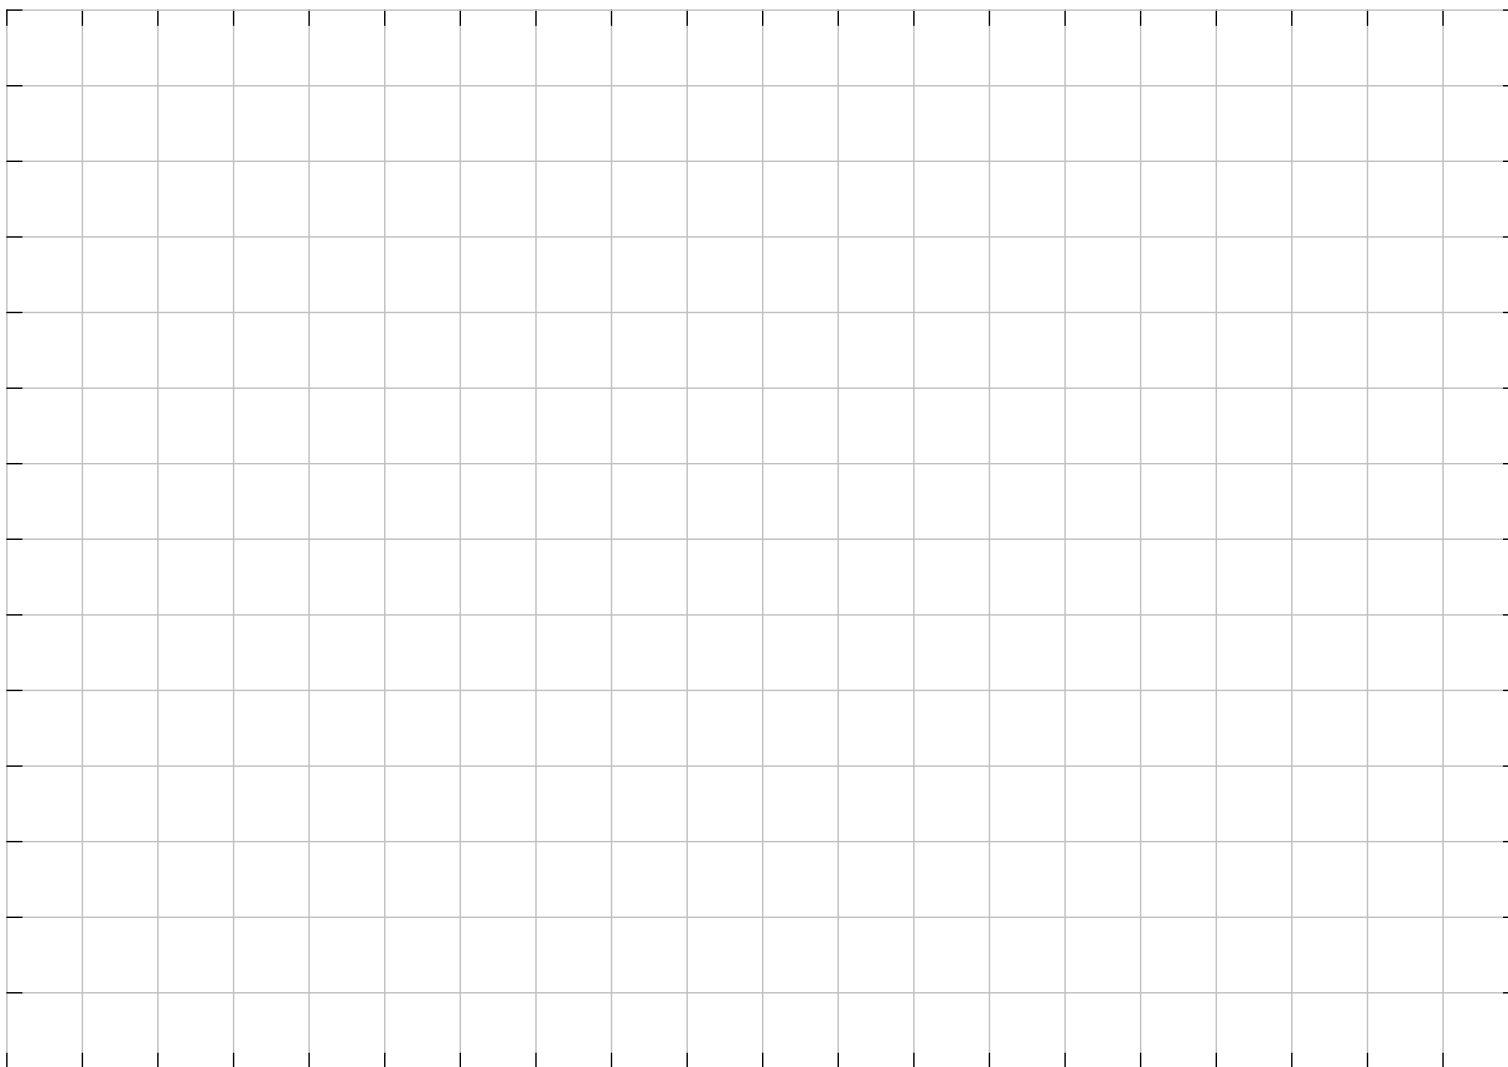

Aqua S.A.

Bielsko - Biała

Tel. Nr:

Fax Nr:

Email:


Raport z inspekcji / Inspekcja:: 1

Data: 2024-11-20	Praca nr:	Pogoda: lekki opad	Operator:	Numer sekcji: 9	Właściciel:
Obecny:	Pojazd:	Kamera: ipek rx 130	Nastawiać:	Wyczyszczone: Tak	Poziom:

Ulica od studni: ul.Warszawska 180	Mapa nr 1	Od studni: S9A
Ulica do studni:	Mapa nr 2	Do studni: S10
Miasto: Bielsko-Biała	Wideo nr:	Długość sekcji: 16,00 m
Dzielnica:	Nośnik nr 1:	Długość rury:

Powód inspekcji: inspekcja kontrolna	Kształt: Koło
Rodzaj sekcji: Rura	Średnica/Wysokość: 200 mm
Rok ułożenia:	Materiał: PVC
Materiał okładziny:	Długość inspekcji:

Uwagi:

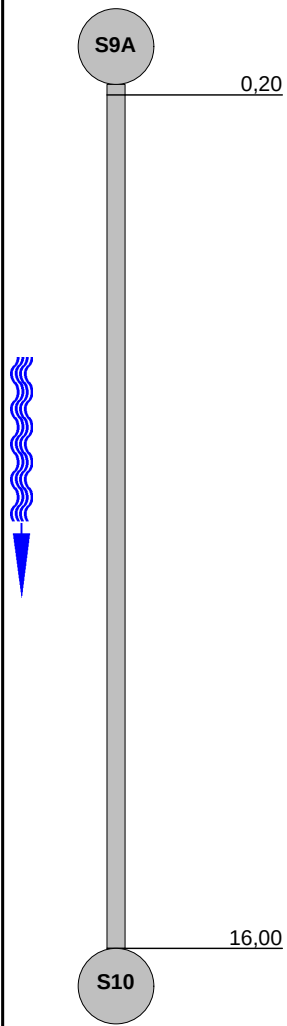
1:140	Pozycja	Obserwacja	MPEG	Zdjęcie					
	0,20	Węzeł początkowy, Studzienka niewłazowa, S9A	00:00:00	9_1A					
	16,00	Węzeł końcowy, Studzienka włazowa, S10	00:01:24	9_2A					
STR no def	STR peak	STR mean	STR total	STR grade	SER no def	SER peak	SER mean	SER total	SER grade

Zdjęcia z inspekcji / Inspekcja:: 1Miasto:
Bielsko-BiałaUlica:
ul.Warszawska 180

Data:

Numer sekcji:
9

Numer pracy:

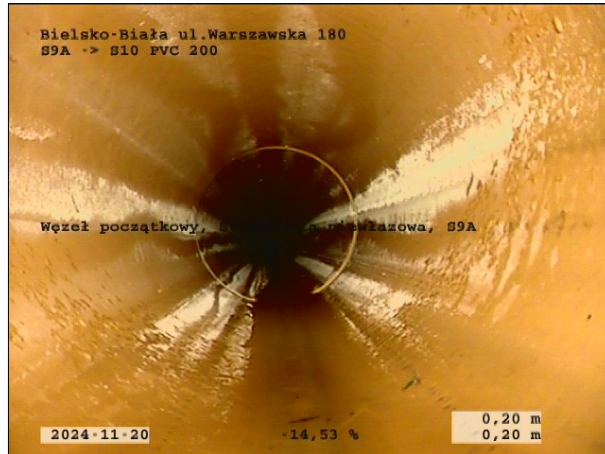

Zdjęcie: 9_1A, 00:00:00
0,2m, Węzeł początkowy, Studzienka niewłazowa, S9A



Zdjęcie: 9_2A, 00:01:24
16m, Węzeł końcowy, Studzienka włazowa, S10

Sekcja: 9


Inspekcja: 1

Miasto: Bielsko-Biała

Ulica: ul.Warszawska 180

Data: 2024-11-20

Operator:

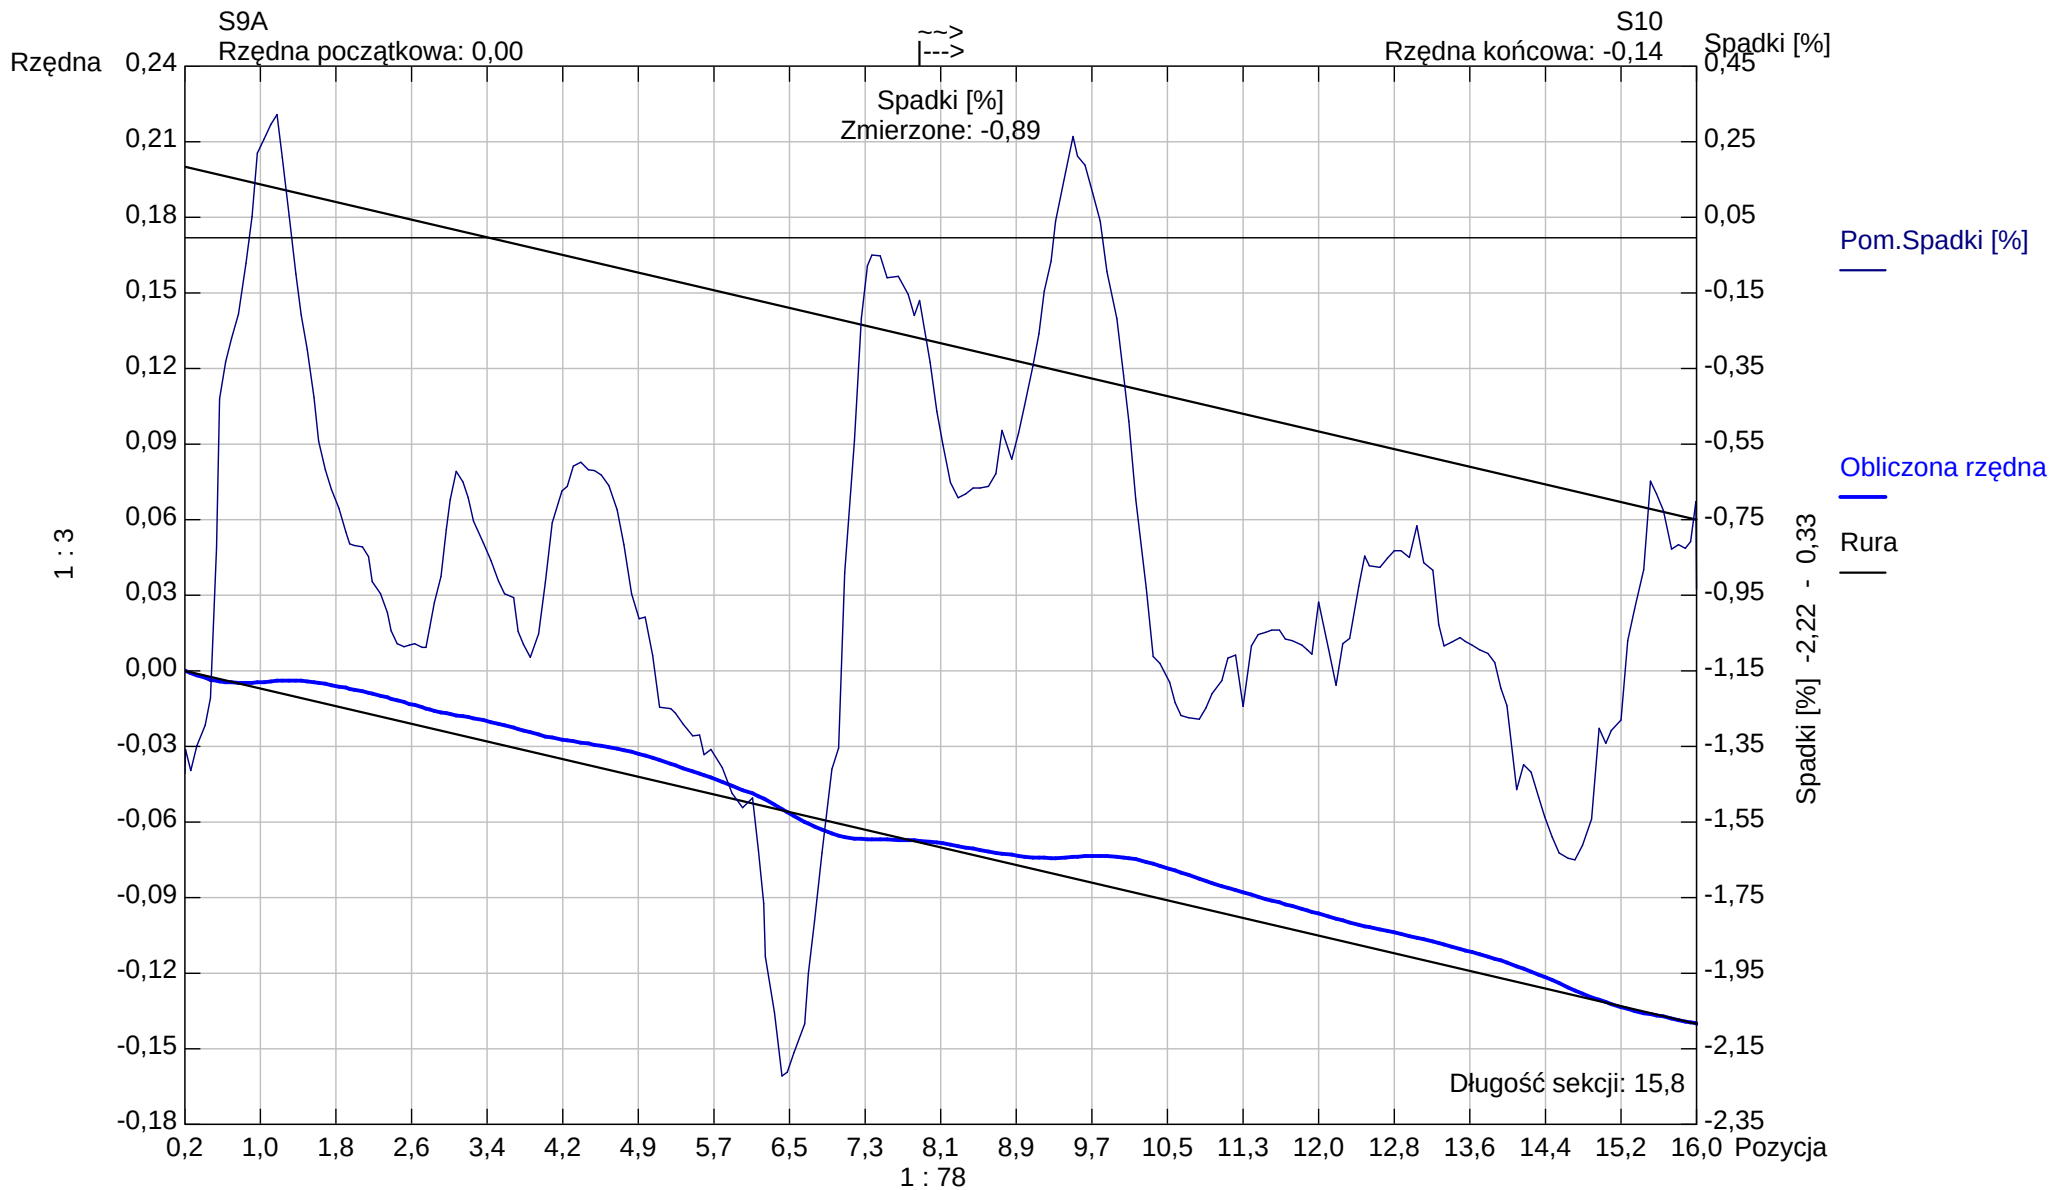

Kształt rury: Koło Wysokość rury: 200,00 Szerokość rury: 0,00

Aqua S.A.

Bielsko - Biała

Tel. Nr:

Fax Nr:

Email:


Raport z inspekcji / Inspekcja:: 1

Data: 2024-11-20	Praca nr:	Pogoda: lekki opad	Operator:	Numer sekcji: 10	Właściciel:
Obecny:	Pojazd:	Kamera: ipek rx 130	Nastawiać:	Wyczyszczone: Tak	Poziom:

Ulica od studni: ul.Warszawska 180	Mapa nr 1	Od studni: S9A
Ulica do studni:	Mapa nr 2	Do studni: S9
Miasto: Bielsko-Biała	Wideo nr:	Długość sekcji: 10,39 m
Dzielnica:	Nośnik nr 1:	Długość rury:


Powód inspekcji: inspekcja kontrolna	Kształt: Koło
Rodzaj sekcji: Rura	Średnica/Wysokość: 200 mm
Rok ułożenia:	Materiał: PVC
Materiał okładziny:	Długość inspekcji:

Uwagi:

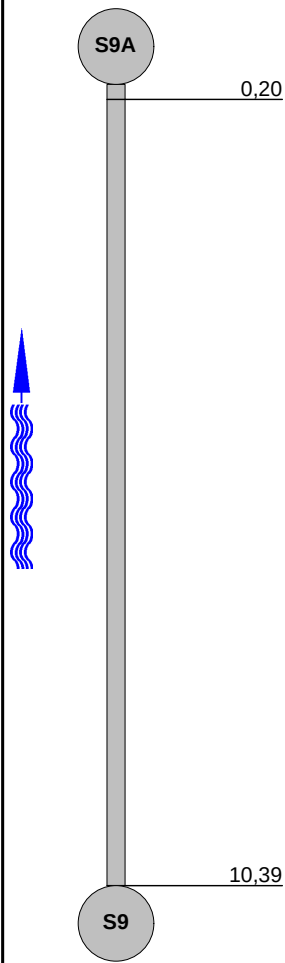1:98	Pozycja	Obserwacja	MPEG	Zdjęcie					
		Węzeł początkowy, Studzienka niewłazowa, S9A	00:00:00	10_1A					
		Węzeł końcowy, Studzienka włazowa, S9	00:01:01	10_2A					
STR no def	STR peak	STR mean	STR total	STR grade	SER no def	SER peak	SER mean	SER total	SER grade

Zdjęcia z inspekcji / Inspekcja:: 1

Miasto: Bielsko-Biała	Ulica: ul.Warszawska 180	Data:	Numer sekcji: 10	Numer pracy:
---------------------------------	------------------------------------	-------	----------------------------	--------------

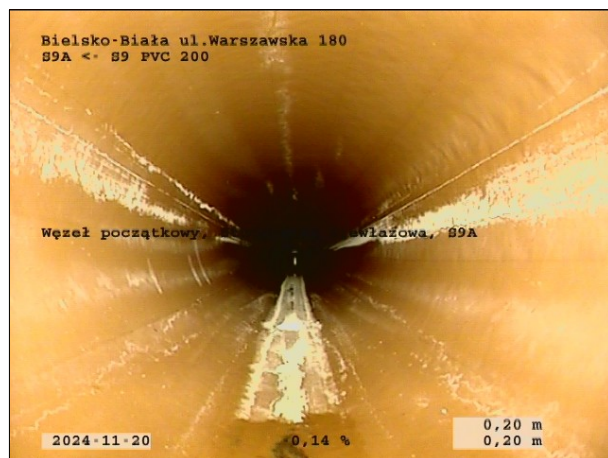

Zdjęcie: 10_1A, 00:00:00

0,2m, Węzeł początkowy, Studzienka niewłazowa, S9A



Zdjęcie: 10_2A, 00:01:01


10,39m, Węzeł końcowy, Studzienka włazowa, S9

Sekcja: 10
Miasto: Bielsko-Biała

Inspekcja: 1
Ulica: ul.Warszawska 180

Data: 2024-11-20

Operator:

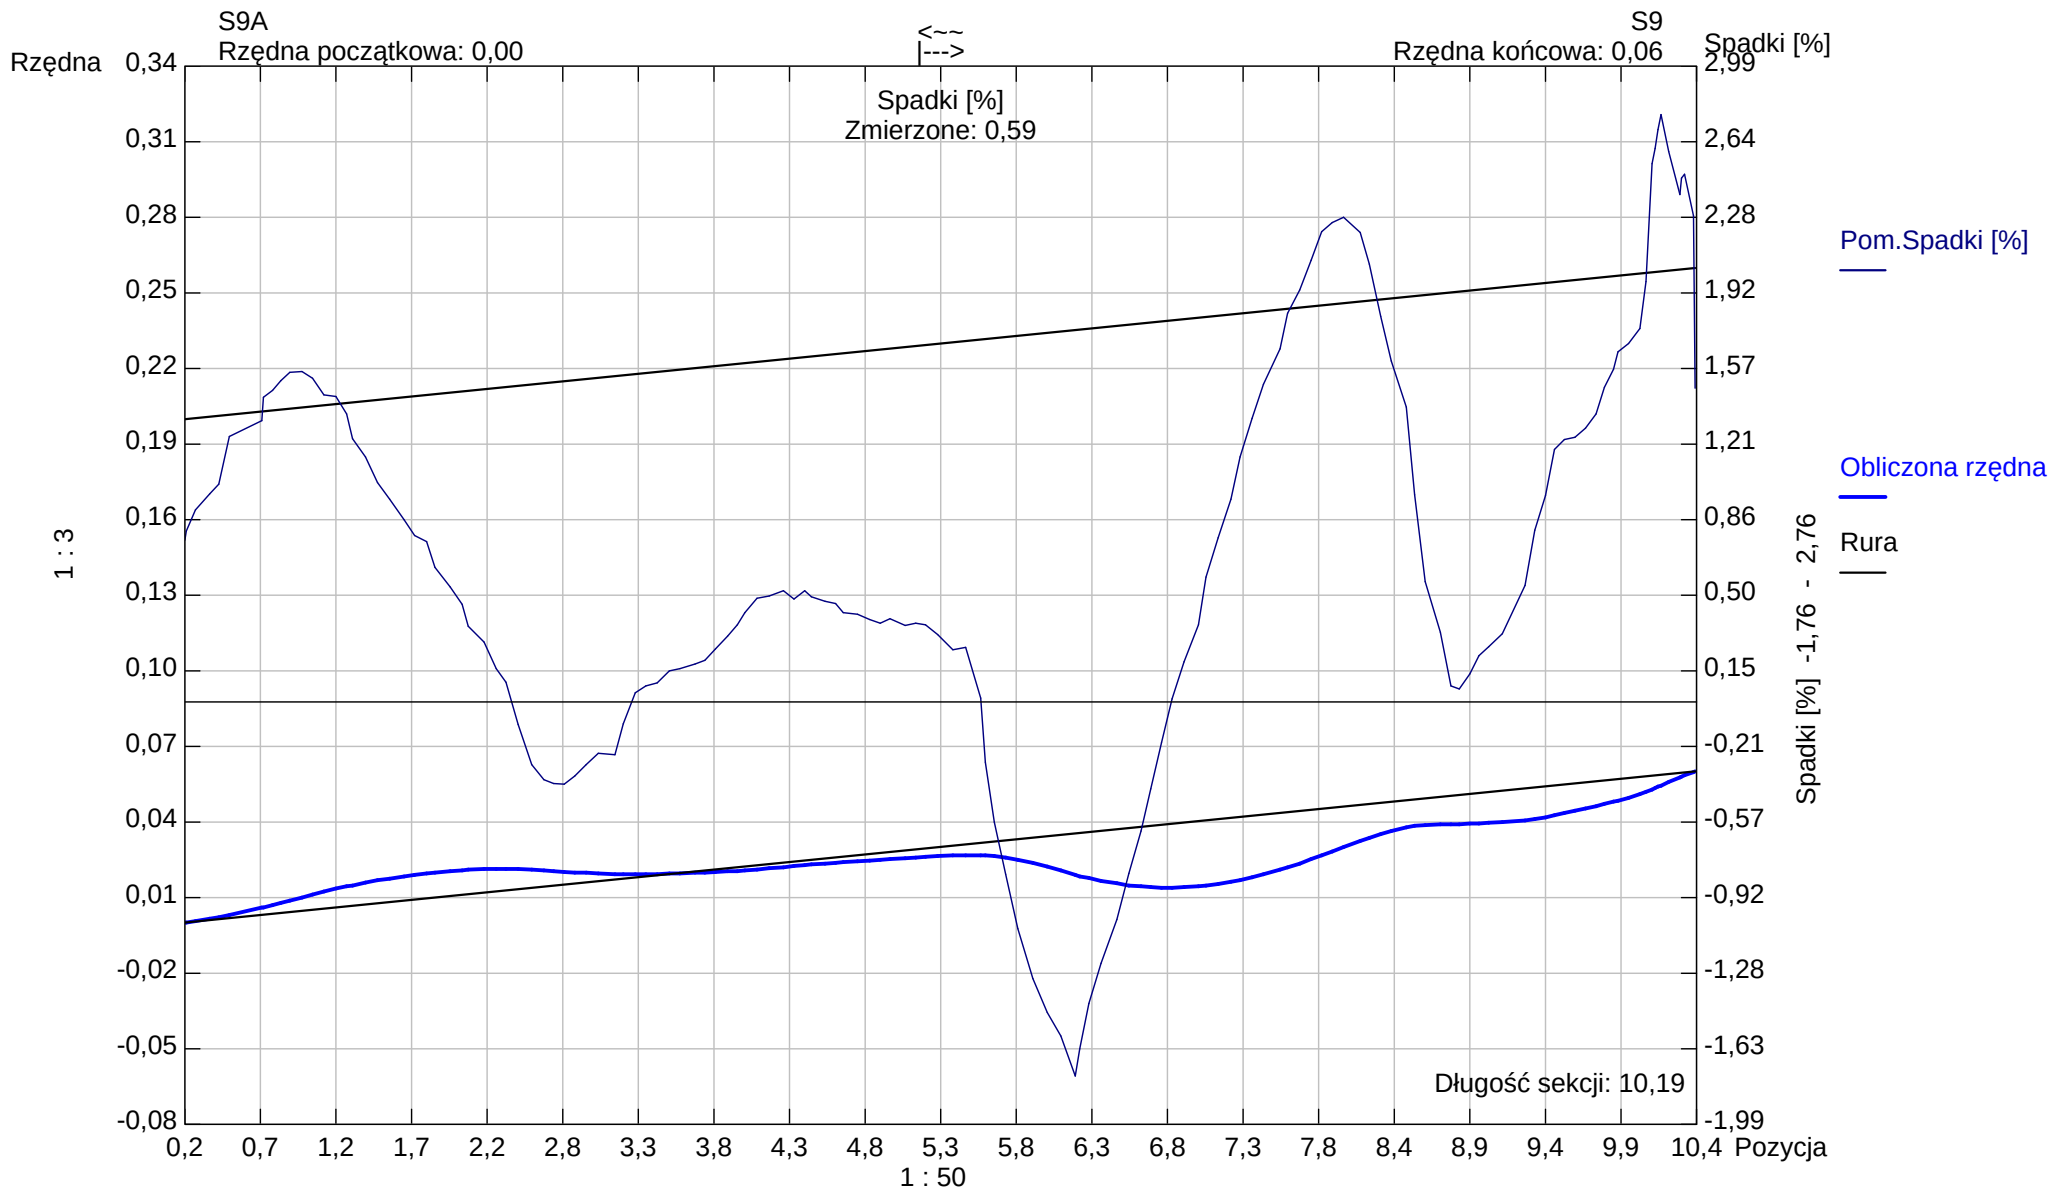

Kształt rury: Koło Wysokość rury: 200,00 Szerokość rury: 0,00

Aqua S.A.

Bielsko -Biała

Tel. Nr:

Fax Nr:

Email:


Raport z inspekcji / Inspekcja:: 1

Data: 2024-11-20	Praca nr:	Pogoda: lekki opad	Operator:	Numer sekcji: 11	Właściciel:
Obecny:	Pojazd:	Kamera: ipek rx 130	Nastawiać:	Wyczyszczone: Tak	Poziom:

Ulica od studni: ul.Warszawska 180	Mapa nr 1	Od studni: S11
Ulica do studni:	Mapa nr 2	Do studni: S10
Miasto: Bielsko-Biała	Wideo nr:	Długość sekcji: 9,31 m
Dzielnica:	Nośnik nr 1:	Długość rury:

Powód inspekcji: inspekcja kontrolna	Kształt: Koło
Rodzaj sekcji: Rura	Średnica/Wysokość: 200 mm
Rok ułożenia:	Materiał: PVC
Materiał okładziny:	Długość inspekcji:

Uwagi:

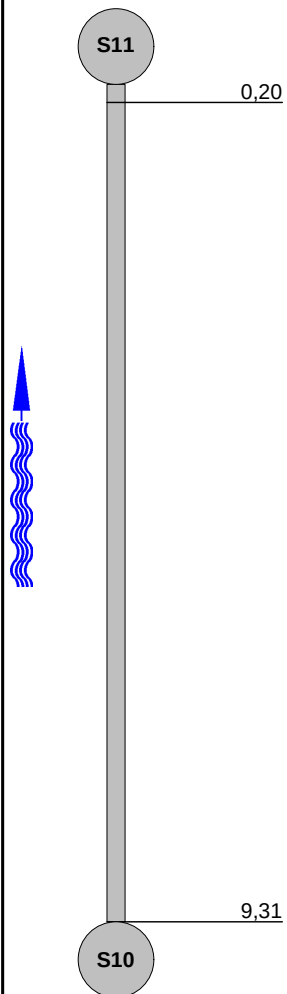
1:84	Pozycja	Obserwacja	MPEG	Zdjęcie					
									
		Węzeł początkowy, Studzienka włączowa, S11	00:00:00	11_1A					
		Węzeł końcowy, Studzienka włączowa, S10	00:01:19	11_2A					
STR no def	STR peak	STR mean	STR total	STR grade	SER no def	SER peak	SER mean	SER total	SER grade

Zdjęcia z inspekcji / Inspekcja:: 1

Miasto: Bielsko-Biała	Ulica: ul.Warszawska 180	Data:	Numer sekcji: 11	Numer pracy:
---------------------------------	------------------------------------	-------	----------------------------	--------------



Zdjęcie: 11_1A, 00:00:00
0,2m, Węzeł początkowy, Studzienka włazowa, S11

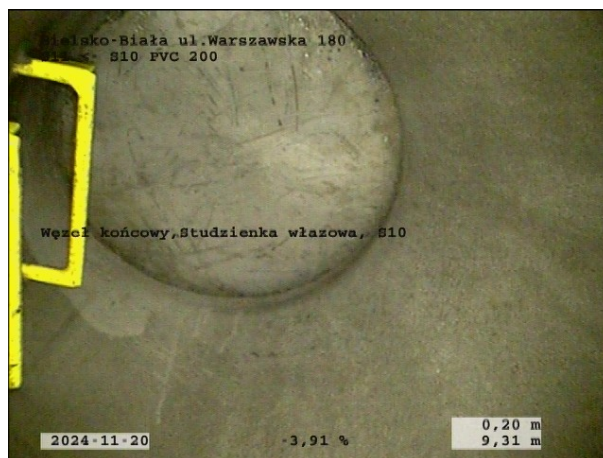


Zdjęcie: 11_2A, 00:01:19
9,31m, Węzeł końcowy, Studzienka włazowa, S10

Sekcja: 11
Miasto: Bielsko-Biała

Inspekcja: 1
Ulica: ul.Warszawska 180

Data: 2024-11-20

Operator:

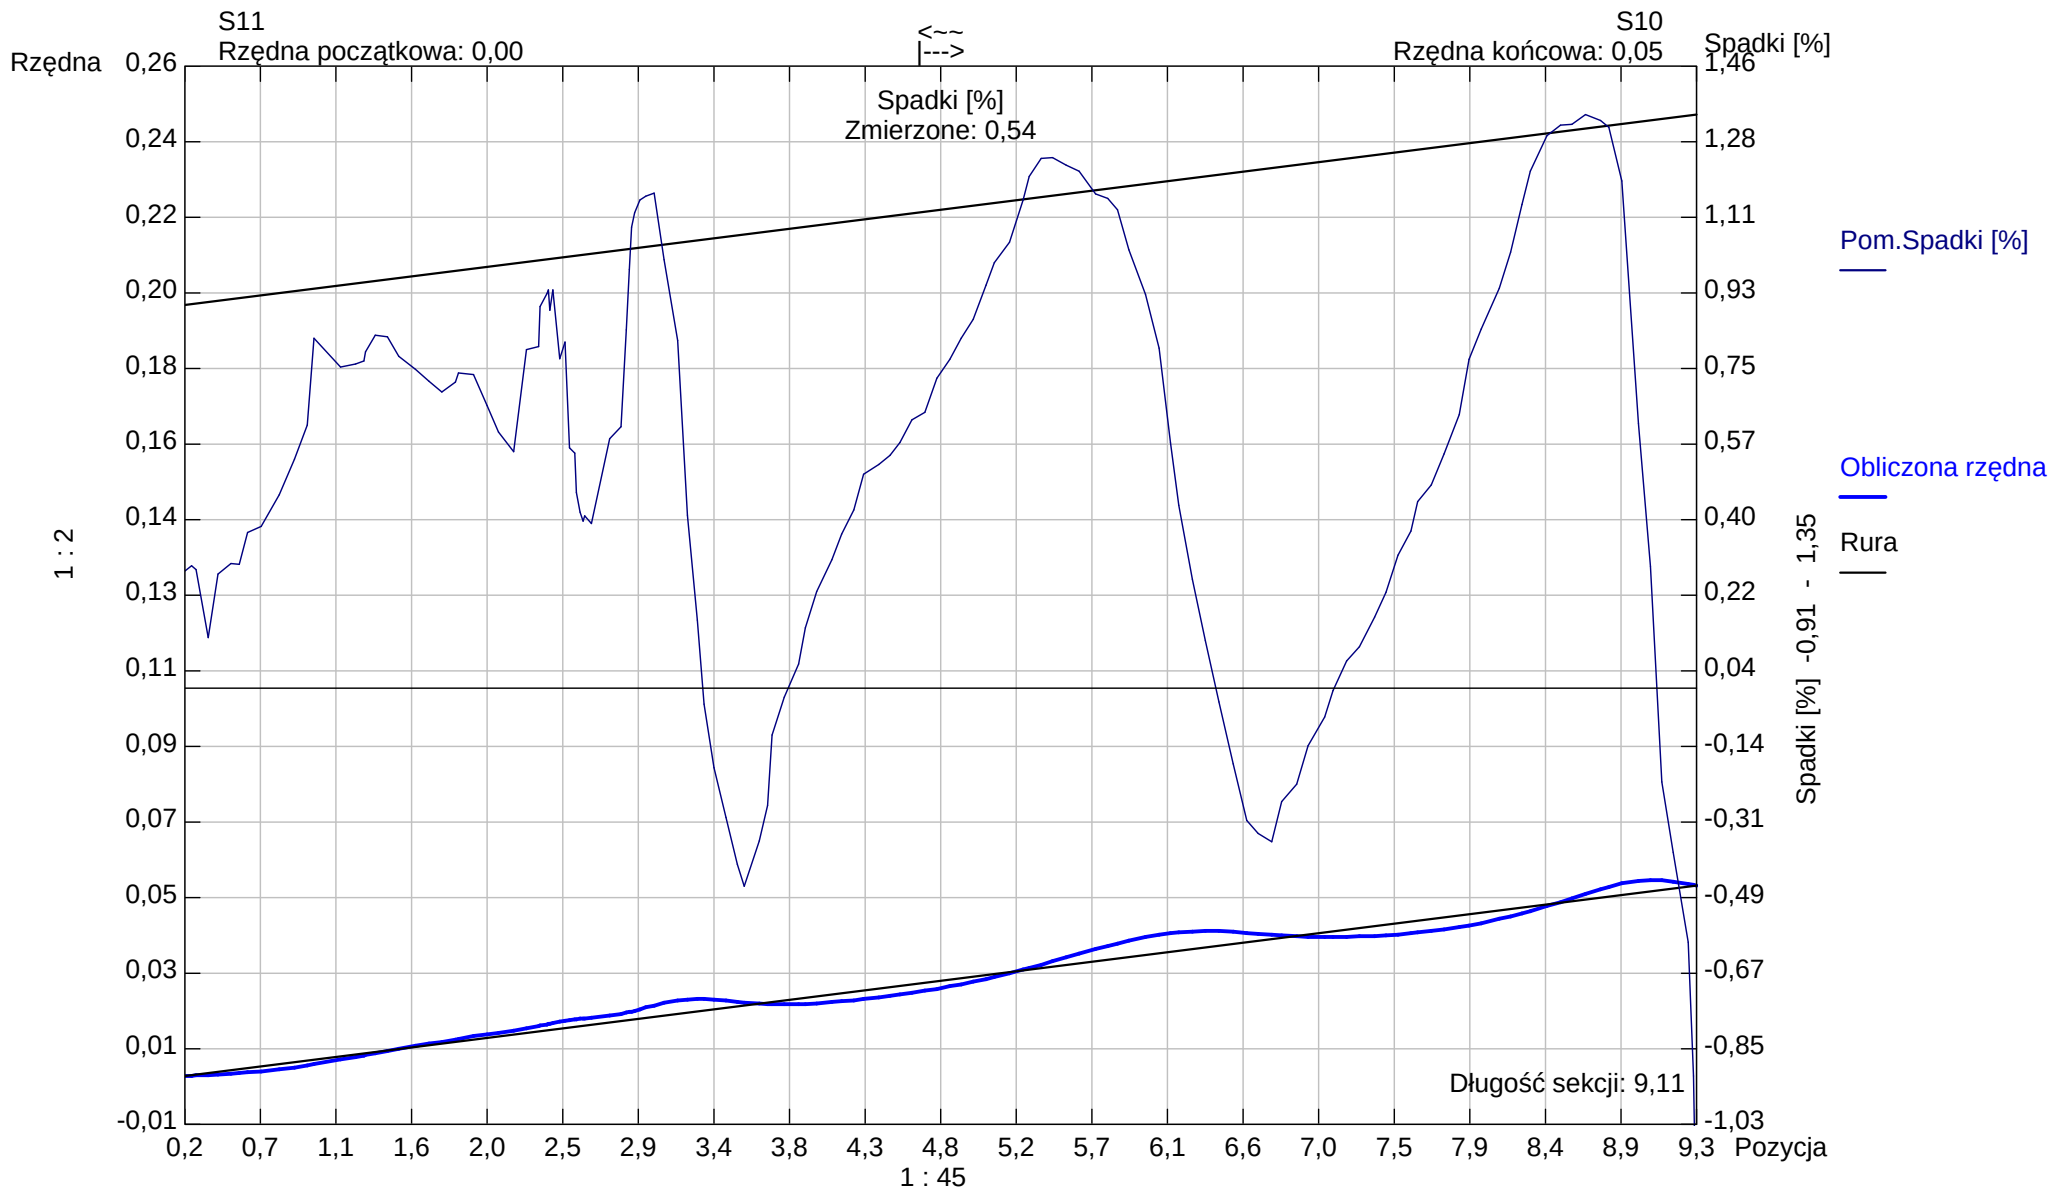

Kształt rury: Koło Wysokość rury: 200,00 Szerokość rury: 0,00

Aqua S.A.

Bielsko - Biała

Tel. Nr:

Fax Nr:

Email:

Raport z inspekcji / Inspekcja:: 1

Data: 2024-11-20	Praca nr:	Pogoda: lekki opad	Operator:	Numer sekcji: 12	Właściciel:
Obecny:	Pojazd:	Kamera: ipek rx 130	Nastawiać:	Wyczyszczone: Tak	Poziom:

Ulica od studni:	ul. Warszawska 180	Mapa nr 1	Od studni:	S11
Ulica do studni:		Mapa nr 2	Do studni:	S12
Miasto:	Bielsko-Biała	Wideo nr:	Długość sekcji:	43,44 m
Dzielnica:		Nośnik nr 1:	Długość rury:	
Powód inspekcji:	inspekcja kontrolna	Kształt:	Koło	
Rodzaj sekcji:	Rura	Średnica/Wysokość:	200 mm	
Rok ułożenia:		Materiał:	PVC	
Materiał okładziny:		Długość inspekcji:		

Uwagi:

1:364

Pozycja

Obserwacja

MPEG

Zdjęcie

S11

0,20

Węzeł początkowy, Studzienka włączowa, S11

00:00:00

12_1A

S12

43,44

Węzeł końcowy, Studzienka włączowa, S12

00:03:57

STR no def

STR peak

STR mean

STR total

STR grade

SER no def

SER peak

SER mean

SER total

SER grade

Zdjęcia z inspekcji / Inspekcja:: 1

Miasto: Bielsko-Biała	Ulica: ul.Warszawska 180	Data:	Numer sekcji: 12	Numer pracy:
---------------------------------	------------------------------------	-------	----------------------------	--------------



Zdjęcie: 12_1A, 00:00:00


0,2m, Węzeł początkowy, Studzienka włazowa, S11

Sekcja: 12
Miasto: Bielsko-Biała

Inspekcja: 1
Ulica: ul.Warszawska 180

Data: 2024-11-20

Operator:

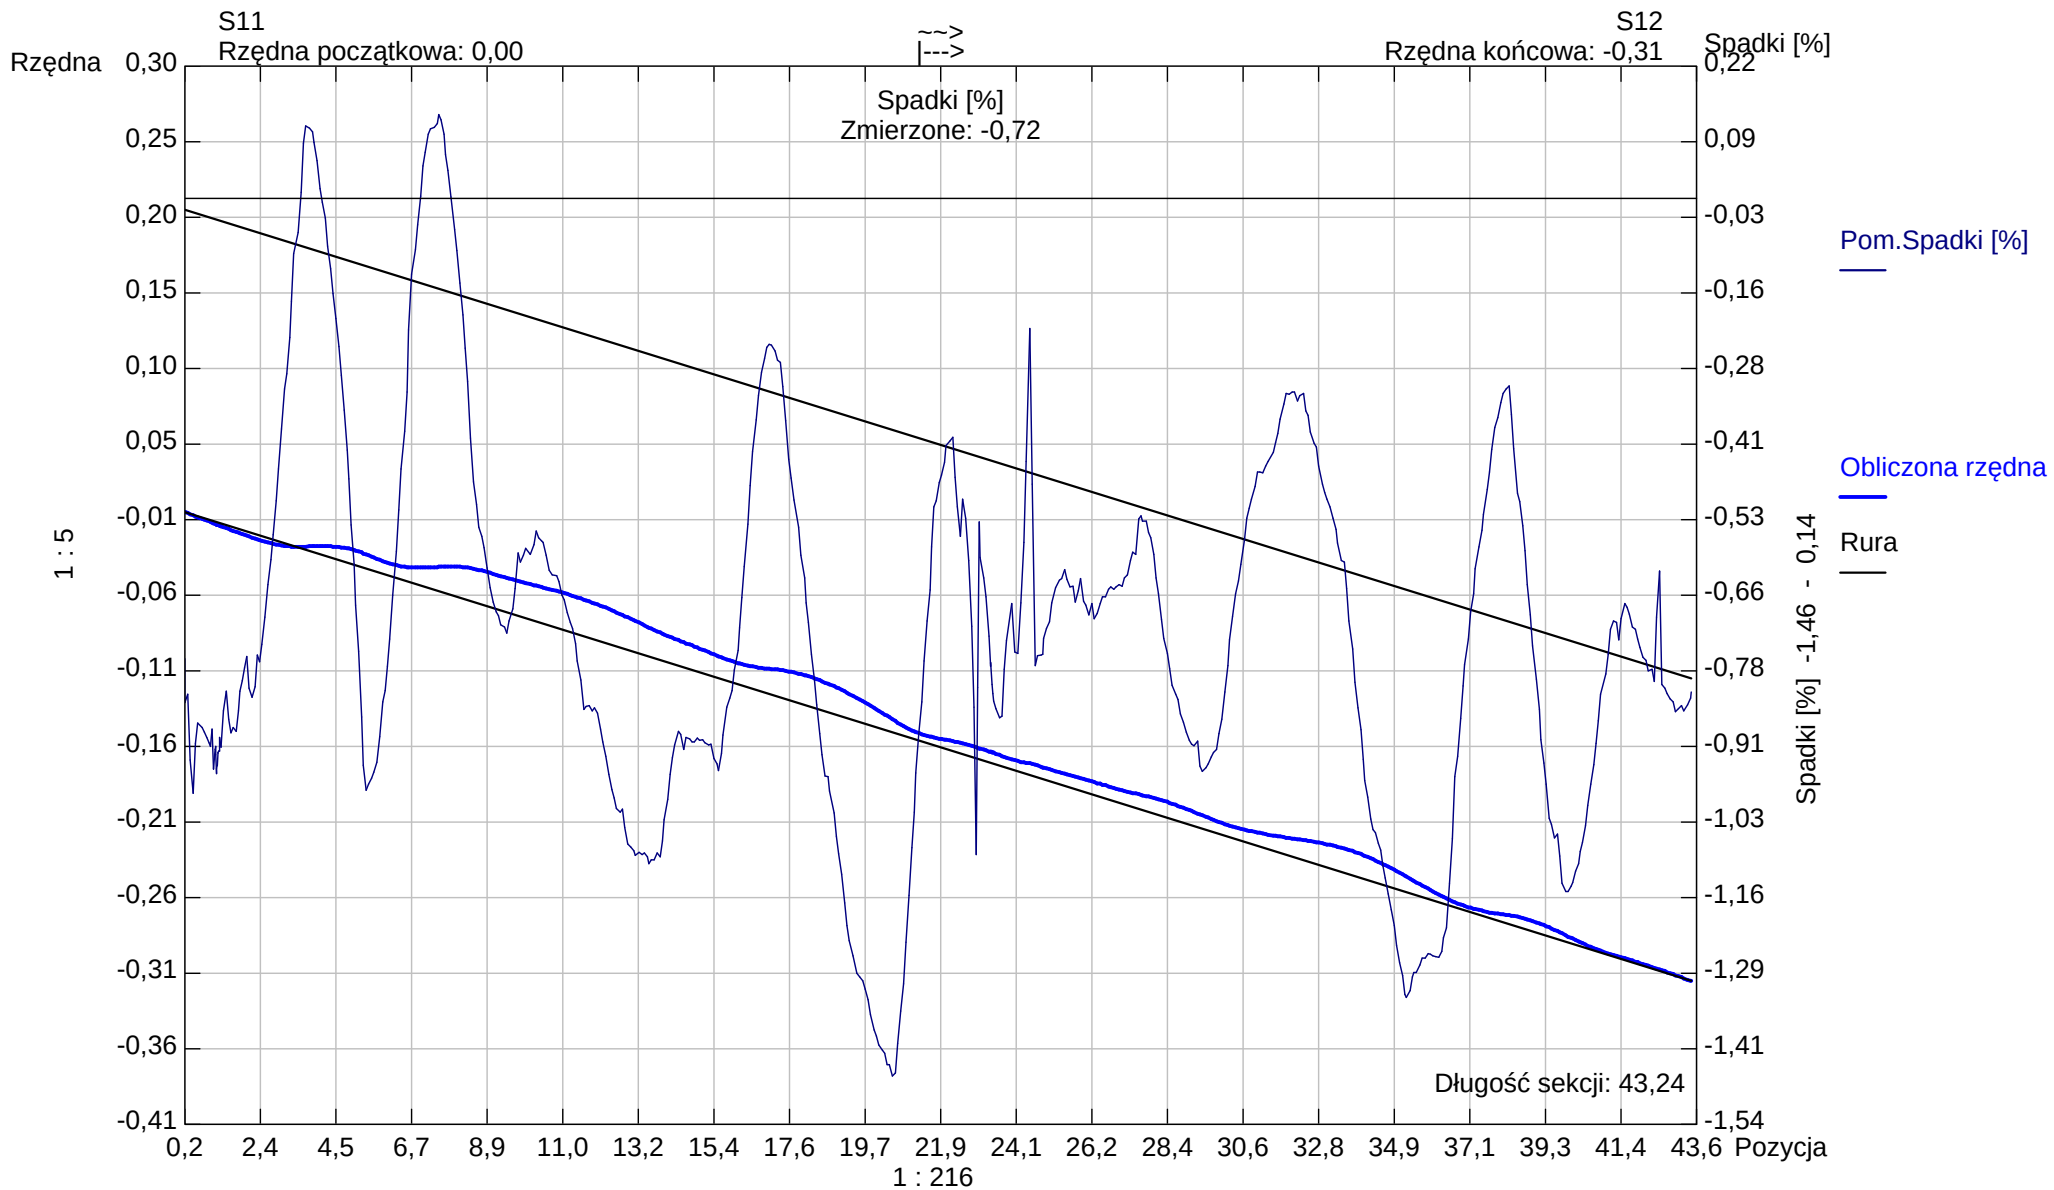

Kształt rury: Koło Wysokość rury: 200,00 Szerokość rury: 0,00

Aqua S.A.

Bielsko - Biała

Tel. Nr:

Fax Nr:

Email:


Raport z inspekcji / Inspekcja:: 1

Data: 2024-11-20	Praca nr:	Pogoda: lekki opad	Operator:	Numer sekcji: 13	Właściciel:
Obecny:	Pojazd:	Kamera: ipek rx 130	Nastawiać:	Wyczyszczone: Tak	Poziom:

Ulica od studni: ul.Warszawska 180	Mapa nr 1	Od studni: S15
Ulica do studni:	Mapa nr 2	Do studni: S14
Miasto: Bielsko-Biała	Wideo nr:	Długość sekcji: 36,75 m
Dzielnica:	Nośnik nr 1:	Długość rury:

Powód inspekcji: inspekcja kontrolna	Kształt: Koło
Rodzaj sekcji: Rura	Średnica/Wysokość: 200 mm
Rok ułożenia:	Materiał: PVC
Materiał okładziny:	Długość inspekcji:

Uwagi:

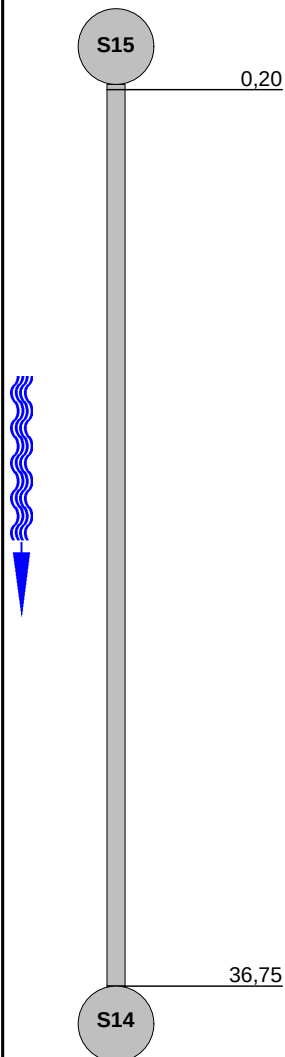1:308	Pozycja	Obserwacja	MPEG	Zdjęcie					
		Węzeł początkowy, Studzienka włazowa, S15	00:00:00	13_1A					
		Węzeł końcowy, Studzienka włazowa, S14		13_2A					
STR no def	STR peak	STR mean	STR total	STR grade	SER no def	SER peak	SER mean	SER total	SER grade

Zdjęcia z inspekcji / Inspekcja:: 1

Miasto: Bielsko-Biała	Ulica: ul.Warszawska 180	Data:	Numer sekcji: 13	Numer pracy:
---------------------------------	------------------------------------	-------	----------------------------	--------------



Zdjęcie: 13_1A, 00:00:00
0,2m, Węzeł początkowy, Studzienka włazowa, S15




Zdjęcie: 13_2A
36,74m, Węzeł końcowy, Studzienka włazowa, S14

Sekcja: 13
Miasto: Bielsko-Biała

Inspekcja: 1
Ulica: ul.Warszawska 180

Data: 2024-11-20

Operator:

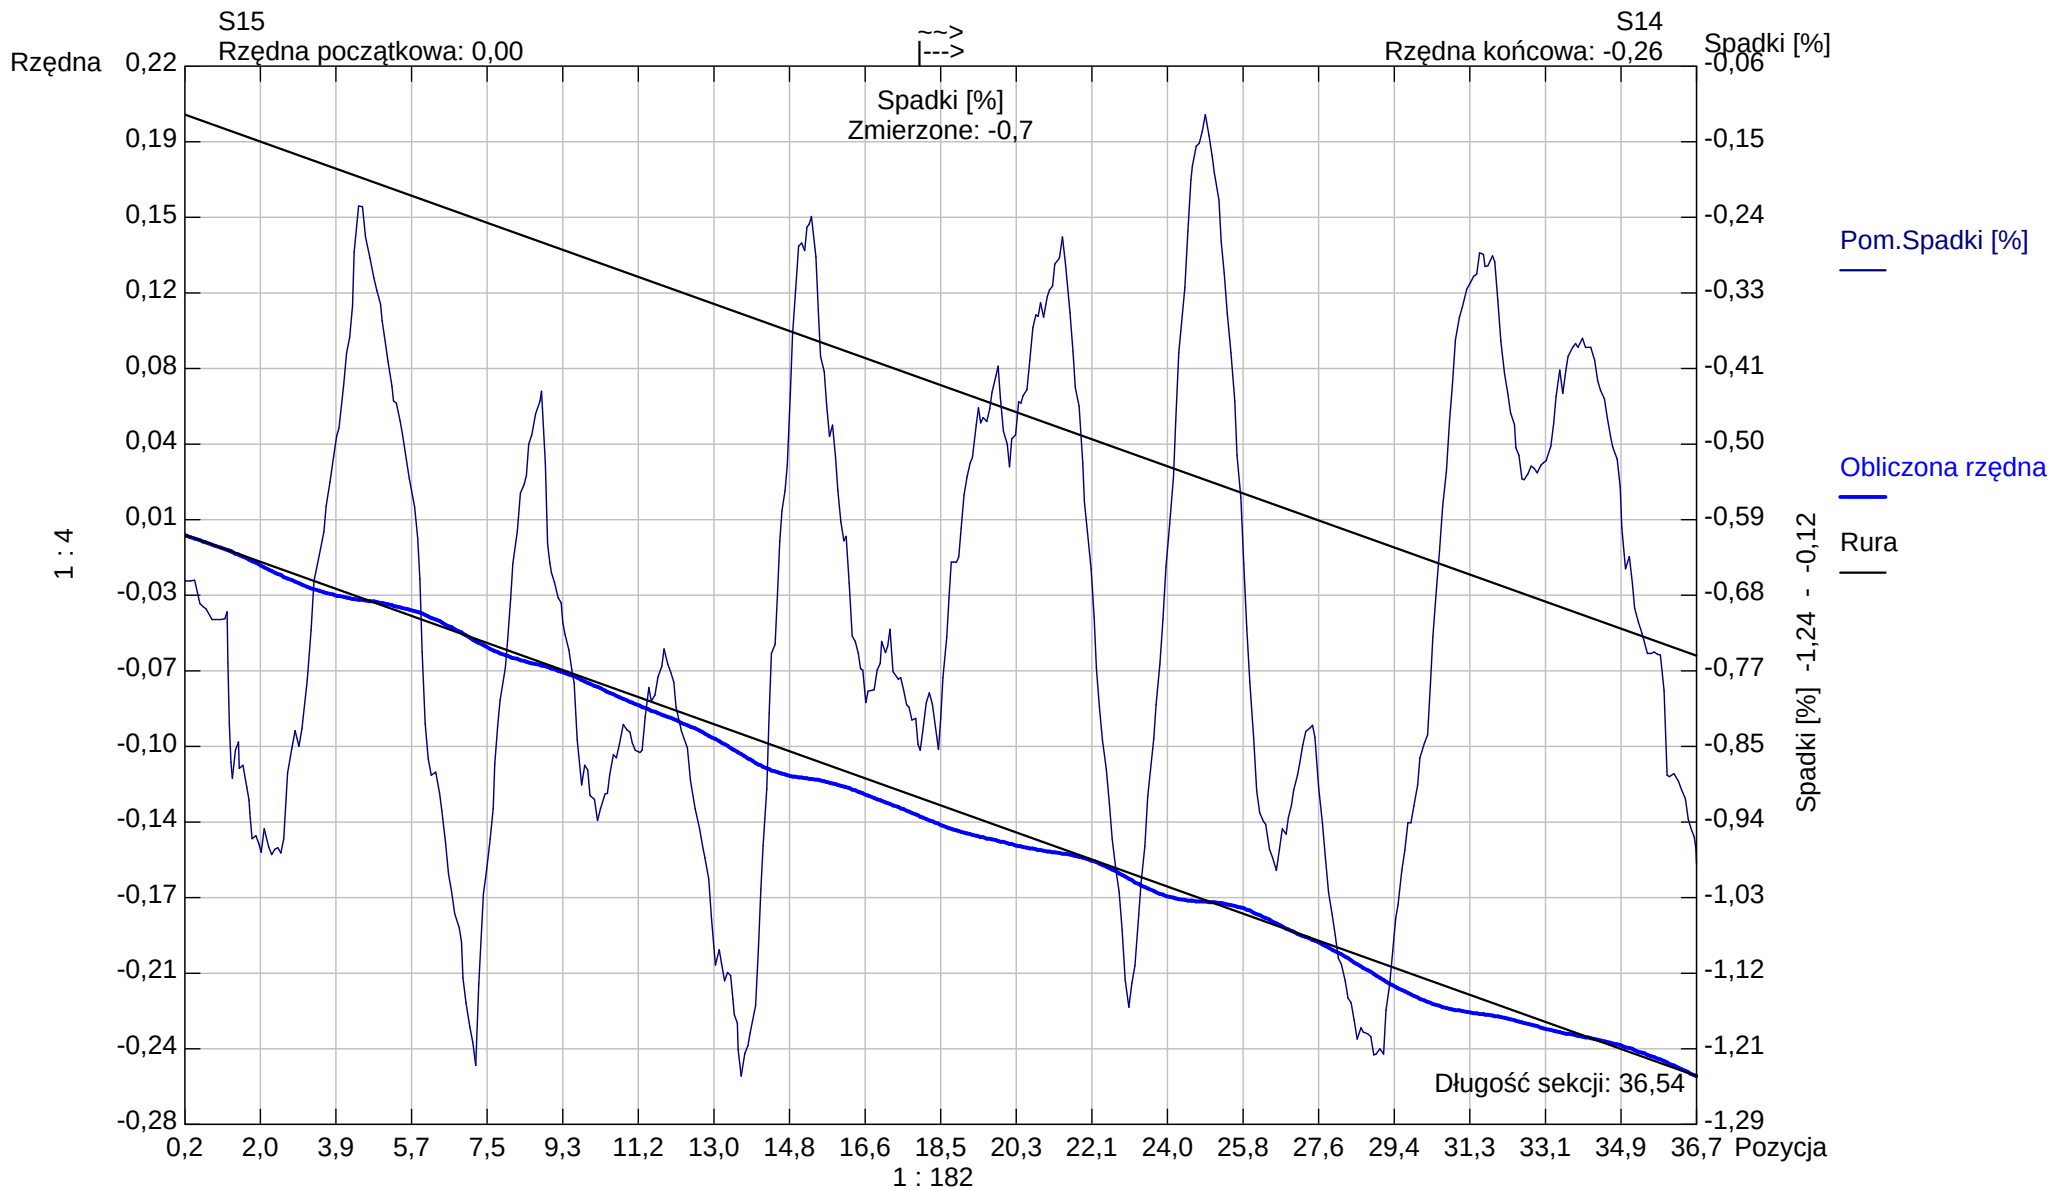

Kształt rury: Koło Wysokość rury: 200,00 Szerokość rury: 0,00

Aqua S.A.

Bielsko - Biała

Tel. Nr:

Fax Nr:

Email:


Raport z inspekcji / Inspekcja:: 1

Data: 2024-11-20	Praca nr:	Pogoda: lekki opad	Operator:	Numer sekcji: 14	Właściciel:
Obecny:	Pojazd:	Kamera: ipek rx 130	Nastawiać:	Wyczyszczone: Tak	Poziom:

Ulica od studni: ul.Warszawska 180	Mapa nr 1	Od studni: S15
Ulica do studni:	Mapa nr 2	Do studni: S13
Miasto: Bielsko-Biała	Wideo nr:	Długość sekcji: 6,49 m
Dzielnica:	Nośnik nr 1:	Długość rury:

Powód inspekcji: inspekcja kontrolna	Kształt: Koło
Rodzaj sekcji: Rura	Średnica/Wysokość: 200 mm
Rok ułożenia:	Materiał: PVC
Materiał okładziny:	Długość inspekcji:

Uwagi:

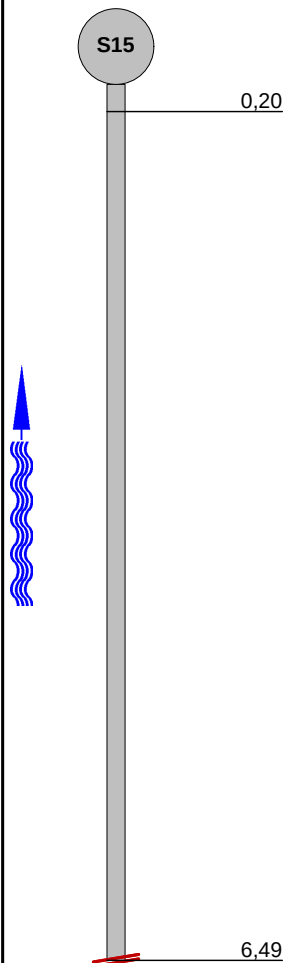1:56	Pozycja	Obserwacja	MPEG	Zdjęcie					
		Węzeł początkowy, Studzienka włączowa, S15	00:00:00	14_1A					
		Rezygnacja z inspekcji, Inny powód / zaślepka	00:00:44	14_2A					
STR no def	STR peak	STR mean	STR total	STR grade	SER no def	SER peak	SER mean	SER total	SER grade

Zdjęcia z inspekcji / Inspekcja:: 1

Miasto: Bielsko-Biała	Ulica: ul.Warszawska 180	Data:	Numer sekcji: 14	Numer pracy:
---------------------------------	------------------------------------	-------	----------------------------	--------------



Zdjęcie: 14_1A, 00:00:00
0,2m, Węzeł początkowy, Studzienka włazowa, S15



Zdjęcie: 14_2A, 00:00:44
6,49m, Rezygnacja z inspekcji, Inny powód

Sekcja: 14


Inspekcja: 1

Miasto: Bielsko-Biała

Ulica: ul.Warszawska 180

Data: 2024-11-20

Operator:

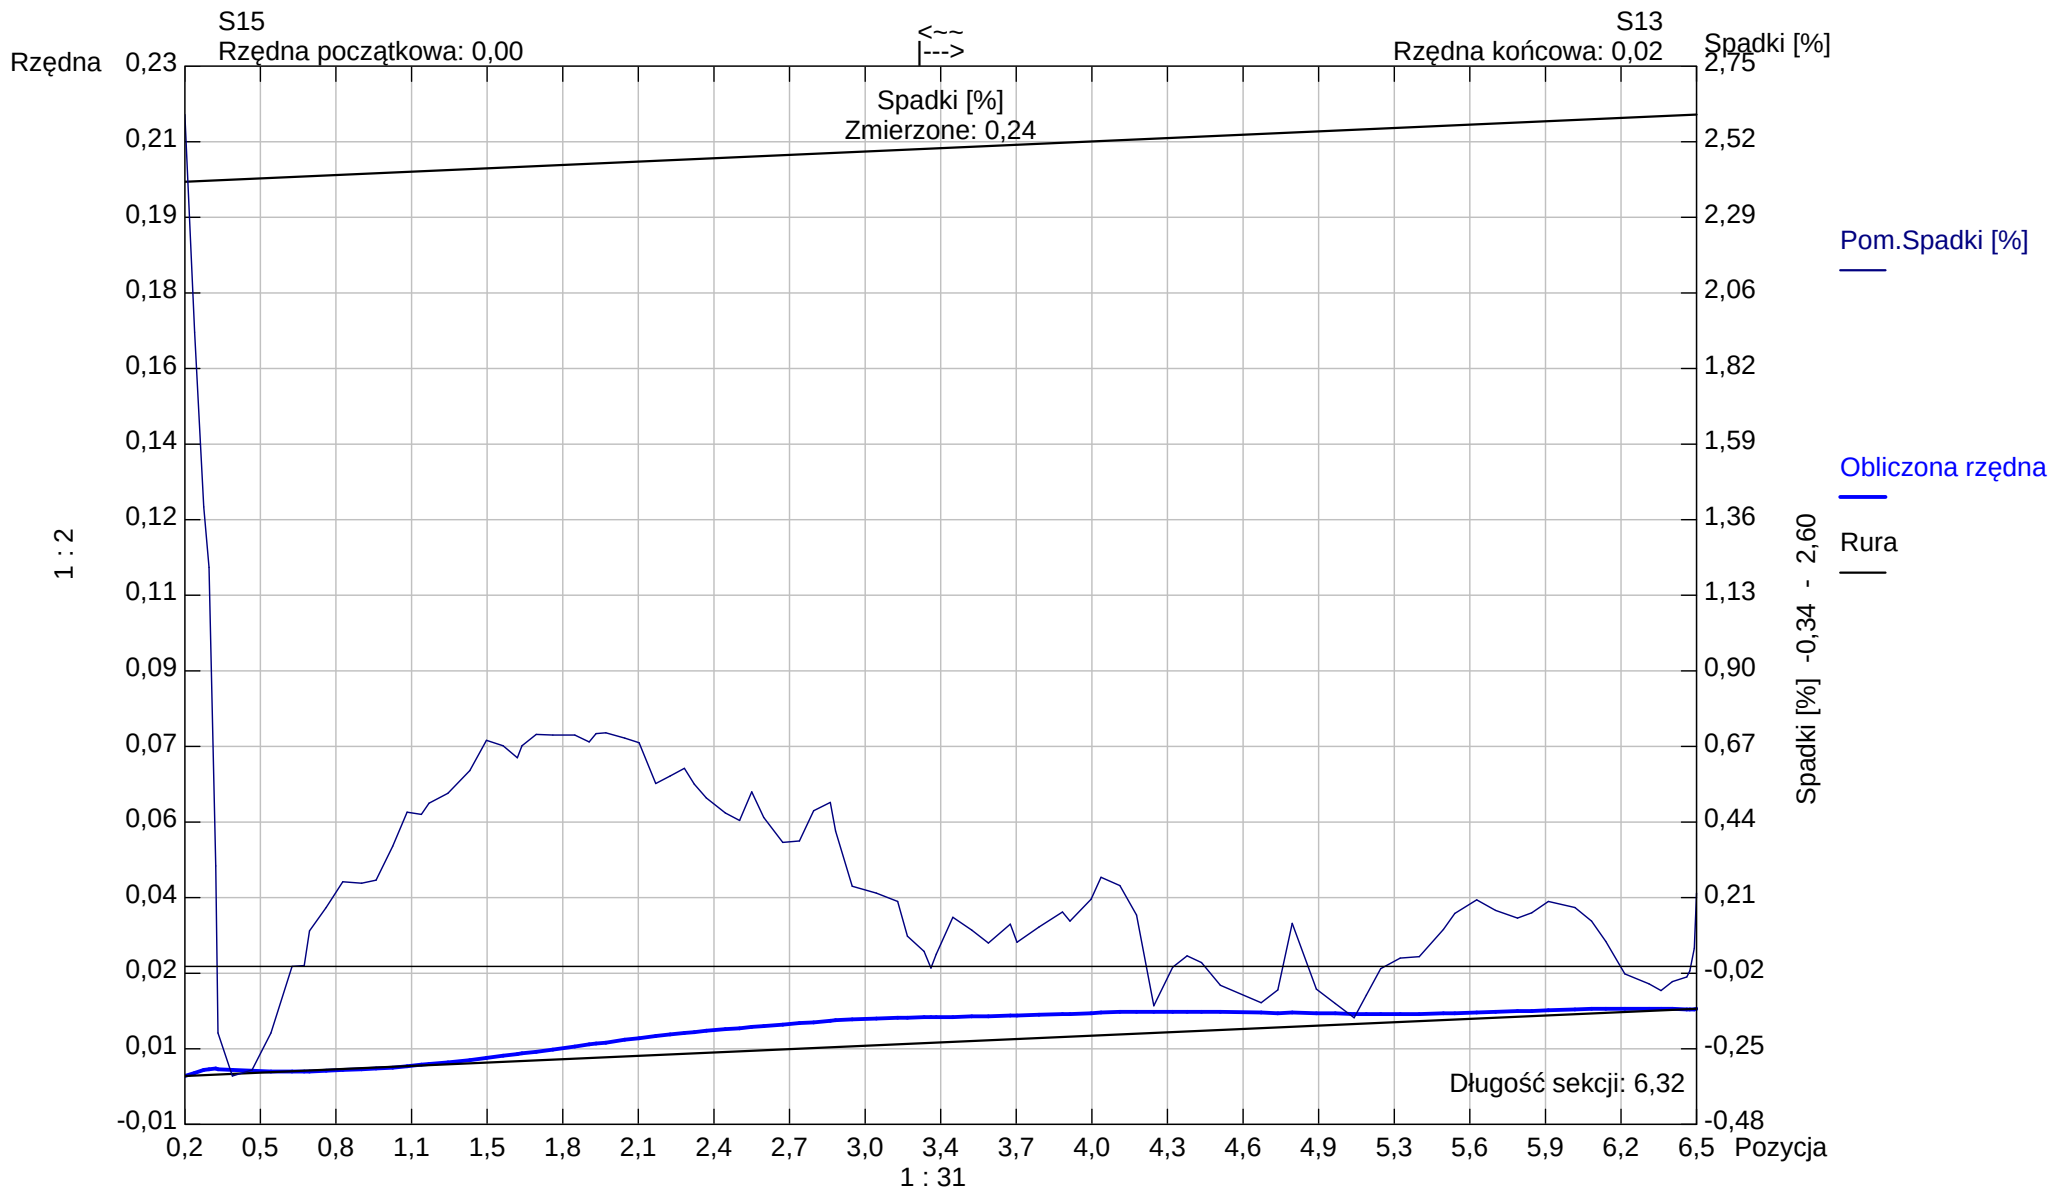

Kształt rury: Koło Wysokość rury: 200,00 Szerokość rury: 0,00

Aqua S.A.

Bielsko -Biała

Tel. Nr:

Fax Nr:

Email:

Raport z inspekcji / Inspekcja:: 1

Data: 2024-11-20	Praca nr:	Pogoda: lekki opad	Operator:	Numer sekcji: 15	Właściciel:
Obecny:	Pojazd:	Kamera: ipek rx 130	Nastawiać:	Wyczyszczone: Tak	Poziom:

Ulica od studni:	ul.Warszawska 180	Mapa nr 1	Od studni:	S14
Ulica do studni:		Mapa nr 2	Do studni:	S12
Miasto:	Bielsko-Biała	Wideo nr:	Długość sekcji:	13,11 m
Dzielnica:		Nośnik nr 1:	Długość rury:	
Powód inspekcji:	inspekcja kontrolna	Kształt:	Koło	
Rodzaj sekcji:	Rura	Średnica/Wysokość:	200 mm	
Rok ułożenia:		Materiał:	PVC	
Materiał okładziny:		Długość inspekcji:		

Uwagi:


[illegible]

Zdjęcia z inspekcji / Inspekcja:: 1

Miasto: Bielsko-Biała	Ulica: ul.Warszawska 180	Data:	Numer sekcji: 15	Numer pracy:
---------------------------------	------------------------------------	-------	----------------------------	--------------



Zdjęcie: 15_1A, 00:00:00
0,2m, Węzeł początkowy, Studzienka włazowa, S14

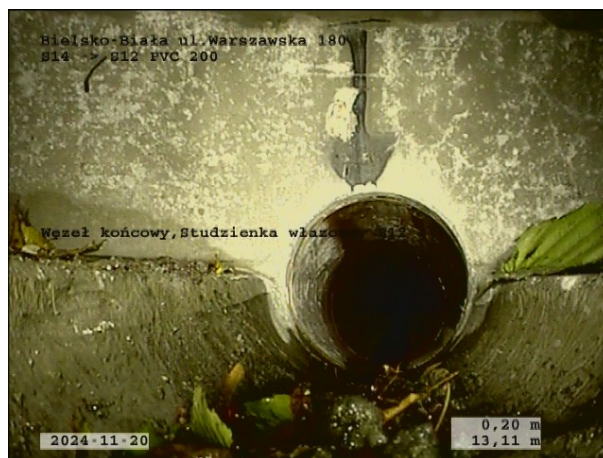


Zdjęcie: 15_2A, 00:01:03
13,11m, Węzeł końcowy, Studzienka włazowa, S12

Sekcja: 15
Miasto: Bielsko-Biała

Inspekcja: 1
Ulica: ul.Warszawska 180

Data: 2024-11-20

Operator:

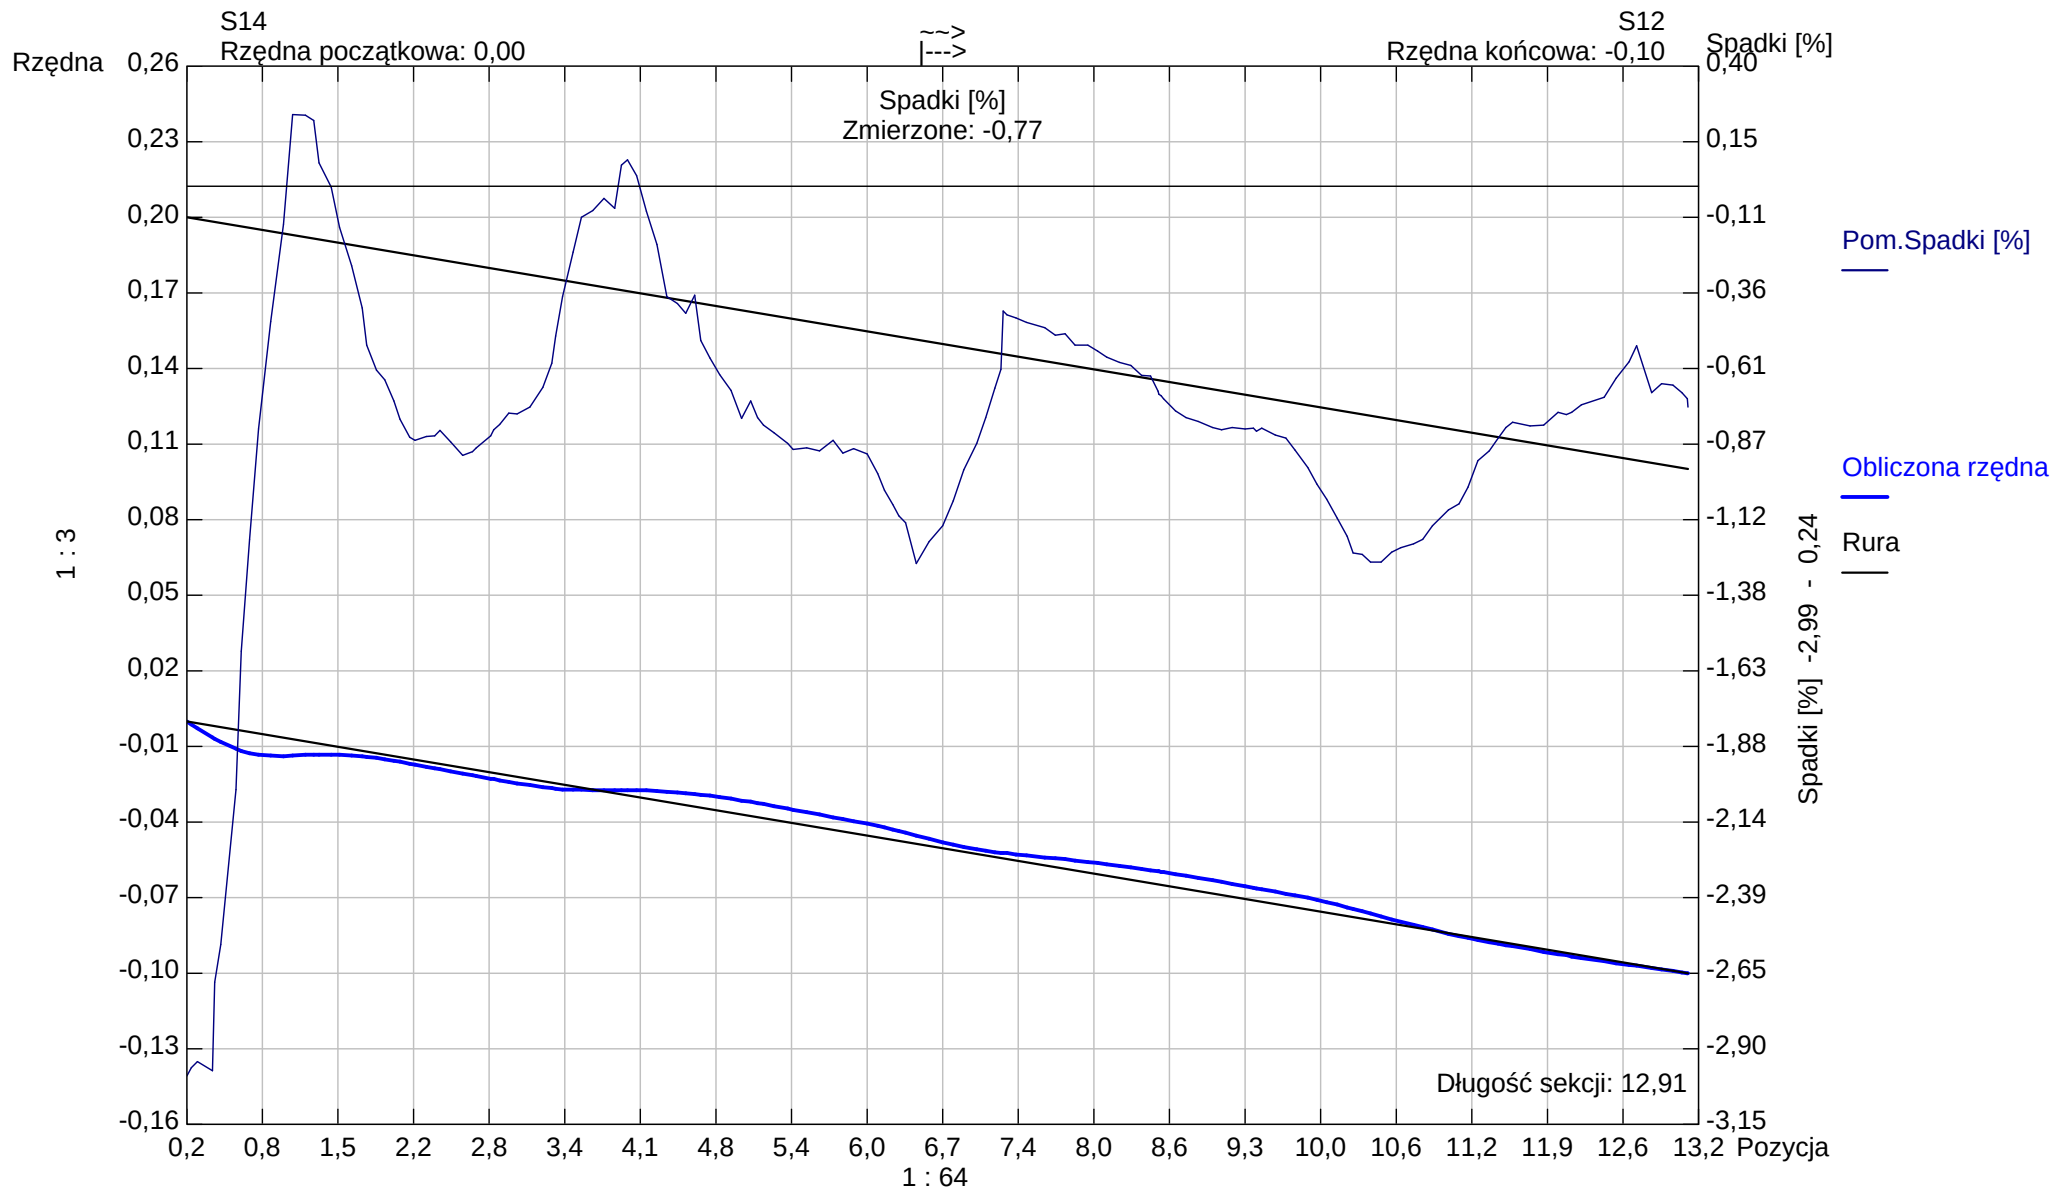

Kształt rury: Koło Wysokość rury: 200,00 Szerokość rury: 0,00

Aqua S.A.

Bielsko -Biała
Tel. Nr:
Fax Nr:
Email:


Raport z inspekcji / Inspekcja:: 1

Data: 2024-11-20	Praca nr:	Pogoda: lekki opad	Operator:	Numer sekcji: 16	Właściciel:
Obecny:	Pojazd:	Kamera: ipek rx 130	Nastawiać:	Wyczyszczone: Tak	Poziom:

Ulica od studni: ul.Warszawska 180	Mapa nr 1	Od studni: S16
Ulica do studni:	Mapa nr 2	Do studni: S17
Miasto: Bielsko-Biała	Wideo nr:	Długość sekcji: 7,16 m
Dzielnica:	Nośnik nr 1:	Długość rury:

Powód inspekcji: inspekcja kontrolna	Kształt: Koło
Rodzaj sekcji: Rura	Średnica/Wysokość: 200 mm
Rok ułożenia:	Materiał: PVC
Materiał okładziny:	Długosc inspekcji:

Uwagi:

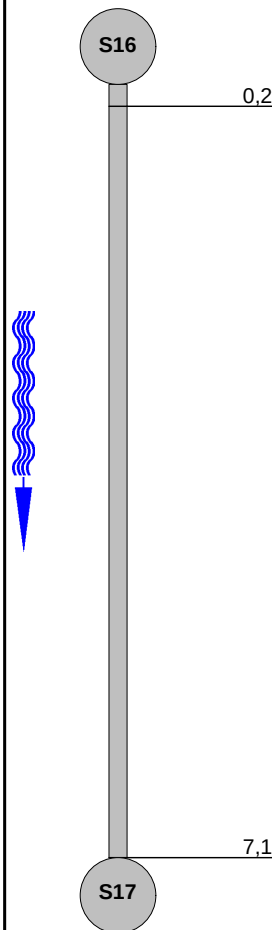
1:70	Pozycja	Obserwacja	MPEG	Zdjęcie					
		Węzeł początkowy, Studzienka włączowa, S16	00:00:00	17_1A					
		Węzeł początkowy, Studzienka włączowa, S16	00:00:44	17_2A					
STR no def	STR peak	STR mean	STR total	STR grade	SER no def	SER peak	SER mean	SER total	SER grade

Zdjęcia z inspekcji / Inspekcja:: 1Miasto:
Bielsko-BiałaUlica:
ul.Warszawska 180


Data:

Numer sekcji:
16

Numer pracy:

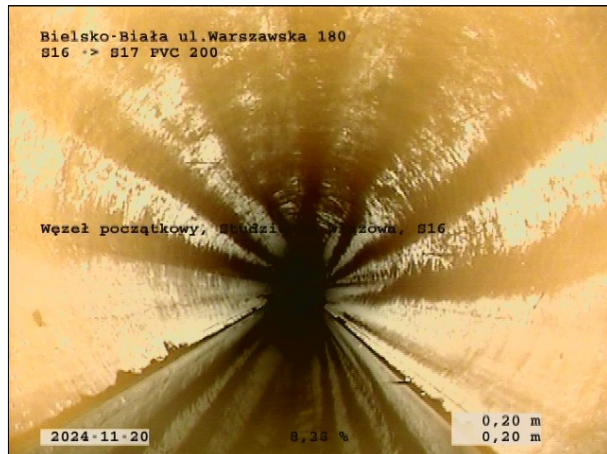

Zdjęcie: 17_1A, 00:00:00
0,2m, Węzeł początkowy, Studzienka włazowa, S16

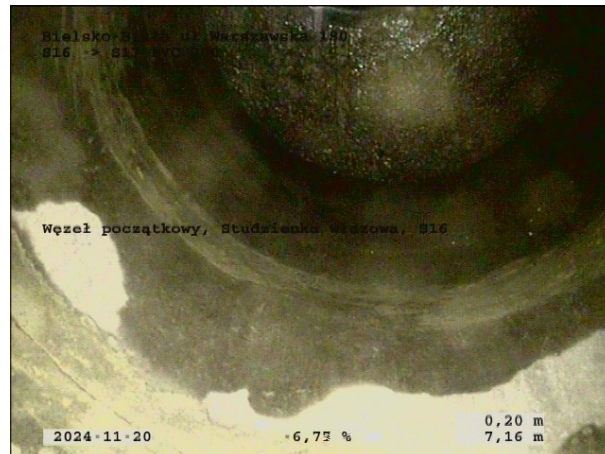


Zdjęcie: 17_2A, 00:00:44
7,16m, Węzeł początkowy, Studzienka włazowa, S16

Sekcja: 16
Miasto: Bielsko-Biała

Inspekcja: 1
Ulica: ul.Warszawska 180

Data: 2024-11-20

Operator:

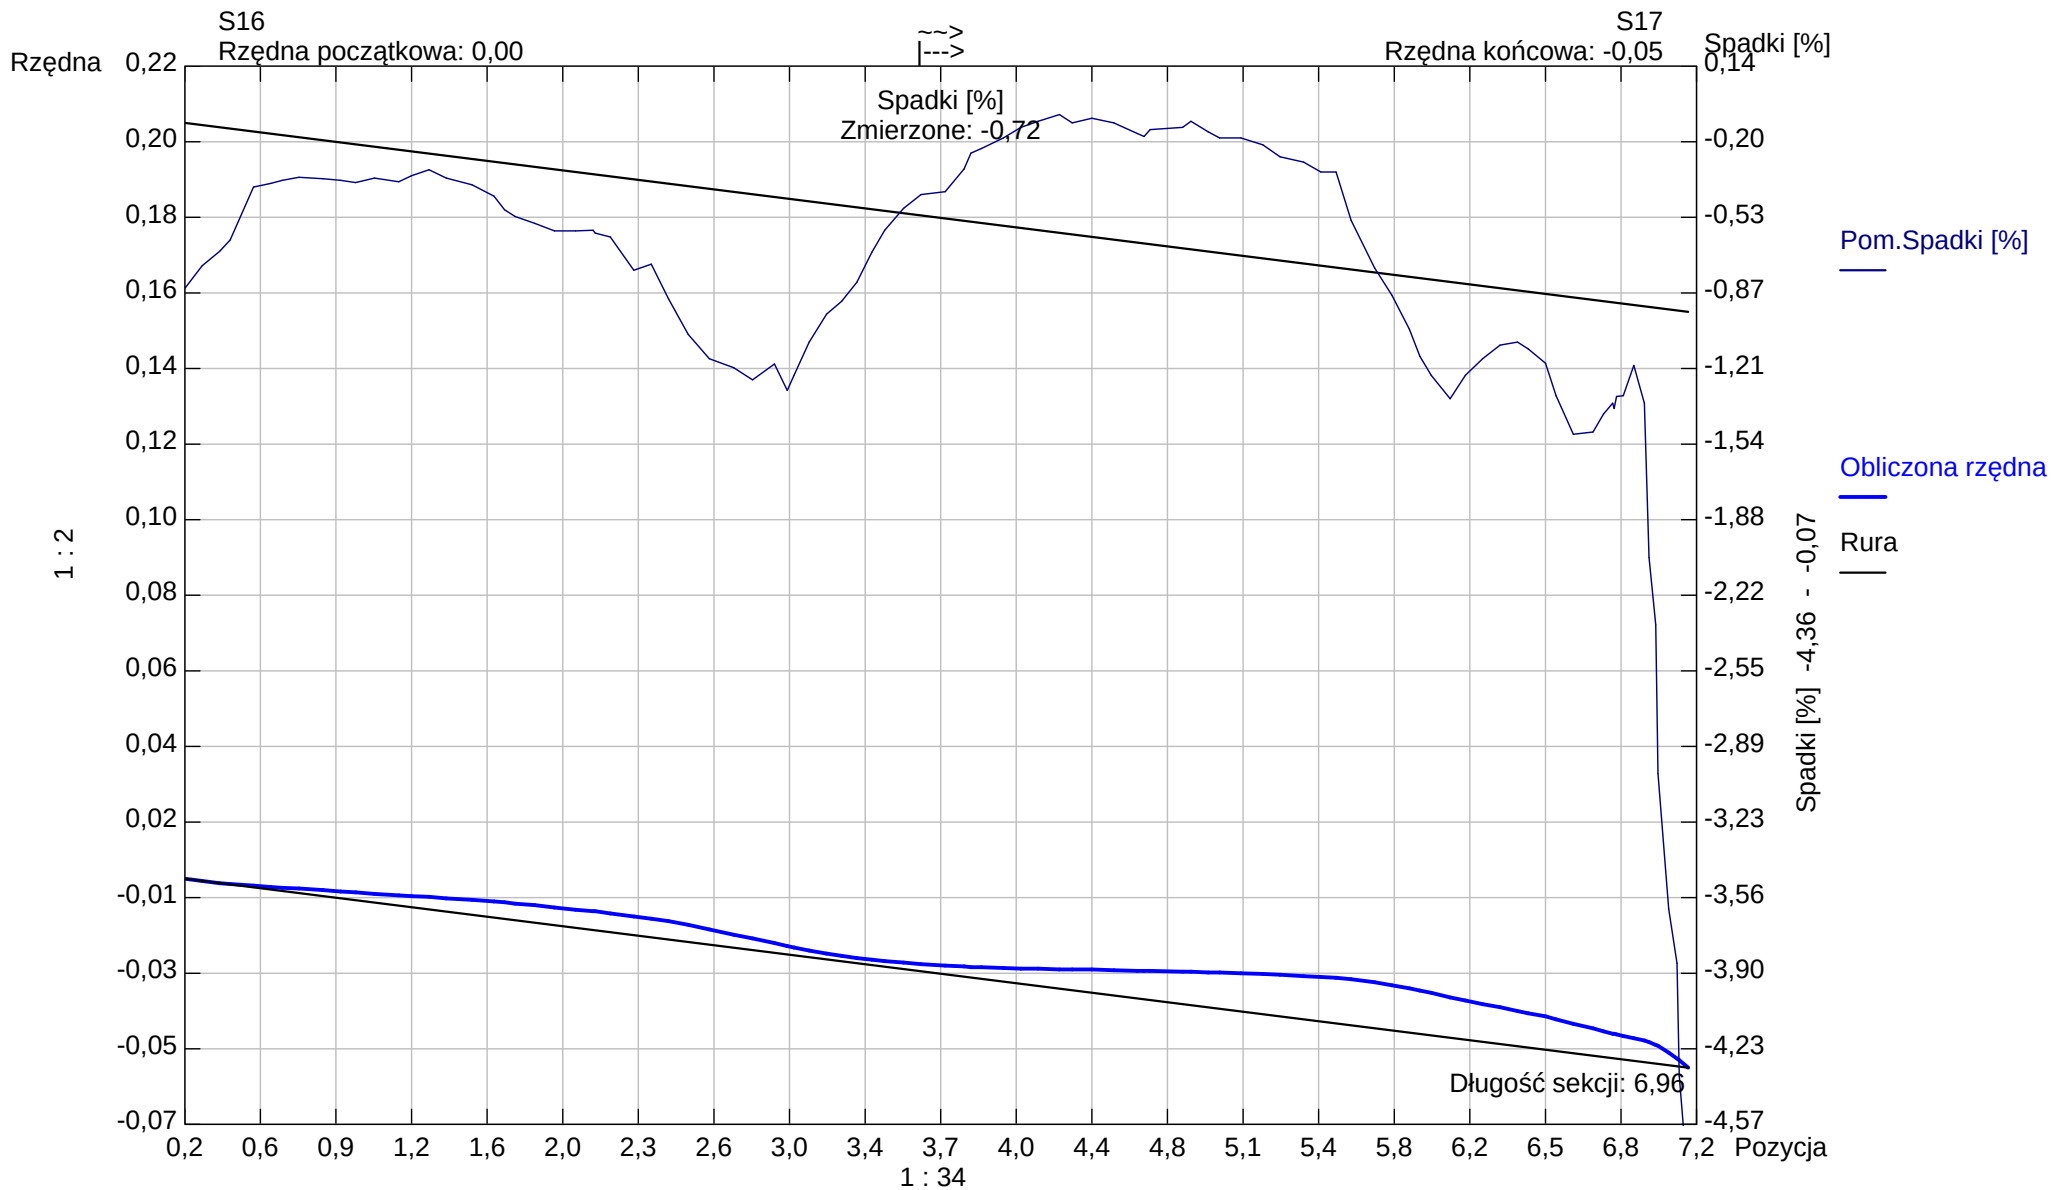


Kształt rury: Koło Wysokość rury: 200,00 Szerokość rury: 0,00

Zdjęcia z inspekcji / Inspekcja:: 1Miasto:
Bielsko-BiałaUlica:
ul.Warszawska 180

Data:

Numer sekcji:
17

Numer pracy:

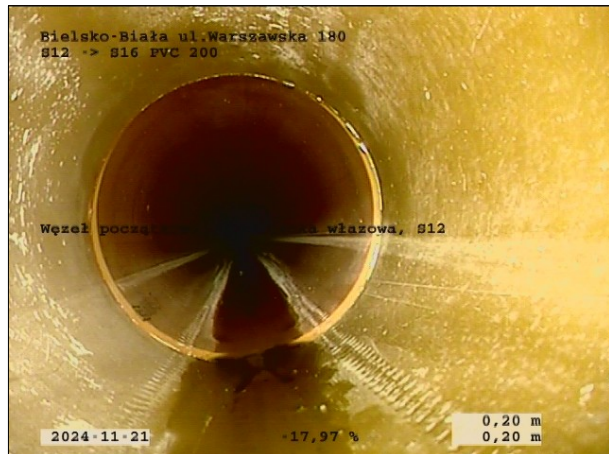

Zdjęcie: 19_1A, 00:00:00
0,2m, Węzeł początkowy, Studzienka włazowa, S12




Zdjęcie: 19_2A, 00:02:18
31,41m, Węzeł końcowy, Studzienka włazowa, S16

Sekcja: 17
Miasto: Bielsko-Biała

Inspekcja: 1
Ulica: ul.Warszawska 180

Data: 2024-11-21

Operator:

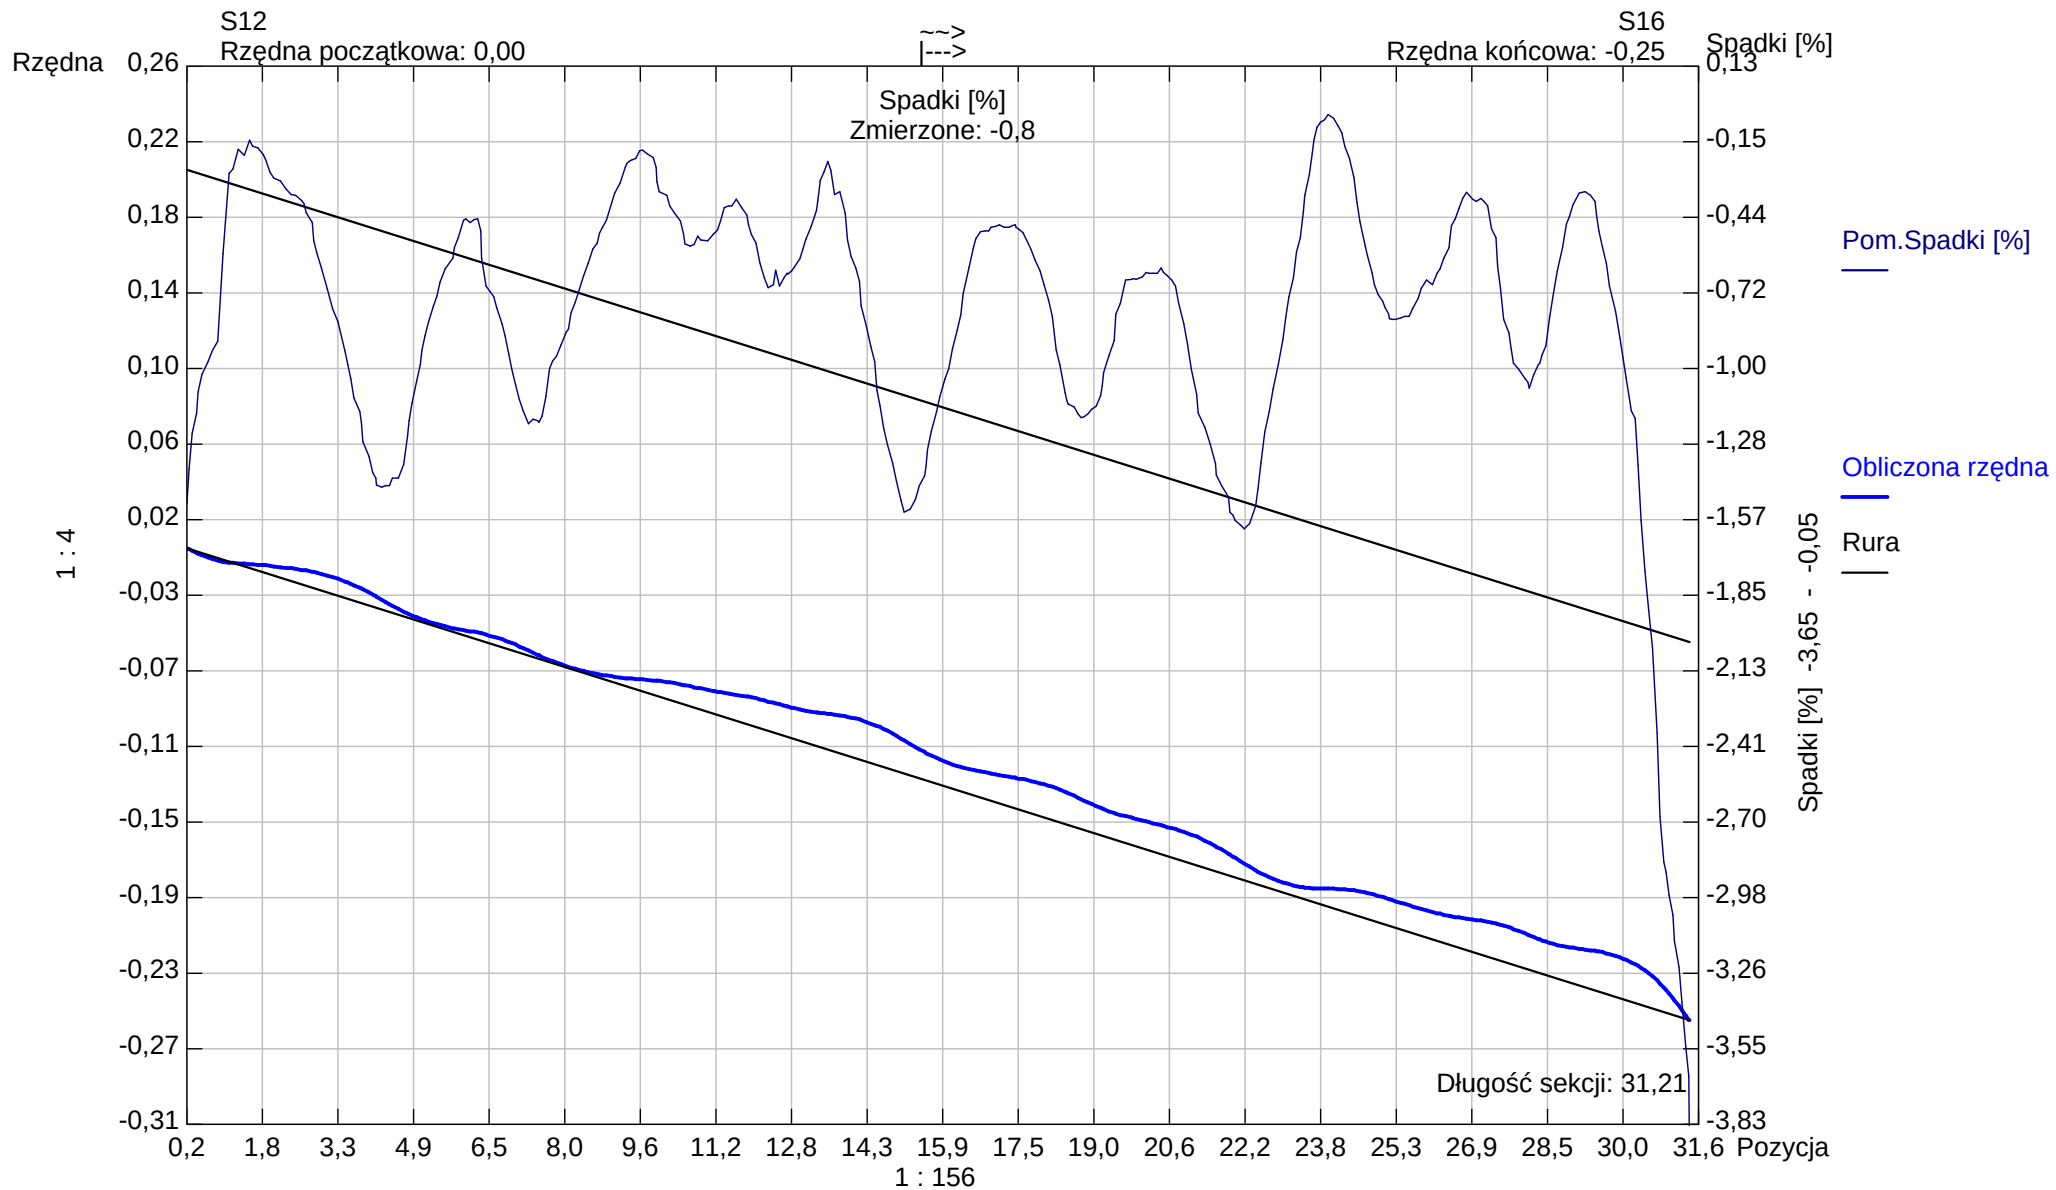

Kształt rury: Koło Wysokość rury: 200,00 Szerokość rury: 0,00

Aqua S.A.

Bielsko - Biała

Tel. Nr:

Fax Nr:

Email:


Raport z inspekcji / Inspekcja:: 1

Data: 2024-11-21	Praca nr:	Pogoda: sucho	Operator:	Numer sekcji: 18	Właściciel:
Obecny:	Pojazd:	Kamera: ipek rx 130	Nastawiać:	Wyczyszczone: Tak	Poziom:

Ulica od studni: ul.Warszawska 180	Mapa nr 1	Od studni: S18
Ulica do studni:	Mapa nr 2	Do studni: S19
Miasto: Bielsko-Biała	Wideo nr:	Długość sekcji: 23,18 m
Dzielnica:	Nośnik nr 1:	Długość rury:

Powód inspekcji: inspekcja kontrolna	Kształt: Koło
Rodzaj sekcji: Rura	Średnica/Wysokość: 200 mm
Rok ułożenia:	Materiał: PVC
Materiał okładziny:	Długość inspekcji:

Uwagi:

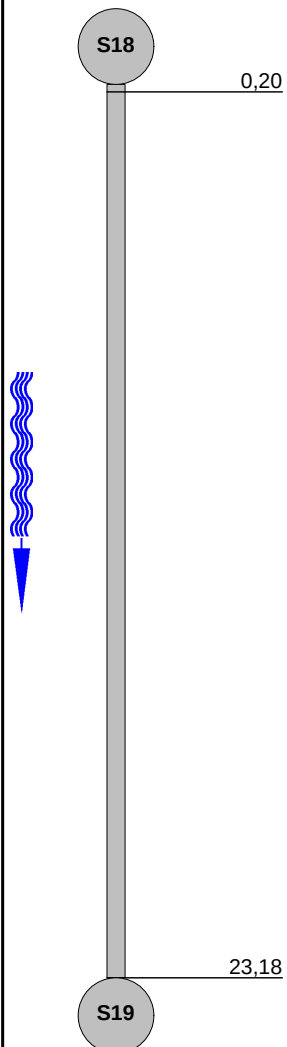1:196	Pozycja	Obserwacja	MPEG	Zdjęcie					
									
		Węzeł początkowy, Studzienka włączowa, S18	00:00:00	19_1A					
		Węzeł końcowy, Studzienka włączowa, S19	00:02:20						
STR no def	STR peak	STR mean	STR total	STR grade	SER no def	SER peak	SER mean	SER total	SER grade

Zdjęcia z inspekcji / Inspekcja:: 1

Miasto: Bielsko-Biała	Ulica: ul.Warszawska 180	Data:	Numer sekcji: 18	Numer pracy:
---------------------------------	------------------------------------	-------	----------------------------	--------------



Zdjęcie: 19_1A, 00:00:00


0,2m, Węzeł początkowy, Studzienka wjazdowa, S18

Sekcja: 18
Miasto: Bielsko-Biała

Inspekcja: 1
Ulica: ul.Warszawska 180

Data: 2024-11-21

Operator:

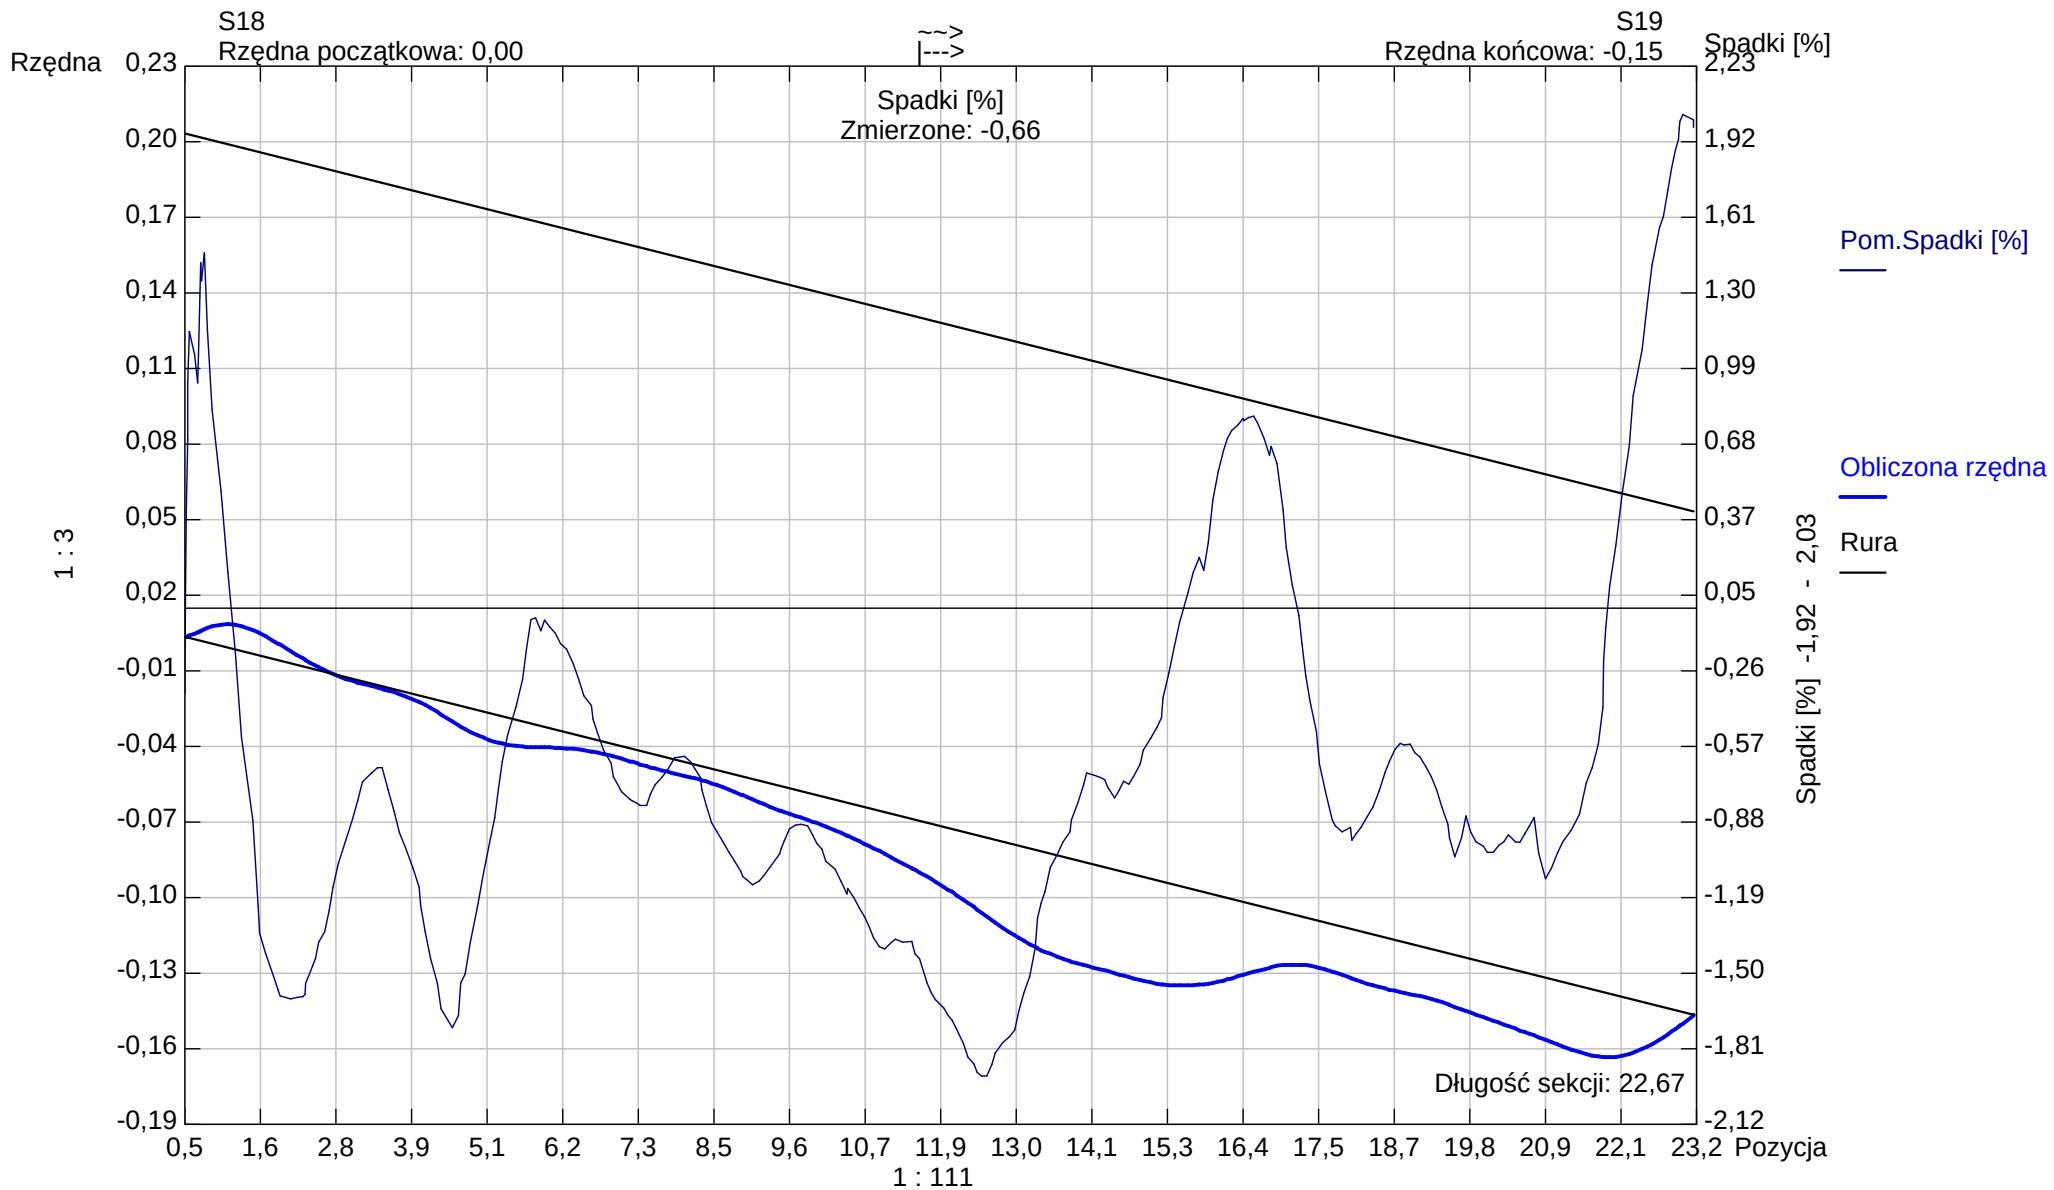

Kształt rury: Koło Wysokość rury: 200,00 Szerokość rury: 0,00

Aqua S.A.

Bielsko -Biała

Tel. Nr:

Fax Nr:

Email:

Raport z inspekcji / Inspekcja:: 1

Data: 2024-11-21	Praca nr:	Pogoda: sucho	Operator:	Numer sekcji: 19	Właściciel:
Obecny:	Pojazd:	Kamera: ipek rx 130	Nastawiać:	Wyczyszczone: Tak	Poziom:

Ulica od studni:	ul. Warszawska 180	Mapa nr 1	Od studni:	S17
Ulica do studni:		Mapa nr 2	Do studni:	S18
Miasto:	Bielsko-Biała	Wideo nr:	Długość sekcji:	18,55 m
Dzielnica:		Nośnik nr 1:	Długość rury:	
Powód inspekcji:	inspekcja kontrolna	Kształt:	Koło	
Rodzaj sekcji:	Rura	Średnica/Wysokość:	200 mm	
Rok ułożenia:		Materiał:	PVC	
Materiał okładziny:		Długość inspekcji:		

Uwagi:

1:154

Pozycja

Obserwacja

MPEG

Zdjęcie

S17

0,20

Węzeł początkowy, Studzienka włączowa, S17

00:00:00

20_1A

S18

18,55

Węzeł końcowy, Studzienka włączowa, S18

00:01:33

20_2A

STR no def

STR peak

STR mean

STR total

STR grade

SER no def

SER peak

SER mean

SER total

SER grade

Zdjęcia z inspekcji / Inspekcja:: 1

Miasto: Bielsko-Biała	Ulica: ul.Warszawska 180	Data:	Numer sekcji: 19	Numer pracy:
---------------------------------	------------------------------------	-------	----------------------------	--------------



Zdjęcie: 20_1A, 00:00:00
0,2m, Węzeł początkowy, Studzienka włączowa, S17



Zdjęcie: 20_2A, 00:01:33
18,55m, Węzeł końcowy, Studzienka włączowa, S18

Sekcja: 19


Inspekcja: 1

Data: 2024-11-21

Operator:

Miasto: Bielsko-Biała

Ulica: ul.Warszawska 180

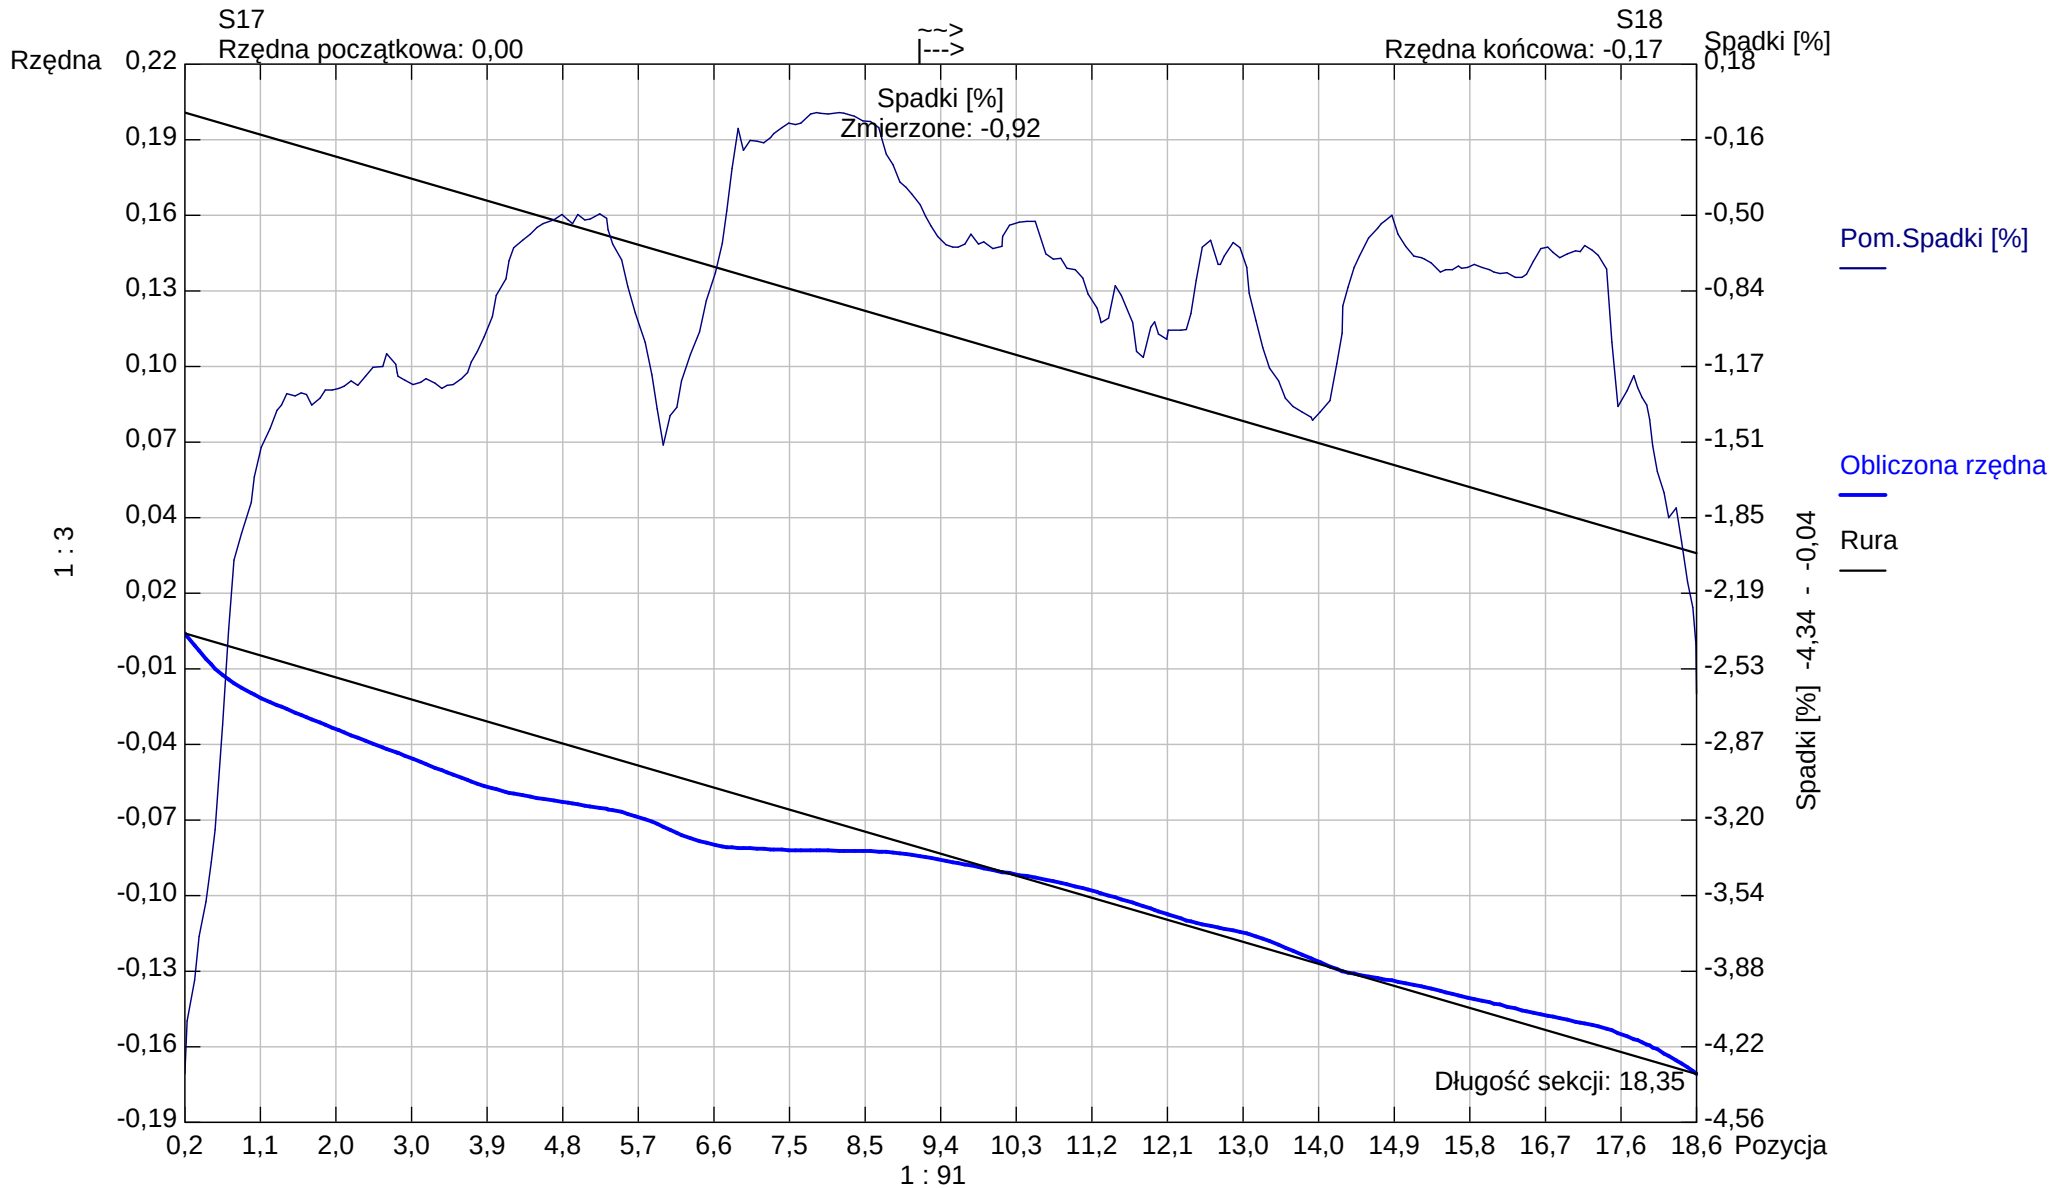

Kształt rury: Koło Wysokość rury: 200,00 Szerokość rury: 0,00

Aqua S.A.

Bielsko - Biała

Tel. Nr:

Fax Nr:

Email:


Raport z inspekcji / Inspekcja:: 1

Data: 2024-11-21	Praca nr:	Pogoda: sucho	Operator:	Numer sekcji: 20	Właściciel:
Obecny:	Pojazd:	Kamera: ipek rx 130	Nastawiać:	Wyczyszczone: Tak	Poziom:

Ulica od studni: ul.Warszawska 180	Mapa nr 1	Od studni: S8
Ulica do studni:	Mapa nr 2	Do studni: S17
Miasto: Bielsko-Biała	Wideo nr:	Długość sekcji: 28,89 m
Dzielnica:	Nośnik nr 1:	Długość rury:

Powód inspekcji: inspekcja kontrolna	Kształt: Koło
Rodzaj sekcji: Rura	Średnica/Wysokość: 200 mm
Rok ułożenia:	Materiał: PVC
Materiał okładziny:	Długość inspekcji:

Uwagi:

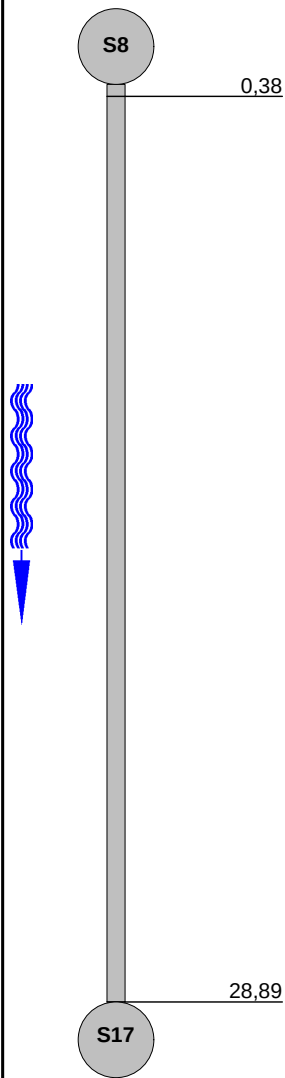
1:238	Pozycja	Obserwacja	MPEG	Zdjęcie					
									
		Węzeł początkowy, Studzienka włączowa, S8	00:00:00	20_1A					
		Węzeł końcowy, Studzienka włączowa, S17	00:02:44	20_2A					
STR no def	STR peak	STR mean	STR total	STR grade	SER no def	SER peak	SER mean	SER total	SER grade

Zdjęcia z inspekcji / Inspekcja:: 1Miasto:
Bielsko-BiałaUlica:
ul.Warszawska 180

Data:

Numer sekcji:
20

Numer pracy:

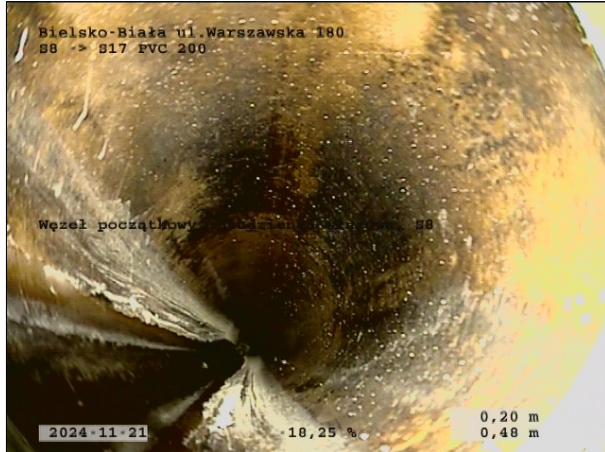

Zdjęcie: 20_1A, 00:00:00
0,38m, Węzeł początkowy, Studzienka włazowa, S8




Zdjęcie: 20_2A, 00:02:44
28,89m, Węzeł końcowy, Studzienka włazowa, S17

Sekcja: 20
Miasto: Bielsko-Biała

Inspekcja: 1
Ulica: ul.Warszawska 180

Data: 2024-11-21

Operator:

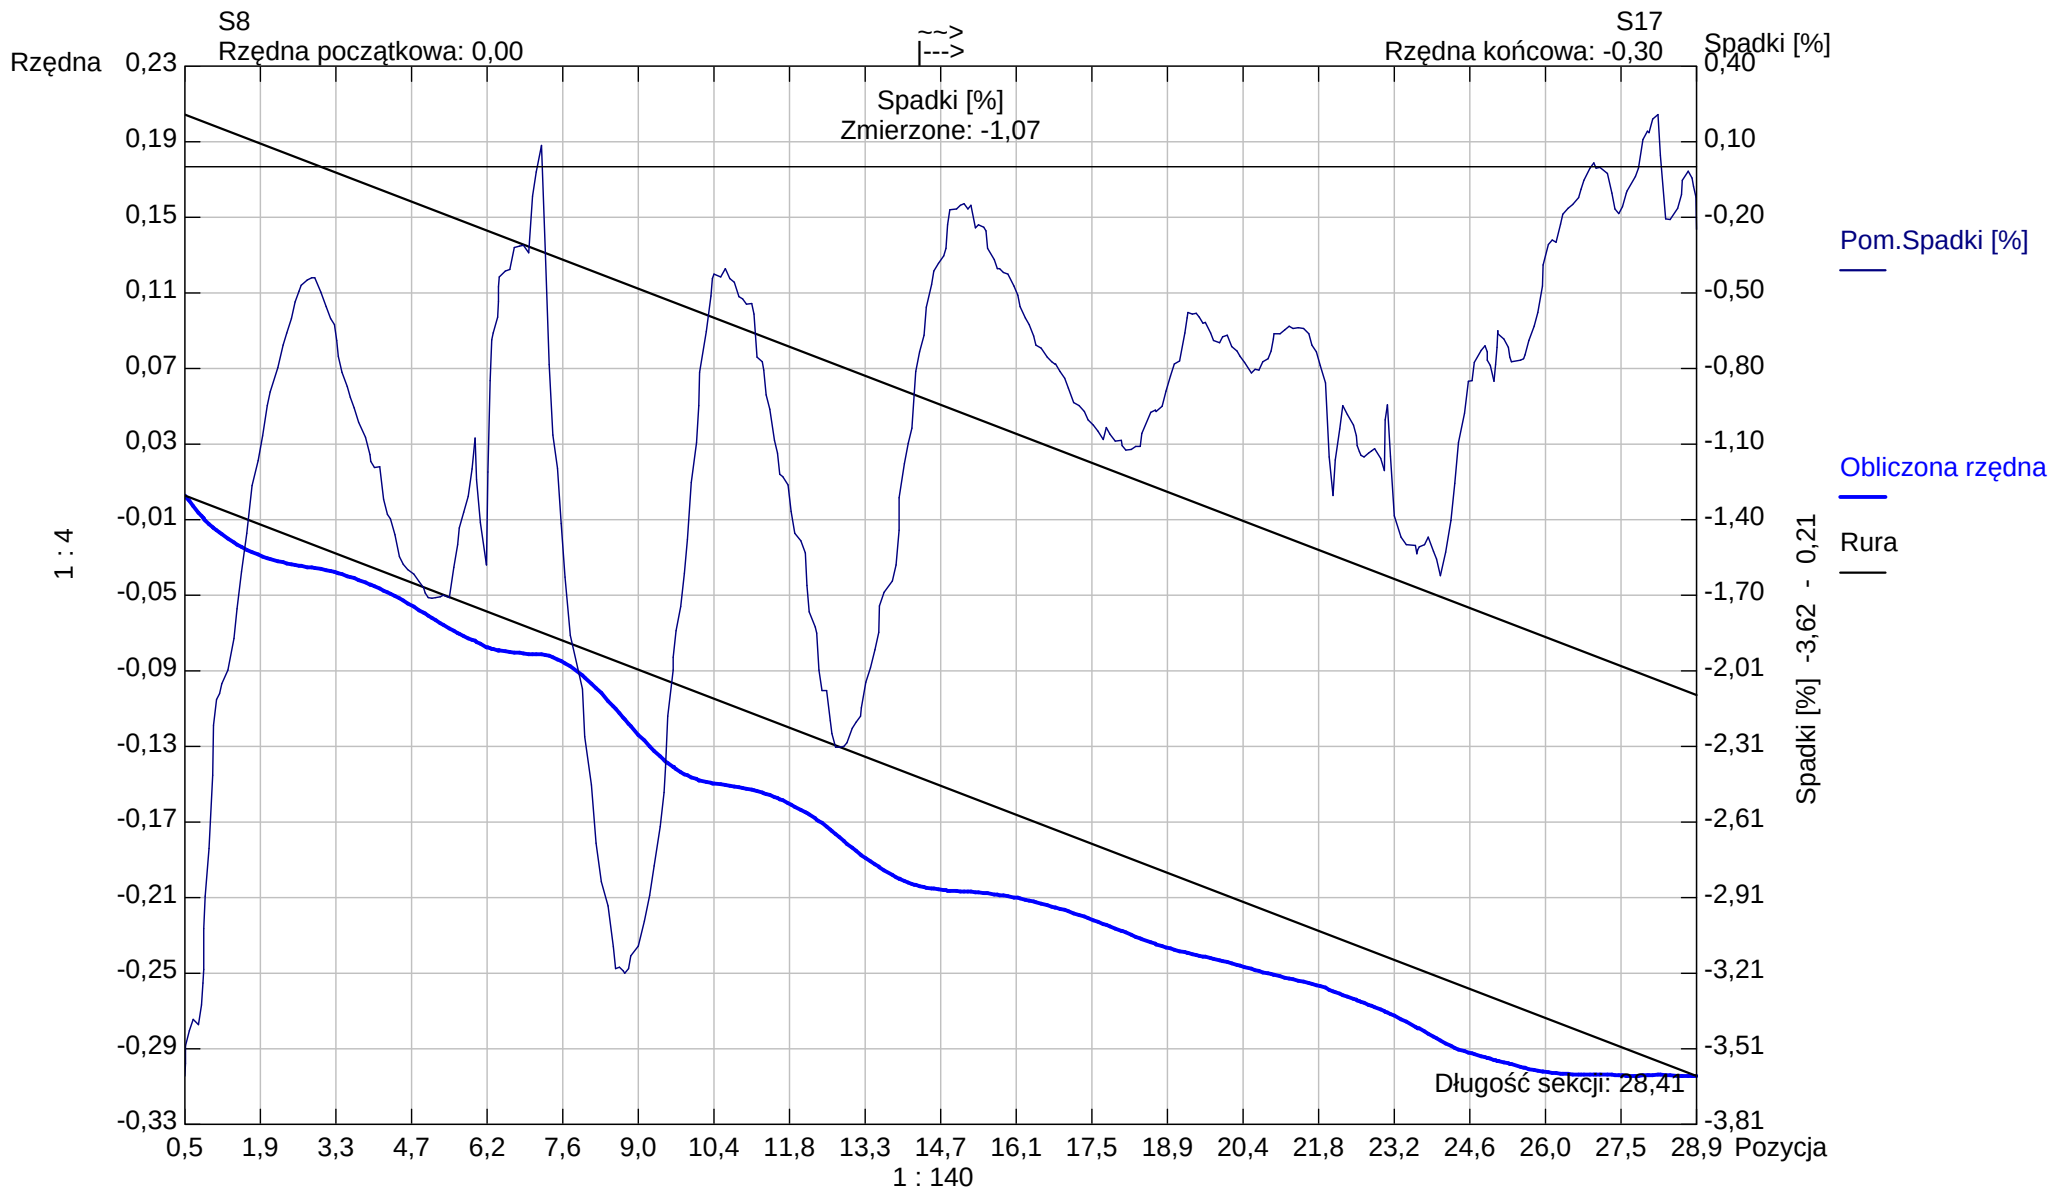


Kształt rury: Koło Wysokość rury: 200,00 Szerokość rury: 0,00

Zdjęcia z inspekcji / Inspekcja:: 1

Miasto: Bielsko-Biała	Ulica: ul.Warszawska 180	Data:	Numer sekcji: 21	Numer pracy:
---------------------------------	------------------------------------	-------	----------------------------	--------------



Zdjęcie: 21_1A, 00:00:00
0,2m, Węzeł początkowy, Studzienka włączowa, S7.3

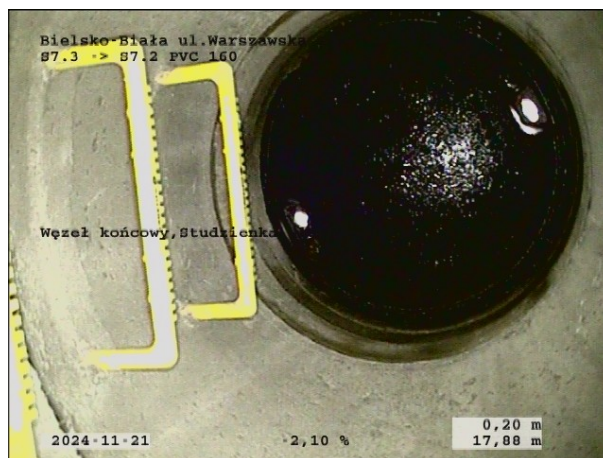


Zdjęcie: 21_2A, 00:01:38
17,88m, Węzeł końcowy, Studzienka włączowa, S7.2

Sekcja: 21
Miasto: Bielsko-Biała

Inspekcja: 1
Ulica: ul.Warszawska 180

Data: 2024-11-21

Operator:

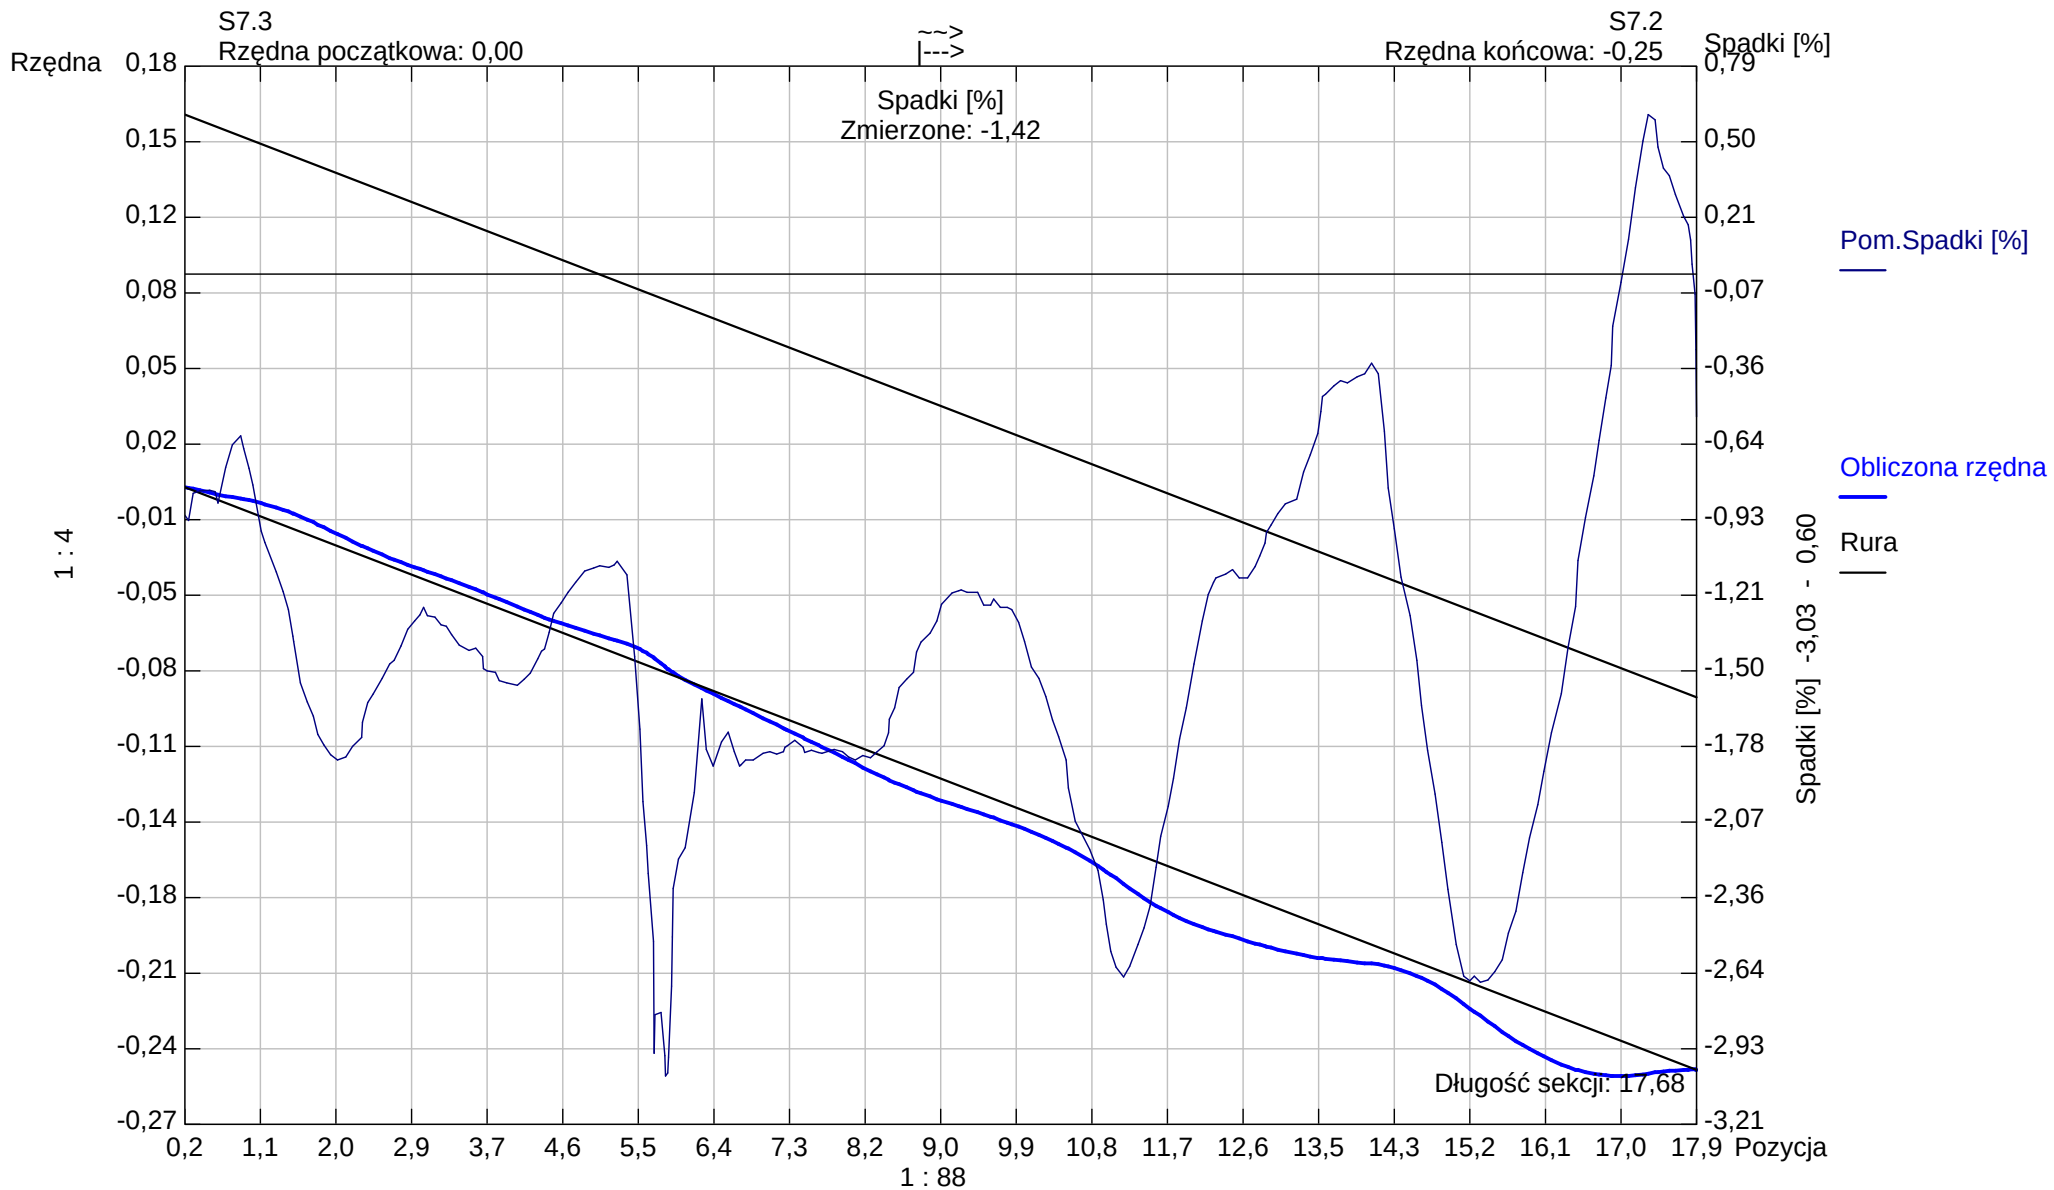

Kształt rury: Koło Wysokość rury: 160,00 Szerokość rury: 0,00

Aqua S.A.

Bielsko -Biała
Tel. Nr:
Fax Nr:
Email:


Raport z inspekcji / Inspekcja:: 1

Data: 2024-11-21	Praca nr:	Pogoda: lekki opad	Operator:	Numer sekcji: 22	Właściciel:
Obecny:	Pojazd:	Kamera: ipek rx 130	Nastawiać:	Wyczyszczone: Tak	Poziom:

Ulica od studni: ul.Warszawska 180	Mapa nr 1	Od studni: S7.2
Ulica do studni:	Mapa nr 2	Do studni: S7.1
Miasto: Bielsko-Biała	Wideo nr:	Długość sekcji: 8,78 m
Dzielnica:	Nośnik nr 1:	Długość rury:

Powód inspekcji: inspekcja kontrolna	Kształt: Koło
Rodzaj sekcji: Rura	Średnica/Wysokość: 160 mm
Rok ułożenia:	Materiał: PVC
Materiał okładziny:	Długosc inspekcji:

Uwagi:

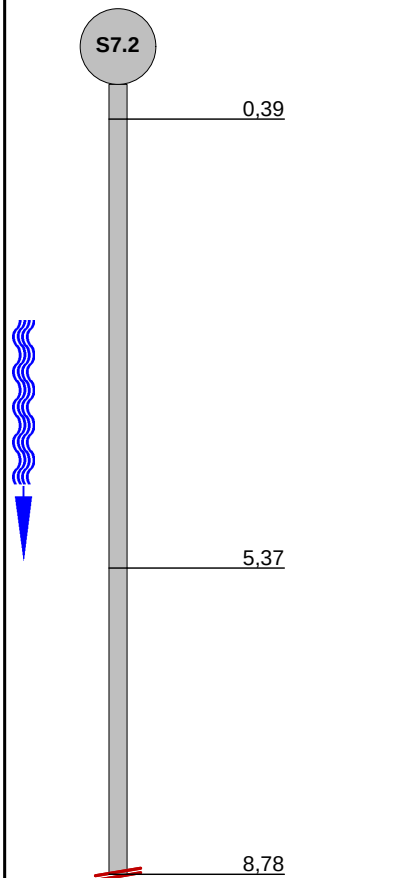
1:84	Pozycja	Obserwacja	MPEG	Zdjęcie					
	0,39	Węzeł początkowy, Studzienka włączowa, S7.2	00:00:00	22_1A					
	5,37	Zdjęcie ogólne, od 1 do 2 godz.	00:00:40	22_2A					
	8,78	Rezygnacja z inspekcji, Przeszkoda	00:01:19	22_3A, 22_3B					
STR no def	STR peak	STR mean	STR total	STR grade	SER no def	SER peak	SER mean	SER total	SER grade

Zdjęcia z inspekcji / Inspekcja:: 1


Miasto: Bielsko-Biała	Ulica: ul.Warszawska 180	Data:	Numer sekcji: 22	Numer pracy:
---------------------------------	------------------------------------	-------	----------------------------	--------------




Zdjęcie: 22_1A, 00:00:00
0,39m, Węzeł początkowy, Studzienka włazowa, S7.2

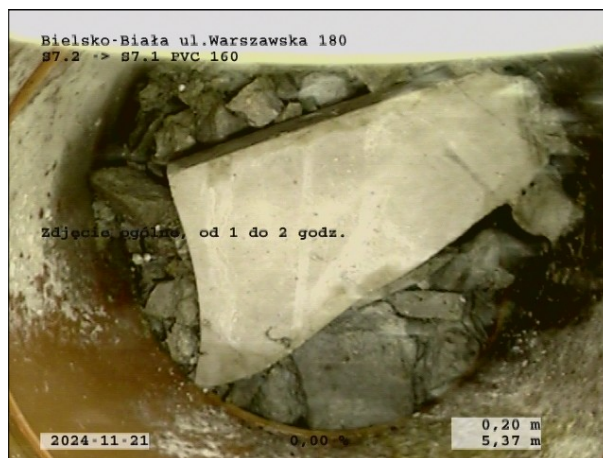

Zdjęcie: 22_2A, 00:00:40
5,37m, Zdjęcie ogólne, od 1 do 2 godz.

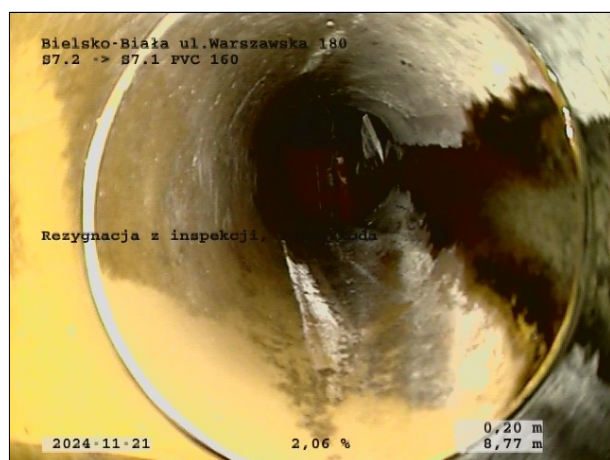

Zdjęcie: 22_3A, 00:01:19
8,78m, Rezygnacja z inspekcji, Przeszkoda

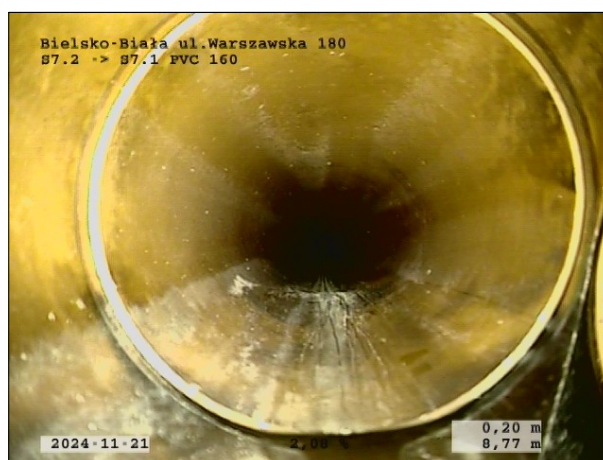


Zdjęcie: 22_3B, 00:01:19
8,78m, Rezygnacja z inspekcji, Przeszkoda

Sekcja: 22
Miasto: Bielsko-Biała

Inspekcja: 1
Ulica: ul.Warszawska 180

Data: 2024-11-21

Operator:

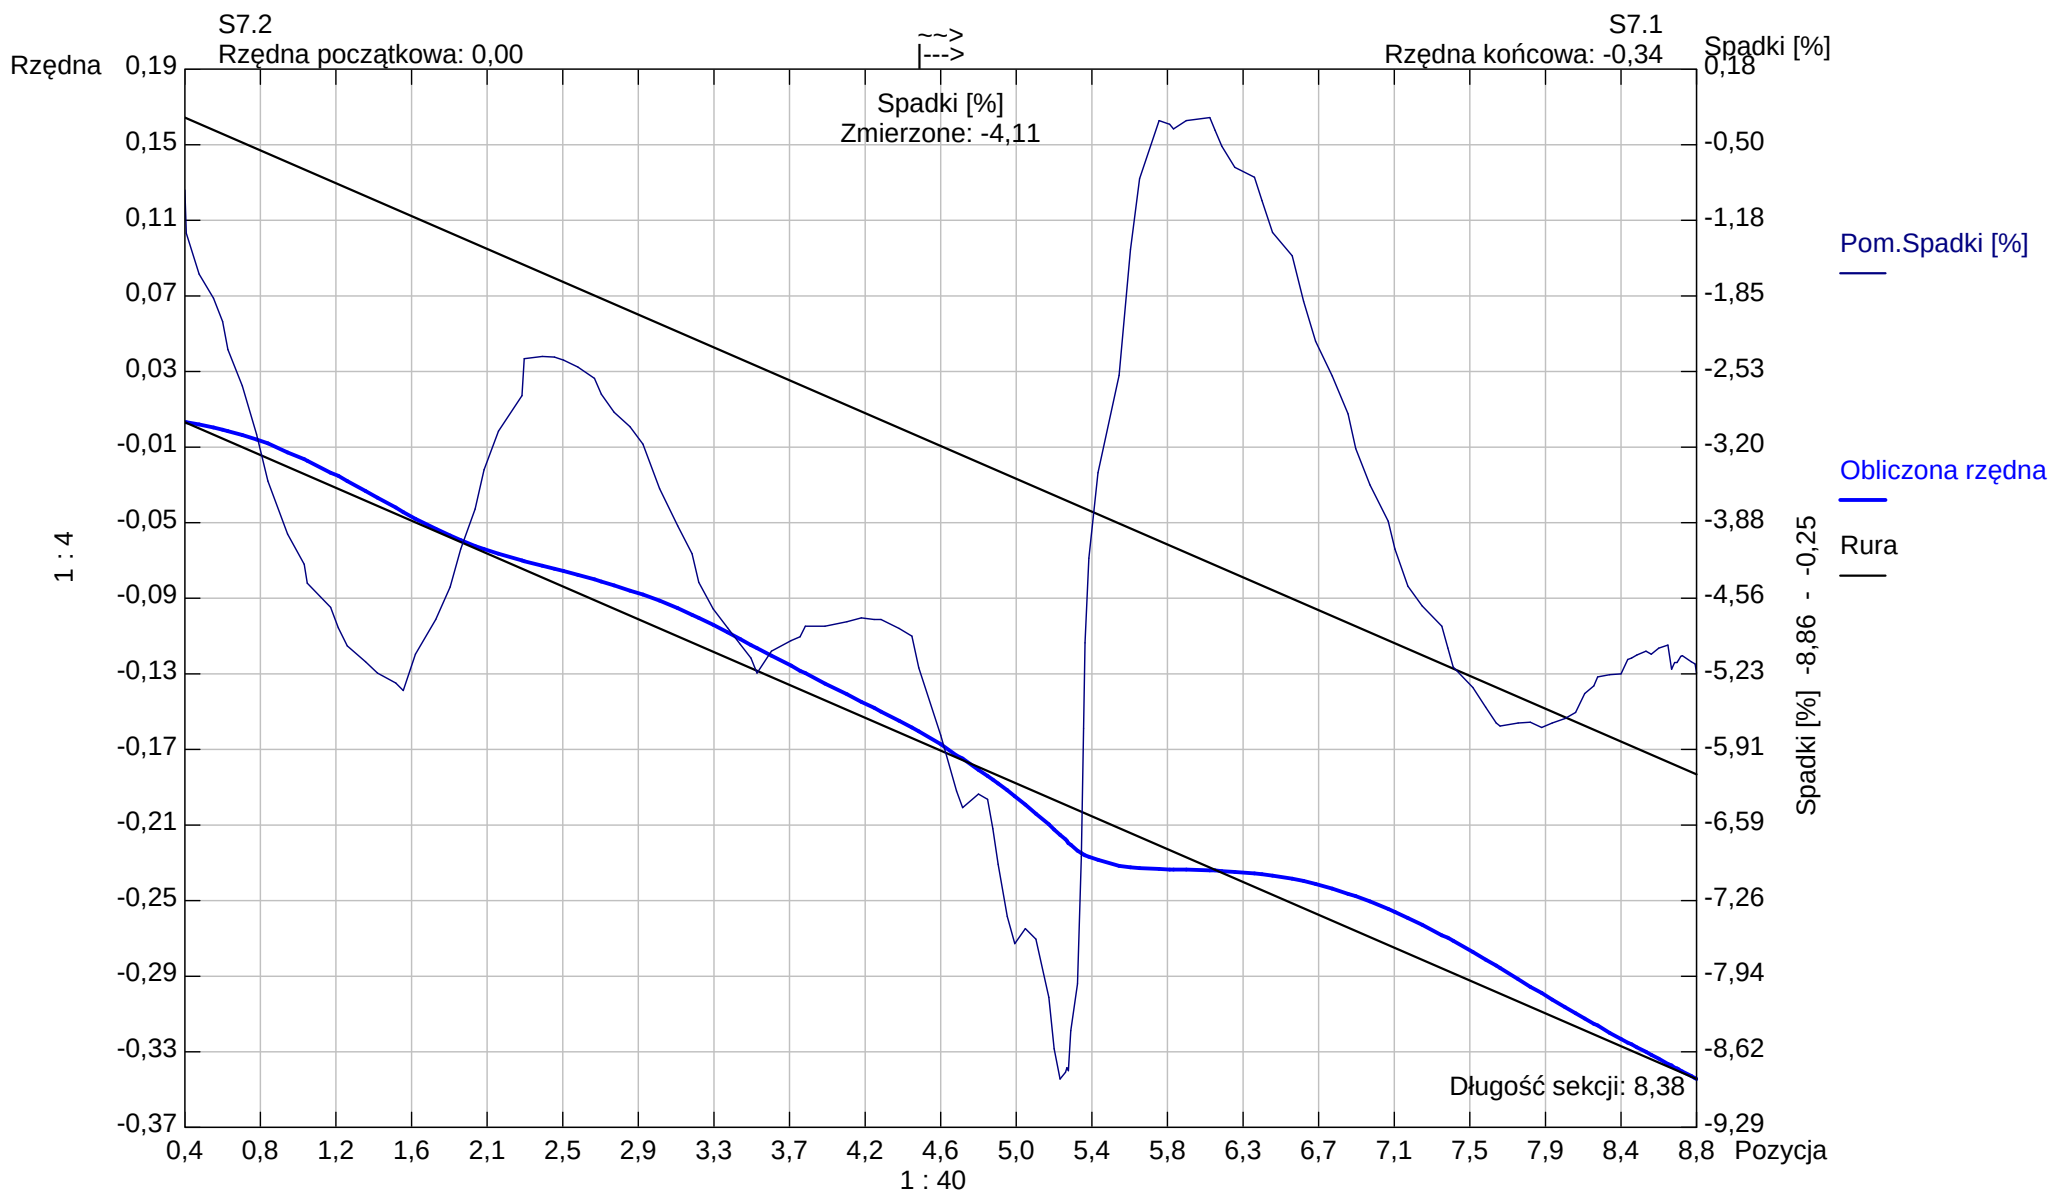

Kształt rury: Koło Wysokość rury: 160,00 Szerokość rury: 0,00

Aqua S.A.

Bielsko -Biała

Tel. Nr:

Fax Nr:


Email:

Raport z inspekcji / Inspekcja:: 1

Data: 2024-11-21	Praca nr:	Pogoda: lekki opad	Operator:	Numer sekcji: 23	Właściciel:
Obecny:	Pojazd:	Kamera: ipek rx 130	Nastawiać:	Wyczyszczone: Tak	Poziom:

Ulica od studni: ul.Warszawska 180	Mapa nr 1	Od studni: S7.1
Ulica do studni:	Mapa nr 2	Do studni: S7.2
Miasto: Bielsko-Biała	Wideo nr:	Długość sekcji: 6,41 m
Dzielnica:	Nośnik nr 1:	Długość rury:
Powód inspekcji: inspekcja kontrolna	Kształt: Koło	
Rodzaj sekcji: Rura	Średnica/Wysokość: 160 mm	
Rok ułożenia:	Materiał: PVC	
Materiał okładziny:	Długość inspekcji:	

Uwagi:

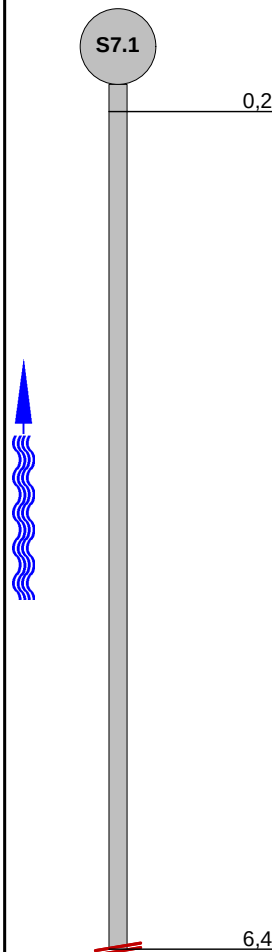
1:56	Pozycja	Obserwacja	MPEG	Zdjęcie					
		Węzeł początkowy, Studzienka włączowa, S7.1	00:00:00	23_1A					
		Rezygnacja z inspekcji, Przeszkoda	00:00:44	23_2A					
STR no def	STR peak	STR mean	STR total	STR grade	SER no def	SER peak	SER mean	SER total	SER grade

Zdjęcia z inspekcji / Inspekcja:: 1Miasto:
Bielsko-BiałaUlica:
ul.Warszawska 180

Data:


Numer sekcji:
23

Numer pracy:

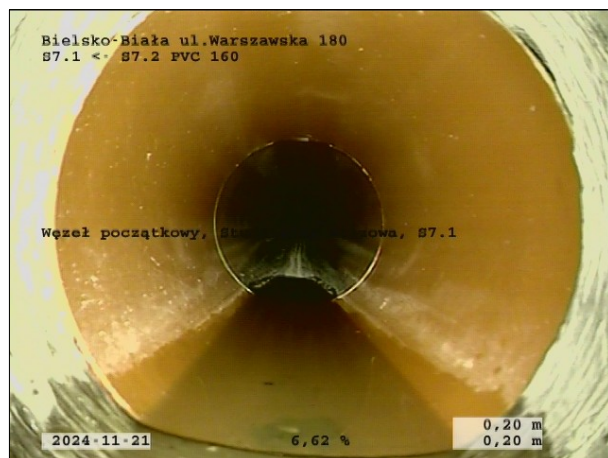

Zdjęcie: 23_1A, 00:00:00

0,2m, Węzeł początkowy, Studzienka włazowa, S7.1

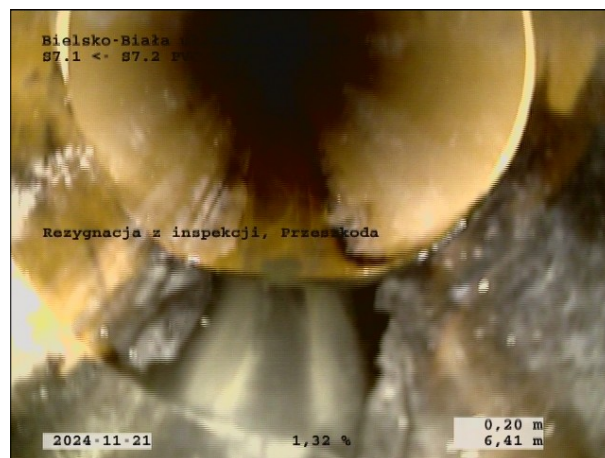

Zdjęcie: 23_2A, 00:00:44


6,41m, Rezygnacja z inspekcji, Przeszkoda

Sekcja: 23
Miasto: Bielsko-Biała

Inspekcja: 1
Ulica: ul.Warszawska 180

Data: 2024-11-21

Operator:

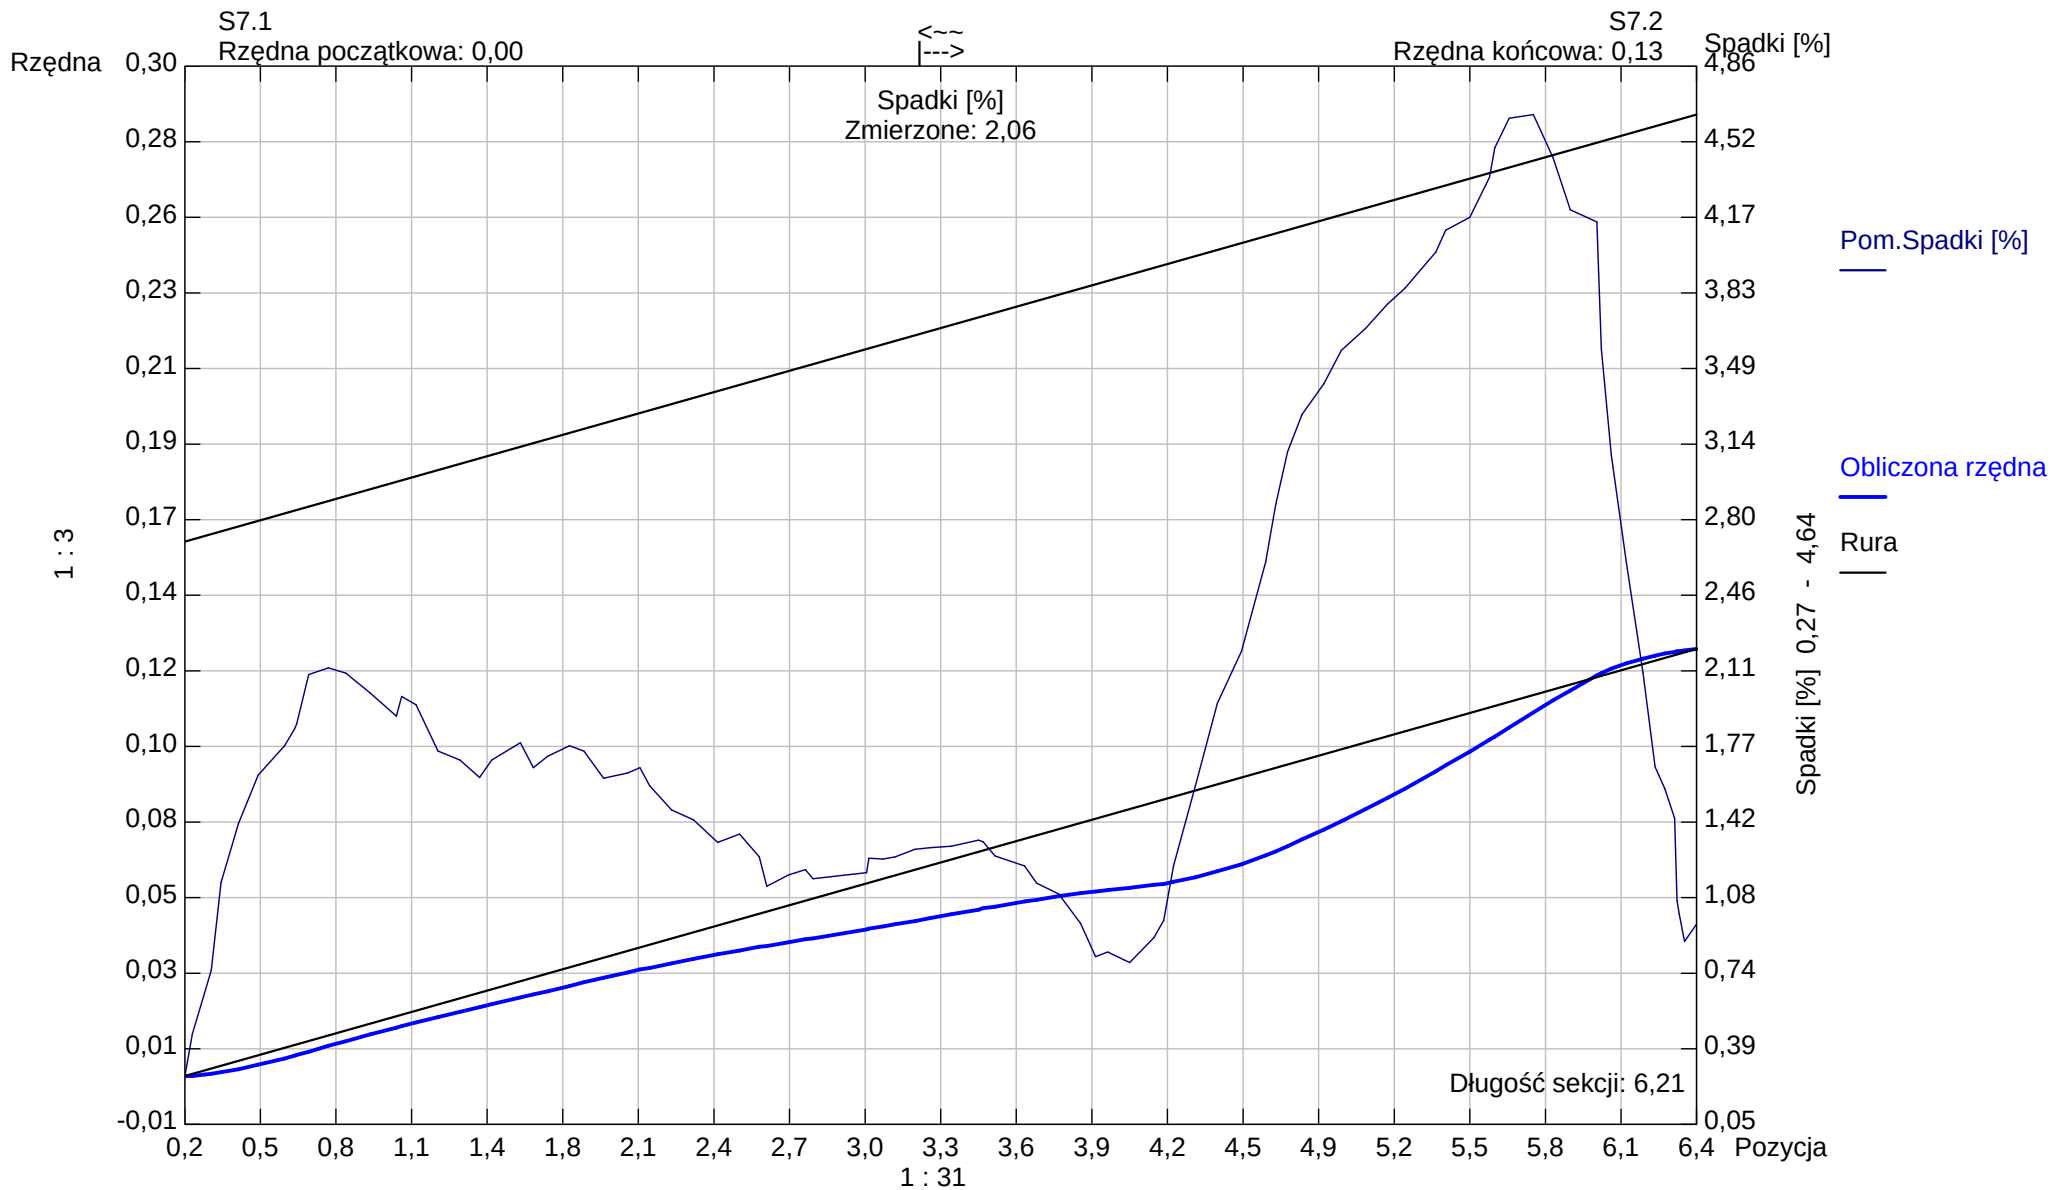

Kształt rury: Koło Wysokość rury: 160,00 Szerokość rury: 0,00

Aqua S.A.

Bielsko -Biała

Tel. Nr:

Fax Nr:

Email:

Raport z inspekcji / Inspekcja:: 1

Data: 2024-11-21	Praca nr:	Pogoda: lekki opad	Operator:	Numer sekcji: 24	Właściciel:
Obecny:	Pojazd:	Kamera: ipek rx 130	Nastawiać:	Wyczyszczone: Tak	Poziom:

Ulica od studni: ul.Warszawska 180	Mapa nr 1	Od studni: S7.1
Ulica do studni:	Mapa nr 2	Do studni: S7
Miasto: Bielsko-Biała	Wideo nr:	Długość sekcji: 25,36 m
Dzielnica:	Nośnik nr 1:	Długość rury:

Powód inspekcji: inspekcja kontrolna	Kształt: Koło
Rodzaj sekcji: Rura	Średnica/Wysokość: 160 mm
Rok ułożenia:	Materiał: PVC
Materiał okładziny:	Długość inspekcji:

Uwagi:

1:210	Pozycja	Obserwacja	MPEG	Zdjęcie					
		Węzeł początkowy, Studzienka włączowa, S7.1	00:00:00	24_1A					
		Zdjęcie ogólne, na 11 godz.	00:00:17	24_2A					
		Zdjęcie ogólne, na 11 godz.	00:01:33	24_3A, 24_3B					
		Węzeł końcowy, Studzienka włączowa, S7	00:02:45	24_4A					
STR no def	STR peak	STR mean	STR total	STR grade	SER no def	SER peak	SER mean	SER total	SER grade

Zdjęcia z inspekcji / Inspekcja:: 1Miasto:
Bielsko-BiałaUlica:
ul.Warszawska 180

Data:

Numer sekcji:
24

Numer pracy:




Zdjęcie: 24_1A, 00:00:00
0,2m, Węzeł początkowy, Studzienka włazowa, S7.1



Zdjęcie: 24_2A, 00:00:17
0,43m, Zdjęcie ogólne, na 11 godz.



Zdjęcie: 24_3A, 00:01:33
13,8m, Zdjęcie ogólne, na 11 godz.

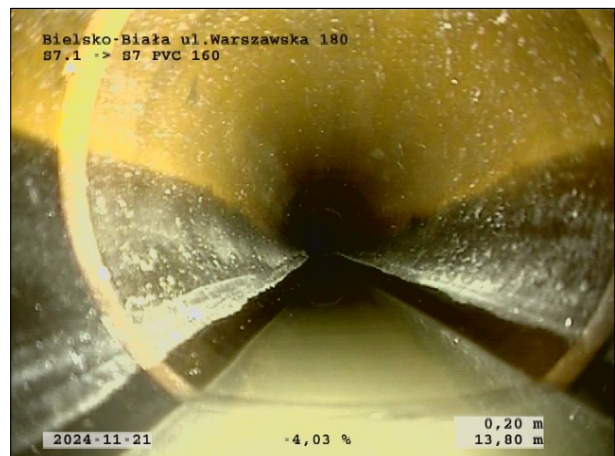

Zdjęcie: 24_3B, 00:01:33
13,8m, Zdjęcie ogólne, na 11 godz.

Zdjęcia z inspekcji / Inspekcja:: 1


Miasto:
Bielsko-Biała

Ulica:
ul.Warszawska 180

Data:

Numer sekcji:
24

Numer pracy:

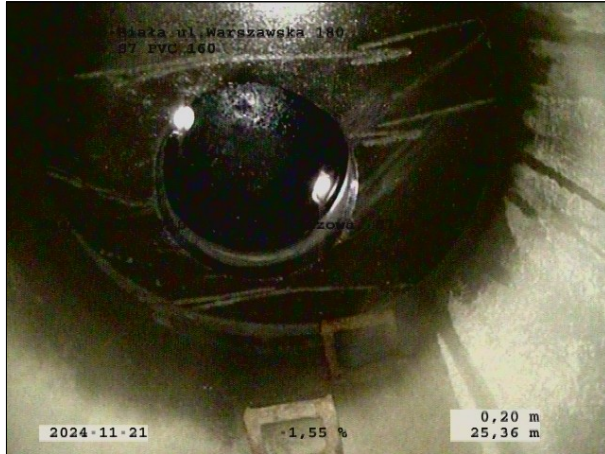

Zdjęcie: 24_4A, 00:02:45


25,36m, Węzeł końcowy, Studzienka włazowa, S7

Sekcja: 24
Miasto: Bielsko-Biała

Inspekcja: 1
Ulica: ul.Warszawska 180

Data: 2024-11-21

Operator:

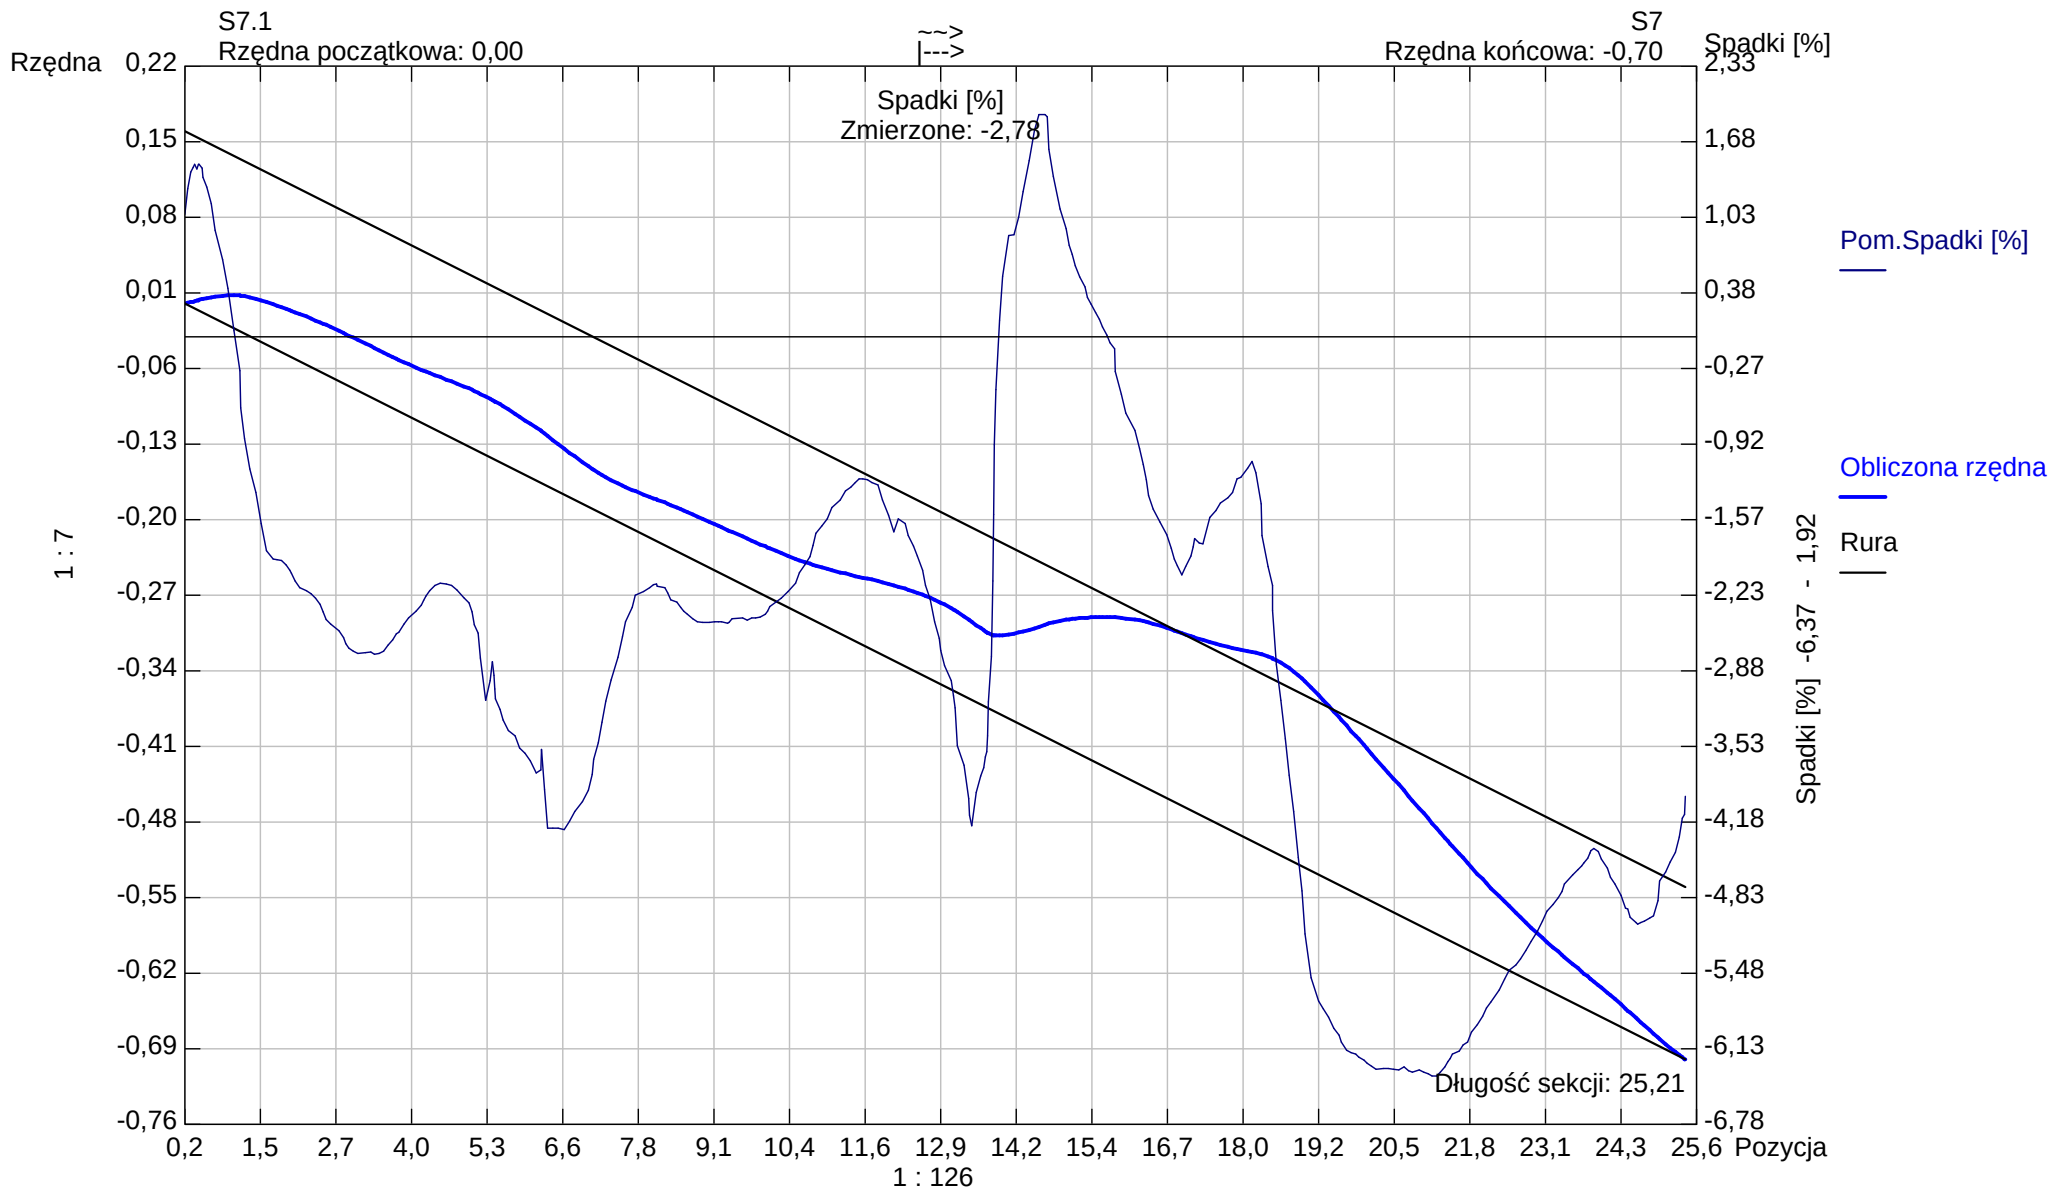

Kształt rury: Koło Wysokość rury: 160,00 Szerokość rury: 0,00

Aqua S.A.

Bielsko - Biała

Tel. Nr:

Fax Nr:

Email:


Raport z inspekcji / Inspekcja:: 1

Data: 2024-11-21	Praca nr:	Pogoda: lekki opad	Operator:	Numer sekcji: 25	Właściciel:
Obecny:	Pojazd:	Kamera: ipek rx 130	Nastawiać:	Wyczyszczone: Tak	Poziom:

Ulica od studni: ul.Warszawska 180	Mapa nr 1	Od studni: K2
Ulica do studni:	Mapa nr 2	Do studni: K1
Miasto: Bielsko-Biała	Wideo nr:	Długość sekcji: 11,34 m
Dzielnica:	Nośnik nr 1:	Długość rury:

Powód inspekcji: inspekcja kontrolna	Kształt: Koło
Rodzaj sekcji: Rura	Średnica/Wysokość: 160 mm
Rok ułożenia:	Materiał: PVC
Materiał okładziny:	Długość inspekcji:

Uwagi:

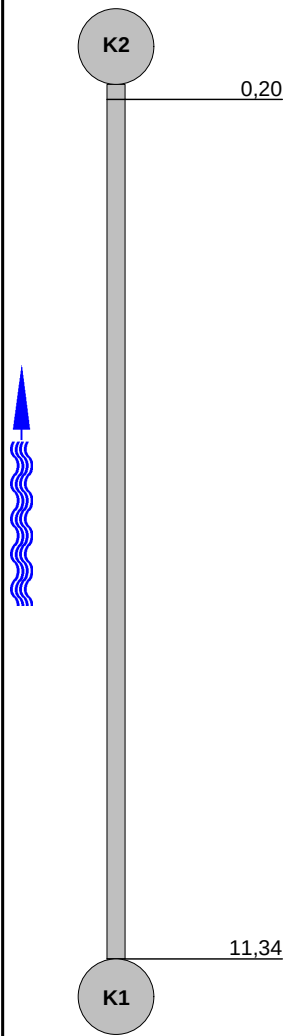1:98		Pozycja	Obserwacja	MPEG	Zdjęcie				
			Węzeł początkowy, Studzienka włączowa, K2	00:00:00	25_1A				
			Węzeł końcowy, Studzienka niewłączowa, K1	00:01:04	25_2A				
STR no def	STR peak	STR mean	STR total	STR grade	SER no def	SER peak	SER mean	SER total	SER grade


Zdjęcia z inspekcji / Inspekcja:: 1

Miasto: Bielsko-Biała	Ulica: ul.Warszawska 180	Data:	Numer sekcji: 25	Numer pracy:
---------------------------------	------------------------------------	-------	----------------------------	--------------



Zdjęcie: 25_1A, 00:00:00

0,2m, Węzeł początkowy, Studzienka włączowa, K2

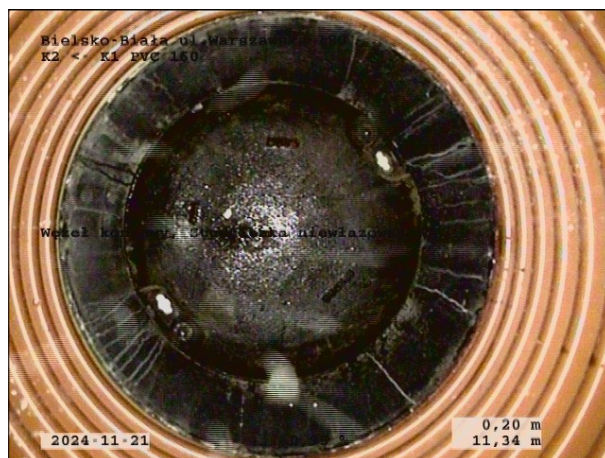

Zdjęcie: 25_2A, 00:01:04


11,34m, Węzeł końcowy, Studzienka niewłączowa, K1

Sekcja: 25
Miasto: Bielsko-Biała

Inspekcja: 1
Ulica: ul.Warszawska 180

Data: 2024-11-21

Operator:

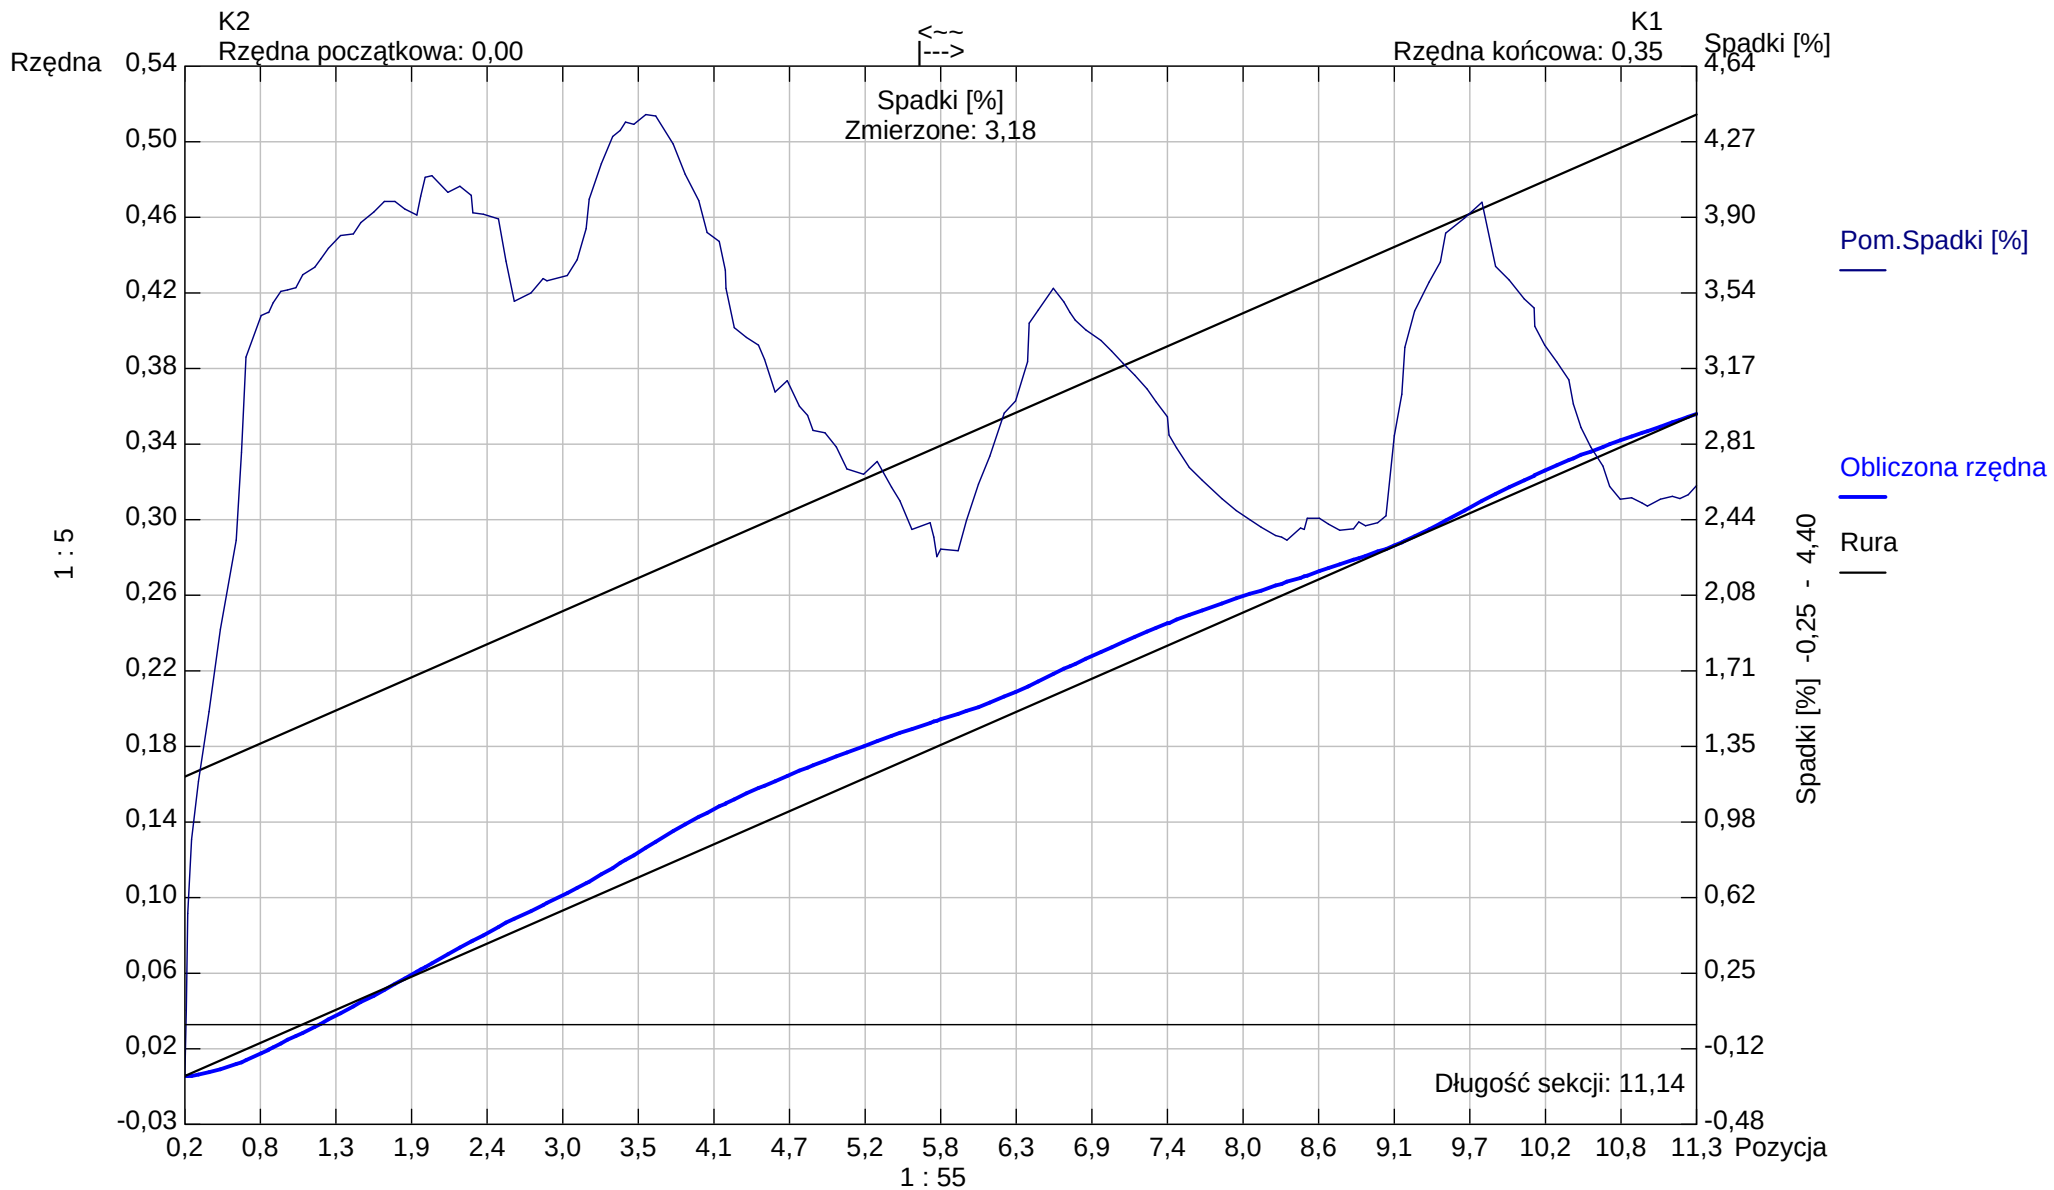

Kształt rury: Koło Wysokość rury: 160,00 Szerokość rury: 0,00

Aqua S.A.

Bielsko - Biała

Tel. Nr:

Fax Nr:

Email:


Raport z inspekcji / Inspekcja:: 1

Data: 2024-11-21	Praca nr:	Pogoda: lekki opad	Operator:	Numer sekcji: 26	Właściciel:
Obecny:	Pojazd:	Kamera: ipek rx 130	Nastawiać:	Wyczyszczone: Tak	Poziom:

Ulica od studni: ul.Warszawska 180	Mapa nr 1	Od studni: K2
Ulica do studni:	Mapa nr 2	Do studni: K3
Miasto: Bielsko-Biała	Wideo nr:	Długość sekcji: 12,71 m
Dzielnica:	Nośnik nr 1:	Długość rury:

Powód inspekcji: inspekcja kontrolna	Kształt: Koło
Rodzaj sekcji: Rura	Średnica/Wysokość: 160 mm
Rok ułożenia:	Materiał: PVC
Materiał okładziny:	Długość inspekcji:

Uwagi:

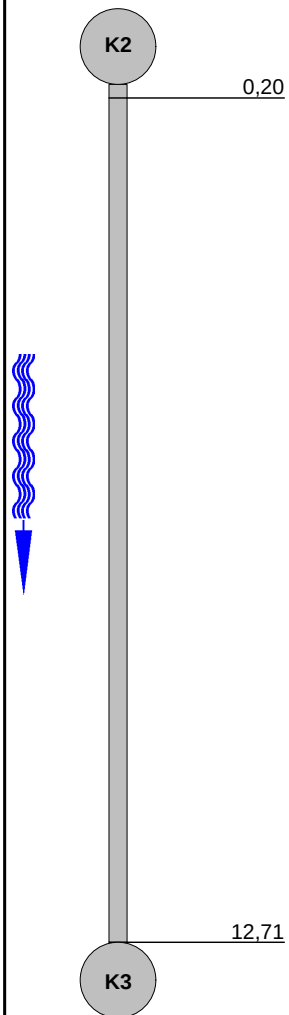1:112	Pozycja	Obserwacja	MPEG	Zdjęcie					
		Węzeł początkowy, Studzienka włączowa, K2	00:00:00	26_1A					
		Węzeł końcowy, Studzienka niewłączowa, K3	00:01:06	26_2A					
STR no def	STR peak	STR mean	STR total	STR grade	SER no def	SER peak	SER mean	SER total	SER grade


Zdjęcia z inspekcji / Inspekcja:: 1

Miasto: Bielsko-Biała	Ulica: ul.Warszawska 180	Data:	Numer sekcji: 26	Numer pracy:
---------------------------------	------------------------------------	-------	----------------------------	--------------



Zdjęcie: 26_1A, 00:00:00

0,2m, Węzeł początkowy, Studzienka włączowa, K2

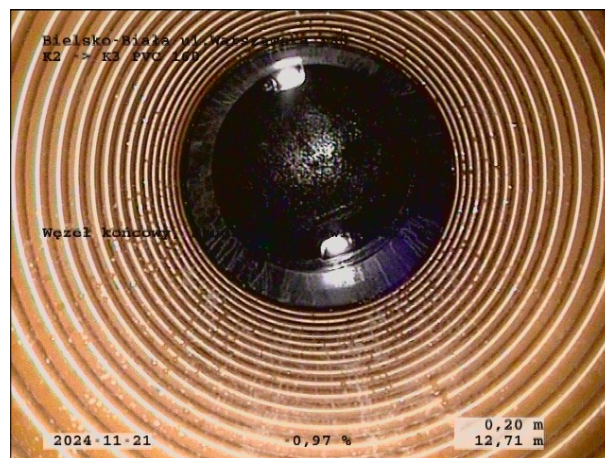

Zdjęcie: 26_2A, 00:01:06


12,71m, Węzeł końcowy, Studzienka niewłączowa, K3

Sekcja: 26
Miasto: Bielsko-Biała

Inspekcja: 1
Ulica: ul.Warszawska 180

Data: 2024-11-21

Operator:

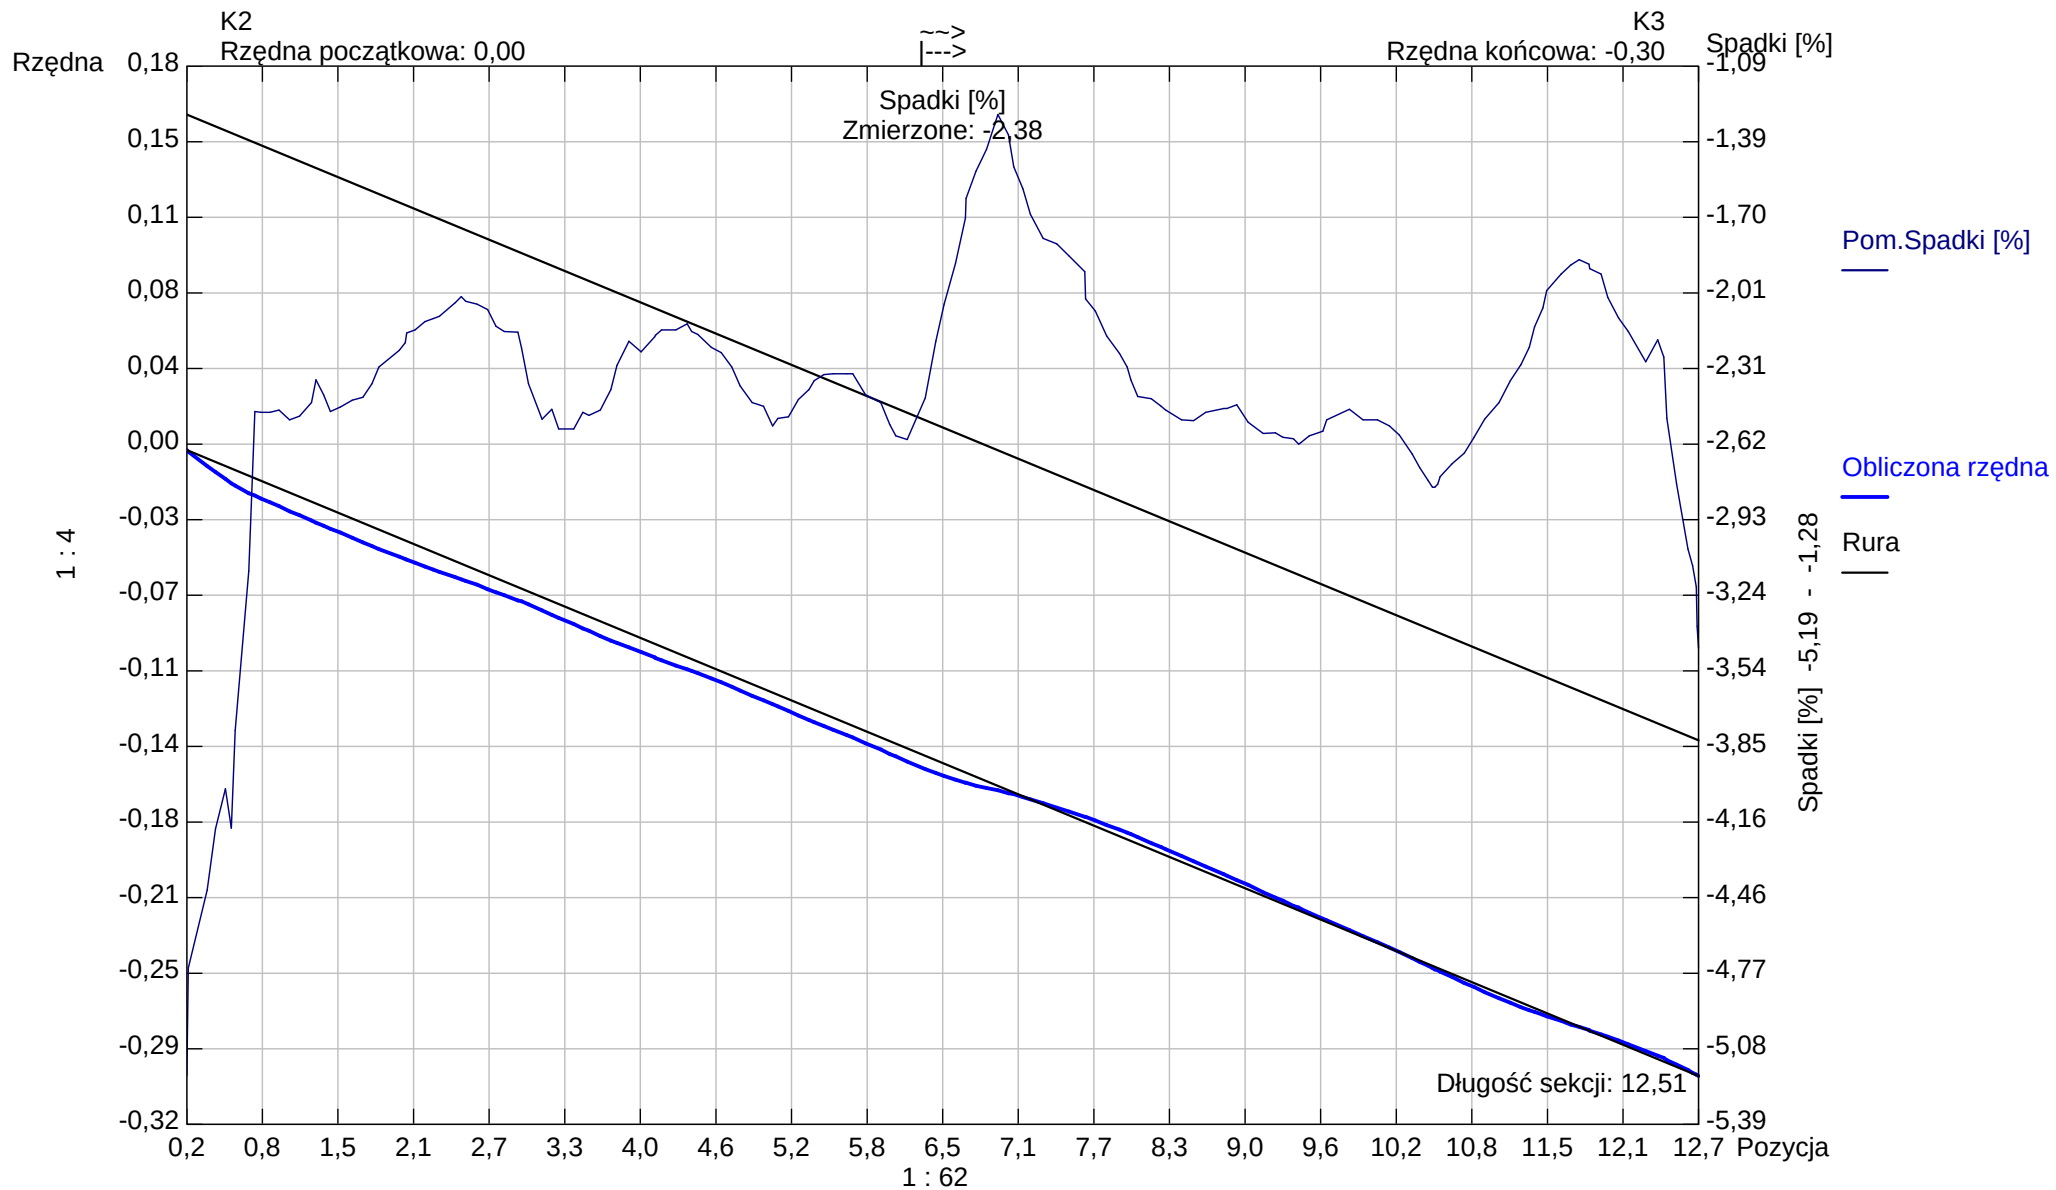

Kształt rury: Koło Wysokość rury: 160,00 Szerokość rury: 0,00

Aqua S.A.

Bielsko -Biała
Tel. Nr:
Fax Nr:
Email:

Raport z inspekcji / Inspekcja:: 1

Data: 2024-11-21	Praca nr:	Pogoda: lekki opad	Operator:	Numer sekcji: 27	Właściciel:
Obecny:	Pojazd:	Kamera: ipek rx 130	Nastawiać:	Wyczyszczone: Tak	Poziom:

Ulica od studni: ul.Warszawska 180	Mapa nr 1	Od studni: K2
Ulica do studni:	Mapa nr 2	Do studni: K8
Miasto: Bielsko-Biała	Wideo nr:	Długość sekcji: 0,58 m
Dzielnica:	Nośnik nr 1:	Długość rury:


Powód inspekcji: inspekcja kontrolna	Kształt: Koło
Rodzaj sekcji: Rura	Średnica/Wysokość: 160 mm
Rok ułożenia:	Materiał: PVC
Materiał okładziny:	Długosc inspekcji:

Uwagi:

1:50	Pozycja	Obserwacja	MPEG	Zdjęcie					
		Węzeł początkowy, Studzienka włączowa, K2	00:00:00	27_1A					
		Rezygnacja z inspekcji, Przeszkoda	00:00:29	27_2A					
STR no def	STR peak	STR mean	STR total	STR grade	SER no def	SER peak	SER mean	SER total	SER grade

Zdjęcia z inspekcji / Inspekcja:: 1

Miasto: Bielsko-Biała	Ulica: ul.Warszawska 180	Data:	Numer sekcji: 27	Numer pracy:
---------------------------------	------------------------------------	-------	----------------------------	--------------

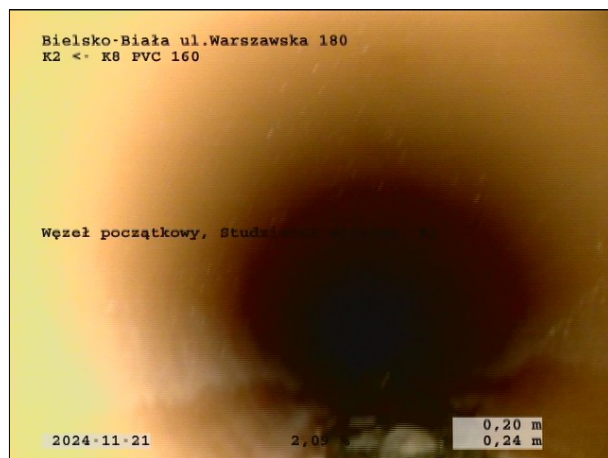

Zdjęcie: 27_1A, 00:00:00
0,24m, Węzeł początkowy, Studzienka włazowa, K2




Zdjęcie: 27_2A, 00:00:29
0,58m, Rezygnacja z inspekcji, Przeszkoda

Sekcja: 27
Miasto: Bielsko-Biała

Inspekcja: 1
Ulica: ul.Warszawska 180

Data: 2024-11-21

Operator:

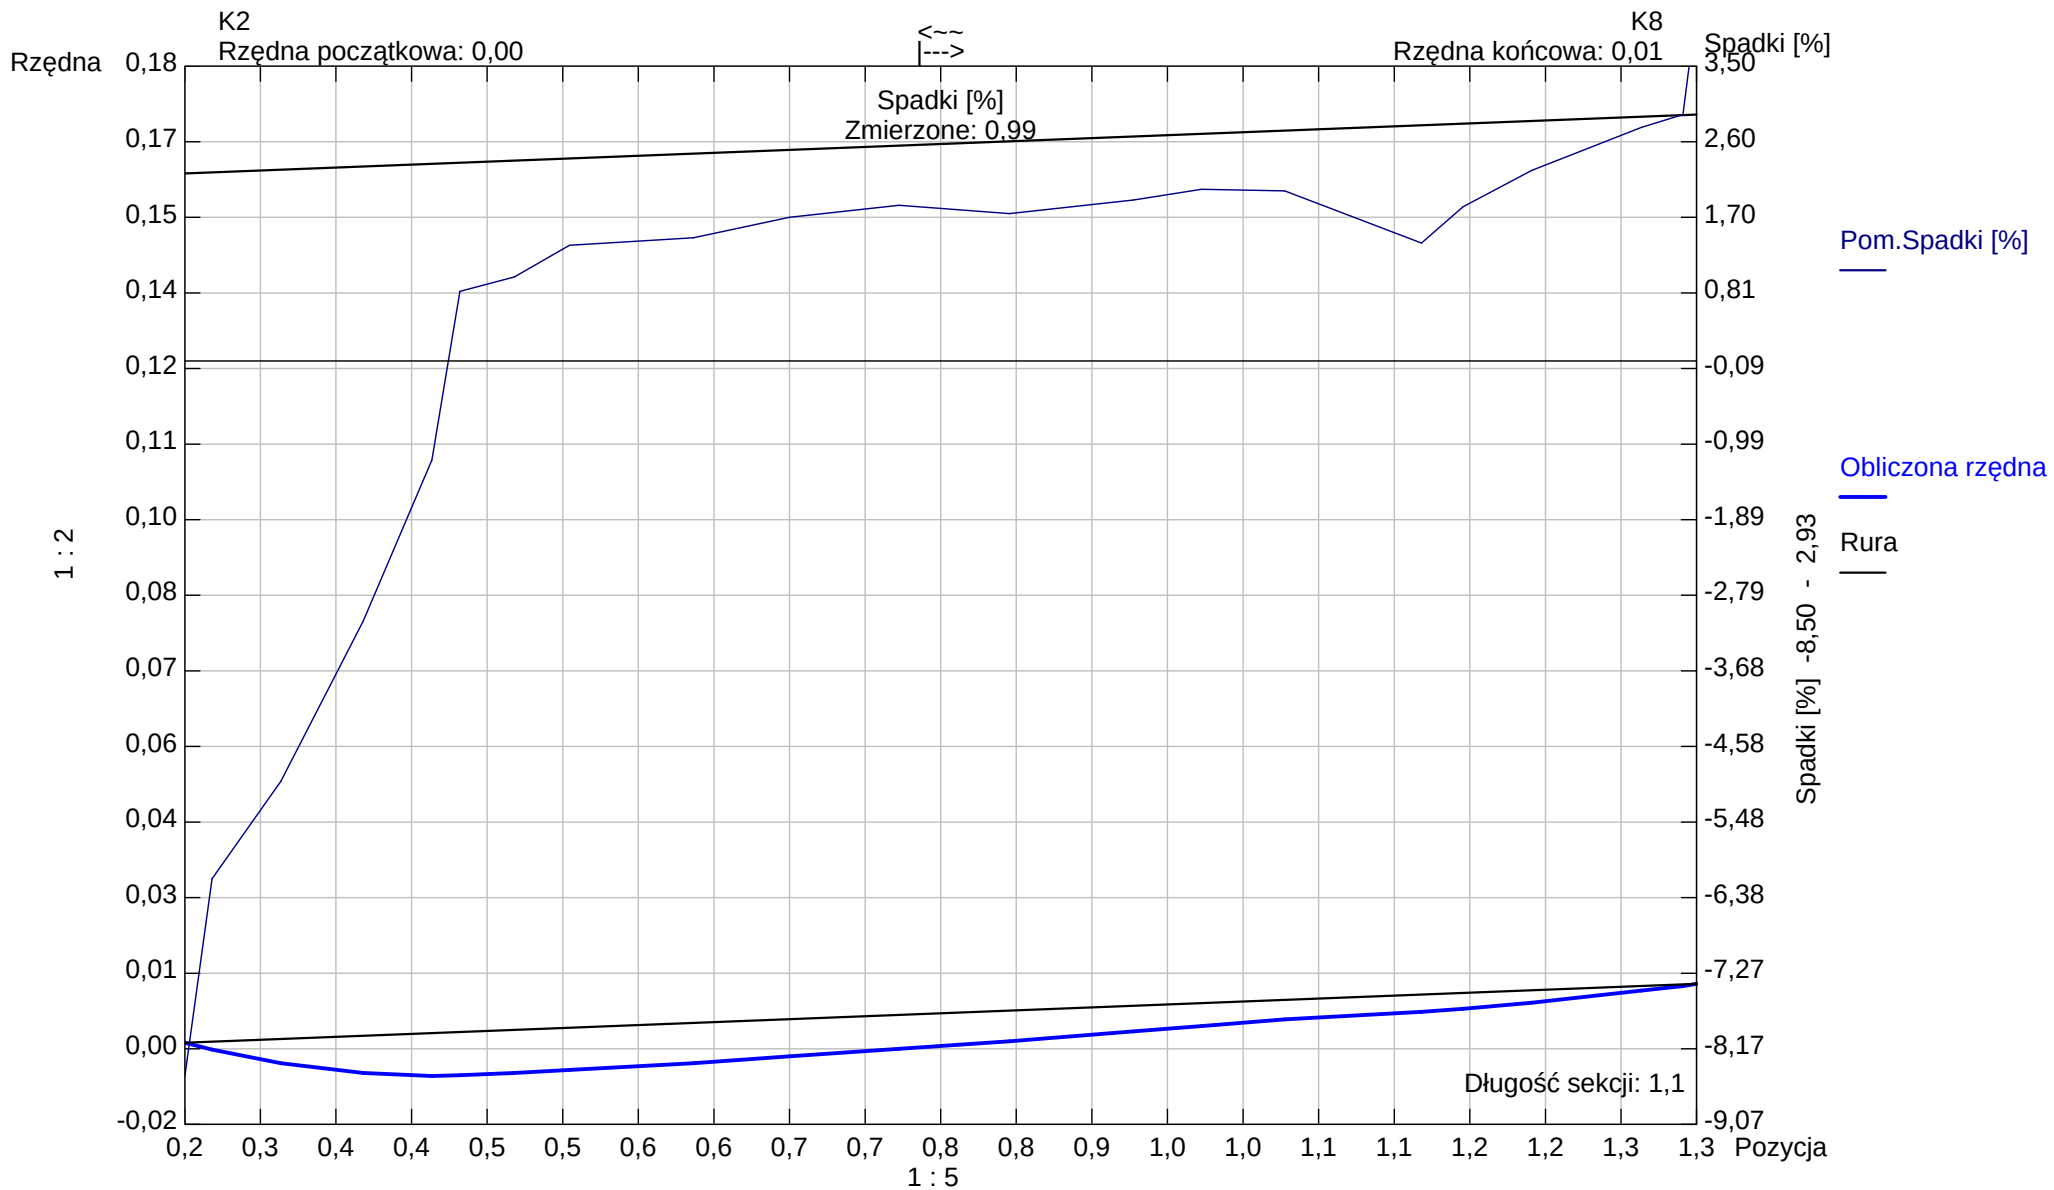

Kształt rury: Koło Wysokość rury: 160,00 Szerokość rury: 0,00

Aqua S.A.

Bielsko -Biała

Tel. Nr. _____

Fax Nr:

Email:

Raport z inspekcji / Inspekcja:: 1

Data: 2024-11-21	Praca nr:	Pogoda: lekki opad	Operator:	Numer sekcji: 28	Właściciel:
Obecny:	Pojazd:	Kamera: ipek rx 130	Nastawiać:	Wyczyszczone: Tak	Poziom:

Ulica od studni:	ul.Warszawska 180	Mapa nr 1	Od studni:	S5
Ulica do studni:		Mapa nr 2	Do studni:	S4
Miasto:	Bielsko-Biała	Wideo nr:	Długość sekcji:	9,49 m
Dzielnica:		Nośnik nr 1:	Długość rury:	
Powód inspekcji:	inspekcja kontrolna	Kształt:	Koło	
Rodzaj sekcji:	Rura	Średnica/Wysokość:	160 mm	
Rok ułożenia:		Materiał:	PVC	
Materiał okładziny:		Długość inspekcji:		

Uwagi:

1:84

Pozycja

Obserwacja

MPEG

Zdjęcie

S5

0,20

Węzeł początkowy, Studzienka włączowa, S5

00:00:00

28_1A

S4

9,49

Węzeł końcowy, Studzienka włączowa, S4

00:00:59

28_2A

STR no def

STR peak

STR mean

STR total

STR grade

SER no def

SER peak


SER mean

SER total

SER grade


Zdjęcia z inspekcji / Inspekcja:: 1

Miasto: Bielsko-Biała	Ulica: ul.Warszawska 180	Data:	Numer sekcji: 28	Numer pracy:
---------------------------------	------------------------------------	-------	----------------------------	--------------

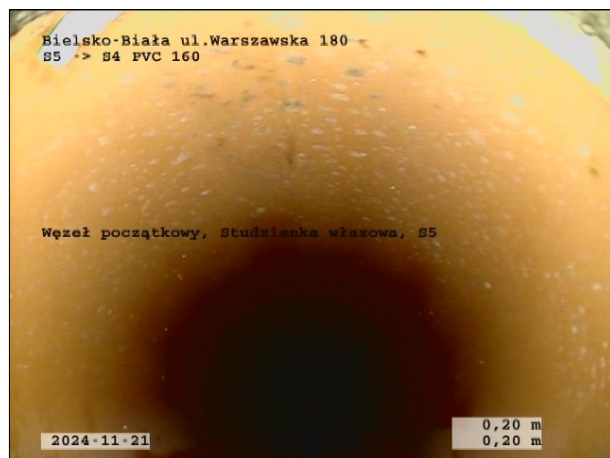

Zdjęcie: 28_1A, 00:00:00

0,2m, Węzeł początkowy, Studzienka włazowa, S5

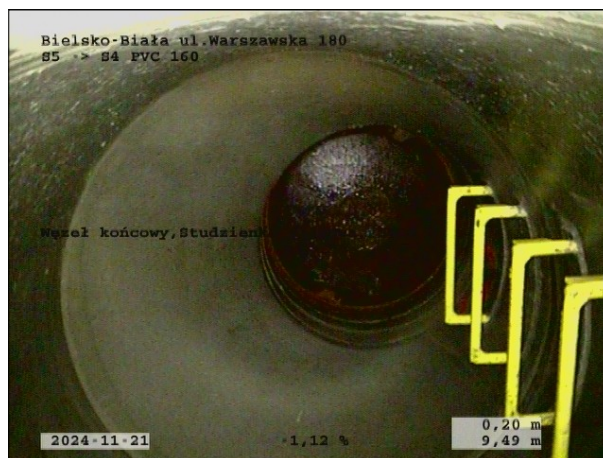

Zdjęcie: 28_2A, 00:00:59


9,49m, Węzeł końcowy, Studzienka włazowa, S4

Sekcja: 28
Miasto: Bielsko-Biała

Inspekcja: 1
Ulica: ul.Warszawska 180

Data: 2024-11-21

Operator:

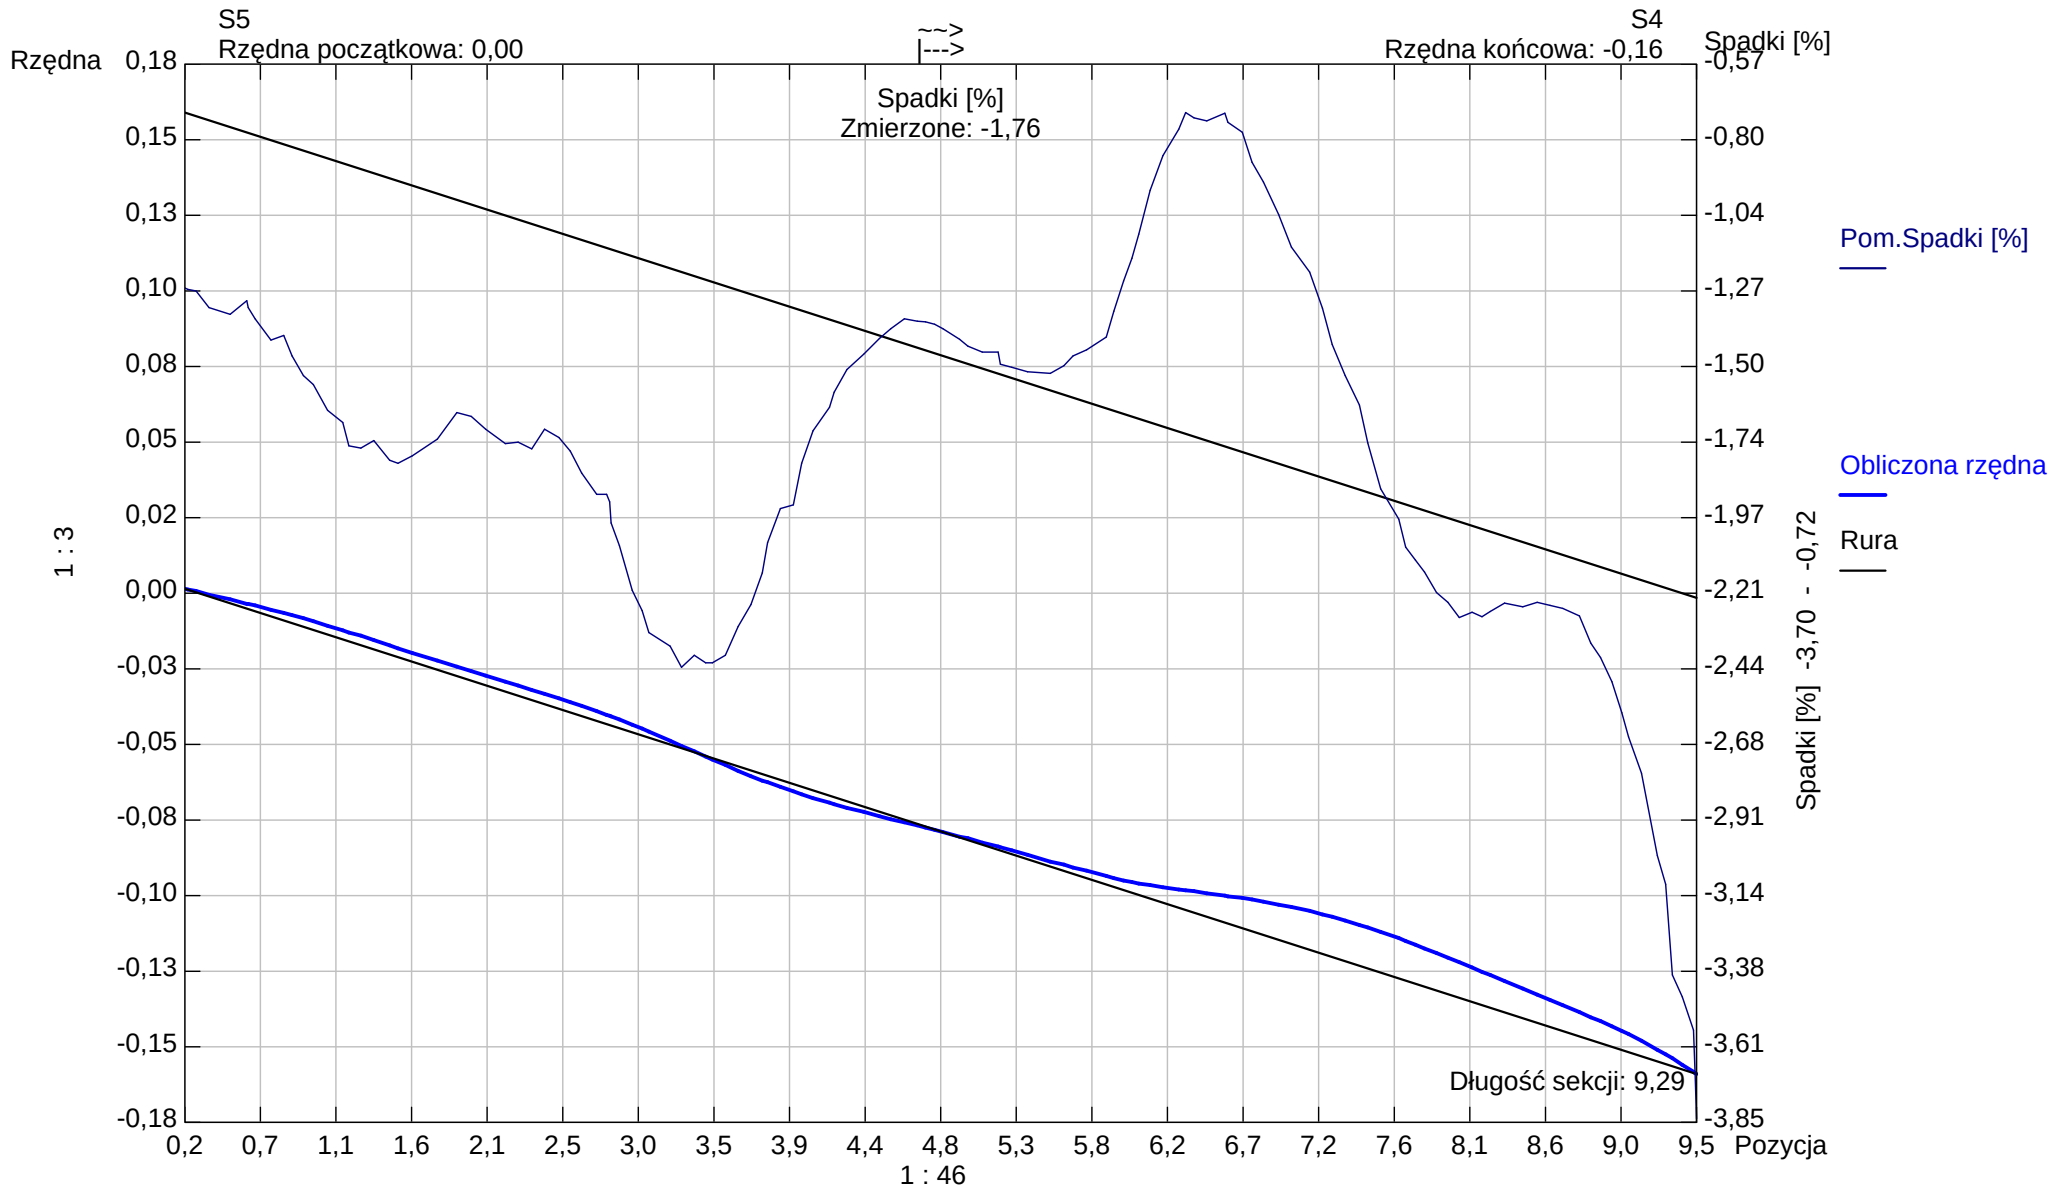

Kształt rury: Koło Wysokość rury: 160,00 Szerokość rury: 0,00

Aqua S.A.

Bielsko -Biała

Tel. Nr:

Fax Nr:

Email:

Raport z inspekcji / Inspekcja:: 1

Data: 2024-11-21	Praca nr:	Pogoda: sucho	Operator:	Numer sekcji: 29	Właściciel:
Obecny:	Pojazd:	Kamera: ipek rx 130	Nastawiać:	Wyczyszczone: Tak	Poziom:

Ulica od studni:	ul. Warszawska 180	Mapa nr 1	Od studni:	S19
Ulica do studni:		Mapa nr 2	Do studni:	S20
Miasto:	Bielsko-Biała	Wideo nr:	Długość sekcji:	53,43 m
Dzielnica:		Nośnik nr 1:	Długość rury:	
Powód inspekcji:	inspekcja kontrolna	Kształt:	Koło	
Rodzaj sekcji:	Rura	Średnica/Wysokość:	200 mm	
Rok ułożenia:		Materiał:	PVC	
Materiał okładziny:		Długość inspekcji:		

Uwagi:

1:448

Pozycja

Obserwacja

MPEG

Zdjęcie

S19

0,20

Węzeł początkowy, Studzienka włączowa, S19

00:00:00

29_1A

S20

53,43

Węzeł końcowy, Studzienka włączowa, S20

00:04:16

29_2A

STR no def

STR peak

STR mean

STR total

STR grade

SER no def

SER peak

SER mean

SER total

SER grade

Zdjęcia z inspekcji / Inspekcja:: 1

Miasto: Bielsko-Biała	Ulica: ul.Warszawska 180	Data:	Numer sekcji: 29	Numer pracy:
---------------------------------	------------------------------------	-------	----------------------------	--------------



Zdjęcie: 29_1A, 00:00:00
0,2m, Węzeł początkowy, Studzienka włazowa, S19




Zdjęcie: 29_2A, 00:04:16
53,43m, Węzeł końcowy, Studzienka włazowa, S20

Sekcja: 29
Miasto: Bielsko-Biała

Inspekcja: 1
Ulica: ul.Warszawska 180

Data: 2024-11-21

Operator:

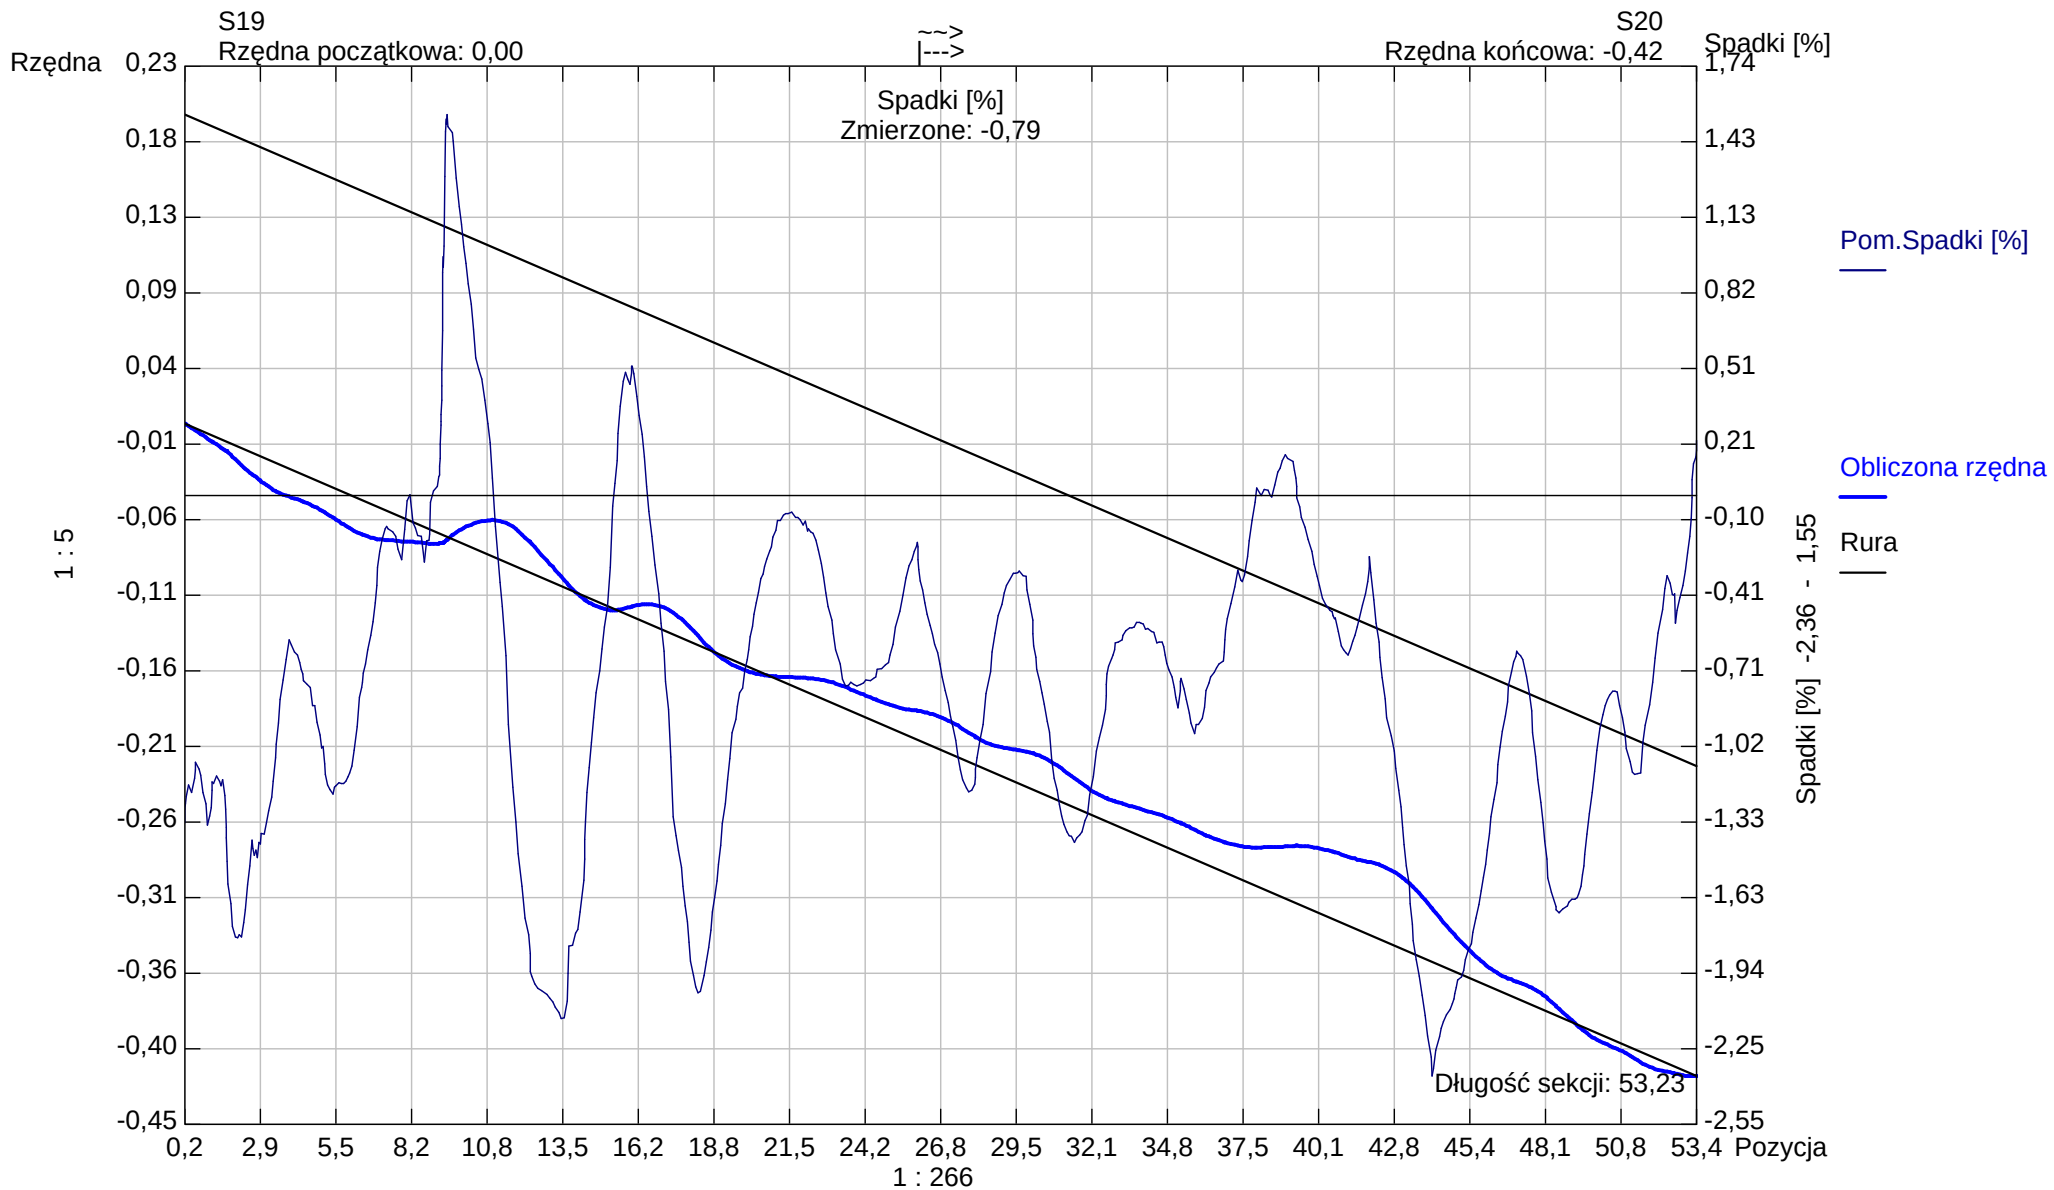

Kształt rury: Koło Wysokość rury: 200,00 Szerokość rury: 0,00

Aqua S.A.

Bielsko -Biała
Tel. Nr:
Fax Nr:
Email:


Raport z inspekcji / Inspekcja:: 1

Data: 2024-11-21	Praca nr:	Pogoda: sucho	Operator:	Numer sekcji: 30	Właściciel:
Obecny:	Pojazd:	Kamera: ipek rx 130	Nastawiać:	Wyczyszczone: Tak	Poziom:

Ulica od studni: ul.Warszawska 180	Mapa nr 1	Od studni: S20
Ulica do studni:	Mapa nr 2	Do studni: S21
Miasto: Bielsko-Biała	Wideo nr:	Długość sekcji: 5,92 m
Dzielnica:	Nośnik nr 1:	Długość rury:

Powód inspekcji: inspekcja kontrolna	Kształt: Koło
Rodzaj sekcji: Rura	Średnica/Wysokość: 200 mm
Rok ułożenia:	Materiał: PVC
Materiał okładziny:	Długosc inspekcji:

Uwagi:

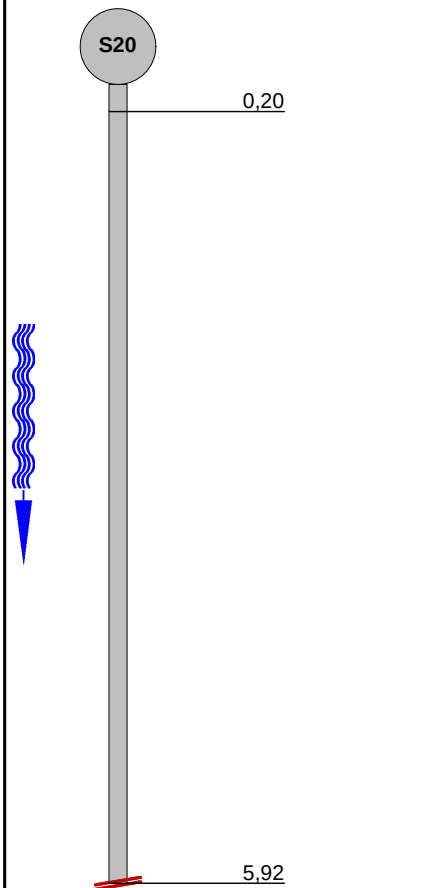1:56	Pozycja	Obserwacja	MPEG	Zdjęcie					
	0,20	Węzeł początkowy, Studzienka włączowa, S20	00:00:00	30_1A					
	5,92	Rezygnacja z inspekcji, Przeszkoda	00:02:22	30_2A, 30_2B					
STR no def	STR peak	STR mean	STR total	STR grade	SER no def	SER peak	SER mean	SER total	SER grade

Zdjęcia z inspekcji / Inspekcja:: 1

Miasto: Bielsko-Biała	Ulica: ul.Warszawska 180	Data:	Numer sekcji: 30	Numer pracy:
---------------------------------	------------------------------------	-------	----------------------------	--------------



Zdjęcie: 30_1A, 00:00:00
0,2m, Węzeł początkowy, Studzienka włazowa, S20



Zdjęcie: 30_2A, 00:02:22
5,92m, Rezygnacja z inspekcji, Przeszkoda




Zdjęcie: 30_2B, 00:02:22
5,92m, Rezygnacja z inspekcji, Przeszkoda

Sekcja: 30
Miasto: Bielsko-Biała

Inspekcja: 1
Ulica: ul.Warszawska 180

Data: 2024-11-21

Operator:

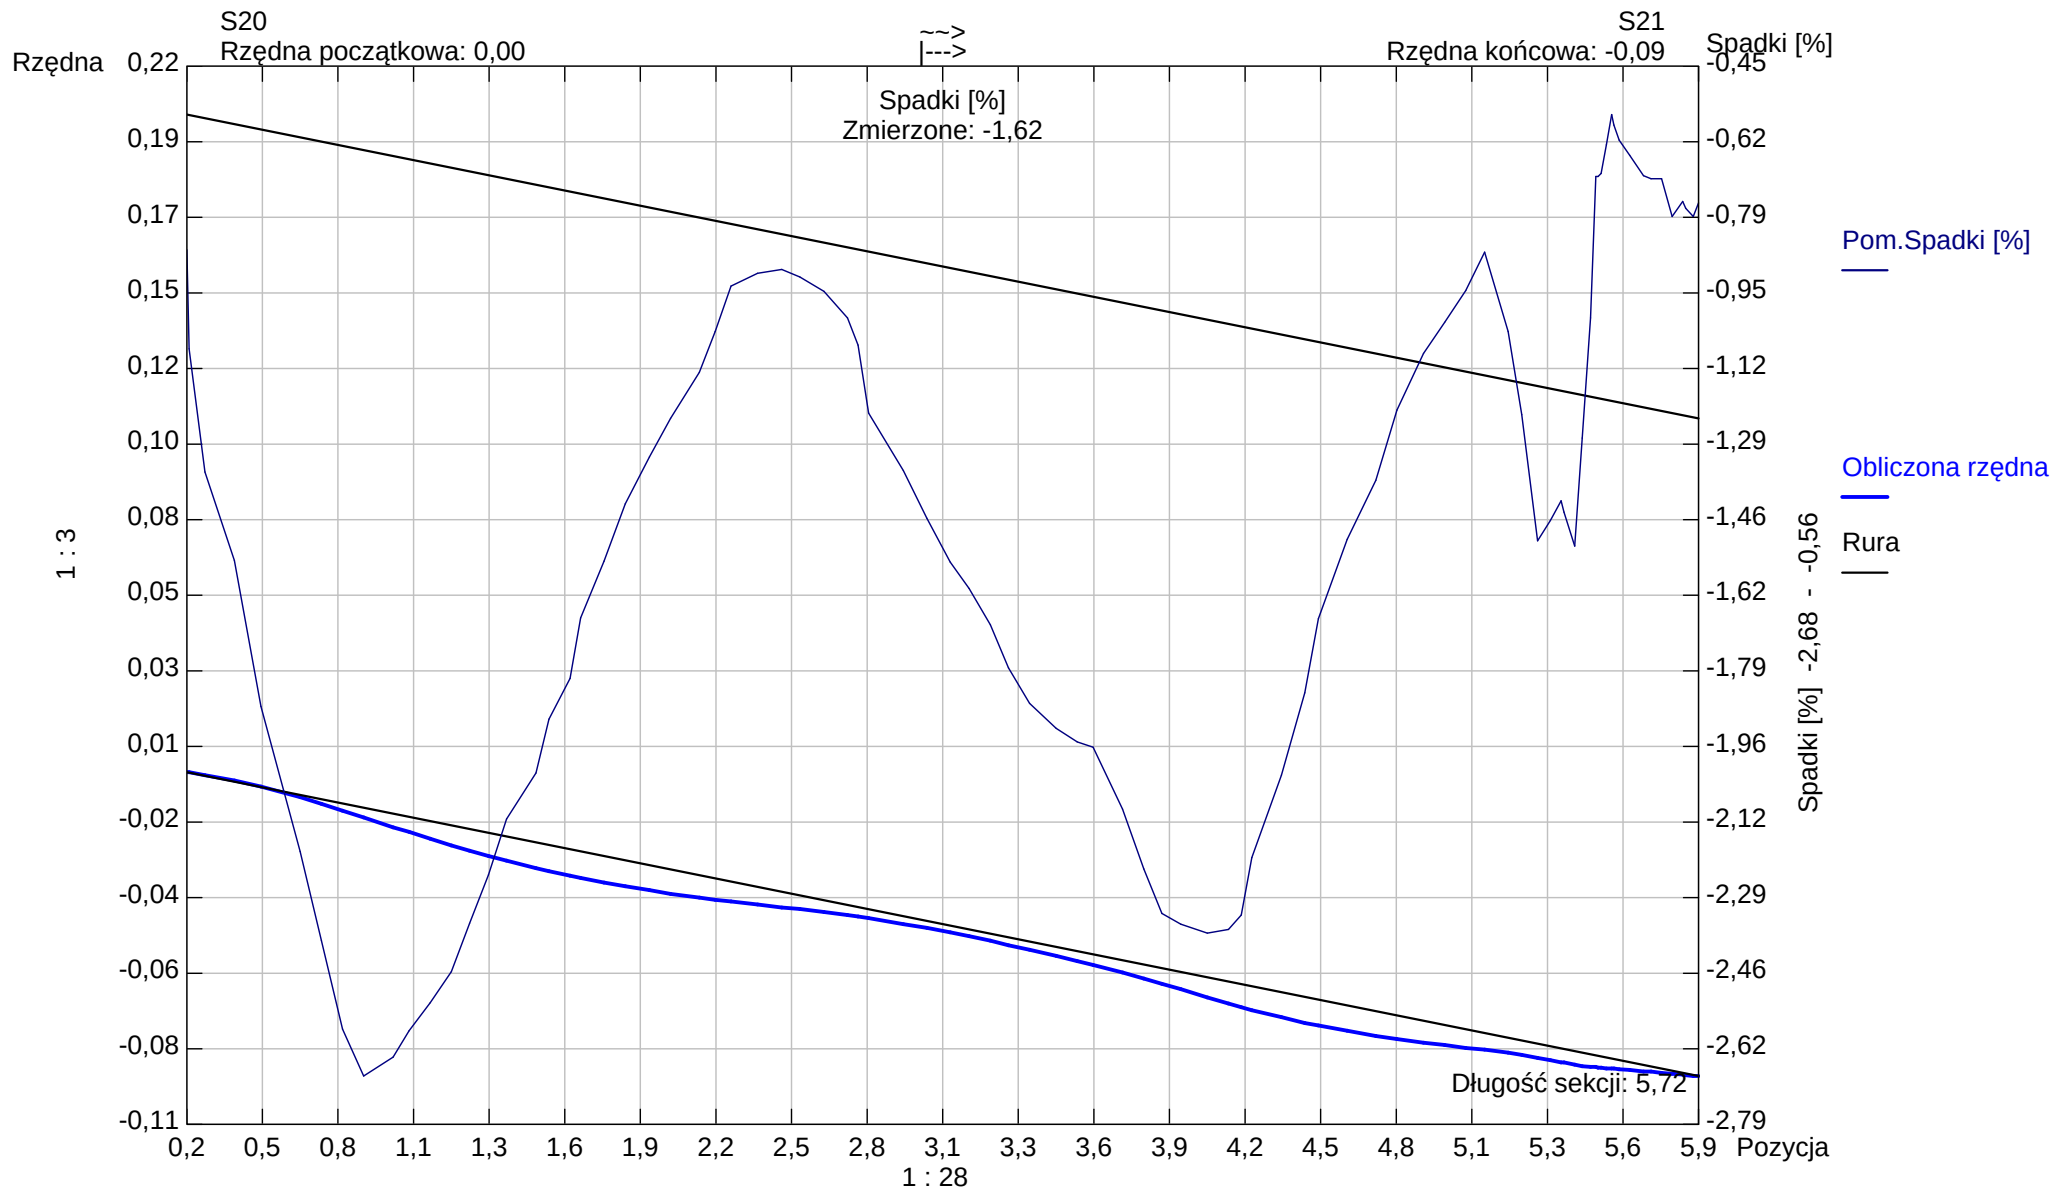

Kształt rury: Koło Wysokość rury: 200,00 Szerokość rury: 0,00

Aqua S.A.

Bielsko - Biała

Tel. Nr:

Fax Nr:

Email:


Raport z inspekcji / Inspekcja:: 1

Data: 2024-11-21	Praca nr:	Pogoda: sucho	Operator:	Numer sekcji: 31	Właściciel:
Obecny:	Pojazd:	Kamera: ipek rx 130	Nastawiać:	Wyczyszczone: Tak	Poziom:

Ulica od studni: ul.Warszawska 180	Mapa nr 1	Od studni: S23
Ulica do studni:	Mapa nr 2	Do studni: S22
Miasto: Bielsko-Biała	Wideo nr:	Długość sekcji: 21,47 m
Dzielnica:	Nośnik nr 1:	Długość rury:


Powód inspekcji: inspekcja kontrolna	Kształt: Koło
Rodzaj sekcji: Rura	Średnica/Wysokość: 200 mm
Rok ułożenia:	Materiał: PE
Materiał okładziny:	Długość inspekcji:

Uwagi:

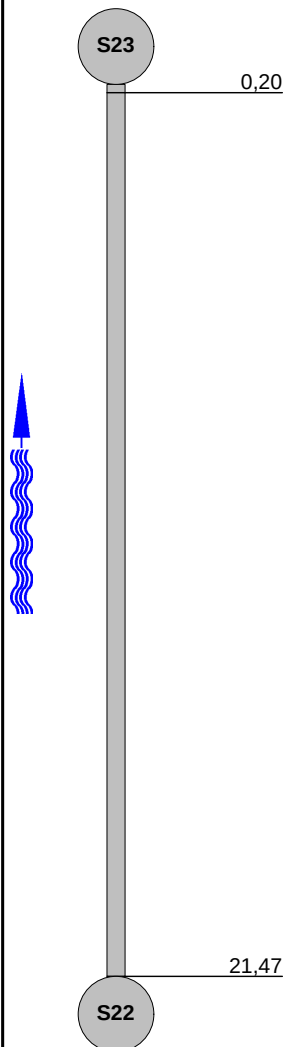1:182		Pozycja	Obserwacja	MPEG	Zdjęcie				
			Węzeł początkowy, Studzienka włazowa, S23	00:00:00	31_1A				
			Węzeł końcowy, Studzienka włazowa, S22	00:01:44	31_2A				
STR no def	STR peak	STR mean	STR total	STR grade	SER no def	SER peak	SER mean	SER total	SER grade

Zdjęcia z inspekcji / Inspekcja:: 1

Miasto: Bielsko-Biała	Ulica: ul.Warszawska 180	Data:	Numer sekcji: 31	Numer pracy:
---------------------------------	------------------------------------	-------	----------------------------	--------------

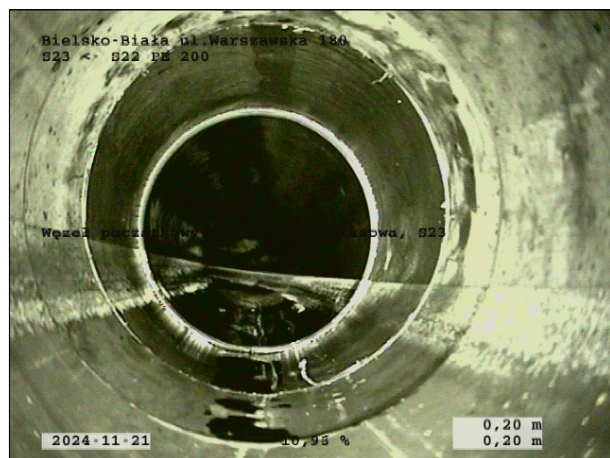

Zdjęcie: 31_1A, 00:00:00
0,2m, Węzeł początkowy, Studzienka włazowa, S23




Zdjęcie: 31_2A, 00:01:44
21,47m, Węzeł końcowy, Studzienka włazowa, S22

Sekcja: **31**
Miasto: **Bielsko-Biała**

Inspekcja: **1**
Ulica: **ul.Warszawska 180**

Data: **2024-11-21**

Operator:

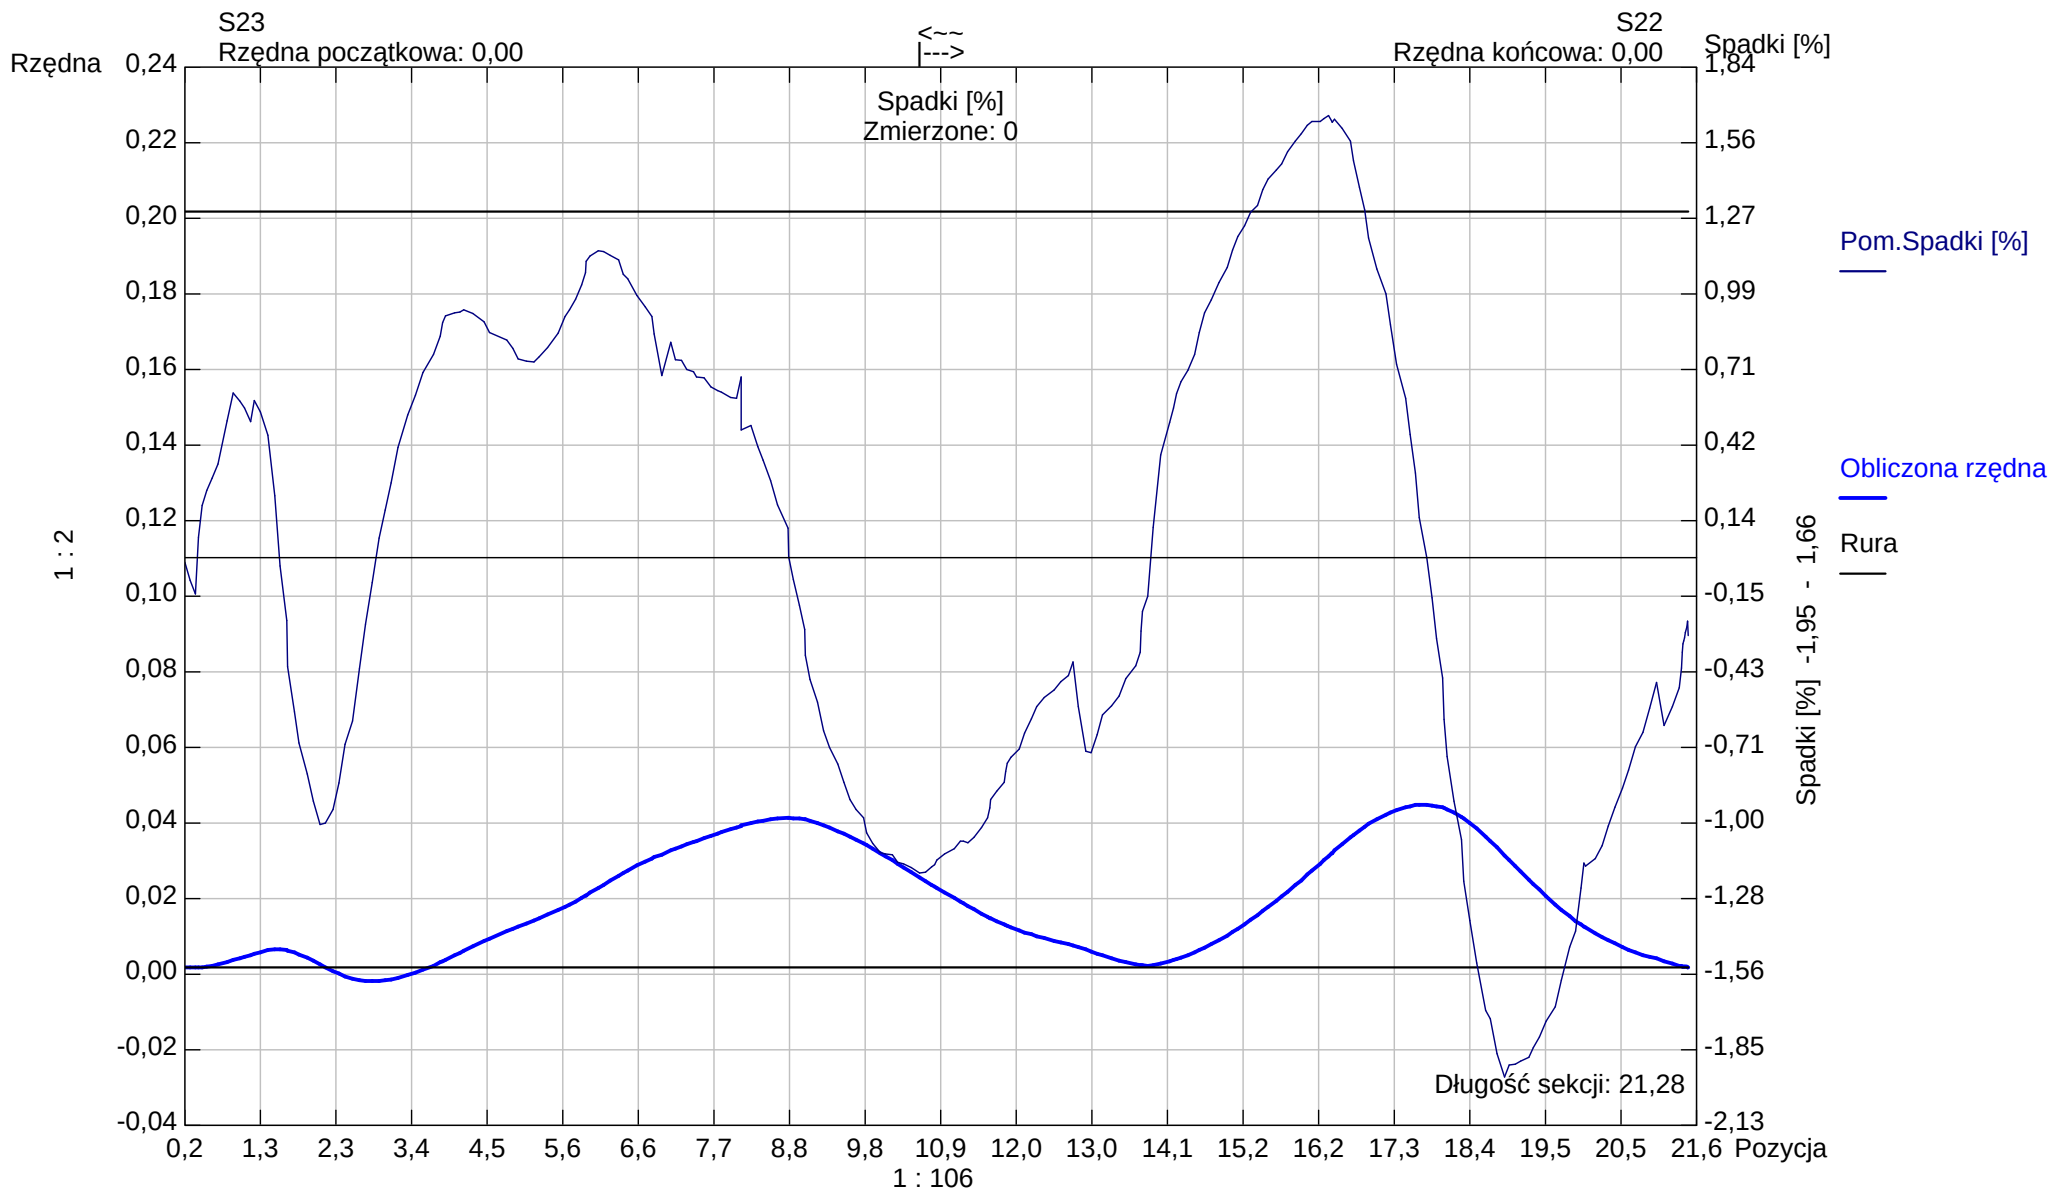

Kształt rury: **Koło** Wysokość rury: **200,00** Szerokość rury: **0,00**

Aqua S.A.

Bielsko - Biała

Tel. Nr:

Fax Nr:

Email:

Raport z inspekcji / Inspekcja:: 1

Data:	Praca nr:	Pogoda: sucho	Operator:	Numer sekcji: 32	Właściciel:
Obecny:	Pojazd:	Kamera: ipek rx 130	Nastawiać:	Wyczyszczone: Tak	Poziom:

Ulica od studni: ul.Warszawska 180	Mapa nr 1	Od studni: S22
Ulica do studni:	Mapa nr 2	Do studni: S21
Miasto: Bielsko-Biała	Wideo nr:	Długość sekcji: 27,11 m
Dzielnica:	Nośnik nr 1:	Długość rury:


Powód inspekcji: inspekcja kontrolna	Kształt: Koło
Rodzaj sekcji: Rura	Średnica/Wysokość: 200 mm
Rok ułożenia:	Materiał: PE
Materiał okładziny:	Długość inspekcji:

Uwagi:

1:224	Pozycja	Obserwacja	MPEG	Zdjęcie					
S22 0,20 27,11 S21 Węzeł początkowy, Studzienka włączowa, S22 00:00:00 32_1A Węzeł końcowy, Studzienka włączowa, S21 00:02:04 32_2A									
STR no def	STR peak	STR mean	STR total	STR grade	SER no def	SER peak	SER mean	SER total	SER grade

Zdjęcia z inspekcji / Inspekcja:: 1

Miasto: Bielsko-Biała	Ulica: ul.Warszawska 180	Data:	Numer sekcji: 32	Numer pracy:
---------------------------------	------------------------------------	-------	----------------------------	--------------

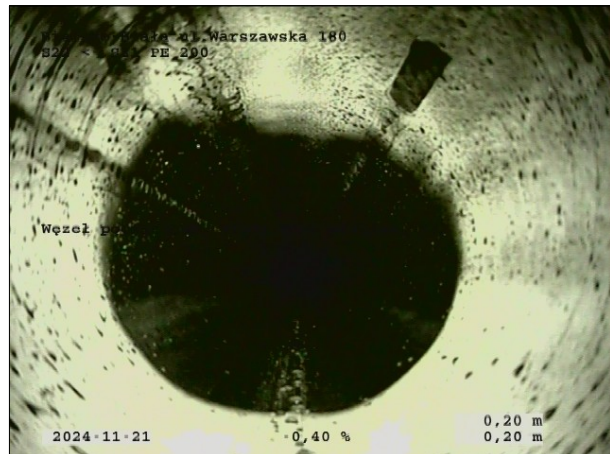

Zdjęcie: 32_1A, 00:00:00
0,2m, Węzeł początkowy, Studzienka włączowa, S22




Zdjęcie: 32_2A, 00:02:04
27,11m, Węzeł końcowy, Studzienka włączowa, S21

Sekcja: **32**
Miasto: **Bielsko-Biała**

Inspekcja: **1**
Ulica: **ul.Warszawska 180**

Data:

Operator:

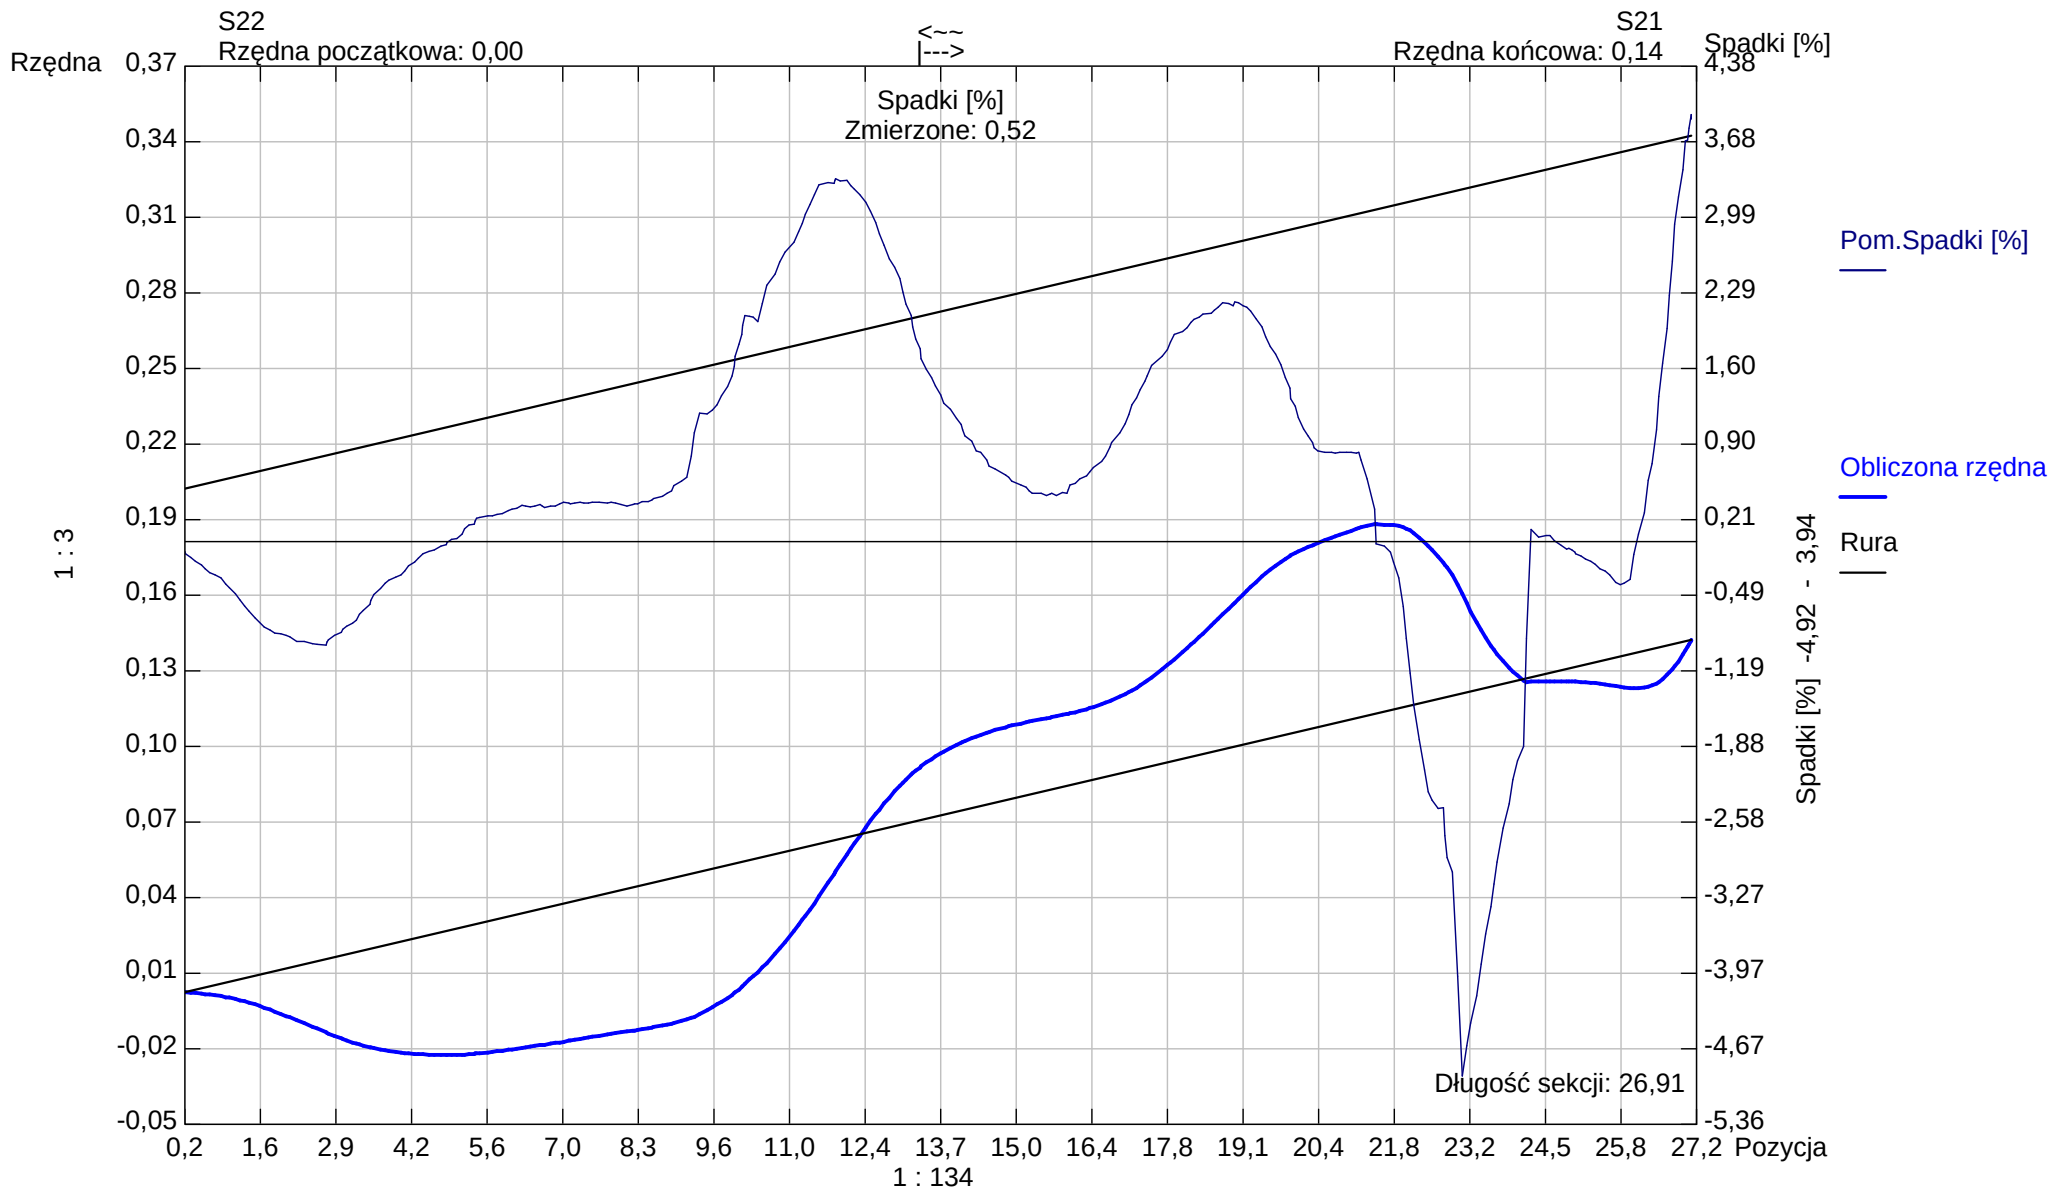

Kształt rury: **Koło** Wysokość rury: **200,00** Szerokość rury: **0,00**

Aqua S.A.

Bielsko - Biała

Tel. Nr:

Fax Nr:

Email:


Raport z inspekcji / Inspekcja:: 1

Data: 2024-11-21	Praca nr:	Pogoda: sucho	Operator:	Numer sekcji: 33	Właściciel:
Obecny:	Pojazd:	Kamera: ipek rx 130	Nastawiać:	Wyczyszczone: Tak	Poziom:

Ulica od studni: ul.Warszawska 180	Mapa nr 1	Od studni: S23
Ulica do studni:	Mapa nr 2	Do studni: S24
Miasto: Bielsko-Biała	Wideo nr:	Długość sekcji: 24,91 m
Dzielnica:	Nośnik nr 1:	Długość rury:


Powód inspekcji: inspekcja kontrolna	Kształt: Koło
Rodzaj sekcji: Rura	Średnica/Wysokość: 200 mm
Rok ułożenia:	Materiał: PVC
Materiał okładziny:	Długość inspekcji:

Uwagi:

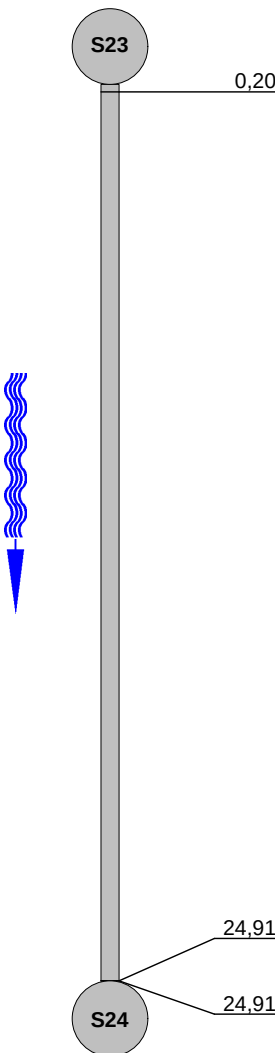1:210	Pozycja	Obserwacja	MPEG	Zdjęcie					
		Węzeł początkowy, Studzienka włączowa, S23	00:00:00	33_1A					
		Infiltracja, Ciągły napływ, od 12 do 12 godz.	00:02:28	33_2A					
		Węzeł końcowy, Studzienka włączowa, S24	00:02:37	33_3A					
STR no def	STR peak	STR mean	STR total	STR grade	SER no def	SER peak	SER mean	SER total	SER grade

Zdjęcia z inspekcji / Inspekcja:: 1

Miasto: Bielsko-Biała	Ulica: ul.Warszawska 180	Data:	Numer sekcji: 33	Numer pracy:
---------------------------------	------------------------------------	-------	----------------------------	--------------

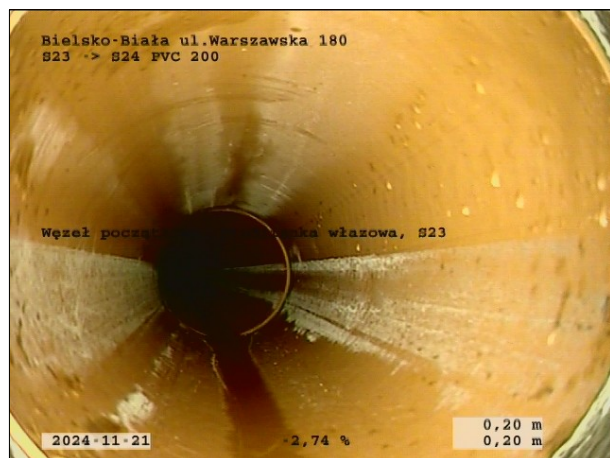

Zdjęcie: 33_1A, 00:00:00
0,2m, Węzeł początkowy, Studzienka włazowa, S23



Zdjęcie: 33_2A, 00:02:28
24,91m, Infiltracja, Ciągły napływ, od 12 do 12 godz.




Zdjęcie: 33_3A, 00:02:37
24,91m, Węzeł końcowy, Studzienka włazowa, S24

Sekcja: 33
Miasto: Bielsko-Biała

Inspekcja: 1
Ulica: ul.Warszawska 180

Data: 2024-11-21

Operator:

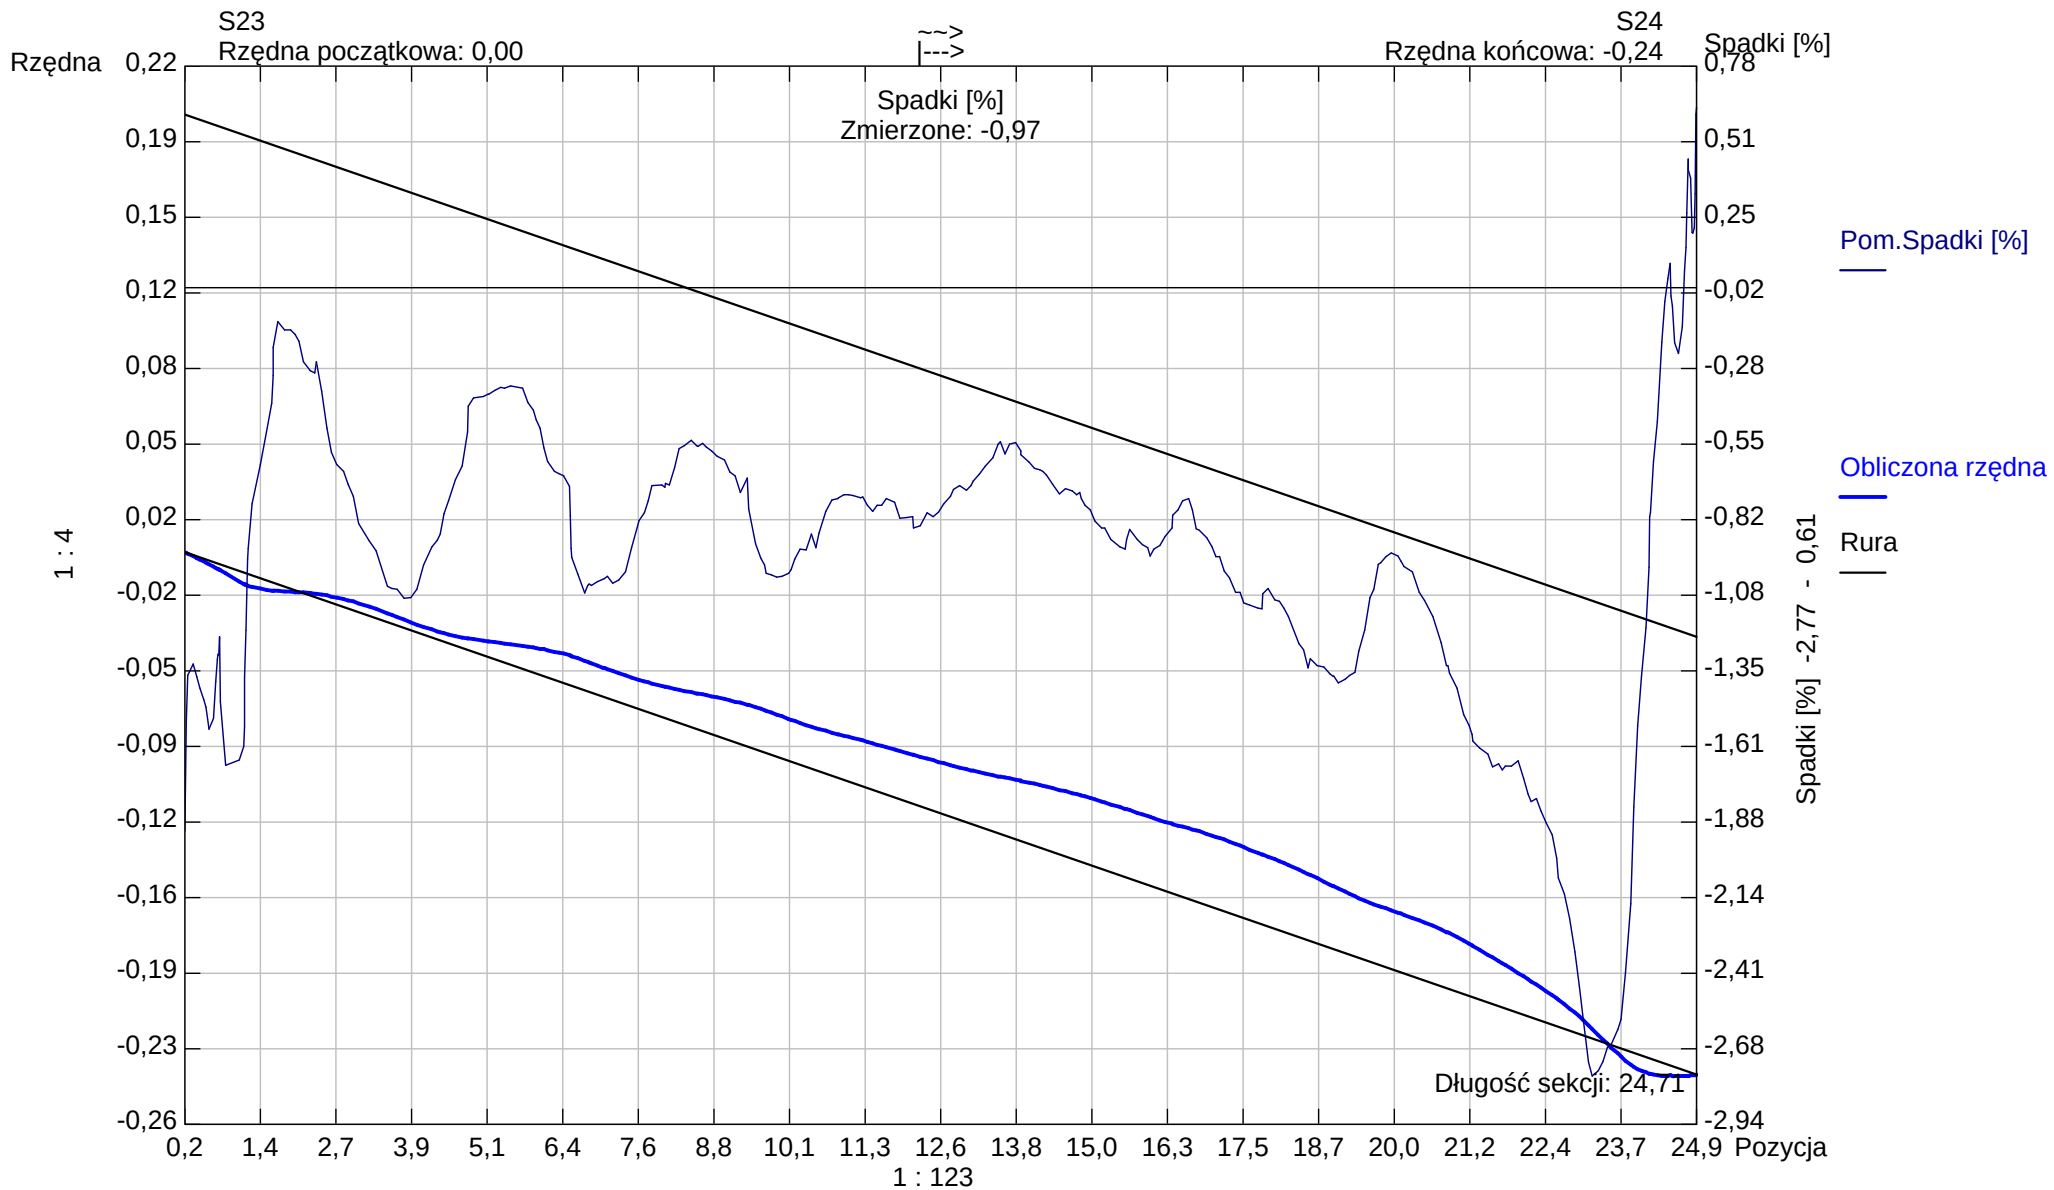

Kształt rury: Koło Wysokość rury: 200,00 Szerokość rury: 0,00

Aqua S.A.

Bielsko - Biała

Tel. Nr:

Fax Nr:

Email:


Raport z inspekcji / Inspekcja:: 1

Data: 2024-11-21	Praca nr:	Pogoda: sucho	Operator:	Numer sekcji: 34	Właściciel:
Obecny:	Pojazd:	Kamera: ipek rx 130	Nastawiać:	Wyczyszczone: Tak	Poziom:

Ulica od studni: ul.Warszawska 180	Mapa nr 1	Od studni: S24
Ulica do studni:	Mapa nr 2	Do studni: S25
Miasto: Bielsko-Biała	Wideo nr:	Długość sekcji: 17,20 m
Dzielnica:	Nośnik nr 1:	Długość rury:


Powód inspekcji: inspekcja kontrolna	Kształt: Koło
Rodzaj sekcji: Rura	Średnica/Wysokość: 200 mm
Rok ułożenia:	Materiał: PVC
Materiał okładziny:	Długość inspekcji:

Uwagi:

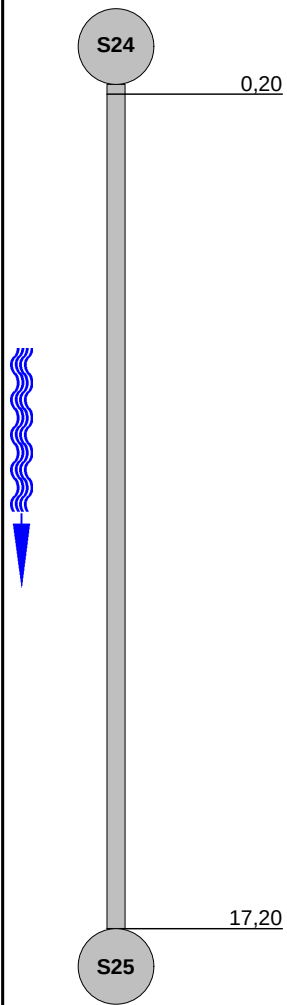1:154	Pozycja	Obserwacja	MPEG	Zdjęcie
				

Zdjęcia z inspekcji / Inspekcja:: 1

Miasto: Bielsko-Biała	Ulica: ul.Warszawska 180	Data:	Numer sekcji: 34	Numer pracy:
---------------------------------	------------------------------------	-------	----------------------------	--------------

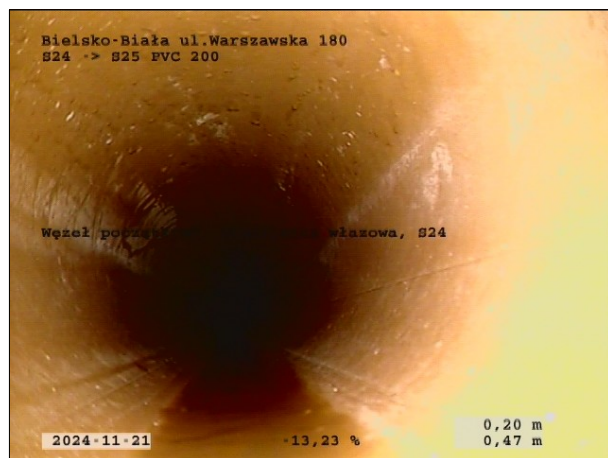

Zdjęcie: 34_1A, 00:00:00
0,2m, Węzeł początkowy, Studzienka włazowa, S24




Zdjęcie: 34_2A, 00:01:30
17,2m, Węzeł końcowy, Studzienka włazowa, S25

Sekcja: 34
Miasto: Bielsko-Biała

Inspekcja: 1
Ulica: ul.Warszawska 180

Data: 2024-11-21

Operator:

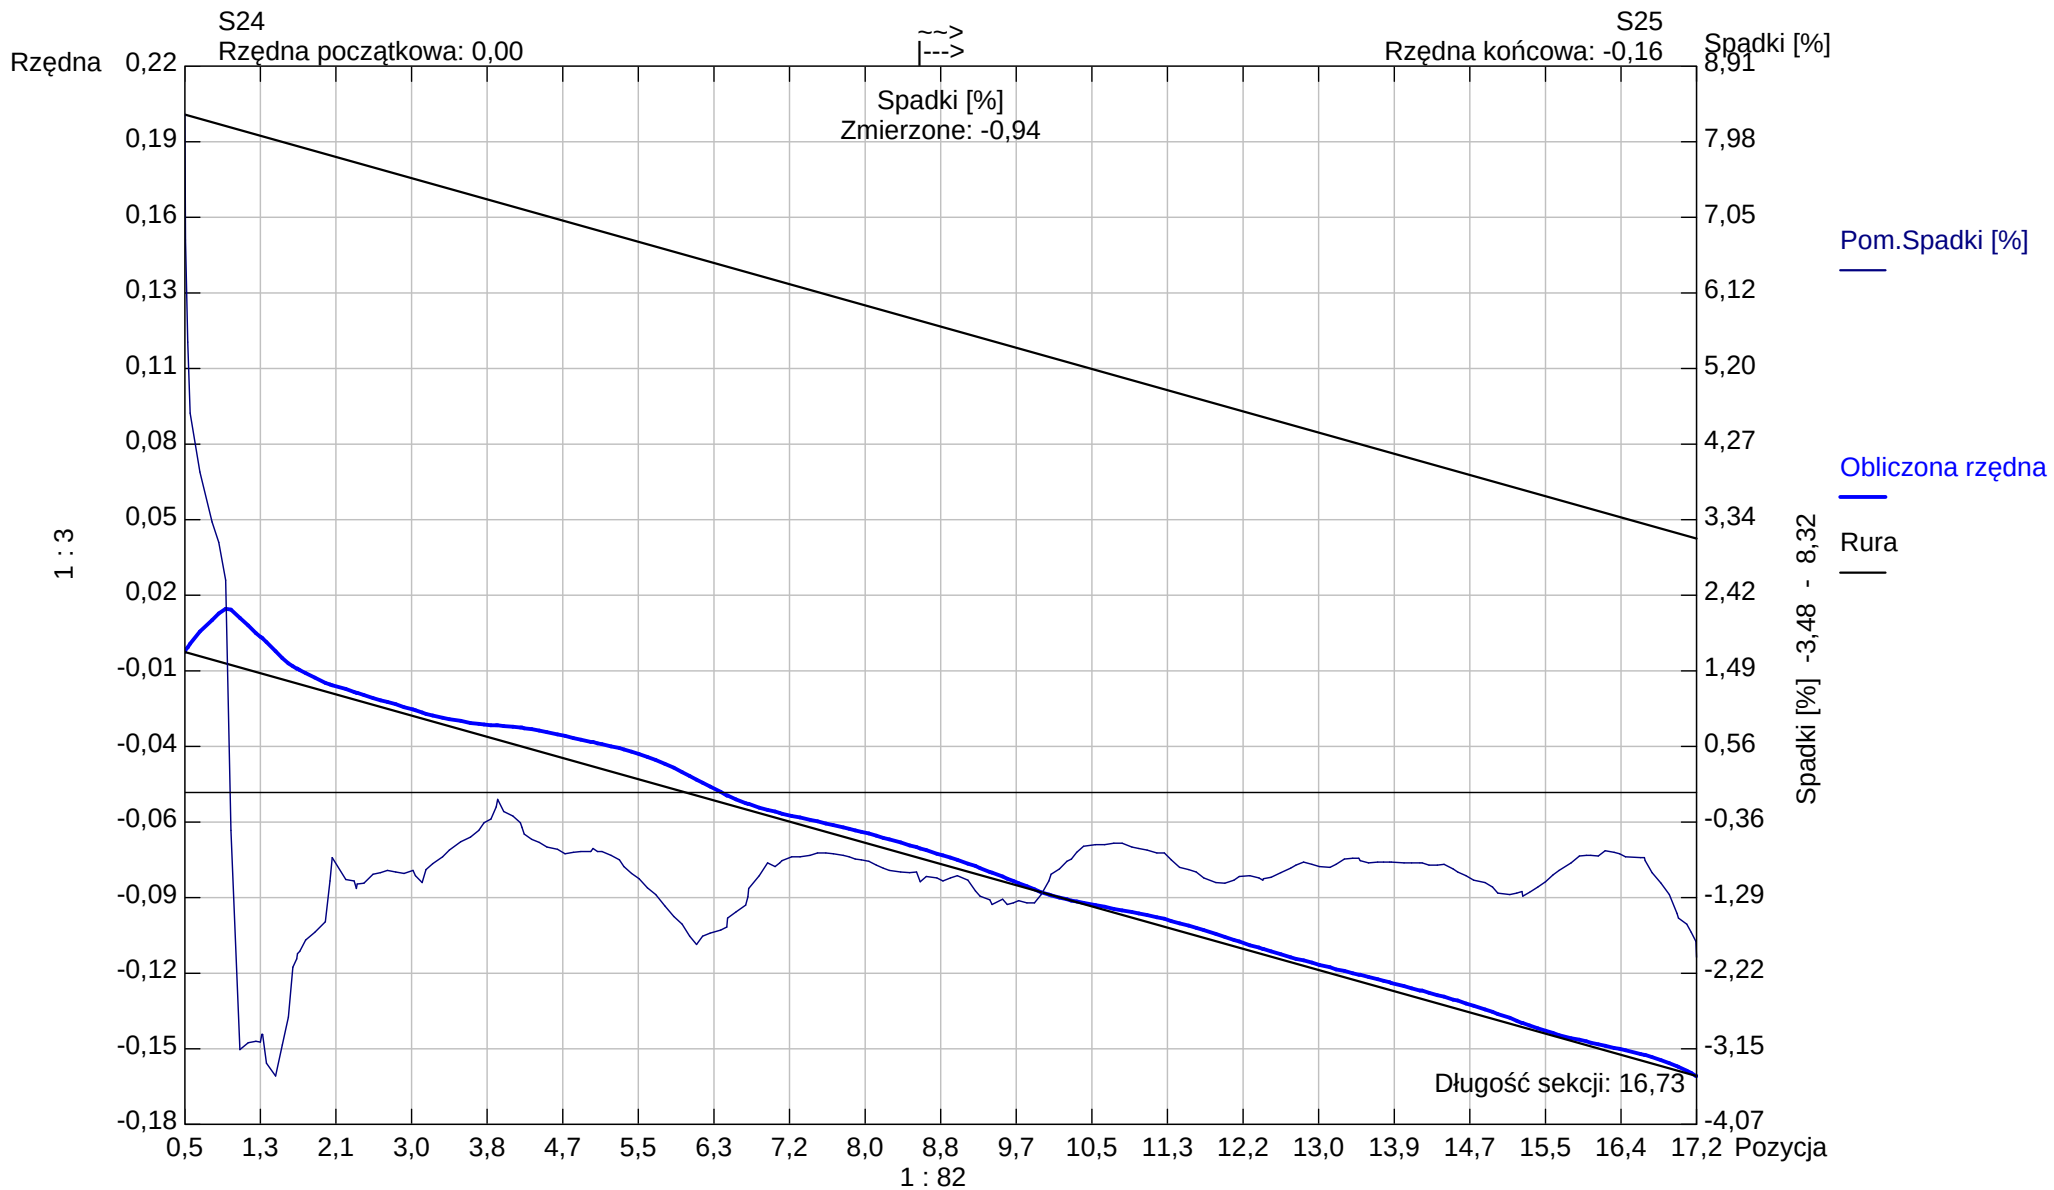

Kształt rury: Koło Wysokość rury: 200,00 Szerokość rury: 0,00

Aqua S.A.

Bielsko -Biała

Tel. Nr:

Fax Nr:

Email:

Raport z inspekcji / Inspekcja:: 1

Data: 2024-11-21	Praca nr:	Pogoda: sucho	Operator:	Numer sekcji: 35	Właściciel:
Obecny:	Pojazd:	Kamera: ipek rx 130	Nastawiać:	Wyczyszczone: Tak	Poziom:

Ulica od studni:	ul. Warszawska 180	Mapa nr 1	Od studni:	S25
Ulica do studni:		Mapa nr 2	Do studni:	S26
Miasto:	Bielsko-Biała	Wideo nr:	Długość sekcji:	36,78 m
Dzielnica:		Nośnik nr 1:	Długość rury:	
Powód inspekcji:	inspekcja kontrolna	Kształt:	Koło	
Rodzaj sekcji:	Rura	Średnica/Wysokość:	200 mm	
Rok ułożenia:		Materiał:	PVC	
Materiał okładziny:		Długość inspekcji:		

Uwagi:

1:308

Pozycja

Observacja

MPEG

Zdjęcie

S25

0,20

Węzeł początkowy, Studzienka włazowa, S25

00:00:00

35_1A

S26

36,78

Węzeł końcowy, Studzienka włazowa, S26

00:02:43

35_2A

STR no def

STR peak

STR mean

STR total

STR grade

SER no def

SER peak

SER mean

SER total


SER grade

Zdjęcia z inspekcji / Inspekcja:: 1

Miasto: Bielsko-Biała	Ulica: ul.Warszawska 180	Data:	Numer sekcji: 35	Numer pracy:
---------------------------------	------------------------------------	-------	----------------------------	--------------



Zdjęcie: 35_1A, 00:00:00
0,2m, Węzeł początkowy, Studzienka włazowa, S25

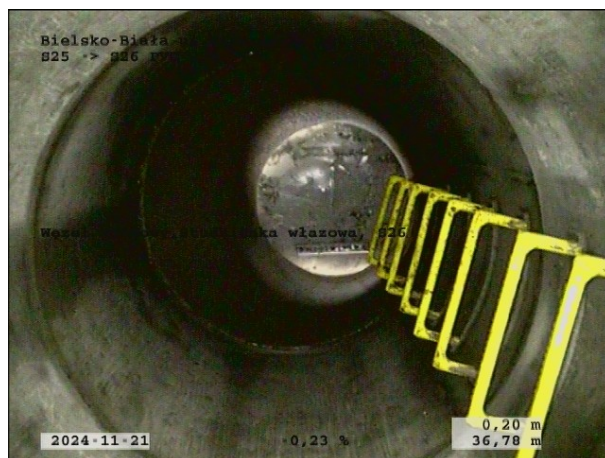

Zdjęcie: 35_2A, 00:02:43
36,78m, Węzeł końcowy, Studzienka włazowa, S26

Sekcja: 35


Inspekcja: 1

Data: 2024-11-21

Operator:

Miasto: Bielsko-Biała

Ulica: ul.Warszawska 180

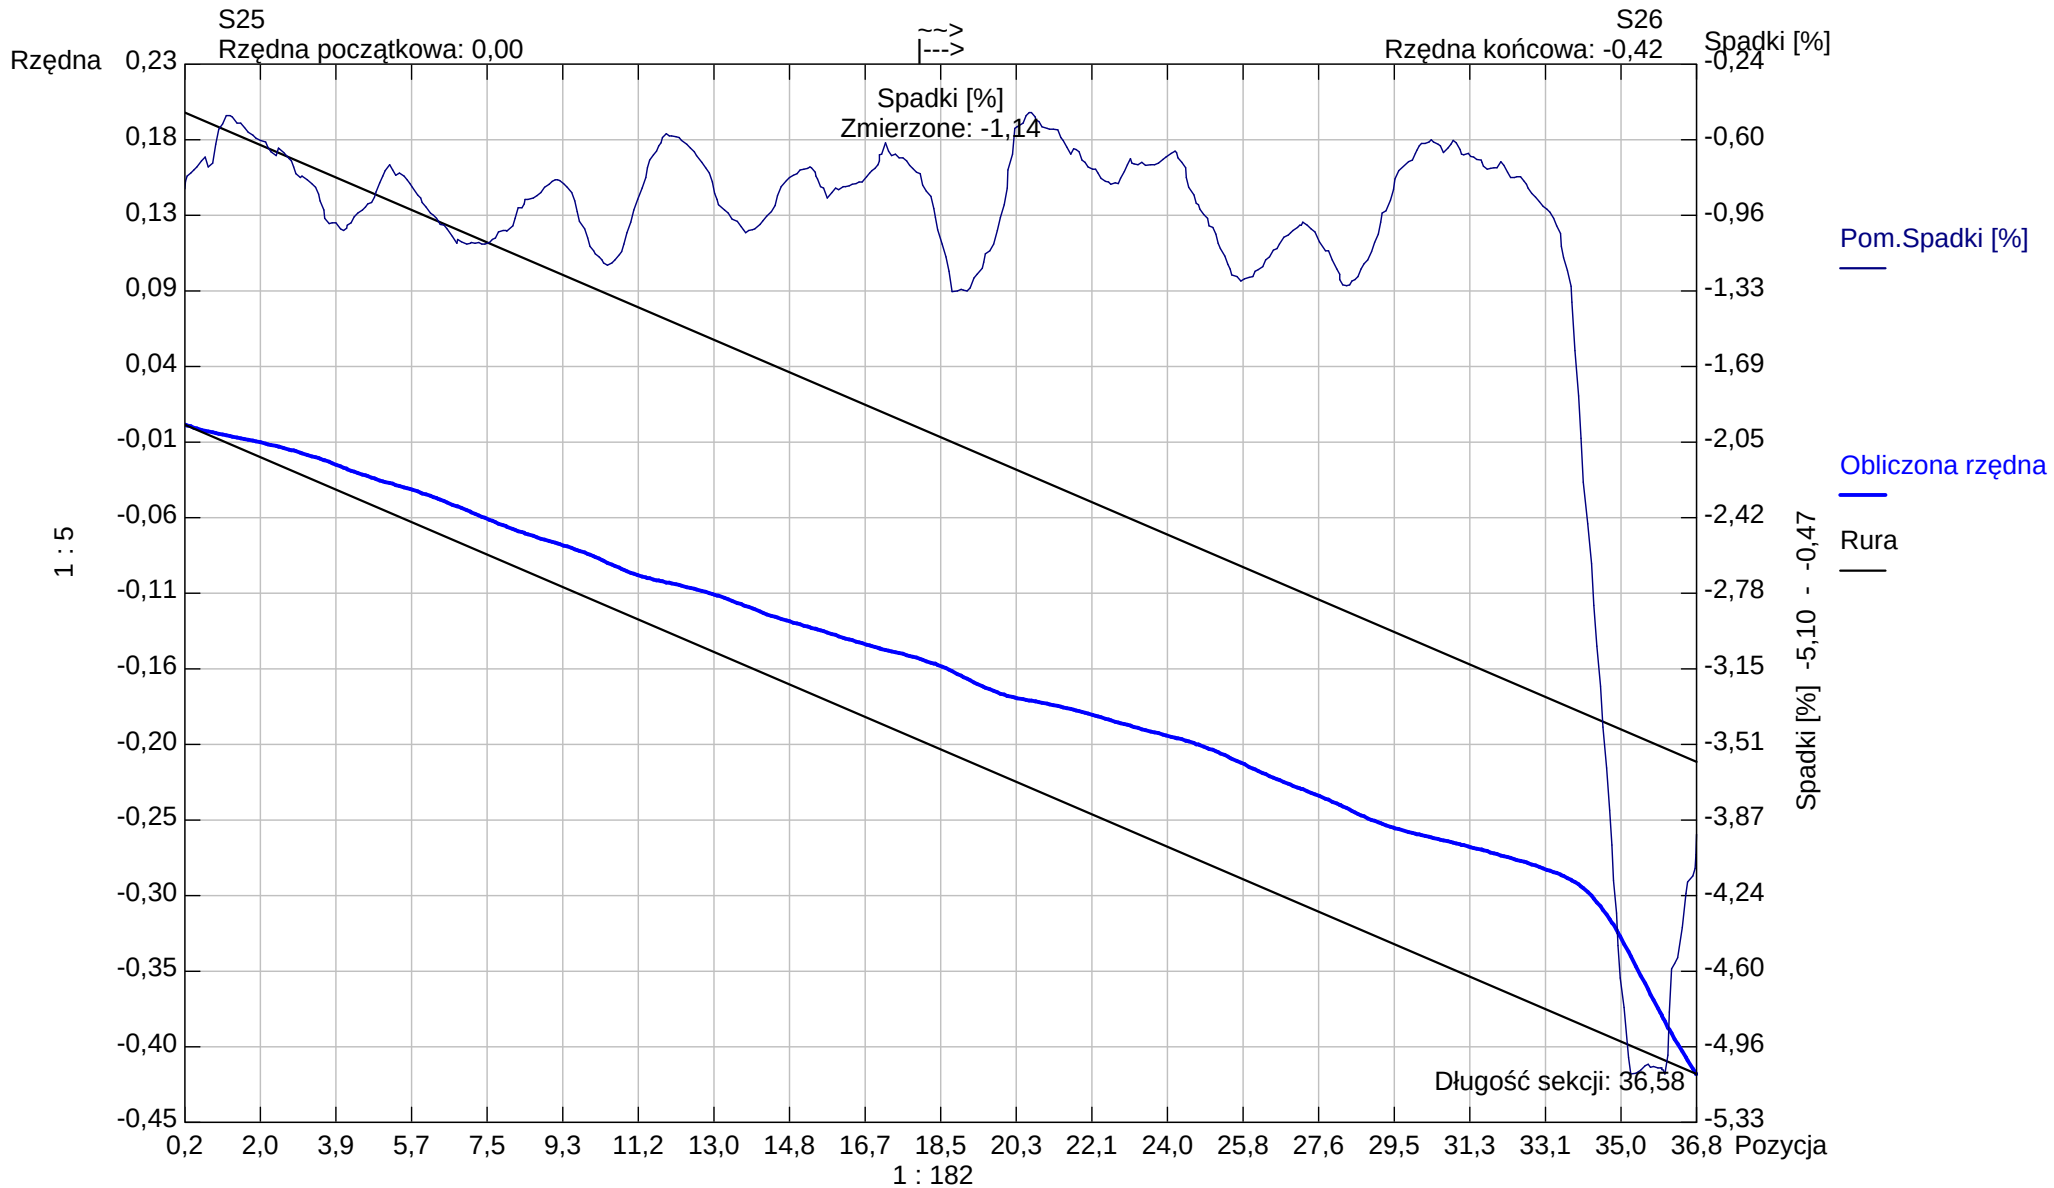


Kształt rury: Koło Wysokość rury: 200,00 Szerokość rury: 0,00

Raport z inspekcji / Inspekcja:: 1

Data: 2024-11-21	Praca nr:	Pogoda: sucho	Operator:	Numer sekcji: 36	Właściciel:
Obecny:	Pojazd:	Kamera: ipek rx 130	Nastawiać:	Wyczyszczone: Tak	Poziom:

Ulica od studni:	ul.Warszawska 180	Mapa nr 1	Od studni:	S26
Ulica do studni:		Mapa nr 2	Do studni:	S27
Miasto:	Bielsko-Biała	Wideo nr:	Długość sekcji:	2,35 m
Dzielnica:		Nośnik nr 1:	Długość rury:	
Powód inspekcji:	inspekcja kontrolna	Kształt:	Koło	
Rodzaj sekcji:	Rura	Średnica/Wysokość:	200 mm	
Rok ułożenia:		Materiał:	PVC	
Materiał okładziny:		Długość inspekcji:		

Uwagi:

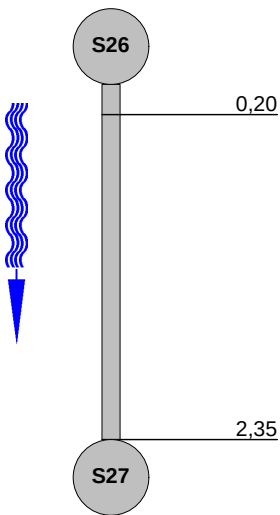1:50		Pozycja	Obserwacja	MPEG	Zdjęcie
			Węzeł początkowy, Studzienka włazowa, S26	00:00:00	36_1A
			Węzeł końcowy, Studzienka włazowa, S27	00:00:20	36_2A

STR no def	STR peak	STR mean	STR total	STR grade	SER no def	SER peak	SER mean	SER total	SER grade

Zdjęcia z inspekcji / Inspekcja:: 1

Miasto: Bielsko-Biała	Ulica: ul.Warszawska 180	Data:	Numer sekcji: 36	Numer pracy:
---------------------------------	------------------------------------	-------	----------------------------	--------------



Zdjęcie: 36_1A, 00:00:00
0,2m, Węzeł początkowy, Studzienka włazowa, S26



Zdjęcie: 36_2A, 00:00:20
2,35m, Węzeł końcowy, Studzienka włazowa, S27

Sekcja: 36


Inspekcja: 1

Miasto: Bielsko-Biała

Ulica: ul.Warszawska 180

Data: 2024-11-21

Operator:

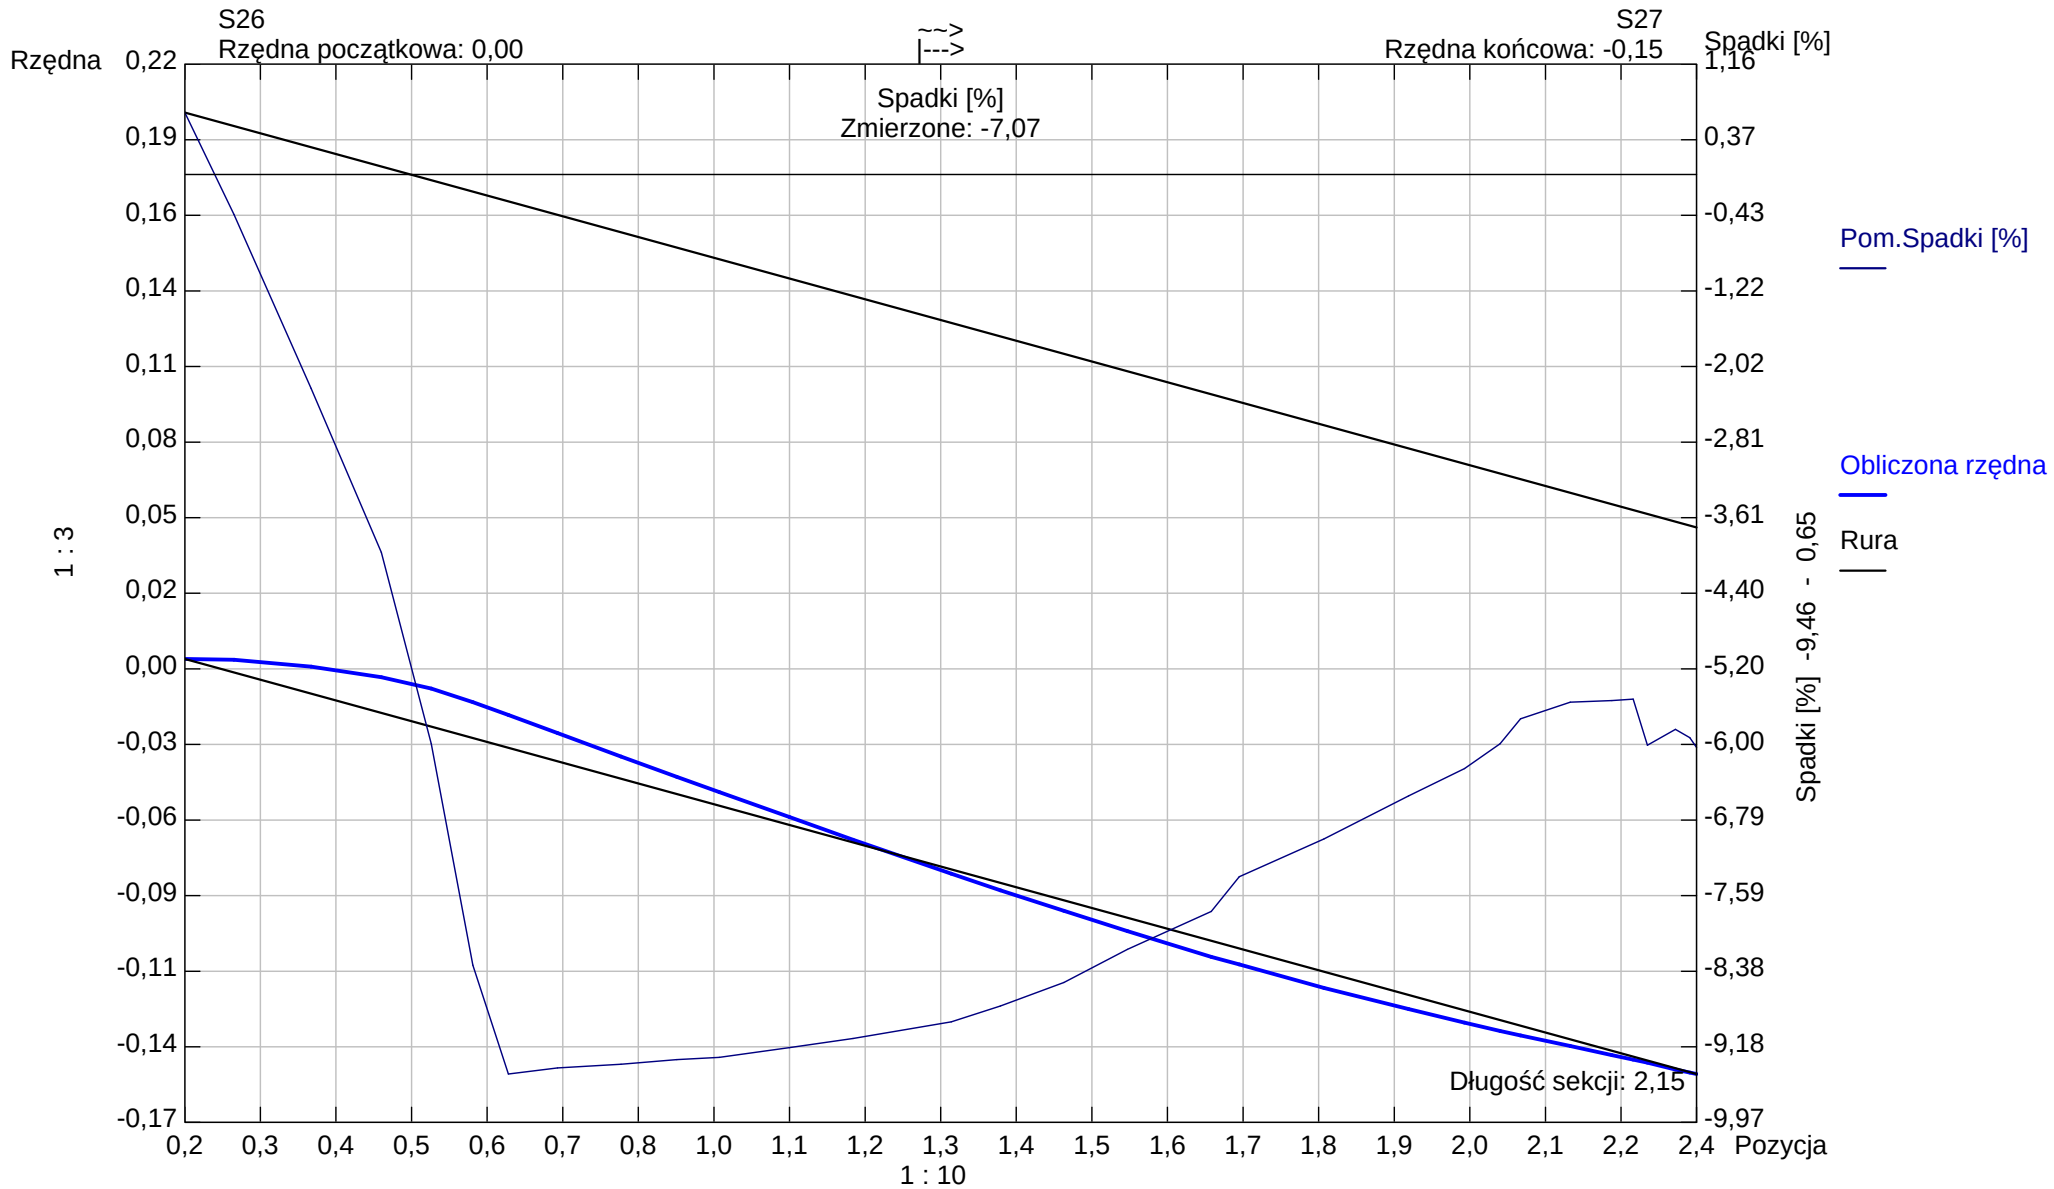

Kształt rury: Koło Wysokość rury: 200,00 Szerokość rury: 0,00

Aqua S.A.

Bielsko - Biała

Tel. Nr:

Fax Nr:

Email:

Raport z inspekcji / Inspekcja:: 1

Data: 2024-11-25	Praca nr:	Pogoda: sucho	Operator:	Numer sekcji: 37	Właściciel:
Obecny:	Pojazd:	Kamera: ipek rx 130	Nastawiać:	Wyczyszczone: Tak	Poziom:

Ulica od studni: ul.Warszawska 180	Mapa nr 1	Od studni: S21
Ulica do studni:	Mapa nr 2	Do studni: S22
Miasto: Bielsko-Biała	Wideo nr:	Długość sekcji: 27,13 m
Dzielnica:	Nośnik nr 1:	Długość rury:

Powód inspekcji: inspekcja kontrolna	Kształt: Koło
Rodzaj sekcji: Rura	Średnica/Wysokość: 200 mm
Rok ułożenia:	Materiał: PE
Materiał okładziny:	Długość inspekcji:

Uwagi:


1:224		Pozycja	Obserwacja	MPEG	Zdjęcie
S21 0,20 3,78 S22					

Zdjęcia z inspekcji / Inspekcja:: 1

Miasto: Bielsko-Biała	Ulica: ul.Warszawska 180	Data:	Numer sekcji: 37	Numer pracy:
---------------------------------	------------------------------------	-------	----------------------------	--------------



Zdjęcie: 37_1A, 00:00:00
0,2m, Węzeł początkowy, Studzienka włazowa, S21

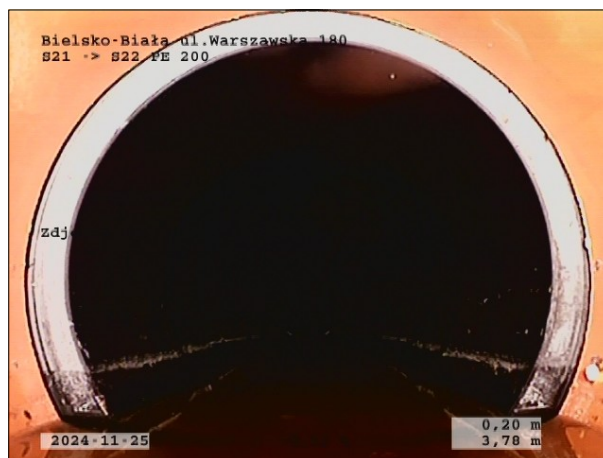

Zdjęcie: 37_2A, 00:00:31
3,78m, Zdjęcie ogólne, od 12 do 12 godz.




Zdjęcie: 37_3A, 00:02:49
27,13m, Węzeł końcowy, Studzienka włazowa, S22

Sekcja: 37
Miasto: Bielsko-Biała

Inspekcja: 1
Ulica: ul.Warszawska 180

Data: 2024-11-25

Operator:

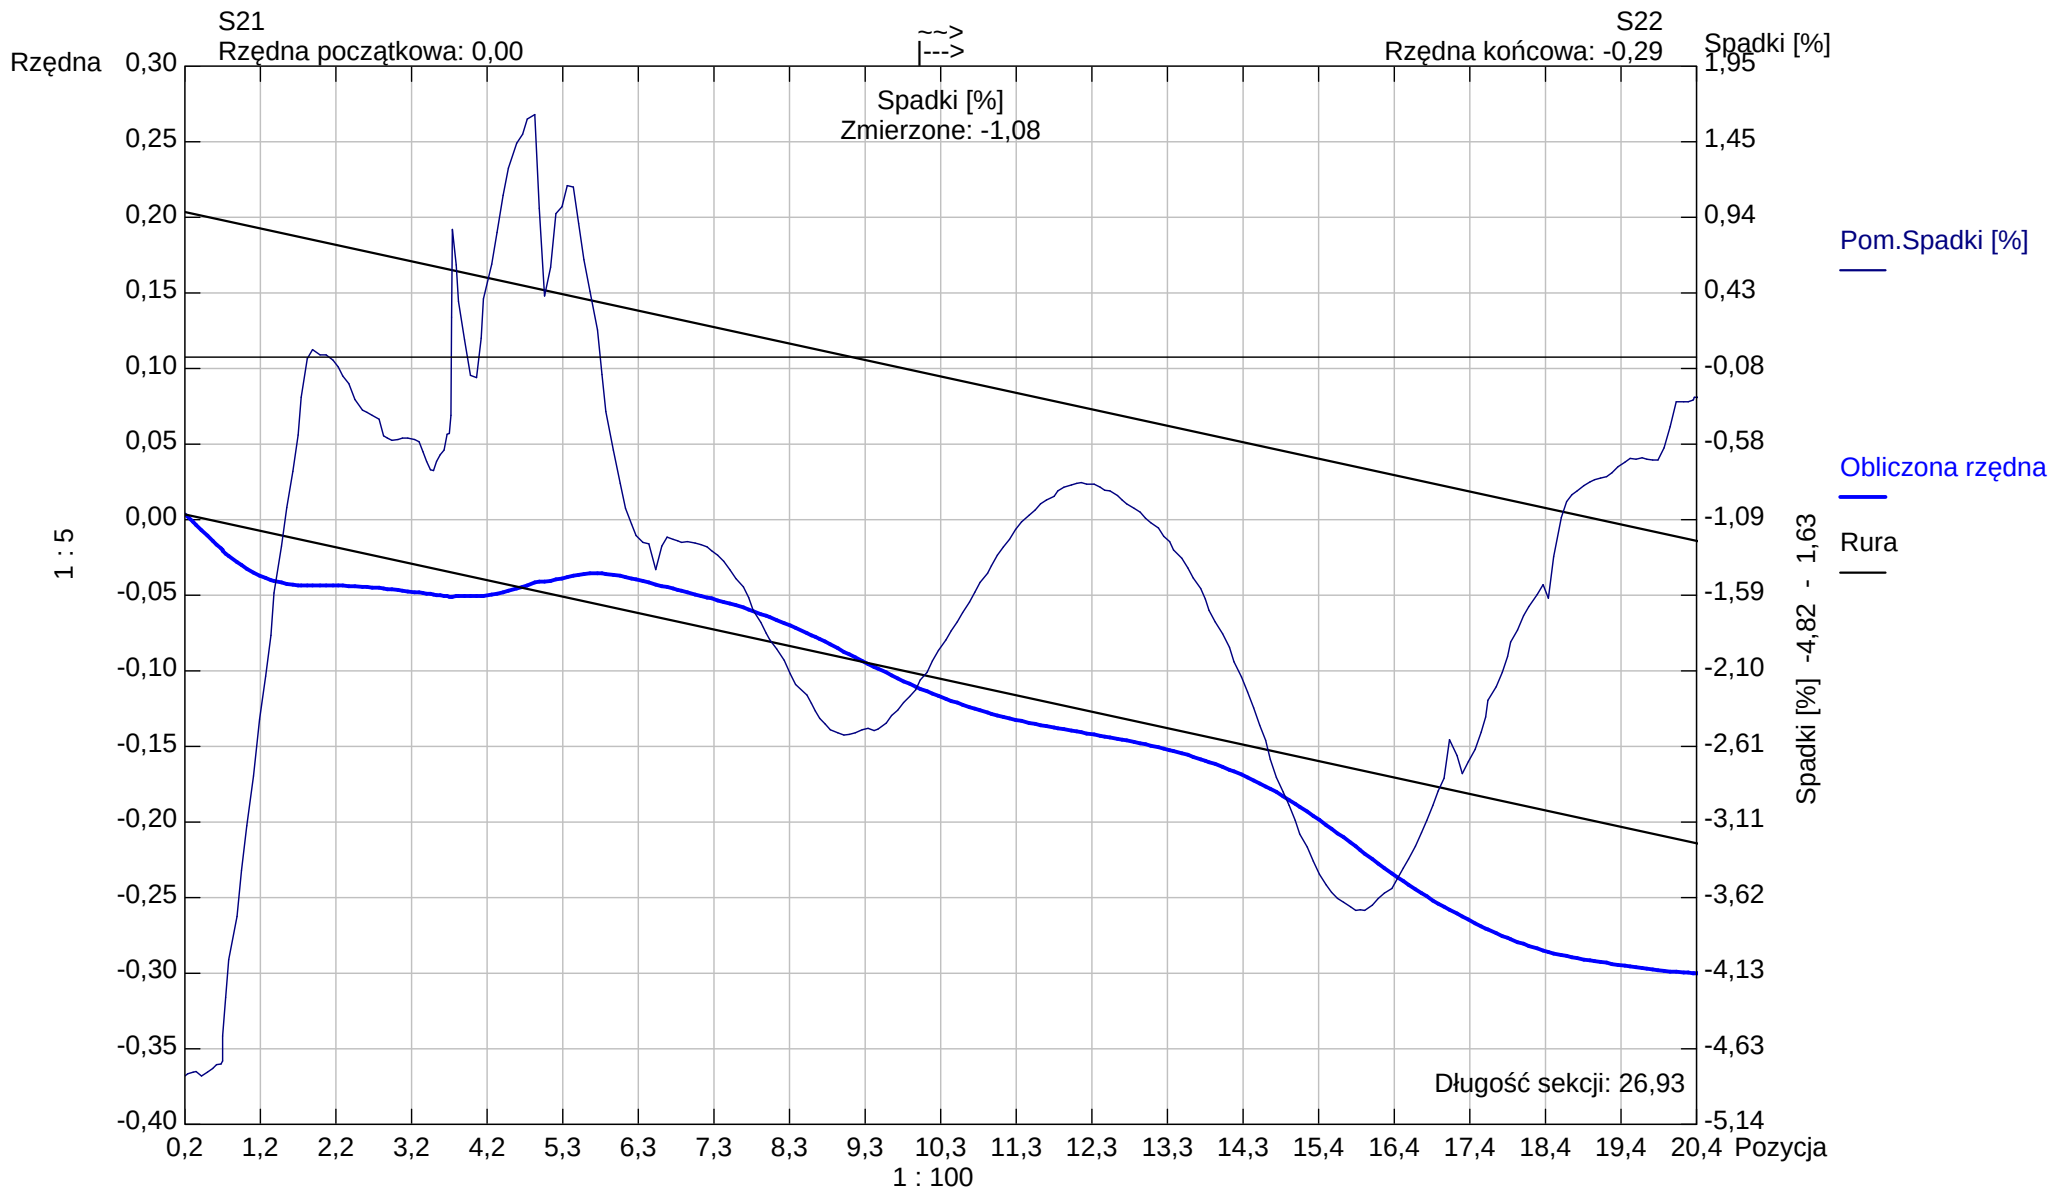

Kształt rury: Koło Wysokość rury: 200,00 Szerokość rury: 0,00

Aqua S.A.

Bielsko -Biała

Tel. Nr:

Fax Nr:

Email:

Raport z inspekcji / Inspekcja:: 1

Data: 2024-11-25	Praca nr:	Pogoda: sucho	Operator:	Numer sekcji: 38	Właściciel:
Obecny:	Pojazd:	Kamera: ipek rx 130	Nastawiać:	Wyczyszczone: Tak	Poziom:

Ulica od studni:	ul. Warszawska 180	Mapa nr 1	Od studni:	S22
Ulica do studni:		Mapa nr 2	Do studni:	S23
Miasto:	Bielsko-Biała	Wideo nr:	Długość sekcji:	21,30 m
Dzielnica:		Nośnik nr 1:	Długość rury:	
Powód inspekcji:	inspekcja kontrolna	Kształt:	Koło	
Rodzaj sekcji:	Rura	Średnica/Wysokość:	200 mm	
Rok ułożenia:		Materiał:	PE	
Materiał okładziny:		Długość inspekcji:		

Uwagi:

1:182

Pozycja

Obserwacja

MPEG

Zdjęcie

S22

0,20

Węzeł początkowy, Studzienka włączowa, S22

00:00:00

38_1A

S23

21,30

Węzeł końcowy, Studzienka włączowa, S23

00:01:39

38_2A

STR no def

STR peak

STR mean

STR total

STR grade

SER no def

SER peak


SER mean

SER total

SER grade

Zdjęcia z inspekcji / Inspekcja:: 1

Miasto: Bielsko-Biała	Ulica: ul.Warszawska 180	Data:	Numer sekcji: 38	Numer pracy:
---------------------------------	------------------------------------	-------	----------------------------	--------------

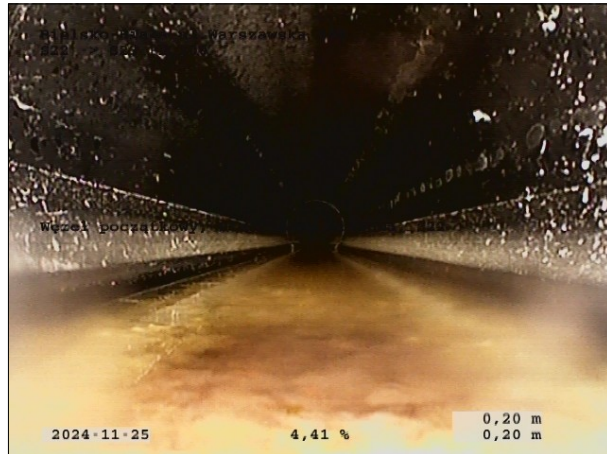

Zdjęcie: 38_1A, 00:00:00
0,2m, Węzeł początkowy, Studzienka włazowa, S22




Zdjęcie: 38_2A, 00:01:39
21,3m, Węzeł końcowy, Studzienka włazowa, S23

Sekcja: 38
Miasto: Bielsko-Biała

Inspekcja: 1
Ulica: ul.Warszawska 180

Data: 2024-11-25

Operator:

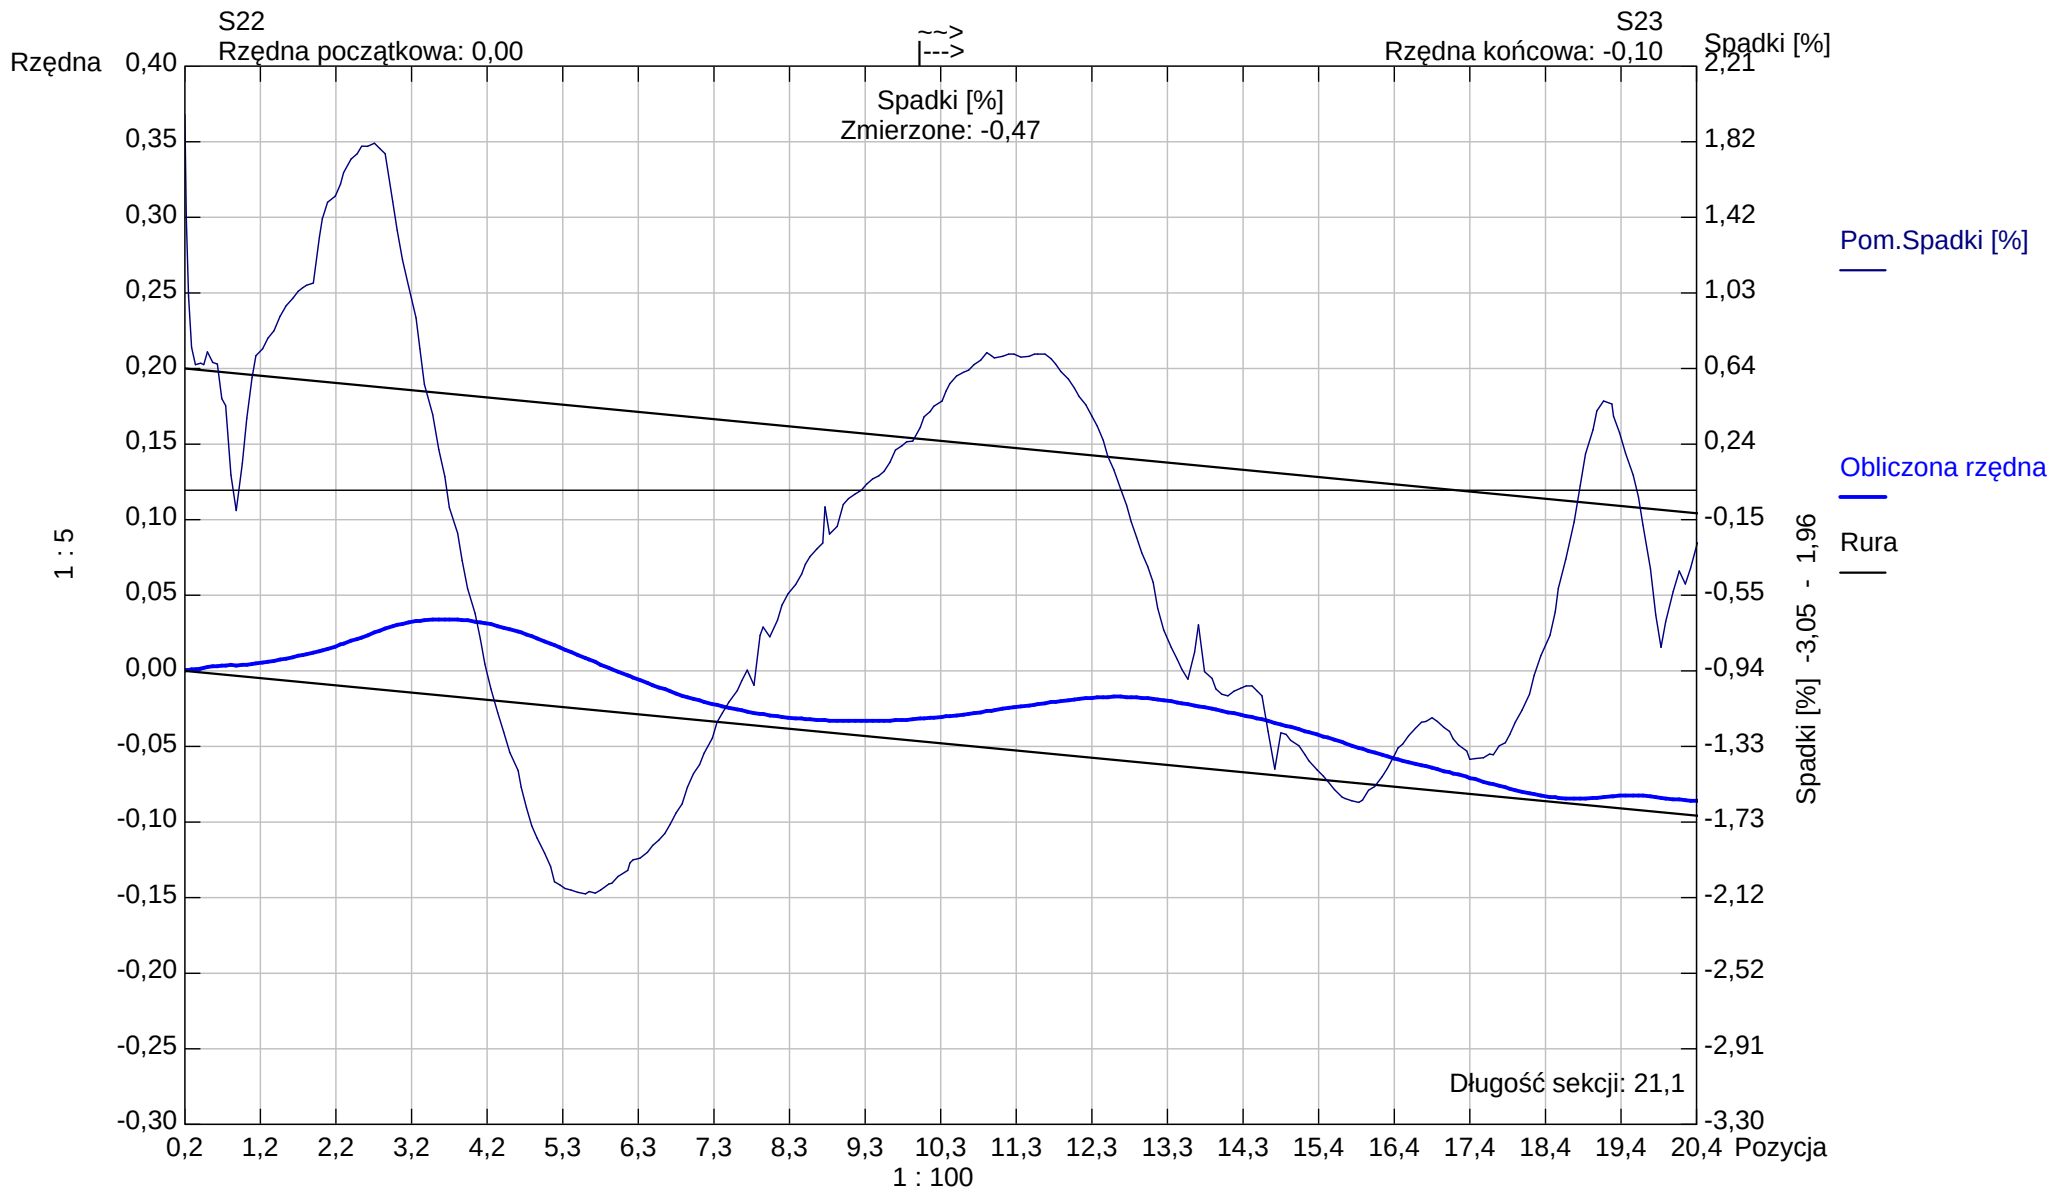

Kształt rury: Koło Wysokość rury: 200,00 Szerokość rury: 0,00

Aqua S.A.

Bielsko -Biała
Tel. Nr:
Fax Nr:
Email:


Raport z inspekcji / Inspekcja:: 1

Data: 2024-11-25	Praca nr:	Pogoda: sucho	Operator:	Numer sekcji: 39	Właściciel:
Obecny:	Pojazd:	Kamera: ipek rx 130	Nastawiać:	Wyczyszczone: Tak	Poziom:

Ulica od studni: ul.Warszawska 180	Mapa nr 1	Od studni: K4
Ulica do studni:	Mapa nr 2	Do studni: S
Miasto: Bielsko-Biała	Wideo nr:	Długość sekcji: 0,74 m
Dzielnica:	Nośnik nr 1:	Długość rury:

Powód inspekcji: inspekcja kontrolna	Kształt: Koło
Rodzaj sekcji: Rura	Średnica/Wysokość: 160 mm
Rok ułożenia:	Materiał: PVC
Materiał okładziny:	Długosc inspekcji:

Uwagi:

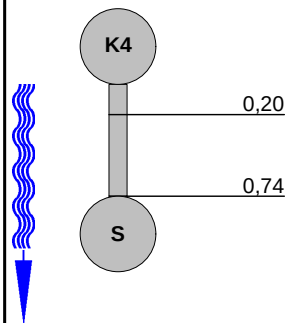1:50	Pozycja	Obserwacja	MPEG	Zdjęcie					
		Węzeł początkowy, Studzienka włączowa, K4	00:00:00	39_1A					
		Węzeł końcowy, Studzienka włączowa, S	00:00:28	39_2A					
STR no def	STR peak	STR mean	STR total	STR grade	SER no def	SER peak	SER mean	SER total	SER grade


Zdjęcia z inspekcji / Inspekcja:: 1

Miasto: Bielsko-Biała	Ulica: ul.Warszawska 180	Data:	Numer sekcji: 39	Numer pracy:
---------------------------------	------------------------------------	-------	----------------------------	--------------



Zdjęcie: 39_1A, 00:00:00

0,2m, Węzeł początkowy, Studzienka włazowa, K4

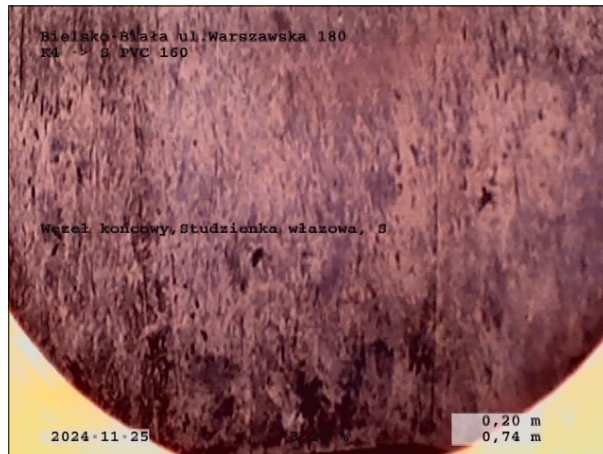

Zdjęcie: 39_2A, 00:00:28

0,74m, Węzeł końcowy, Studzienka włazowa, S

Sekcja: 39


Inspekcja: 1

Miasto: Bielsko-Biała

Ulica: ul.Warszawska 180

Data: 2024-11-25

Operator:

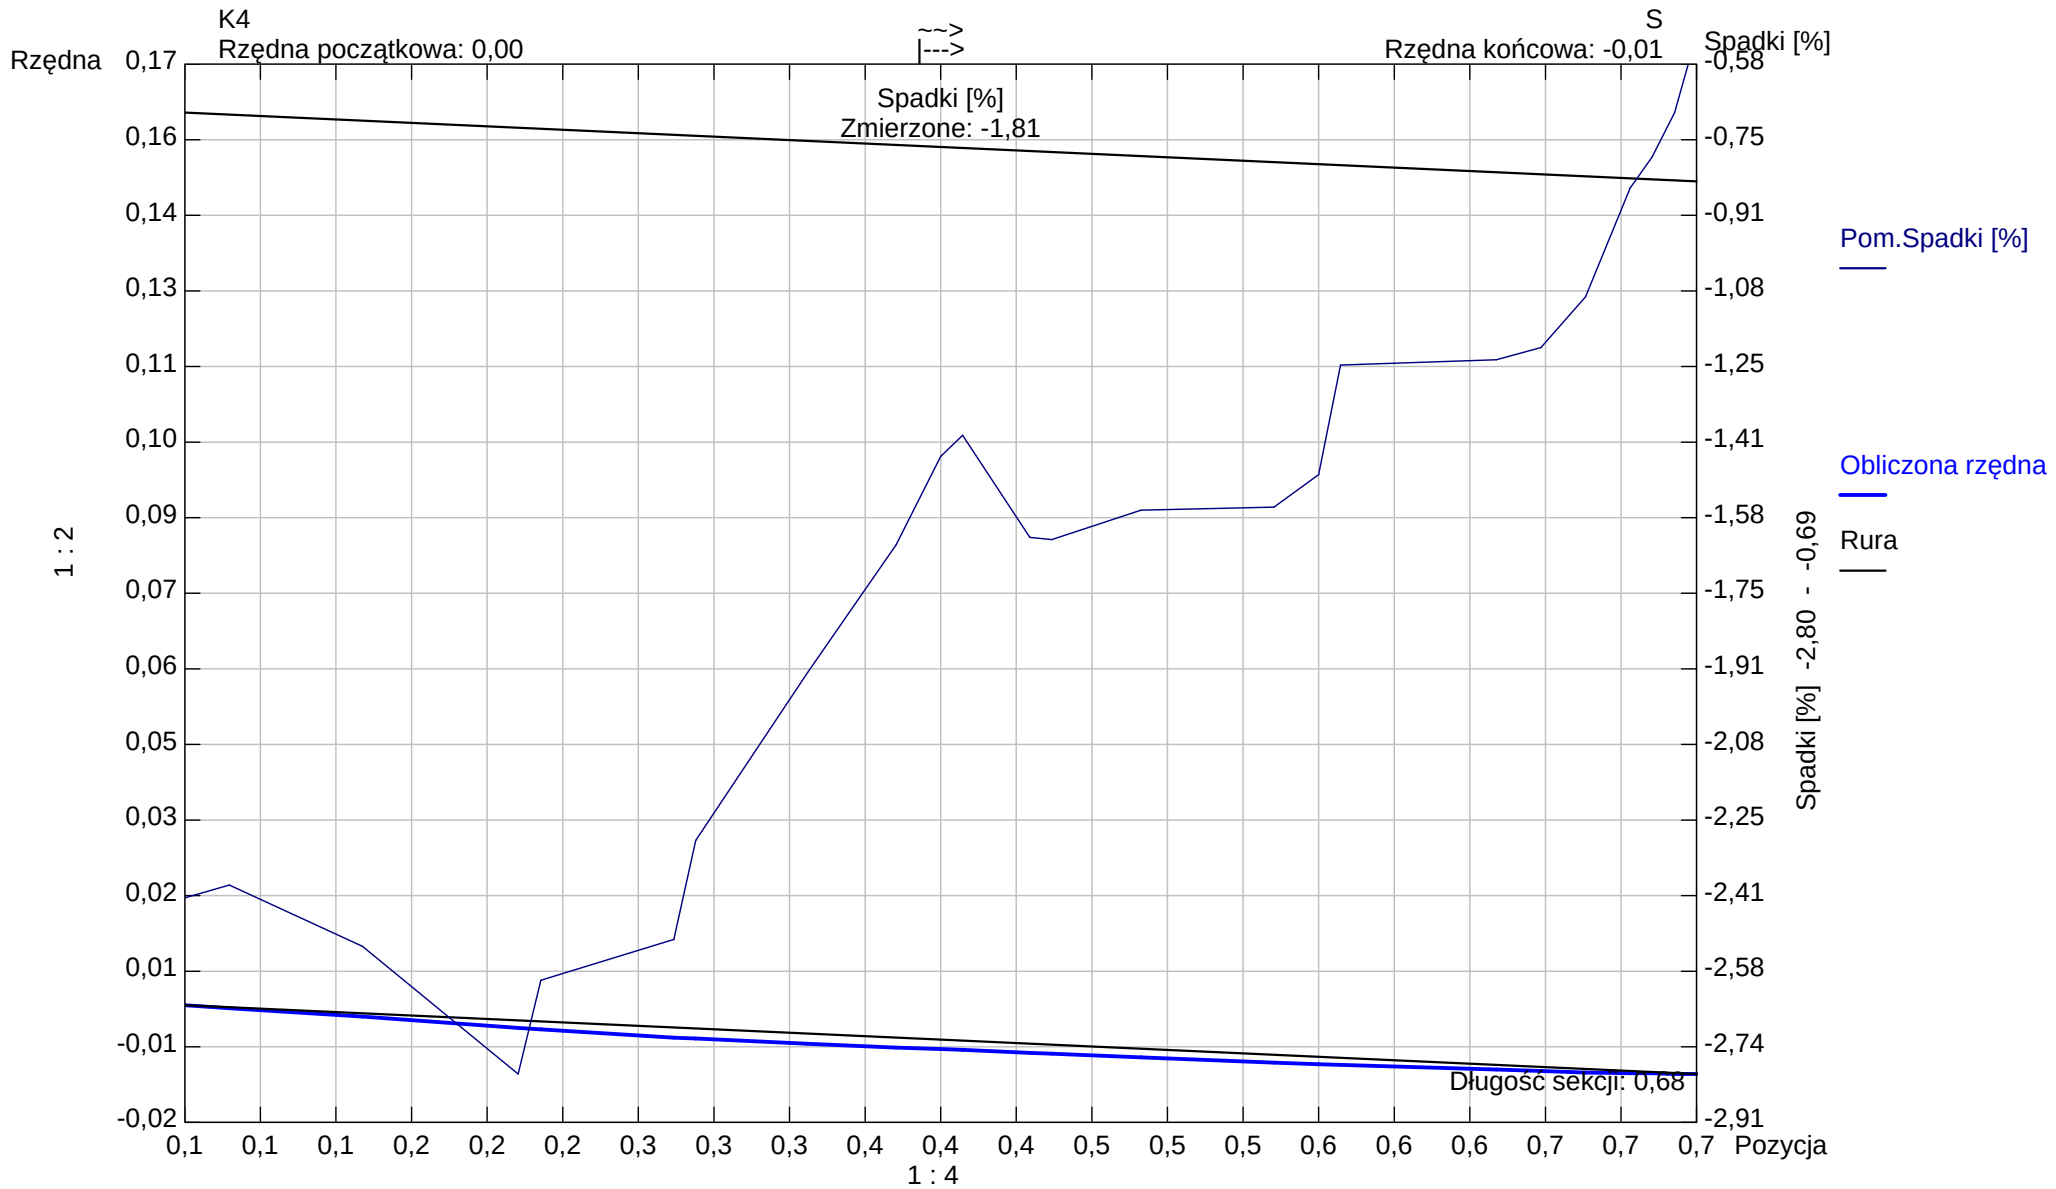

Kształt rury: Koło Wysokość rury: 160,00 Szerokość rury: 0,00

Aqua S.A.

Bielsko - Biała

Tel. Nr:

Fax Nr:

Email:


Raport z inspekcji / Inspekcja:: 1

Data: 2024-11-25	Praca nr:	Pogoda: sucho	Operator:	Numer sekcji: 40	Właściciel:
Obecny:	Pojazd:	Kamera: ipek rx 130	Nastawiać:	Wyczyszczone: Tak	Poziom:

Ulica od studni: ul.Warszawska 180	Mapa nr 1	Od studni: K4
Ulica do studni:	Mapa nr 2	Do studni: K5
Miasto: Bielsko-Biała	Wideo nr:	Długość sekcji: 4,19 m
Dzielnica:	Nośnik nr 1:	Długość rury:


Powód inspekcji: inspekcja kontrolna	Kształt: Koło
Rodzaj sekcji: Rura	Średnica/Wysokość: 160 mm
Rok ułożenia:	Materiał: PVC
Materiał okładziny:	Długość inspekcji:

Uwagi:

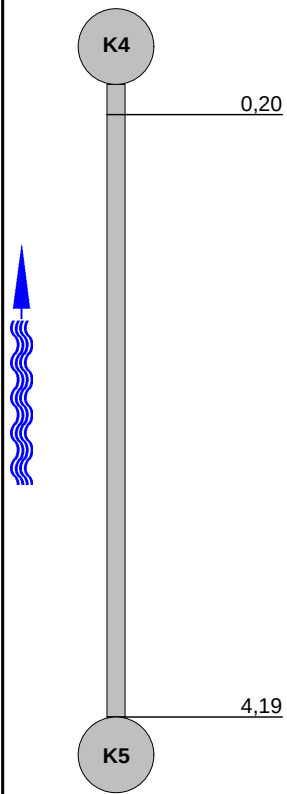1:50	Pozycja	Obserwacja	MPEG	Zdjęcie					
									
	0,20	Węzeł początkowy, Studzienka włączowa, K4	00:00:00	40_1A					
	4,19	Węzeł końcowy, Studzienka niewłączowa, K5	00:00:32	40_2A					
STR no def	STR peak	STR mean	STR total	STR grade	SER no def	SER peak	SER mean	SER total	SER grade


Zdjęcia z inspekcji / Inspekcja:: 1

Miasto: Bielsko-Biała	Ulica: ul.Warszawska 180	Data:	Numer sekcji: 40	Numer pracy:
---------------------------------	------------------------------------	-------	----------------------------	--------------

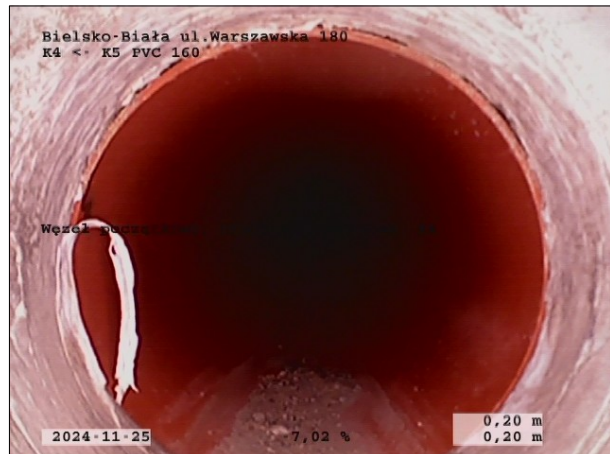

Zdjęcie: 40_1A, 00:00:00

0,2m, Węzeł początkowy, Studzienka włazowa, K4

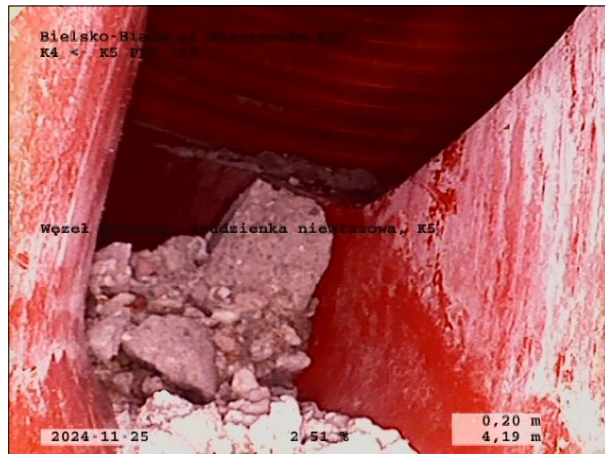

Zdjęcie: 40_2A, 00:00:32


4,19m, Węzeł końcowy, Studzienka niewłazowa, K5

Sekcja: 40
Miasto: Bielsko-Biała

Inspekcja: 1
Ulica: ul.Warszawska 180

Data: 2024-11-25

Operator:

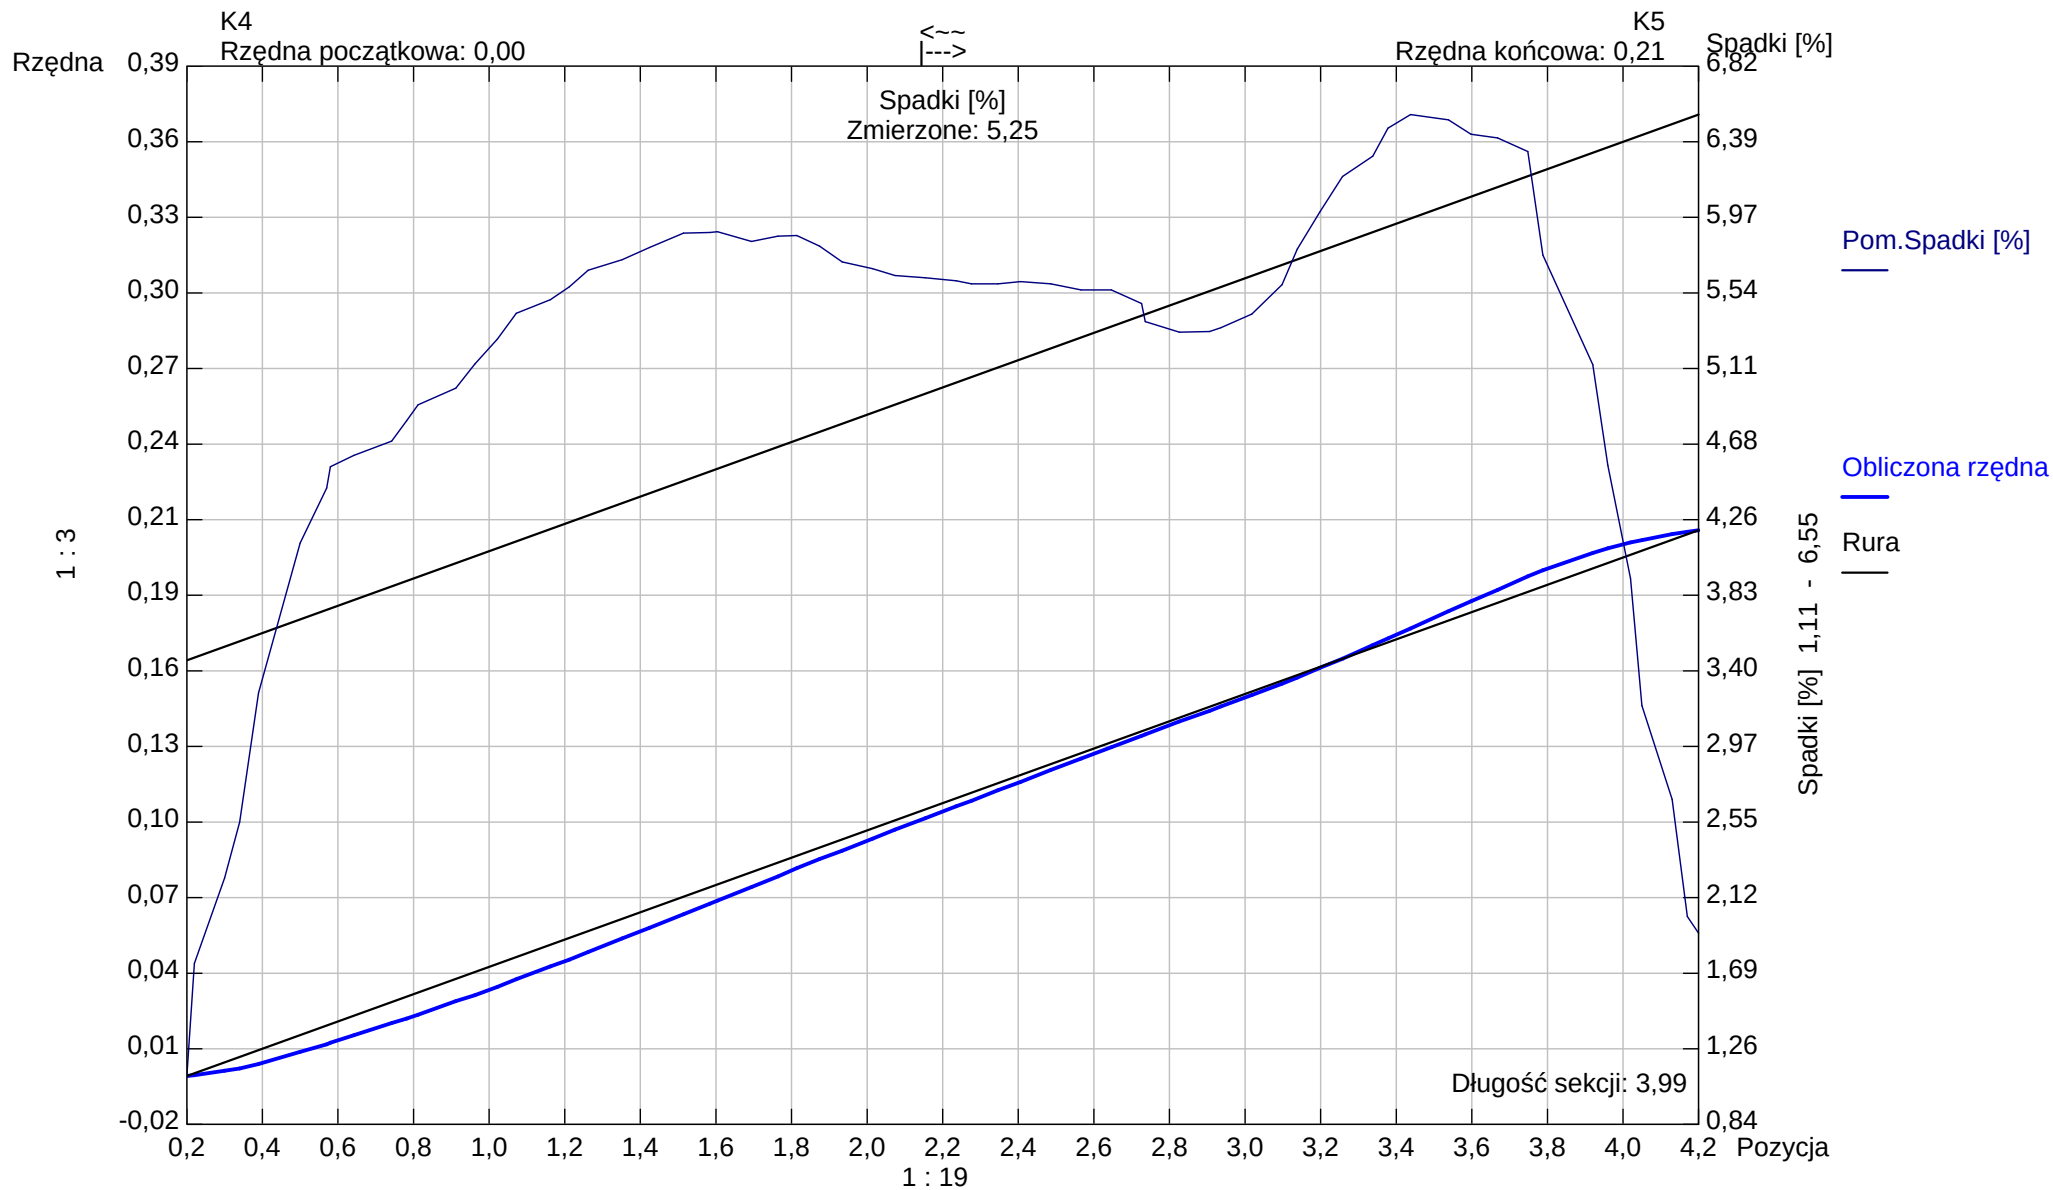

Kształt rury: Koło Wysokość rury: 160,00 Szerokość rury: 0,00

Aqua S.A.

Bielsko - Biała

Tel. Nr:

Fax Nr:

Email:


Raport z inspekcji / Inspekcja:: 1

Data: 2024-11-25	Praca nr:	Pogoda: sucho	Operator:	Numer sekcji: 41	Właściciel:
Obecny:	Pojazd:	Kamera: ipek rx 130	Nastawiać:	Wyczyszczone: Tak	Poziom:

Ulica od studni: ul.Warszawska 180	Mapa nr 1	Od studni: K4
Ulica do studni:	Mapa nr 2	Do studni: K3
Miasto: Bielsko-Biała	Wideo nr:	Długość sekcji: 3,22 m
Dzielnica:	Nośnik nr 1:	Długość rury:

Powód inspekcji: inspekcja kontrolna	Kształt: Koło
Rodzaj sekcji: Rura	Średnica/Wysokość: 160 mm
Rok ułożenia:	Materiał: PVC
Materiał okładziny:	Długość inspekcji:

Uwagi:

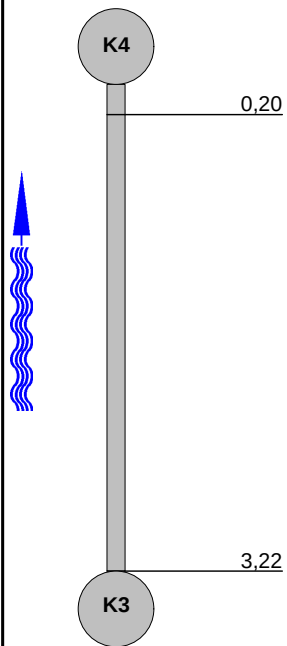1:50	Pozycja	Obserwacja	MPEG	Zdjęcie					
		Węzeł początkowy, Studzienka włączowa, K3	00:00:00	41_1A					
		Węzeł końcowy, Studzienka niewłączowa, K3	00:00:39	41_2A					
STR no def	STR peak	STR mean	STR total	STR grade	SER no def	SER peak	SER mean	SER total	SER grade


Zdjęcia z inspekcji / Inspekcja:: 1

Miasto: Bielsko-Biała	Ulica: ul.Warszawska 180	Data:	Numer sekcji: 41	Numer pracy:
---------------------------------	------------------------------------	-------	----------------------------	--------------



Zdjęcie: 41_1A, 00:00:00

0,2m, Węzeł początkowy, Studzienka włazowa, K3

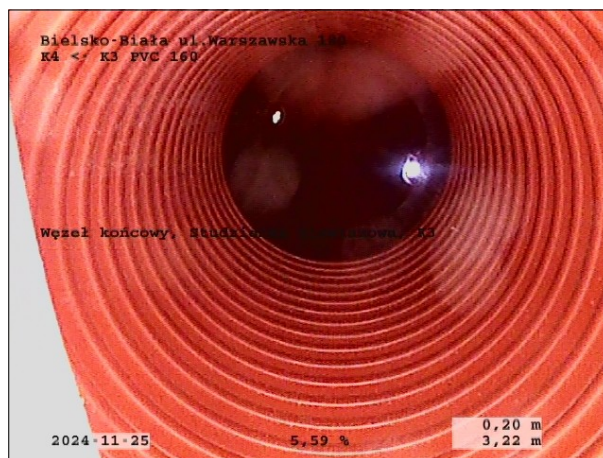

Zdjęcie: 41_2A, 00:00:39


3,22m, Węzeł końcowy, Studzienka niewłazowa, K3

Sekcja: 41
Miasto: Bielsko-Biała

Inspekcja: 1
Ulica: ul.Warszawska 180

Data: 2024-11-25

Operator:

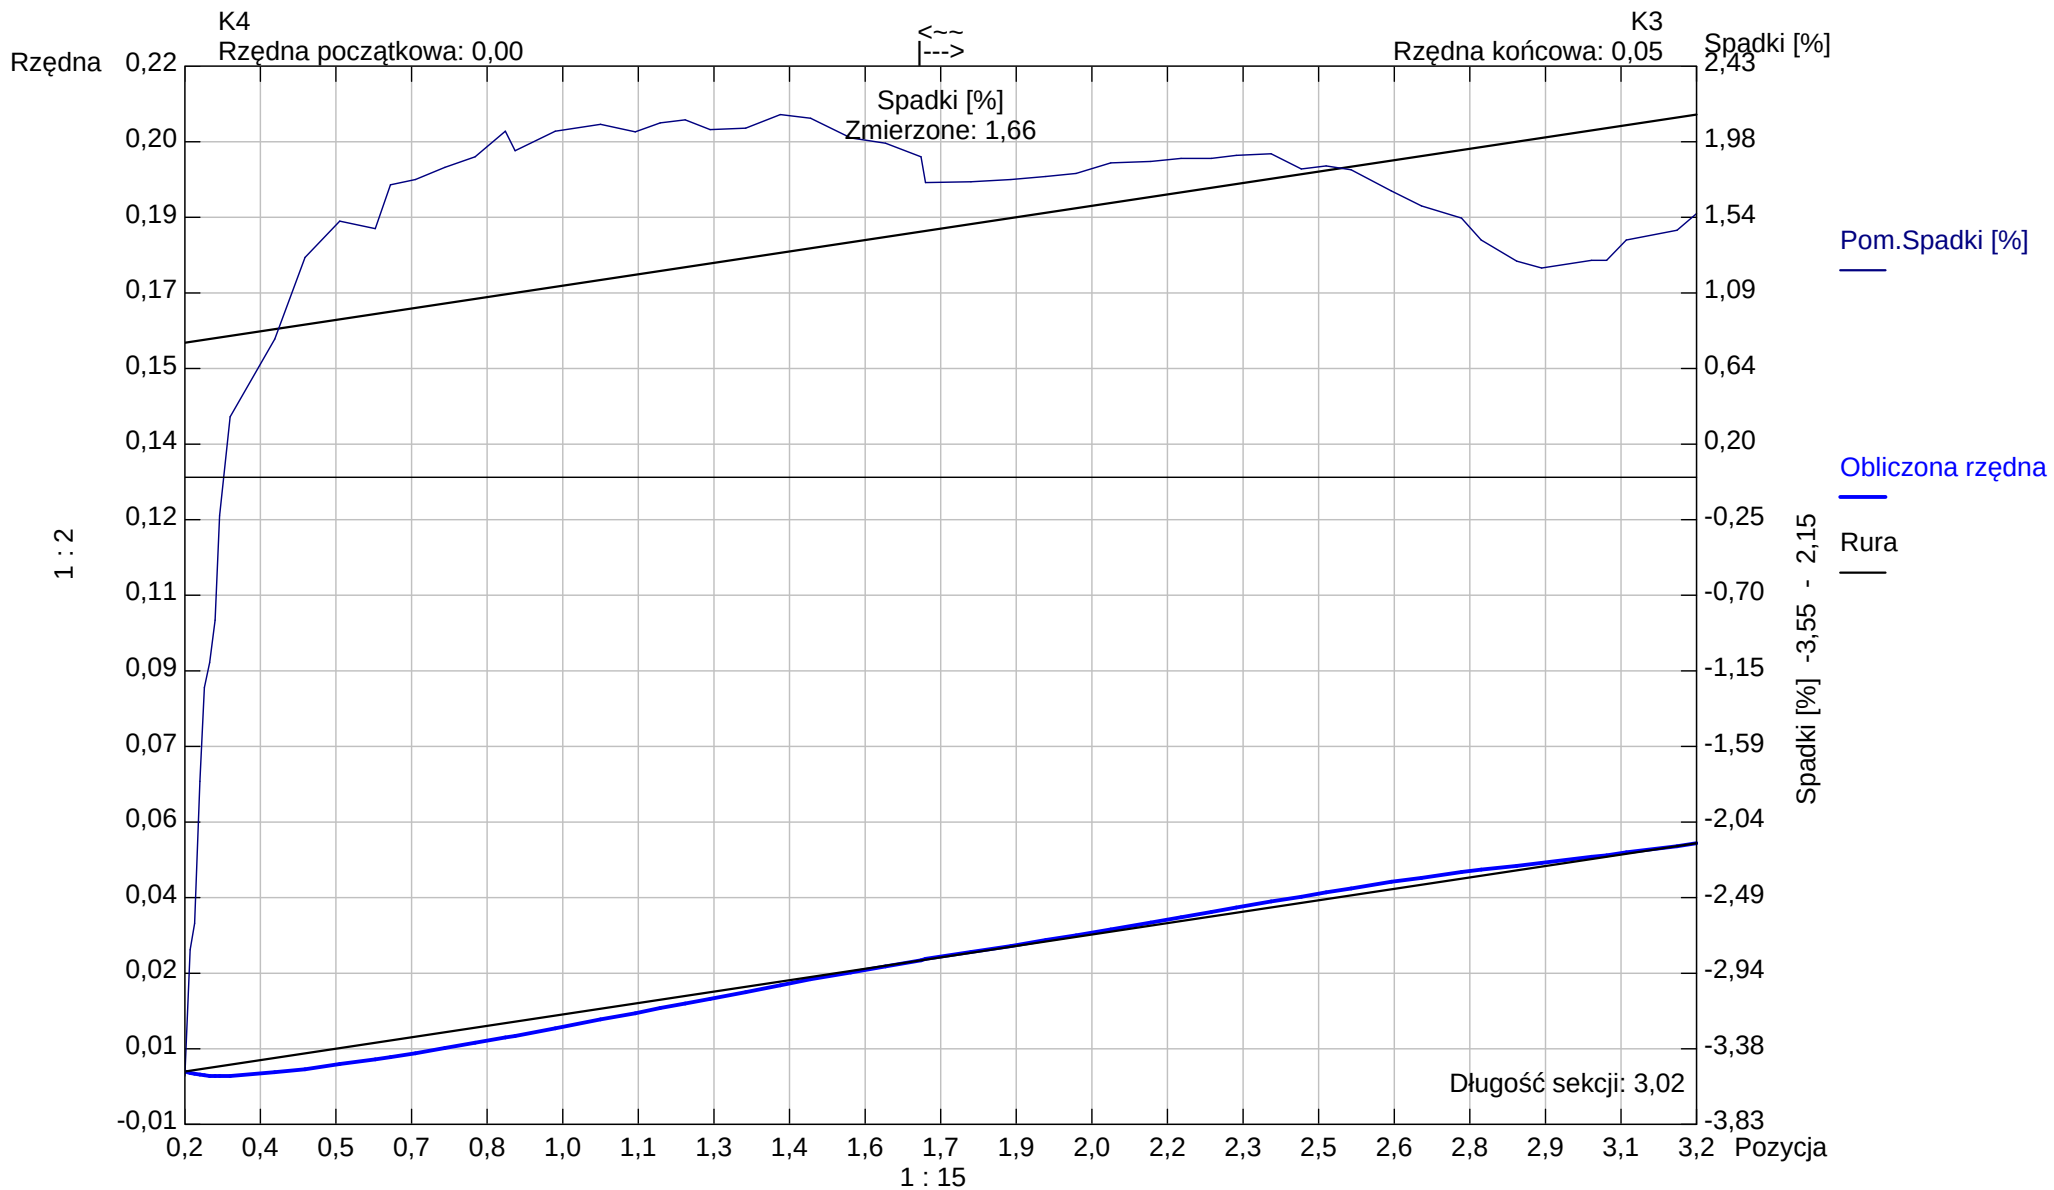

Kształt rury: Koło Wysokość rury: 160,00 Szerokość rury: 0,00

Raport z inspekcji / Inspekcja:: 1

Data: 2024-11-25	Praca nr:	Pogoda: sucho	Operator:	Numer sekcji: 42	Właściciel:
Obecny:	Pojazd:	Kamera: ipek rx 130	Nastawiać:	Wyczyszczone: Tak	Poziom:


Ulica od studni:	ul.Warszawska 180	Mapa nr 1	Od studni:	K6
Ulica do studni:		Mapa nr 2	Do studni:	S
Miasto:	Bielsko-Biała	Wideo nr:	Długość sekcji:	3,14 m
Dzielnica:		Nośnik nr 1:	Długość rury:	
Powód inspekcji:	inspekcja kontrolna	Kształt:	Koło	
Rodzaj sekcji:	Rura	Średnica/Wysokość:	160 mm	
Rok ułożenia:		Materiał:	PVC	
Materiał okładziny:		Długość inspekcji:		

Uwagi:

[illegible]

Zdjęcia z inspekcji / Inspekcja:: 1

Miasto: Bielsko-Biała	Ulica: ul.Warszawska 180	Data:	Numer sekcji: 42	Numer pracy:
---------------------------------	------------------------------------	-------	----------------------------	--------------

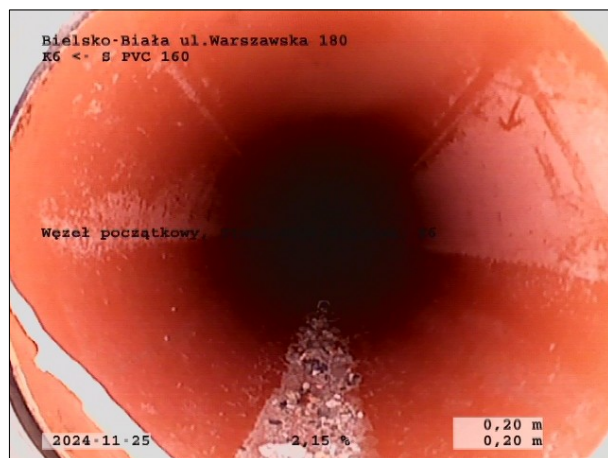

Zdjęcie: 42_1A, 00:00:00

0,2m, Węzeł początkowy, Studzienka włazowa, K6



Zdjęcie: 42_2A, 00:00:29


3,14m, Węzeł końcowy, Studzienka włazowa, S

Sekcja: 42
Miasto: Bielsko-Biała

Inspekcja: 1
Ulica: ul.Warszawska 180

Data: 2024-11-25

Operator:

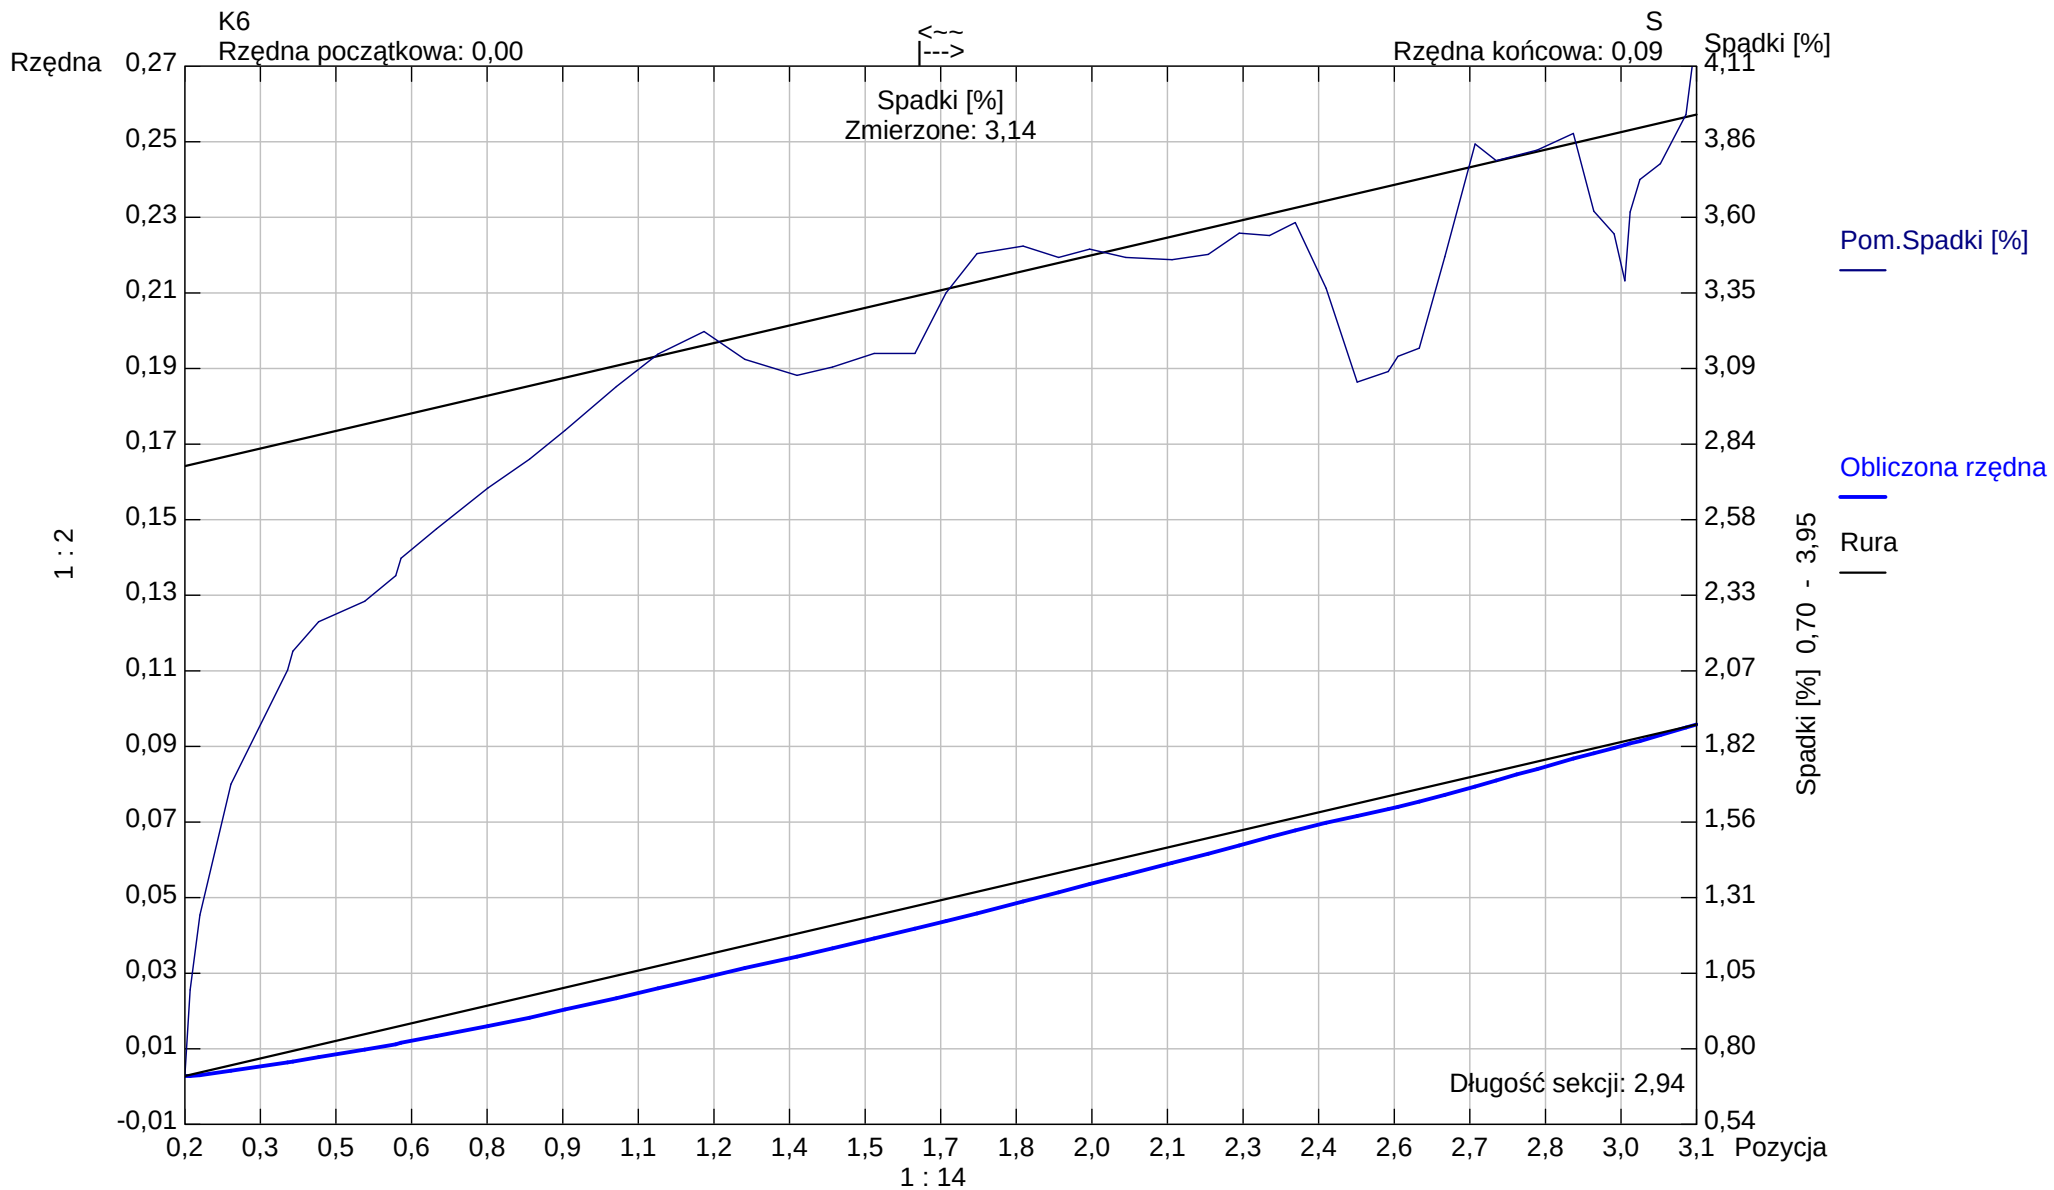

Kształt rury: Koło Wysokość rury: 160,00 Szerokość rury: 0,00

Aqua S.A.

Bielsko -Biała

Tel. Nr:

Fax Nr:

Email:


Raport z inspekcji / Inspekcja:: 1

Data: 2024-11-25	Praca nr:	Pogoda: sucho	Operator:	Numer sekcji: 43	Właściciel:
Obecny:	Pojazd:	Kamera: ipek rx 130	Nastawiać:	Wyczyszczone: Tak	Poziom:

Ulica od studni: ul.Warszawska 180	Mapa nr 1	Od studni: K6
Ulica do studni:	Mapa nr 2	Do studni: S18
Miasto: Bielsko-Biała	Wideo nr:	Długość sekcji: 5,95 m
Dzielnica:	Nośnik nr 1:	Długość rury:

Powód inspekcji: inspekcja kontrolna	Kształt: Koło
Rodzaj sekcji: Rura	Średnica/Wysokość: 160 mm
Rok ułożenia:	Materiał: PVC
Materiał okładziny:	Długość inspekcji:

Uwagi:

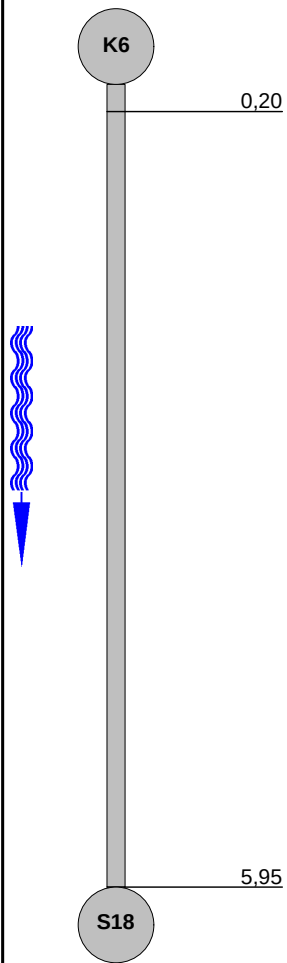
1:56	Pozycja	Obserwacja	MPEG	Zdjęcie
				

Zdjęcia z inspekcji / Inspekcja:: 1

Miasto: Bielsko-Biała	Ulica: ul.Warszawska 180	Data:	Numer sekcji: 43	Numer pracy:
---------------------------------	------------------------------------	-------	----------------------------	--------------



Zdjęcie: 43_1A, 00:00:00
0,2m, Węzeł początkowy, Studzienka włazowa, K6

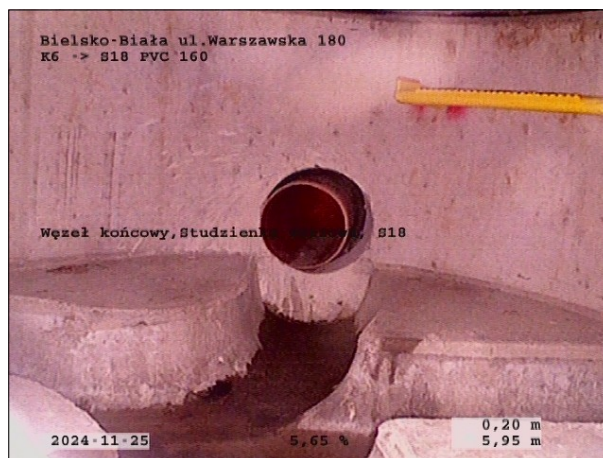


Zdjęcie: 43_2A, 00:00:40
5,94m, Węzeł końcowy, Studzienka włazowa, S18

Sekcja: 43
Miasto: Bielsko-Biała

Inspekcja: 1
Ulica: ul.Warszawska 180

Data: 2024-11-25

Operator:

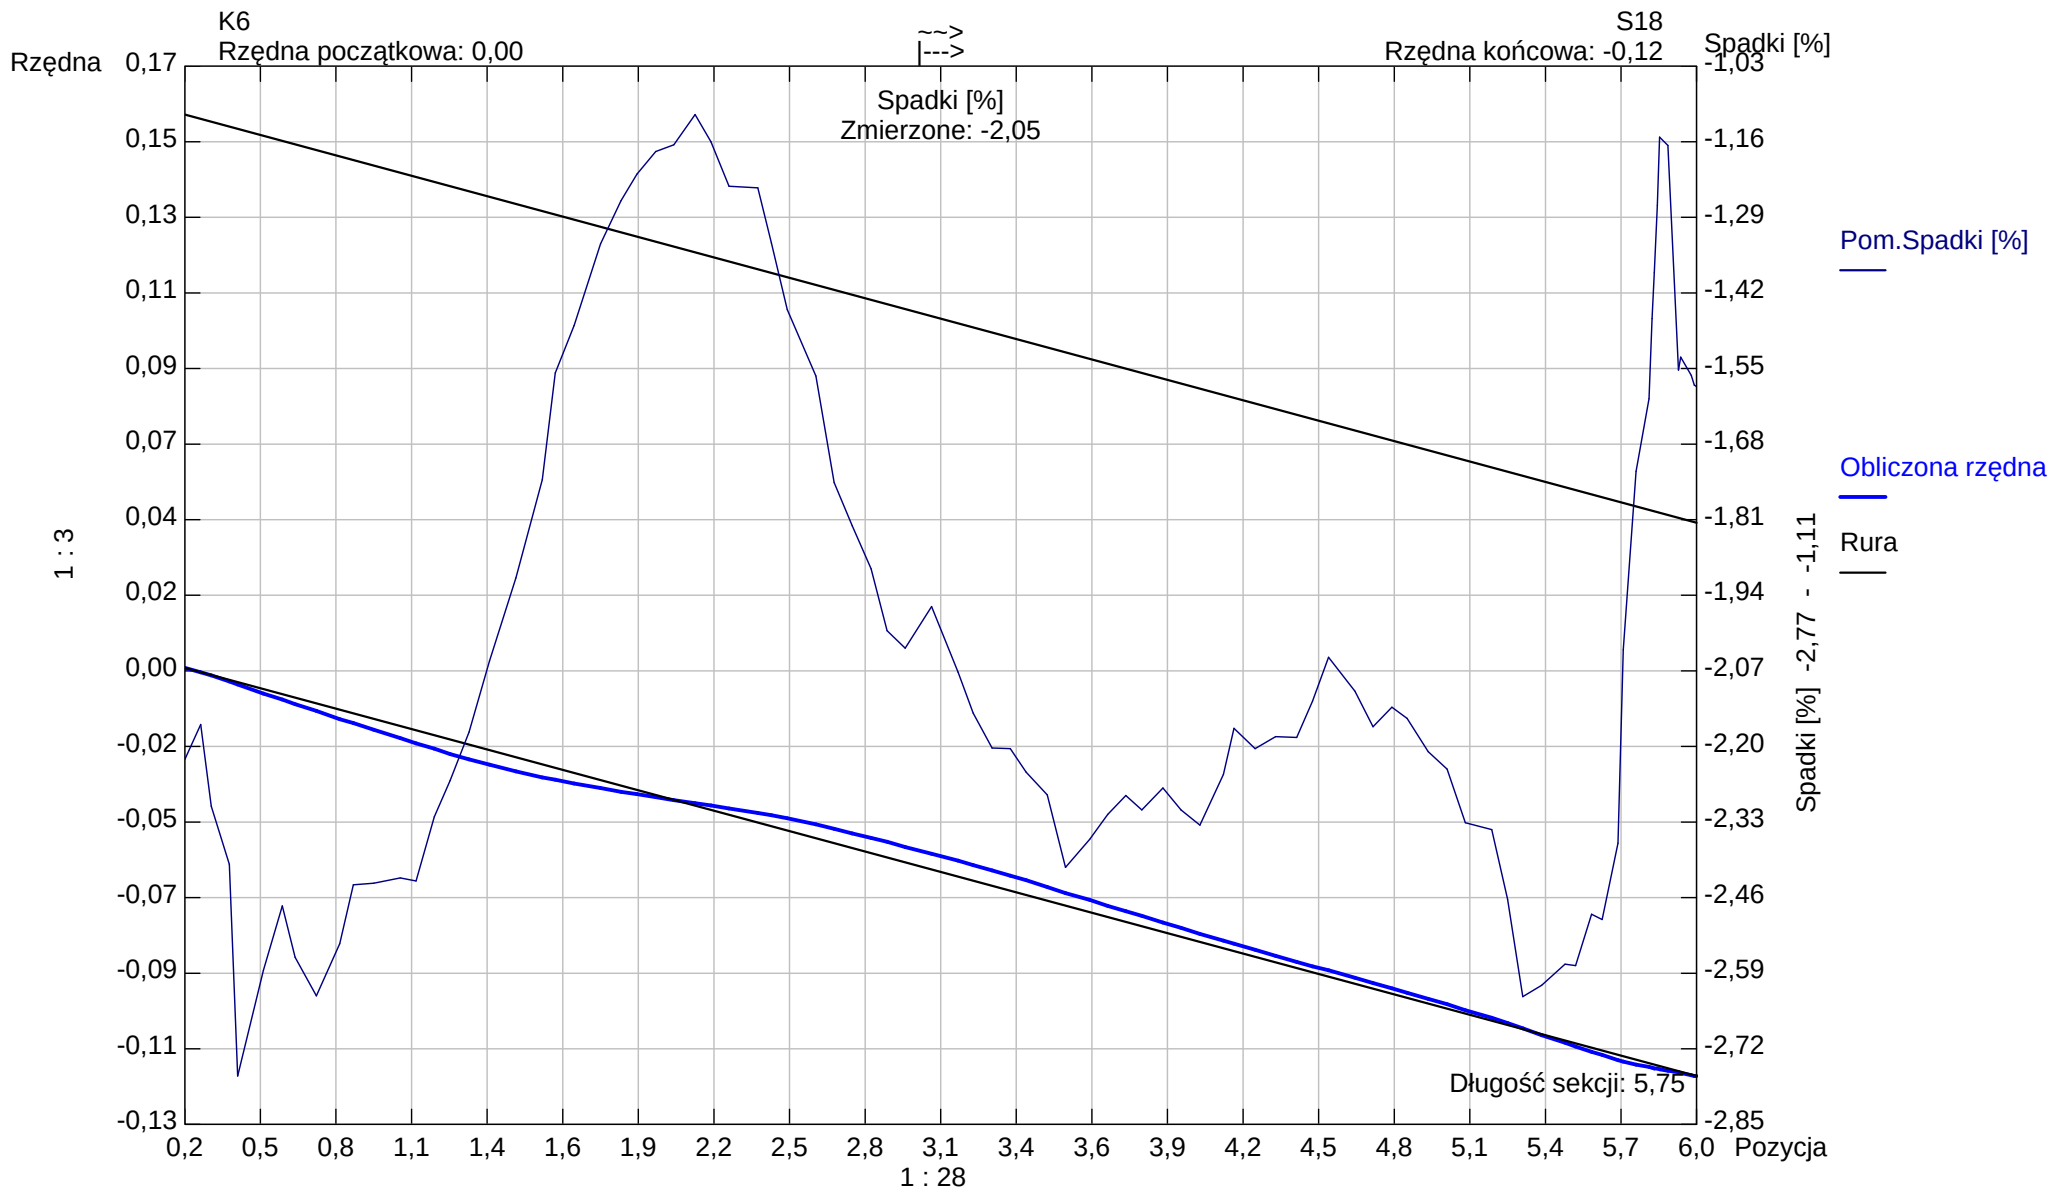

Kształt rury: Koło Wysokość rury: 160,00 Szerokość rury: 0,00

Aqua S.A.

Bielsko - Biała

Tel. Nr:

Fax Nr:

Email:


Raport z inspekcji / Inspekcja:: 1

Data: 2024-11-25	Praca nr:	Pogoda: sucho	Operator:	Numer sekcji: 44	Właściciel:
Obecny:	Pojazd:	Kamera: ipek rx 130	Nastawiać:	Wyczyszczone: Tak	Poziom:

Ulica od studni: ul.Warszawska 180	Mapa nr 1	Od studni: S28
Ulica do studni:	Mapa nr 2	Do studni: S29
Miasto: Bielsko-Biała	Wideo nr:	Długość sekcji: 18,01 m
Dzielnica:	Nośnik nr 1:	Długość rury:


Powód inspekcji: inspekcja kontrolna	Kształt: Koło
Rodzaj sekcji: Rura	Średnica/Wysokość: 200 mm
Rok ułożenia:	Materiał: PVC
Materiał okładziny:	Długość inspekcji:

Uwagi:

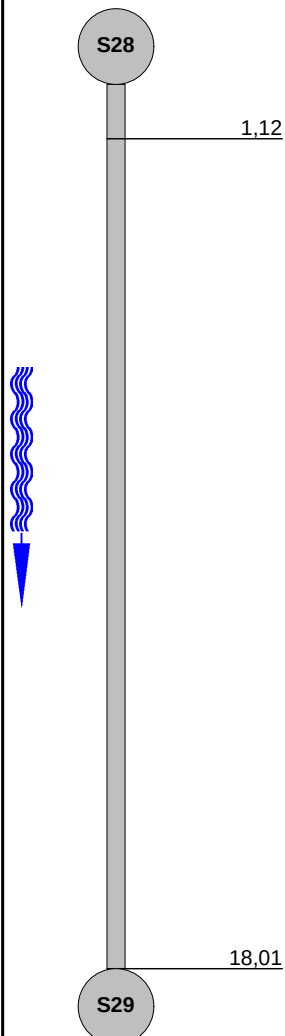
1:154	Pozycja	Obserwacja	MPEG	Zdjęcie
				
		Węzeł początkowy, Studzienka włączowa, S28	00:00:00	44_1A

Zdjęcia z inspekcji / Inspekcja:: 1

Miasto: Bielsko-Biała	Ulica: ul.Warszawska 180	Data:	Numer sekcji: 44	Numer pracy:
---------------------------------	------------------------------------	-------	----------------------------	--------------

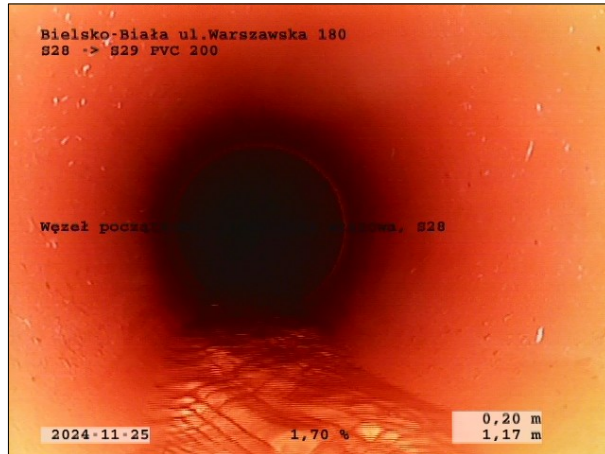

Zdjęcie: 44_1A, 00:00:00
1,12m, Węzeł początkowy, Studzienka włazowa, S28

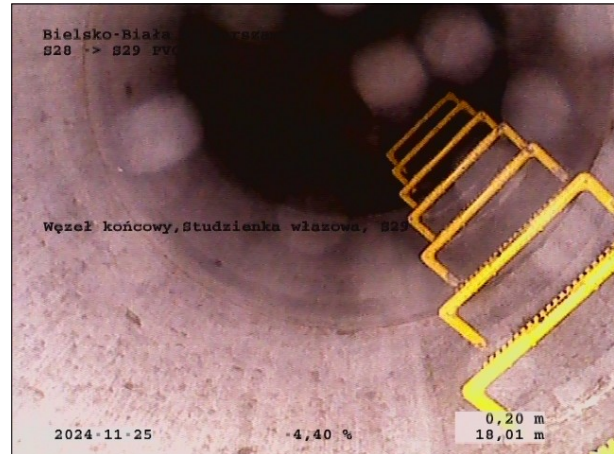


Zdjęcie: 44_2A, 00:01:41
18,01m, Węzeł końcowy, Studzienka włazowa, S29

Sekcja: 44
Miasto: Bielsko-Biała

Inspekcja: 1
Ulica: ul.Warszawska 180

Data: 2024-11-25

Operator:

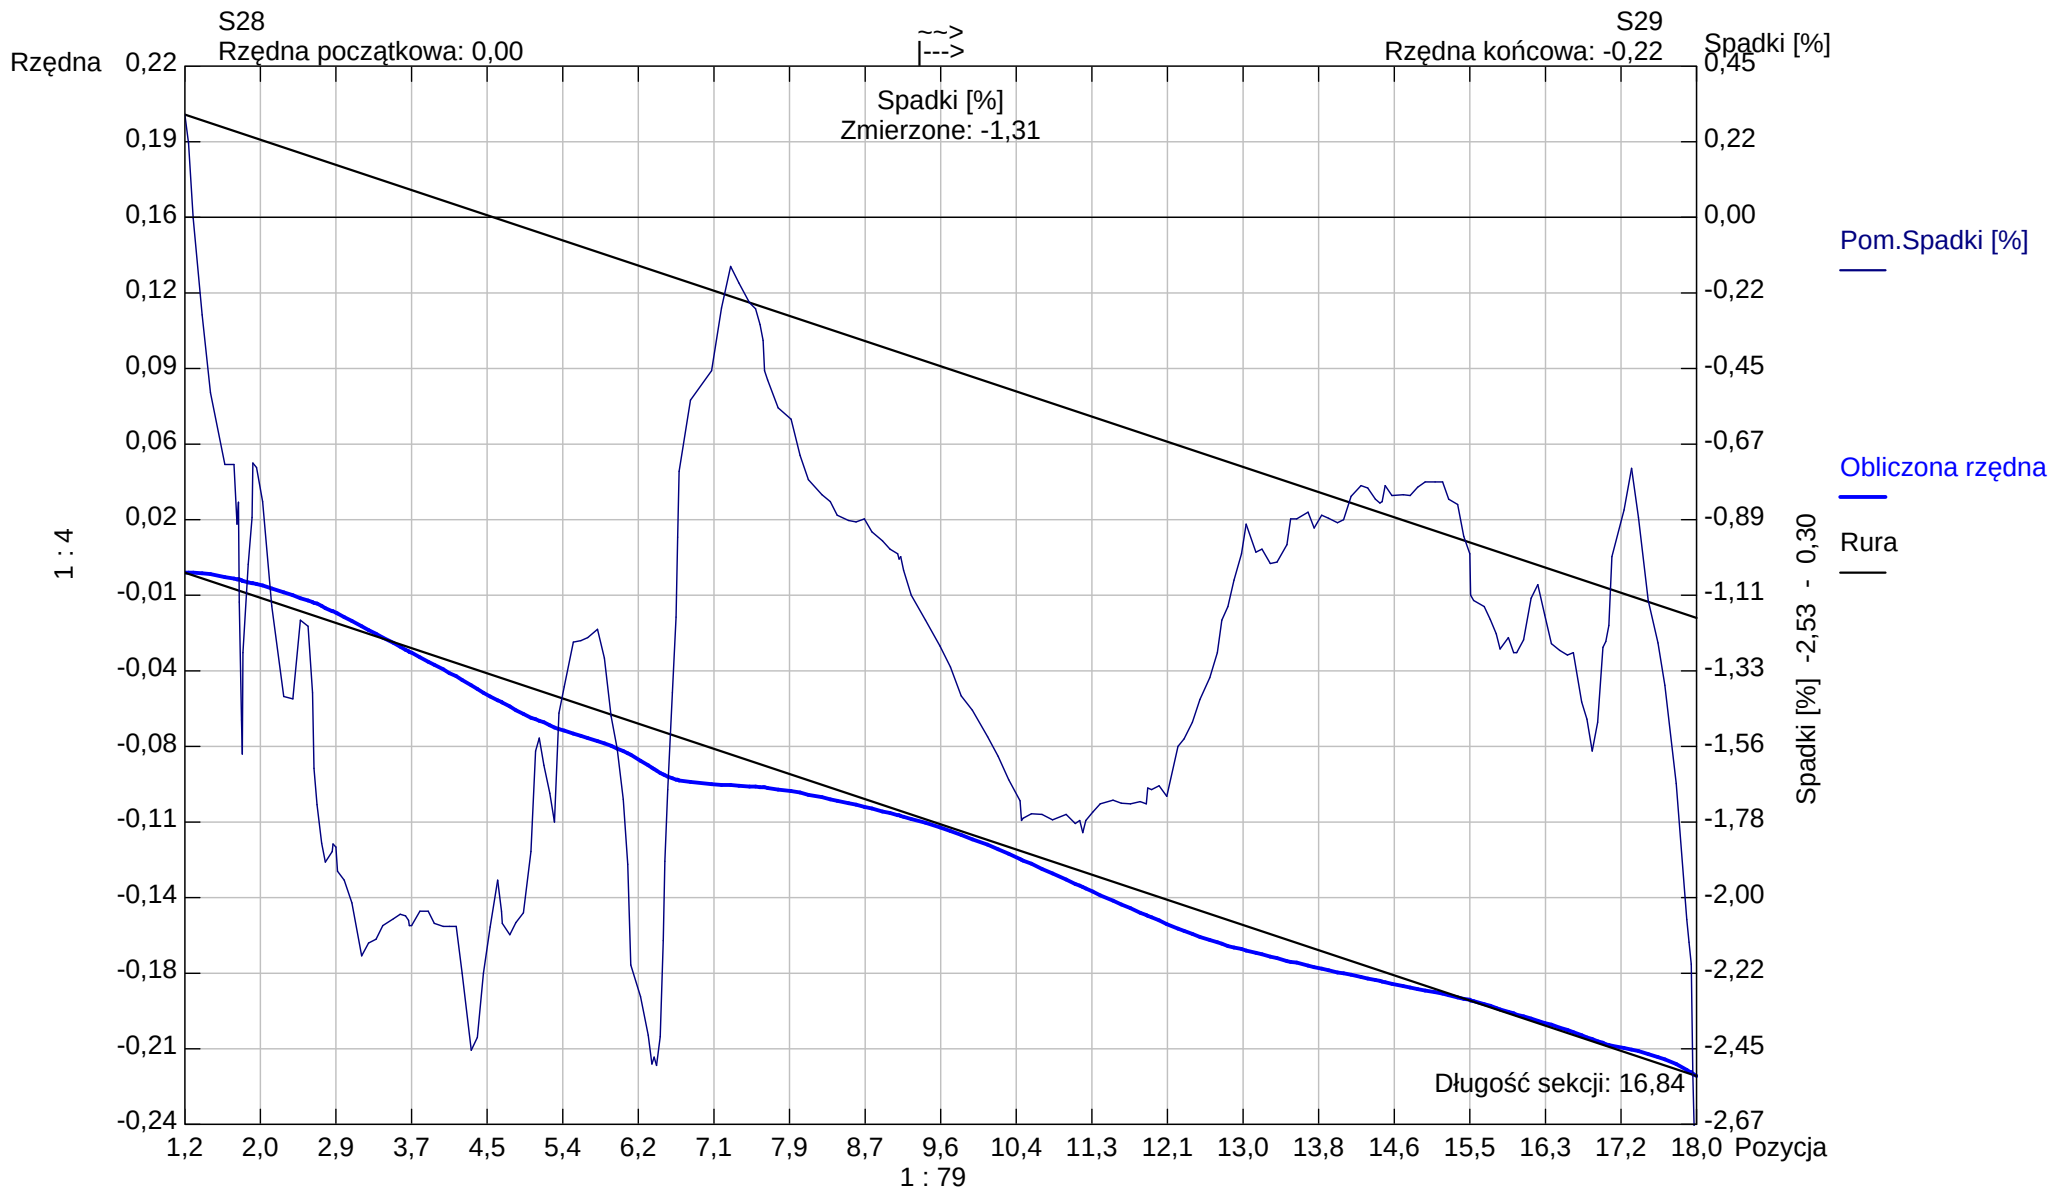

Kształt rury: Koło Wysokość rury: 200,00 Szerokość rury: 0,00

Aqua S.A.

Bielsko - Biała

Tel. Nr:

Fax Nr:

Email:

Raport z inspekcji / Inspekcja:: 1

Data: 2024-11-25	Praca nr:	Pogoda: sucho	Operator:	Numer sekcji: 45	Właściciel:
Obecny:	Pojazd:	Kamera: ipek rx 130	Nastawiać:	Wyczyszczone: Tak	Poziom:

Ulica od studni: ul.Warszawska 180	Mapa nr 1	Od studni: S28
Ulica do studni:	Mapa nr 2	Do studni: S-ist.
Miasto: Bielsko-Biała	Wideo nr:	Długość sekcji: 0,29 m
Dzielnica:	Nośnik nr 1:	Długość rury:

Powód inspekcji: inspekcja kontrolna	Kształt: Koło
Rodzaj sekcji: Rura	Średnica/Wysokość: 200 mm
Rok ułożenia:	Materiał: PVC
Materiał okładziny:	Długość inspekcji:

Uwagi:

1:50

Pozycja

Obserwacja

MPEG

Zdjęcie

S28

S-ist.

0,20

0,29

Węzeł początkowy, Studzienka włączowa, S28

00:00:00

45_1A

Węzeł końcowy, Studzienka włączowa, S-ist.


00:00:16

45_2A


STR no def	STR peak	STR mean	STR total	STR grade	SER no def	SER peak	SER mean	SER total	SER grade

Zdjęcia z inspekcji / Inspekcja:: 1

Miasto: Bielsko-Biała	Ulica: ul.Warszawska 180	Data:	Numer sekcji: 45	Numer pracy:
---------------------------------	------------------------------------	-------	----------------------------	--------------

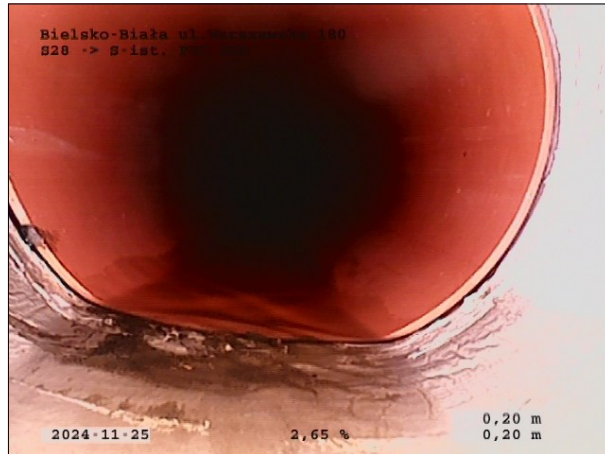

Zdjęcie: 45_1A, 00:00:00
0,2m, Węzeł początkowy, Studzienka włazowa, S28

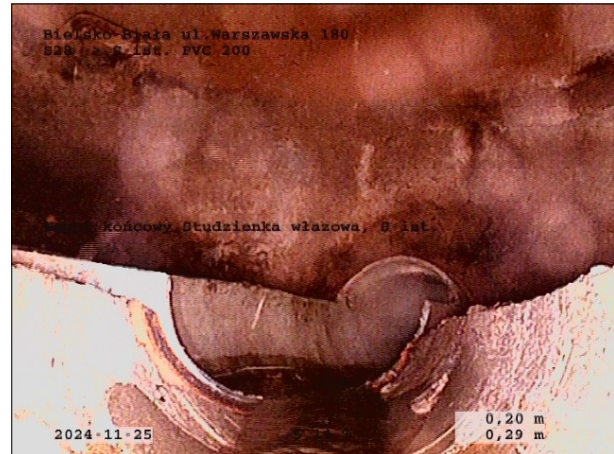

Zdjęcie: 45_2A, 00:00:16
0,29m, Węzeł końcowy, Studzienka włazowa, S-ist.

Sekcja: 45


Inspekcja: 1

Data: 2024-11-25

Operator:

Miasto: Bielsko-Biała

Ulica: ul.Warszawska 180

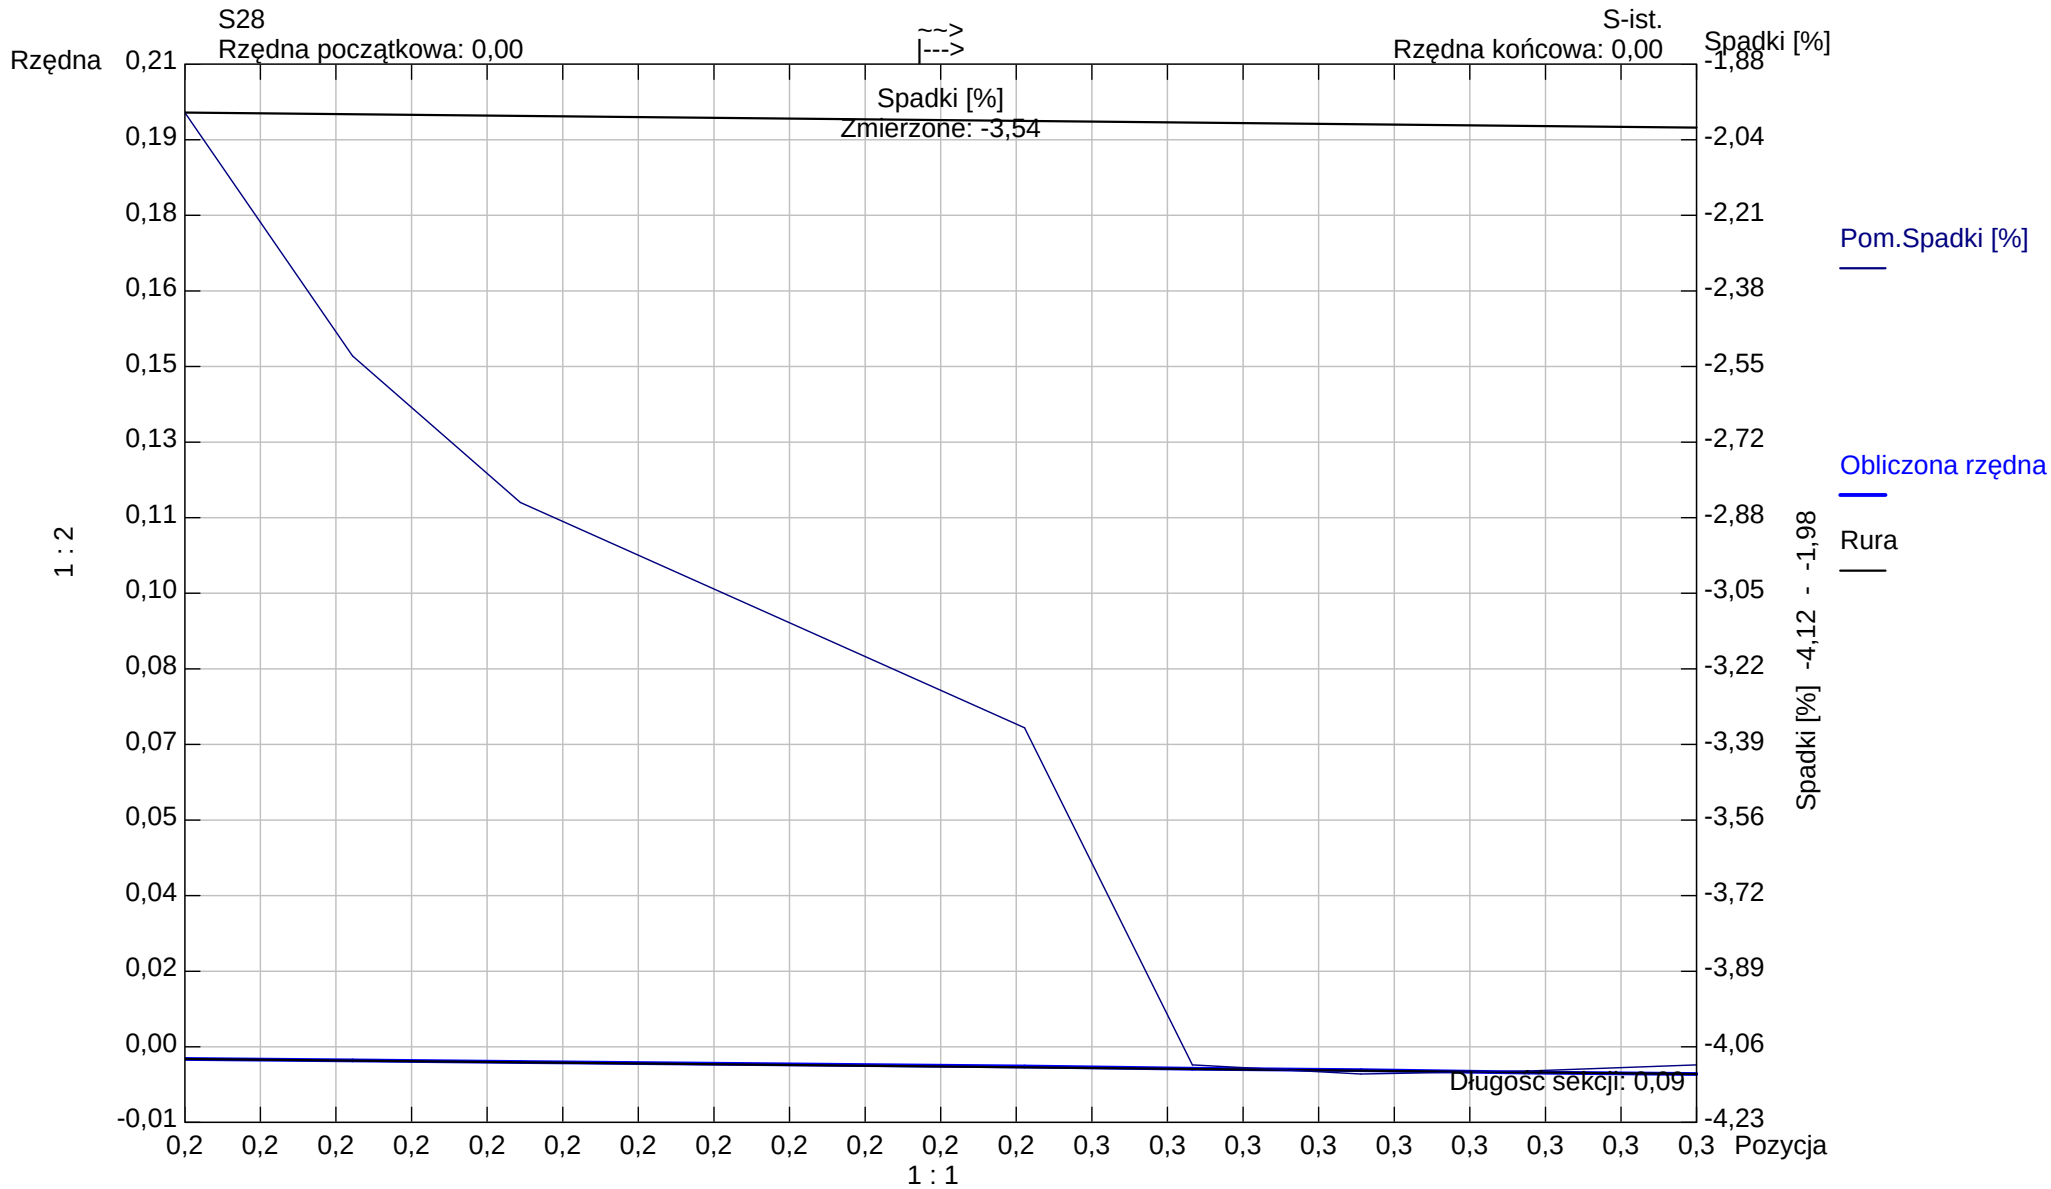

Kształt rury: Koło Wysokość rury: 200,00 Szerokość rury: 0,00

Aqua S.A.

Bielsko -Biała
Tel. Nr:
Fax Nr:
Email:


Raport z inspekcji / Inspekcja:: 1

Data: 2024-11-25	Praca nr:	Pogoda: sucho	Operator:	Numer sekcji: 46	Właściciel:
Obecny:	Pojazd:	Kamera: ipek rx 130	Nastawiać:	Wyczyszczone: Tak	Poziom:

Ulica od studni: ul.Warszawska 180	Mapa nr 1	Od studni: S27
Ulica do studni:	Mapa nr 2	Do studni: S28
Miasto: Bielsko-Biała	Wideo nr:	Długość sekcji: 5,53 m
Dzielnica:	Nośnik nr 1:	Długość rury:


Powód inspekcji: inspekcja kontrolna	Kształt: Koło
Rodzaj sekcji: Rura	Średnica/Wysokość: 200 mm
Rok ułożenia:	Materiał: PVC
Materiał okładziny:	Długosc inspekcji:

Uwagi:

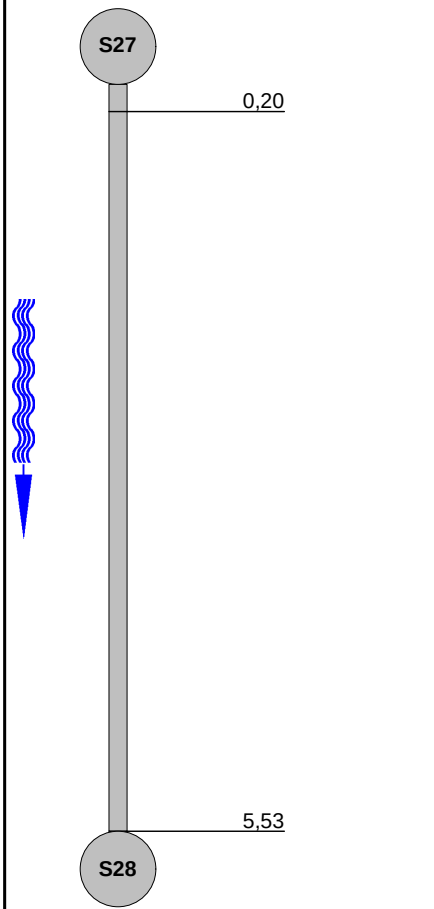1:56	Pozycja	Obserwacja	MPEG	Zdjęcie					
	0,20	Węzeł początkowy, Studzienka włączowa, S27	00:00:00	46_1A					
	5,53	Węzeł końcowy, Studzienka włączowa, S28	00:01:16	46_2A					
STR no def	STR peak	STR mean	STR total	STR grade	SER no def	SER peak	SER mean	SER total	SER grade

Zdjęcia z inspekcji / Inspekcja:: 1

Miasto: Bielsko-Biała	Ulica: ul.Warszawska 180	Data:	Numer sekcji: 46	Numer pracy:
---------------------------------	------------------------------------	-------	----------------------------	--------------

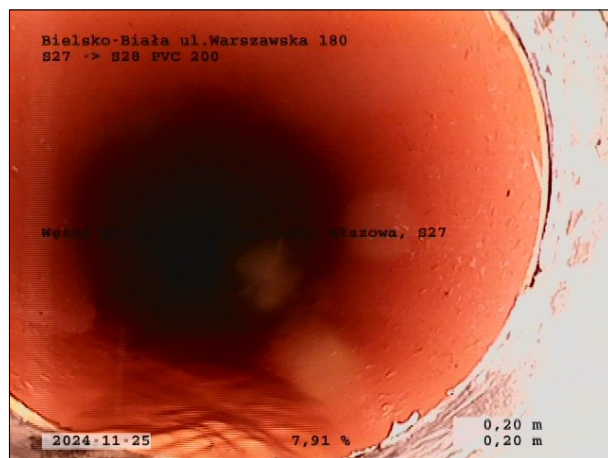

Zdjęcie: 46_1A, 00:00:00
0,2m, Węzeł początkowy, Studzienka włazowa, S27




Zdjęcie: 46_2A, 00:01:16
5,53m, Węzeł końcowy, Studzienka włazowa, S28

Sekcja: 46
Miasto: Bielsko-Biała

Inspekcja: 1
Ulica: ul.Warszawska 180

Data: 2024-11-25

Operator:

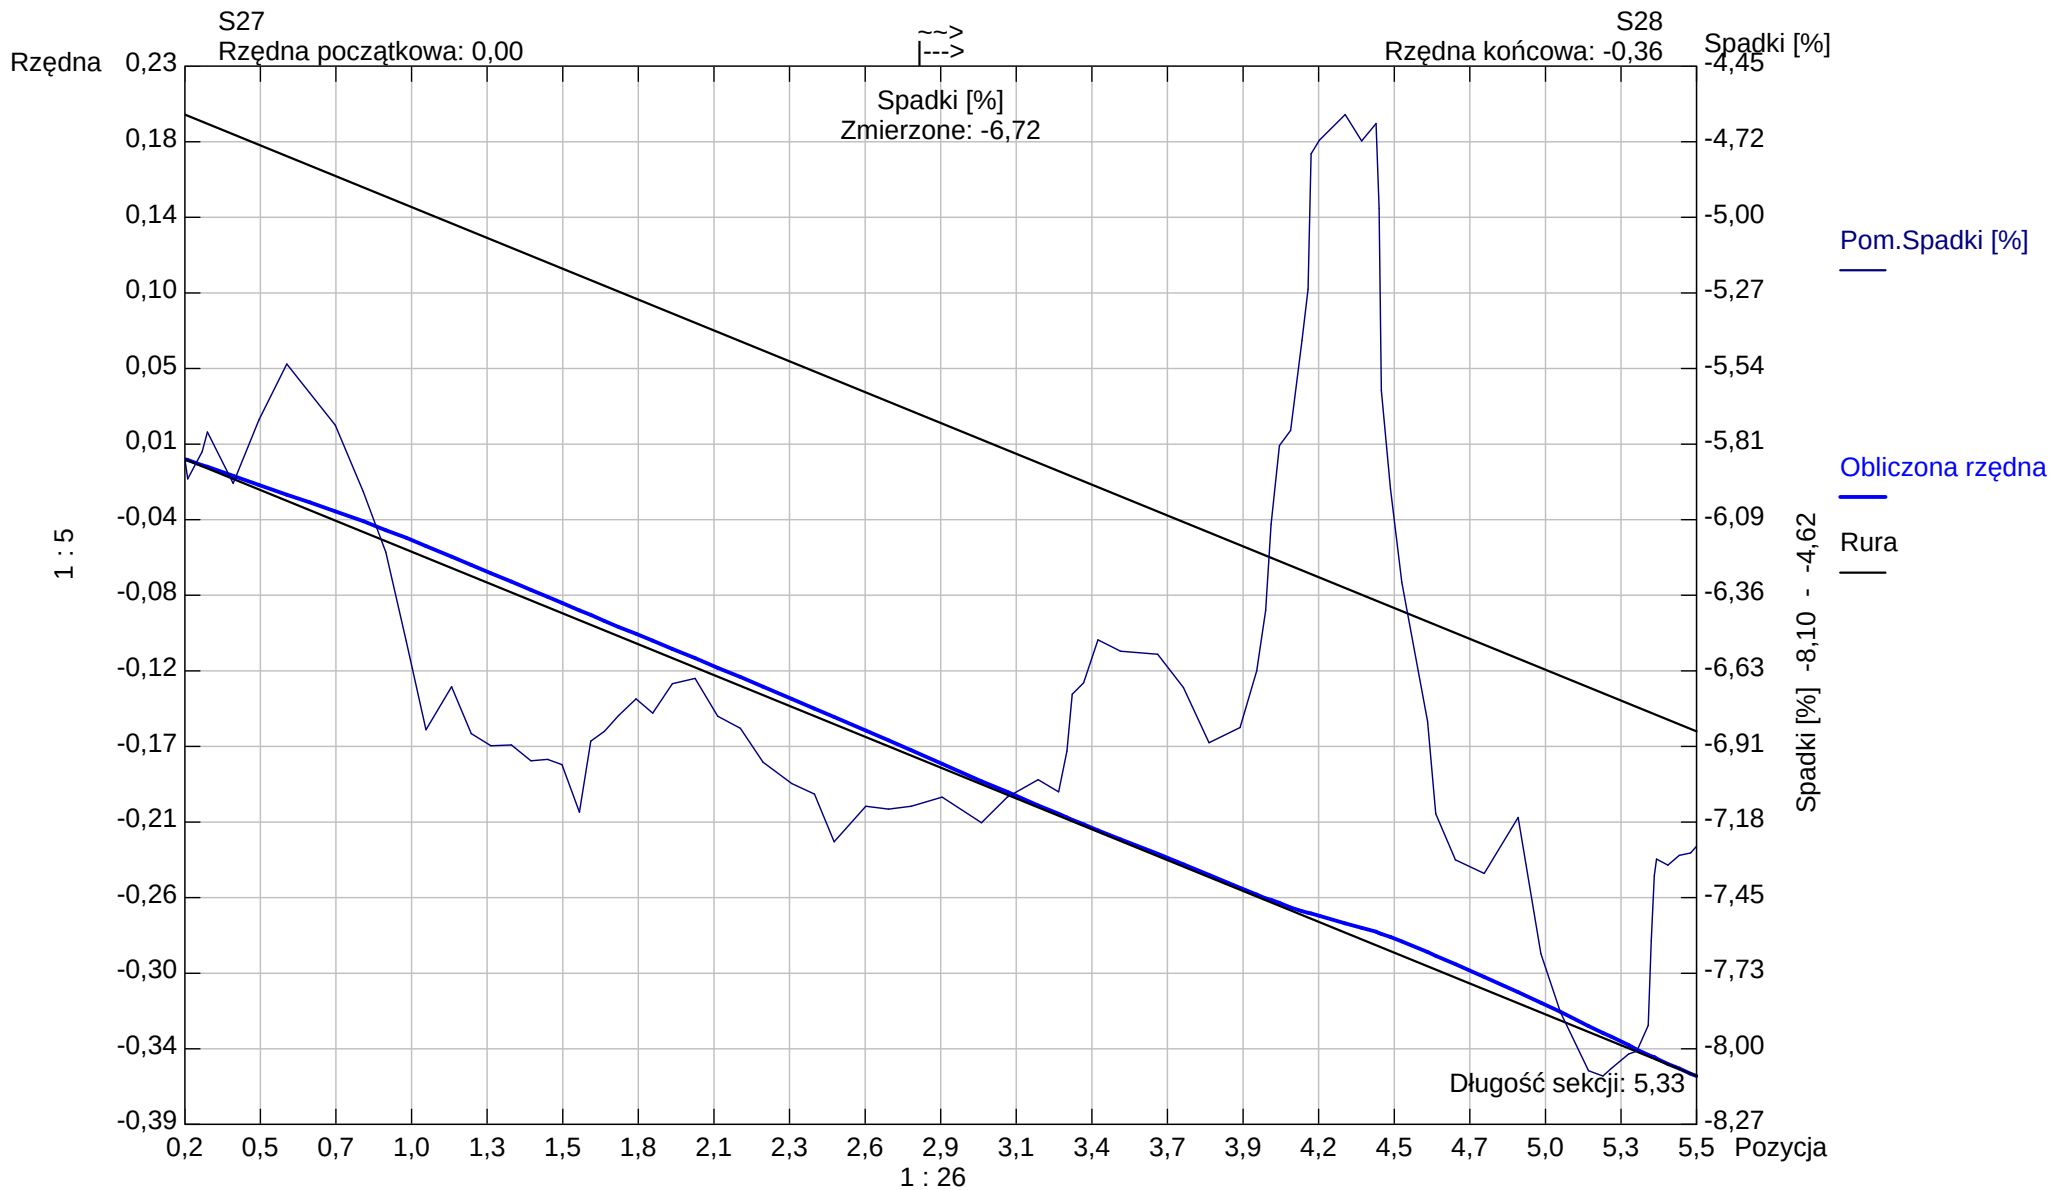

Kształt rury: Koło Wysokość rury: 200,00 Szerokość rury: 0,00

Aqua S.A.

Bielsko - Biała

Tel. Nr. _____

Fax Nr.

Email:

Raport z inspekcji / Inspekcja:: 1

Data: 2024-11-25	Praca nr:	Pogoda: sucho	Operator:	Numer sekcji: 47	Właściciel:
Obecny:	Pojazd:	Kamera: ipek rx 130	Nastawiać:	Wyczyszczone: Tak	Poziom:

Ulica od studni:	ul.Warszawska 180	Mapa nr 1	Od studni:	S1
Ulica do studni:		Mapa nr 2	Do studni:	S2 po naprawie
Miasto:	Bielsko-Biała	Wideo nr:	Długość sekcji:	33,54 m
Dzielnica:		Nośnik nr 1:	Długość rury:	
Powód inspekcji:	inspekcja kontrolna	Kształt:	Koło	
Rodzaj sekcji:	Rura	Średnica/Wysokość:	200 mm	
Rok ułożenia:		Materiał:	PVC	
Materiał okładziny:		Długość inspekcji:		

Uwagi:

1:280

Pozycja

Obserwacja

MPEG

Zdjęcie

S1

0,20

Węzeł początkowy, Studzienka włazowa, S1

00:00:00

47_1A

S2 po naprawie

33,54

Węzeł końcowy, Studzienka włazowa, S2 po naprawie

00:02:43

47_2A

STR no def

STR peak

STR mean

STR total

STR grade

SER no def

SER peak


SER mean

SER total

SER grade

Zdjęcia z inspekcji / Inspekcja:: 1

Miasto: Bielsko-Biała	Ulica: ul.Warszawska 180	Data:	Numer sekcji: 47	Numer pracy:
---------------------------------	------------------------------------	-------	----------------------------	--------------

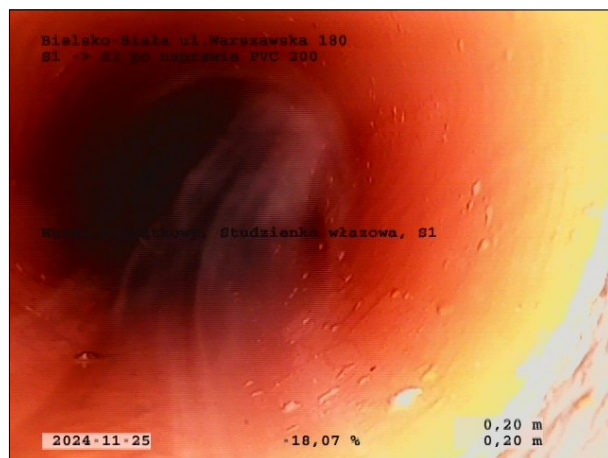

Zdjęcie: 47_1A, 00:00:00

0,2m, Węzeł początkowy, Studzienka włazowa, S1




Zdjęcie: 47_2A, 00:02:43

33,54m, Węzeł końcowy, Studzienka włazowa, S2 po naprawie

Sekcja: 47
Miasto: Bielsko-Biała

Inspekcja: 1
Ulica: ul.Warszawska 180

Data: 2024-11-25 Operator:

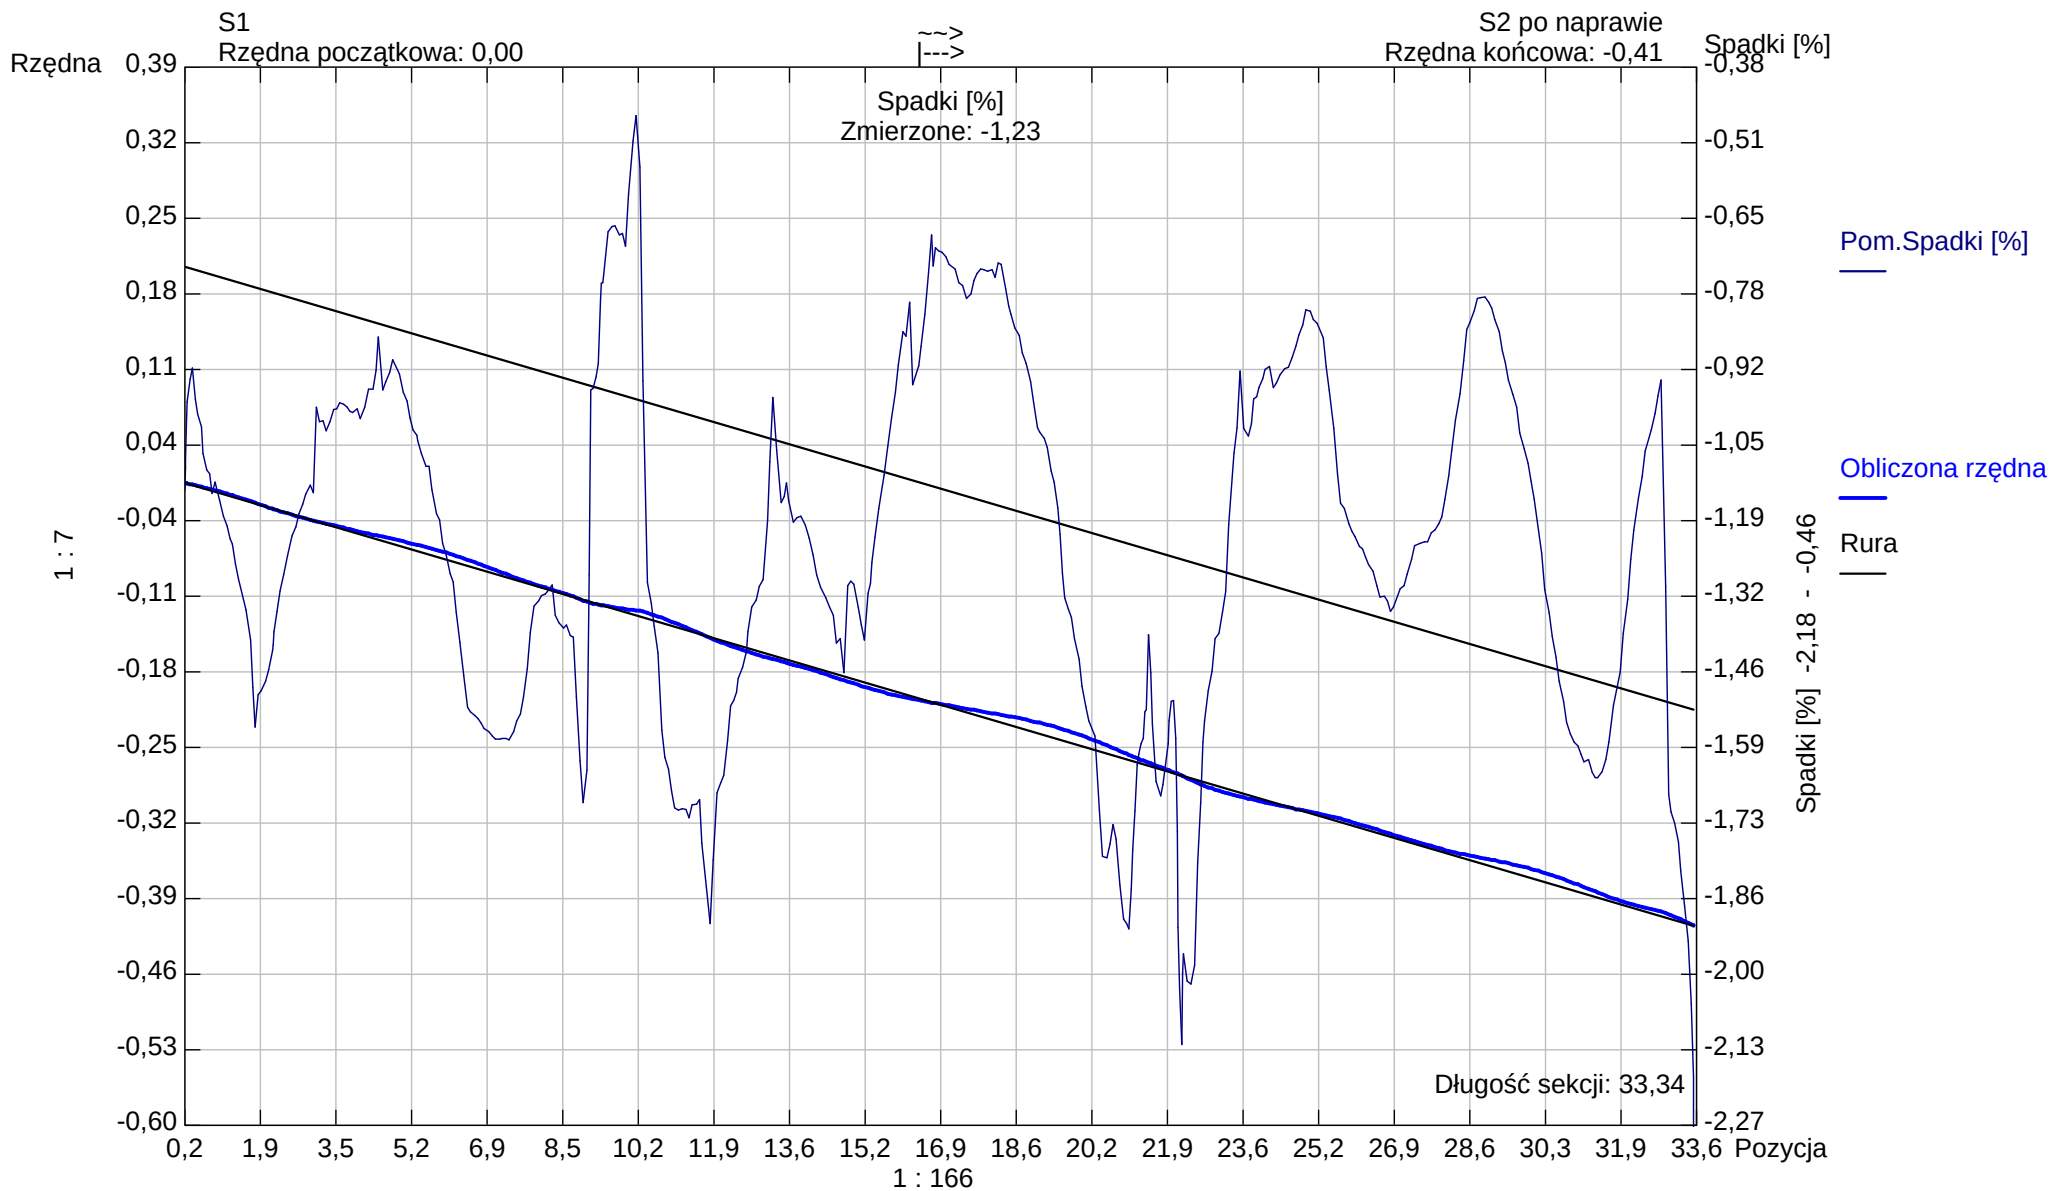

Kształt rury: Koło Wysokość rury: 200,00 Szerokość rury: 0,00

Aqua S.A.

Bielsko - Biała

Tel. Nr:

Fax Nr:

Email:


Raport z inspekcji / Inspekcja:: 1

Data: 2024-11-25	Praca nr:	Pogoda: sucho	Operator:	Numer sekcji: 48	Właściciel:
Obecny:	Pojazd:	Kamera: ipek rx 130	Nastawiać:	Wyczyszczone: Tak	Poziom:

Ulica od studni: ul.Warszawska 180	Mapa nr 1	Od studni: S8.1
Ulica do studni:	Mapa nr 2	Do studni: S8.2
Miasto: Bielsko-Biała	Wideo nr:	Długość sekcji: 14,41 m
Dzielnica:	Nośnik nr 1:	Długość rury:


Powód inspekcji: inspekcja kontrolna	Kształt: Koło
Rodzaj sekcji: Rura	Średnica/Wysokość: 160 mm
Rok ułożenia:	Materiał: PVC
Materiał okładziny:	Długość inspekcji:

Uwagi:

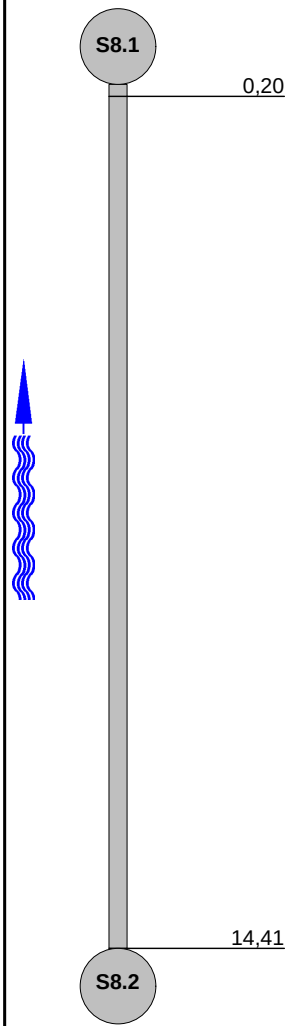
1:126	Pozycja	Obserwacja	MPEG	Zdjęcie					
									
		Węzeł początkowy, Studzienka włączowa, S8.1	00:00:00	48_1A					
		Węzeł końcowy, Studzienka niewłączowa, S8.2	00:01:27	48_2A					
STR no def	STR peak	STR mean	STR total	STR grade	SER no def	SER peak	SER mean	SER total	SER grade

Zdjęcia z inspekcji / Inspekcja:: 1

Miasto: Bielsko-Biała	Ulica: ul.Warszawska 180	Data:	Numer sekcji: 48	Numer pracy:
---------------------------------	------------------------------------	-------	----------------------------	--------------

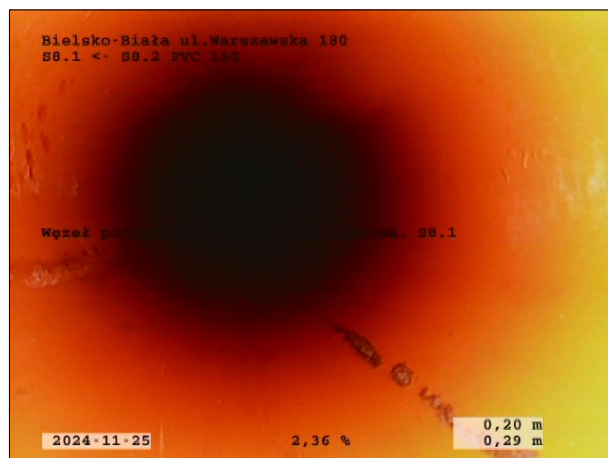

Zdjęcie: 48_1A, 00:00:00
0,2m, Węzeł początkowy, Studzienka włazowa, S8.1

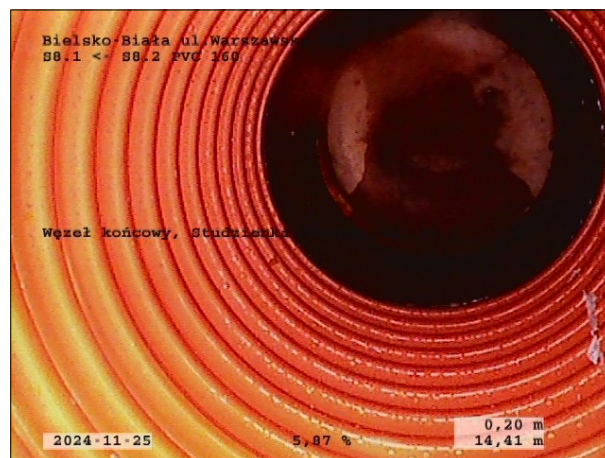


Zdjęcie: 48_2A, 00:01:27
14,41m, Węzeł końcowy, Studzienka niewłazowa, S8.2

Sekcja: 48
Miasto: Bielsko-Biała

Inspekcja: 1
Ulica: ul.Warszawska 180

Data: 2024-11-25

Operator:

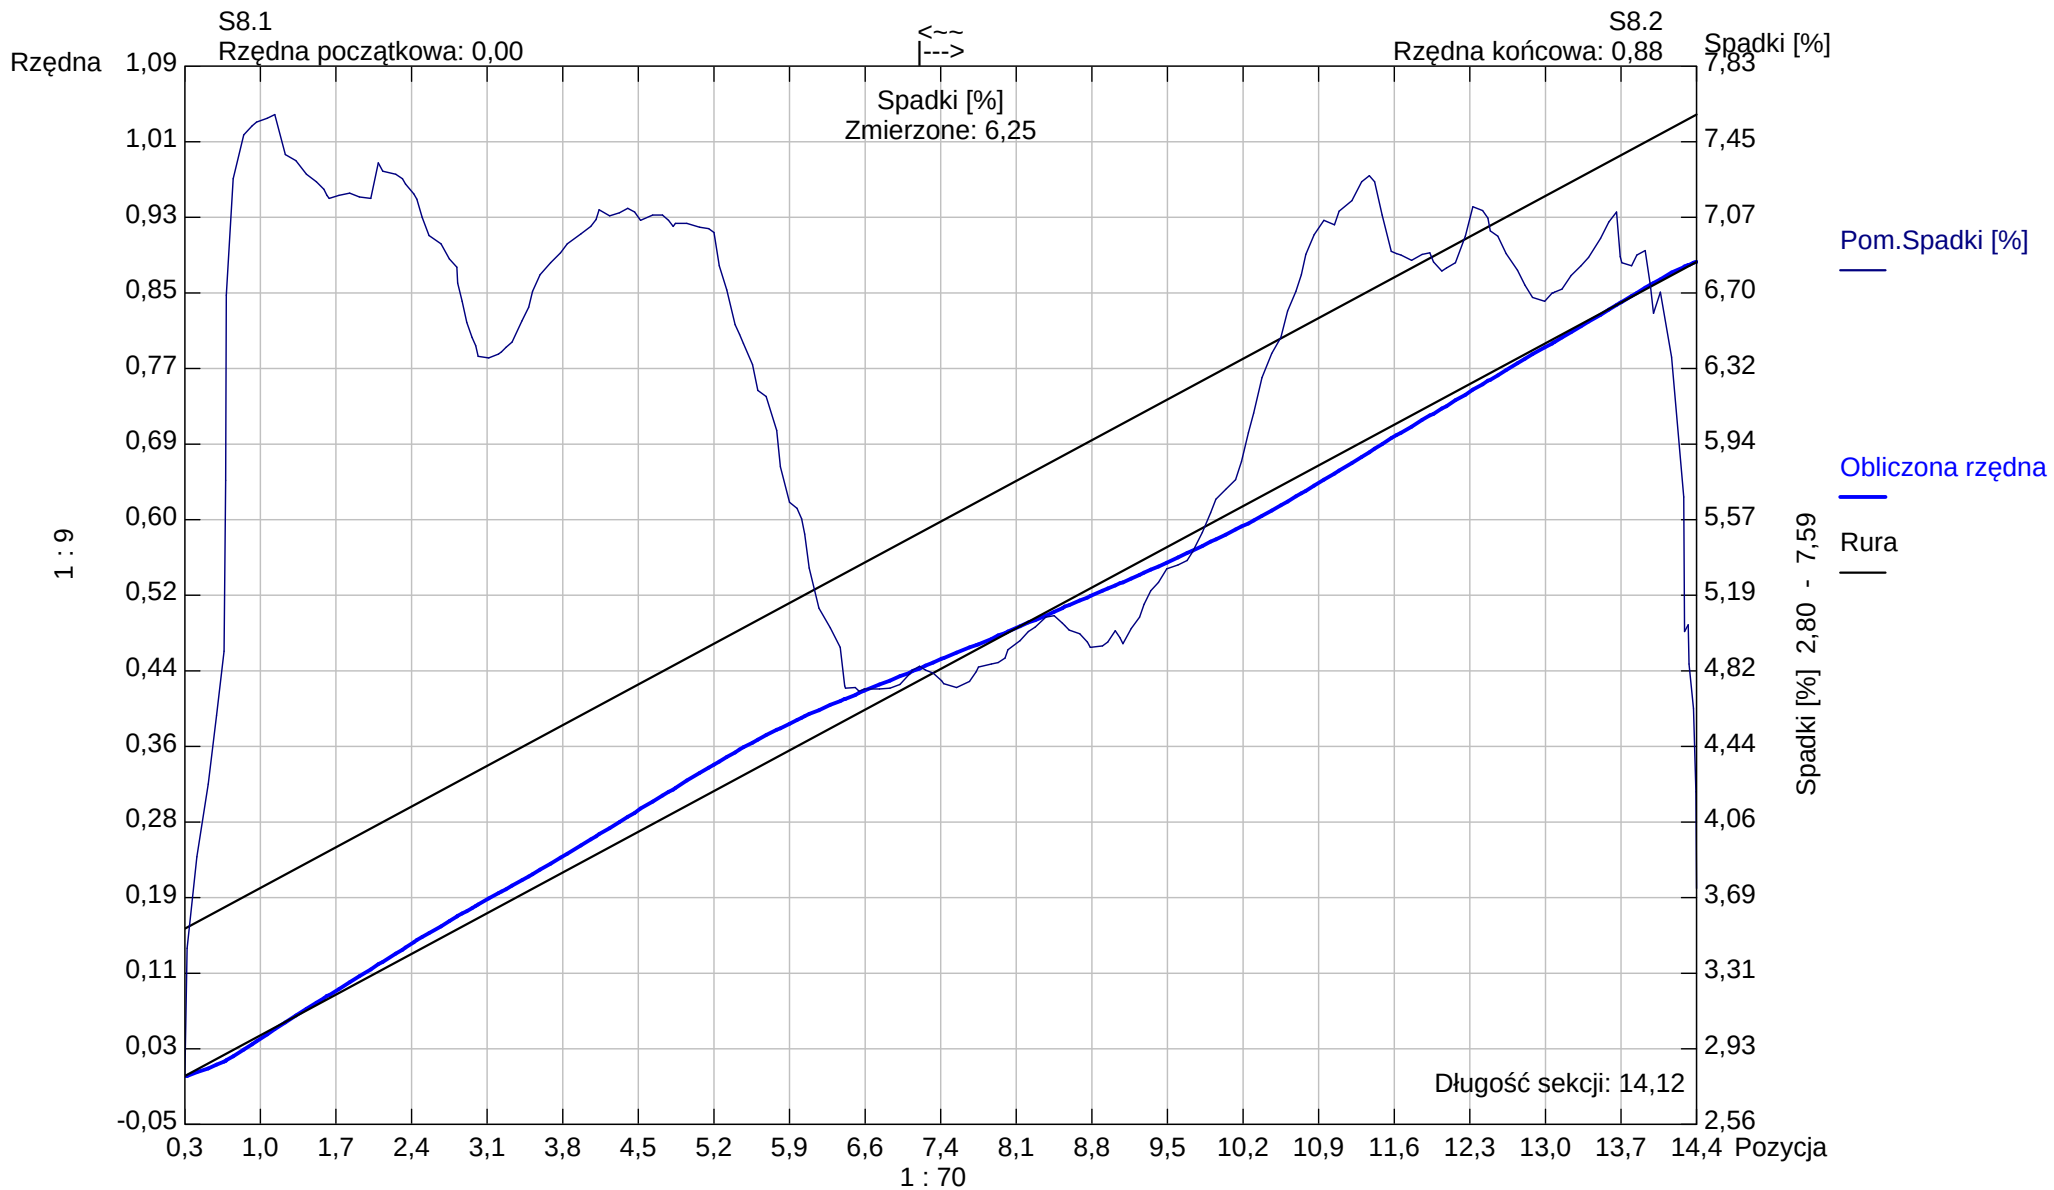

Kształt rury: Koło Wysokość rury: 160,00 Szerokość rury: 0,00

Aqua S.A.

Bielsko - Biała

Tel. Nr:

Fax Nr:


Email:

Raport z inspekcji / Inspekcja:: 1

Data:	Praca nr:	Pogoda: sucho	Operator:	Numer sekcji: 49	Właściciel:
Obecny:	Pojazd:	Kamera: ipek rx 130	Nastawiać:	Wyczyszczone: Tak	Poziom:


Ulica od studni: ul.Warszawska 180	Mapa nr 1	Od studni: S8.1
Ulica do studni:	Mapa nr 2	Do studni: Seperator
Miasto: Bielsko-Biała	Wideo nr:	Długość sekcji: 3,25 m
Dzielnica:	Nośnik nr 1:	Długość rury:
Powód inspekcji: inspekcja kontrolna	Kształt: Koło	
Rodzaj sekcji: Rura	Średnica/Wysokość: 160 mm	
Rok ułożenia:	Materiał: PVC	
Materiał okładziny:	Długość inspekcji:	

Uwagi:

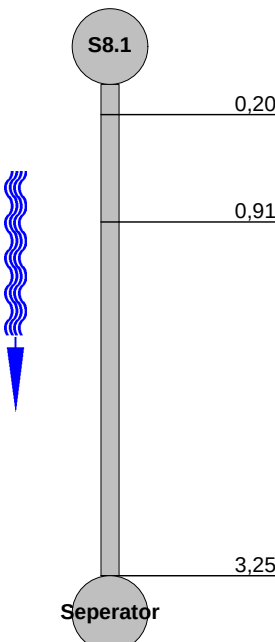1:50	Pozycja	Obserwacja	MPEG	Zdjęcie					
		Węzeł początkowy, Studzienka włazowa, S8.1	00:00:00	49_1A					
		Zdjęcie ogólne, od 12 do 12 godz.	00:00:13	49_2A					
		Węzeł końcowy, Studzienka włazowa, Seperator	00:00:34	49_3A					
STR no def	STR peak	STR mean	STR total	STR grade	SER no def	SER peak	SER mean	SER total	SER grade

Zdjęcia z inspekcji / Inspekcja:: 1

Miasto: Bielsko-Biała	Ulica: ul.Warszawska 180	Data:	Numer sekcji: 49	Numer pracy:
---------------------------------	------------------------------------	-------	----------------------------	--------------

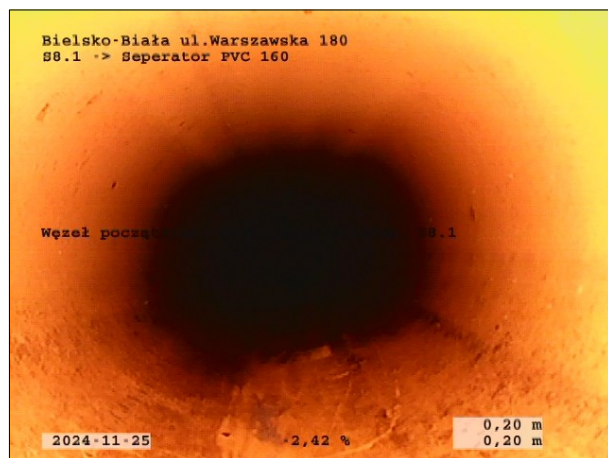

Zdjęcie: 49_1A, 00:00:00
0,2m, Węzeł początkowy, Studzienka włączowa, S8.1



Zdjęcie: 49_2A, 00:00:13
0,91m, Zdjęcie ogólne, od 12 do 12 godz.



Zdjęcie: 49_3A, 00:00:34
3,25m, Węzeł końcowy, Studzienka włączowa, Seperator

Sekcja: **49**
Miasto: **Bielsko-Biała**

Inspekcja: **1**
Ulica: **ul.Warszawska 180**

Data:

Operator:


S8.1

Rzędna początkowa: 0,00

~>
|--->

Rzędna końcowa: -0,30

Seperator

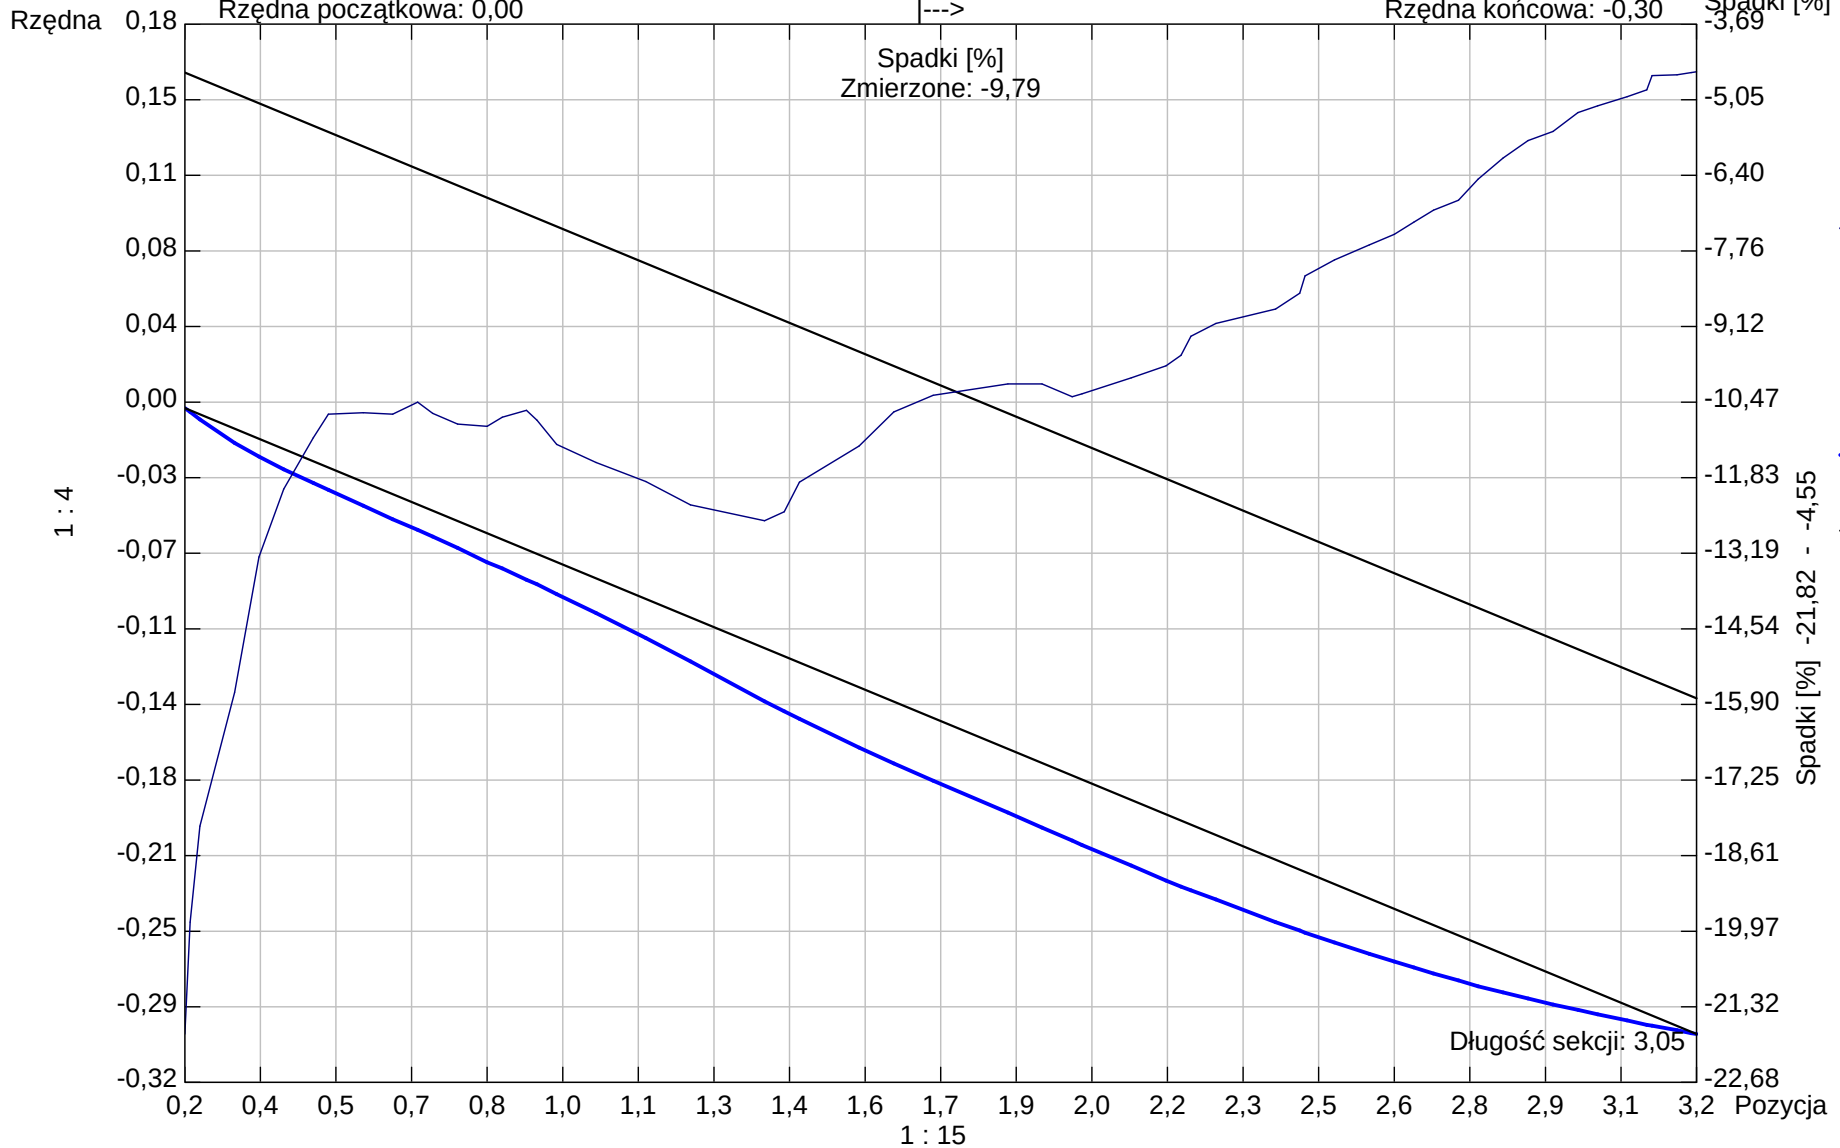

Kształt rury: **Koło** Wysokość rury: **160,00** Szerokość rury: **0,00**

Aqua S.A.

Bielsko -Biała
Tel. Nr:
Fax Nr:
Email:


Raport z inspekcji / Inspekcja:: 1

Data: 2024-11-25	Praca nr:	Pogoda: sucho	Operator:	Numer sekcji: 50	Właściciel:
Obecny:	Pojazd:	Kamera: ipek rx 130	Nastawiać:	Wyczyszczone: Tak	Poziom:

Ulica od studni: ul.Warszawska 180	Mapa nr 1	Od studni: S8
Ulica do studni:	Mapa nr 2	Do studni: seperator
Miasto: Bielsko-Biała	Wideo nr:	Długość sekcji: 0,20 m
Dzielnica:	Nośnik nr 1:	Długość rury:

Powód inspekcji: inspekcja kontrolna	Kształt: Koło
Rodzaj sekcji: Rura	Średnica/Wysokość: 160 mm
Rok ułożenia:	Materiał: PVC
Materiał okładziny:	Długosc inspekcji:

Uwagi:

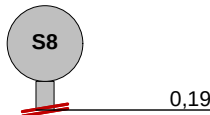1:50	Pozycja	Obserwacja	MPEG	Zdjęcie					
		Rezygnacja z inspekcji, Przeszkoda	00:00:36	50_1A					
STR no def	STR peak	STR mean	STR total	STR grade	SER no def	SER peak	SER mean	SER total	SER grade

Zdjęcia z inspekcji / Inspekcja:: 1

Miasto: Bielsko-Biała	Ulica: ul.Warszawska 180	Data:	Numer sekcji: 50	Numer pracy:
---------------------------------	------------------------------------	-------	----------------------------	--------------



Zdjęcie: 50_1A, 00:00:36
0,19m, Rezygnacja z inspekcji, Przeszkoda




Zdjęcie: 50_1A, 00:00:00
0,2m, Węzeł początkowy, Studzienka wiazowa, S8

Inspekcja: **1**

Ulica: **ul.Warszawska 180**

Data: 2024-11-25

Operator:

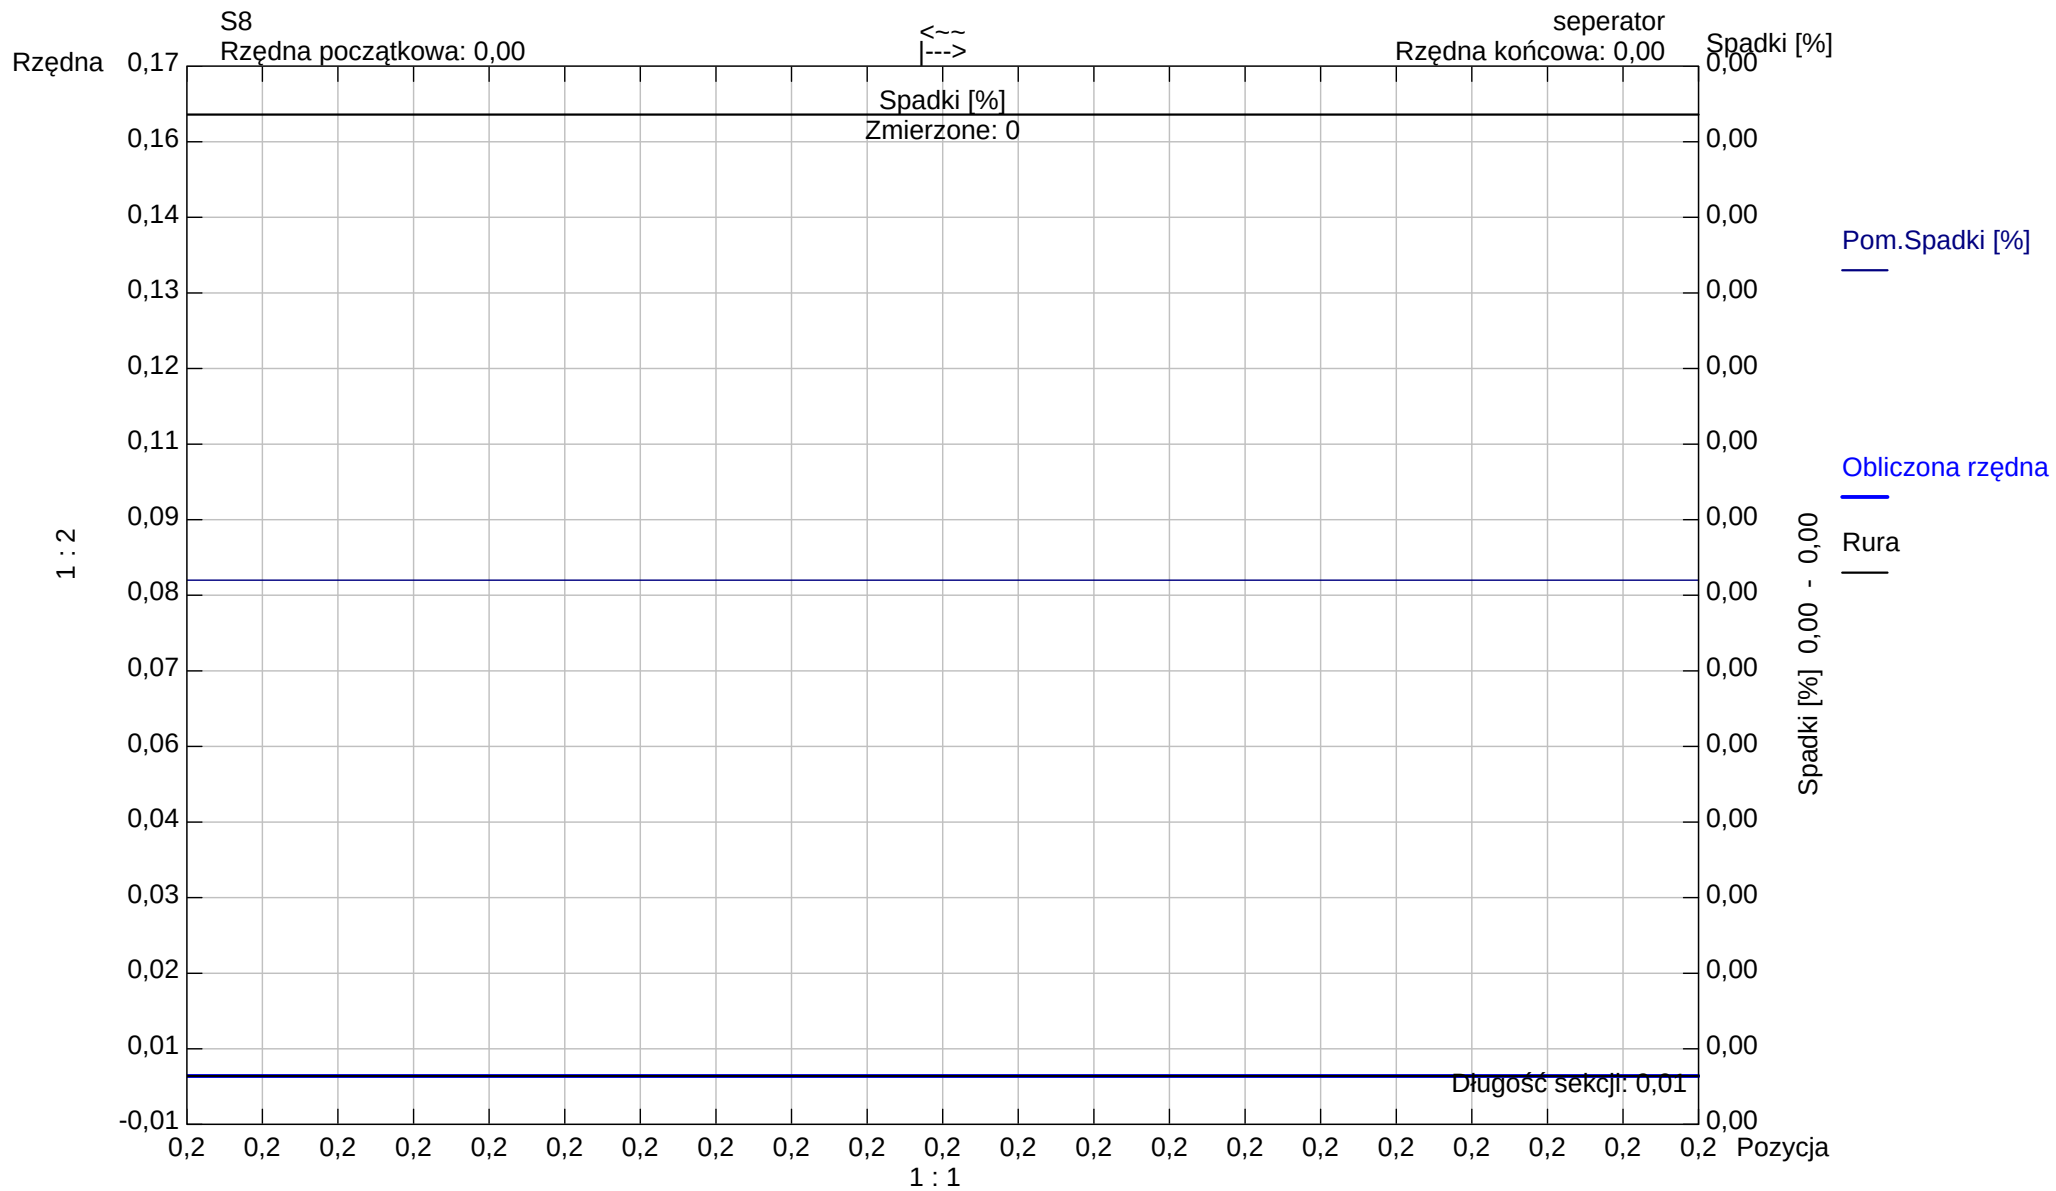

Kształt rury: **Koło** Wysokość rury: **160,00** Szerokość rury: **0,00**

Aqua S.A.

Bielsko - Biała

Tel. Nr. _____

Fax Nr:

Email:

Raport z inspekcji / Inspekcja:: 1

Data: 2024-11-25	Praca nr:	Pogoda: sucho	Operator:	Numer sekcji: 51	Właściciel:
Obecny:	Pojazd:	Kamera: ipek rx 130	Nastawiać:	Wyczyszczone: Tak	Poziom:

Ulica od studni:	ul.Warszawska 180	Mapa nr 1	Od studni:	K5
Ulica do studni:		Mapa nr 2	Do studni:	K7
Miasto:	Bielsko-Biała	Wideo nr:	Długość sekcji:	14,76 m
Dzielnica:		Nośnik nr 1:	Długość rury:	
Powód inspekcji:	inspekcja kontrolna	Kształt:	Koło	
Rodzaj sekcji:	Rura	Średnica/Wysokość:	160 mm	
Rok ułożenia:		Materiał:	PVC	
Materiał okładziny:		Długość inspekcji:		

Uwagi:

1:126

Pozycja

Obserwacja

MPEG

Zdjęcie

K5

0,20

Węzeł początkowy, Studzienka niewłazowa, K5

00:00:00

51_1A

K7

14,76

Węzeł końcowy, Studzienka niewłazowa, K7

00:01:47

51_2A

STR no def

STR peak

STR mean

STR total

STR grade

SER no def

SER peak

SER mean

SER total

SER grade


Zdjęcia z inspekcji / Inspekcja:: 1

Miasto: Bielsko-Biała	Ulica: ul.Warszawska 180	Data:	Numer sekcji: 51	Numer pracy:
---------------------------------	------------------------------------	-------	----------------------------	--------------



Zdjęcie: 51_1A, 00:00:00

0,2m, Węzeł początkowy, Studzienka niewłazowa, K5

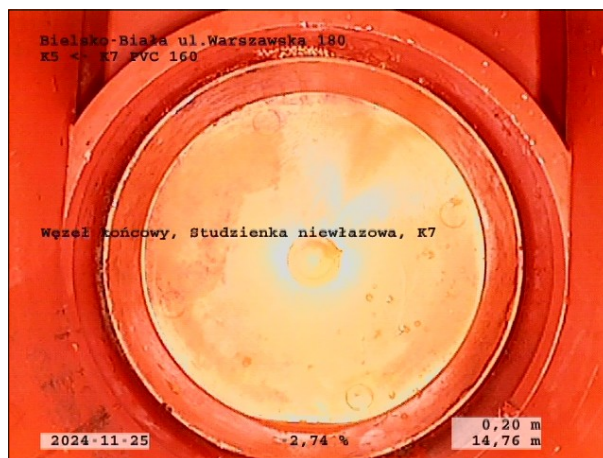

Zdjęcie: 51_2A, 00:01:47


14,76m, Węzeł końcowy, Studzienka niewłazowa, K7

Sekcja: 51
Miasto: Bielsko-Biała

Inspekcja: 1
Ulica: ul.Warszawska 180

Data: 2024-11-25

Operator:

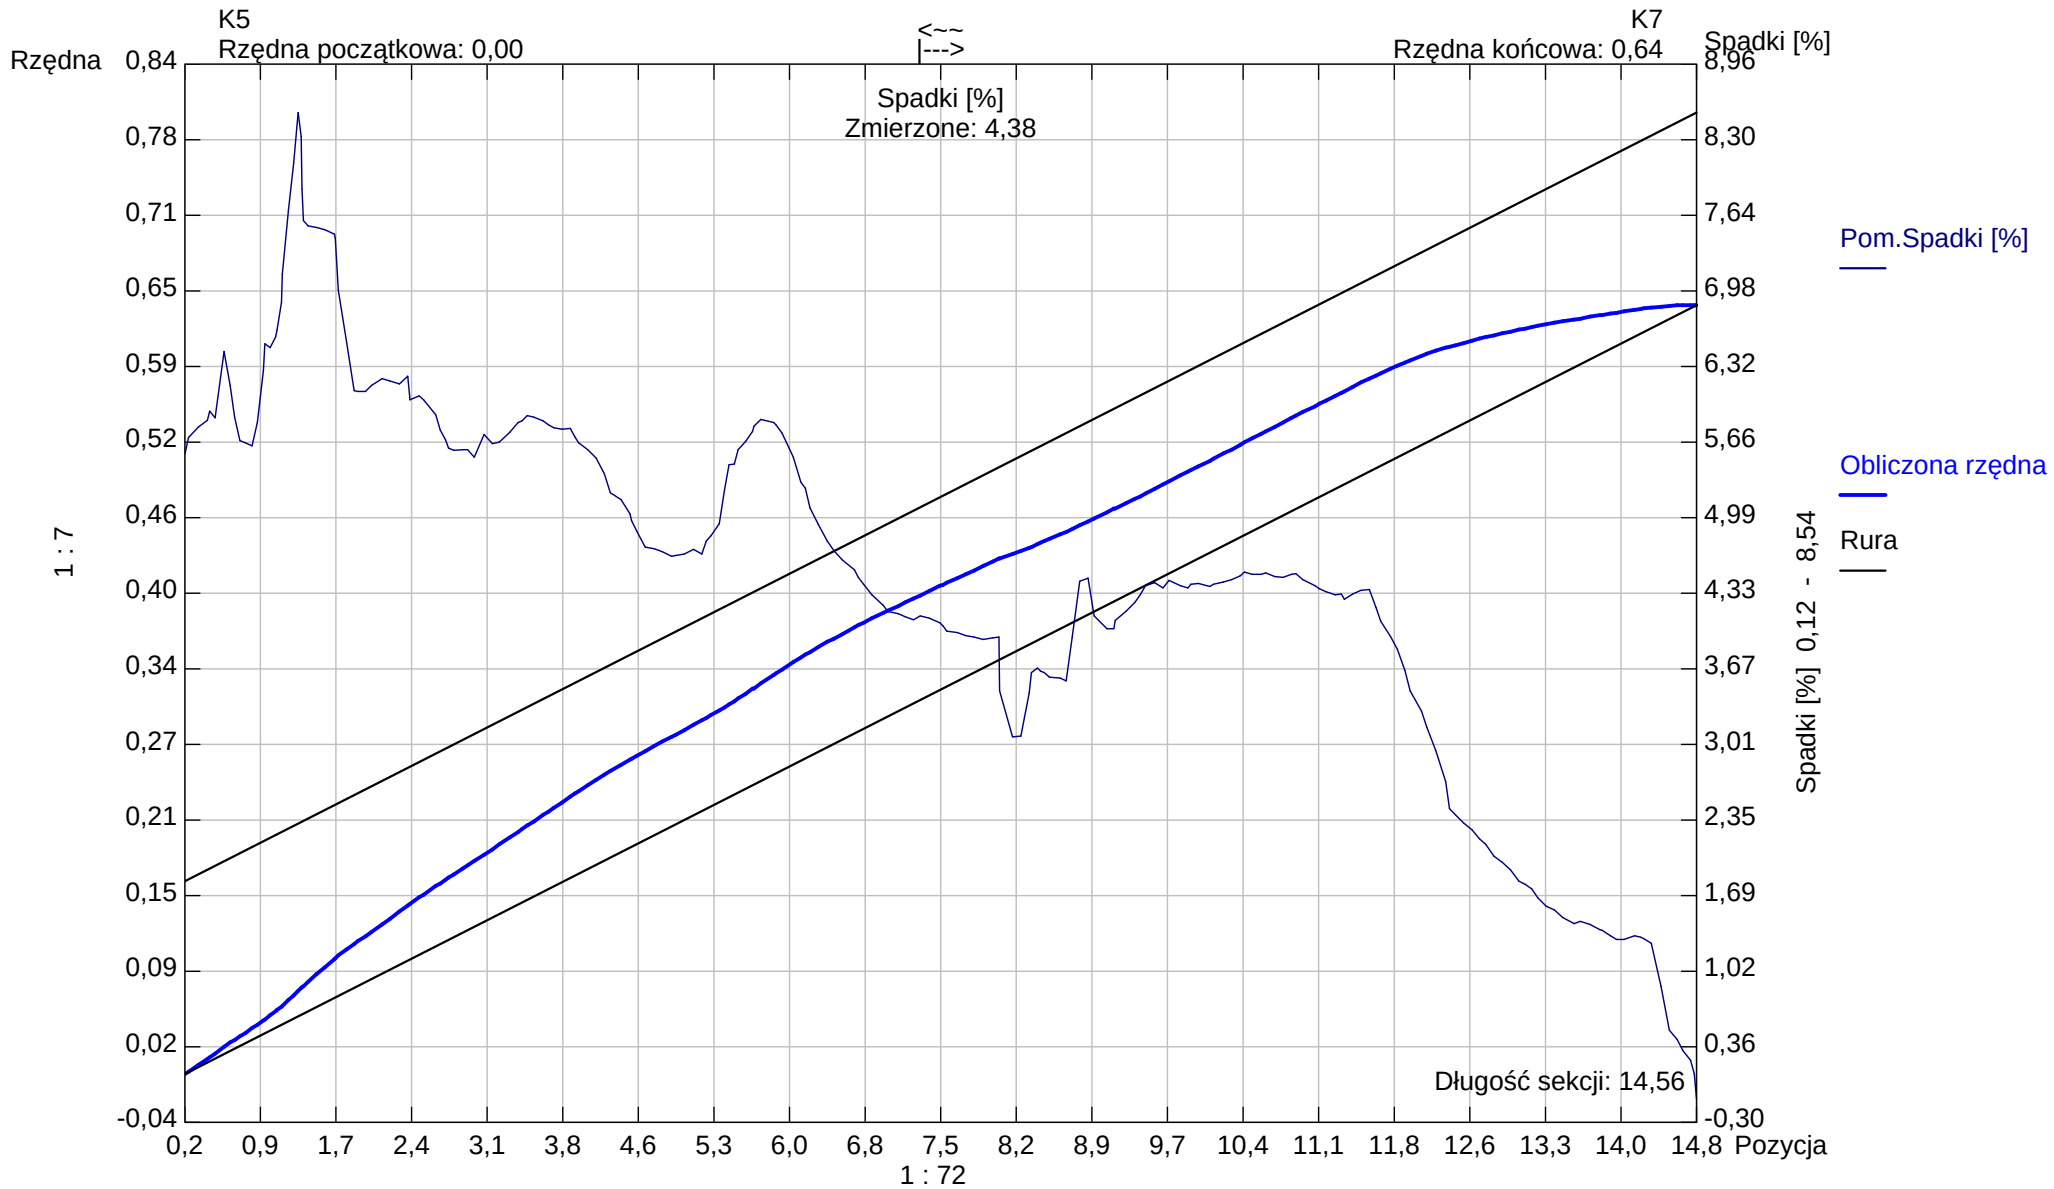

Kształt rury: Koło Wysokość rury: 160,00 Szerokość rury: 0,00

Aqua S.A.

Bielsko - Biała

Tel. Nr:

Fax Nr:

Email:


Raport z inspekcji / Inspekcja:: 1

Data: 2024-11-25	Praca nr:	Pogoda: sucho	Operator:	Numer sekcji: 52	Właściciel:
Obecny:	Pojazd:	Kamera: ipek rx 130	Nastawiać:	Wyczyszczone: Tak	Poziom:

Ulica od studni: ul.Warszawska 180	Mapa nr 1	Od studni: S34
Ulica do studni:	Mapa nr 2	Do studni: S39
Miasto: Bielsko-Biała	Wideo nr:	Długość sekcji: 14,26 m
Dzielnica:	Nośnik nr 1:	Długość rury:


Powód inspekcji: inspekcja kontrolna	Kształt: Koło
Rodzaj sekcji: Rura	Średnica/Wysokość: 200 mm
Rok ułożenia:	Materiał: PVC
Materiał okładziny:	Długość inspekcji:

Uwagi:

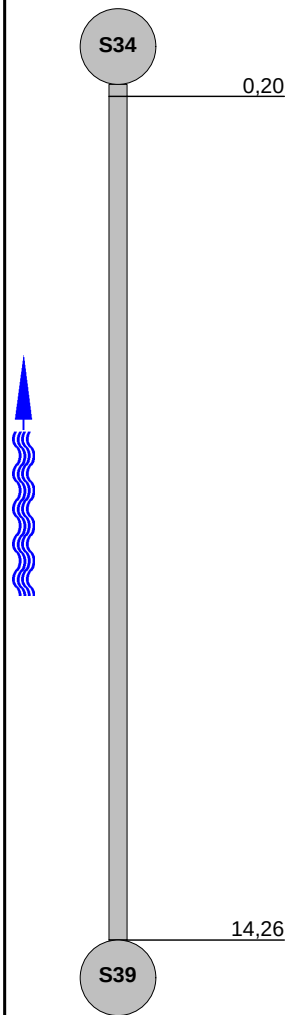1:126	Pozycja	Obserwacja	MPEG	Zdjęcie					
									
		Węzeł początkowy, Studzienka włączowa, S34	00:00:00	52_1A					
		Węzeł końcowy, Studzienka włączowa, S39	00:01:32	52_2A					
STR no def	STR peak	STR mean	STR total	STR grade	SER no def	SER peak	SER mean	SER total	SER grade

Zdjęcia z inspekcji / Inspekcja:: 1

Miasto: Bielsko-Biała	Ulica: ul.Warszawska 180	Data:	Numer sekcji: 52	Numer pracy:
---------------------------------	------------------------------------	-------	----------------------------	--------------

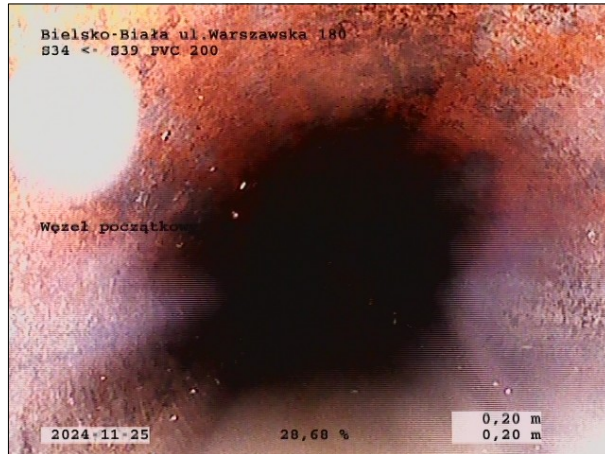

Zdjęcie: 52_1A, 00:00:00
0,2m, Węzeł początkowy, Studzienka włazowa, S34




Zdjęcie: 52_2A, 00:01:32
14,26m, Węzeł końcowy, Studzienka włazowa, S39

Sekcja: 52
Miasto: Bielsko-Biała

Inspekcja: 1
Ulica: ul.Warszawska 180

Data: 2024-11-25

Operator:

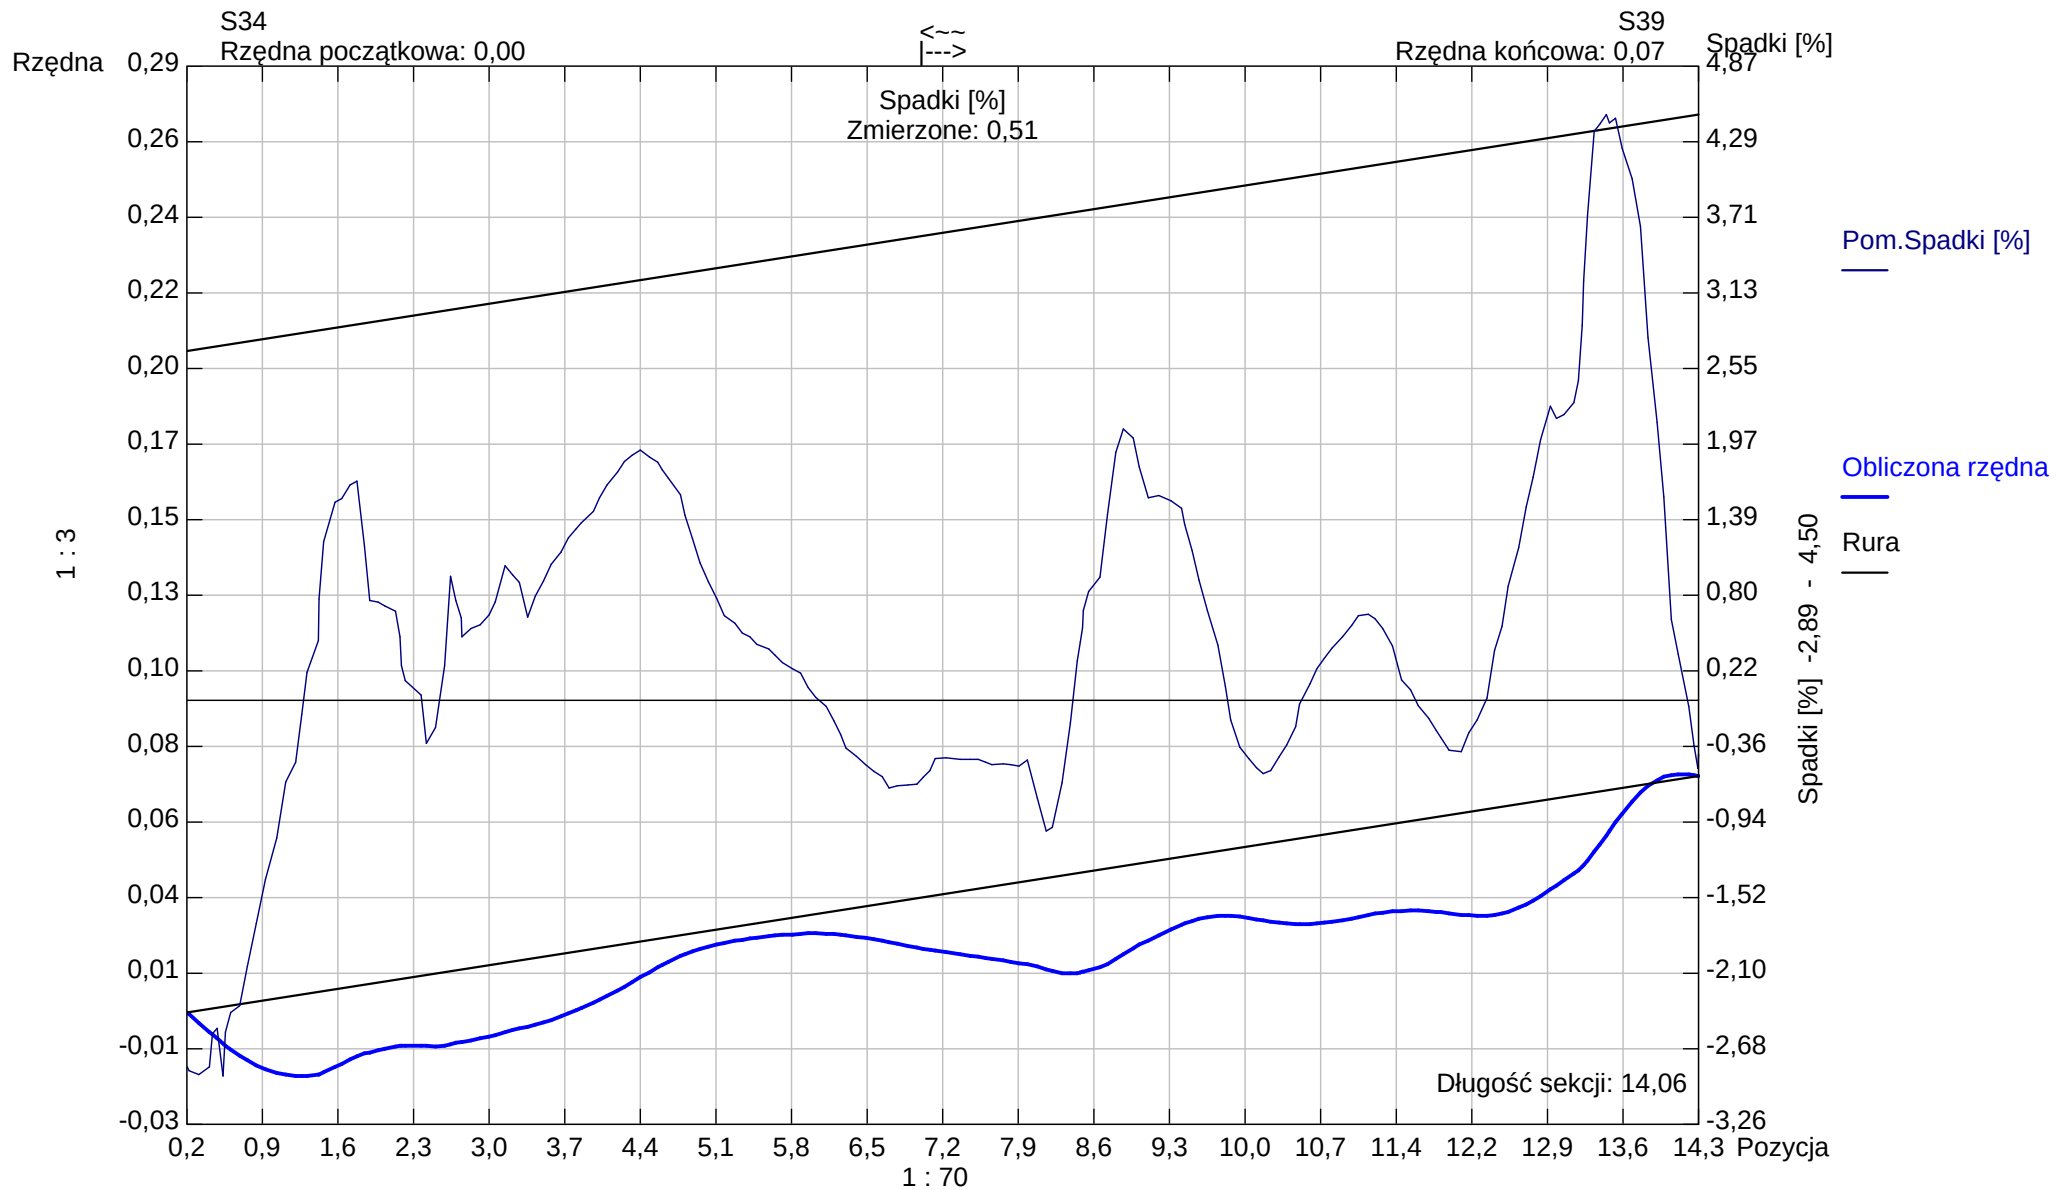

Kształt rury: Koło Wysokość rury: 200,00 Szerokość rury: 0,00

Zdjęcia z inspekcji / Inspekcja:: 1

Miasto: Bielsko-Biała	Ulica: ul.Warszawska 180	Data:	Numer sekcji: 53	Numer pracy:
---------------------------------	------------------------------------	-------	----------------------------	--------------



Zdjęcie: 53_1A, 00:00:00
0,2m, Węzeł początkowy, Studzienka włazowa, S39



Zdjęcie: 53_2A, 00:01:58
23,4m, Węzeł końcowy, Studzienka włazowa, S43

Sekcja: 53


Inspekcja: 1

Miasto: Bielsko-Biała


Ulica: ul.Warszawska 180

Data: 2024-11-25

Operator:

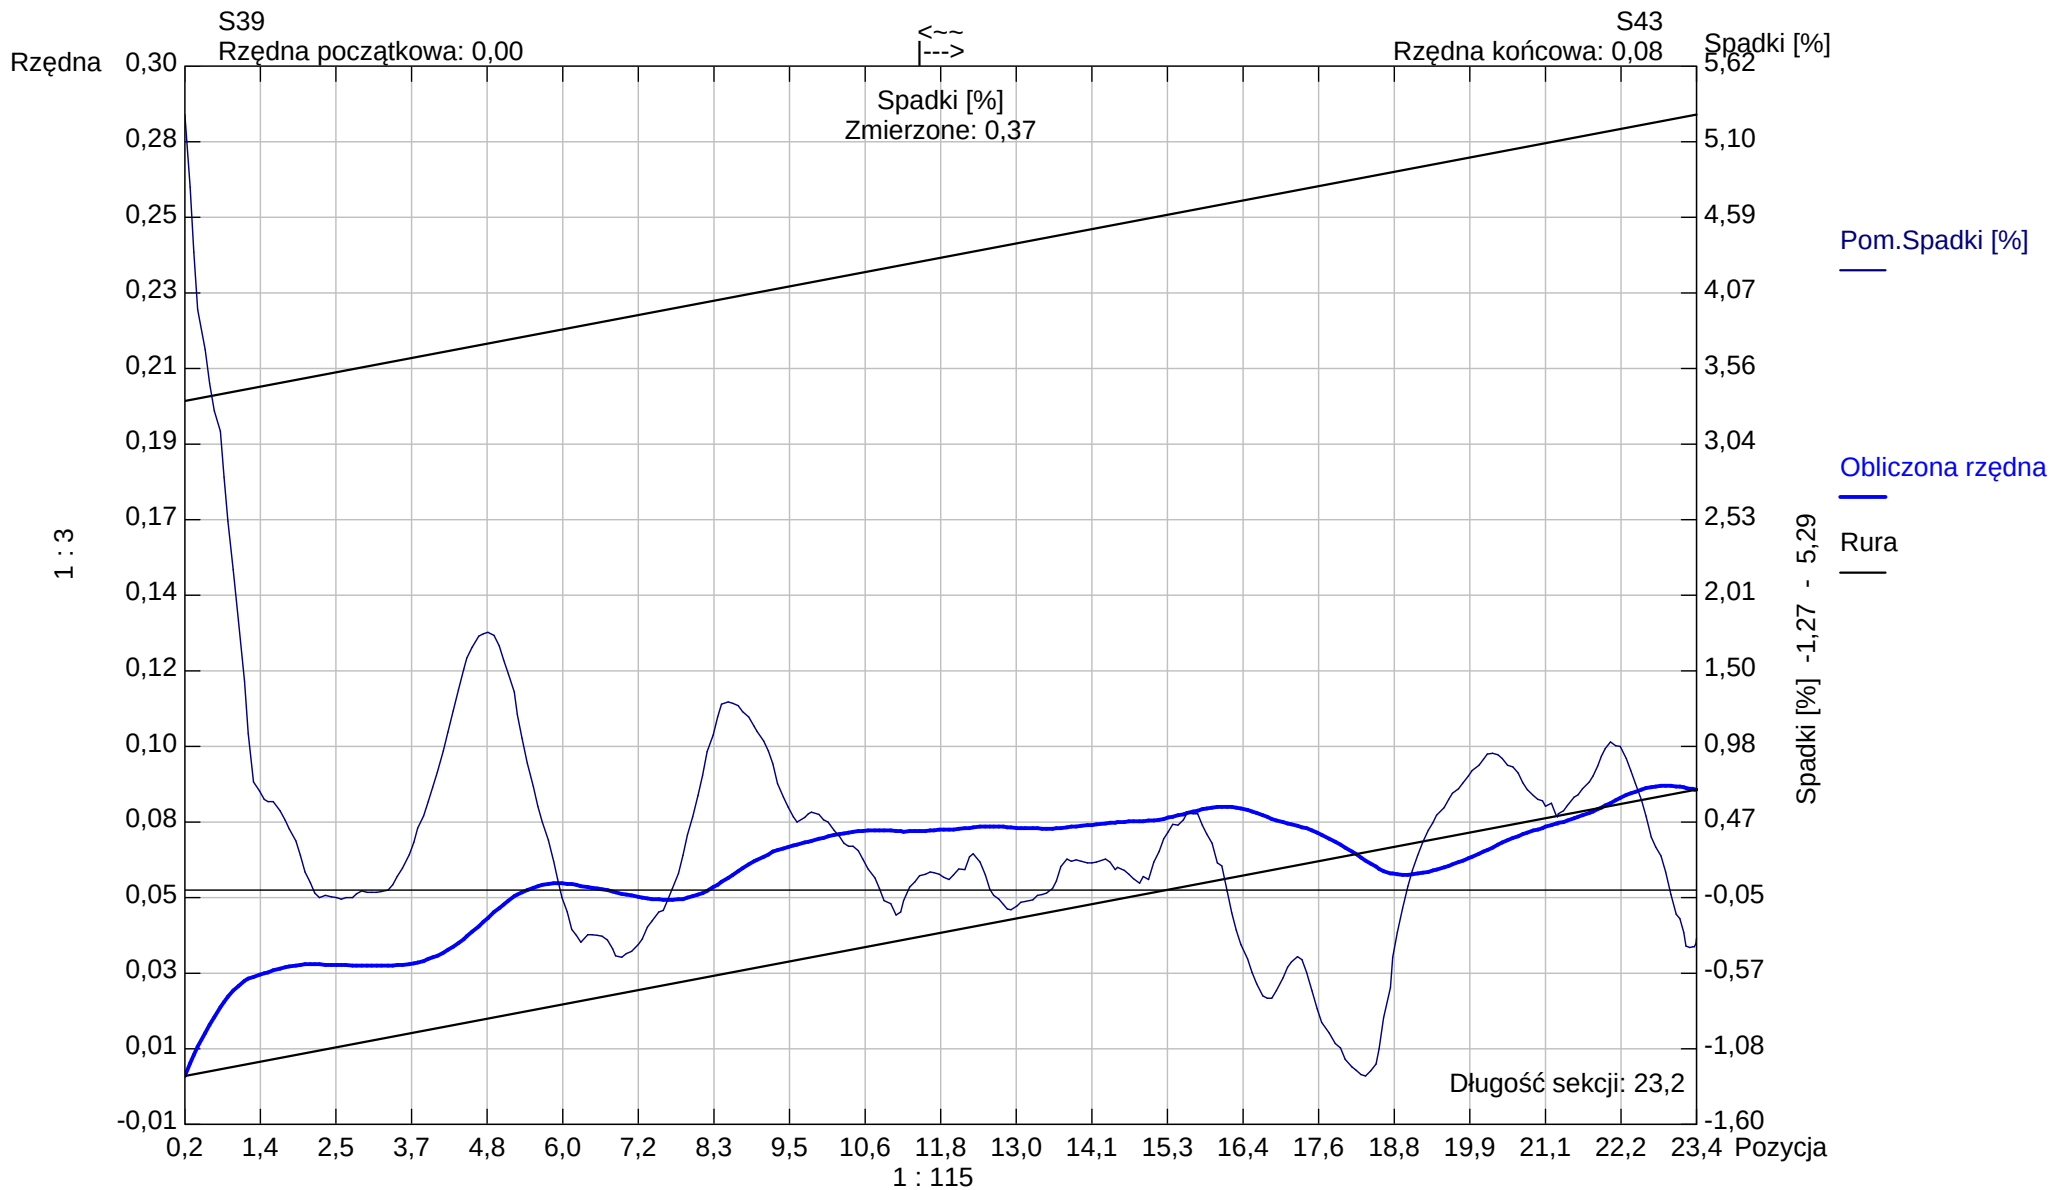


Kształt rury: Koło Wysokość rury: 200,00 Szerokość rury: 0,00

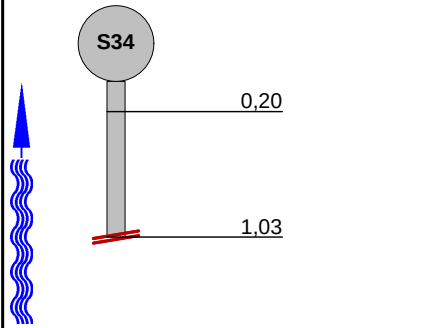Aqua S.A. Bielsko -Biała Tel. Nr: Fax Nr: Email:									
Raport z inspekcji / Inspekcja:: 1									
Data: 2024-11-25	Praca nr:	Pogoda: sucho	Operator:	Numer sekcji: 54	Właściciel:				
Obecny:	Pojazd:	Kamera: ipek rx 130	Nastawiać:	Wyczyszczone: Tak	Poziom:				
Ulica od studni: ul.Warszawska 180 Ulica do studni: Miasto: Bielsko-Biała Dzielnica:		Mapa nr 1 Mapa nr 2 Wideo nr: Nośnik nr 1:		Od studni: S34 Do studni: S35 Długość sekcji: 1,03 m Długość rury:					
Powód inspekcji: inspekcja kontrolna Rodzaj sekcji: Rura Rok ułożenia: Materiał okładziny:			Kształt: Koło Średnica/Wysokość: 200 mm Materiał: PVC Długosc inspekcji:						
Uwagi:									
1:50 Pozycja Obserwacja MPEG Zdjęcie  Węzeł początkowy, Studzienka włączowa, S34 00:00:00 54_1A Rezygnacja z inspekcji, Przeszkoda 00:01:16 54_2A									
STR no def	STR peak	STR mean	STR total	STR grade	SER no def	SER peak	SER mean	SER total	SER grade

Zdjęcia z inspekcji / Inspekcja:: 1

Miasto: Bielsko-Biała	Ulica: ul.Warszawska 180	Data:	Numer sekcji: 54	Numer pracy:
---------------------------------	------------------------------------	-------	----------------------------	--------------

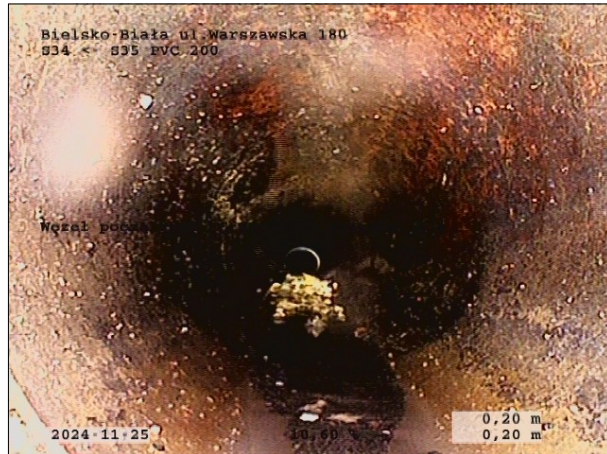

Zdjęcie: 54_1A, 00:00:00
0,2m, Węzeł początkowy, Studzienka włazowa, S34




Zdjęcie: 54_2A, 00:01:16
1,03m, Rezygnacja z inspekcji, Przeszkoda

Sekcja: 54
Miasto: Bielsko-Biała

Inspekcja: 1
Ulica: ul.Warszawska 180

Data: 2024-11-25

Operator:

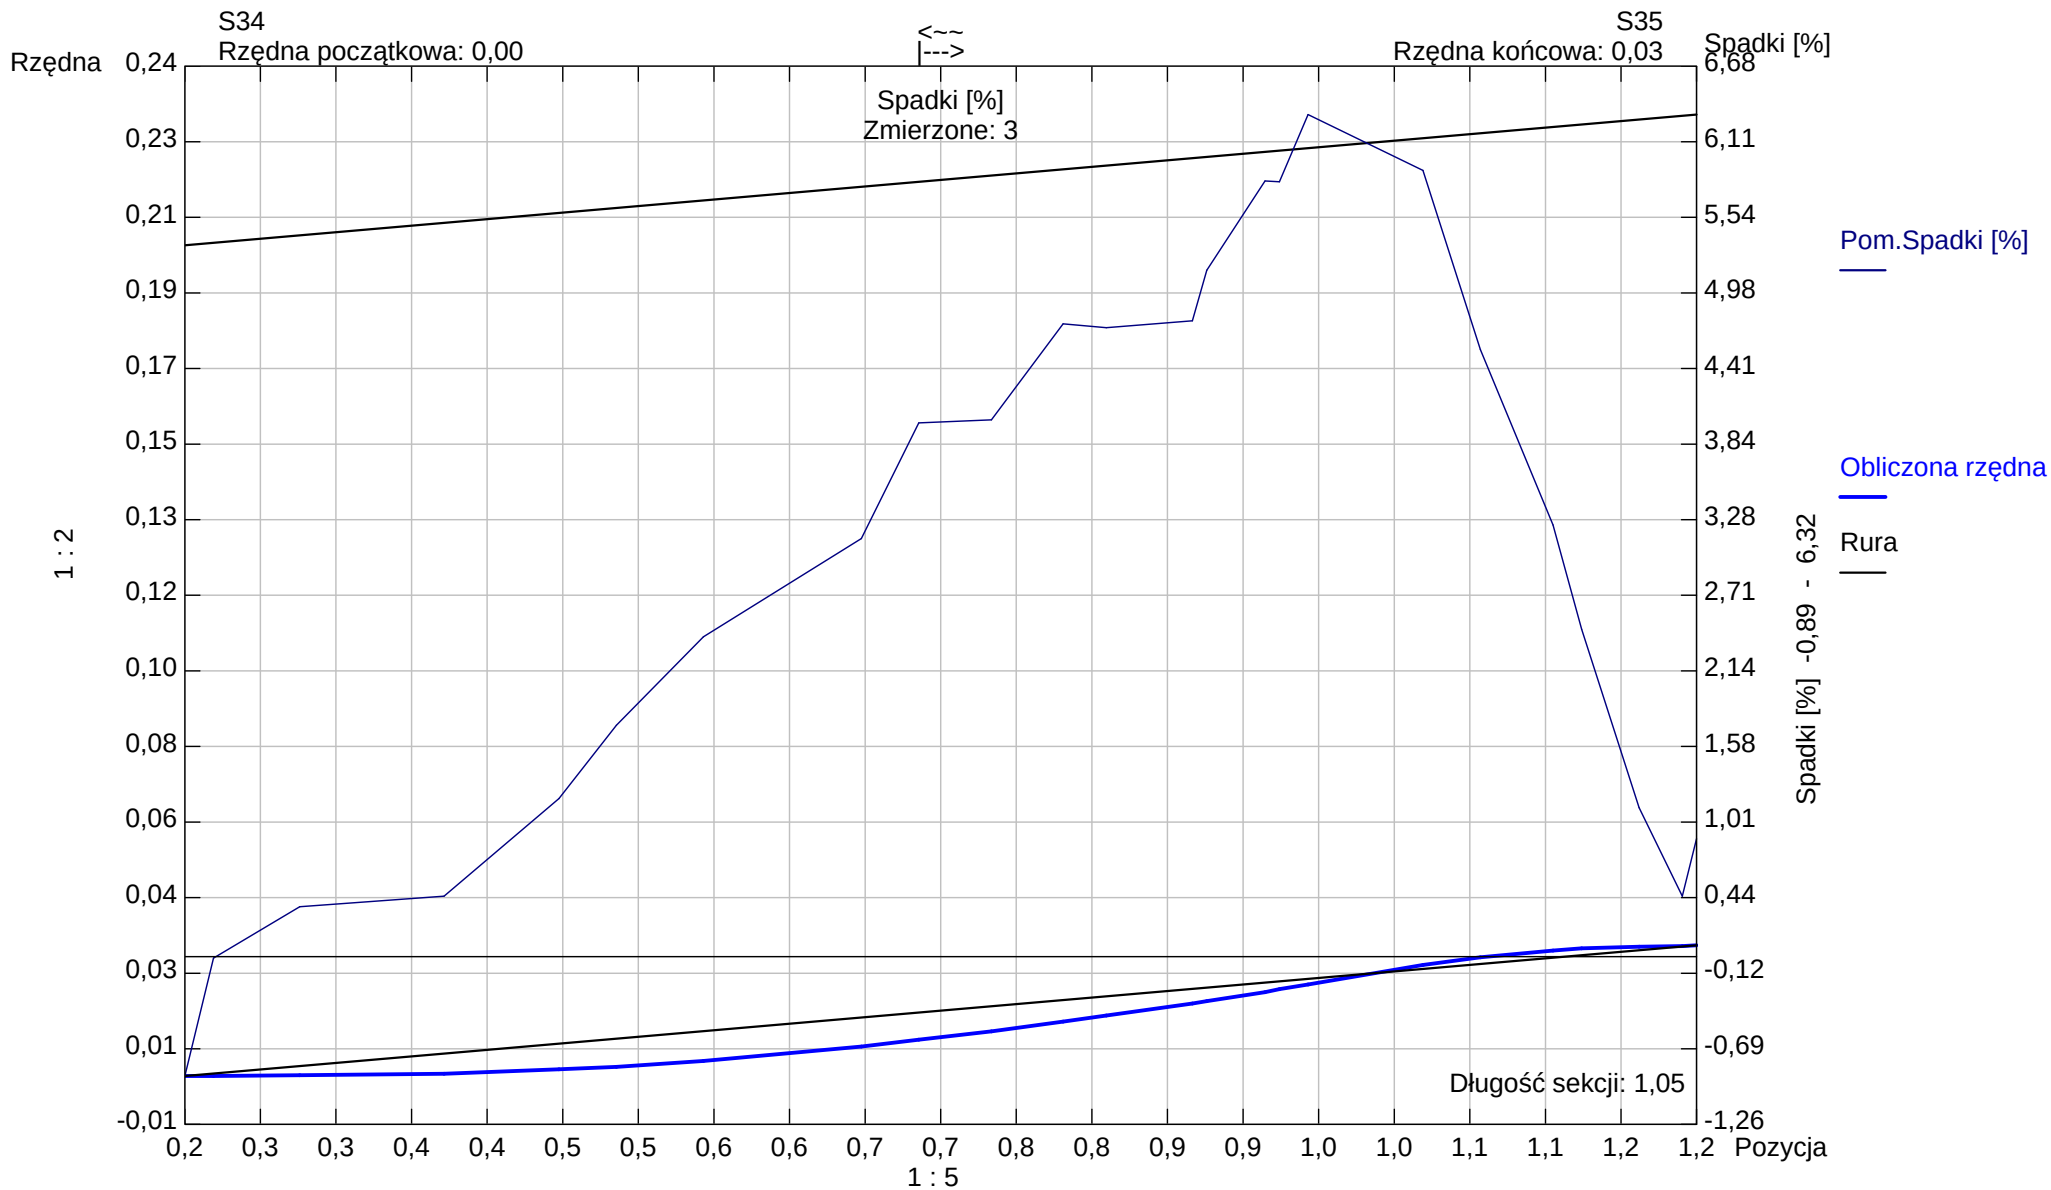

Kształt rury: Koło Wysokość rury: 200,00 Szerokość rury: 0,00

Aqua S.A.

Bielsko - Biała

Tel. Nr:

Fax Nr:


Email:

Raport z inspekcji / Inspekcja:: 1

Data: 2024-11-25	Praca nr:	Pogoda: sucho	Operator:	Numer sekcji: 55	Właściciel:
Obecny:	Pojazd:	Kamera: ipek rx 130	Nastawiać:	Wyczyszczone: Tak	Poziom:

Ulica od studni: ul.Warszawska 180	Mapa nr 1	Od studni: S35
Ulica do studni:	Mapa nr 2	Do studni: S34
Miasto: Bielsko-Biała	Wideo nr:	Długość sekcji: 9,51 m
Dzielnica:	Nośnik nr 1:	Długość rury:
Powód inspekcji: inspekcja kontrolna	Kształt: Koło	
Rodzaj sekcji: Rura	Średnica/Wysokość: 200 mm	
Rok ułożenia:	Materiał: PVC	
Materiał okładziny:	Długość inspekcji:	

Uwagi:

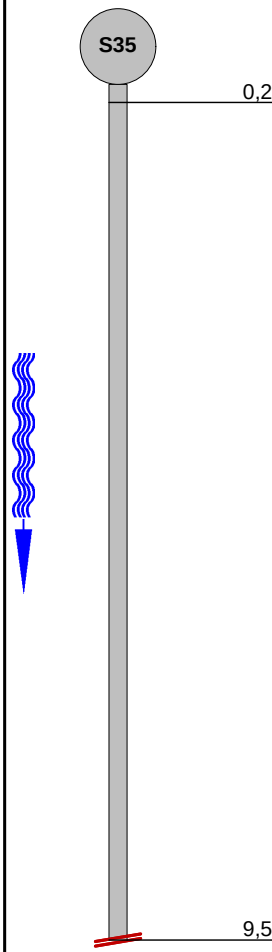1:84	Pozycja	Obserwacja	MPEG	Zdjęcie					
	0,20	Węzeł początkowy, Studzienka włączowa, S35	00:00:00	55_1A					
	9,51	Rezygnacja z inspekcji, Przeszkoda	00:00:49	55_2A					
STR no def	STR peak	STR mean	STR total	STR grade	SER no def	SER peak	SER mean	SER total	SER grade

Zdjęcia z inspekcji / Inspekcja:: 1

Miasto: Bielsko-Biała	Ulica: ul.Warszawska 180	Data:	Numer sekcji: 55	Numer pracy:
---------------------------------	------------------------------------	-------	----------------------------	--------------



Zdjęcie: 55_1A, 00:00:00
0,2m, Węzeł początkowy, Studzienka włazowa, S35




Zdjęcie: 55_2A, 00:00:49
9,51m, Rezygnacja z inspekcji, Przeszkoda

Sekcja: 55
Miasto: Bielsko-Biała

Inspekcja: 1
Ulica: ul.Warszawska 180

Data: 2024-11-25

Operator:

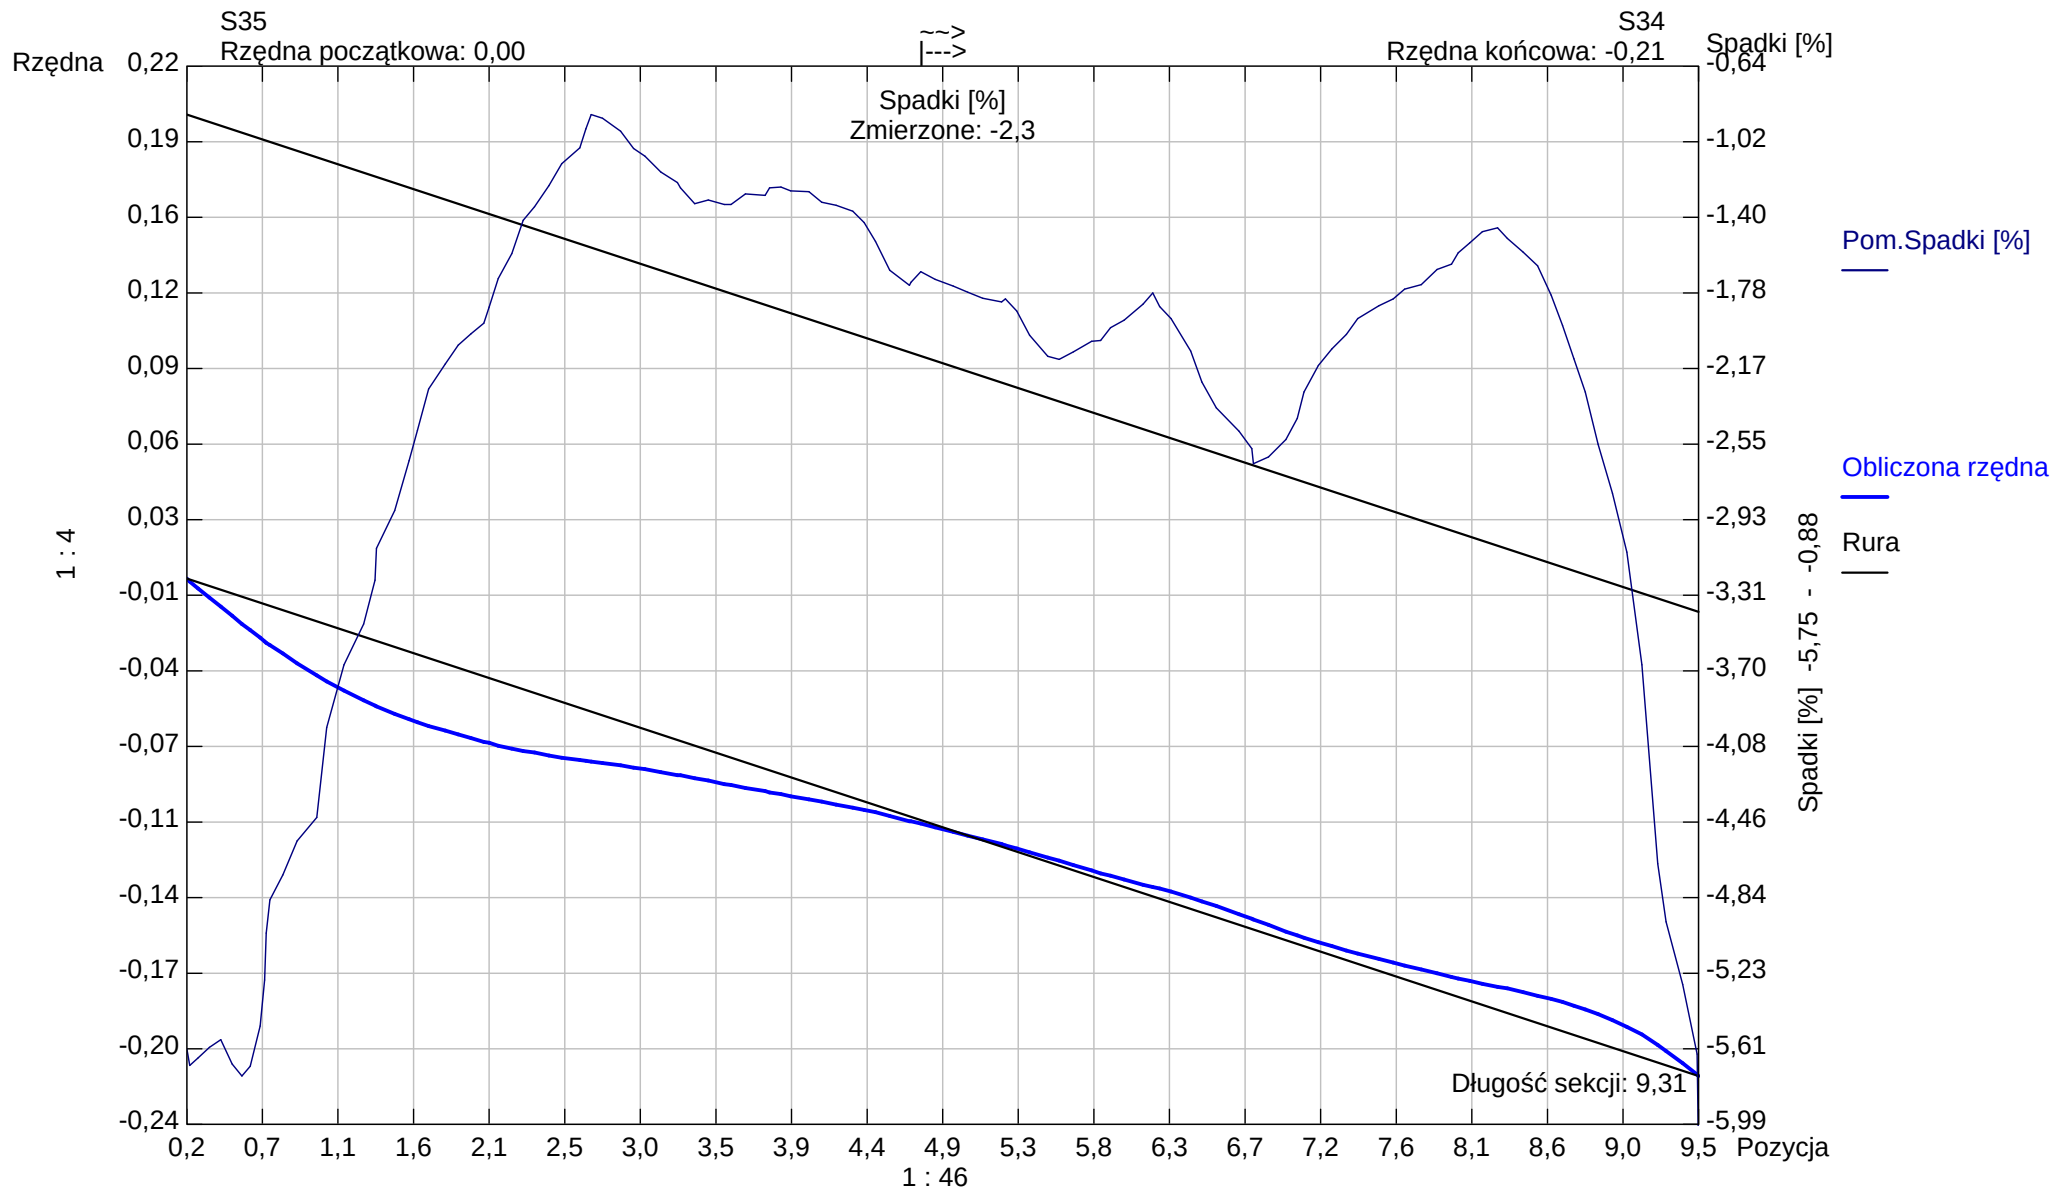

Kształt rury: Koło Wysokość rury: 200,00 Szerokość rury: 0,00

Aqua S.A.

Bielsko - Biała

Tel. Nr:

Fax Nr:

Email:

Raport z inspekcji / Inspekcja:: 1

Data: 2024-11-25	Praca nr:	Pogoda: sucho	Operator:	Numer sekcji: 56	Właściciel:
Obecny:	Pojazd:	Kamera: ipek rx 130	Nastawiać:	Wyczyszczone: Tak	Poziom:

Ulica od studni: ul.Warszawska 180	Mapa nr 1	Od studni: S35
Ulica do studni:	Mapa nr 2	Do studni: S36
Miasto: Bielsko-Biała	Wideo nr:	Długość sekcji: 7,24 m
Dzielnica:	Nośnik nr 1:	Długość rury:


Powód inspekcji: inspekcja kontrolna	Kształt: Koło
Rodzaj sekcji: Rura	Średnica/Wysokość: 200 mm
Rok ułożenia:	Materiał: PVC
Materiał okładziny:	Długość inspekcji:

Uwagi:

1:70		Pozycja	Obserwacja	MPEG	Zdjęcie
S35 0,20 7,24 S36 <					

Zdjęcia z inspekcji / Inspekcja:: 1

Miasto: Bielsko-Biała	Ulica: ul.Warszawska 180	Data:	Numer sekcji: 56	Numer pracy:
---------------------------------	------------------------------------	-------	----------------------------	--------------

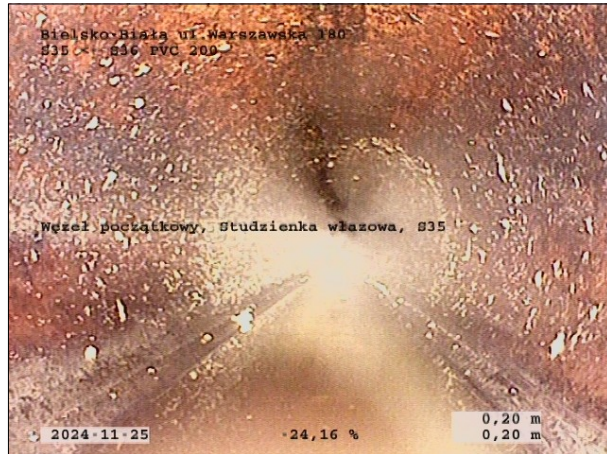

Zdjęcie: 56_1A, 00:00:00
0,2m, Węzeł początkowy, Studzienka włazowa, S35




Zdjęcie: 56_2A, 00:01:30
7,24m, Węzeł końcowy, Studzienka włazowa, S36

Sekcja: 56
Miasto: Bielsko-Biała

Inspekcja: 1
Ulica: ul.Warszawska 180

Data: 2024-11-25

Operator:

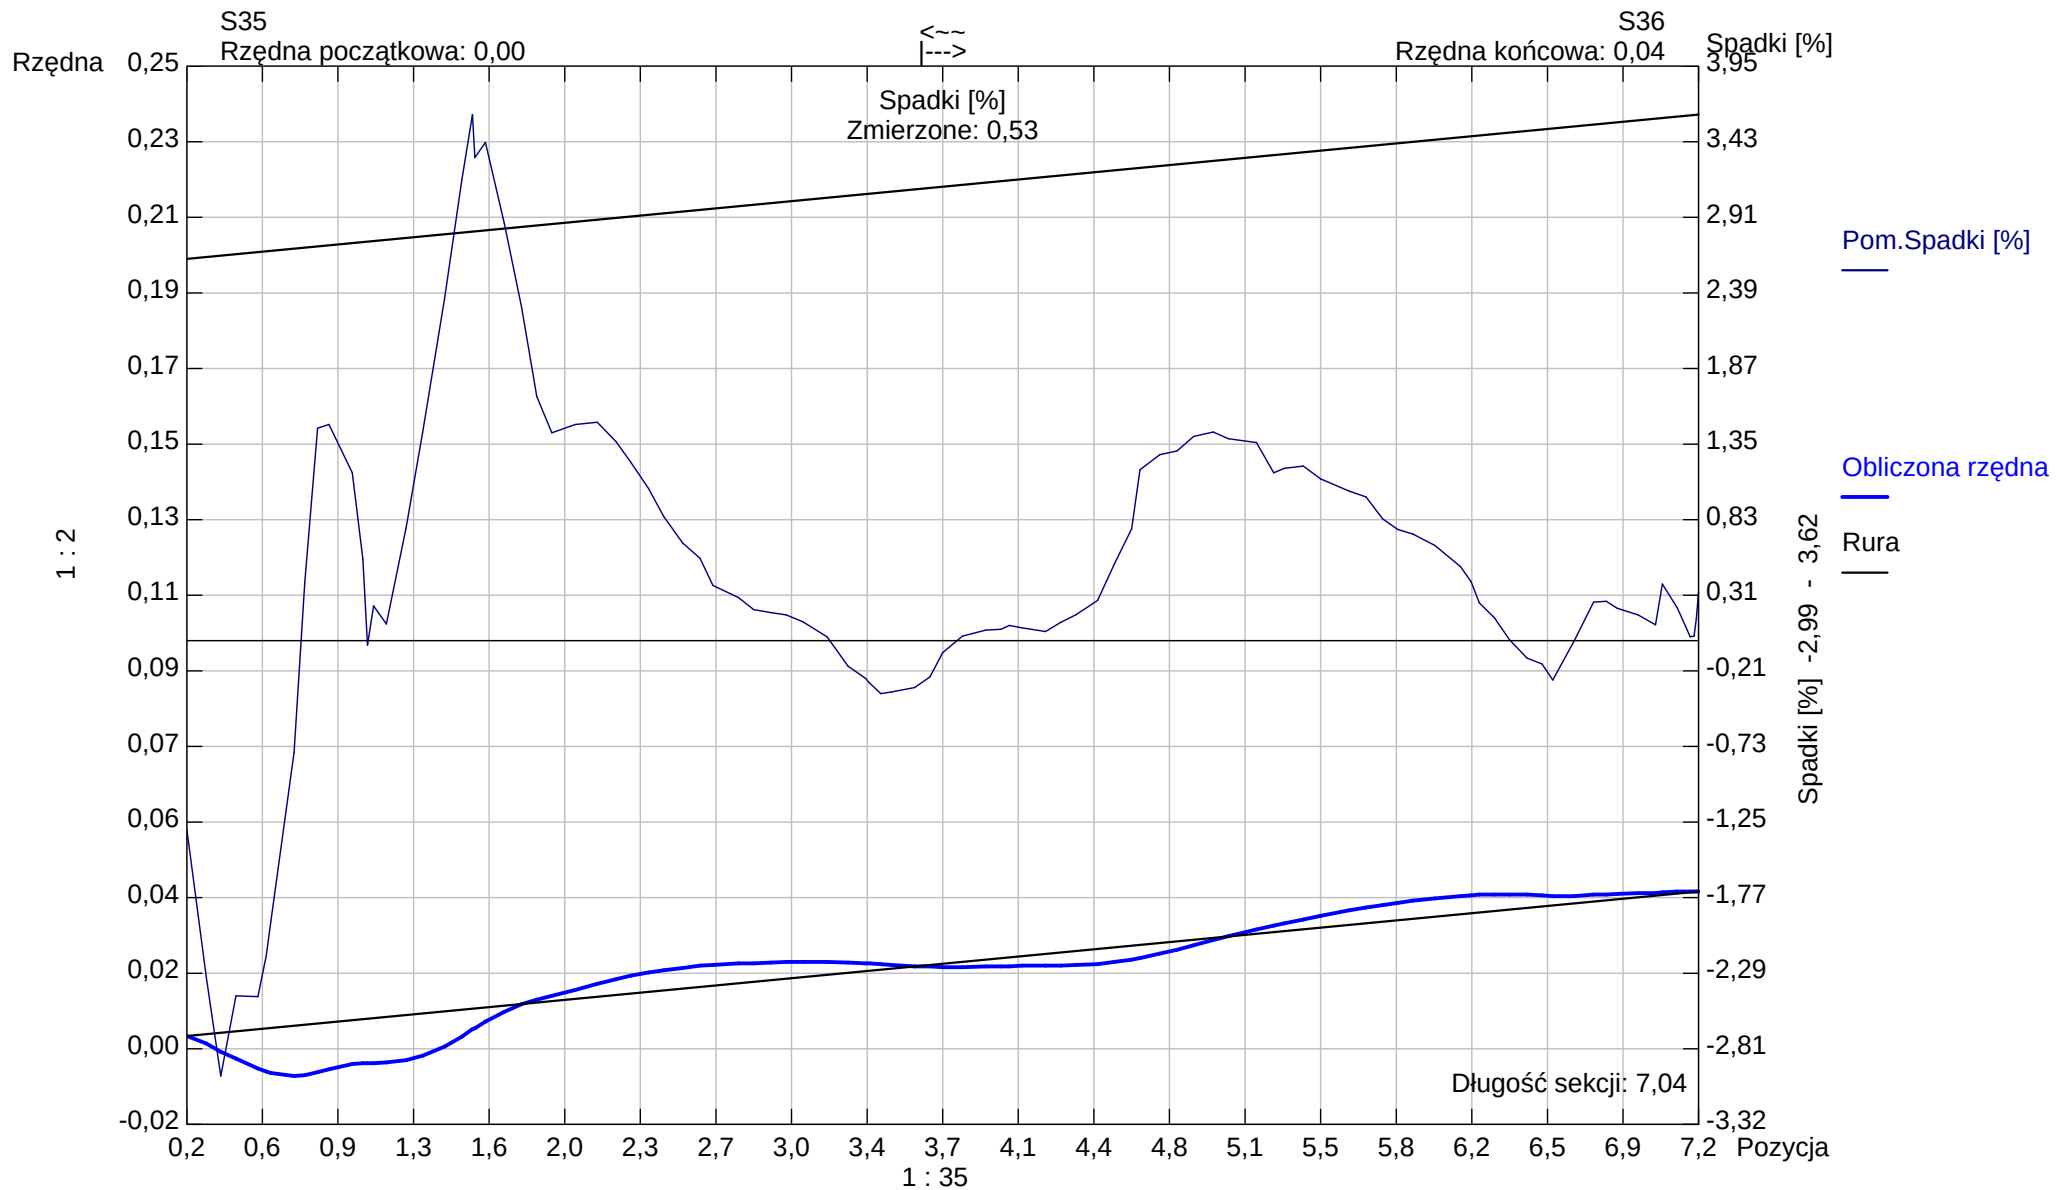

Kształt rury: Koło Wysokość rury: 200,00 Szerokość rury: 0,00

Aqua S.A.

Bielsko -Biała

Tel. Nr:

Fax Nr:


Email:

Raport z inspekcji / Inspekcja:: 1

Data: 2024-11-26	Praca nr:	Pogoda: sucho	Operator:	Numer sekcji: 57	Właściciel:
Obecny:	Pojazd:	Kamera: ipek rx 130	Nastawiać:	Wyczyszczone: Tak	Poziom:

Ulica od studni: ul.Warszawska 180	Mapa nr 1	Od studni: S37
Ulica do studni:	Mapa nr 2	Do studni: S38
Miasto: Bielsko-Biała	Wideo nr:	Długość sekcji: 2,67 m
Dzielnica:	Nośnik nr 1:	Długość rury:
Powód inspekcji: inspekcja kontrolna	Kształt: Koło	
Rodzaj sekcji: Rura	Średnica/Wysokość: 200 mm	
Rok ułożenia:	Materiał: PVC	
Materiał okładziny:	Długość inspekcji:	

Uwagi:

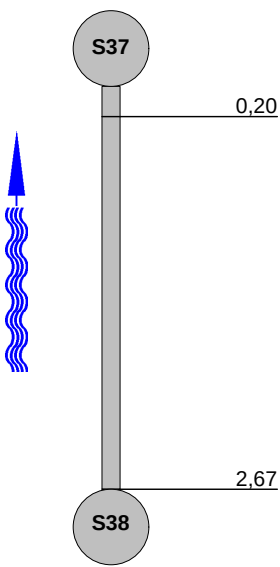1:50	Pozycja	Obserwacja	MPEG	Zdjęcie					
		Węzeł początkowy, Studzienka włączowa, S37	00:00:00	57_1A					
		Węzeł końcowy, Studzienka włączowa, S38	00:00:24	57_2A					
STR no def	STR peak	STR mean	STR total	STR grade	SER no def	SER peak	SER mean	SER total	SER grade

Zdjęcia z inspekcji / Inspekcja:: 1

Miasto: Bielsko-Biała	Ulica: ul.Warszawska 180	Data:	Numer sekcji: 57	Numer pracy:
---------------------------------	------------------------------------	-------	----------------------------	--------------



Zdjęcie: 57_1A, 00:00:00
0,2m, Węzeł początkowy, Studzienka włazowa, S37



Zdjęcie: 57_2A, 00:00:24
2,67m, Węzeł końcowy, Studzienka włazowa, S38

Sekcja: 57


Inspekcja: 1

Miasto: Bielsko-Biała

Ulica: ul.Warszawska 180

Data: 2024-11-26

Operator:

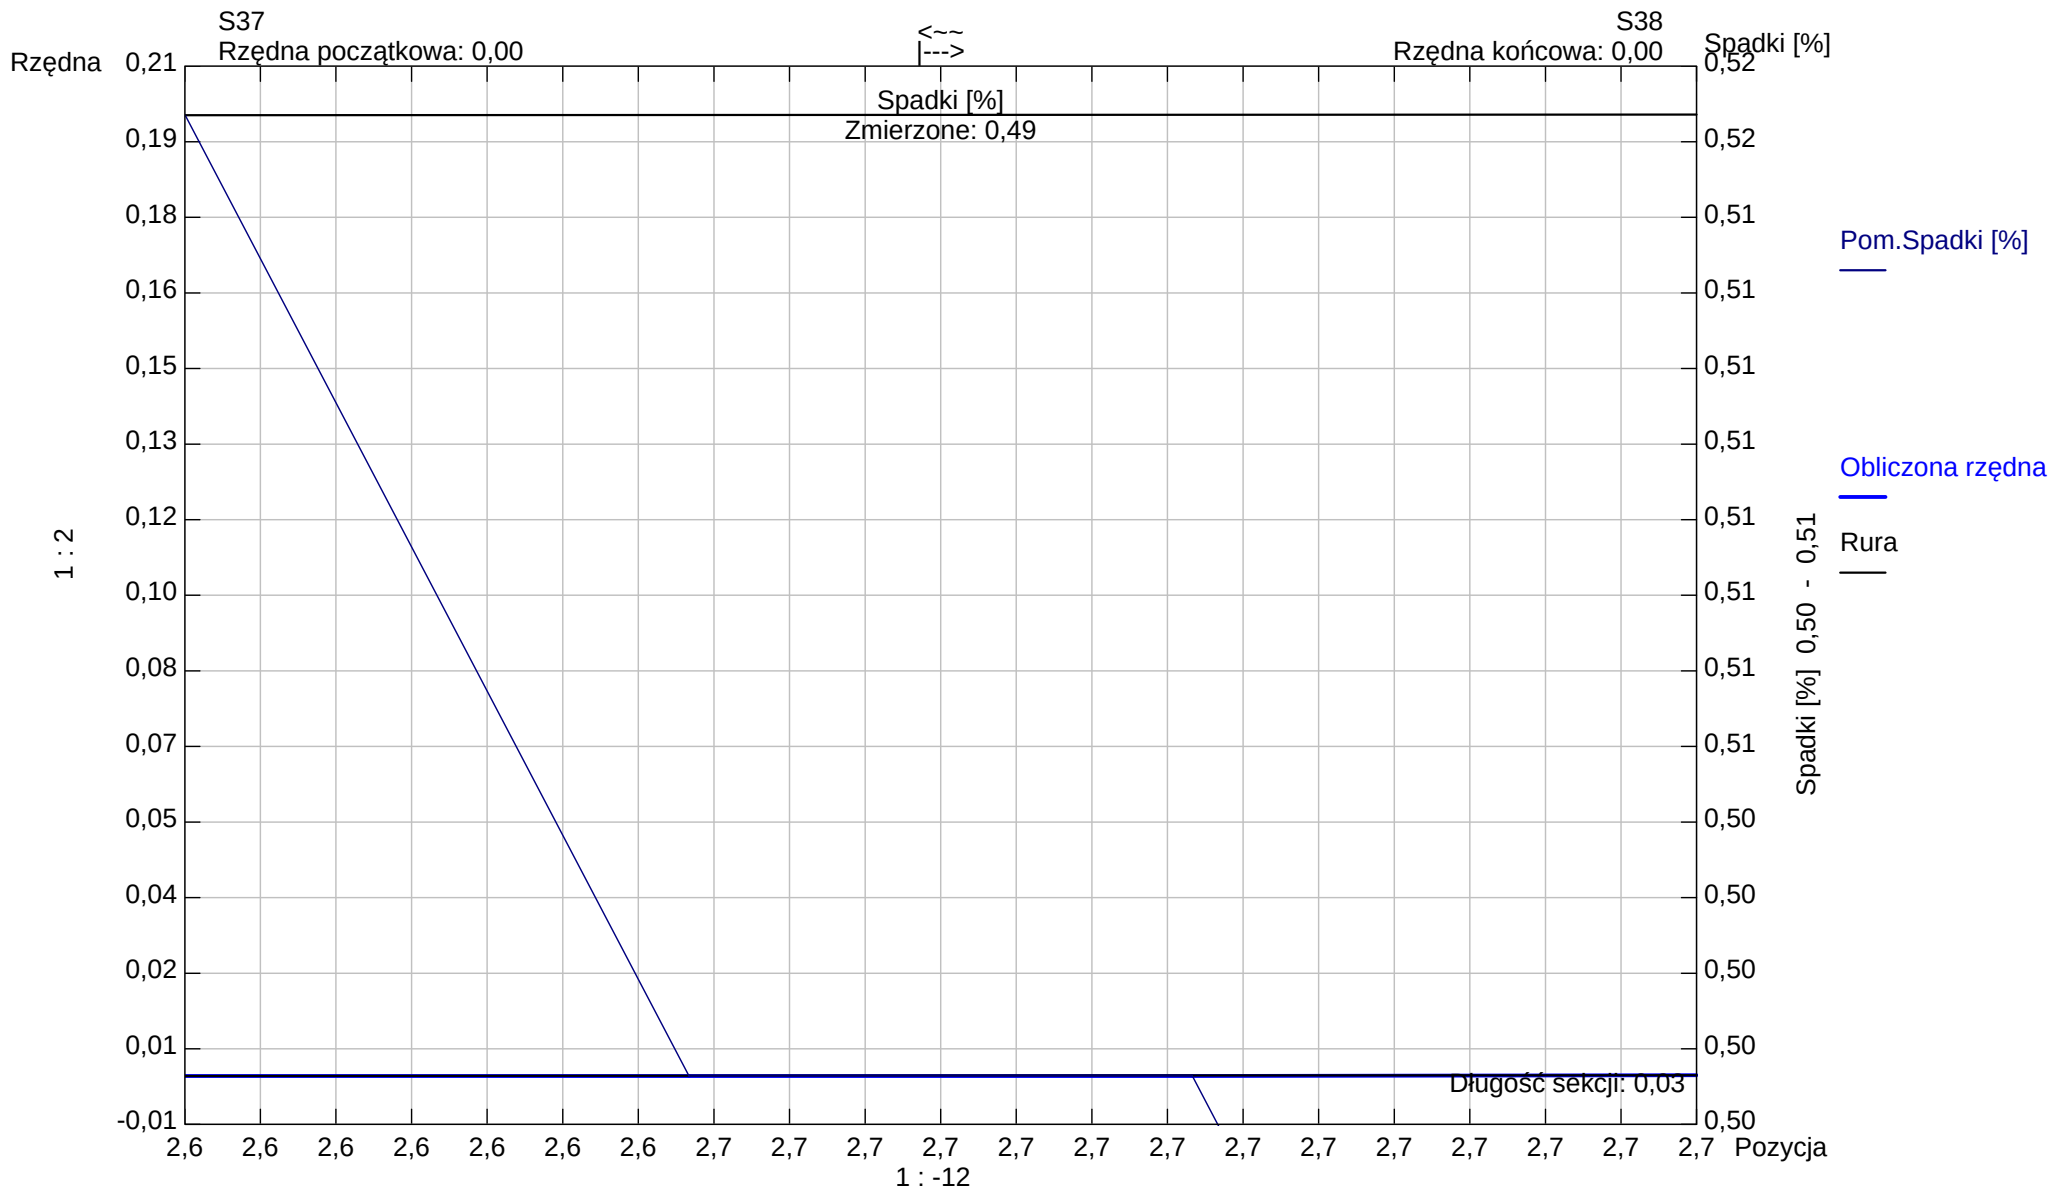

Kształt rury: Koło Wysokość rury: 200,00 Szerokość rury: 0,00

Aqua S.A.

Bielsko -Biała

Tel. Nr:

Fax Nr:

Email:


Raport z inspekcji / Inspekcja:: 1

Data: 2024-11-26	Praca nr:	Pogoda: sucho	Operator:	Numer sekcji: 58	Właściciel:
Obecny:	Pojazd:	Kamera: ipek rx 130	Nastawiać:	Wyczyszczone: Tak	Poziom:

Ulica od studni: ul.Warszawska 180	Mapa nr 1	Od studni: S37
Ulica do studni:	Mapa nr 2	Do studni: S38
Miasto: Bielsko-Biała	Wideo nr:	Długość sekcji: 9,35 m
Dzielnica:	Nośnik nr 1:	Długość rury:

Powód inspekcji: inspekcja kontrolna	Kształt: Koło
Rodzaj sekcji: Rura	Średnica/Wysokość: 200 mm
Rok ułożenia:	Materiał: PVC
Materiał okładziny:	Długość inspekcji:

Uwagi:

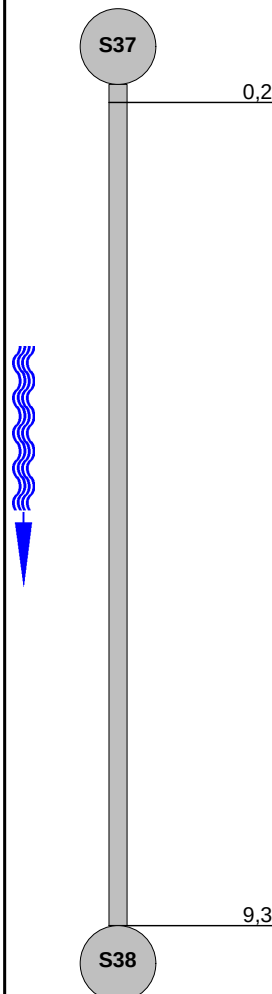1:84		Pozycja	Obserwacja	MPEG	Zdjęcie				
			Węzeł początkowy, Studzienka włączowa, S37	00:00:00	58_1A				
			Węzeł końcowy, Studzienka włączowa, S38	00:01:04	58_2A				
STR no def	STR peak	STR mean	STR total	STR grade	SER no def	SER peak	SER mean	SER total	SER grade

Zdjęcia z inspekcji / Inspekcja:: 1

Miasto: Bielsko-Biała	Ulica: ul.Warszawska 180	Data:	Numer sekcji: 58	Numer pracy:
---------------------------------	------------------------------------	-------	----------------------------	--------------



Zdjęcie: 58_1A, 00:00:00
0,2m, Węzeł początkowy, Studzienka włazowa, S37



Zdjęcie: 58_2A, 00:01:04
9,35m, Węzeł końcowy, Studzienka włazowa, S38

Sekcja: 58


Inspekcja: 1

Miasto: Bielsko-Biała

Ulica: ul.Warszawska 180

Data: 2024-11-26

Operator:

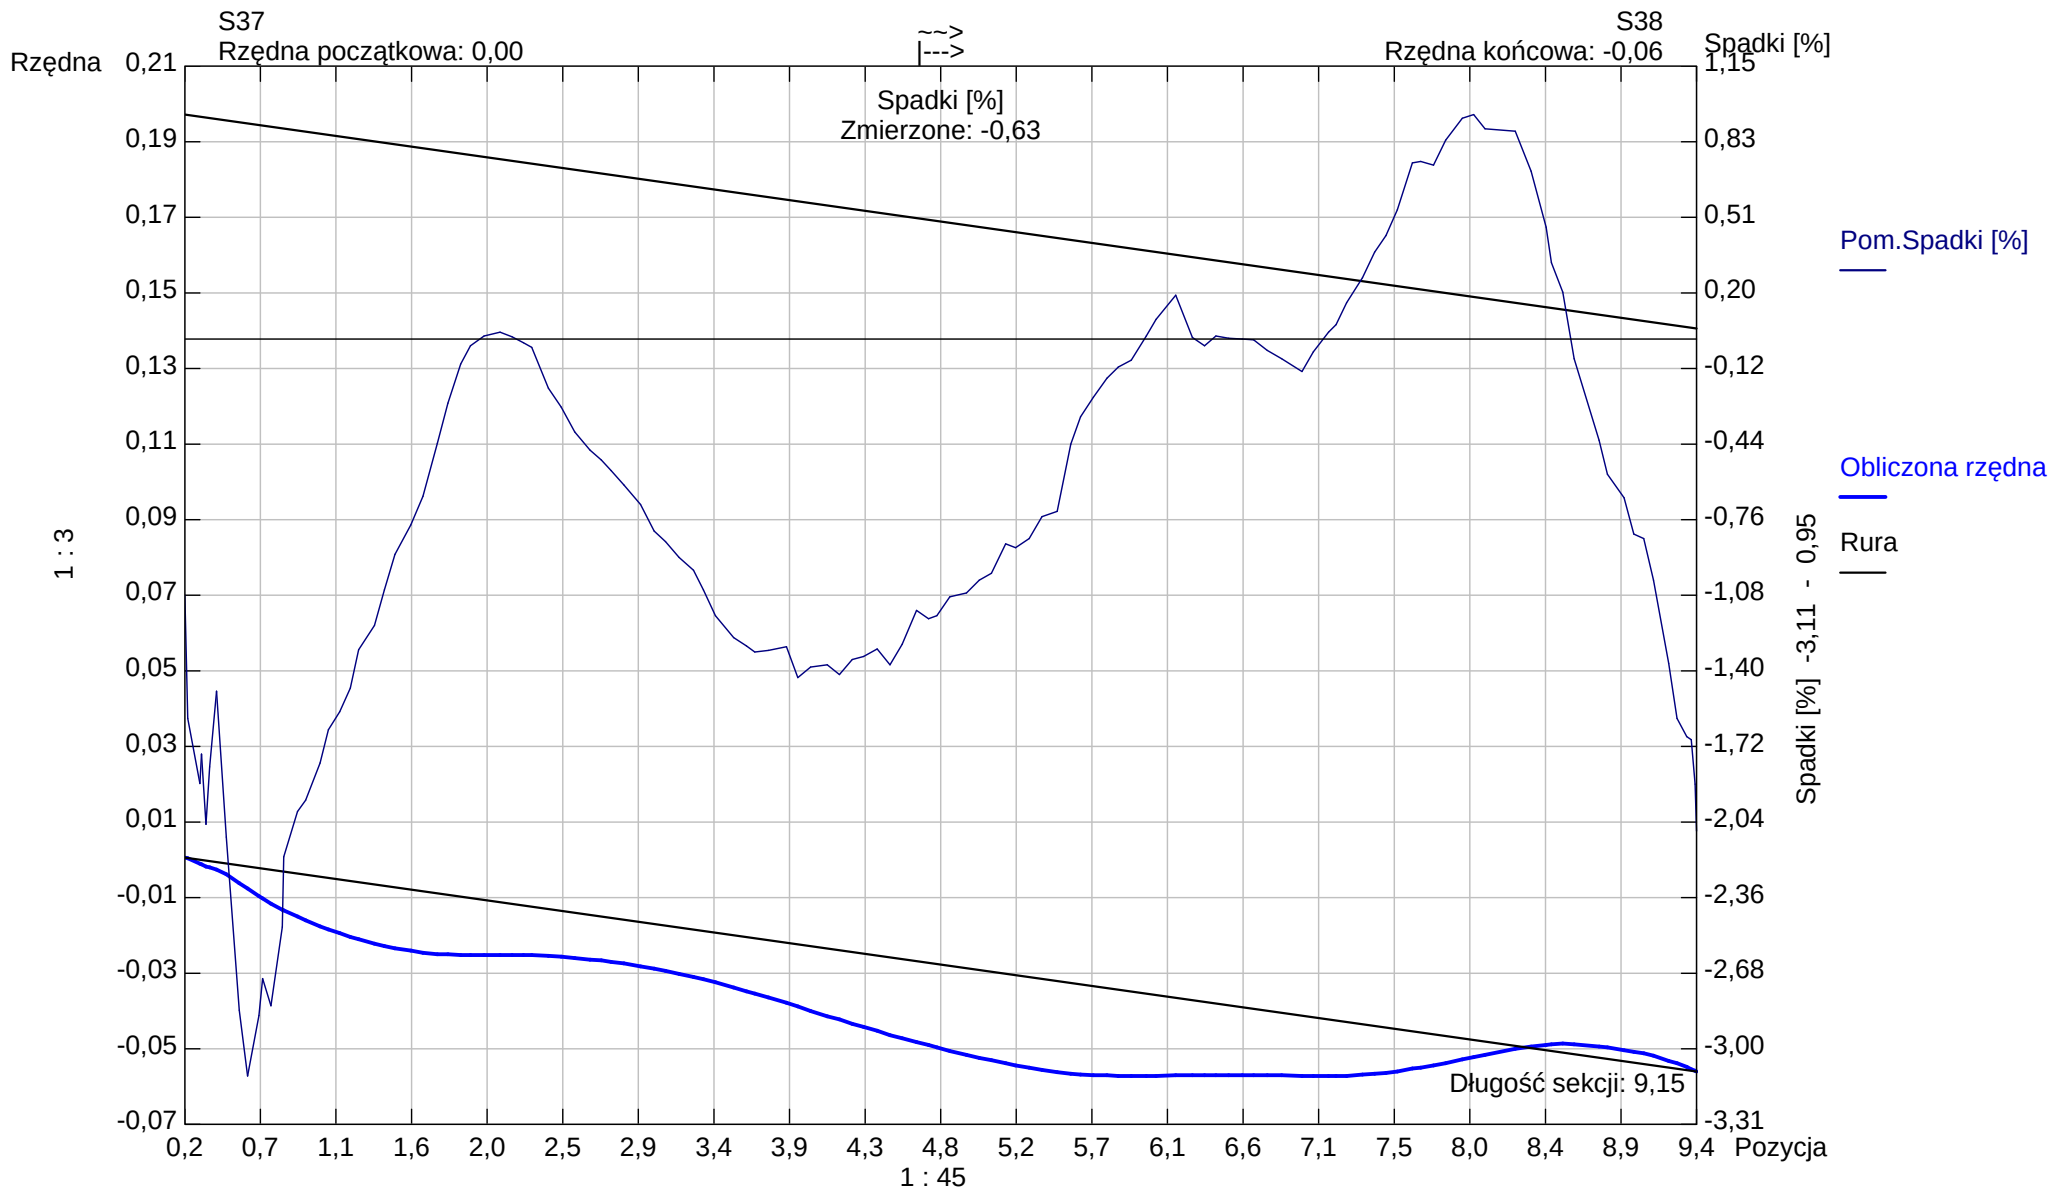

Kształt rury: Koło Wysokość rury: 200,00 Szerokość rury: 0,00

Aqua S.A.

Bielsko -Biała

Tel. Nr:

Fax Nr:

Email:


Raport z inspekcji / Inspekcja:: 1

Data: 2024-11-26	Praca nr:	Pogoda: sucho	Operator:	Numer sekcji: 59	Właściciel:
Obecny:	Pojazd:	Kamera: ipek rx 130	Nastawiać:	Wyczyszczone: Tak	Poziom:

Ulica od studni: ul.Warszawska 180	Mapa nr 1	Od studni: S33
Ulica do studni:	Mapa nr 2	Do studni: S32
Miasto: Bielsko-Biała	Wideo nr:	Długość sekcji: 34,63 m
Dzielnica:	Nośnik nr 1:	Długość rury:

Powód inspekcji: inspekcja kontrolna	Kształt: Koło
Rodzaj sekcji: Rura	Średnica/Wysokość: 200 mm
Rok ułożenia:	Materiał: PVC
Materiał okładziny:	Długość inspekcji:

Uwagi:

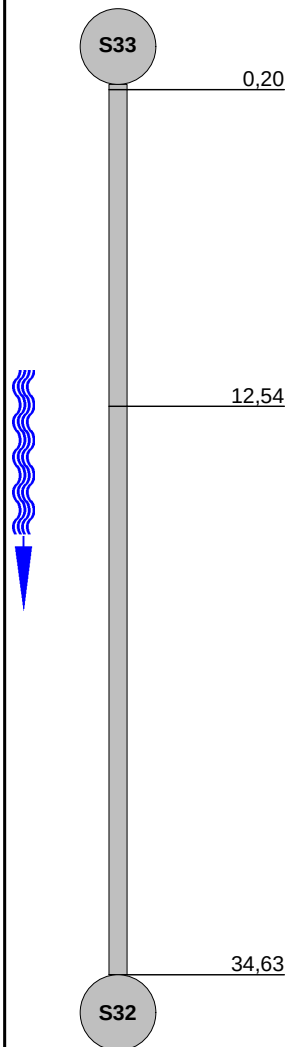1:294	Pozycja	Obserwacja	MPEG	Zdjęcie					
									
	0,20	Węzeł początkowy, Studzienka włączowa, S33	00:00:00	59_1A					
	12,54	Zdjęcie ogólne, od 12 do 2 godz.	00:01:08	59_2A, 59_2B					
	34,63	Węzeł końcowy, Studzienka włączowa, S32	00:03:27	59_3A					
STR no def	STR peak	STR mean	STR total	STR grade	SER no def	SER peak	SER mean	SER total	SER grade

Zdjęcia z inspekcji / Inspekcja:: 1

Miasto: Bielsko-Biała	Ulica: ul.Warszawska 180	Data:	Numer sekcji: 59	Numer pracy:
---------------------------------	------------------------------------	-------	----------------------------	--------------



Zdjęcie: 59_1A, 00:00:00
0,2m, Węzeł początkowy, Studzienka włazowa, S33



Zdjęcie: 59_2A, 00:01:08
12,54m, Zdjęcie ogólne, od 12 do 2 godz.



Zdjęcie: 59_2B, 00:01:08
12,54m, Zdjęcie ogólne, od 12 do 2 godz.



Zdjęcie: 59_3A, 00:03:27
34,63m, Węzeł końcowy, Studzienka włazowa, S32

Sekcja: 59


Inspekcja: 1

Data: 2024-11-26

Operator:

Miasto: Bielsko-Biała

Ulica: ul.Warszawska 180

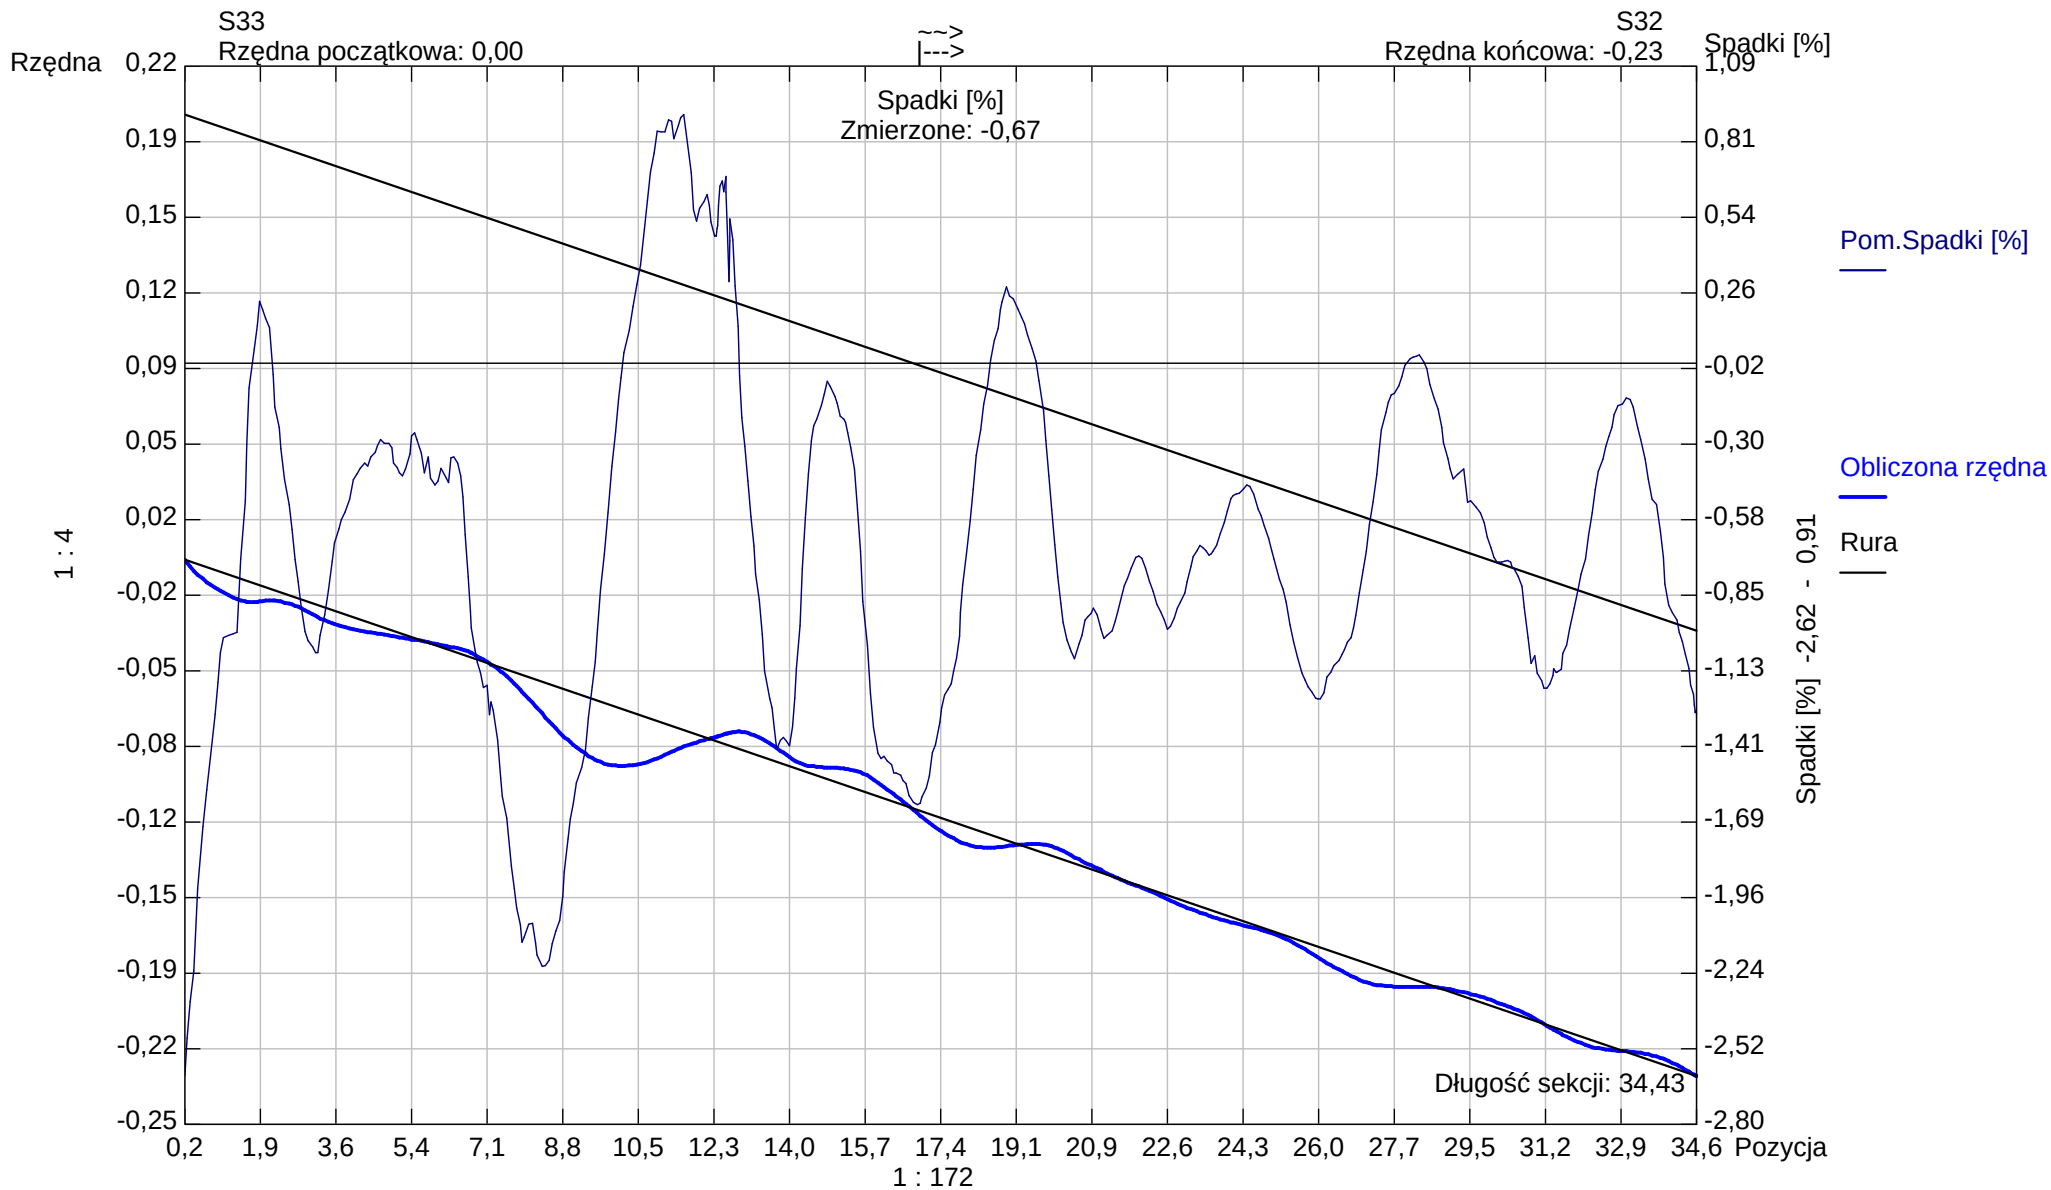

Kształt rury: Koło Wysokość rury: 200,00 Szerokość rury: 0,00

Aqua S.A.

Bielsko - Biała

Tel. Nr:

Fax Nr:

Email:

Raport z inspekcji / Inspekcja:: 1

Data: 2024-11-26	Praca nr:	Pogoda: sucho	Operator:	Numer sekcji: 60	Właściciel:
Obecny:	Pojazd:	Kamera: ipek rx 130	Nastawiać:	Wyczyszczone: Tak	Poziom:

Ulica od studni: ul.Warszawska 180	Mapa nr 1	Od studni: S32
Ulica do studni:	Mapa nr 2	Do studni: S31
Miasto: Bielsko-Biała	Wideo nr:	Długość sekcji: 22,25 m
Dzielnica:	Nośnik nr 1:	Długość rury:

Powód inspekcji: inspekcja kontrolna	Kształt: Koło
Rodzaj sekcji: Rura	Średnica/Wysokość: 200 mm
Rok ułożenia:	Materiał: PVC
Materiał okładziny:	Długość inspekcji:

Uwagi:

1:196	Pozycja	Obserwacja	MPEG	Zdjęcie
S32 0,20 <				

Zdjęcia z inspekcji / Inspekcja:: 1

Miasto: Bielsko-Biała	Ulica: ul.Warszawska 180	Data:	Numer sekcji: 60	Numer pracy:
---------------------------------	------------------------------------	-------	----------------------------	--------------



Zdjęcie: 60_1A, 00:00:00
0,2m, Węzeł początkowy, Studzienka włączowa, S32




Zdjęcie: 60_2A, 00:02:06
22,25m, Węzeł końcowy, Studzienka włączowa, S31

Sekcja: 60
Miasto: Bielsko-Biała

Inspekcja: 1
Ulica: ul.Warszawska 180

Data: 2024-11-26

Operator:

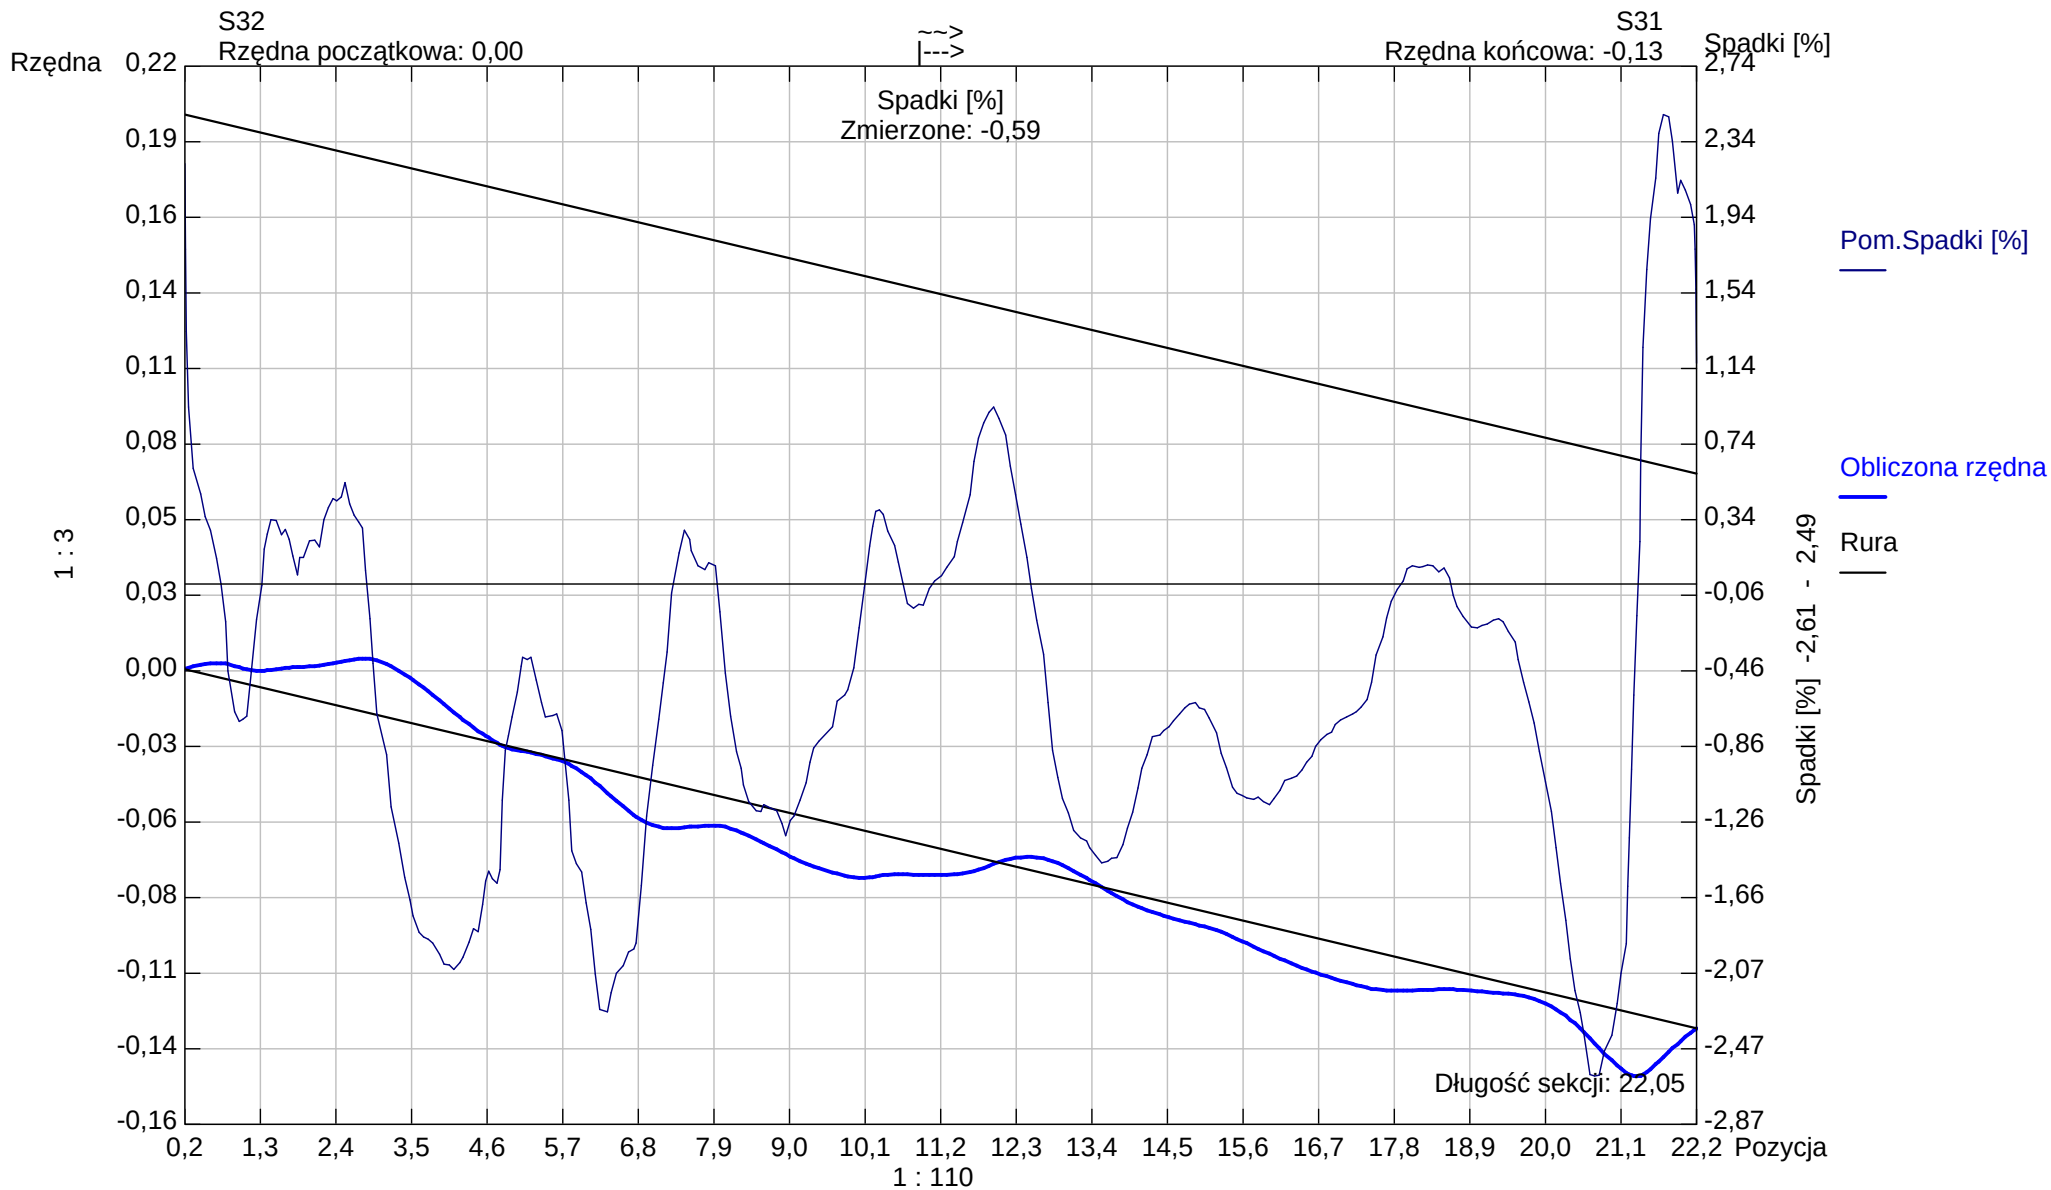

Kształt rury: Koło Wysokość rury: 200,00 Szerokość rury: 0,00

Aqua S.A.

Bielsko -Biała
Tel. Nr:
Fax Nr:
Email:


Raport z inspekcji / Inspekcja:: 1

Data: 2024-11-26	Praca nr:	Pogoda: sucho	Operator:	Numer sekcji: 61	Właściciel:
Obecny:	Pojazd:	Kamera: ipek rx 130	Nastawiać:	Wyczyszczone: Tak	Poziom:

Ulica od studni: ul.Warszawska 180	Mapa nr 1	Od studni: S33
Ulica do studni:	Mapa nr 2	Do studni: S34
Miasto: Bielsko-Biała	Wideo nr:	Długość sekcji: 4,90 m
Dzielnica:	Nośnik nr 1:	Długość rury:

Powód inspekcji: inspekcja kontrolna	Kształt: Koło
Rodzaj sekcji: Rura	Średnica/Wysokość: 200 mm
Rok ułożenia:	Materiał: PVC
Materiał okładziny:	Długosc inspekcji:

Uwagi:

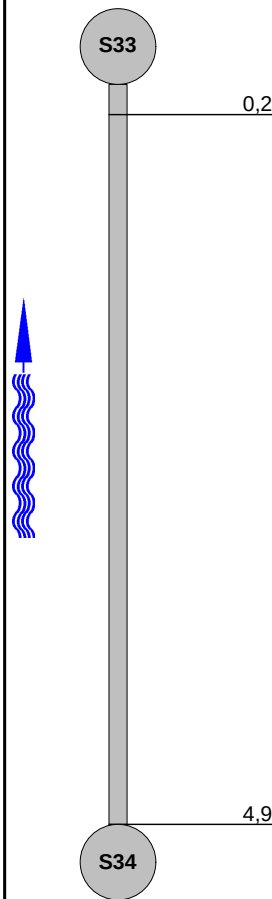1:50	Pozycja	Obserwacja	MPEG	Zdjęcie					
		Węzeł początkowy, Studzienka włączowa, S33	00:00:00	61_1A					
		Węzeł końcowy, Studzienka włączowa, S34	00:00:36	61_2A					
STR no def	STR peak	STR mean	STR total	STR grade	SER no def	SER peak	SER mean	SER total	SER grade

Zdjęcia z inspekcji / Inspekcja:: 1

Miasto: Bielsko-Biała	Ulica: ul.Warszawska 180	Data:	Numer sekcji: 61	Numer pracy:
---------------------------------	------------------------------------	-------	----------------------------	--------------



Zdjęcie: 61_1A, 00:00:00
0,2m, Węzeł początkowy, Studzienka włazowa, S33



Zdjęcie: 61_2A, 00:00:36
4,9m, Węzeł końcowy, Studzienka włazowa, S34

Sekcja: 61


Inspekcja: 1

Miasto: Bielsko-Biała

Ulica: ul.Warszawska 180

Data: 2024-11-26

Operator:

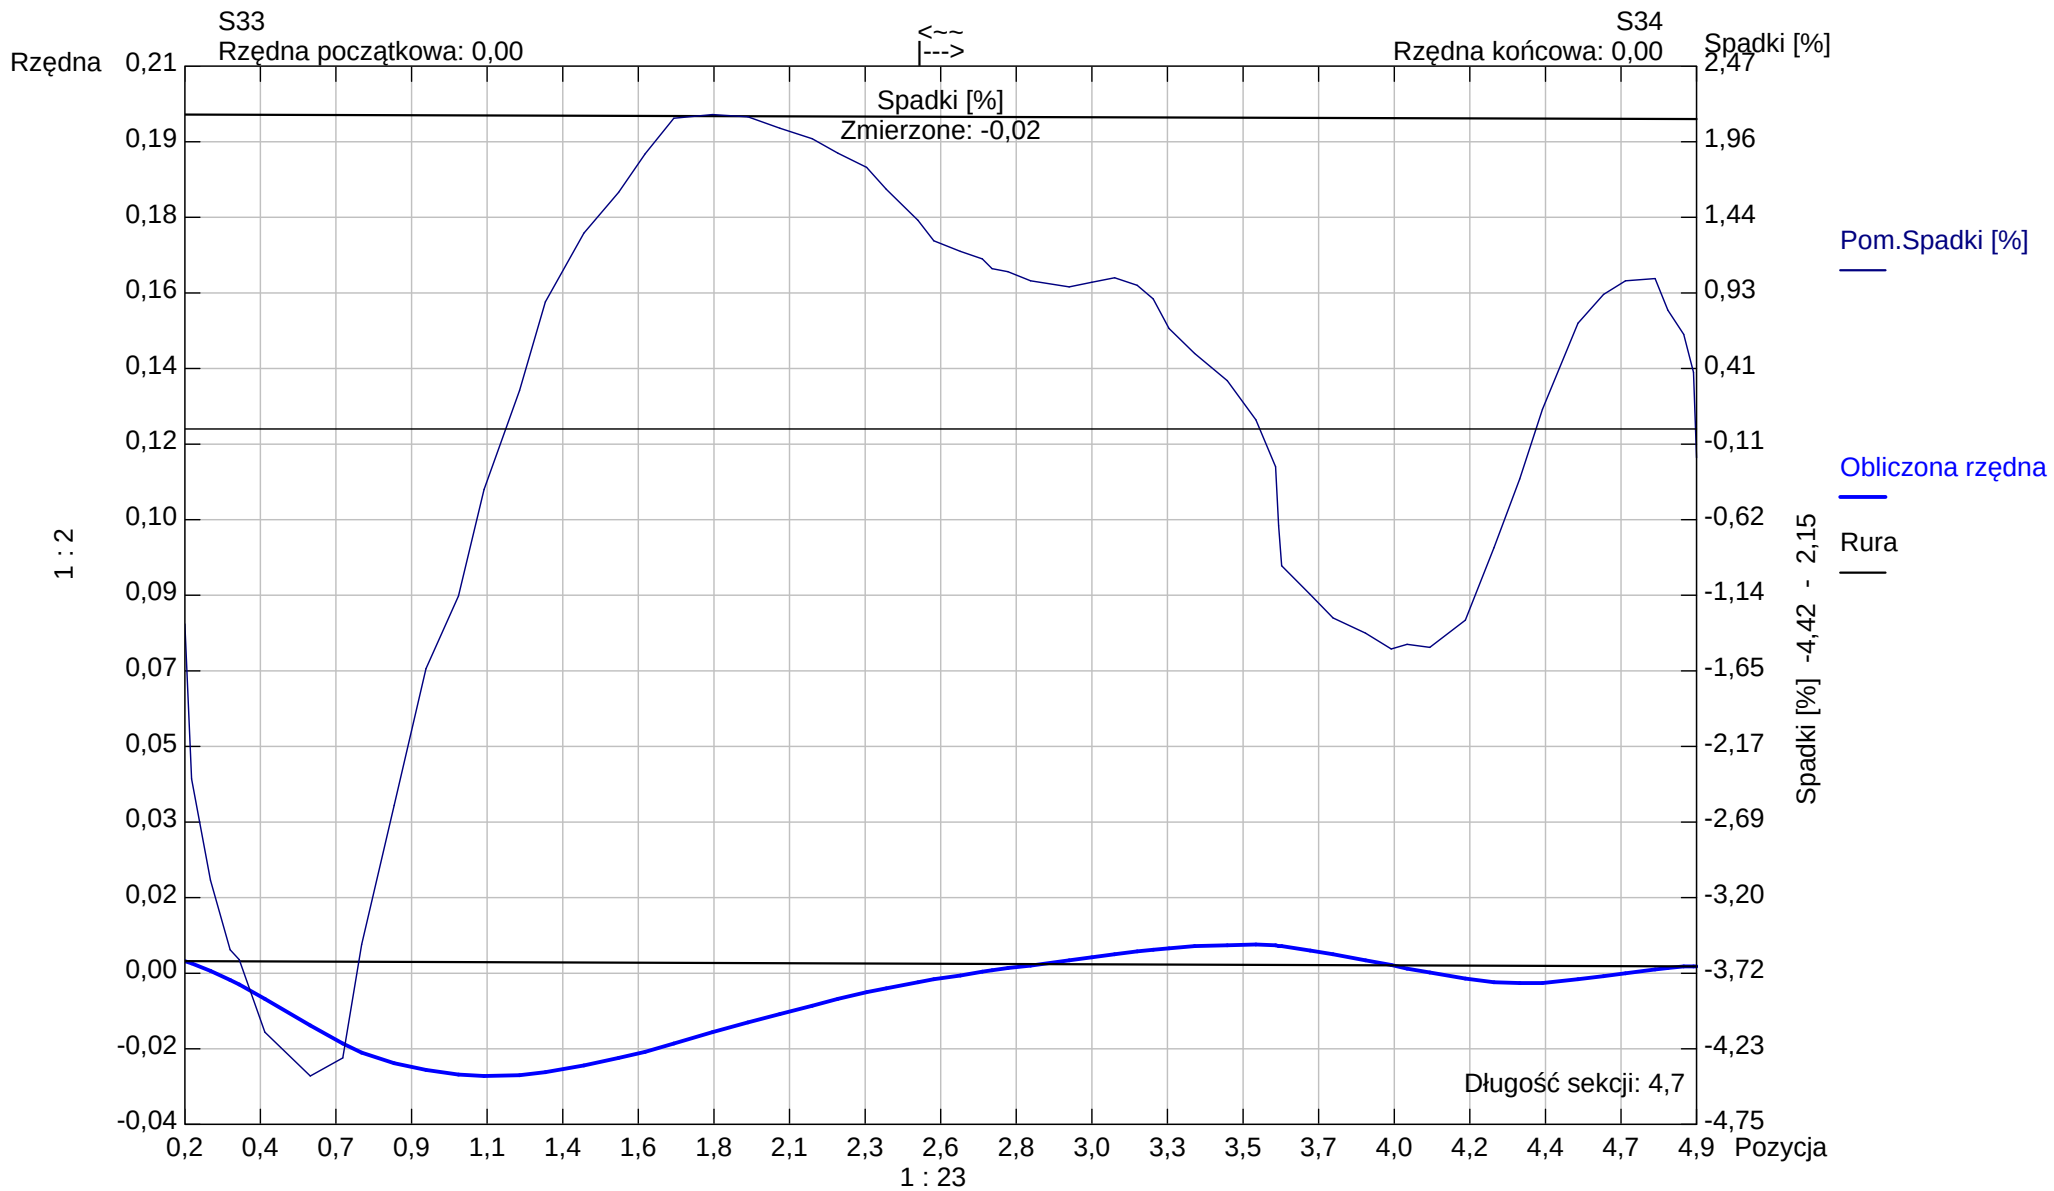

Kształt rury: Koło Wysokość rury: 200,00 Szerokość rury: 0,00

Aqua S.A.

Bielsko -Biała

Tel. Nr:

Fax Nr:

Email:

Raport z inspekcji / Inspekcja:: 1

Data: 2024-11-26	Praca nr:	Pogoda: sucho	Operator:	Numer sekcji: 62	Właściciel:
Obecny:	Pojazd:	Kamera: ipek rx 130	Nastawiać:	Wyczyszczone: Tak	Poziom:

Ulica od studni:	ul. Warszawska 180	Mapa nr 1	Od studni:	S31
Ulica do studni:		Mapa nr 2	Do studni:	S30
Miasto:	Bielsko-Biała	Wideo nr:	Długość sekcji:	19,21 m
Dzielnica:		Nośnik nr 1:	Długość rury:	
Powód inspekcji:	inspekcja kontrolna	Kształt:	Koło	
Rodzaj sekcji:	Rura	Średnica/Wysokość:	200 mm	
Rok ułożenia:		Materiał:	PVC	
Materiał okładziny:		Długość inspekcji:		

Uwagi:

1:168

Pozycja

Obserwacja

MPEG

Zdjęcie

S31

0,20

Węzeł początkowy, Studzienka włączowa, S31

00:00:00

62_1A

S30

19,21

Węzeł końcowy, Studzienka włączowa, S30

00:01:58

62_2A

STR no def

STR peak

STR mean

STR total

STR grade

SER no def

SER peak


SER mean

SER total

SER grade

Zdjęcia z inspekcji / Inspekcja:: 1

Miasto: Bielsko-Biała	Ulica: ul.Warszawska 180	Data:	Numer sekcji: 62	Numer pracy:
---------------------------------	------------------------------------	-------	----------------------------	--------------

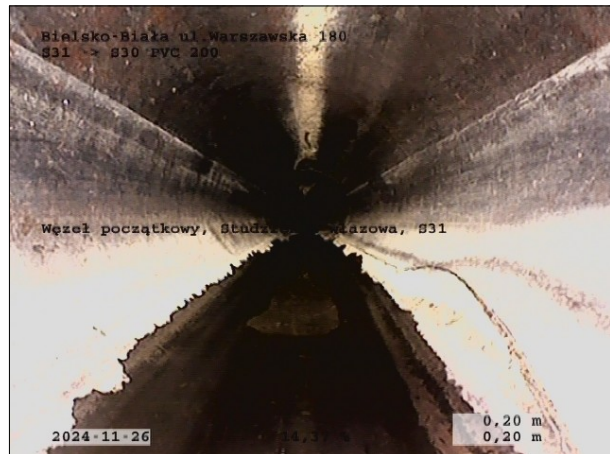

Zdjęcie: 62_1A, 00:00:00
0,2m, Węzeł początkowy, Studzienka włączowa, S31




Zdjęcie: 62_2A, 00:01:58
19,21m, Węzeł końcowy, Studzienka włączowa, S30

Sekcja: 62
Miasto: Bielsko-Biała

Inspekcja: 1
Ulica: ul.Warszawska 180

Data: 2024-11-26

Operator:

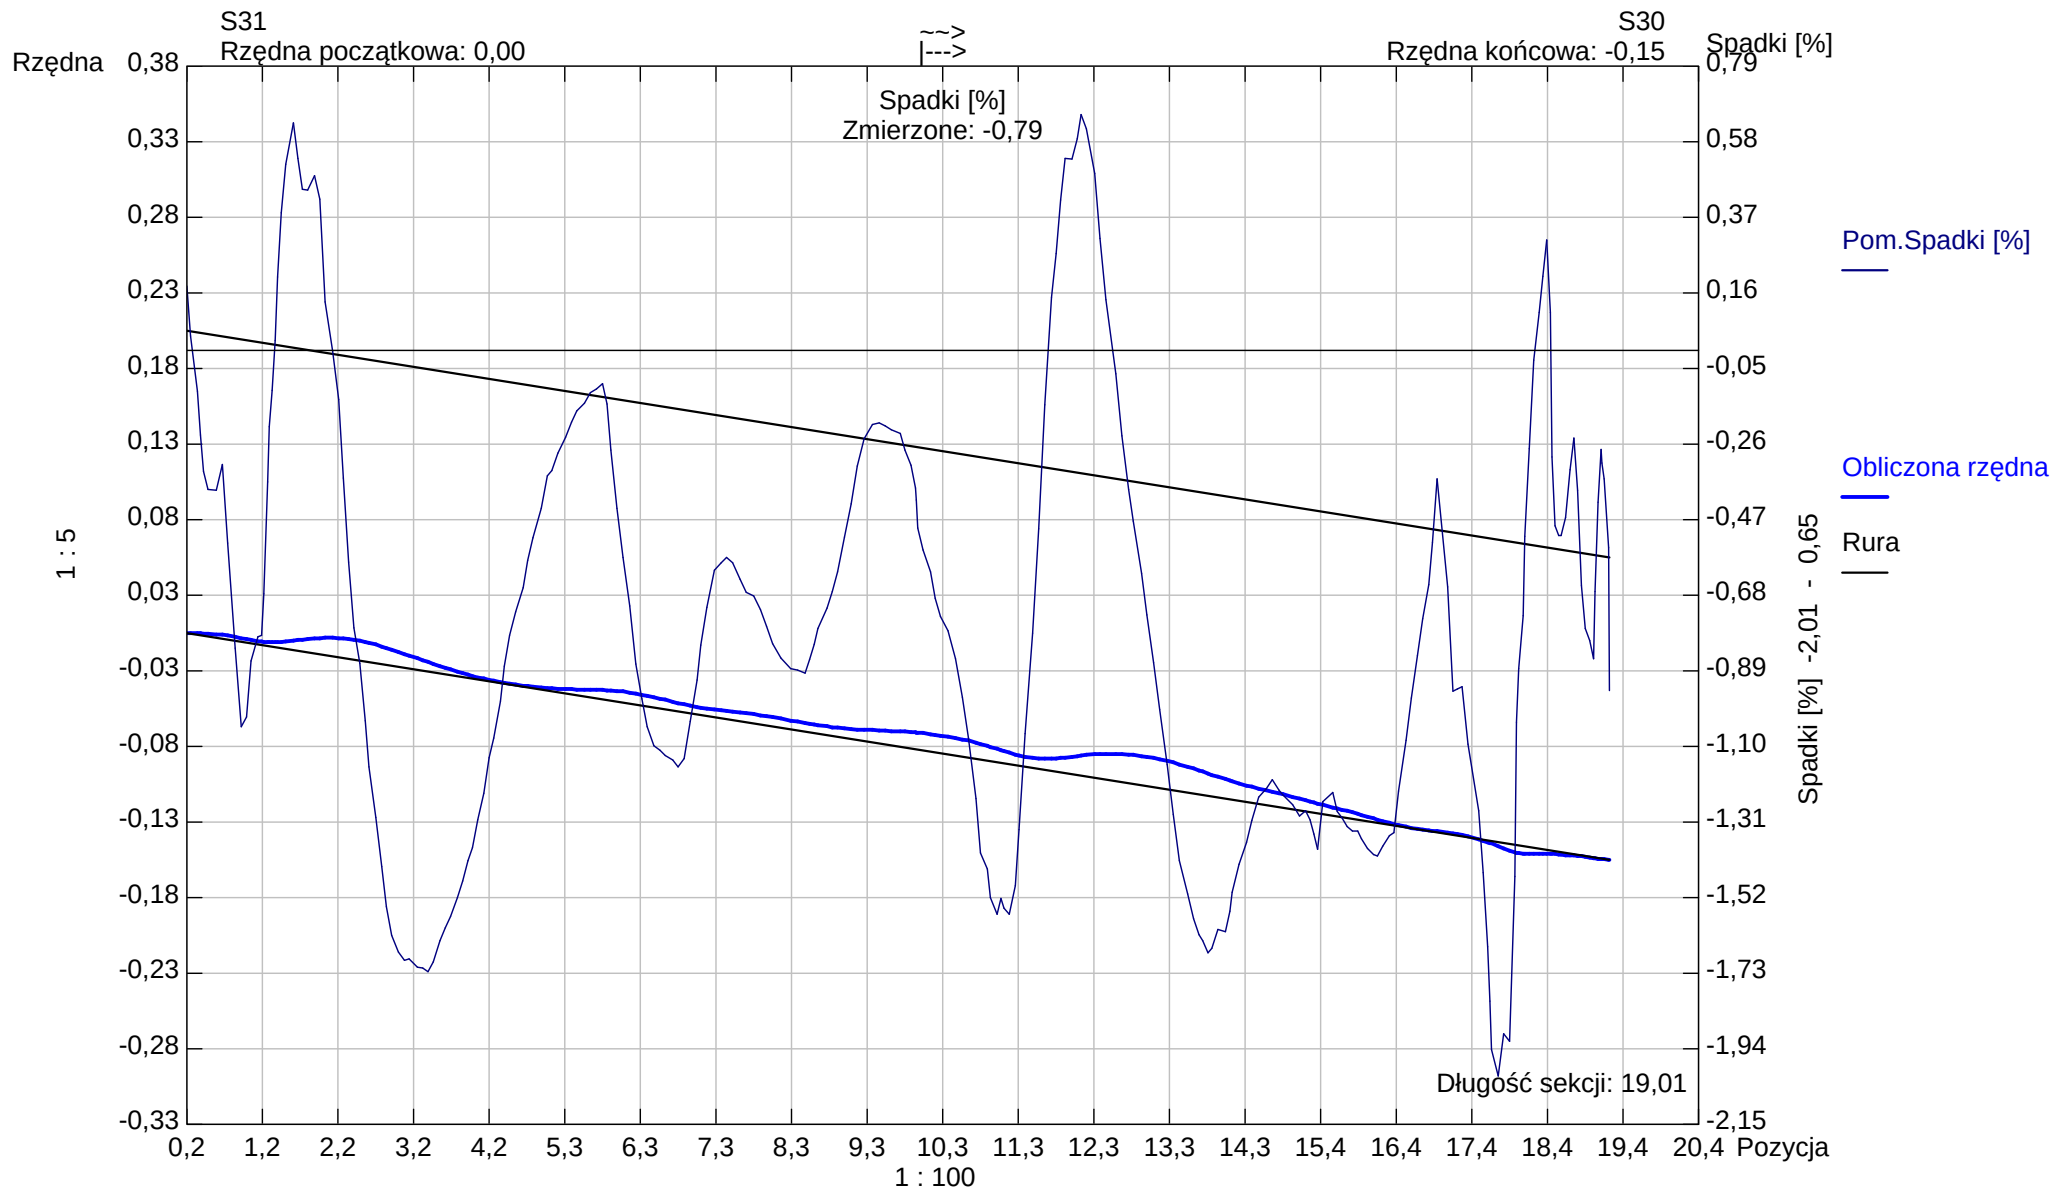

Kształt rury: Koło Wysokość rury: 200,00 Szerokość rury: 0,00

Aqua S.A.

Bielsko - Biała

Tel. Nr:

Fax Nr:

Email:


Raport z inspekcji / Inspekcja:: 1

Data: 2024-11-26	Praca nr:	Pogoda: sucho	Operator:	Numer sekcji: 63	Właściciel:
Obecny:	Pojazd:	Kamera: ipek rx 130	Nastawiać:	Wyczyszczone: Tak	Poziom:

Ulica od studni: ul.Warszawska 180	Mapa nr 1	Od studni: S30
Ulica do studni:	Mapa nr 2	Do studni: S24
Miasto: Bielsko-Biała	Wideo nr:	Długość sekcji: 27,55 m
Dzielnica:	Nośnik nr 1:	Długość rury:


Powód inspekcji: inspekcja kontrolna	Kształt: Koło
Rodzaj sekcji: Rura	Średnica/Wysokość: 200 mm
Rok ułożenia:	Materiał: PVC
Materiał okładziny:	Długość inspekcji:

Uwagi:

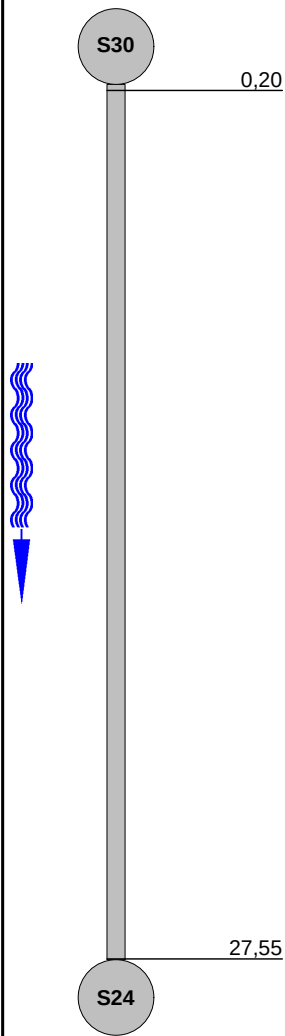1:238	Pozycja	Obserwacja	MPEG	Zdjęcie					
		Węzeł początkowy, Studzienka włączowa, S30	00:00:00	63_1A					
		Węzeł końcowy, Studzienka włączowa, S24	00:04:16	63_2A					
STR no def	STR peak	STR mean	STR total	STR grade	SER no def	SER peak	SER mean	SER total	SER grade

Zdjęcia z inspekcji / Inspekcja:: 1

Miasto: Bielsko-Biała	Ulica: ul.Warszawska 180	Data:	Numer sekcji: 63	Numer pracy:
---------------------------------	------------------------------------	-------	----------------------------	--------------

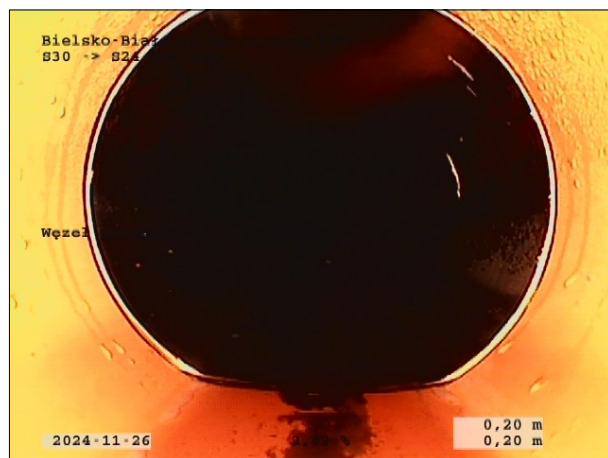

Zdjęcie: 63_1A, 00:00:00
0,2m, Węzeł początkowy, Studzienka włączowa, S30



Zdjęcie: 63_2A, 00:04:16
27,55m, Węzeł końcowy, Studzienka włączowa, S24

Sekcja: 63


Inspekcja: 1

Data: 2024-11-26

Operator:

Miasto: Bielsko-Biała

Ulica: ul.Warszawska 180

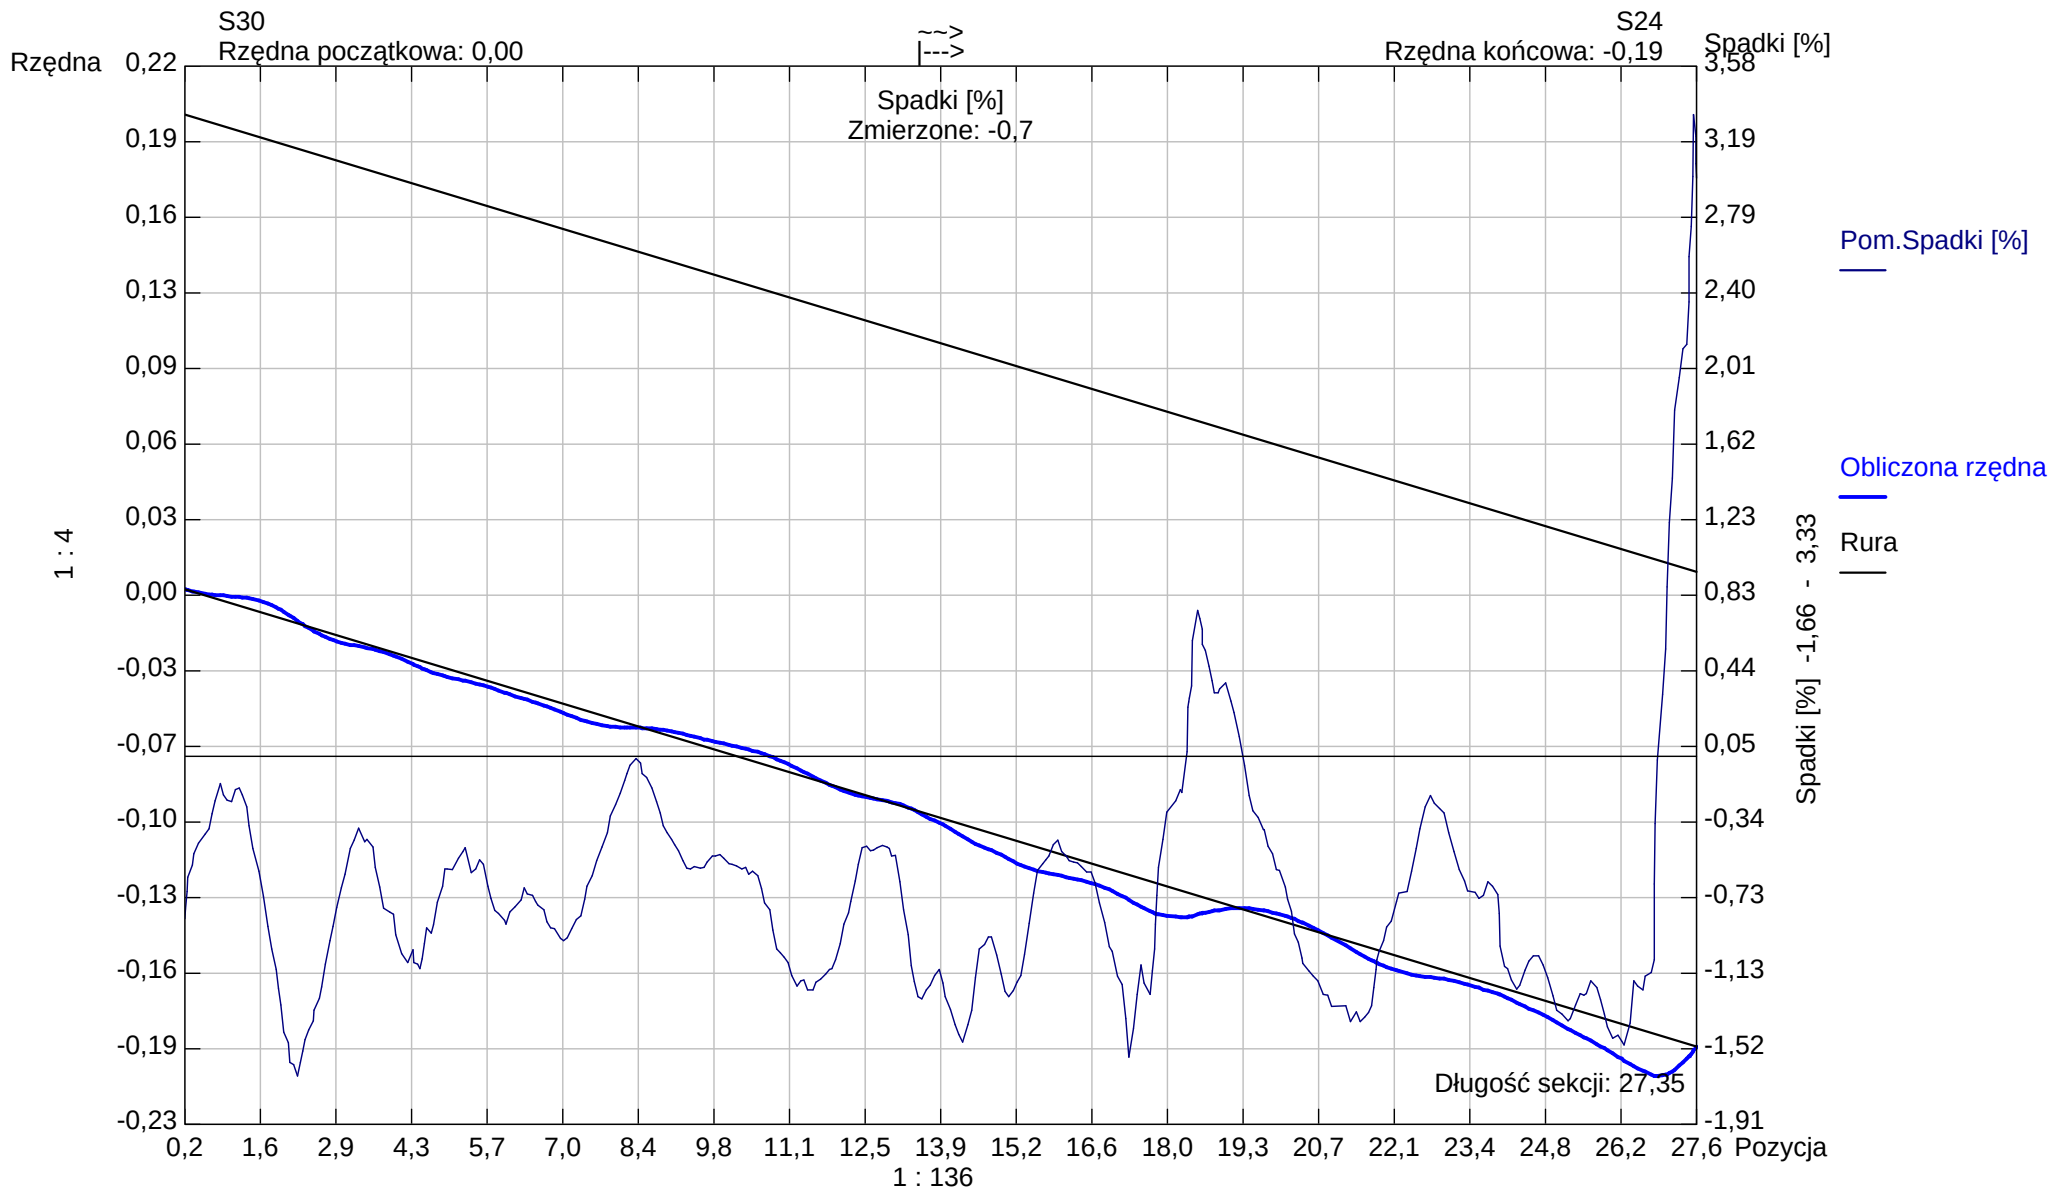

Kształt rury: Koło Wysokość rury: 200,00 Szerokość rury: 0,00