
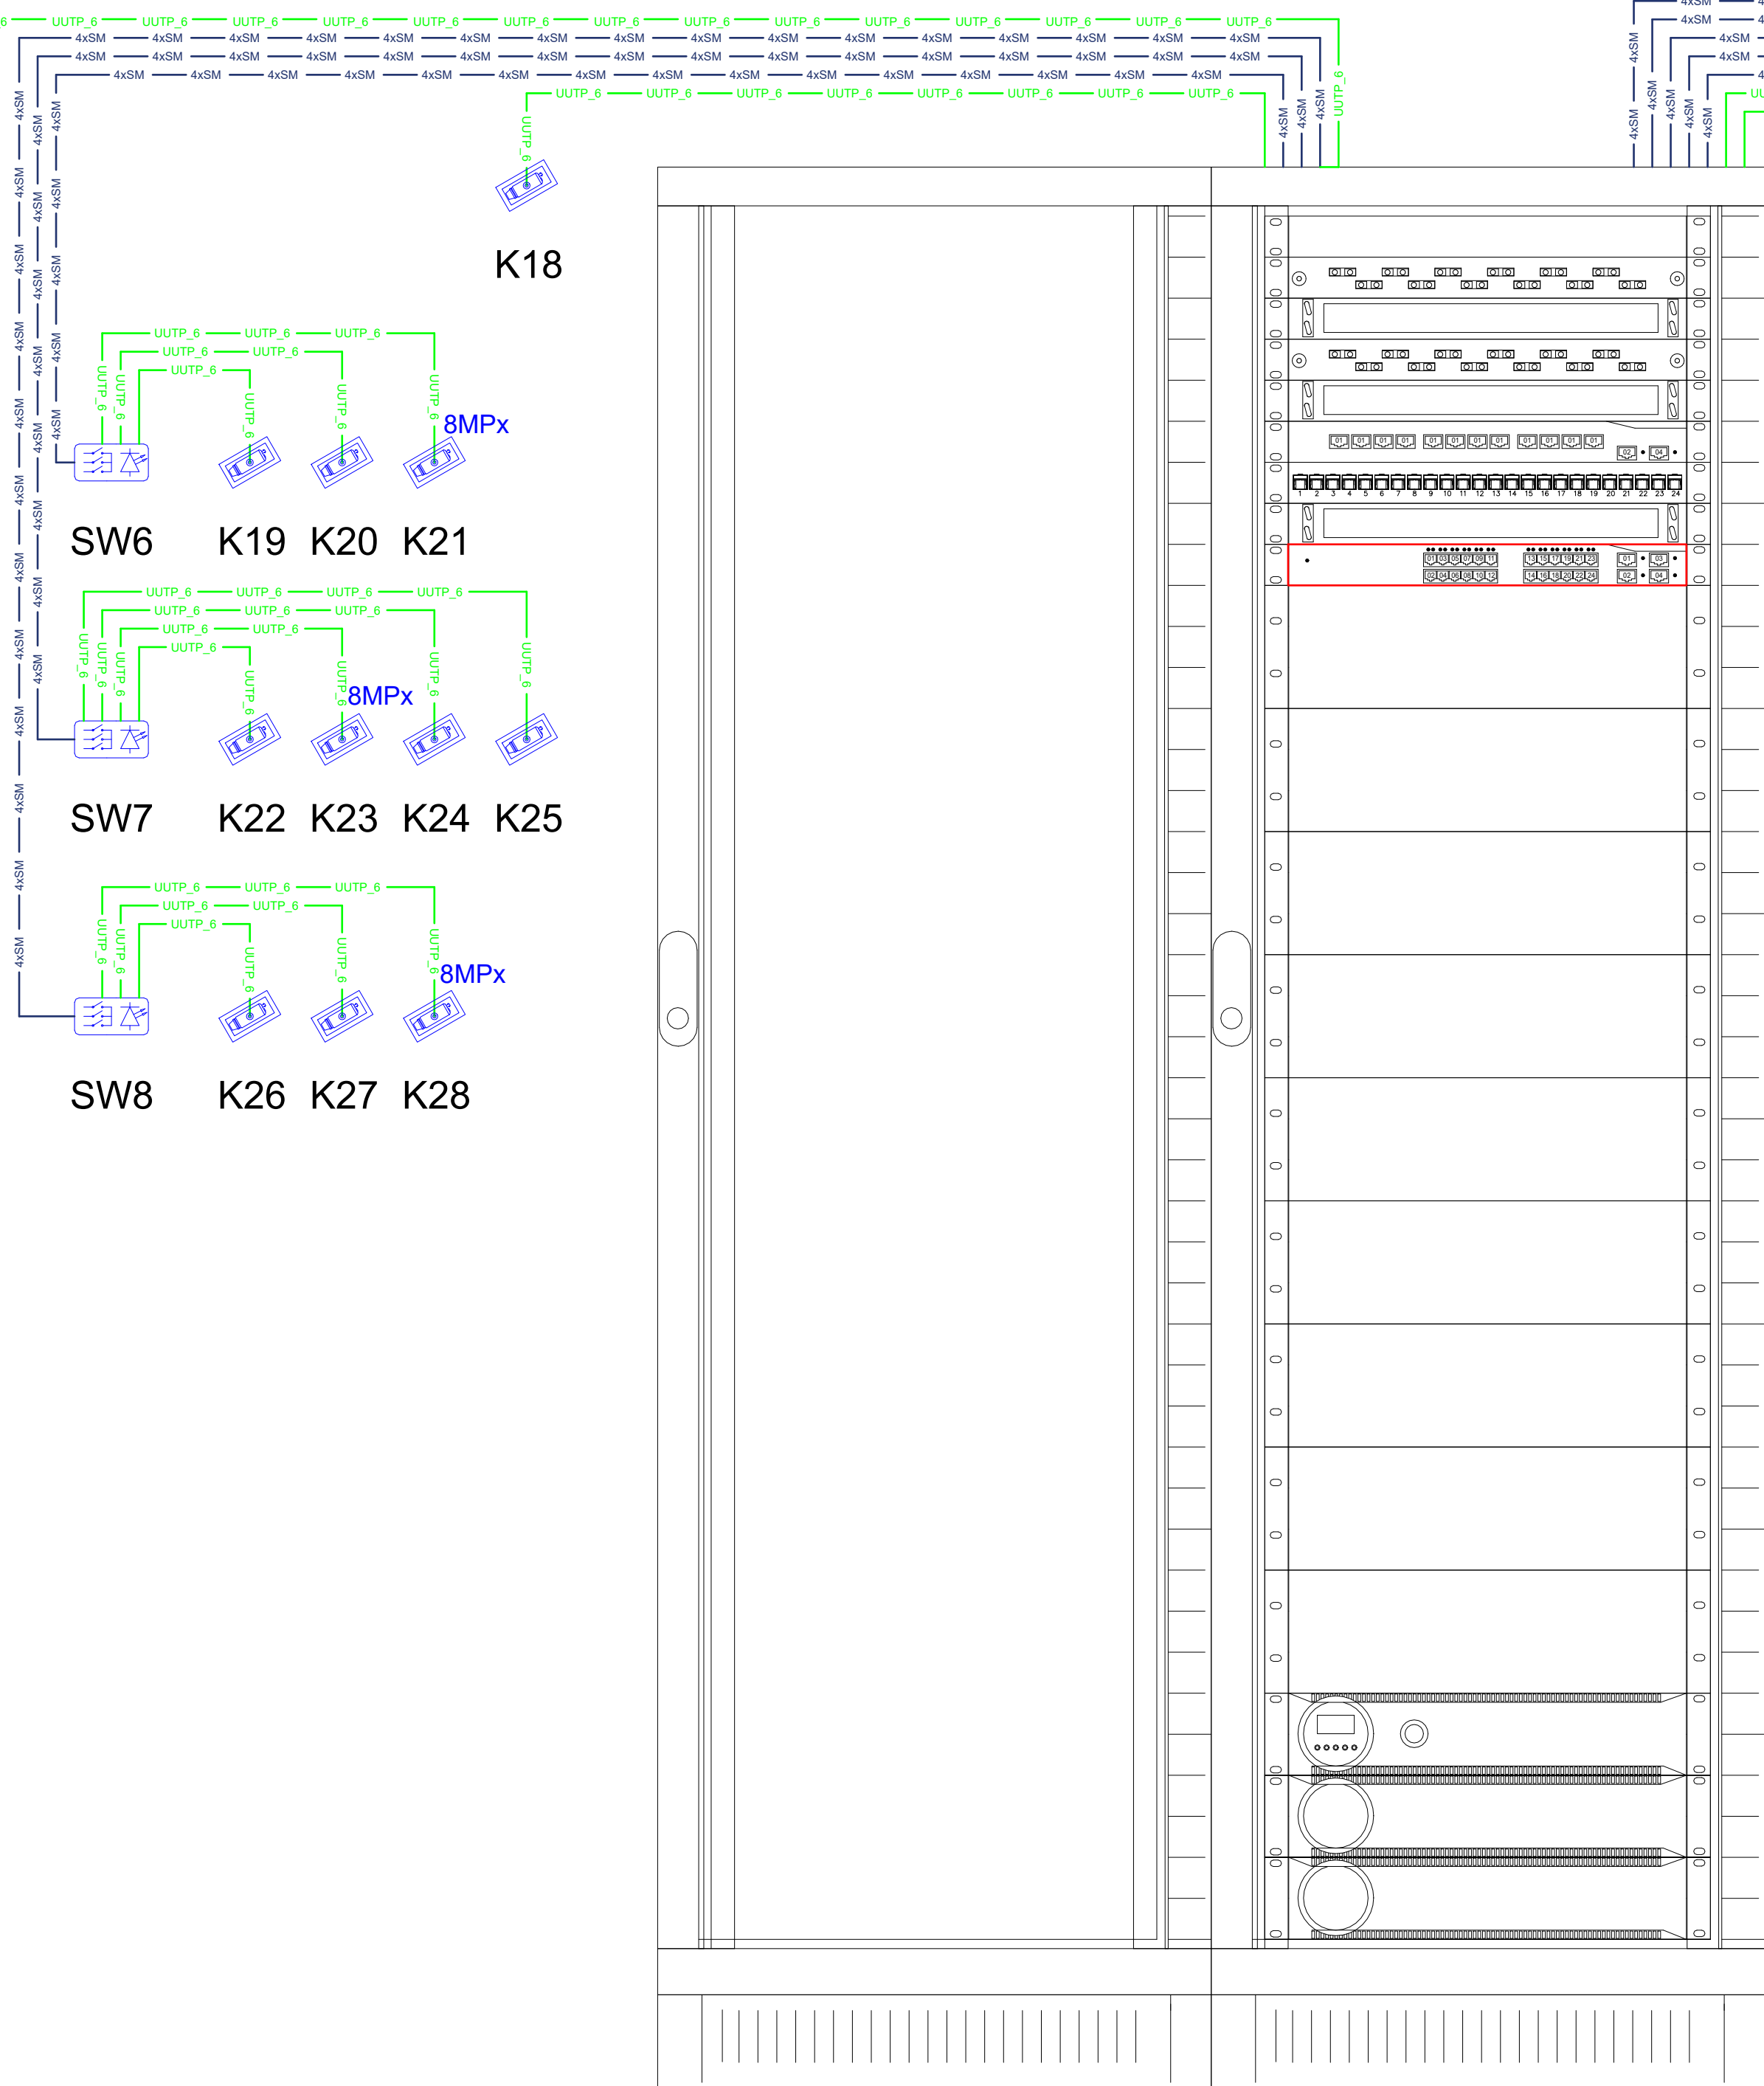


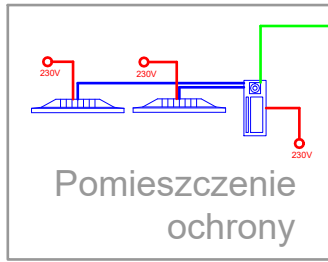

Legenda - telewizja przemysłowa (CCTV):

	Kamera zewnętrzna w obudowie kompaktowej
	Przełącznik sieciowy z zasilaczem buforowym
	Stacja komputerowa
	Monitor systemu CCTV
	Przełącznik sieciowy TL-SL2428P
	Przełącznik sieciowy TL-SX3016F
	Kabel / wiązka kabli światłowodowych 4xSM 9/125
	Kabel / wiązka kabli U/UTP kat.6 4x2x0,5
	Zasilacz UPS
	Zasilacz UPS moduł baterijny

PROJEKT:	PRZEBUDOWA BUDYNKU HANDLOWEGO BIELSKO-BIAŁA UL. WARSZAWSKA 180		
JEDNOSTKA PROJEKTUJĄCA:	DB PROJEKT Sp. z o.o. Ząbkowicka 24 / 2, 58-200 Dzierżoniów		
FAZA PROJEKTU:	STADIUM PROJEKTU:	BRANŻA:	DATA:
DPW	DOKUMENTACJA POWYKONAWCZA	INSTALACJE NISKOPRĄDOWE	12.2024
OPRACOWUJĄCY:	Imię i Nazwisko	Nr uprawnień	Podpis
OPRACOWUJĄCY:	Robert Jopek		
OPRACOWUJĄCY:	Łukasz Neuberg		
OPRACOWUJĄCY:	Mateusz Lichoń		
TYTUŁ RYSUNKU:	CCTV - Schemat blokowy		SKALA:
			NR RYS.: E.NP.CCTV.R01