
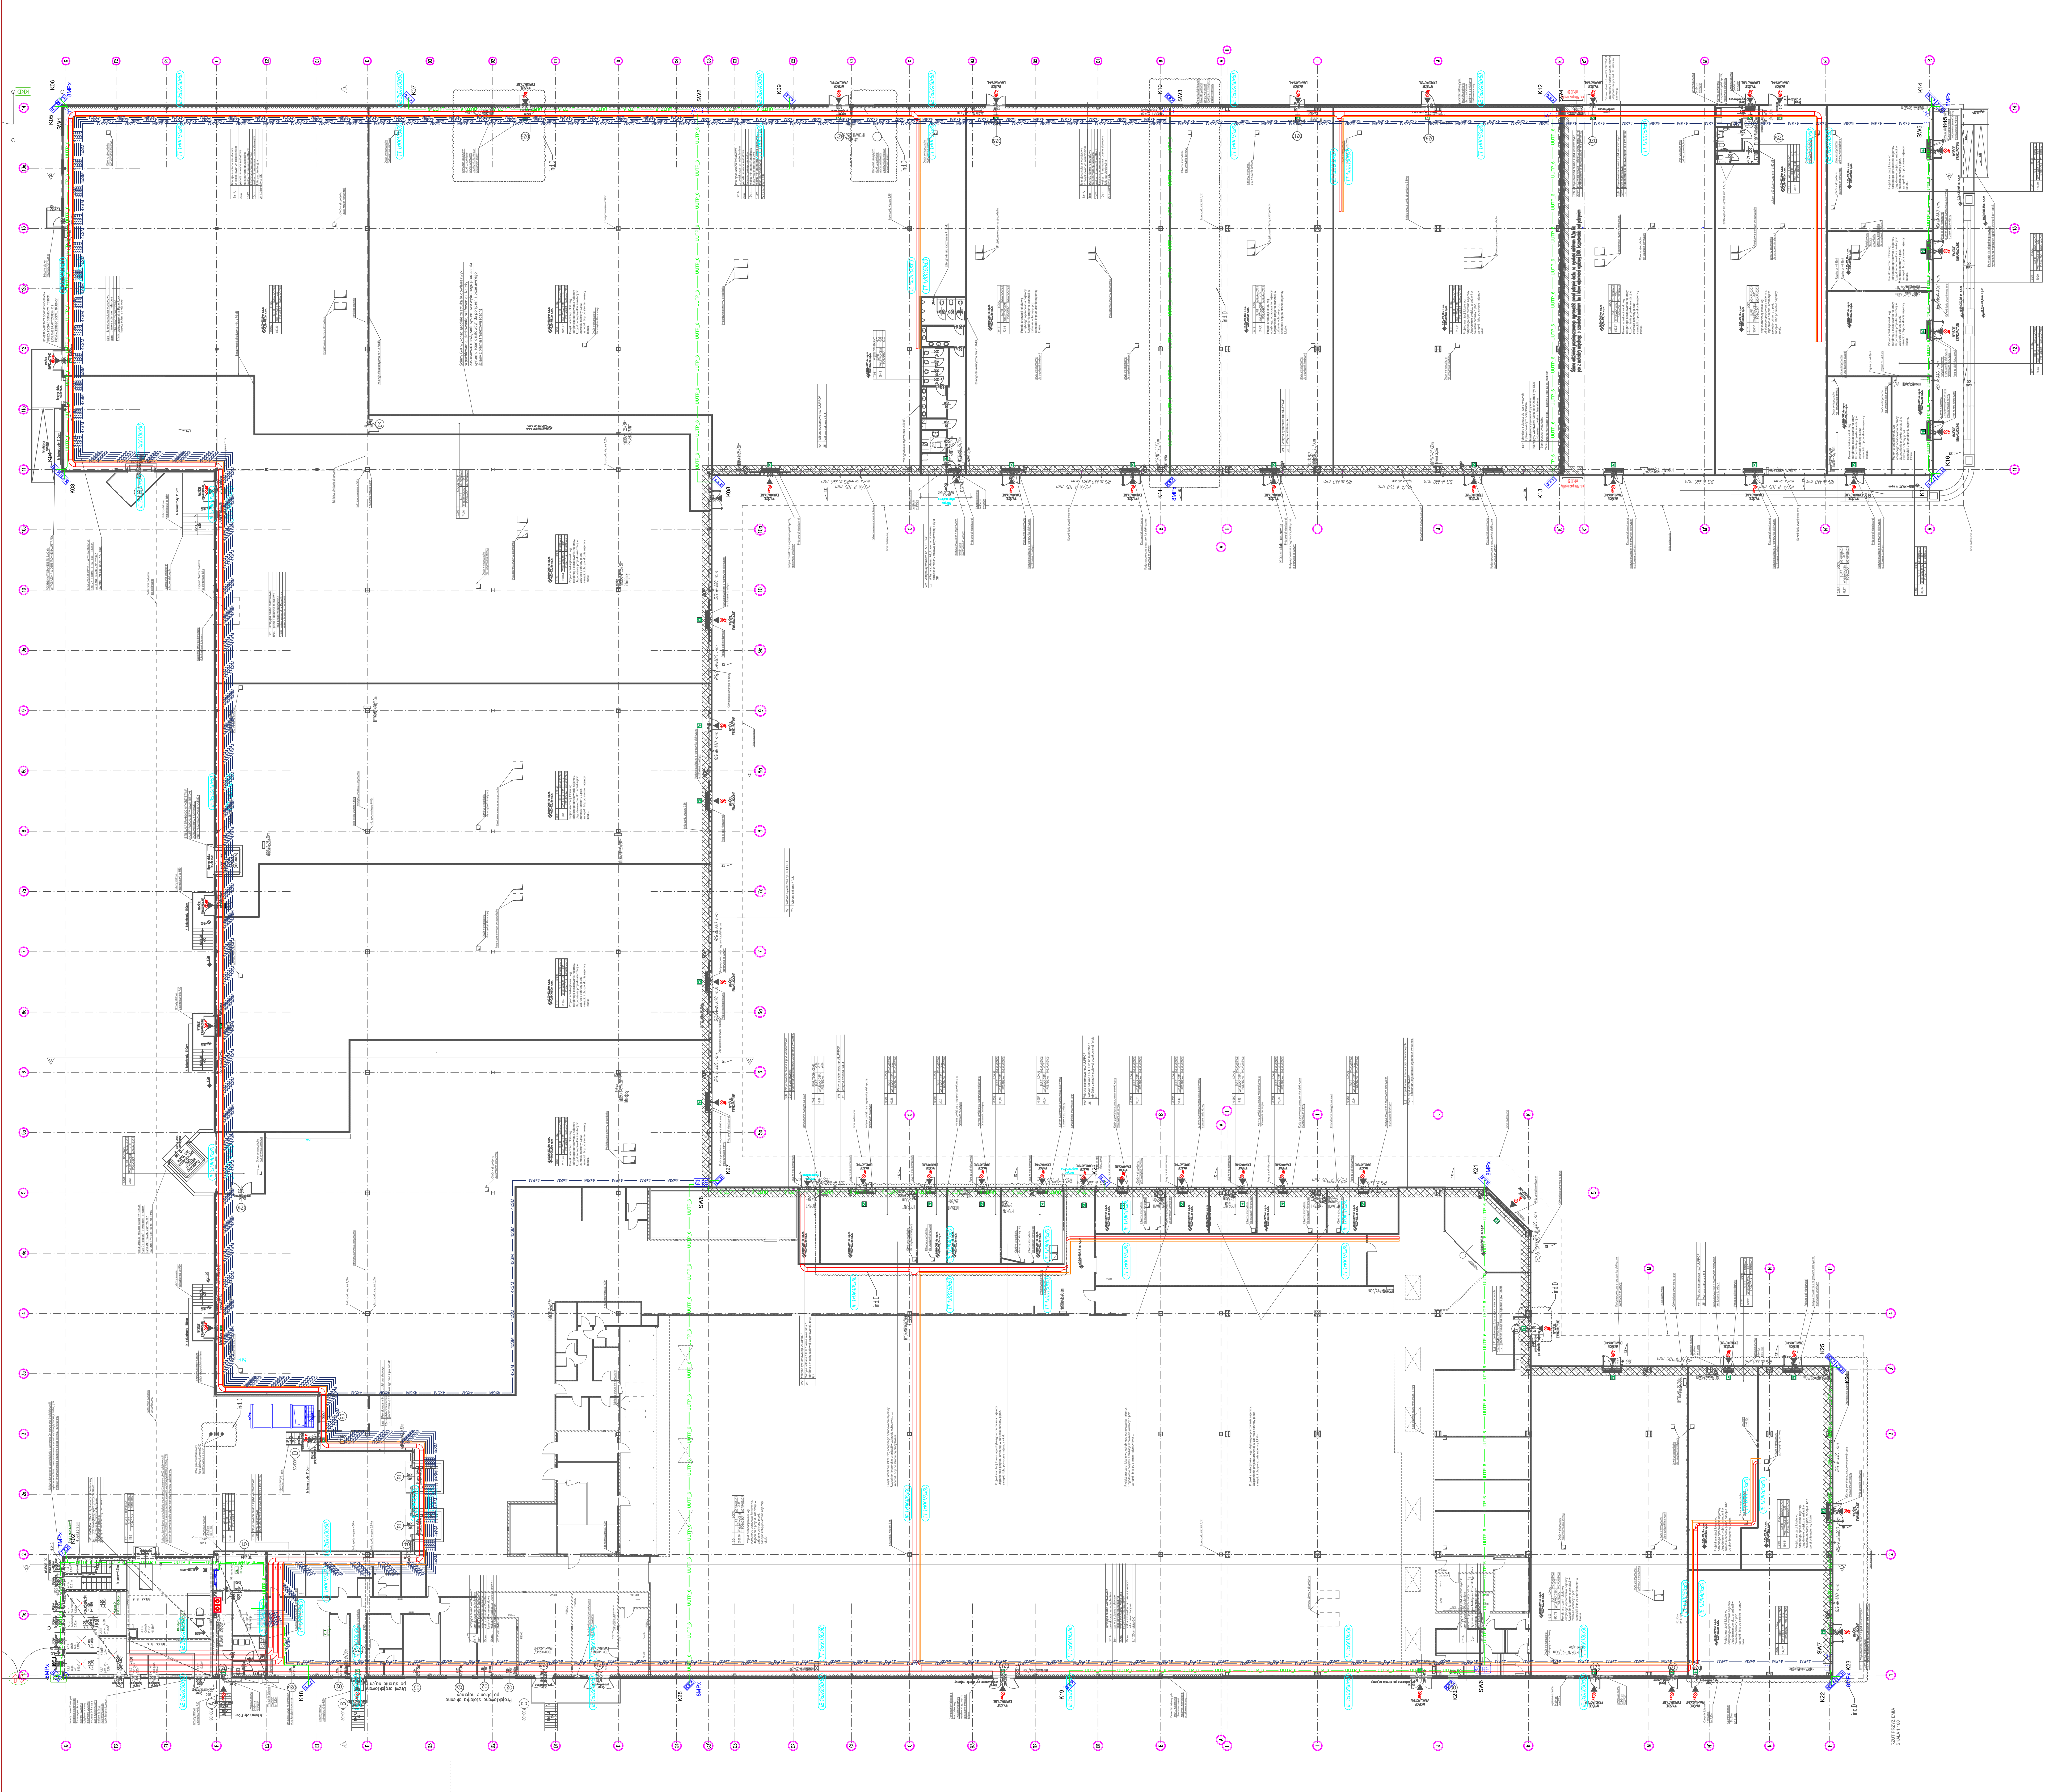
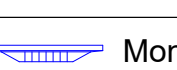


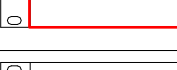

Legenda - telewizja przemysłowa (CCTV):


 Kamera zewnętrzna w obudowie kompaktowej


 Przełącznik sieciowy z zasilaczem buforowym

 Stacja komputerowa

 Monitor systemu CCTV

 Zasilacz UPS

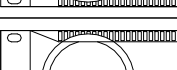 Zasilacz UPS moduł bateryjny

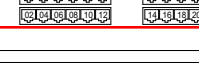 Przełącznik sieciowy TL-SL2428P

 Przełącznik sieciowy TL-SX3016F

 Kabel / wiązka kabli światłowodowych 4xSM 9/125

 Kabel / wiązka kabli U/UTP kat.6 4x2x0.5

PROJEKT	PRZEBUDOWA BUDYNKU HANDLOWEGO BIELSKO-BIAŁA UL. WARSZAWSKA 180		
JEDNOSTKA PROJEKTOWA:	DB PROJEKT Sp. z o.o. Ząbkowska 24 / 2, 58-200 Dzierżoniów		
FAZA PROJEKTU:	STADIUM PROJEKTU:	BRANŻA:	DATA:
DPW	DOKUMENTACJA POWYKONAWCZA	INSTALACJE NISKOPRĄDOWE	12.2024
OPRACOWUJĄCY:	Imię i Nazwisko	Nr uprawnień	Podpis
OPRACOWUJĄCY:	Robert Jopek		
OPRACOWUJĄCY:	Łukasz Neuberg		
OPRACOWUJĄCY:	Mateusz Lichoń		
TYTUŁ RYSUNKU	Rozmieszczenie urządzeń CCTV		SKALA: 1:200 NR RYS.: NP.CCTV.R02