


Stacja wywoławcza
w pomieszczeniu ochrony

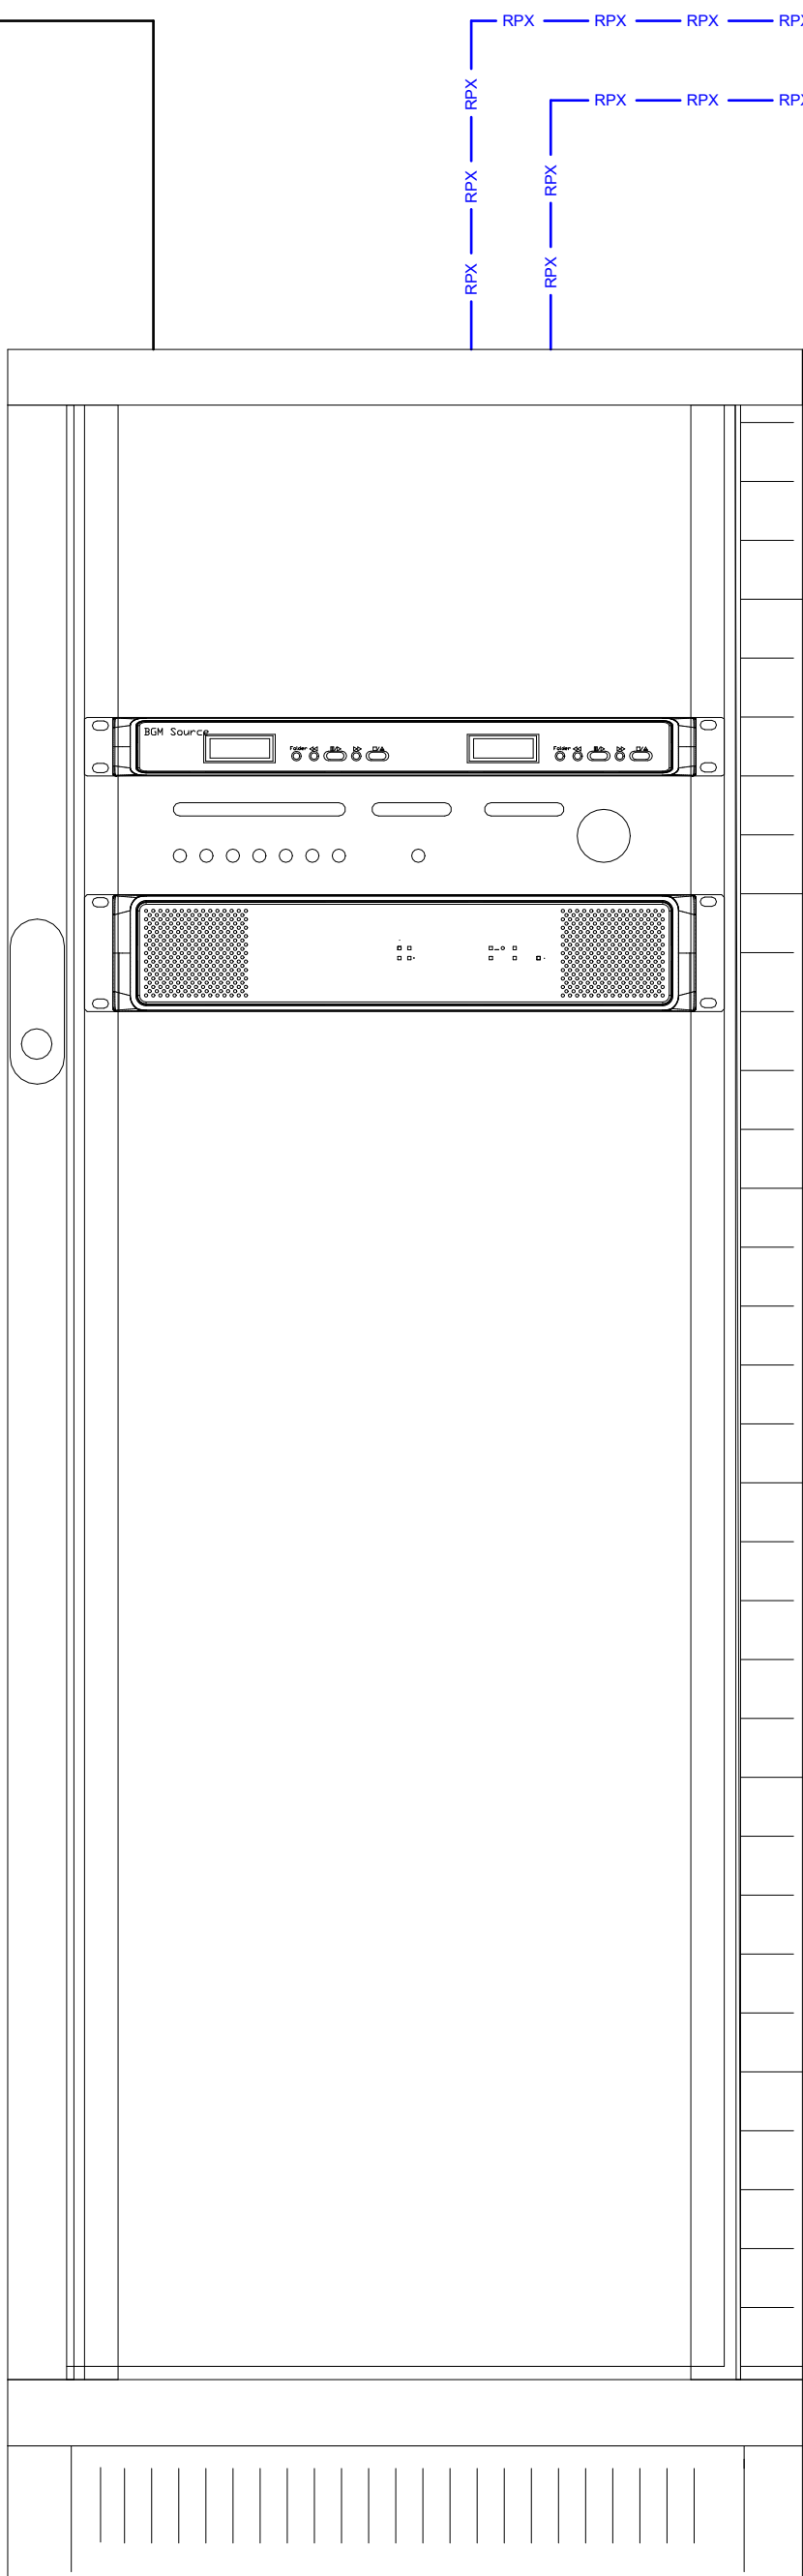

Legenda - system nagłośnienia (PA):

Głośnik tubowy zewnętrzny TONSIL GZT 30

Odtwarzacz CD/MP3

Wzmacniacz miksujący

Pulpit systemu PA RM-8000

Wzmacniacz mocy W203

Mikser

Źródło tia

Przewód / wiązka przewodów U/UTP kat.6 4x2x0,5

Przewód / wiązka przewodów PM-011 OFC 2x0,22

Przewód / wiązka przewodów RPX 2x1,2

1/1/4/A

Oznaczenie literowe typu głośnika

Numer strefy nagłośnieniowej

Numer głośnika w linii głośnikowej

Numer linii głośnikowej

PROJEKT:	PRZEBUDOWA BUDYNKU HANDLOWEGO BIELSKO-BIAŁA UL. WARSZAWSKA 180		
JEDNOSTKA PROJEKTUJĄCA:	DB PROJEKT Sp. z o.o. Żąbkowicka 24 / 2, 58-200 Dzierżoniów		
FAZA PROJEKTU:	STADIUM PROJEKTU:	BRANŻA:	DATA:
DPW	DOKUMENTACJA POWYKONAWCZA	INSTALACJE NISKOPRĄDOWE	12.2024
	Imię i Nazwisko	Nr uprawnień	Podpis
OPRACOWUJĄCY:	Robert Jopek		
OPRACOWUJĄCY:	Łukasz Neuberg		
OPRACOWUJĄCY:	Mateusz Lichoń		
TYTUŁ RYSUNKU:	PA - Schemat blokowy		SKALA:
			NR RYS: E.NP.PA.R01