


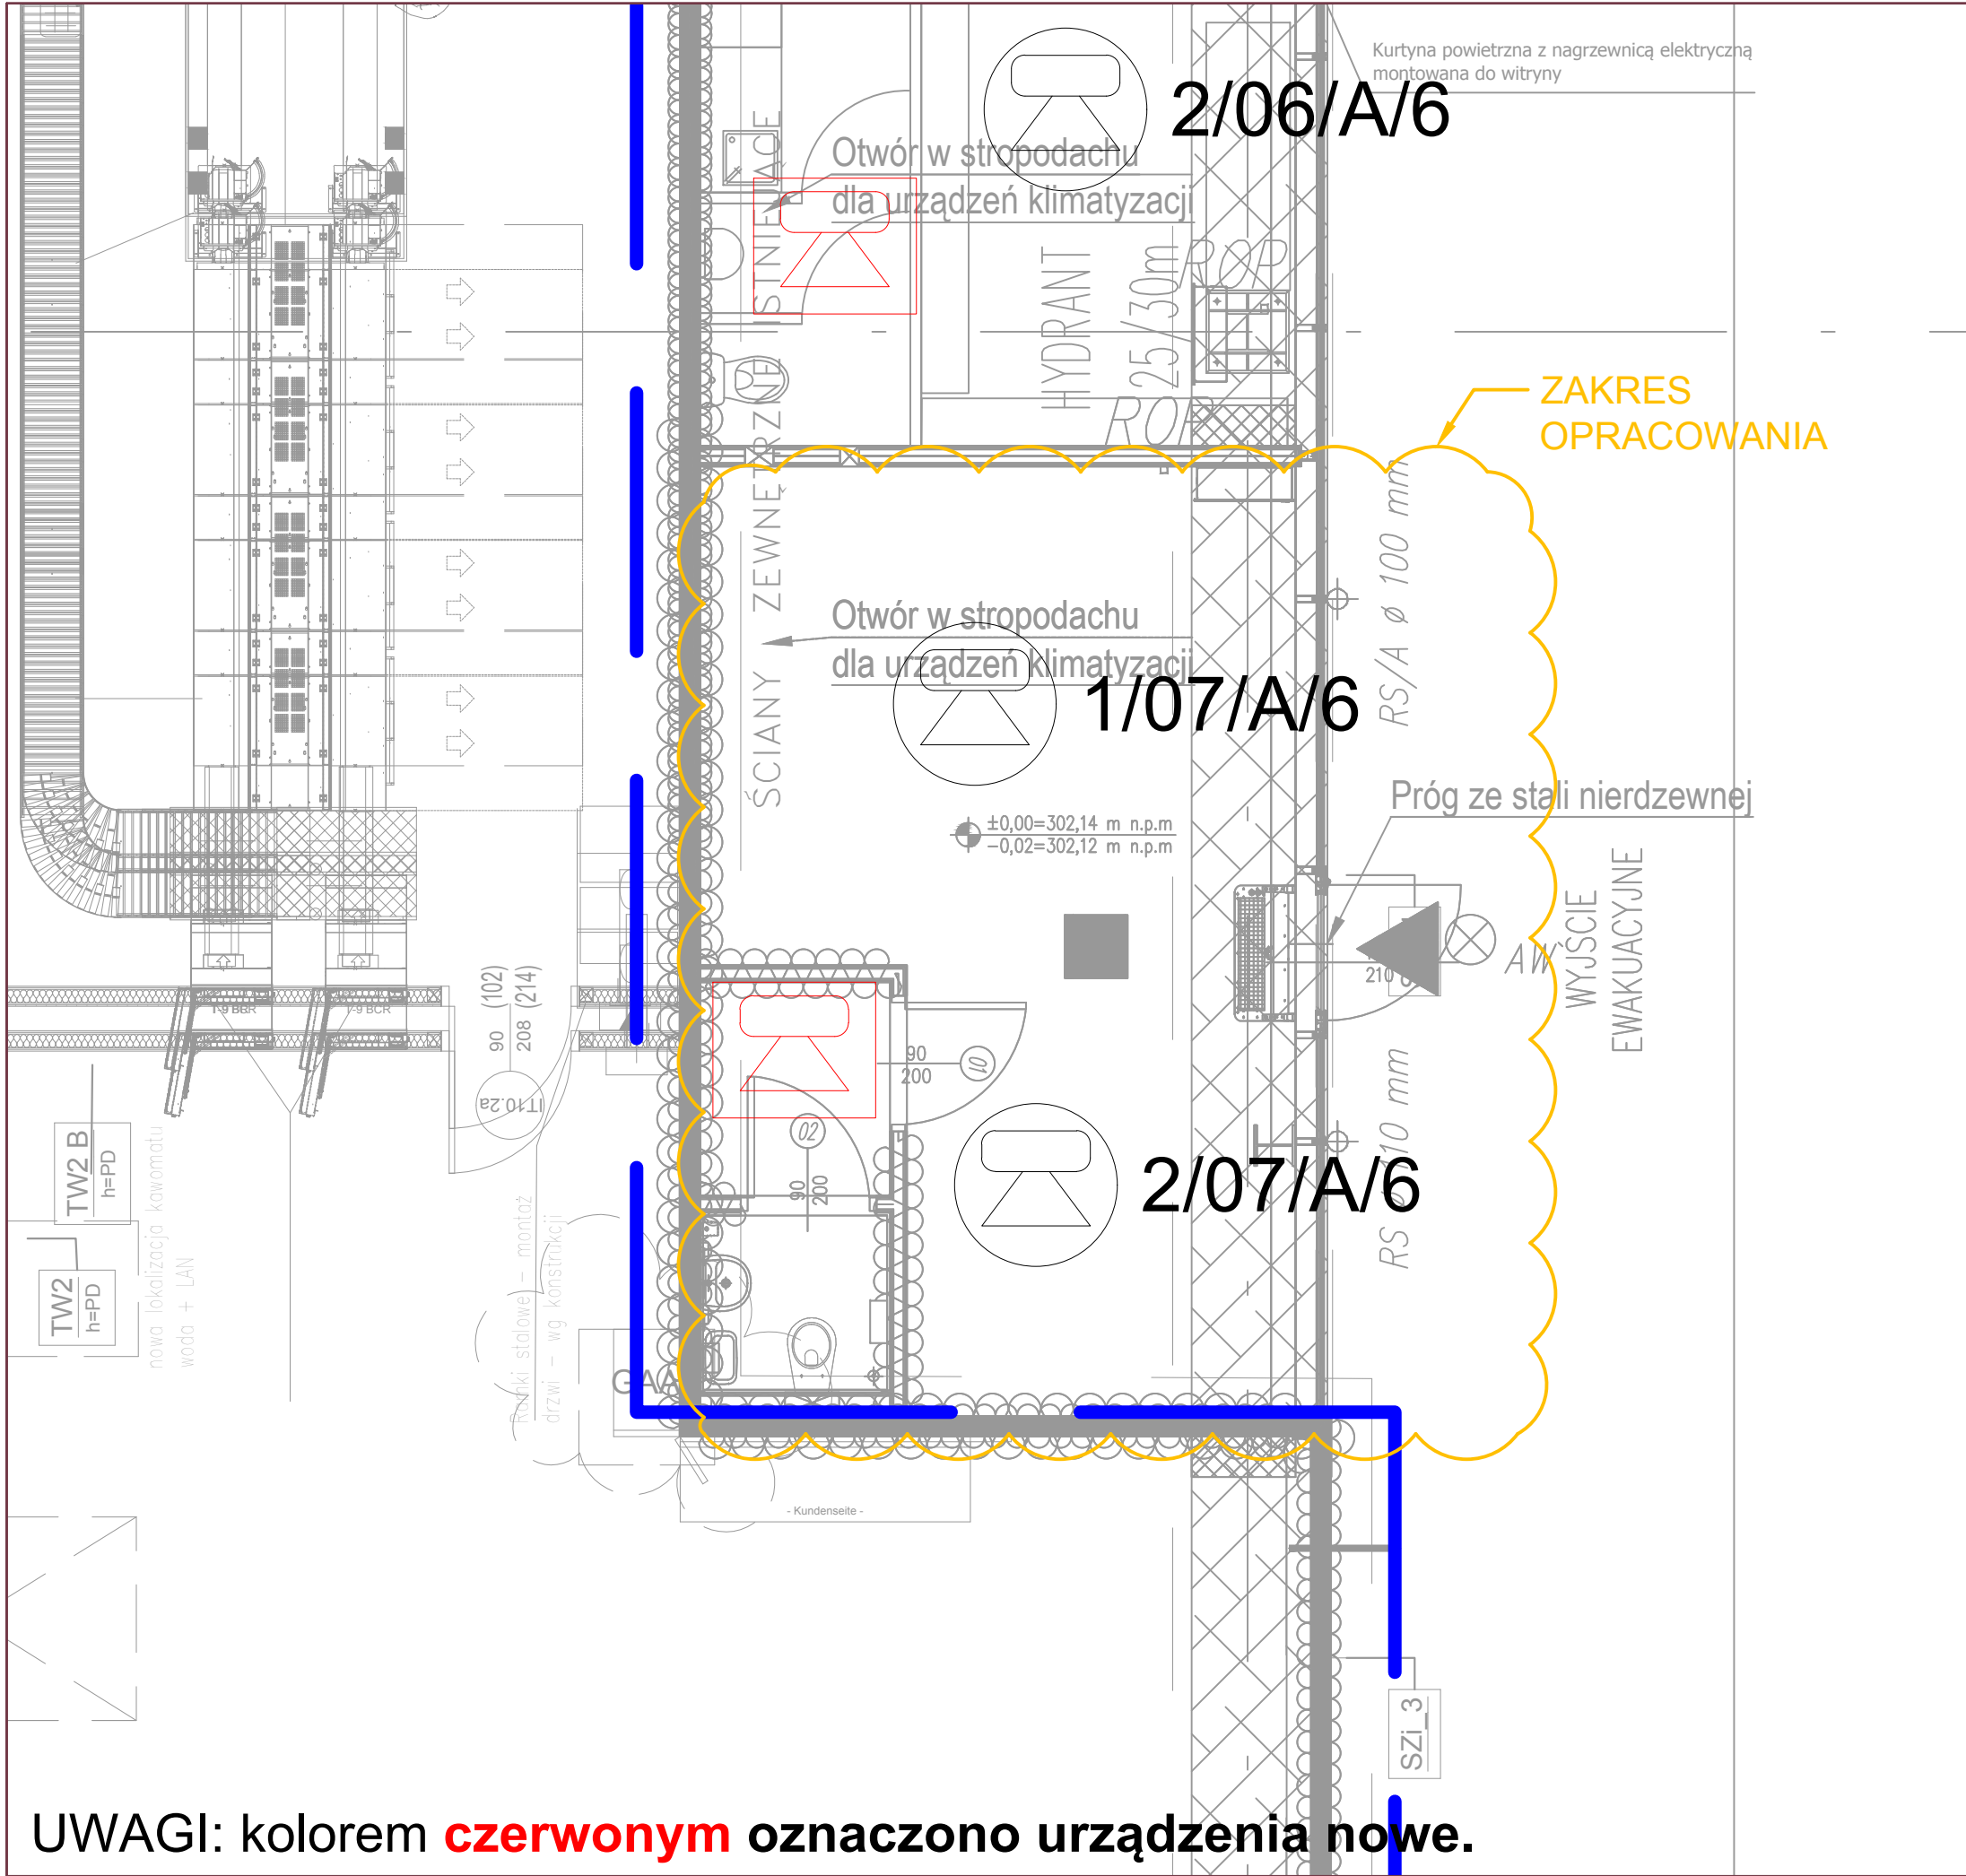

Legenda - Dźwiękowy system ostrzegawczy:	
	Głośnik sufitowy wewnętrzny LBB3087/00 lub 3086/00
	Głośnik ścienny jednokierunkowy wewnętrzny LBB3018/00
1/1/A/6	Moc głośnika (w watach na od. odczepie)
	Oznaczenie literowe typu głośnika
	Numer głośnika w linii głośnikowej
	Numer linii głośnikowej

UWAGI: kolorem **cz czerwonym** oznaczono urządzenia nowe.

PROJEKT:	PRZEBUDOWA BUDYNKU HANDLOWEGO BIELSKO-BIAŁA UL. WARSZAWSKA 180		
INWESTOR:	CASEOWNIA ul. Traugutta 15 07-410 Ostrołęka		
JEDNOSTKA PROJEKTUJĄCA:	DB PROJEKT Sp. z o.o. Ząbkowicka 24 / 2, 58-200 Dzierżoniów		
FAZA PROJEKTU:	STADIUM PROJEKTU:	BRANŻA:	DATA:
PW	DOKUMENTACJA POWYKONAWCZA	INSTALACJE NISKOPRĄDOWE	08.2024
OPRACOWUJĄCY:	Robert Jopek	KNP 1/12/2008	Podpis
OPRACOWUJĄCY:	Łukasz Neuberg	369/DOŚ/12	
OPRACOWUJĄCY:	Igor Mikołajczyk		
TYTUŁ RYSUNKU:	Instalacja DSO w lokalu		
NR RYS:	PW.R.DSO.R02	SKALA:	1:50