



Istniejąca stacja wywoławcza  
w pomieszczeniu ochrony

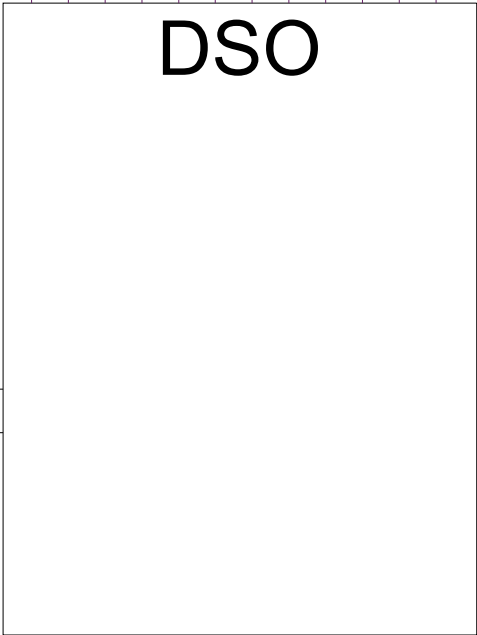

Istniejąca szafa DSO


# Zakres opracowania - CASEOWNIA

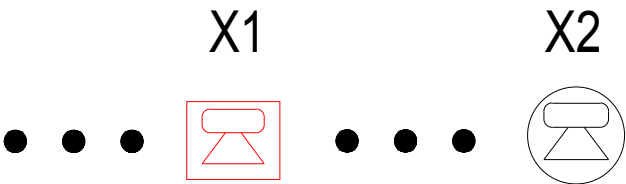

Uwagi: Kolorem czerwonym oznaczono urządzenia nowe

## Legenda - Dźwiękowy system ostrzegawczy:

|  |                                                       |
|--|-------------------------------------------------------|
|  | Głośnik sufitowy wewnętrzny LBB3087/00 lub 3086/00    |
|  | Głośnik ścienny jednokierunkowy wewnętrzny LBB3018/00 |
|  | Moduł kontroli ciągłości linii głośnikowej LBB4442/00 |
|  | Stacja wywoławcza systemu LBB4430/00 +LBB4432/00      |
|  | Przewód / wiązka przewodów HTKSHekw PH90 1x2x1,4      |
|  | Kabel sieciowy LBB 4416/xx                            |
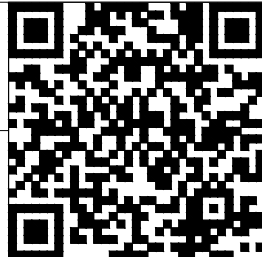
|                         |                                                                      |                         |                                                                                       |                |
|-------------------------|----------------------------------------------------------------------|-------------------------|---------------------------------------------------------------------------------------|----------------|
| PROJEKT:                | PRZEBUDOWA BUDYNKU HANDLOWEGO<br>BIELSKO-BIAŁA<br>UL. WARSZAWSKA 180 |                         |                                                                                       |                |
| INWESTOR:               | CASEOWNIA<br>ul. Traugutta 15<br>07-410 Ostrołęka                    |                         |  |                |
| JEDNOSTKA PROJEKTUJĄCA: | DB PROJEKT Sp. z o.o.<br>Ząbkowicka 24 / 2, 58-200 Dzierżoniów       |                         |                                                                                       |                |
| FAZA PROJEKTU:          | STADIUM PROJEKTU:                                                    | BRANŻA:                 | DATA:                                                                                 |                |
| PW                      | DOKUMENTACJA POWYKONAWCZA                                            | INSTALACJE NISKOPRĄDOWE | 08.2024                                                                               |                |
|                         | Imię i Nazwisko                                                      | Nr uprawnień            | Podpis                                                                                |                |
| OPRACOWUJĄCY:           | Robert Jopek                                                         | KNP 1/12/2008           |  |                |
| OPRACOWUJĄCY:           | Łukasz Neuberg                                                       | 369/DOŚ/12              |  |                |
| OPRACOWUJĄCY:           | Igor Mikołajczyk                                                     |                         |                                                                                       |                |
| TYTUŁ RYSUNKU:          | Schemat blokowy instalacji DSO w lokalu                              |                         | SKALA:                                                                                | ---            |
|                         |                                                                      |                         | NR RYS:                                                                               | PW.SCH.DSO.R01 |