


Zakres opracowania - JYSK

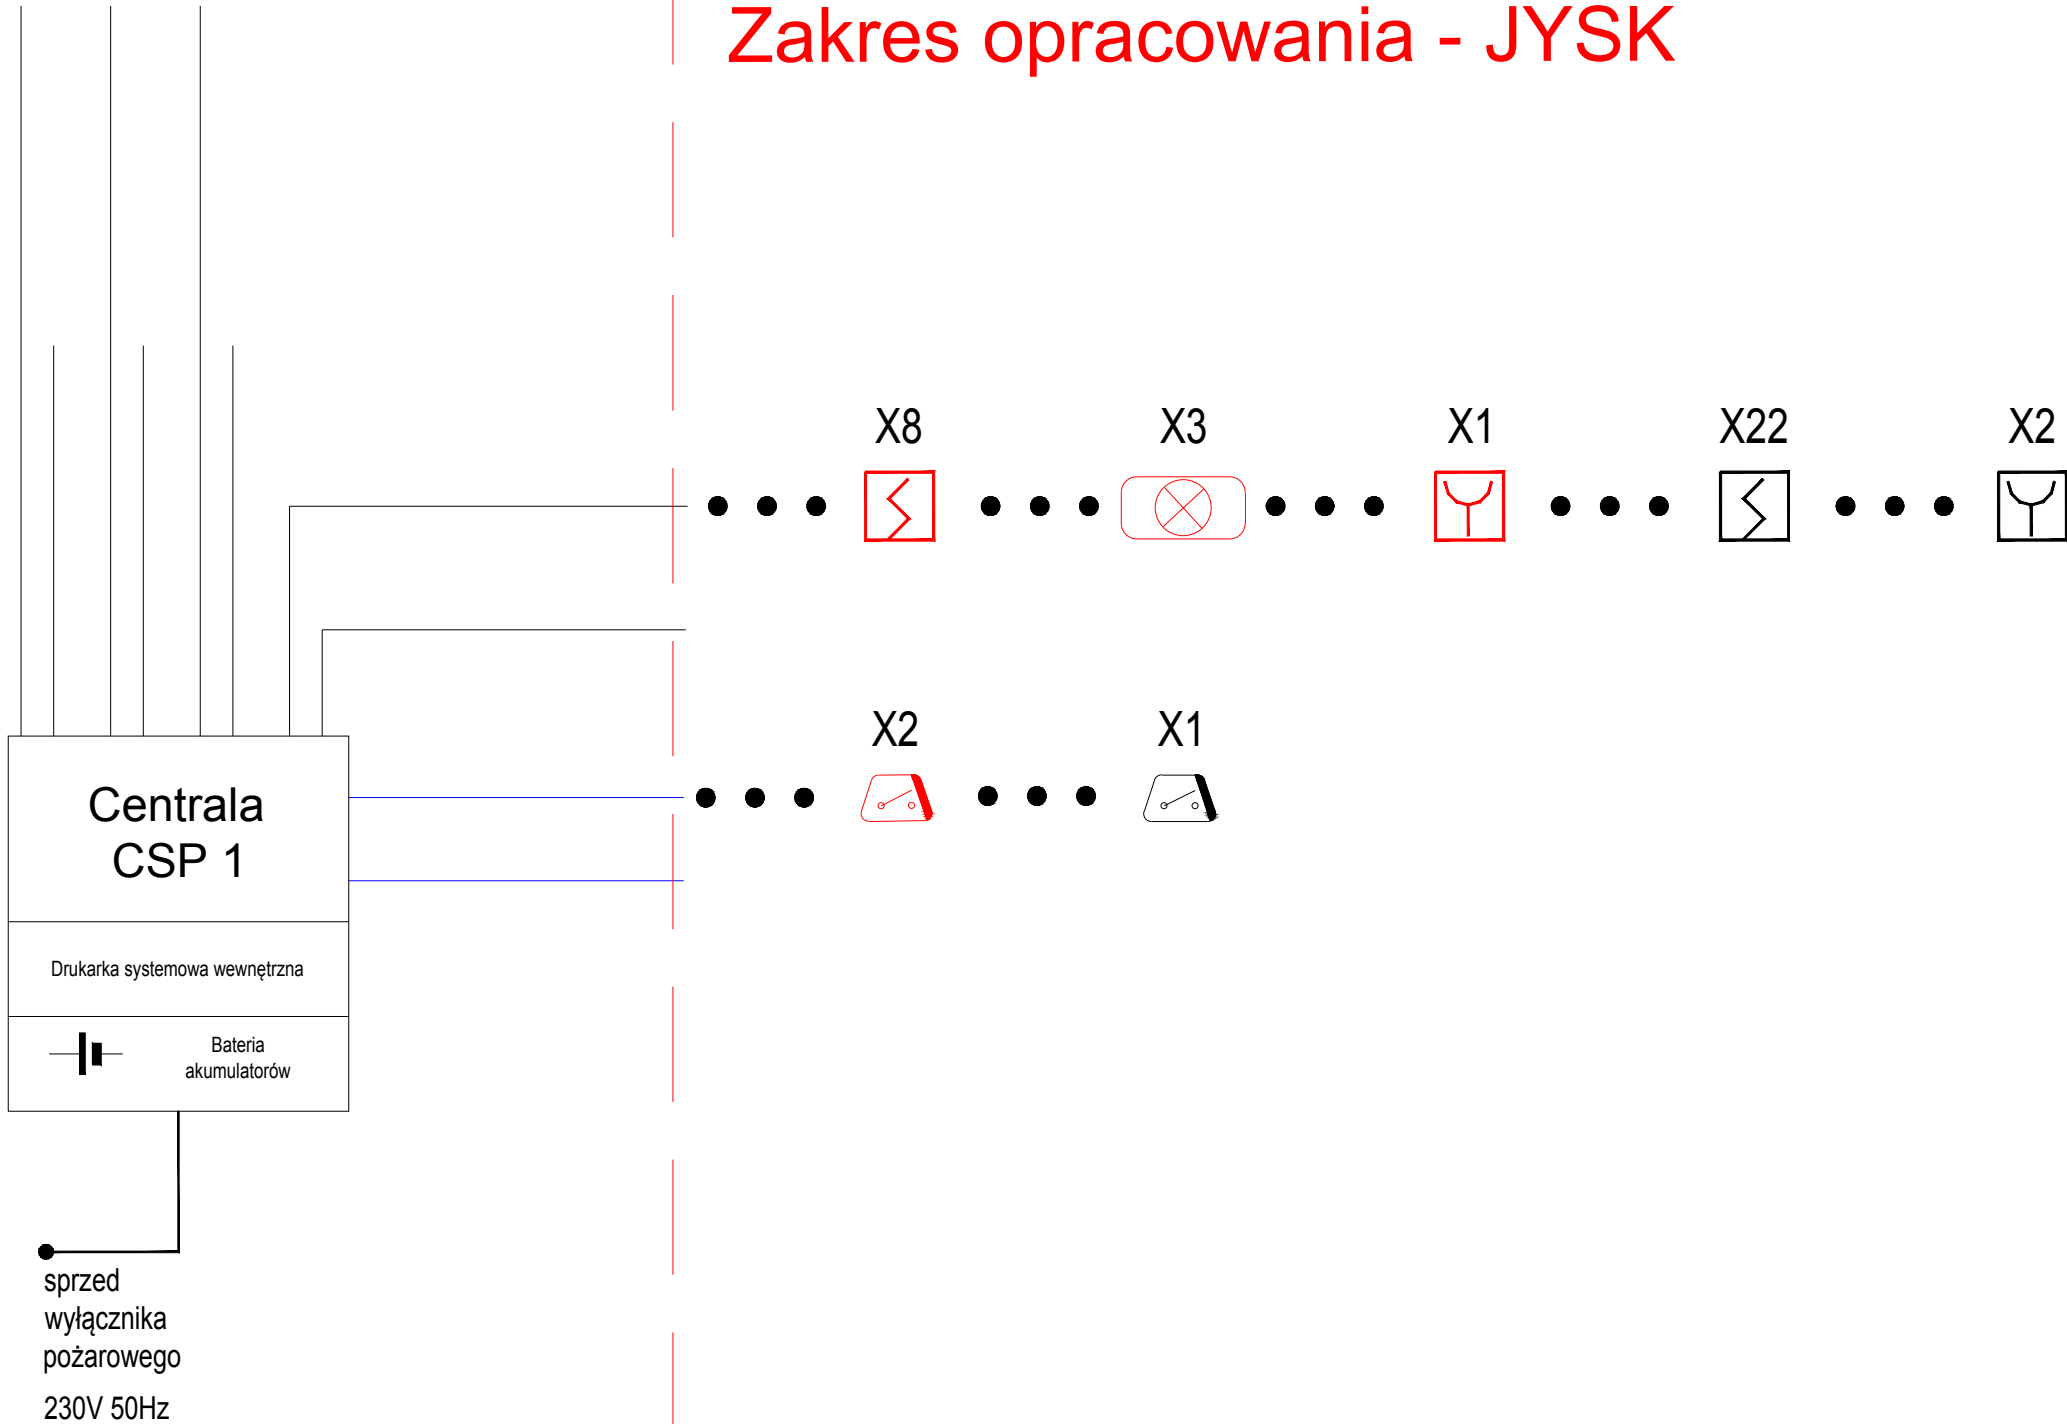

Uwagi: Kolorem czerwonym oznaczono urządzenia nowe

Legenda - sygnalizacja pożaru (SAP):

	Centrala sygnalizacji pożarowej
	Czujka optyczna dymu
	Ręczny ostrzegacz pożarowy
	Moduł sterująco-kontrolny
	Wyniesiony wskaźnik zadziałania czujki
	Zasilacz
	Przewód / wiązka przewodów YnTKSYekw 1x2x0,8
	Zestaw kablowy PH90 / przewód HTKSHekw PH90 1x2x0,8
	1/1/1 Numer elementu na linii Numer linii Numer centrali

PROJEKT:	PRZEBUDOWA BUDYNKU HANDLOWEGO BIELSKO-BIAŁA UL. WARSZAWSKA 180		
INWESTOR:	Jysk sp. z o.o. ul. Meteorytowa 13 89-298 Gdańsk		
JEDNOSTKA PROJEKTUJĄCA:	DB PROJEKT Sp. z o.o. Ząbkowicka 24 / 2, 58-200 Dzierżoniów		
FAZA PROJEKTU:	STADIUM PROJEKTU:	BRANŻA:	DATA:
PW	DOKUMENTACJA POWYKONAWCZA	INSTALACJE NISKOPRĄDOWE	08.2024
	Imię i Nazwisko	Nr uprawnień	Podpis
OPRACOWUJĄCY:	Robert Jopek	KNP 1/12/2008	
OPRACOWUJĄCY:	Łukasz Neuberg	369/DOŚ/12	
OPRACOWUJĄCY:	Igor Mikołajczyk		
TYTUŁ RYSUNKU:	Schemat blokowy instalacji SSP w lokalu		SKALA: ---
			NR RYS: PW.SCH.SSP.R01