
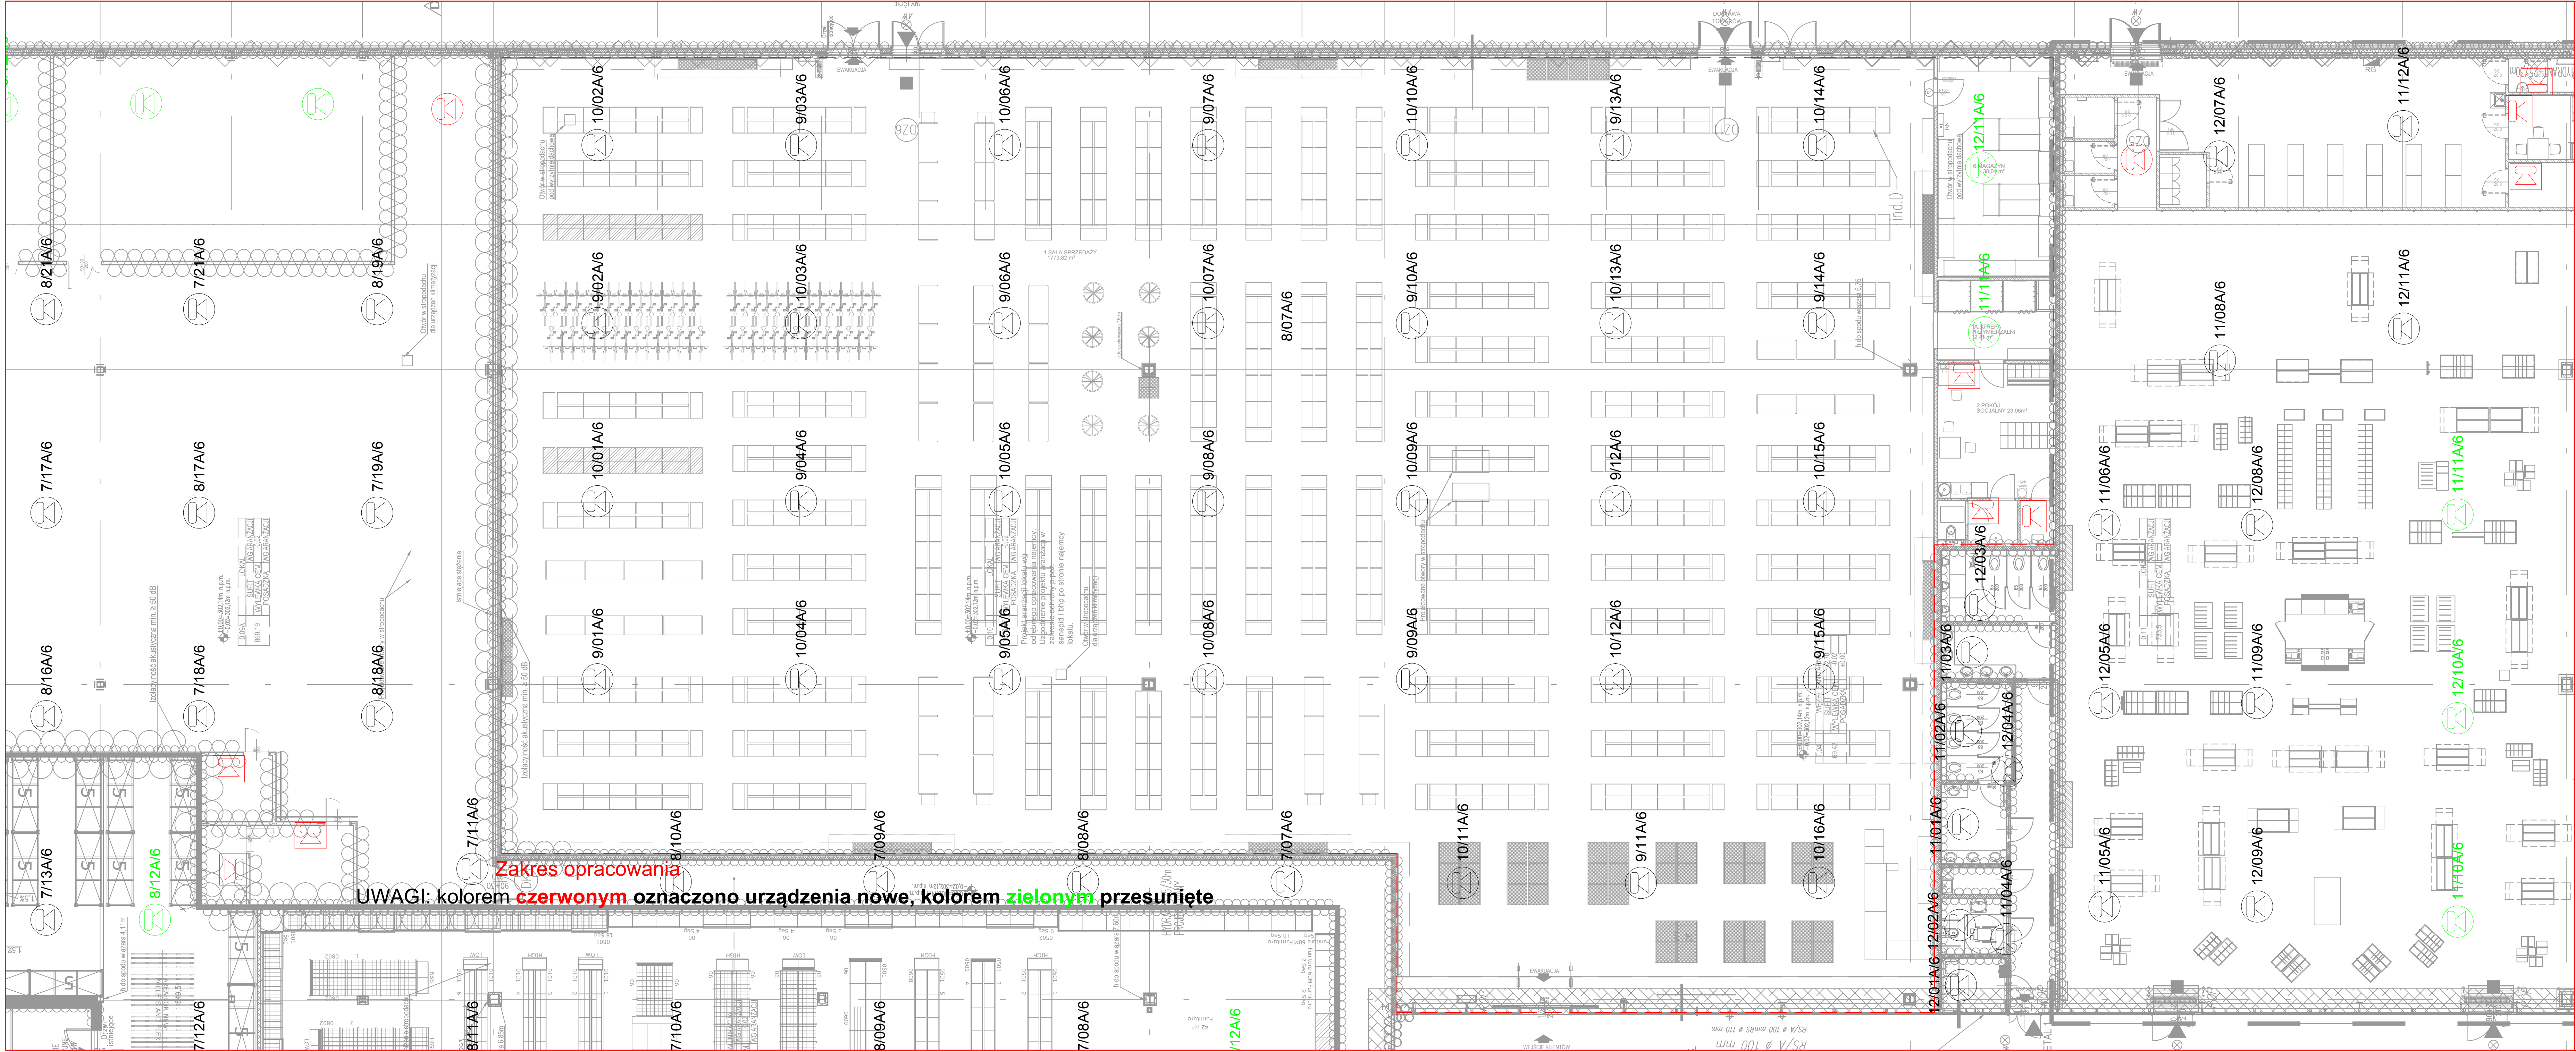


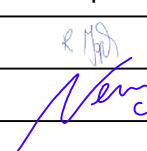

Legenda - Dźwiękowy system ostrzegawczy:

- Głośnik sufitowy wewnętrzny LBB3087/00 lub 3086/00
- Głośnik ścienny jednokierunkowy wewnętrzny LBB3018/00
- 1/1A/6 Moc głośnika (w watach na od odczepie)
Oznaczenie literowe typu głośnika
Numer głośnika w linii głośnikowej
Numer linii głośnikowej

PROJEKT:		PRZEBUDOWA BUDYNKU HANDLOWEGO BIELSKO-BIAŁA UL. WARSZAWSKA 180		
INWESTOR:		MARTES SPORT sp. z o.o. ul. Małowany Dworek 115 43-300 Bielsko-Biała		
JEDNOSTKA PROJEKTUJĄCA:		DB PROJEKT Sp. z o.o. Ząbkowicka 24 / 2, 58-200 Dzierżoniów		
FAZA PROJEKTU:		STADIUM PROJEKTU:	BRANŻA:	DATA:
PW		DOKUMENTACJA POWYKONAWCZA	INSTALACJE NISKOPRĄDOWE	08.2024
		Imię i Nazwisko	Nr uprawnień	Podpis
OPRACOWUJĄCY:		Robert Jopek	KNP 1/12/2008	
OPRACOWUJĄCY:		Łukasz Neuberg	369/DOŚ/12	
OPRACOWUJĄCY:		Igor Mikołajczyk		
TYTUŁ RYSUNKU:		Instalacja DSO w lokalu		SKALA: 1:100 NR RYS: PW.R.DSO.R02