


Istniejąca stacja wywoławcza
w pomieszczeniu ochrony

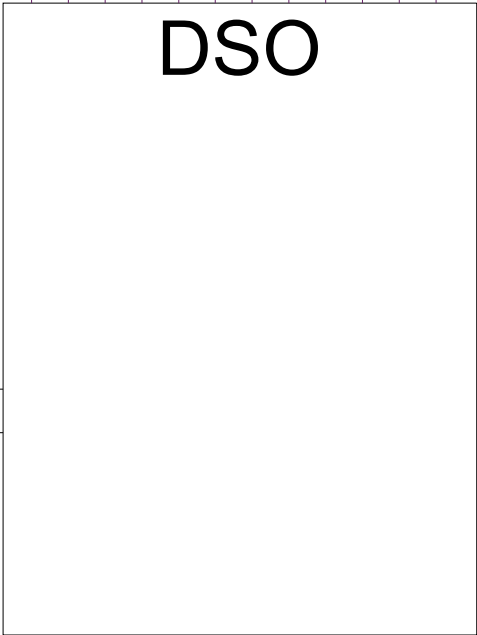


Istniejąca szafa DSO

Zakres opracowania - MARTES

X3



X33

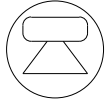

Legenda - Dźwiękowy system ostrzegawczy:



Głośnik sufitowy wewnętrzny LBB3087/00 lub 3086/00



Głośnik ścienny jednokierunkowy wewnętrzny LBB3018/00



Moduł kontroli ciągłości linii głośnikowej LBB4442/00





Stacja wywoławcza systemu LBB4430/00 +LBB4432/00



PH_90 PH_90 Przewód / wiązka przewodów HTKSHekw PH90 1x2x1,4



Kabel sieciowy LBB 4416/xx

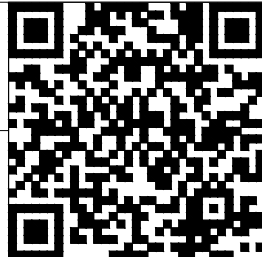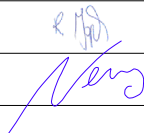PROJEKT:	PRZEBUDOWA BUDYNKU HANDLOWEGO BIELSKO-BIAŁA UL. WARSZAWSKA 180		
INWESTOR:	MARTES SPORT sp. z o.o. ul. Malowany Dworek 115 43-300 Bielsko-Biała		
JEDNOSTKA PROJEKTUJĄCA:	DB PROJEKT Sp. z o.o. Ząbkowicka 24 / 2, 58-200 Dzierżoniów		
FAZA PROJEKTU:	STADIUM PROJEKTU:	BRANŻA:	DATA:
PW	DOKUMENTACJA POWYKONAWCZA	INSTALACJE NISKOPRĄDOWE	08.2024
	Imię i Nazwisko	Nr uprawnień	Podpis
OPRACOWUJĄCY:	Robert Jopek	KNP 1/12/2008	
OPRACOWUJĄCY:	Łukasz Neuberg	369/DOŚ/12	
OPRACOWUJĄCY:	Igor Mikołajczyk		
TYTUŁ RYSUNKU:	Schemat blokowy instalacji DSO w lokalu		SKALA: ---
			NR RYS: PW.SCH.DSO.R01

Uwagi: Kolorem czerwonym oznaczono urządzenia nowe