


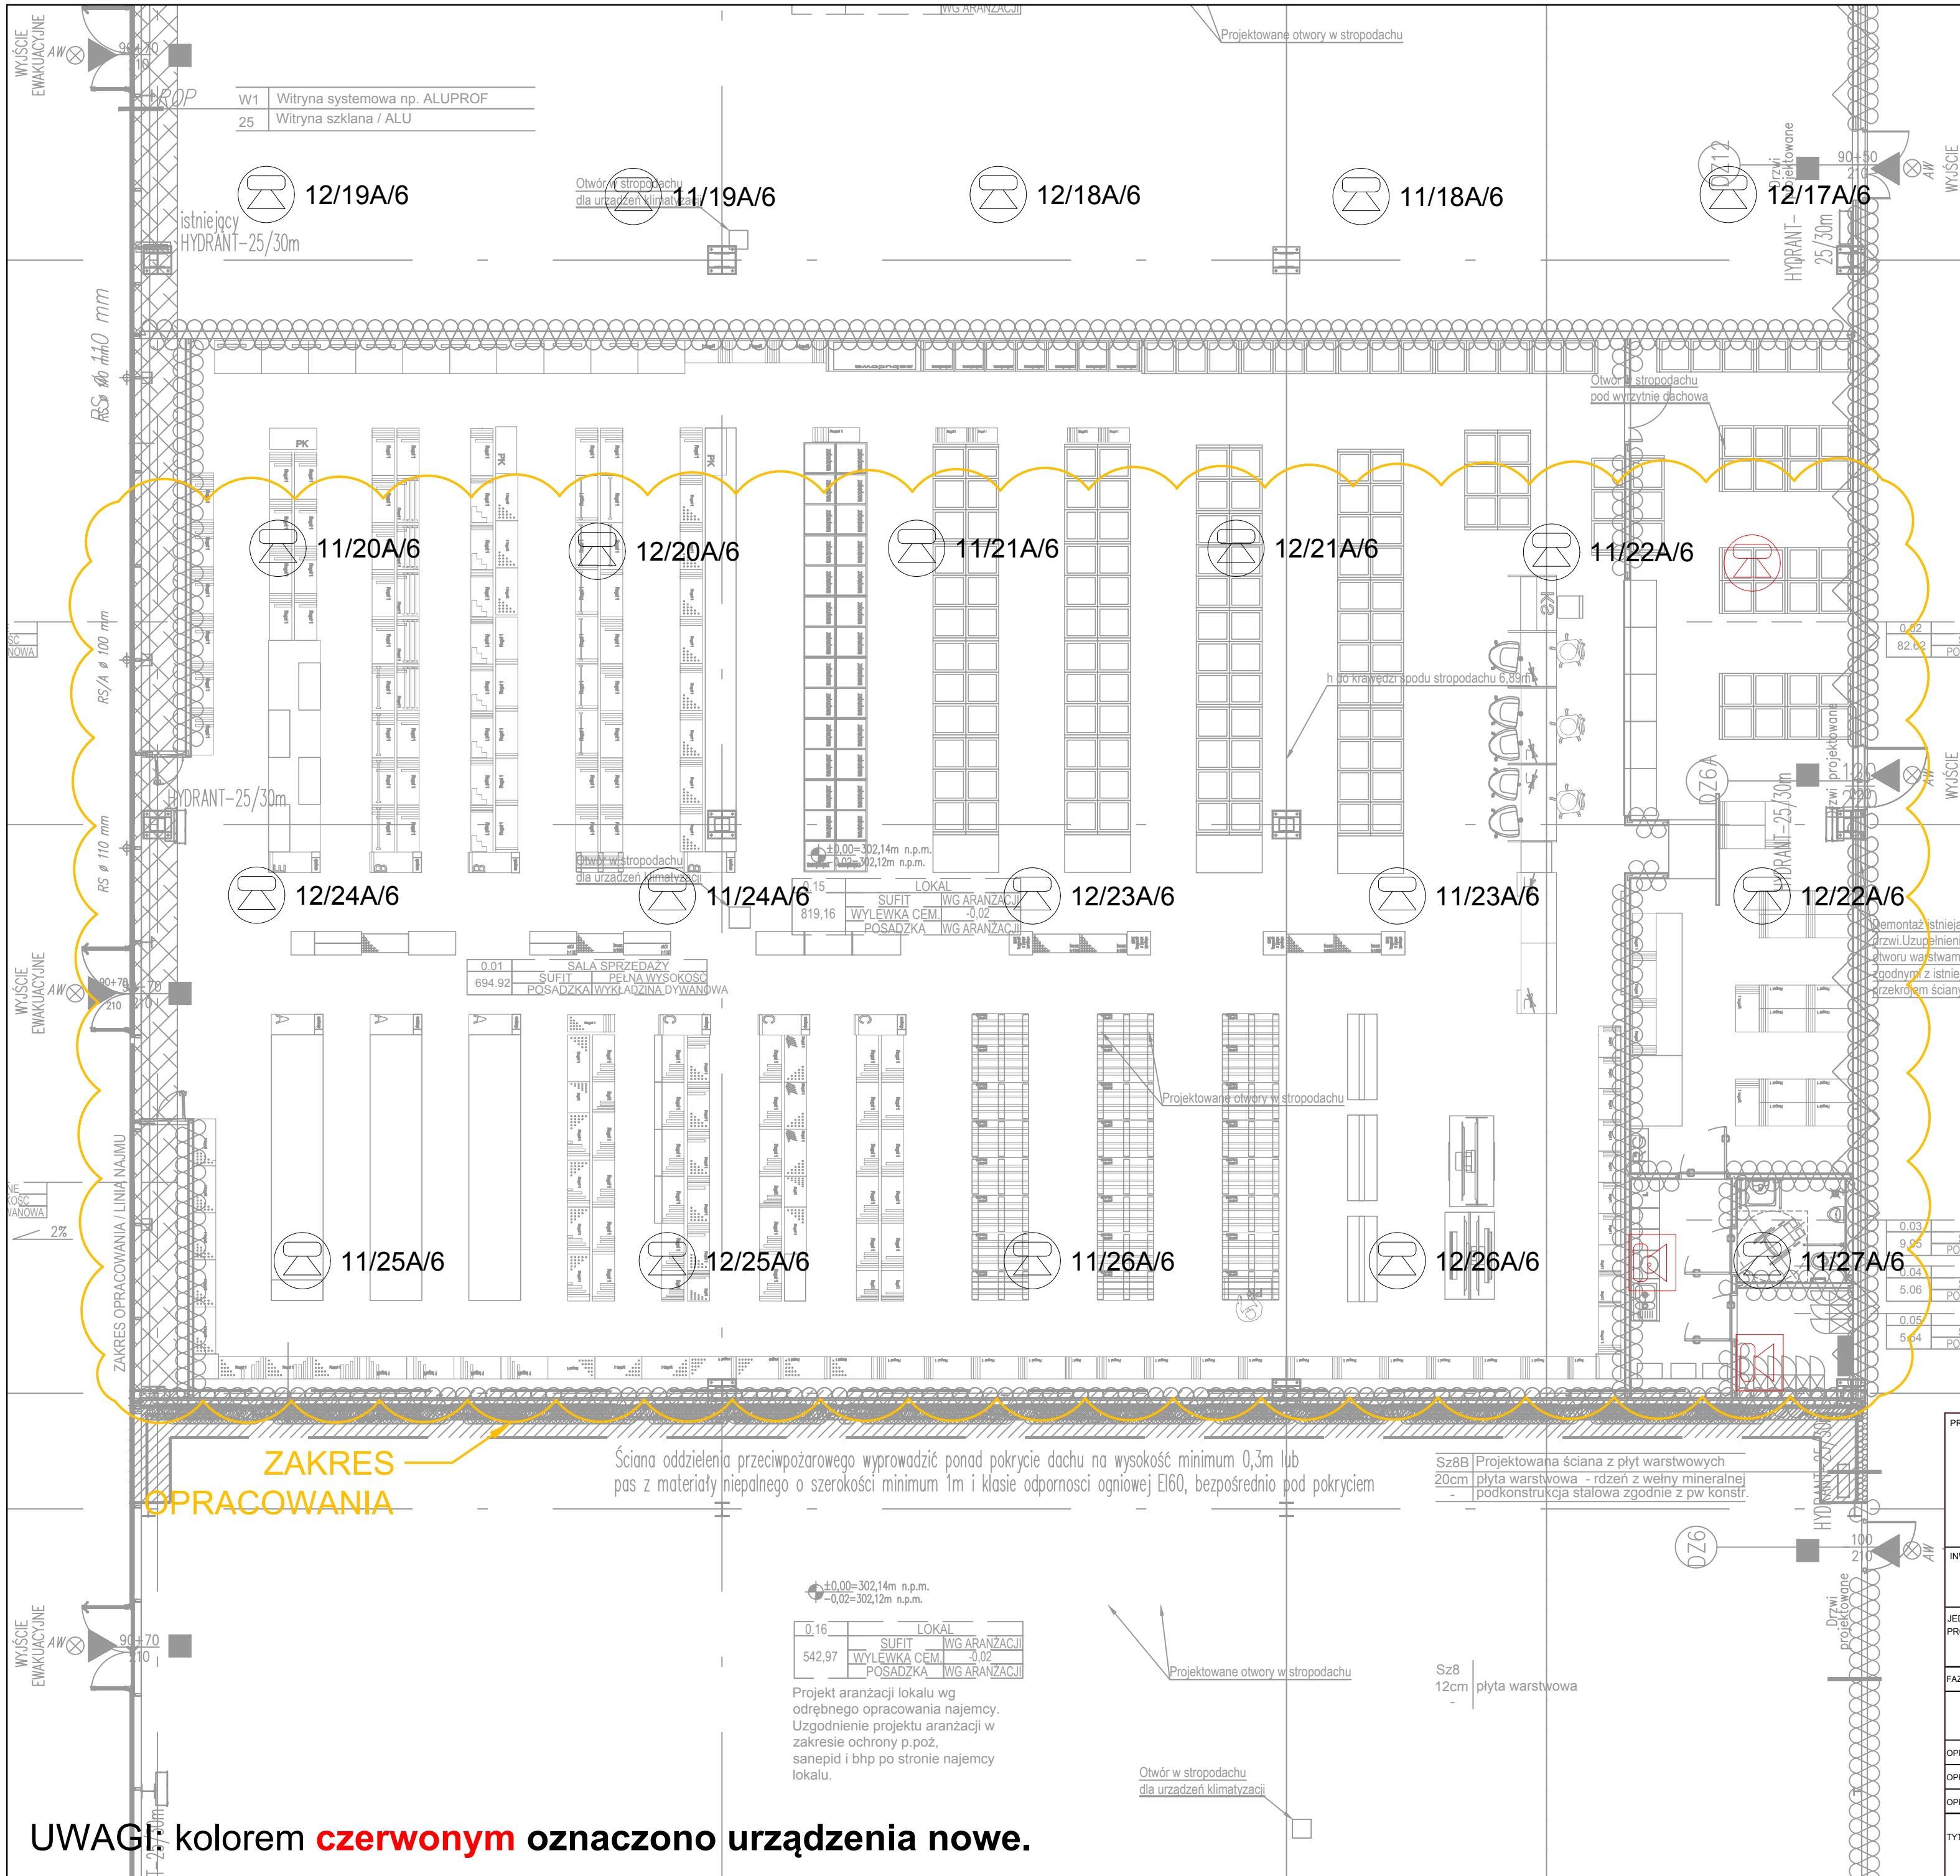

Legenda - Dźwiękowy system ostrzegawczy:

- Głośnik sufitowy wewnętrzny LBB3087/00 lub 3086/00
- Głośnik ścienny jednokierunkowy wewnętrzny LBB3018/00
- 1/1A/6 Moc głośnika (w watach na od odczepie)
- Oznaczenie literowe typu głośnika
- Numer głośnika w linii głośnikowej
- Numer linii głośnikowej

PROJEKT:	PRZEBUDOWA BUDYNKU HANDLOWEGO BIELSKO-BIAŁA UL. WARSZAWSKA 180		
INWESTOR:	Redkom Park Bielsko Sp. z o.o. z siedzibą w Starej Iwicznej, ul. Steneczna 116A, 05-500 Stara Iwiczna		
JEDNOSTKA PROJEKTUJĄCA:	DB PROJEKT Sp. z o.o. Ząbkowicka 24 / 2, 58-200 Dzierżoniów		
FAZA PROJEKTU:	STADIUM PROJEKTU:	BRANŻA:	DATA:
PW	DOKUMENTACJA POWYKONAWCZA	INSTALACJE NISKOPRĄDOWE	10.2024
OPRACOWUJĄCY:	Robert Jopek	Nr uprawnień	Podpis
OPRACOWUJĄCY:	Łukasz Neuberg	369/D0Ś/12	
OPRACOWUJĄCY:	Mateusz Lichoń		
TYTUL RYSUNKU:	Instalacja DSO w lokalu		
SKALA:	1:100		
NR RYS:	PW.R.DSO.R02		

UWAGI! kolorem **czerwonym** oznaczono urządzenia nowe.