


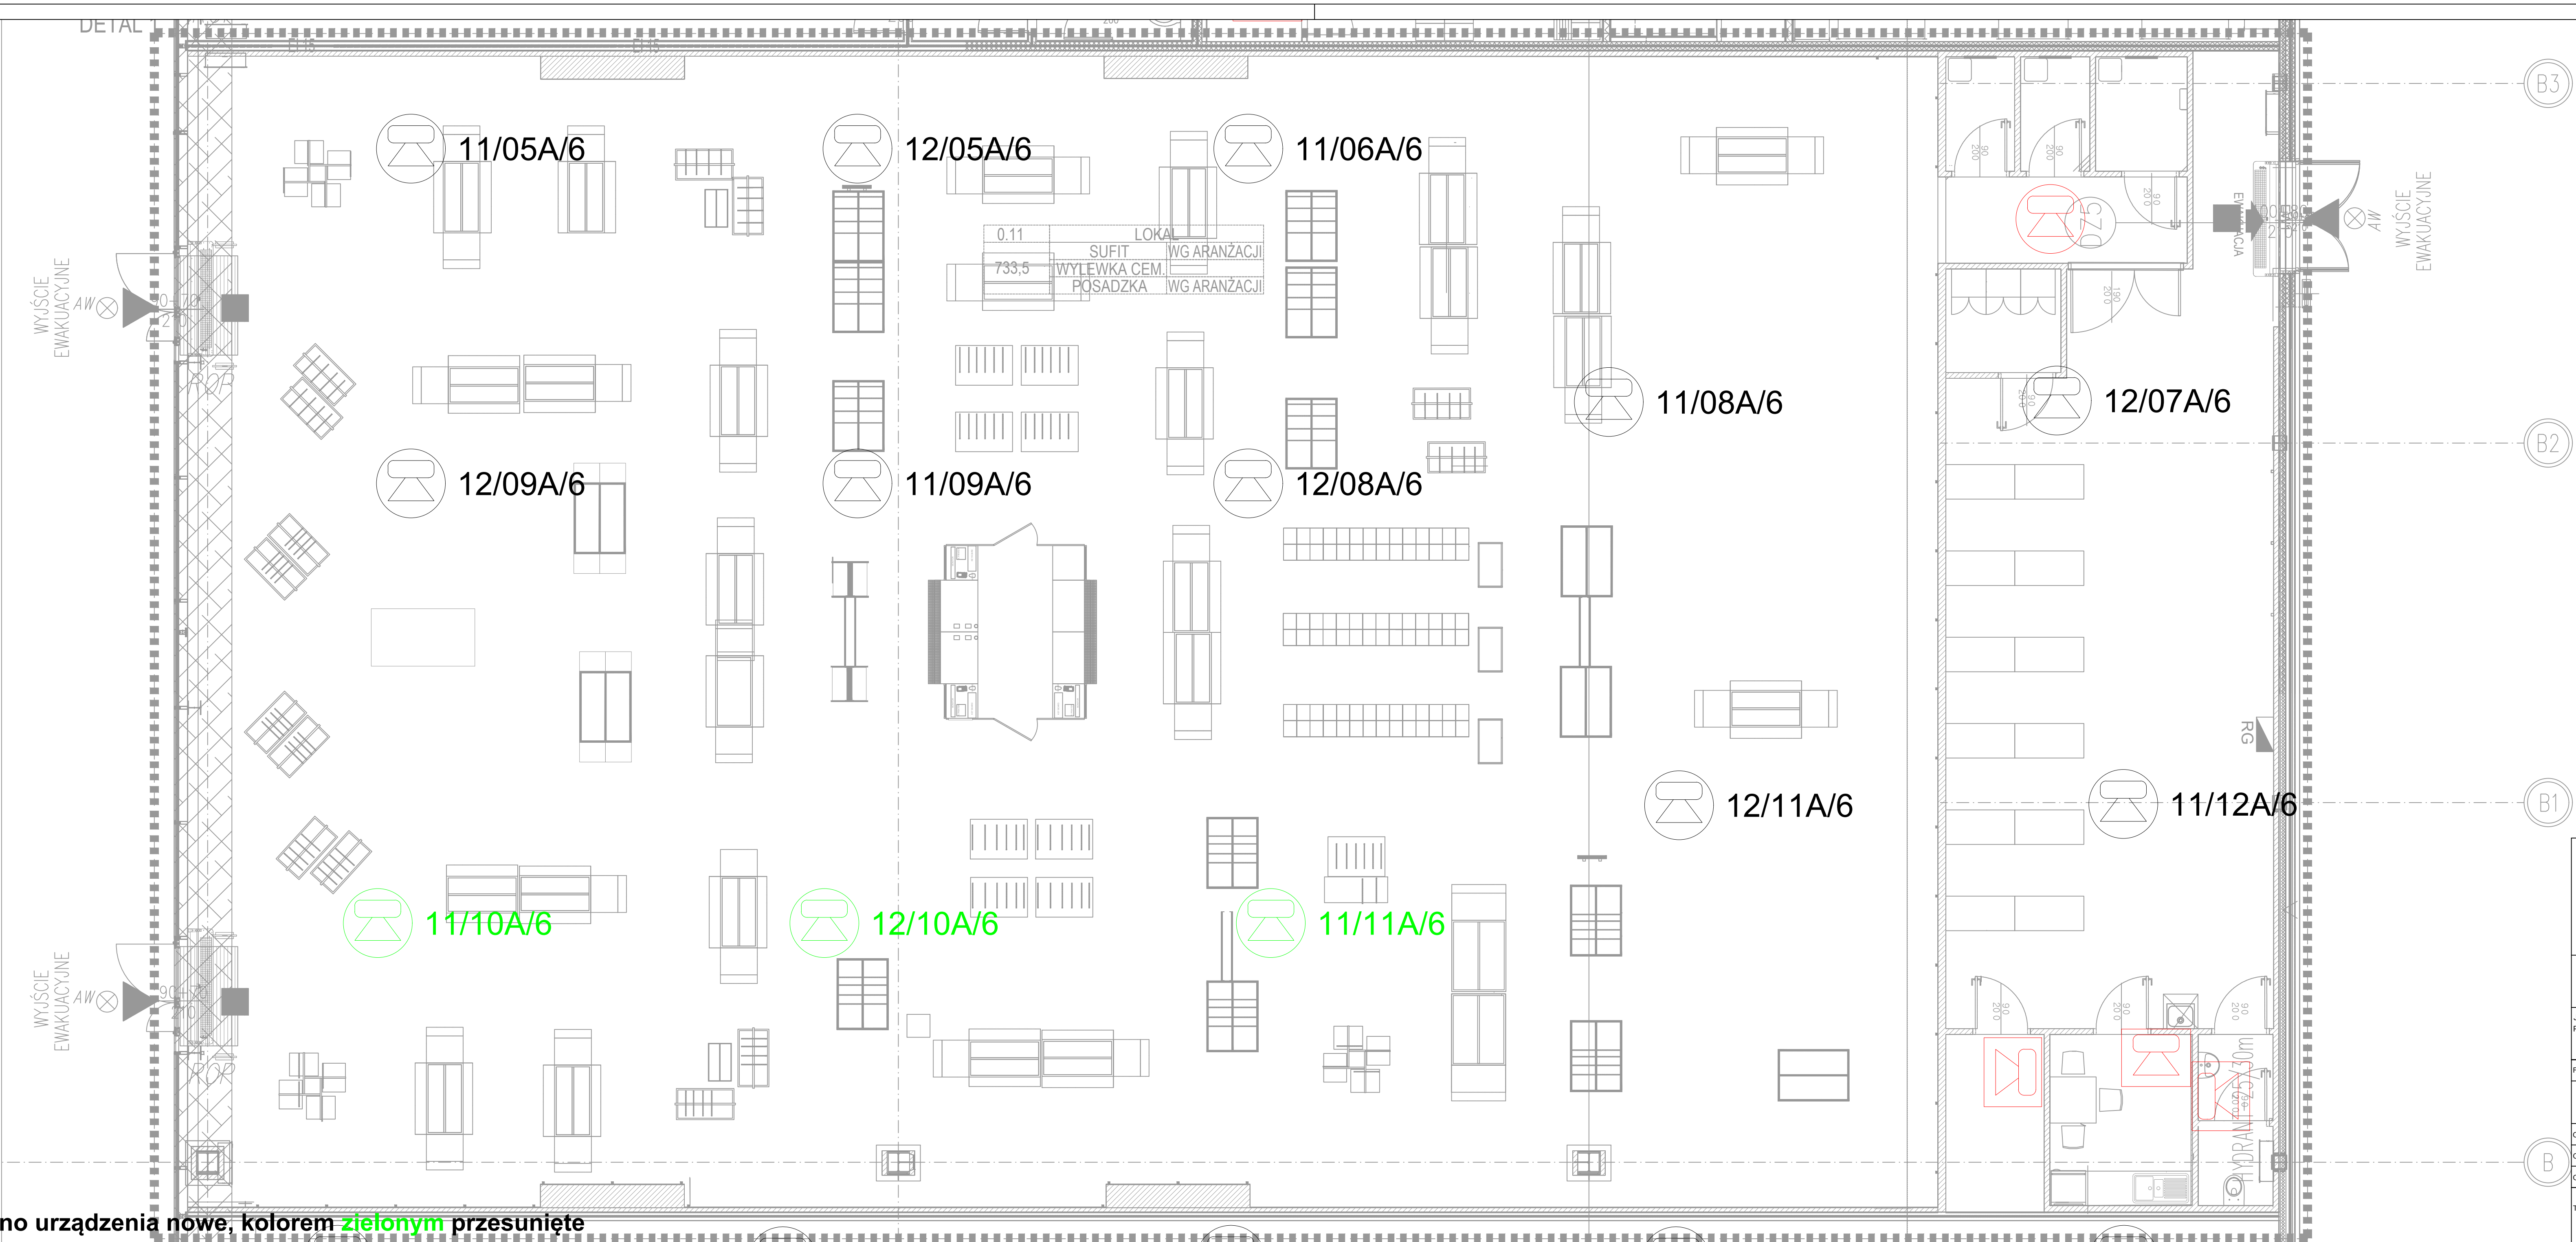

Legenda - Dźwiękowy system ostrzegawczy:

Głośnik sufitowy wewnętrzny LBB3087/00 lub 3086/00

Głośnik ścienny jednokierunkowy wewnętrzny LBB3018/00

1/1/A/6

Moc głośnika (w watach na od odczepie)

Oznaczenie literowe typu głośnika

Numer głośnika w linii głośnikowej

Numer linii głośnikowej

UWAGI: kolorem **czerwonym** oznaczono urządzenia nowe, kolorem **zielonym** przesunięte

PROJEKT:	PRZEBUDOWA BUDYNKU HANDLOWEGO BIELSKO-BIAŁA UL. WARSZAWSKA 180		
INWESTOR:	MOUNTAIN WAREHOUSE sp. z o.o. ul. Mianowskiego 3/6 02-044 Warszawa		
JEDNOSTKA PROJEKTUJĄCA:	DB PROJEKT Sp. z o.o. Ząbkowicka 24 / 2, 58-200 Dzierżoniów		
FAZA PROJEKTU:	STADIUM PROJEKTU:	BRANŻA:	
PW	DOKUMENTACJA POWYKONAWCZA	INSTALACJE NISKOPRĄDOWE	08.2024
	Imię i Nazwisko	Nr uprawnień	Podpis
OPRACOWUJĄCY:	Robert Jopek	KNP 1/12/2008	
OPRACOWUJĄCY:	Łukasz Neuberg	369/DOS/12	
OPRACOWUJĄCY:	Igor Mikołajczyk		
TYTUŁ RYSUNKU:	Instalacja DSO w lokalu		SKALA: 1:50
	NR RYS:	PW.R.DSO.R02	