



Istniejąca stacja wywoławcza
w pomieszczeniu ochrony

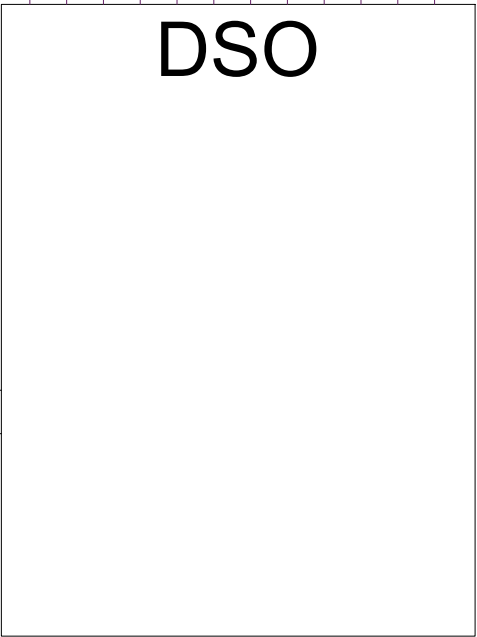

Istniejąca szafa DSO

Zakres opracowania - VERONA

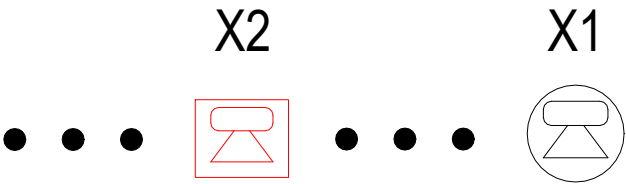

Legenda - Dźwiękowy system ostrzegawczy:	
	Głośnik sufitowy wewnętrzny LBB3087/00 lub 3086/00
	Głośnik ścienny jednokierunkowy wewnętrzny LBB3018/00
	Moduł kontroli ciągłości linii głośnikowej LBB4442/00
	Stacja wywoławcza systemu LBB4430/00 +LBB4432/00
	Przewód / wiązka przewodów HTKShekw PH90 1x2x1,4
	Kabel sieciowy LBB 4416/xx

PROJEKT:	PRZEBUDOWA BUDYNKU HANDLOWEGO BIELSKO-BIAŁA UL. WARSZAWSKA 180		
INWESTOR:	Yes Biżuteria S.A. ul. Świerzawska 1 60-321 Poznań		
JEDNOSTKA PROJEKTUJĄCA:	DB PROJEKT Sp. z o.o. Ząbkowicka 24 / 2, 58-200 Dzierżoniów		
FAZA PROJEKTU:	STADIUM PROJEKTU:	BRANŻA:	DATA:
PW	DOKUMENTACJA POWYKONAWCZA	INSTALACJE NISKOPRĄDOWE	08.2024
	Imię i Nazwisko	Nr uprawnień	Podpis
OPRACOWUJĄCY:	Robert Jopek	KNP 1/12/2008	
OPRACOWUJĄCY:	Łukasz Neuberg	369/DOŚ/12	
OPRACOWUJĄCY:	Igor Mikołajczyk		
TYTUŁ RYSUNKU:	Schemat blokowy instalacji DSO w lokalu		SKALA: ---
			NR RYS: PW.SCH.DSO.R01

Uwagi: Kolorem czerwonym oznaczono urządzenia nowe