


Istniejąca stacja wywoławcza
w pomieszczeniu ochrony

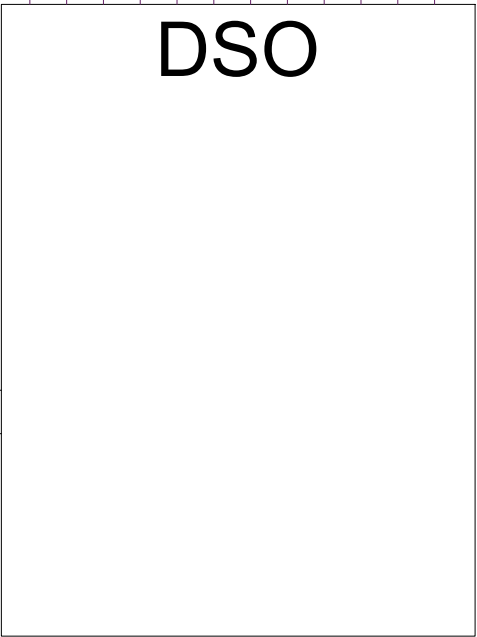


Istniejąca szafa DSO

Zakres opracowania - WOOLWORTH

X4

X22

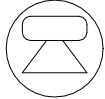

Legenda - Dźwiękowy system ostrzegawczy:



Głośnik sufitowy wewnętrzny LBB3087/00 lub 3086/00



Głośnik ścienny jednokierunkowy wewnętrzny LBB3018/00



Moduł kontroli ciągłości linii głośnikowej LBB4442/00



Stacja wywoławcza systemu LBB4430/00 +LBB4432/00



Przewód / wiązka przewodów
HTKShekw PH90 1x2x1,4



Kabel sieciowy LBB 4416/xx

PROJEKT:	PRZEBUDOWA BUDYNKU HANDLOWEGO BIELSKO-BIAŁA UL. WARSZAWSKA 180			
INWESTOR:	WOOLWORTH sp. z o.o. ul. 11 Listopada 11 40-387 Katowice			
JEDNOSTKA PROJEKTUJĄCA:	DB PROJEKT Sp. z o.o. Ząbkowicka 24 / 2, 58-200 Dzierżoniów			
FAZA PROJEKTU:	STADIUM PROJEKTU:	BRANŻA:	DATA:	
PW	DOKUMENTACJA POWYKONAWCZA	INSTALACJE NISKOPRĄDOWE	08.2024	
	Imię i Nazwisko	Nr uprawnień	Podpis	
OPRACOWUJĄCY:	Robert Jopek	KNP 1/12/2008		
OPRACOWUJĄCY:	Łukasz Neuberg	369/DOŚ/12		
OPRACOWUJĄCY:	Igor Mikołajczyk			
TYTUŁ RYSUNKU:	Schemat blokowy instalacji DSO w lokalu		SKALA:	---
			NR RYS:	PW.SCH.DSO.R01

Uwagi: Kolorem czerwonym oznaczono urządzenia nowe