


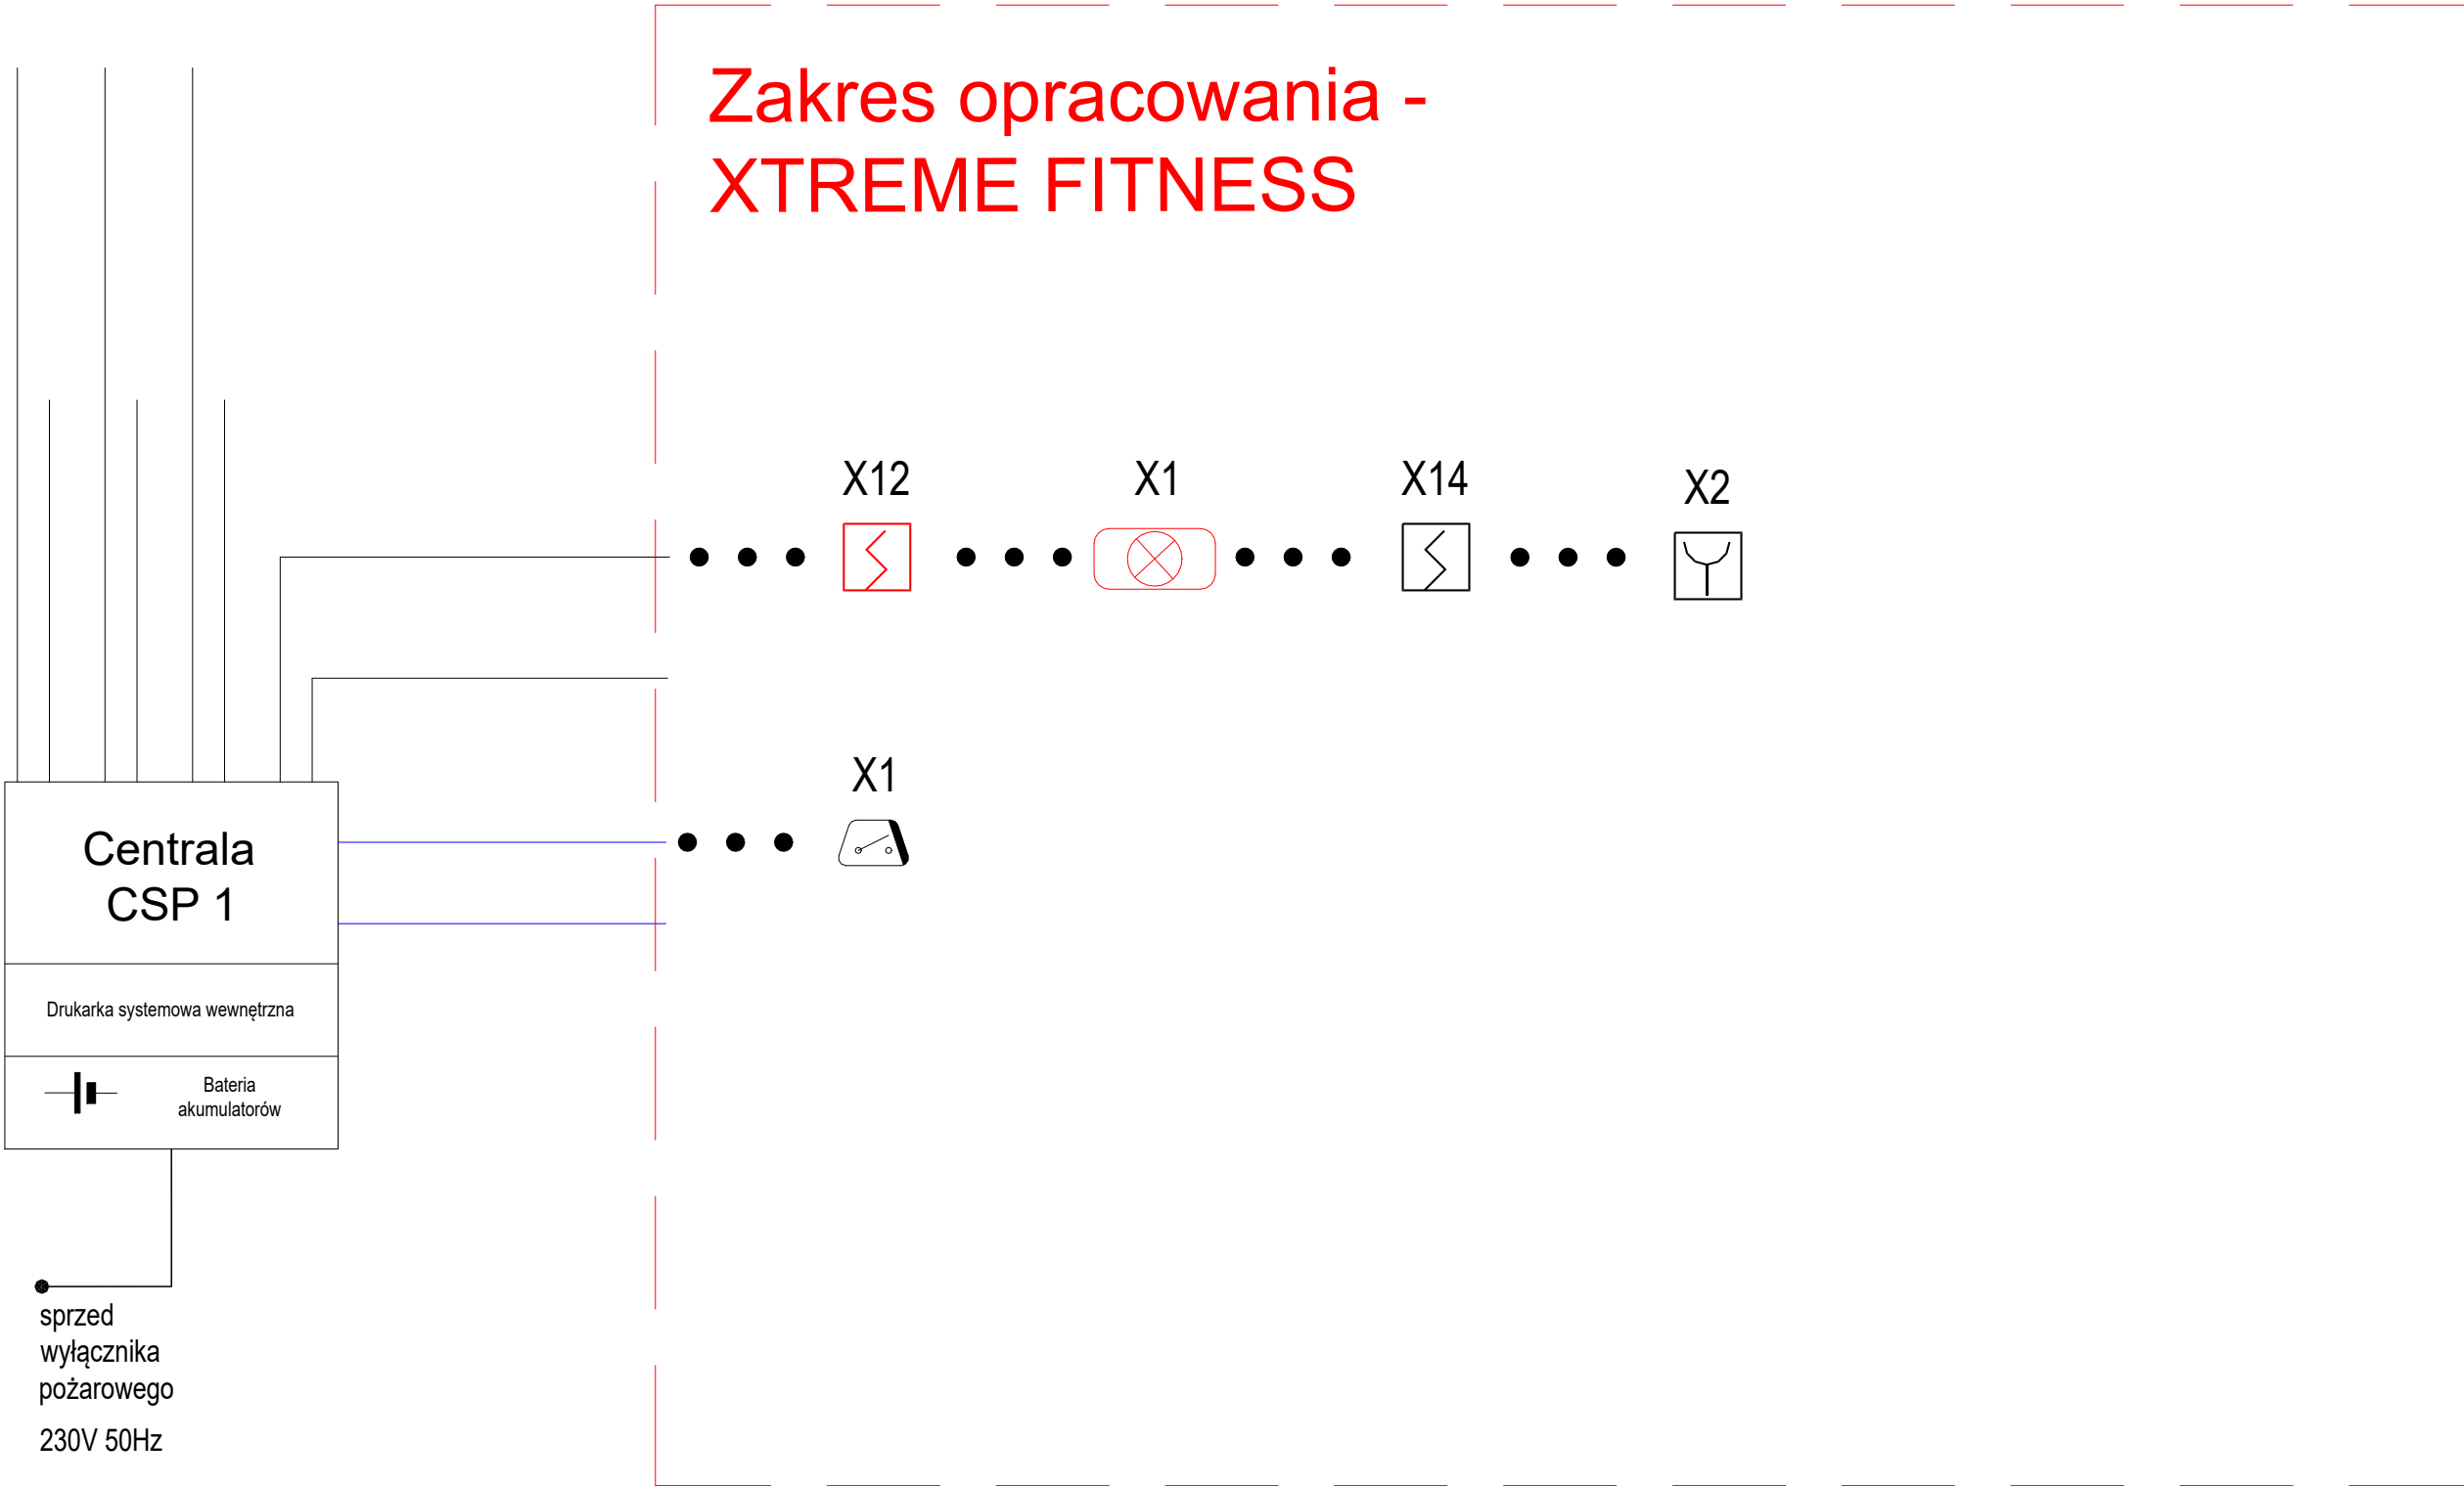

Legenda - sygnalizacja pożaru (SAP):	
CSP	Centrala sygnalizacji pożarowej
	Czujka optyczna dymu
	Ręczny ostrzegacz pożarowy
	Moduł sterująco-kontrolny
	Wyniesiony wskaźnik zadziałania czujki
	Zasilacz
Przewód / wiązka przewodów YnTKSYekw 1x2x0,8	
Zestaw kablowy PH90 / przewód HTKSHekw PH90 1x2x0,8	
1/1/1	Numer elementu na linii
	Numer linii
	Numer centrali

Uwagi: Kolorem czerwonym oznaczono urządzenia nowe

PROJEKT:	PRZEBUDOWA BUDYNKU HANDLOWEGO BIELSKO-BIAŁA UL. WARSZAWSKA 180			
INWESTOR:	EXTREME FITNESS sp. z o.o. ul. Reymonta 22A 30-059 Kraków			
JEDNOSTKA PROJEKTUJĄCA:	DB PROJEKT Sp. z o.o. Ząbkowicka 24 / 2, 58-200 Dzierżoniów			
FAZA PROJEKTU:	STADIUM PROJEKTU:	BRANŻA:	DATA:	
PW	DOKUMENTACJA POWYKONAWCZA	INSTALACJE NISKOPRĄDOWE	08.2024	
	Imię i Nazwisko	Nr uprawnień	Podpis	
OPRACOWUJĄCY:	Robert Jopek	KNP 1/12/2008		
OPRACOWUJĄCY:	Łukasz Neuberg	369/DOŚ/12		
OPRACOWUJĄCY:	Igor Mikołajczyk			
TYTUŁ RYSUNKU:	Schemat blokowy instalacji SSP w lokalu		SKALA:	---
			NR RYS:	PW.SCH.SSP.R01