


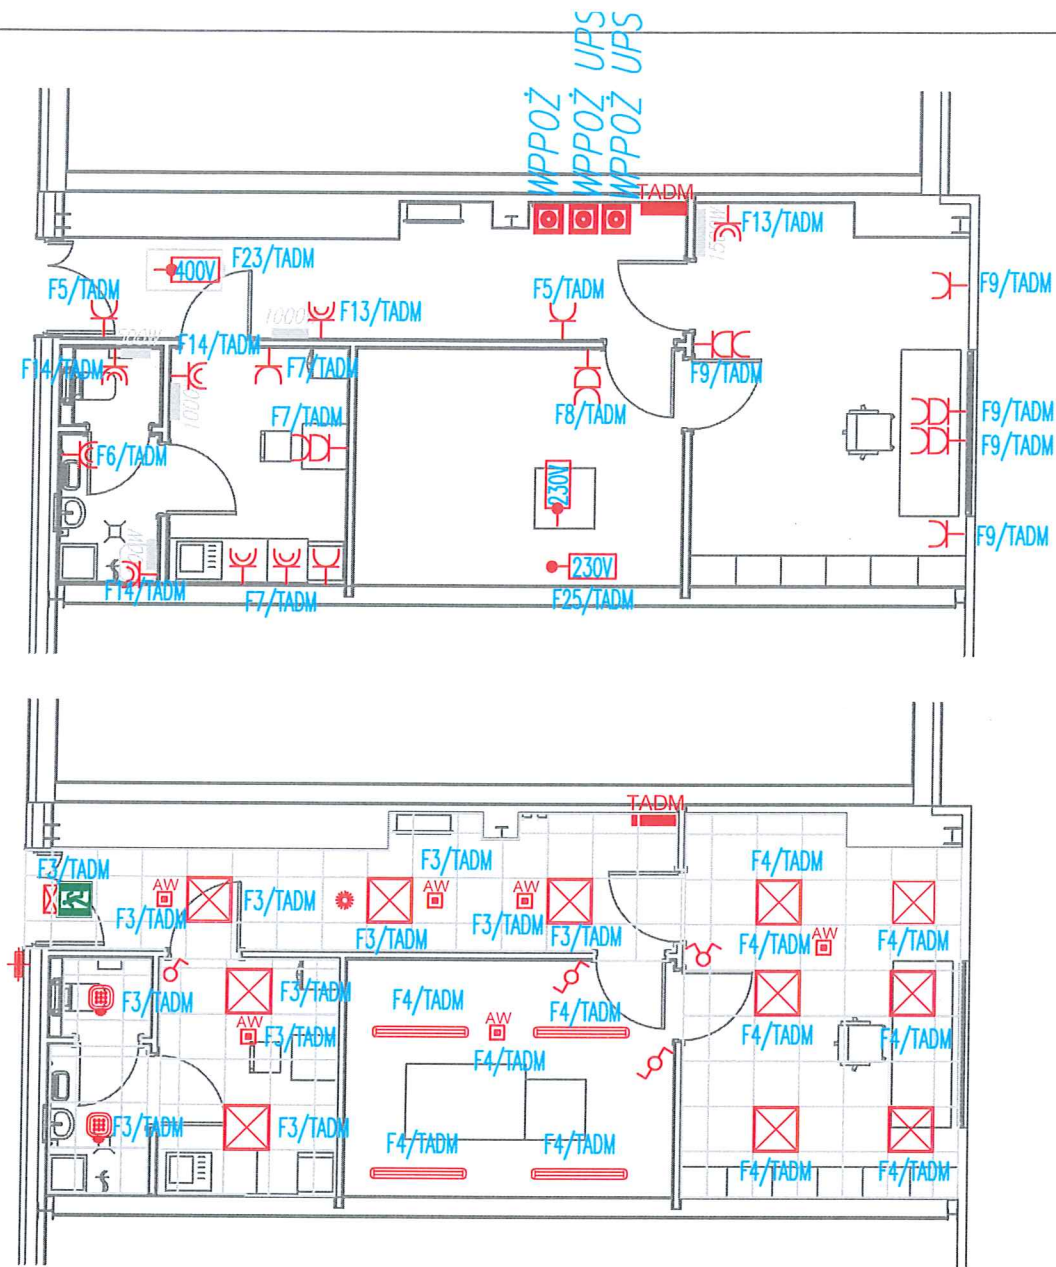

OZNACZENIA

	Pojedyncze gniazdo wtykowe 2P+Z, IP20, 16A, 250V AC, podtynkowe
	2 x Pojedyncze gniazdo wtykowe 2P+Z, IP20, 16A, 250V AC, podtynkowe, montowane w jednej ramce
	Pojedyncze gniazdo wtykowe 2P+Z, IP44, 16A, 250V AC, podtynkowe

	Wypust 230V(400V), dla zasilania urządzeń wentylacyjnych, klimatyzacyjnych, technologicznych.
	Wylącznik P.POŻ.
	Elementy systemu przywoławczego w toalecie dla niepełnosprawnych: Centralka alarmowa Przycisk resetujący Sygnalizator optyczno-akustyczny Przełącznik sufitowy

OPRAWY OŚWIETLENIOWE	
	OPRAWA LED 35W IP44 4000K Z KŁOSZEM MIKROPRYZMATYCZNYM
	OPRAWA LED 18W IP44 4000K Z KŁOSZEM MIKROPRYZMATYCZNYM
	OPRAWA KIERUNKOWA LED AT 2W IP44, 1h Z PIKTOGRAMEM
	OPRAWA AWARYJNA LED AT 3W IP66, 1h Z MODULEM HTR-25
	OPRAWA AWARYJNA LED AT 6W IP44, 1h OPTYKA OTWARTA
	OPRAWA LED 50W IP65 4000K Z KŁOSZEM POLIWĘGLANOWYM ZASILANIE PRZELOTOWE
	SUFITOWY CZUJNIK OBECNOŚCI
	OPRAWA LED 18W IP44 4000K Z KŁOSZEM MIKROPRYZMATYCZNYM I CZUJNIKIEM OBECNOŚCI

TECHNET INVEST
SPÓŁKA Z OGRANICZONĄ ODPOWIEDZIALNOŚCIĄ
SPÓŁKA KOMANDYTOWA
ul. Ustrońskie 23 43-460 Wiśła
REGON: 369230620, NIP: 5482690217
KRS: 0000713359

DOKUMENTACJA POWYKONAWCZA

Do każdego z lokali w stanie deweloperskim zostały zapewnione podejścia instalacji sanitarnych, które umożliwiają realizację zaplecza socjalno-sanitarnego w ramach aranżacji projektów lokali przez docelowych najemców.

KOPIOWANIE BEZ PISEMNEJ ZGODY AUTORA ZABRONIONE PRAWA AUTORSKIE ZASTRZEŻONE

PRACOWNIA PROJEKTOWANIA
I USŁUG INWESTYCYJNYCH ALFA
Spółka z o.o. Spółka komandytowa
59-220 LEGNICA, ul. ŁOKIETKA 18
+48 76 8525671 www.ppalfa.pl pracownia@ppalfa.pl



OBIEKT: PRZEBUDOWA BUDYNKU HANDLOWEGO
BIELSKO BIAŁA
UL. WARSZAWSKA 180

IMIĘ I NAZWISKO:	PODPIS:
PROJEKTANT: mgr inż. Aleksander Pater uprawnienia budowlane do projektowania bez ograniczeń w specjalności instalacyjnej nr 131/DOS/06	
SPRAWDZAJĄCY: mgr inż. Jarosław Przybysz uprawnienia budowlane do projektowania bez ograniczeń w specjalności instalacyjnej nr 105/DOS/05	

TYTUŁ RYSUNKU:	BRANŻA:
POMIESZCZENIA ADMINISTRACYJNE INSTALACJE ELEKTRYCZNE	INSTALACJE ELEKTRYCZNE

NR	STADIUM	SKALA	NR RYS
V-23	P.T.	1:100	E-6
ID ZMIAN	DATA	NAZWA PLIKU:	
-	15.12.2023	V-23_FW_N_E_RZUTY POM. TECH	