


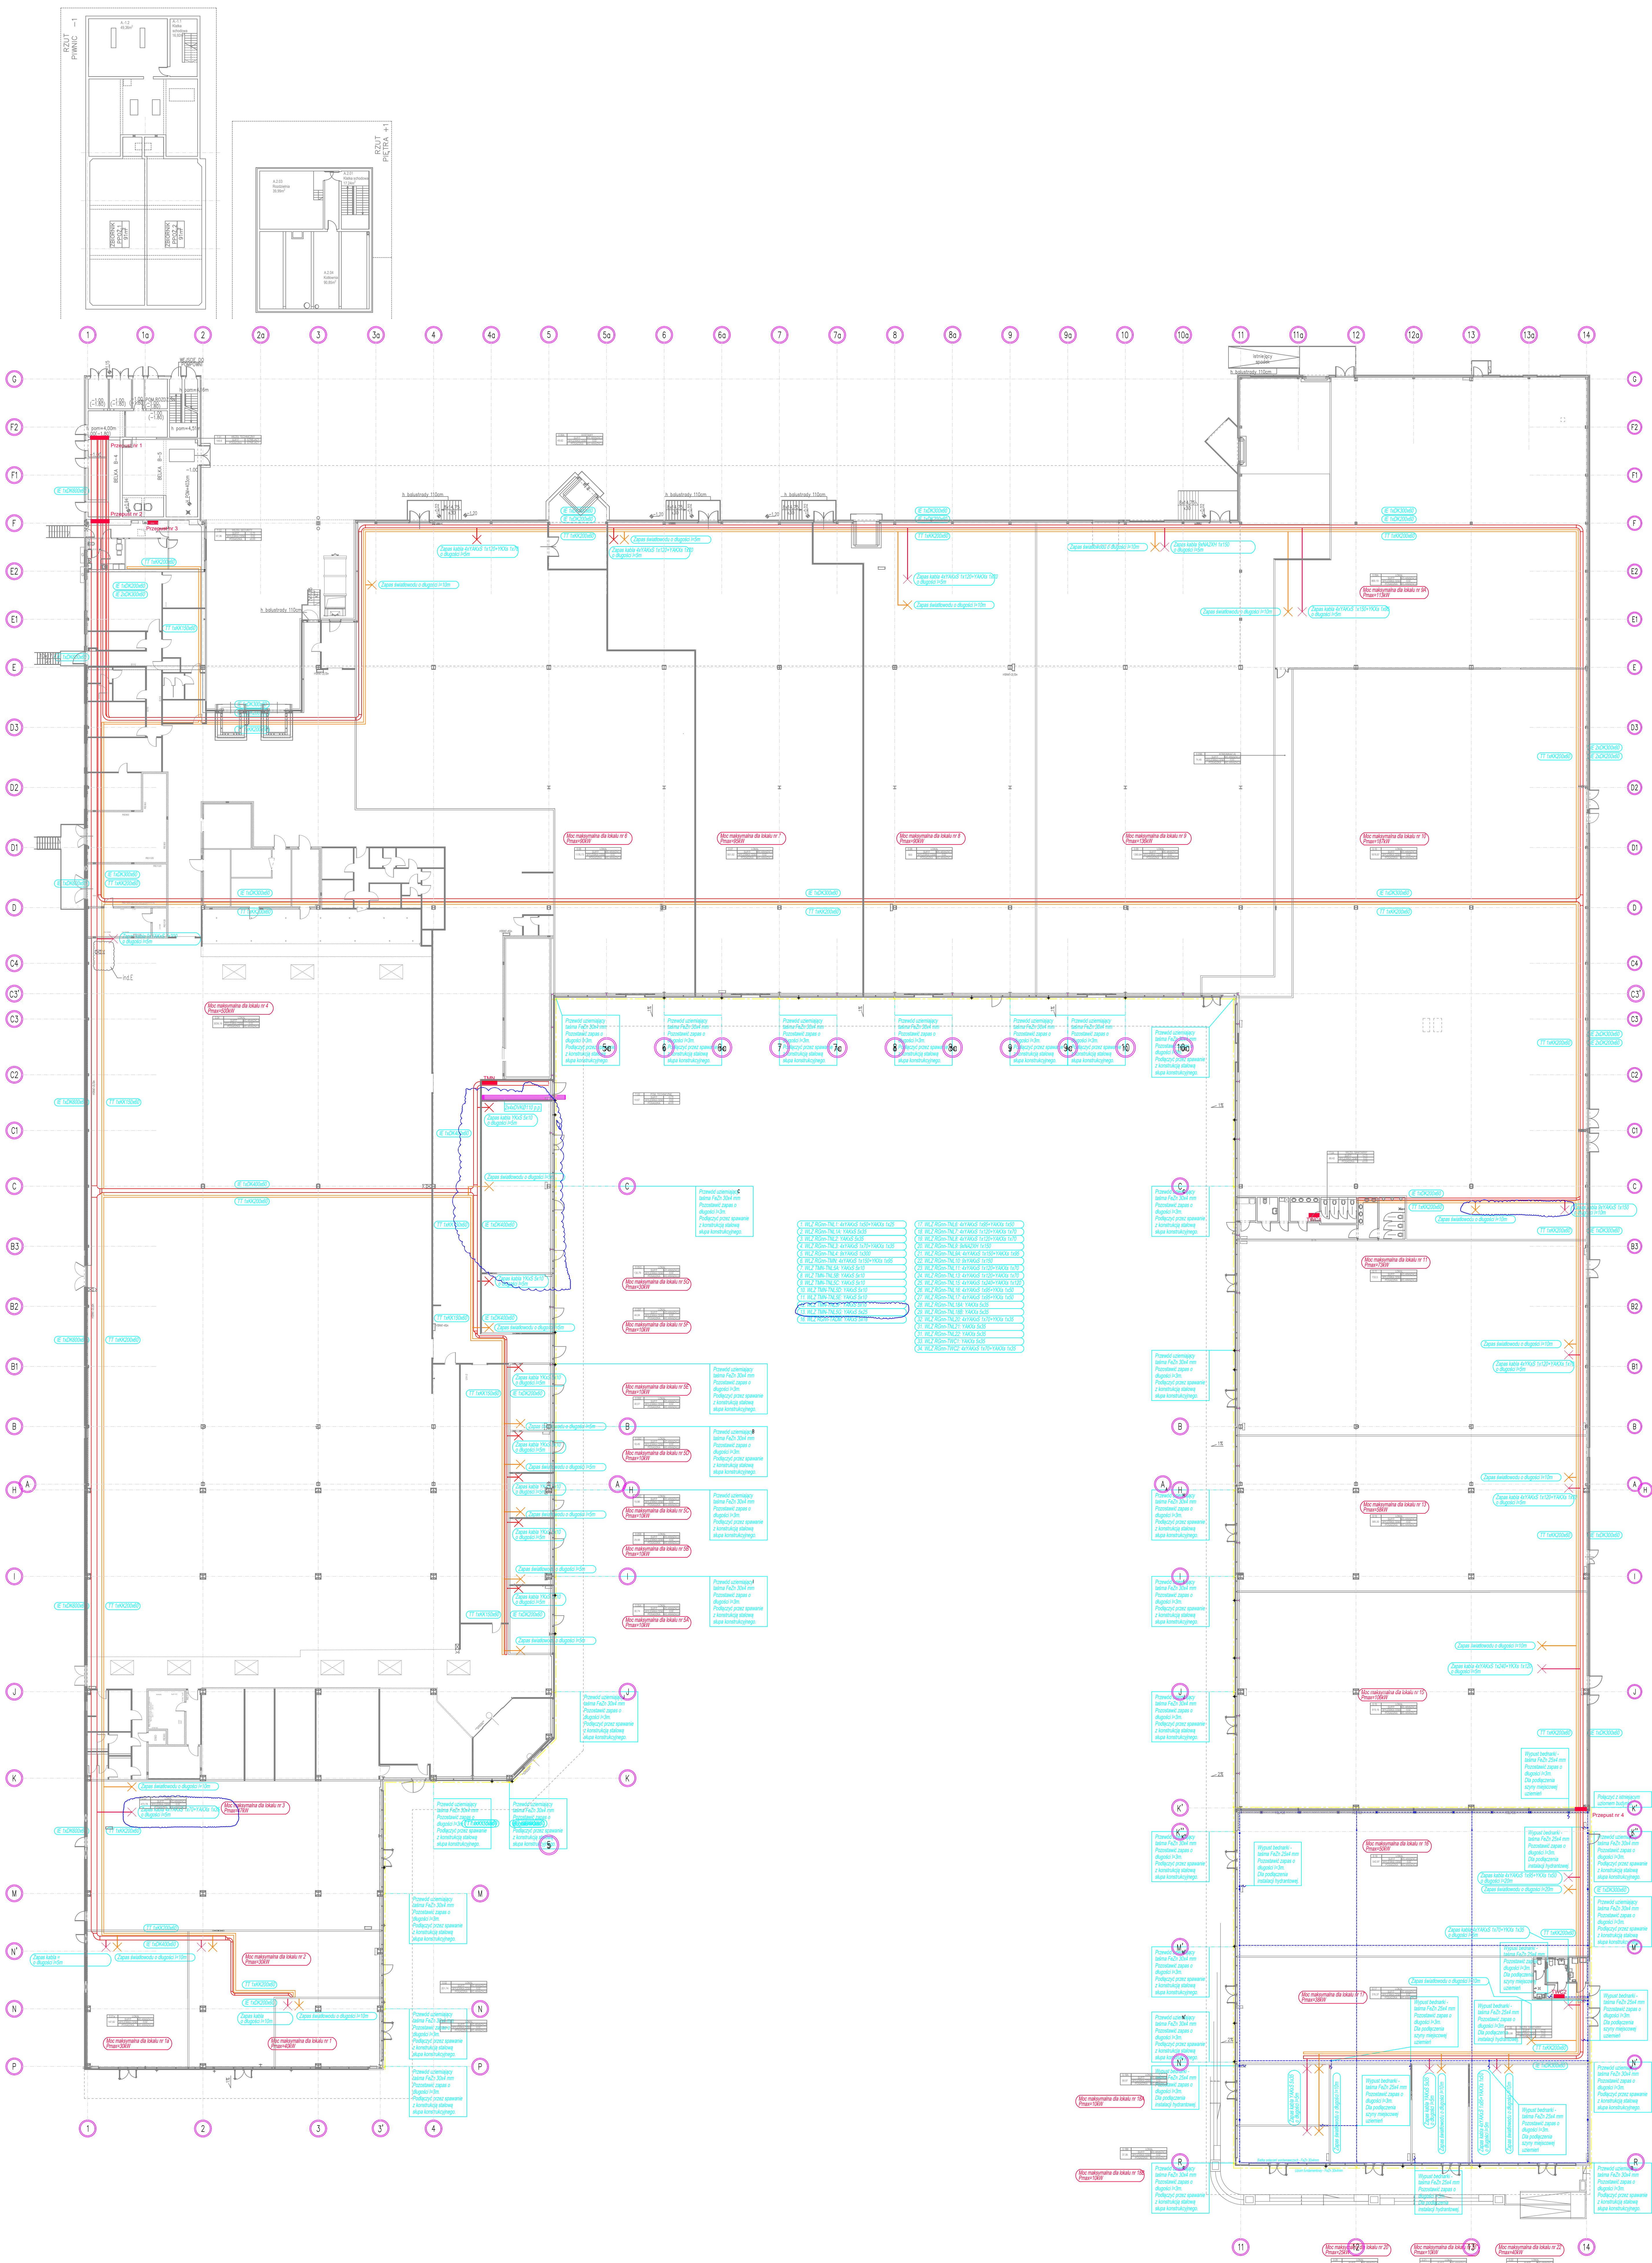



ALFA

PROJEKT PRZEBUDOWA BUDYNKU HANDLOWEGO
BIELSKO BIAŁA
UL. WARSZAWSKA 180

WYKONANIE: mgr inż. Aleksander Pater

mgr inż. Jacek Jurek
uprawnienia budowlane do projektowania bez ograniczeń

TYTUŁ: RZUT PRZYPIENIA TRASY KABLOWE

INSTALACJE ELEKTRYCZNE

WIDOK	STANOWISKO	SKALA	WIDOK
V-3	P.W.	1:200	E-2
DATA	DATA	DATA	DATA
07.07.2024	07.07.2024	07.07.2024	07.07.2024

15.07.2024	PROJEKT	ADRES: UL. WARSZAWSKA 180
