



Do każdego z lokali w stanie deweloperskim zostały zapewnione podejścia instalacji sanitarnych, które umożliwiają realizację zaplecza socjalno-sanitarnego w ramach aranżacji projektów lokali przez docelowych najemców.

KOPIOWANIE BEZ PISEMNEJ ZGODY AUTORA ZABRONIONE PRAWA AUTORSKIE ZASTRZEŻONE

ALFA
P R A C O W N I A


OBIEKT: PRZEBUDOWA BUDYNKU HANDLOWEGO
BIELSKO BIAŁA
UL. WARSZAWSKA 180

IMIĘ I NAZWISKO:	PODPIS:		
PROJEKTANT:			
mgr inż. Aleksander Pater			
uprawnienia budowlane do projektowania bez ograniczeń w specjalności instalacyjnej nr 131/DOS/06			
SPRAWDZAJĄCY:			
mgr inż. Jarosław Przybyś			
uprawnienia budowlane do projektowania bez ograniczeń w specjalności instalacyjnej nr 105/DOS/05			
TYTUŁ RYSUNKU:	BRANŻA:		
INSTALACJE ELEKTRYCZNE			
NR	STADIUM	SKALA	NR RYS
V-23	P.W.	1:200	E-2
ID ZMIAN	DATA	NAZWA PLIKU:	
F	30.07.2024	V-23_P.W_N.E_RZUT PRZYZIEMIA TRASY KABLOWE-102.indd	

TECHNET INVEST
SPÓŁKA Z OGRANICZONĄ ODPOWIEDZIALNOŚCIĄ
SPÓŁKA KOMANDYTOWA
ul. Ustronieńska 23 43-460 Wiśła
REGON: 369230620, NIP: 5482690217
KRS: 0000713359

DOKUMENTACJA POWYKONAWCZA

E	10.07.2024	Krzysztof Panas	-KOREKTA LOKALU NR 5G
E	10.07.2024	Krzysztof Panas	-DOSTOSOWANIE ZASILANIA LOKALI 1,1A,2 -KOREKTA ZASILANIA LOKALI 5, 16, 17, 20
IND.	DATA:	AUTOR:	OPIS ZMIAN:

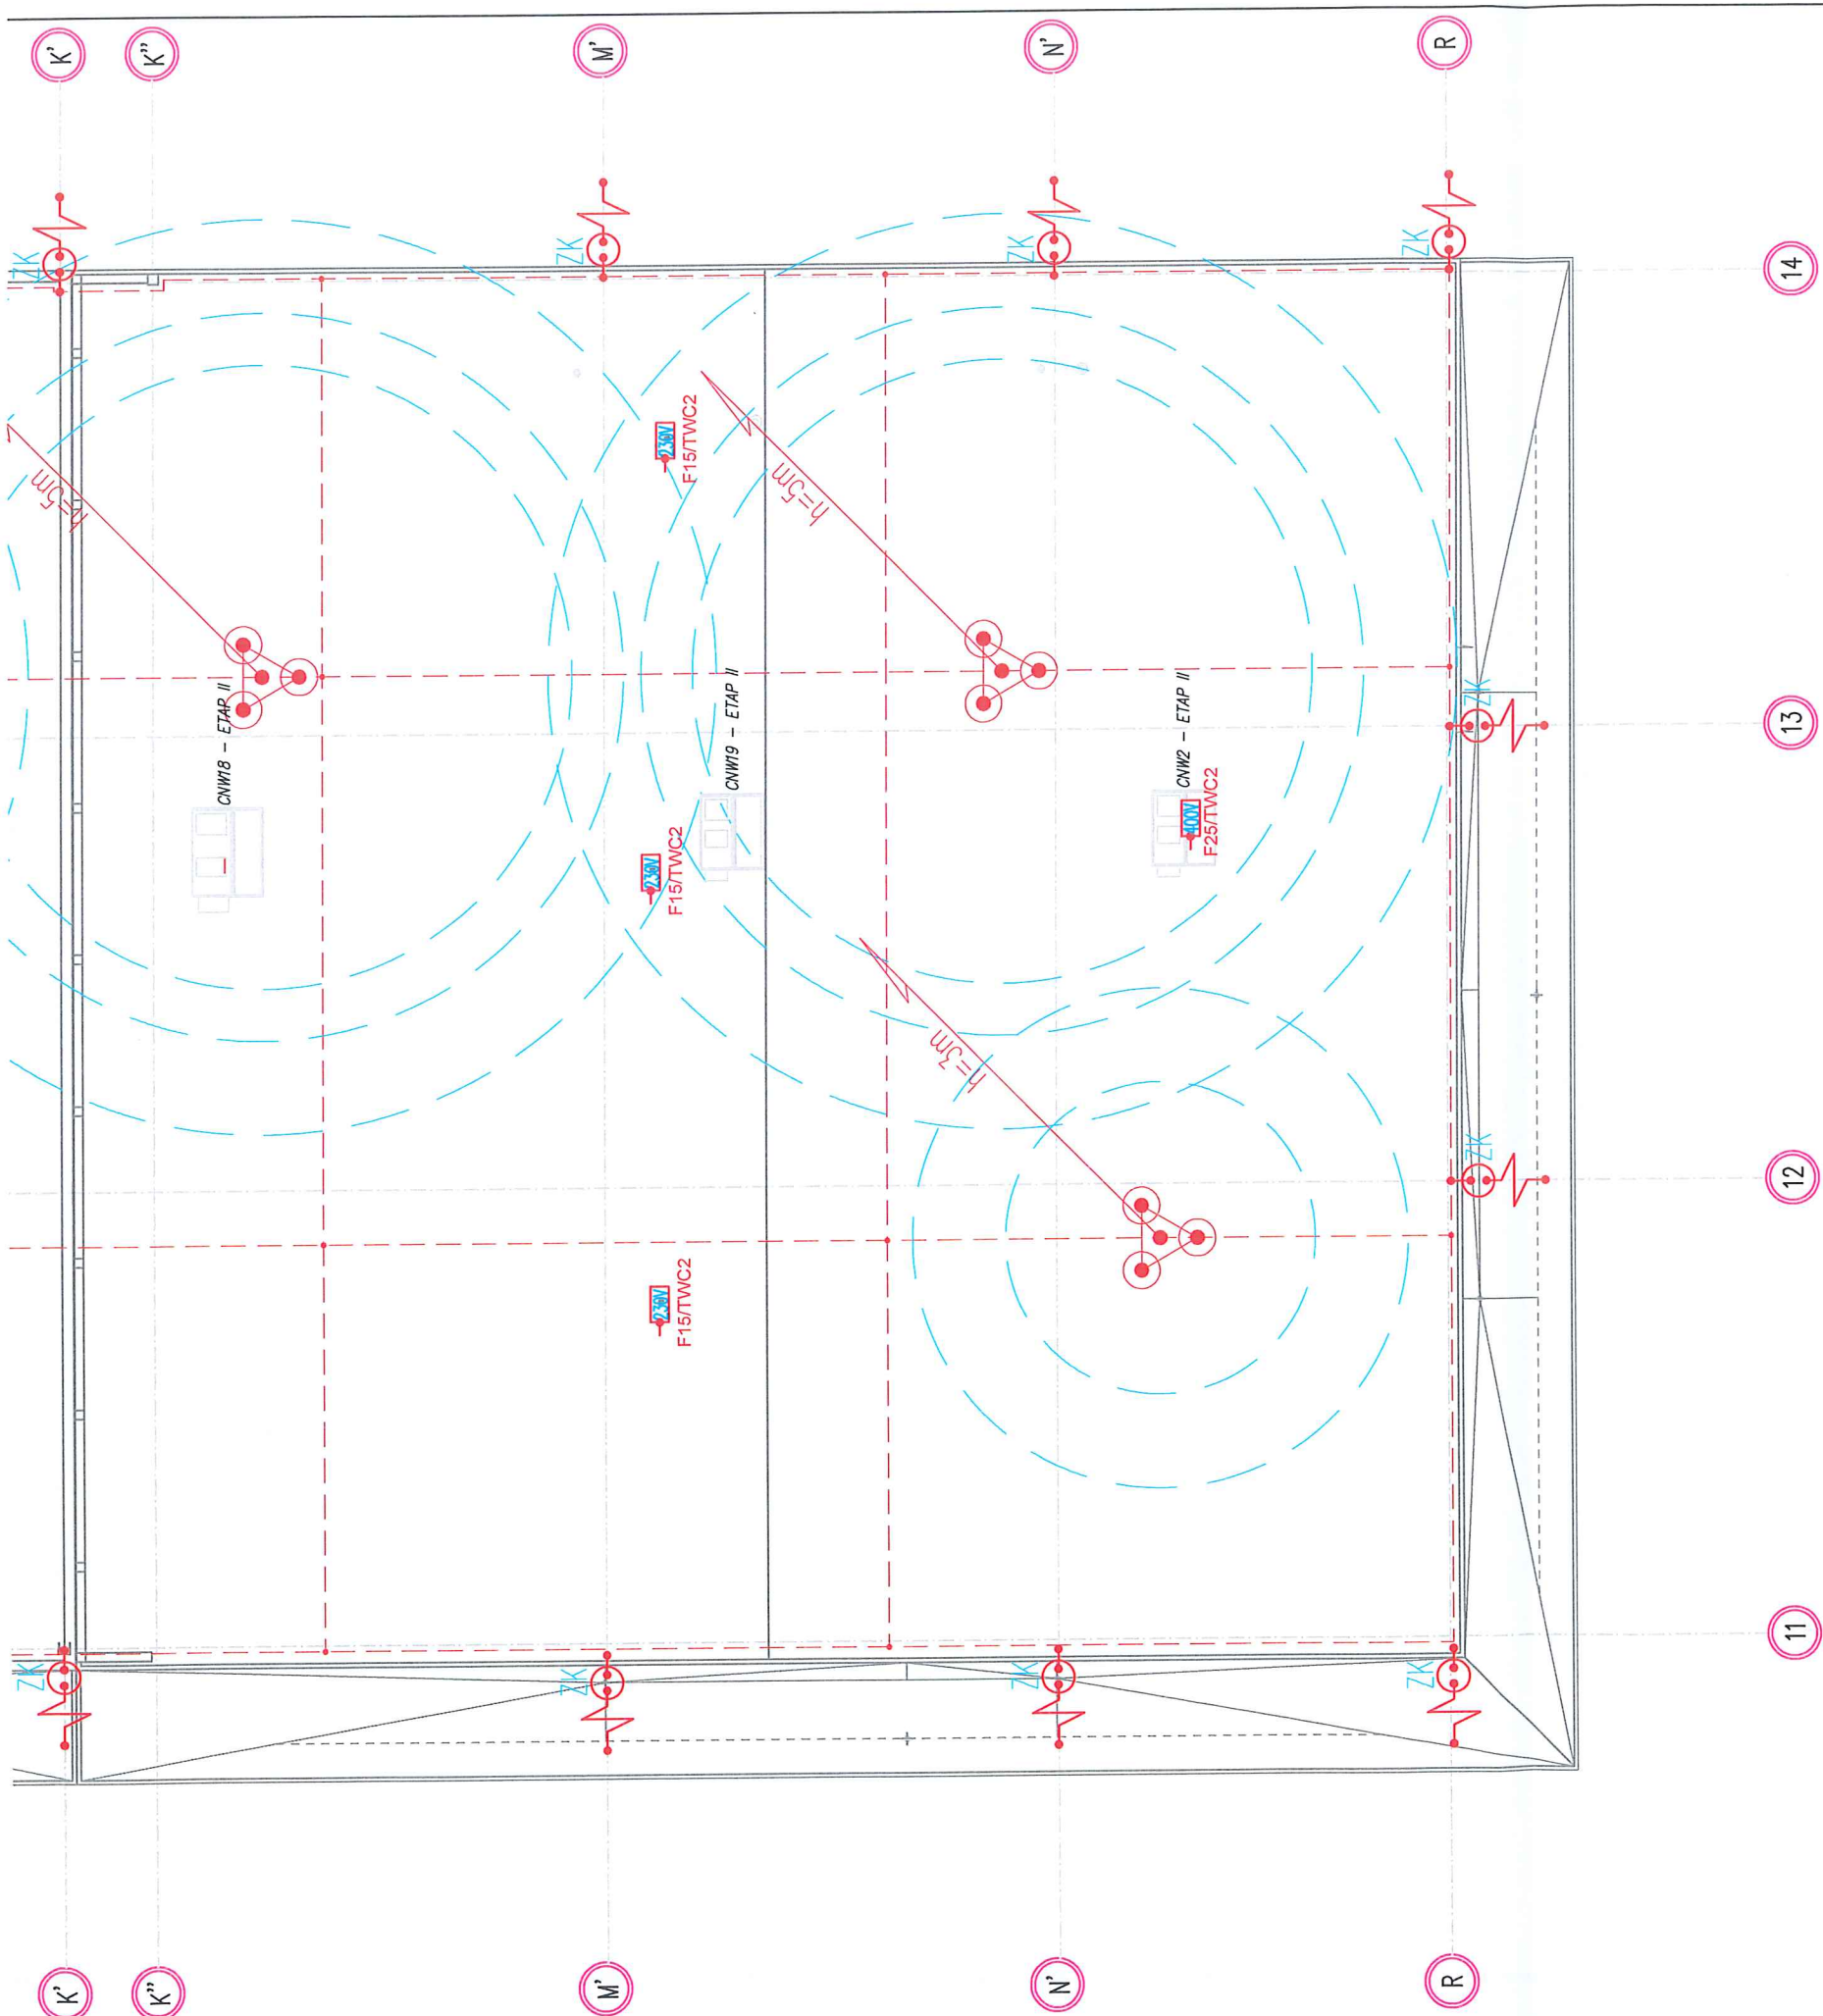

Do każdego z lokali w stanie deweloperskim zostały zapewnione podejścia instalacji sanitarnych, które umożliwiają realizację zaplecza socjalno-sanitarnego w ramach aranżacji projektów lokali przez docelowych najemców.

KOPIOWANIE BEZ PISEMNEJ ZGODY AUTORA ZABRONIONE PRAWA AUTORSKIE ZASTRZEŻONE

PRACOWNIA PROJEKTOWANIA I USŁUG INWESTYCYJNYCH ALFA
Spółka z o.o. Spółka komandytowa
59-220 LEGNICA, ul. ŁOKIETKA 1B
+48 76 8525671 www.ppalifa.pl pracownia@ppalifa.pl P R A C O W N I A

ALFA

OBIEKT: PRZEBUDOWA BUDYNKU HANDLOWEGO
BIELSKO BIAŁA
UL. WARSZAWSKA 180

IMIĘ I NAZWISKO:	PODPIS:
PROJEKTANT:	
mgr inż. Aleksander Pater uprawnienia budowlane do projektowania bez ograniczeń w specjalności instalacyjnej nr 131/DOS/06	
SPRAWDZAJĄCY:	
mgr inż. Jarosław Przybysz uprawnienia budowlane do projektowania bez ograniczeń w specjalności instalacyjnej nr 105/DOS/05	

TYTUŁ RYSUNKU:		BRANŻA:	
RZUT DACHU		INSTALACJE ELEKTRYCZNE	
NR	STADIUM	SKALA	NR RYS
V-23	P.W.	1:200	E5
ID ZMIAN	DATA	NAZWA PLIKU:	
D	26.06.2024	V-23_PW_N_E_RZUT DACHU - INSTALACJA ODGROMOWA-105_inD	

OZNACZENIA:

- PRZEWÓD ODGROMOWY WYSOKONAPIĘCIOWY
- ZWODY POZIOME DRUT DFe8mm
- ZWÓD PIONOWY IZOLOWANY h=5m NA TRÓJNOGU

WYPUST (ZAPAS PRZEWODU) 400(230)V DLA ZASILANIA ODBIORÓW TECHNOLOGICZNYCH BUDYNKU (JEDNOSTKA ZEWN. KLIMATYZACJI, WENTYLATOR, CENTRALA WENT.)