



PRZEKRÓJ 21-21

SKALA 1:25

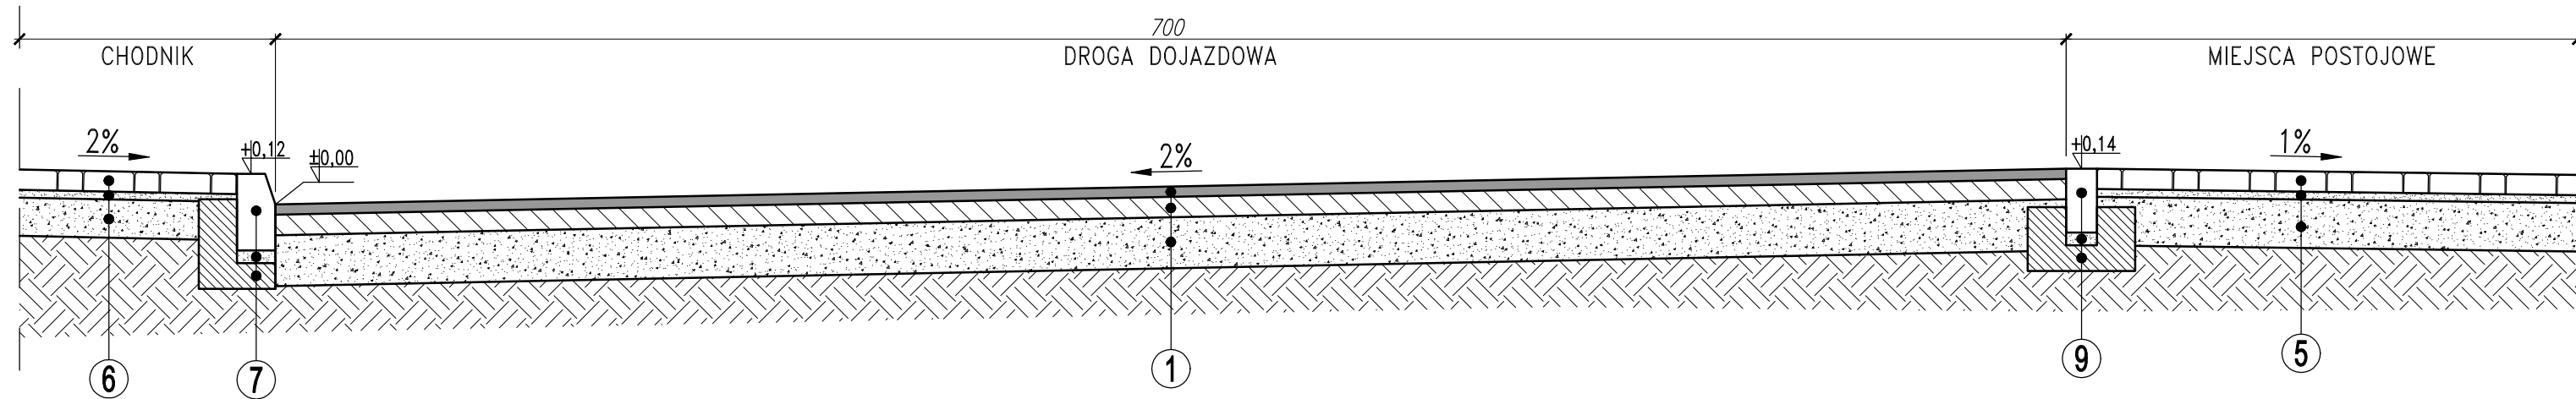


PRZEKRÓJ 22-22

SKALA 1:25

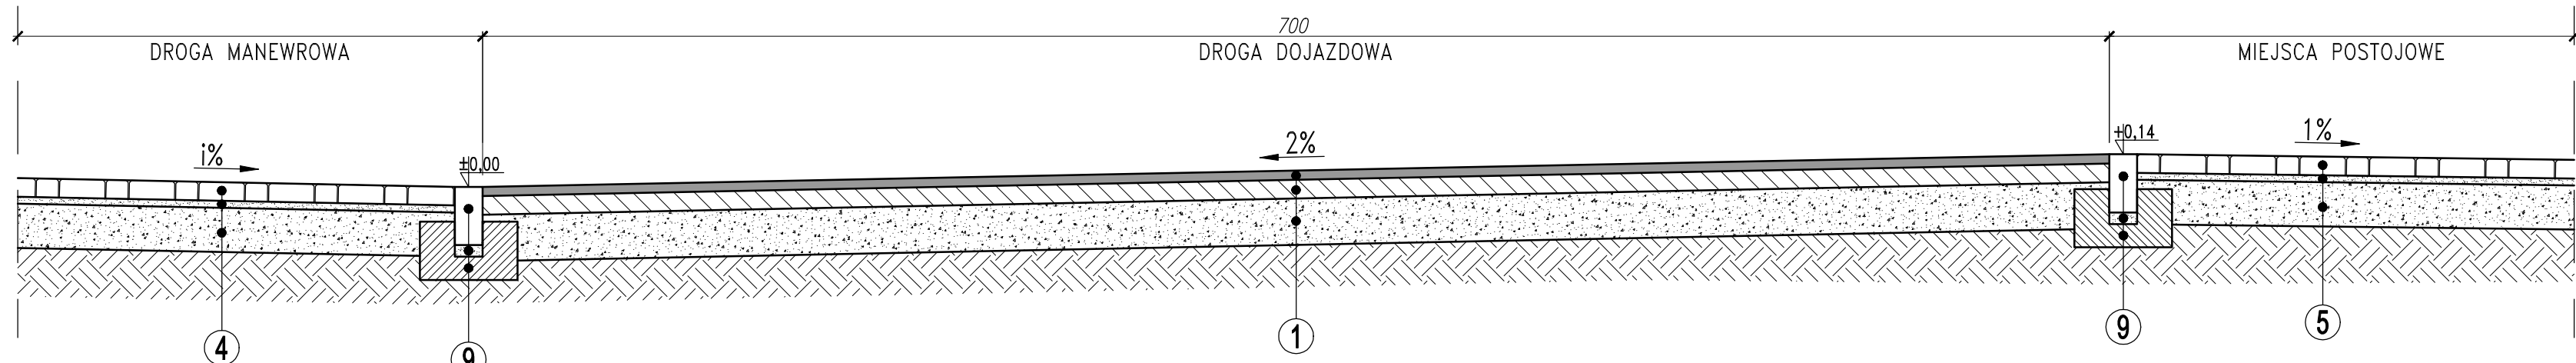

PRZEKRÓJ 23-23

SKALA 1:25

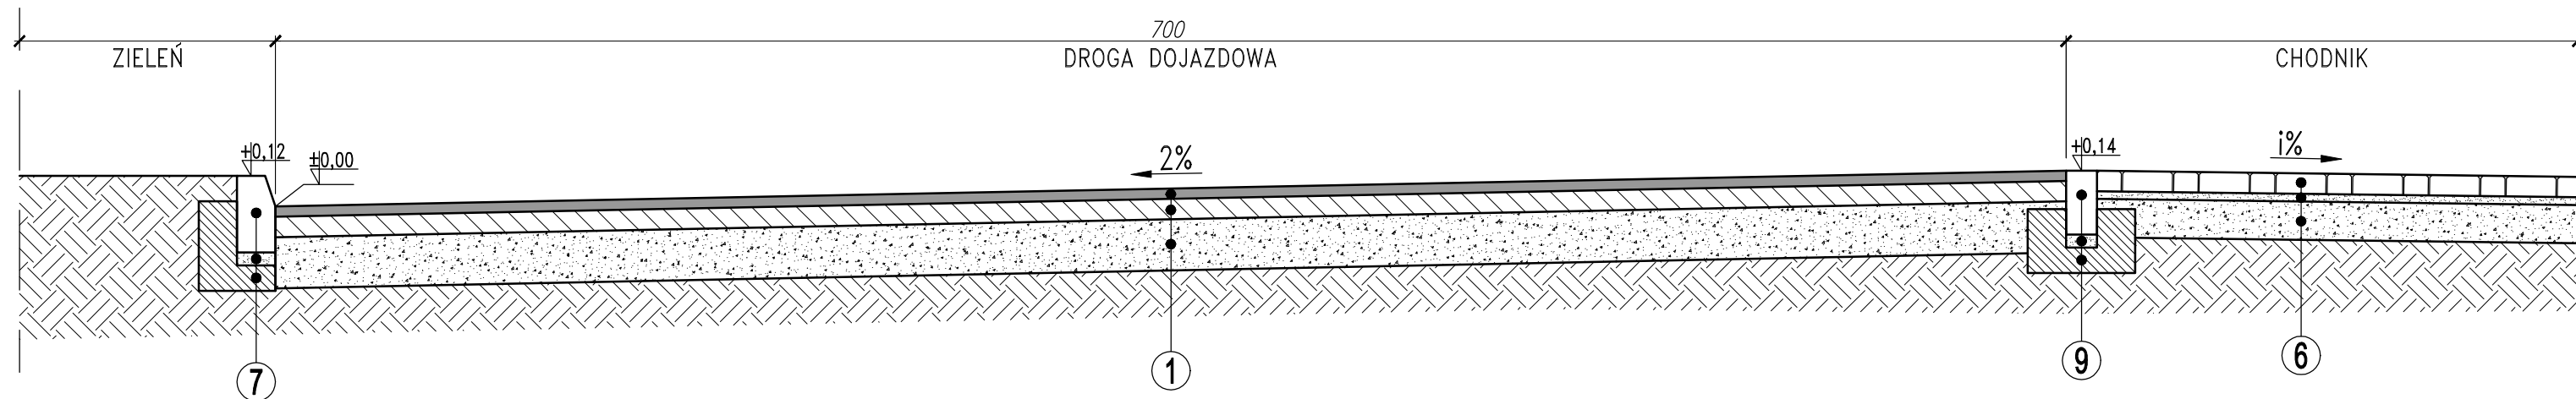

1 DROGA DOJAZDOWA (POJ. CIEŻAROWE)

WARSTWA ŚCIERALNA SMA 11	4cm
WARSTWA WIĄŻĄCA Z BETONU ASFALTOWEGO AC 16W	8cm
WARSTWA PODBUDOWY ZASADNICZEJ Z MIESZANKI	
NIEZWIĄZANEJ Z KRUSZYWA 0/31,5mm C90/3 (E2>130MPa)	20cm
PODŁOŻE G1 (doprowadzone do E2>80MPa)	

2 DROGA DOJAZDOWA (POJ. CIEŻAROWE)

KOSTKA BETONOWA typu BEHATON – kolor czerwony (bezfazowa, spoiny wypełnione piaskiem)	8cm
PODSYPKA CEMENTOWO–PIASKOWA	3cm
WARSTWA PODBUDOWY ZASADNICZEJ Z MIESZANKI	
NIEZWIĄZANEJ Z KRUSZYWA 0/31,5mm C90/3 (E2>160MPa)	32cm
PODŁOŻE G1 (doprowadzone do E2>80MPa)	

3 PLAC MANEWRÓWY (POJ. CIEŻAROWE)

KOSTKA BETONOWA typu BEHATON – kolor szary (bezfazowa, spoiny wypełnione piaskiem)	8cm
PODSYPKA CEMENTOWO–PIASKOWA	3cm
WARSTWA PODBUDOWY ZASADNICZEJ Z MIESZANKI	
NIEZWIĄZANEJ Z KRUSZYWA 0/31,5mm C90/3 (E2>160MPa)	32cm
PODŁOŻE G1 (doprowadzone do E2>80MPa)	

4 DROGA MANEWRÓWA (POJ. OSOBOWE)

KOSTKA BETONOWA typu BEHATON – kolor szary (bezfazowa, spoiny wypełnione piaskiem)	8cm
PODSYPKA CEMENTOWO–PIASKOWA	3cm
WARSTWA PODBUDOWY ZASADNICZEJ Z MIESZANKI	
NIEZWIĄZANEJ Z KRUSZYWA 0/31,5mm C90/3 (E2>130MPa)	19cm
PODŁOŻE G1 (doprowadzone do E2>80MPa)	

5 MIEJSCA POSTOJOWE (POJ. OSOBOWE)

KOSTKA BETONOWA typu BEHATON – kolor antracyt (bezfazowa, spoiny wypełnione piaskiem)	8cm
PODSYPKA CEMENTOWO–PIASKOWA	3cm
WARSTWA PODBUDOWY ZASADNICZEJ Z MIESZANKI	
NIEZWIĄZANEJ Z KRUSZYWA 0/31,5mm C90/3 (E2>130MPa)	19cm
PODŁOŻE G1 (doprowadzone do E2>80MPa)	

6 CHODNIKI I CIĄGI PIESZE

KOSTKA BETONOWA typu HOLLAND – kolor szary (bezfazowa, spoiny wypełnione piaskiem)	8cm
PODSYPKA CEMENTOWO–PIASKOWA	3cm
WARSTWA PODBUDOWY ZASADNICZEJ Z MIESZANKI	
NIEZWIĄZANEJ Z KRUSZYWA 0/31,5mm C90/3 (E2>80MPa)	15cm
PODŁOŻE G1 (doprowadzone do E2>50MPa)	

7

KRAWIEZNIK BETONOWY 15x30cm	30cm
PODSYPKA CEMENTOWO–PIASKOWA 1:4	5cm
ŁAWA BETONOWA Z OPOREM C12/15	10cm

8

OBRIEŻE BETONOWE 8x30cm	30cm
PODSYPKA CEMENTOWO–PIASKOWA 1:4	5cm
ŁAWA BETONOWA Z OPOREM C12/15	10cm

9

OPRNIK BETONOWY 12x25cm	25cm
PODSYPKA CEMENTOWO–PIASKOWA 1:4	5cm
ŁAWA BETONOWA Z OPOREM C12/15	10cm

10

SCIEK BETONOWY wg KPED 01.03 15x60cm	15cm
PODSYPKA CEMENTOWO–PIASKOWA 1:4	5cm
ŁAWA BETONOWA C12/15	20cm

UWAGA:
±0,00 STANOWI PUNKT ODNIENIENIA W DANYM PRZEKROJU NA RYSUNKU.
KOTY WYSOKOŚCIOWE OKREŚLAJĄ BEZWZGLĘDNĄ WYSOKOŚĆ
OKREŚLONĄ WEDŁUG PRZYJĘTEGO PUNKTU ODNIENIENIA.

KOPIOWANIE BEZ PISEMNEJ ZGODY AUTORA Z ABRAONIONE PRAWA AUTORSKIE ZASTRZEŻONE

D			
C			
B			
A			
IND.	DATA:	AUTOR:	OPIS ZMIAN:

KOPIOWANIE BEZ PISEMNEJ ZGODY AUTORA Z ABRAONIONE PRAWA AUTORSKIE ZASTRZEŻONE

**PRACOWNIA PROJEKTOWANIA
I USŁUG INWESTYCYJNYCH ALFA**

Spółka z o.o. Spółka komandytowa
59-220 LEGNICA, ul. ŁOKIETKA 18
+48 76 8525671 www.ppalfa.pl pracownia@ppalfa.pl

OBIEKT:
**PRZEBUDOWA BUDYNKU HANDLOWEGO
BIELSKO BIAŁA
UL. WARSZAWSKA 180**

IMIĘ I NAZWISKO: PROJEKTANT: mgr inż. Jarosław Szyszka uprawnienia budowlane do projektowania bez ograniczeń w specjalności konstrukcyjno-budowlanej nr 10/DOŚ/10	PODPIS:
--	---------

TYTUŁ RYSUNKU: PRZEKROJE KONSTUKCJI NAWIERZCHNI 21-21, 22-22, 23-23	BRANŻA: DROGOWA
---	---------------------------

ID PROJEKTU V-23	STADIUM PW	DATA 15.12.2023	SKALA 1:25	NR RYS 208/D
NAZWA PLIKU V-23_PW_N_D_PRZEKROJE KONSTRUKCJI NAWIERZCHNI-208_21-23				ID REWIZJI -