

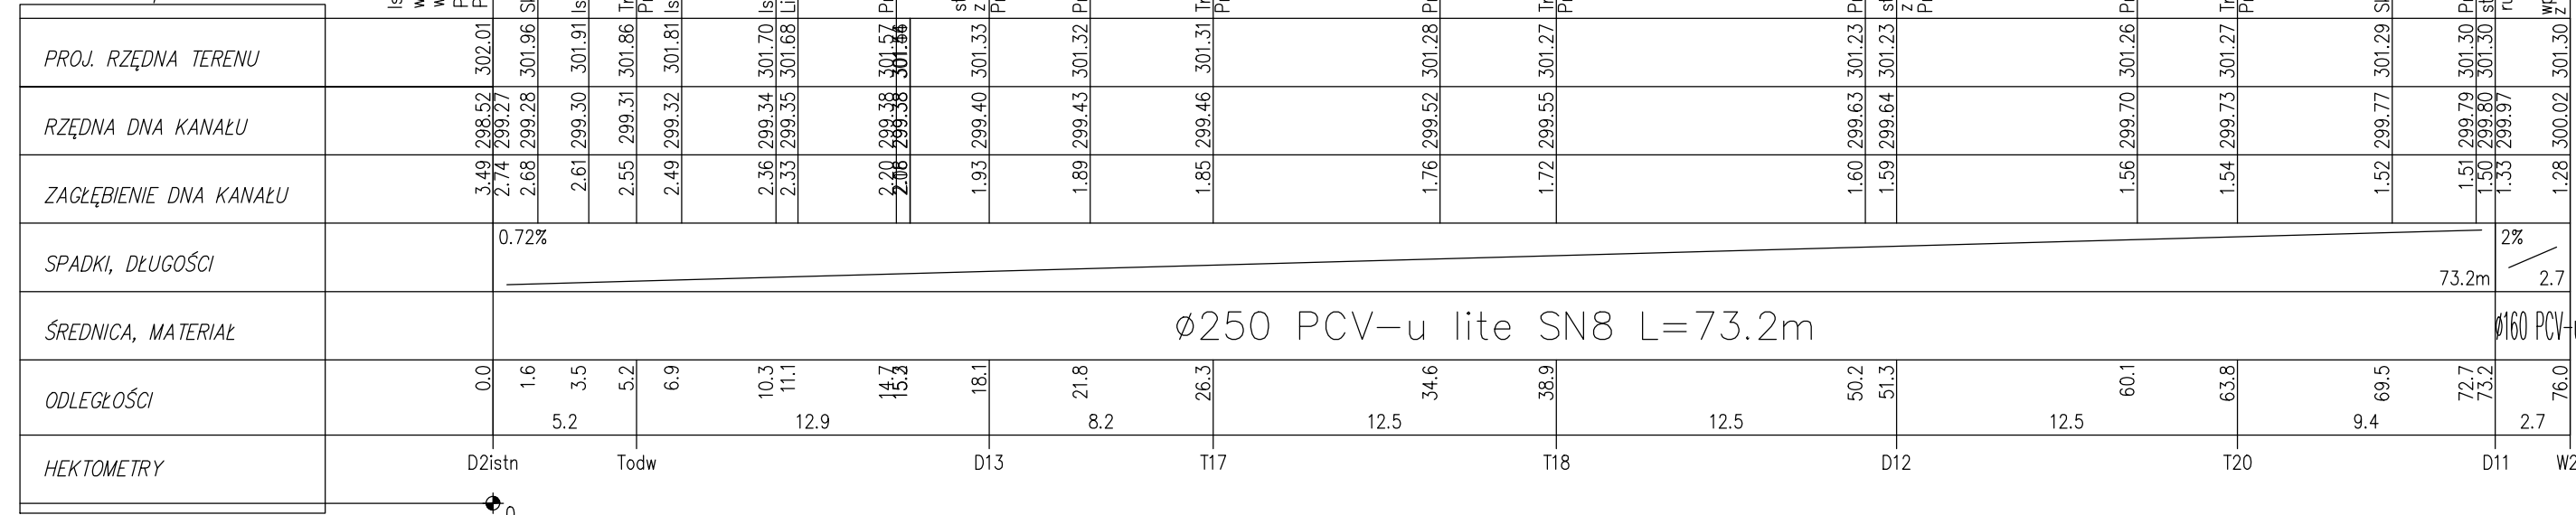
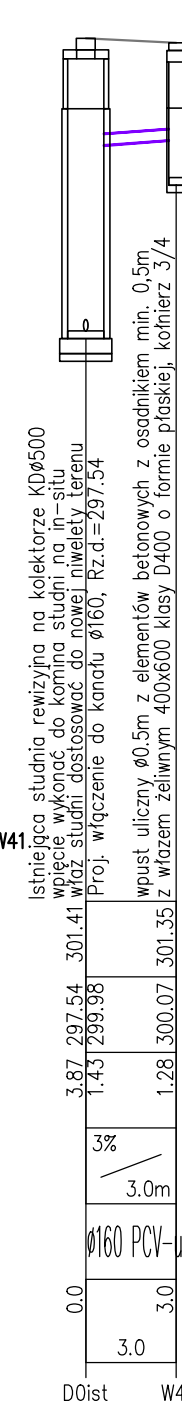
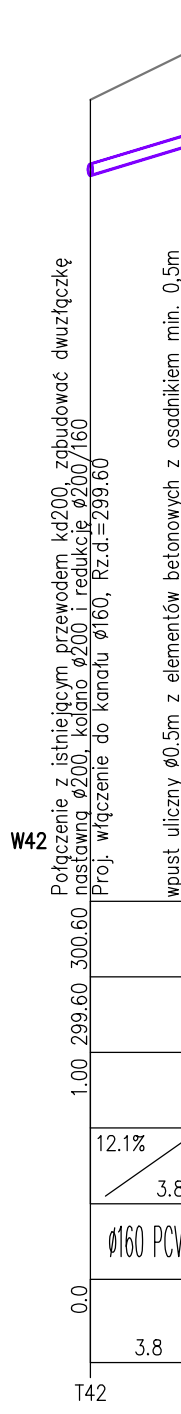
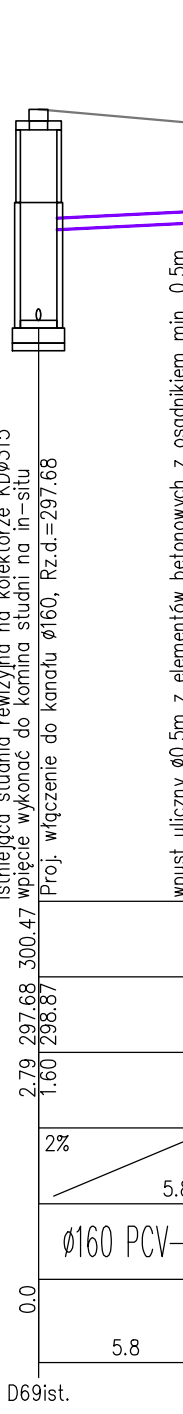
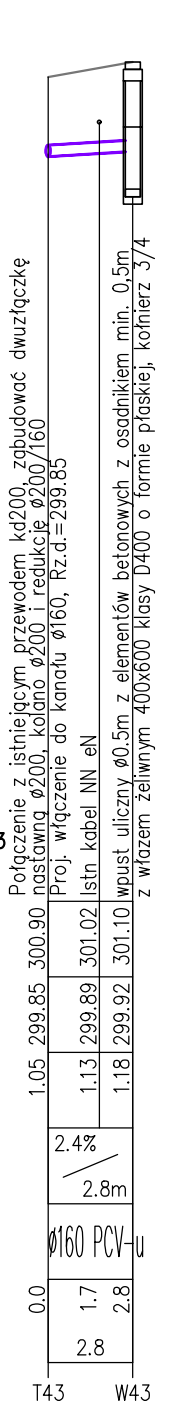
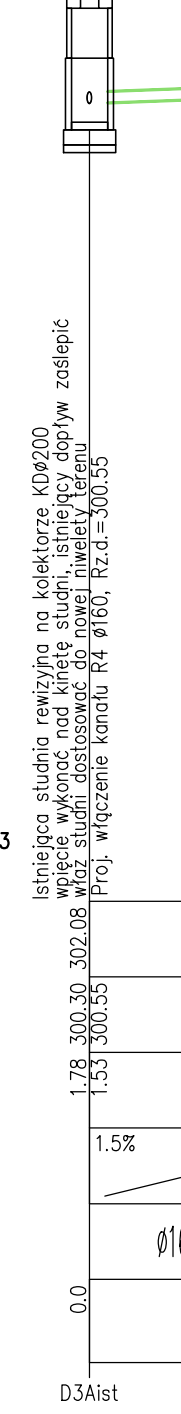
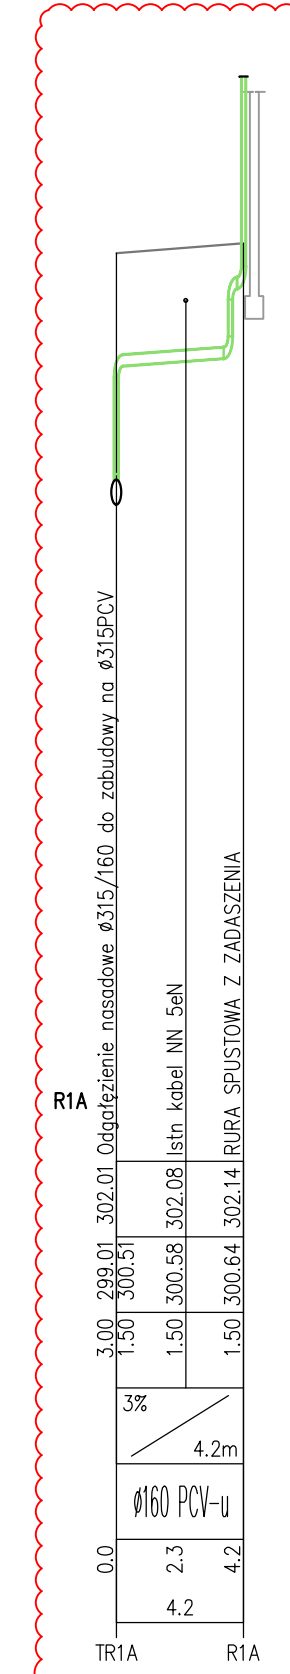
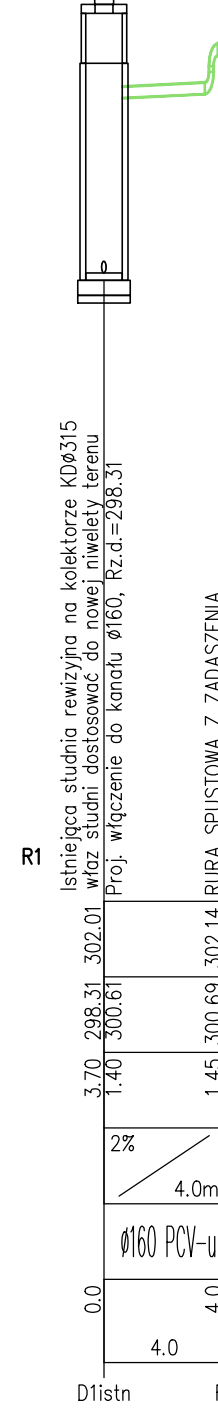
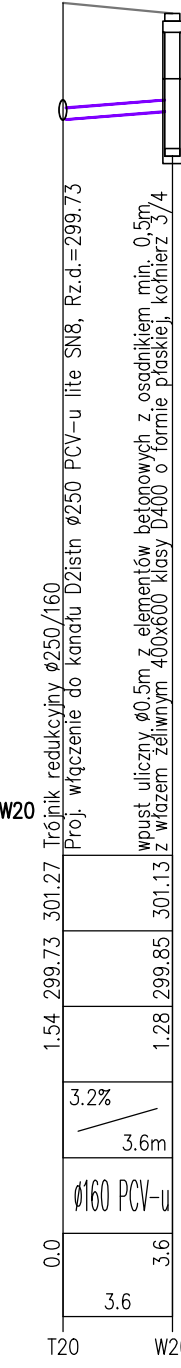
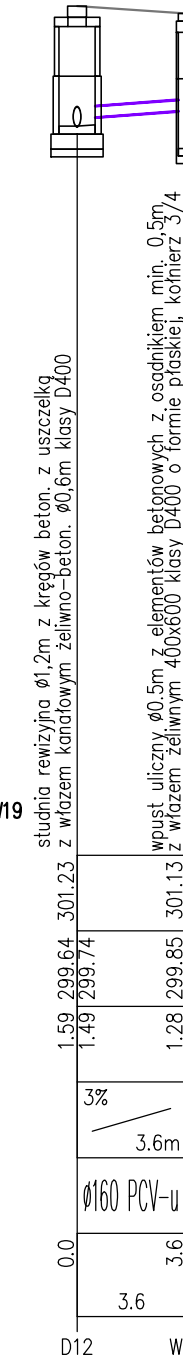
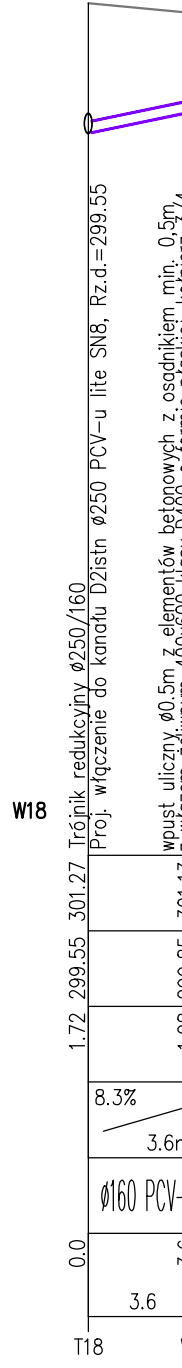
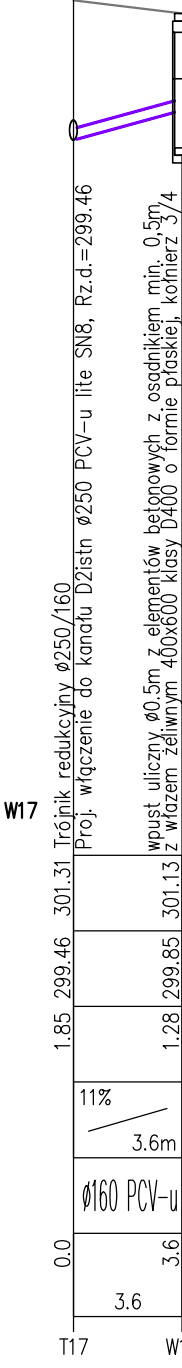
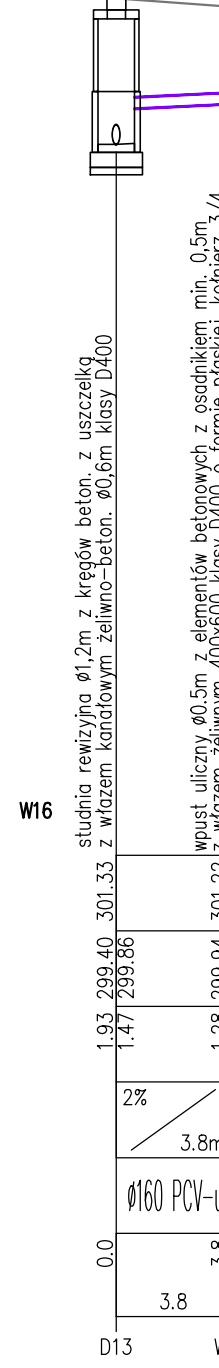


POZIOM PORÓWNAWCZY
290.00 m n.p.m.

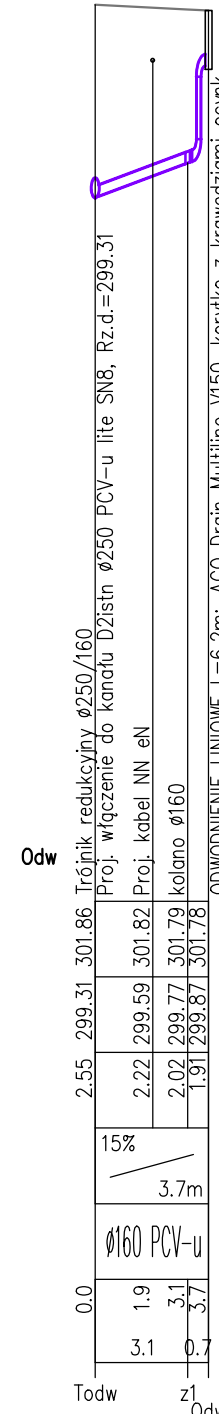

- Uwaga:
- Zagłębienie istniejących rurociągów ciśnieniowych oraz linii kablowych określono wg wytycznych normatywnych – przez rozpoczęciem prac konieczność wykonać miejscowe odkrytki i ustalić faktyczne rzędne uzbrojenia. W przypadku znacznych różnic od wartości przyjętych w dokumentacji, a mających wpływ na przedstawione rozwiązania, skontaktować się z projektantem
 - Zagłębienie istniejących rurociągów grawitacyjnych określono na podstawie interpolacji rzędnych sąsiednich studni. W przypadku znacznych różnic od wartości przyjętych w dokumentacji, a mających wpływ na przedstawione rozwiązania, skontaktować się z projektantem

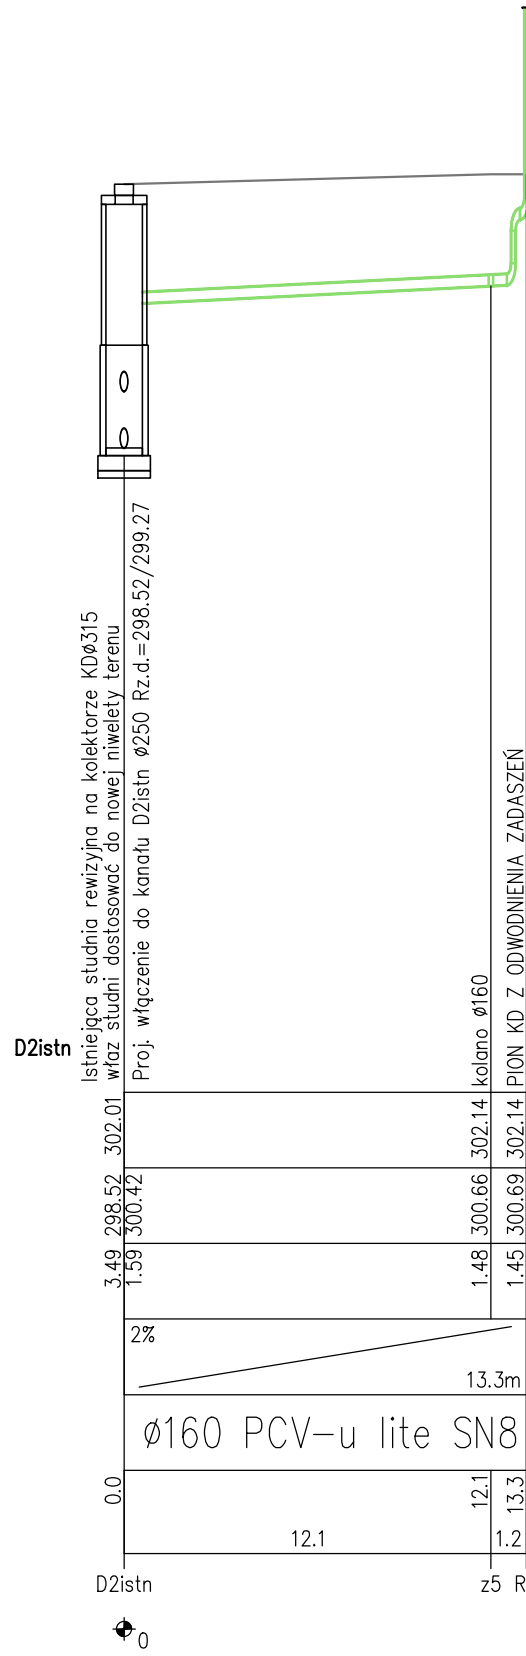

D

C

B

A

14.06.2024

DATA:

A. Szczepaniuk

AUTOR:

Nowy przykanalik id od R1A

OPIS ZMIAN:

KOPLOWANIE BEZ PISEMNEJ ZGODY AUTORA ZABRONIONE

PRAWA AUTORSKIE ZASTRZEŻONE

PRACOWNIA PROJEKTOWANIA I USŁUG INWESTYCYJNYCH ALFA

Spółka z o.o. Spółka komandytowa

59-200 LEBNICA, UL. TOKIETKA 1B

+48 76 8525671 www.ppt.pl

pracownia@ppta.pl

PRACOWNIA

OBIEKT

PRZEBUDOWA BUDYNKU HANDLOWEGO

BIELSKO BIAŁA

UL. WARSZAWSKA 180

IMIĘ I NAZWISKO PROJEKTANTA

mgr inż. Agnieszka Szczepaniuk

uprawnienia budowlane do projektowania bez ograniczeń w specjalności instalacyjnej w zakresie sieci, instalacji i urządzeń cieplnych, wentylacyjnych, gazowych, wodociagowych i kanalizacyjnych nr 6502/S04

PODPIS

mgr inż. Sylwia Domagała

uprawnienia budowlane do projektowania bez ograniczeń w specjalności instalacyjnej w zakresie sieci, instalacji i urządzeń cieplnych, wentylacyjnych, gazowych, wodociagowych i kanalizacyjnych nr 6502/S04

NAZWA RYSUNKU

BRANZA

PROFIL INSTALACJI ZEWNĘTRZNEJ KANALIZACJI DESZCZOWEJ CZ. 2

SANITARNA

ID PROJEKTU

STADIUM

DATA

SKALA

NR RYS

V-23

PW

15.12.23

1:100/250

207/PZT

NAZWA PLIKU

ID REWIZJI

V-23_PW_N_PZT_PROFIL INSTALACJI ZEWNĘTRZNEJ KANALIZACJI DESZCZOWEJ_REWB-207_PZT_IND

A