


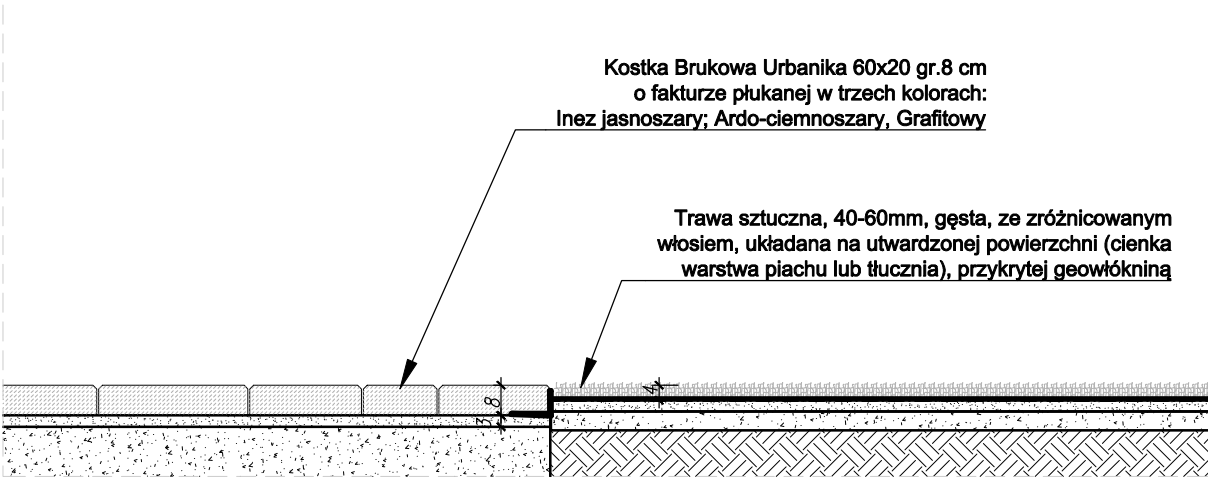
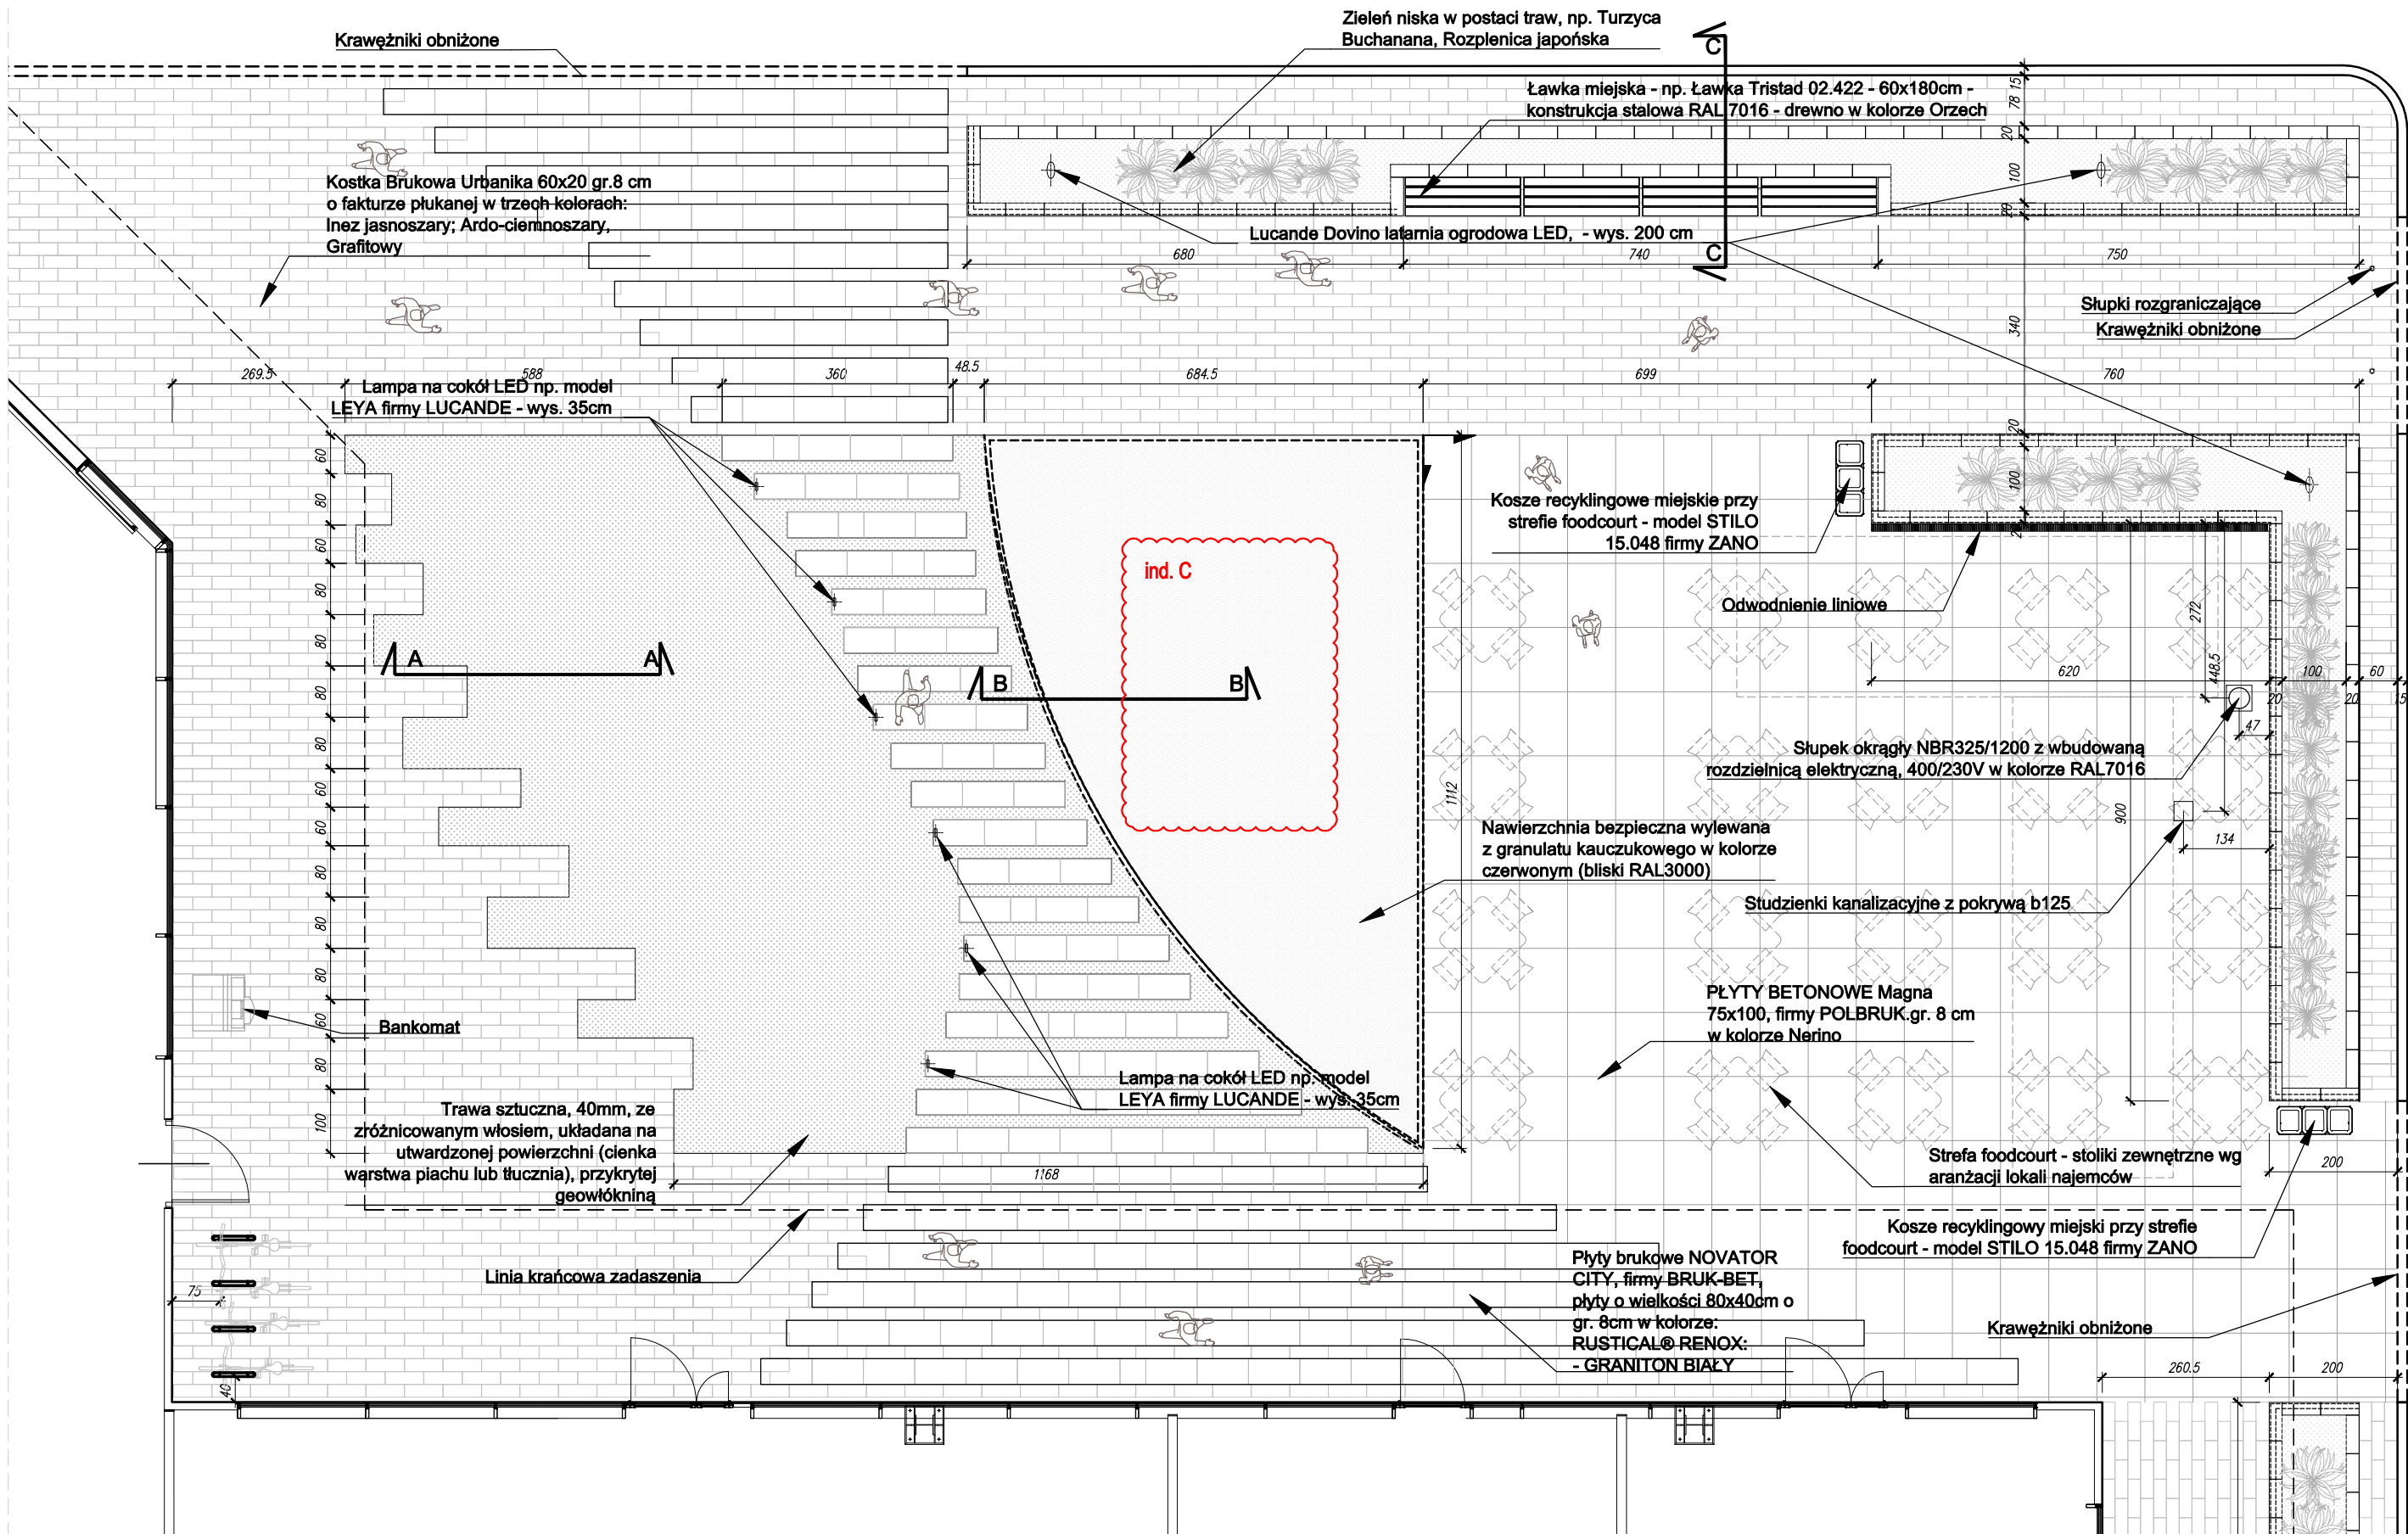


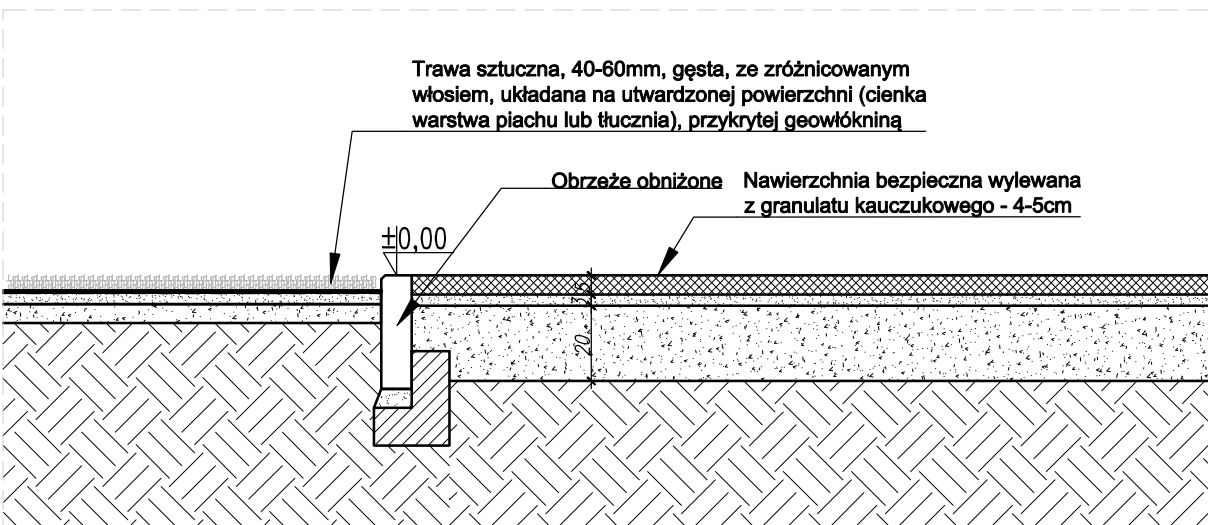



Przekrój A-A przez fragment połączenia kostki ze sztucznym trawnikiem i obrzeży na nasadzenia | 1:20

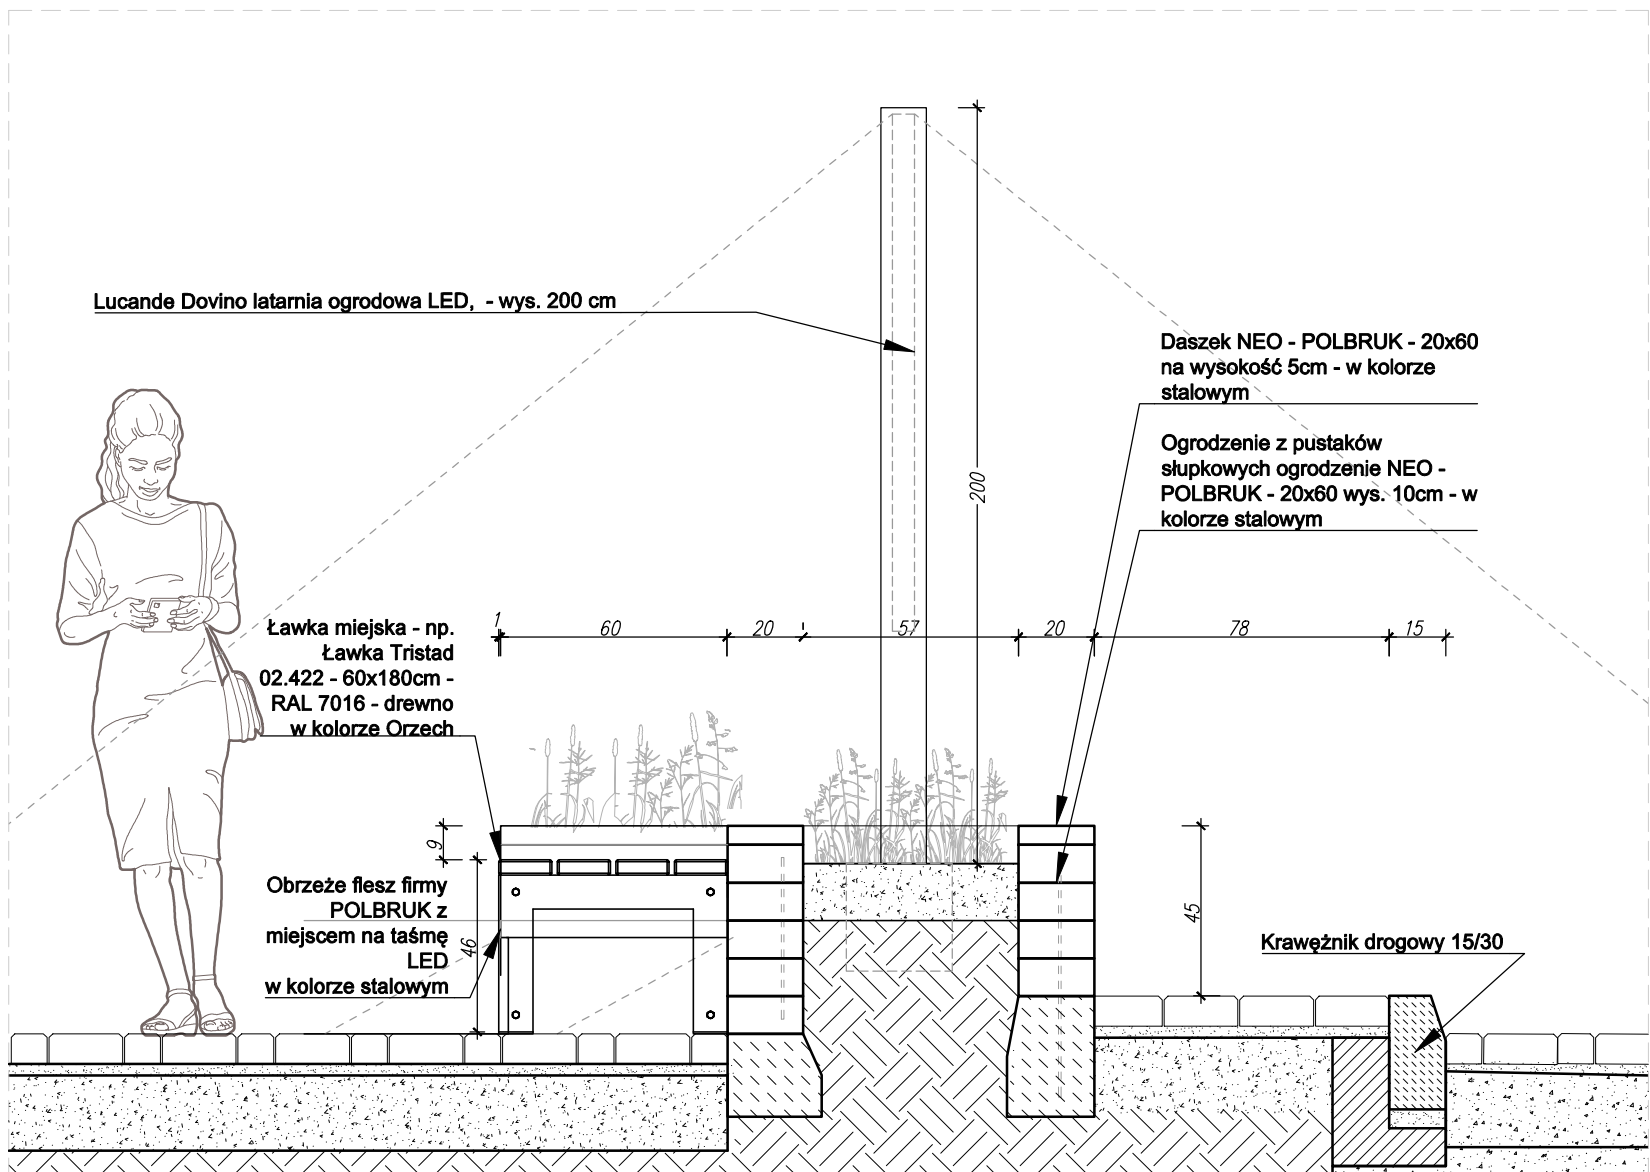

Przekrój B-B przez posadzkę kauczukową | 1:20

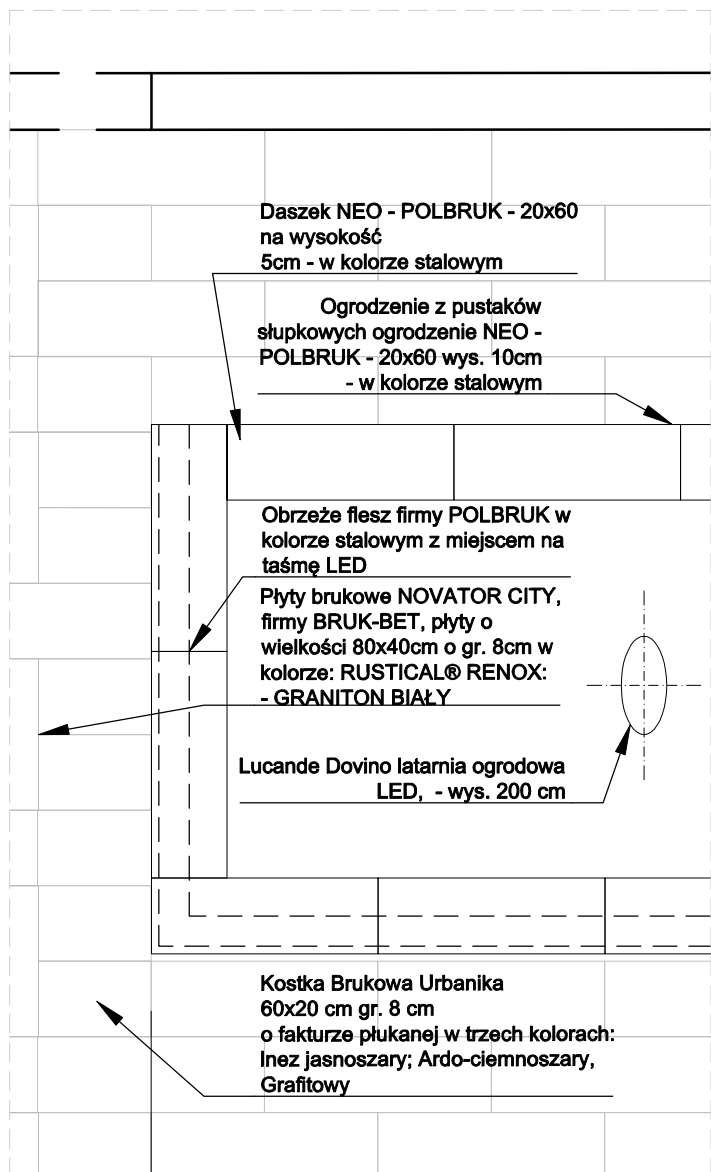

Przekrój C-C przez donicę z obrzeżem podświetlanym LED | 1:20

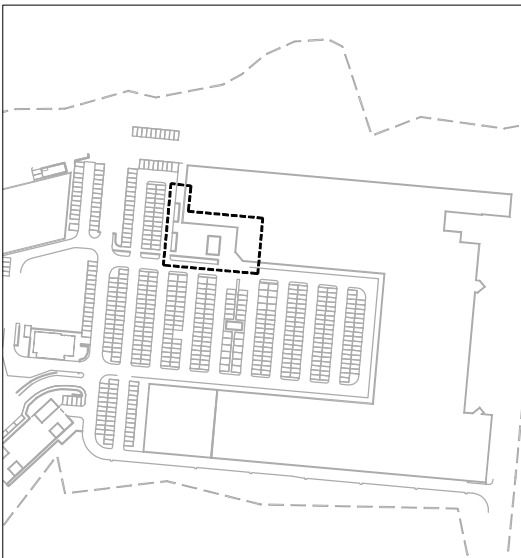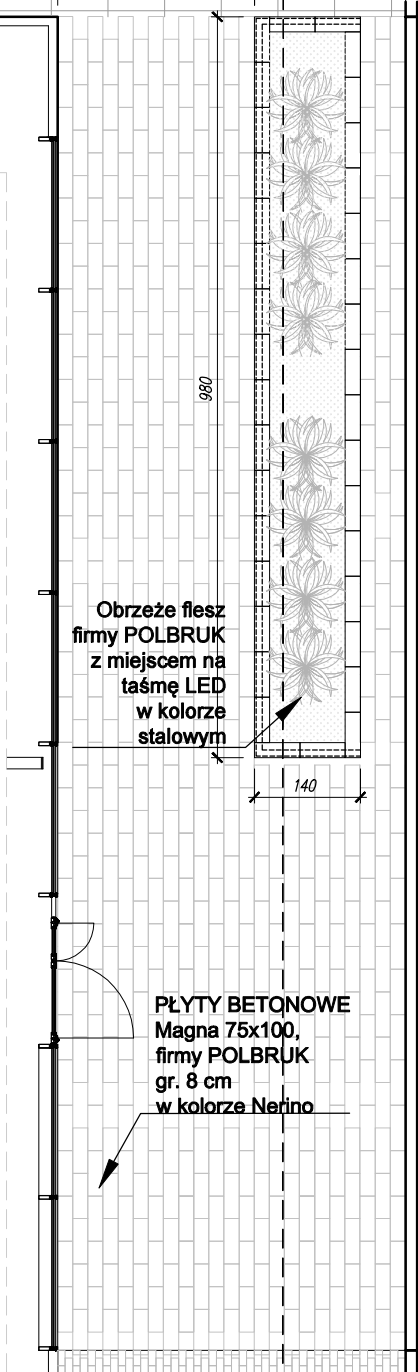

Lokalizacja terenu objętego opracowaniem

D			
C	11.09.2024	AW	- usunięcie trampolin
B	22.03.2024	BT	- zmiana lokalizacji bankomatu - zmiana lokalizacji stojaka rowerowego
A	20.02.2024	BT	- uszczelnienie lokalizacji słupka elektrycznego oraz studzienki dla foodtrucks - usunięcie drzew oraz huśtawki wagowej dwuosobowej - usunięcie dwóch miejsc rowerowych oraz wyznaczenie miejsca pod bankomat
IND.	DATA:	AUTOR:	OPIS ZMIAN:

KOPIOWANIE BEZ PISEMNEJ ZGODY AUTORA ZABRONIONE PRAWA AUTORSKIE ZASTRZEŻONE

PRACOWNIA PROJEKTOWANIA I USŁUG INWESTYCYJNYCH ALFA
Spółka z o.o. Spółka komandytowa
59-220 LEGNICA, ul. ŁOKIETKA 18
+48 76 8525671 www.ppalifa.pl pracownia@ppalifa.pl



OBIEKT: PRZEBUDOWA BUDYNKU HANDLOWEGO
BIELSKO-BIAŁA
UL. WARSZAWSKA 180

IMIĘ I NAZWISKO PROJEKTANTA	PODPIS
OPRACOWANIE:	
mgr inż. arch. Bartłomiej Tuczapski	

NAZWA RYSUNKU	BRANŻA
ZAGOSPODAROWANIE TERENU PRZED FOODCOURTEM	ARCHITEKTURA

ID PROJEKTU	STADIUM	DATA	SKALA	NR RYS
V-23	PW	15.12.2023	1:100/1:20	007/PZT
NAZWA PLIKU				ID REWIZJI
V-23_PB_N_PZT_ZAGOSPODAROWANIE TERENU PRZED FOODCOURT_ind-C-007				C