

	GEOLOGIA Konrad Sobol ul. Tatrzńska 34 43-300 Bielsko-Biała	www.geologia-sobol.pl e-mail: biuro@geologia-sobol.pl kom. +48 604 063 606
--	---	--

SPRAWOZDANIE Z BADAŃ GEOTECHNICZNYCH

z dnia 25.06.2024 r.

Zleceniodawca:	Daldehyg Int'l Sp. z o.o. ul. Ślężna 102-106, 53-111 Wrocław
Inwestycja:	Przebudowa budynku handlowego przy ul. Warszawskiej 180 w Bielsku-Białej
Lokalizacja:	Bielsko-Biała, ul. Warszawska 180
Przedmiot badań:	Podbudowa dróg i parkingów
Urządzenie pomiarowe:	Aparat VSS nr: 13734


Tabela 1. Wyniki badań - aparat VSS.

Lp.	Lokalizacja badań (załącznik nr 1)	Rodzaj gruntu	E ₁ [MPa]	E ₂ [MPa]	I ₀
1	V1	Przekrusz	70,15	135,25	1,93
2	V2	Przekrusz	96,03	160,80	1,67

Wnioski:

1. Podbudowa spełnia założenia projektowe.
2. Na tak przygotowanym podłożu można przystąpić do dalszych robót budowlanych.


Opracował:

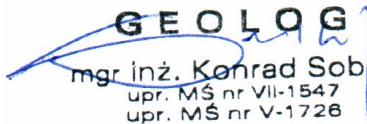
mgr inż. Konrad Sobol
upr. MŚ nr VII-1547
upr. MŚ nr V-1728

GEOLOGIA
KONRAD SOBOL
ul. Tatrzńska 34, 43-300 Bielsko-Biała
tel./fax (33) 819-42-71, kom. 604-063-606
NIP: 795-225-46-74 REGON: 180306386

Załączniki:

1. Mapa dokumentacyjna – zał. nr 1

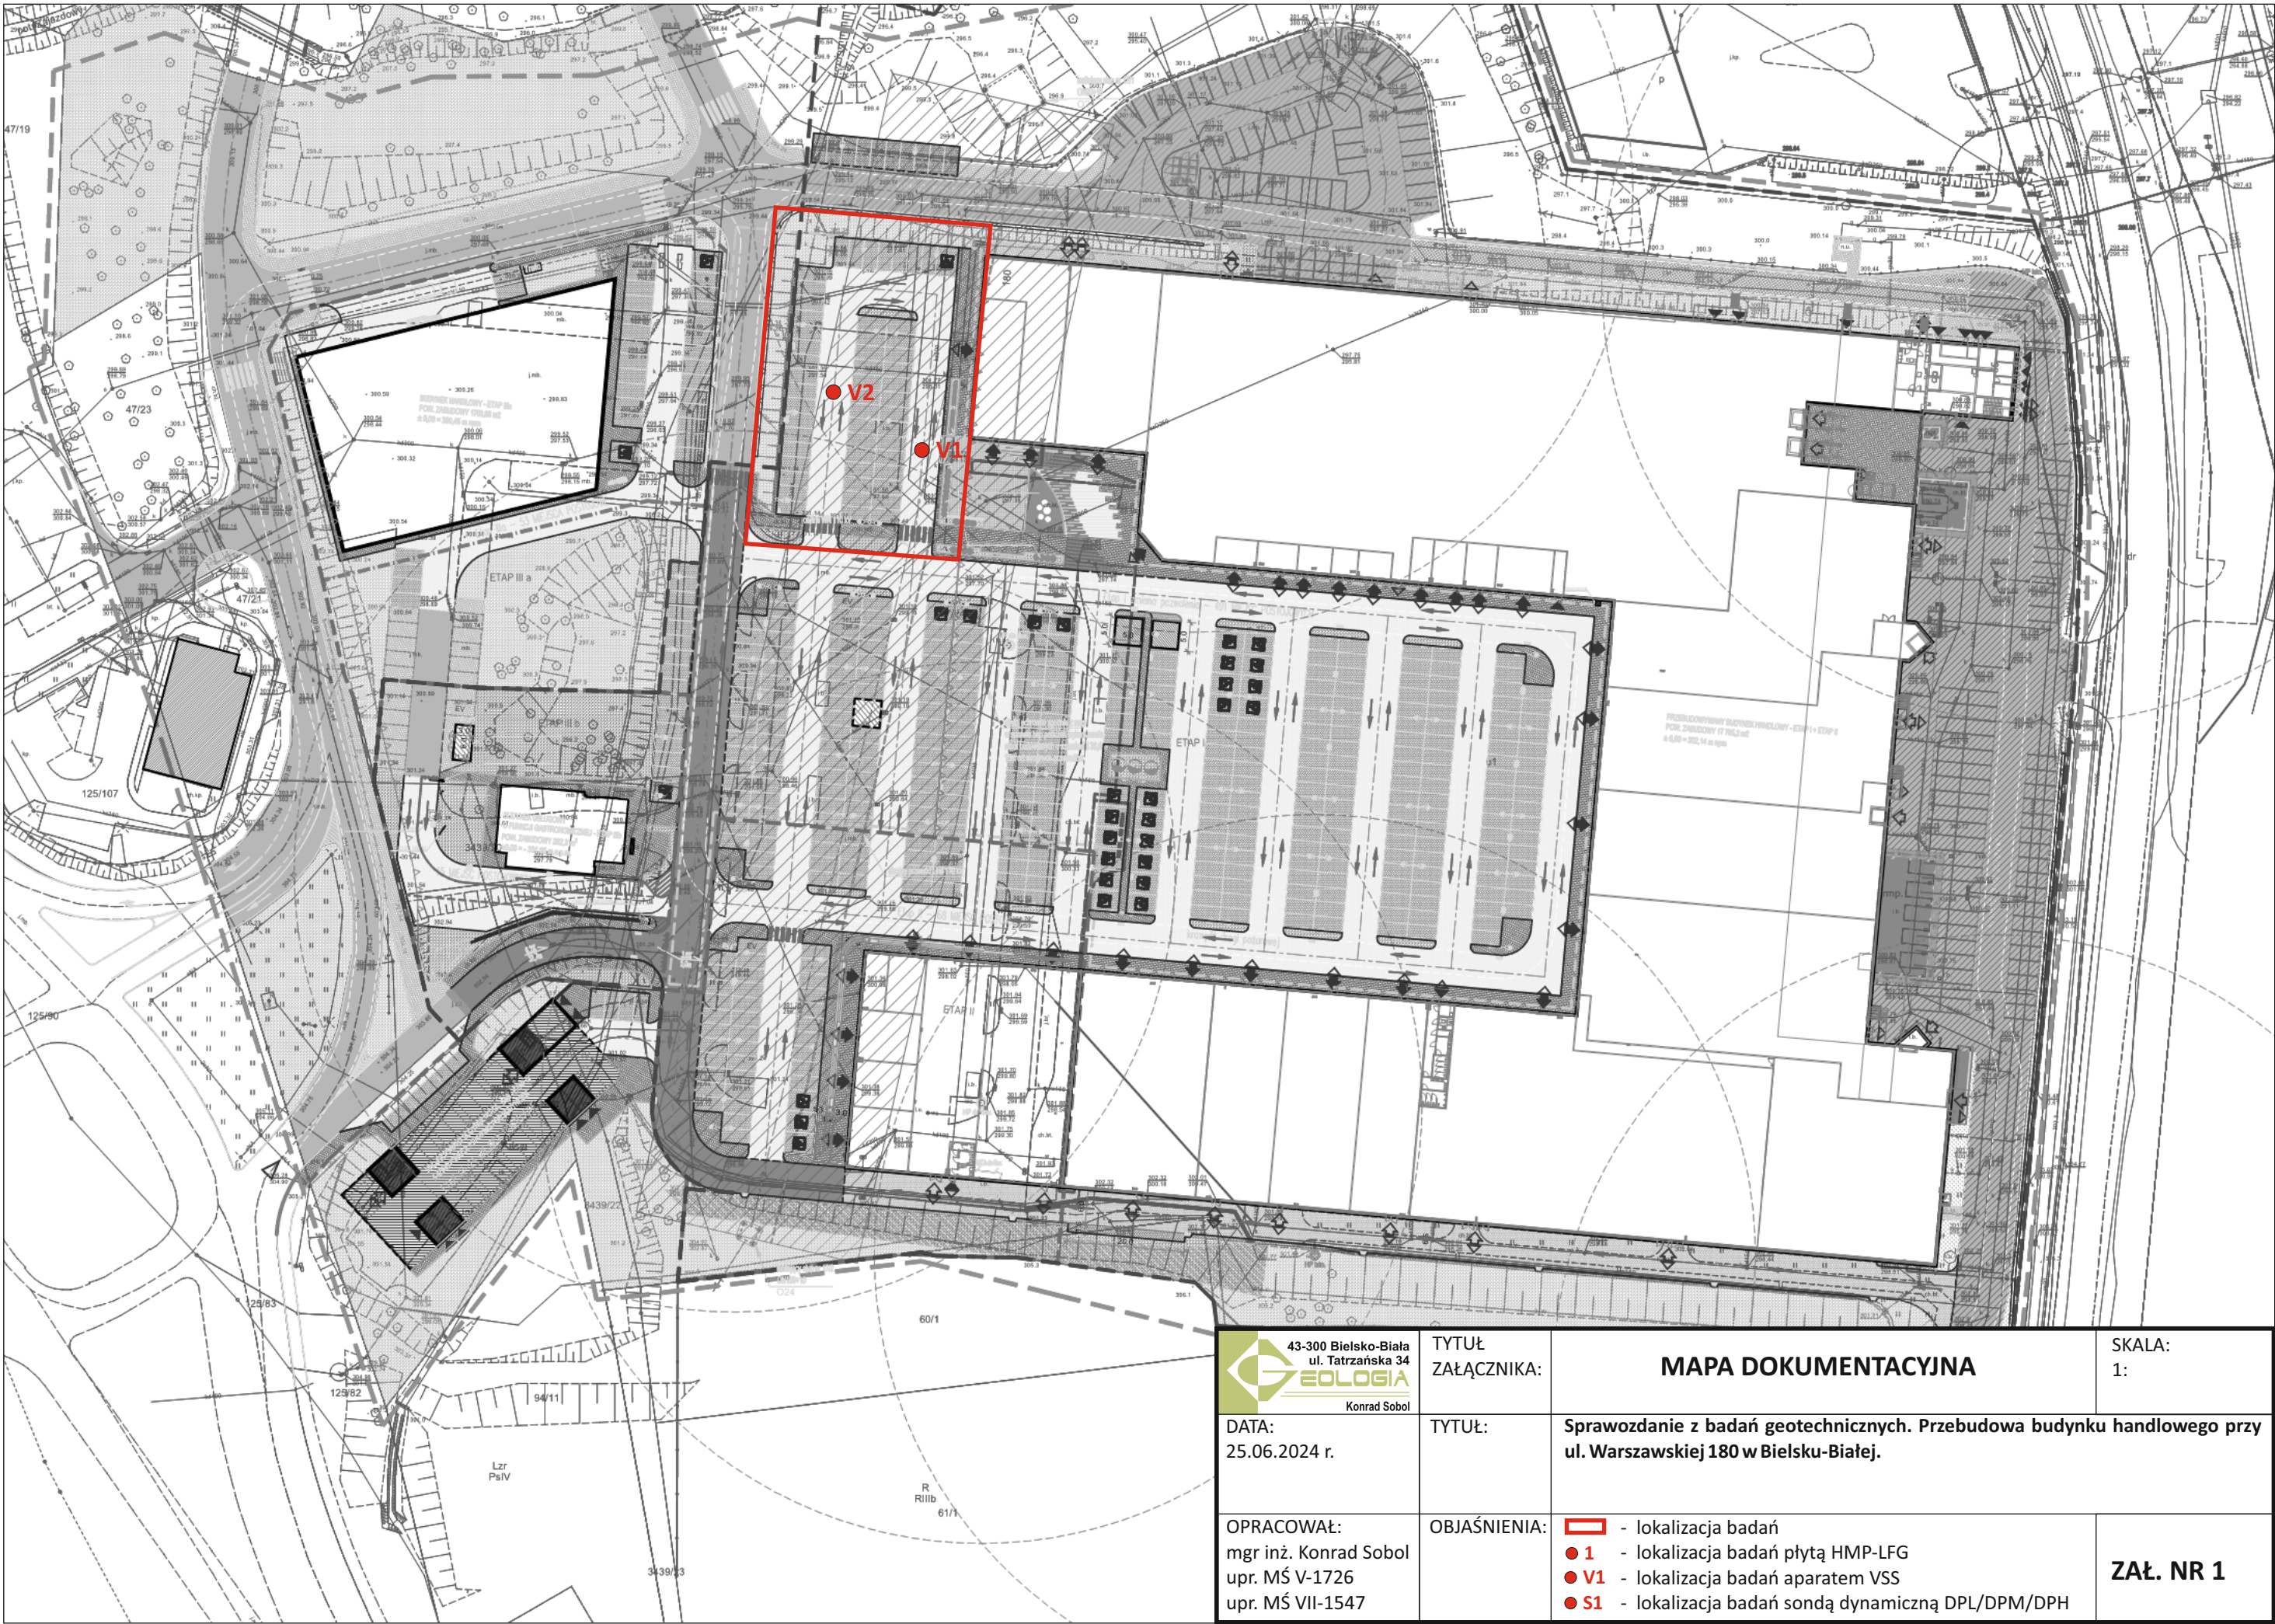

	TYTUŁ ZAŁĄCZNIKA:	MAPA DOKUMENTACYJNA	SKALA: 1:
DATA: 25.06.2024 r.	TYTUŁ:	Sprawozdanie z badań geotechnicznych. Przebudowa budynku handlowego przy ul. Warszawskiej 180 w Bielsku-Białej.	
OPRACOWAŁ: mgr inż. Konrad Sobol upr. MŚ V-1726 upr. MŚ VII-1547	OBJAŚNIENIA:	- lokalizacja badań ● 1 - lokalizacja badań płytą HMP-LFG ● V1 - lokalizacja badań aparatem VSS ● S1 - lokalizacja badań sondą dynamiczną DPL/DPM/DPH	ZAŁ. NR 1