


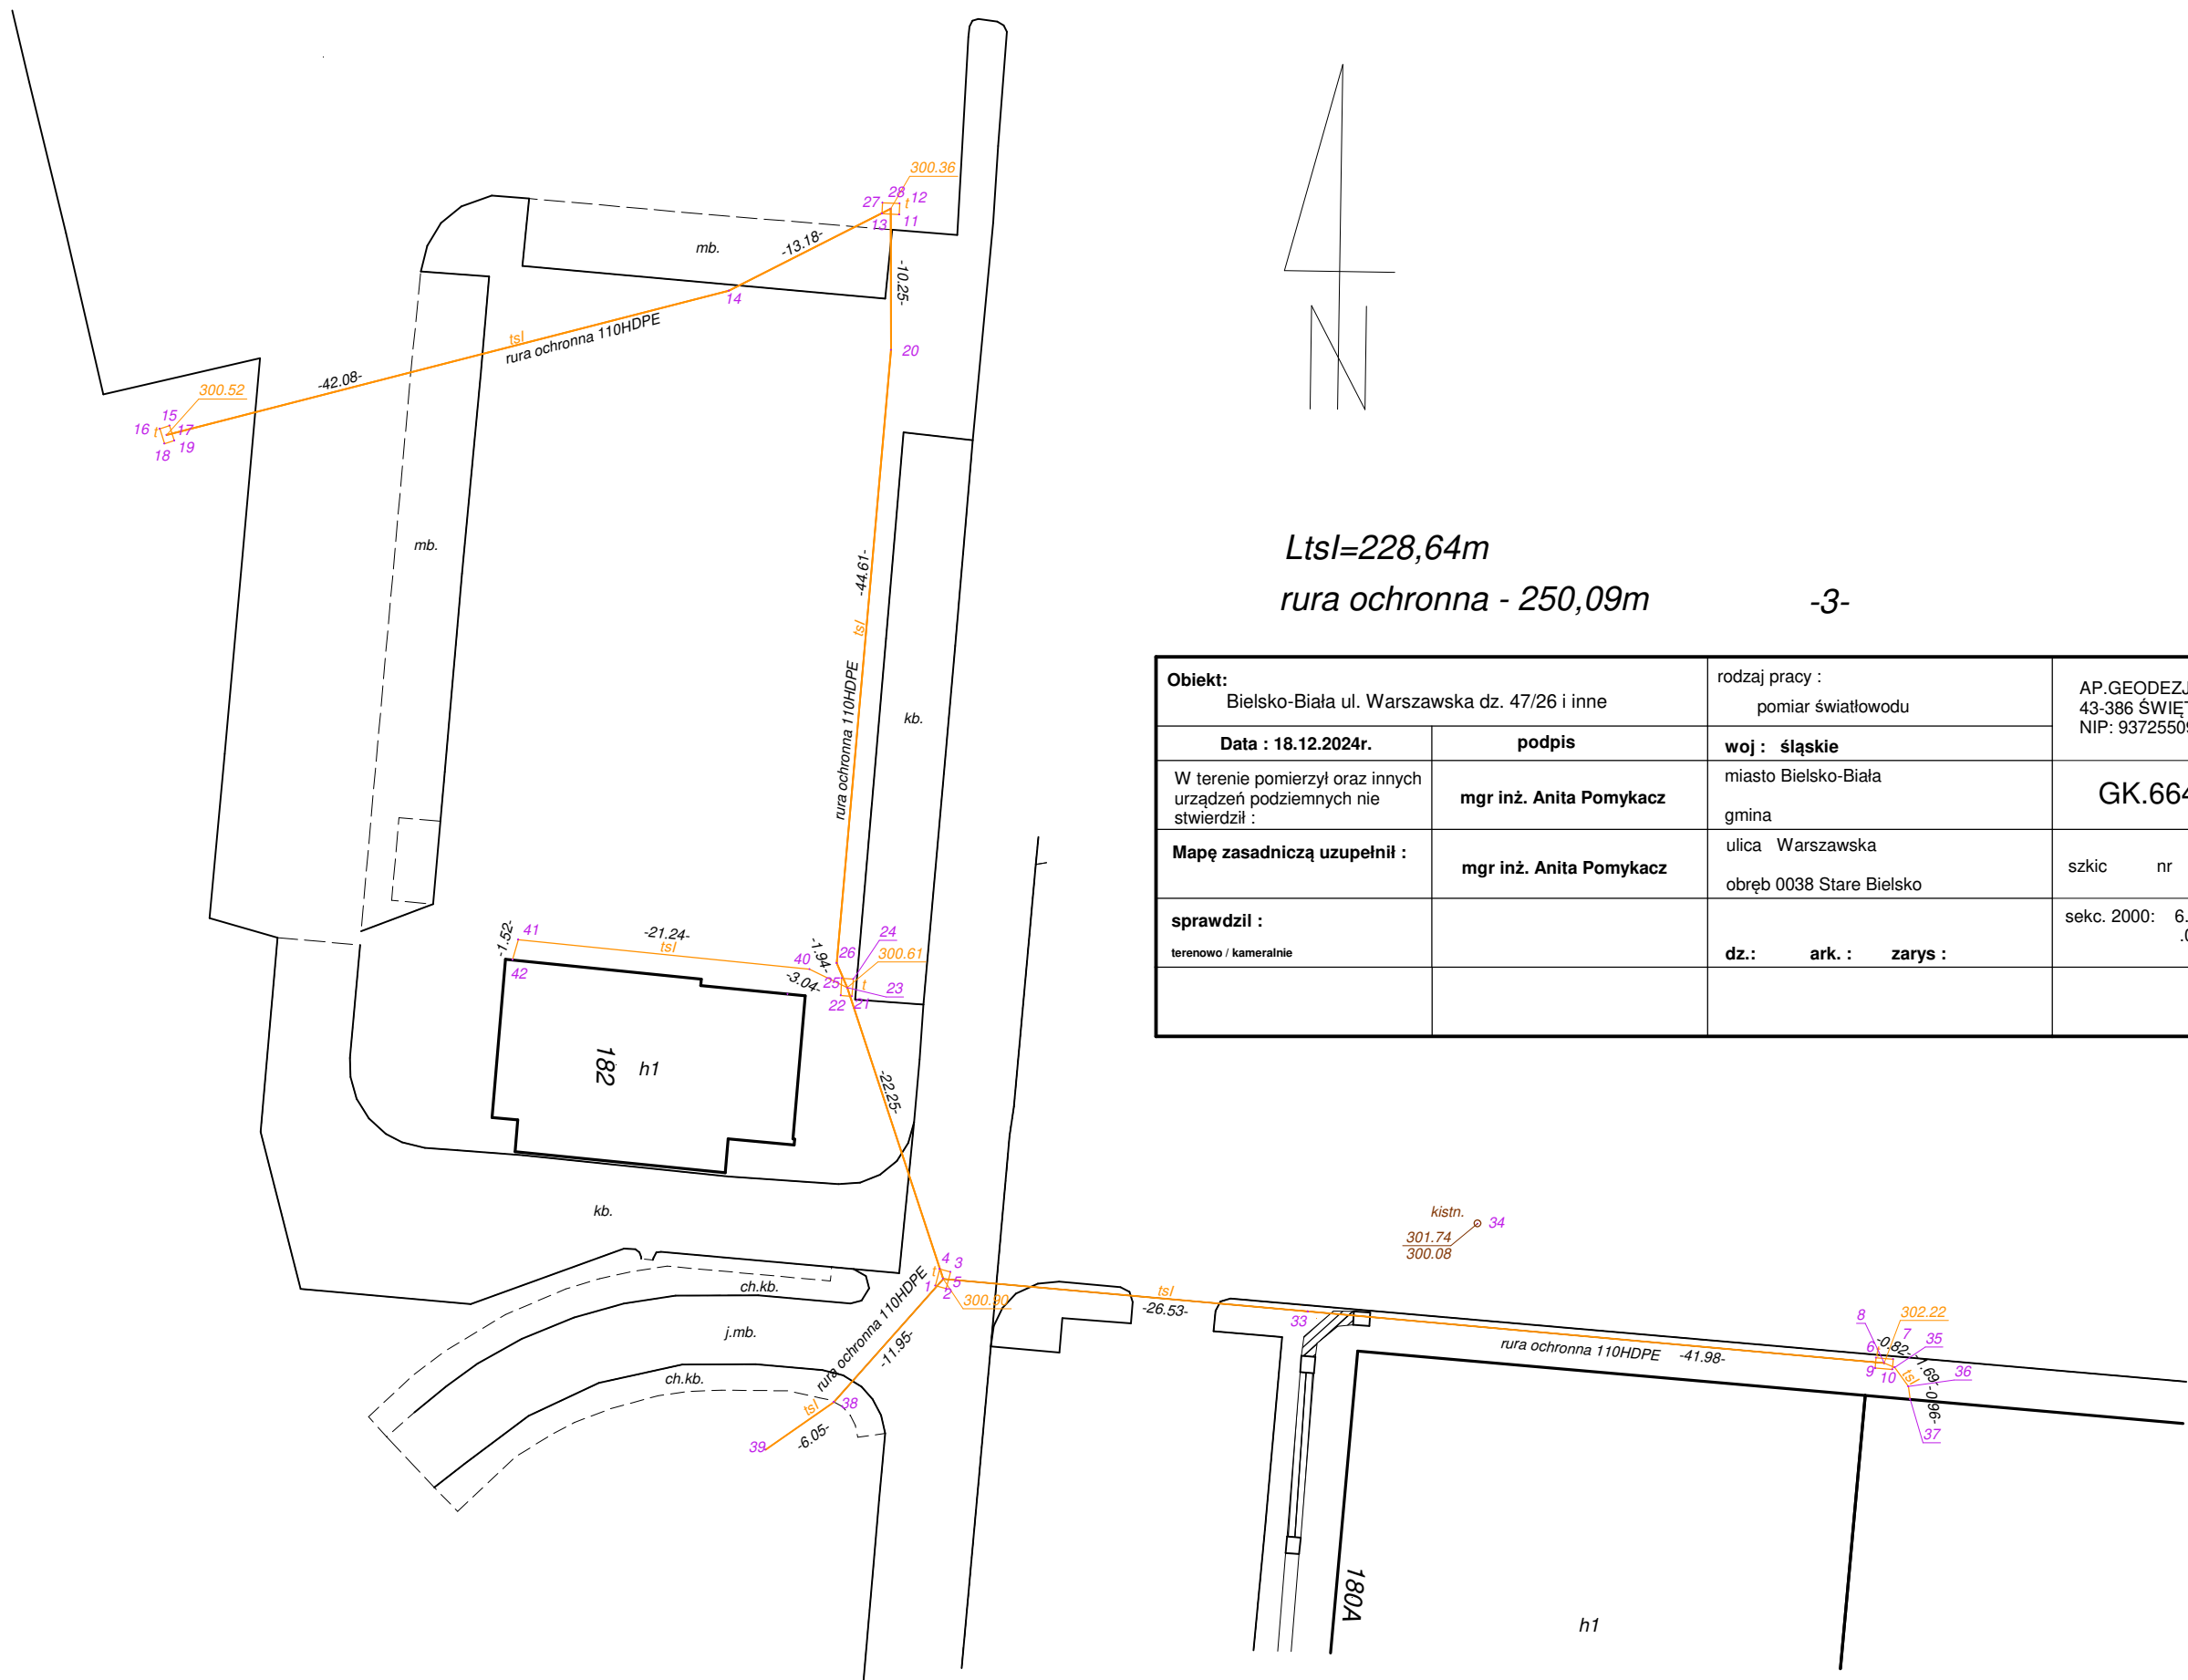

Ltsl=228,64m
rura ochronna - 250,09m

Obiekt: Bielsko-Biała ul. Warszawska dz. 47/26 i inne		rodzaj pracy : pomiar światłowodu	AP.GEODEZJA ANITA POMYKACZ 43-386 ŚWIĘTOSZÓWKA 81 NIP: 9372550960
Data : 18.12.2024r.	podpis	woj : śląskie	
W terenie pomierzył oraz innych urządzeń podziemnych nie stwierdził :	mgr inż. Anita Pomykacz	miasto Bielsko-Biała gmina	GK.6640.3267.2024
Mapę zasadniczą uzupełnił :	mgr inż. Anita Pomykacz	ulica Warszawska obręb 0038 Stare Bielsko	szkic nr 1 (1)
sprawdził : terenowo / kameralnie		dz. : ark. : zarys :	sekc. 2000: 6.120.30.07.1.2; .07.2.1; .07.1.4; .07.2.3