


Obiekt: Bielsko-Biała ul. Warszawska		rodzaj pracy: Geod. inwentaryzacja powykonawcza przytaczki elektroenergetycznego		Geocel-Arch Spółka z o.o. 43-382 Bielsko-Biała ul. Strażacka 62 NIP 547-223-77-98 REGON 525139065 tel. 602 576 543
Data: 06.11.2024r.	podpis	woj.: śląskie		GK. 6640.2819 2024
W terenie pomierzył oraz innych urządzeń podziemnych nie stwierdził:	Geodeta uprawniony Świadectwo GGK nr 20152 mgr inż. Grzegorz Habdas	miasto: Bielsko-Biała		KERG Zam.
Mapę zasadniczą uzupełnił:		gmina: Bielsko-Biała		szkic nr 2 ()
sprawdził:		ulica Warszawska		seks. 6.120.30.07.1.2, 6.120.30.07.1.4,
terenowo / kameralnie		wzrost 0026 Stare Bielsko		6.120.30.07.2.1, 6.120.30.07.2.3
		94/20, 94/21, 94/41, 47/36		lok. 155:
		dz.:		
		ark.:		
		zarys:		

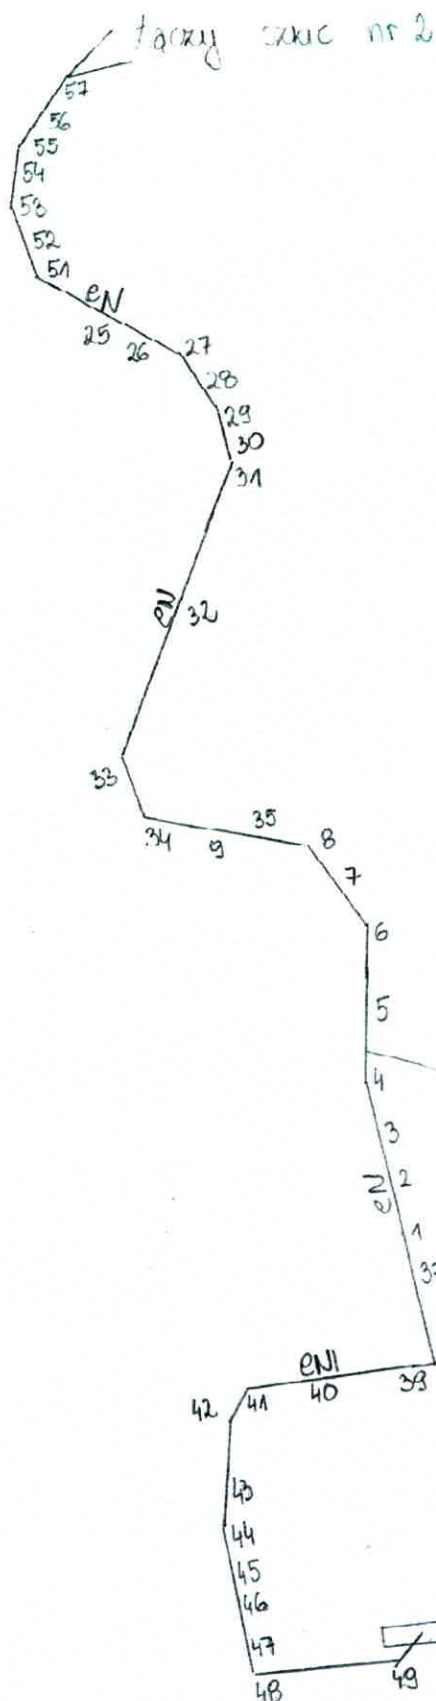

Obiekt: Bielsko-Biała ul. Warszawska		rodzaj pracy: Geo inwentaryzacja powykonawcza przytaczaj elektroenergetycznego		Geocel-Arch Spółka z o.o. 43-382 Bielsko-Biała ul. Strażacka 62 NIP 547-223-77-98 REGON 525139065 tel. 602 576 543	
Data: 06.11.2024r	podpis	woj: śląskie		GK. 6640.2819.2024	
W terenie pomierzył oraz innych urządzeń podziemnych nie stwierdził:	Geodeta uprawniony Świadectwo GKG nr 20152 mgr inż. Grzegorz Habbas	miasto Bielsko-Biała		KERG Zam.	
Mapę zasadniczą uzupełnił:		ulica Warszawska		szkic nr 1 ()	
sprowadził:		gm. Stare Bielsko		sekc. 6 120 30 07 A 2, 6 120 30 07 A 4,	
terenowo / kameralnie		94/20, 94/21, 94/41, 47/36		6 120 30 07 A 1, 6 120 30 07 A 3	
		dz.: ark.: zarys:		lok. / 65:	

GEOCEL-ARCH Spółka z.o.o.
ul. Strażacka 62, 43-382 Bielsko-Biała
REGON 525139065

Województwo: śląskie
Powiat: M.Bielsko-Biała
Gmina: M.Bielsko-Biała
Obręb: 0038 Stare Bielsko
Data: 09.11.2024 r.
GK.6640.2819.2024

Układ 2000

Wykaz współrzędnych punktów

Nr	Kod	X	Y	H
1	SUEP	5523620.32	6574377.47	303.37
2	SUEP	5523621.64	6574376.89	303.01
3	SUEP	5523623.83	6574375.91	302.98
4	SUEP	5523629.05	6574374.35	303.03
5	SUEP	5523634.57	6574373.39	302.61
6	SUEP	5523639.00	6574372.93	302.42
7	SUEP	5523641.29	6574371.55	302.06
8	SUEP	5523641.92	6574370.89	302.01
9	SUEP	5523643.58	6574366.36	300.67
10	SUEP	5523721.07	6574372.36	
11	SUEP	5523728.04	6574369.12	
12	SUEP	5523736.67	6574365.70	
13	SUEP	5523738.64	6574365.18	
14	SUEP	5523744.79	6574362.71	
16	SUEP	5523753.74	6574360.31	
17	SUEP	5523754.56	6574360.11	
18	SUEP	5523762.89	6574357.63	
19	SUEP	5523767.94	6574356.64	
20	SUEP	5523769.41	6574356.43	
21	SUEP	5523785.40	6574353.76	
22	SUEP	5523788.81	6574354.04	
23	SUEP	5523793.46	6574354.45	
24	SUEP	5523802.76	6574354.19	
25	SUEP	5523674.64	6574350.37	303.92
26	SUEP	5523670.86	6574357.63	303.52
27	SUEP	5523667.26	6574362.58	302.86
28	SUEP	5523666.30	6574363.39	302.94
29	SUEP	5523663.25	6574364.76	302.59
30	SUEP	5523661.22	6574365.20	302.23
31	SUEP	5523659.12	6574365.22	301.63
32	SUEP	5523653.86	6574364.54	300.69
33	SUEP	5523646.27	6574363.55	300.66
34	SUEP	5523644.93	6574364.16	300.64
35	SUEP	5523643.32	6574367.28	300.54
37	SUEP	5523618.05	6574378.39	
38	SUEP	5523613.59	6574380.14	
39	SUEP	5523612.64	6574379.37	
40	SUEP	5523611.76	6574378.27	
41	SUEP	5523610.78	6574377.16	
42	SUEP	5523609.93	6574377.02	
43	SUEP	5523607.57	6574378.42	
44	SUEP	5523606.31	6574378.78	
45	SUEP	5523605.31	6574379.43	
46	SUEP	5523603.80	6574380.56	
47	SUEP	5523602.70	6574381.32	
48	SUEP	5523602.07	6574381.93	
49	SUEP	5523603.10	6574383.15	
51	SUEP	5523676.08	6574348.71	304.07
52	SUEP	5523678.27	6574347.18	304.34
53	SUEP	5523680.63	6574346.17	304.27

Dokument sporządził:
Grzegorz Habdas
Świadcstwo GKK nr 20152

