


Obiekt: Bielsko - Biała w Warszawie		rodzaj pracy: Geod. inwentaryzacja		Geod. Arch. Spółka z o.o.	
Data: 06.11.2024		podpis: [signature]		43-382 Bielsko-Biała ul. Strazacka 62	
W terenie pomierzony oraz innych urządzeń poddanych nie stwierdzono		mgr inż. Grzegorz Habdas		NIP 547-223-77-98 REGON 525139065	
Mapę zasadniczą uzupełnili:		ulica Warszawa		tel. 602 576 543	
sprawdził:		obraz stare Bielsko		6K. 6610.2819 2024	
branża / kierownik		zapis:		KERG Zam.	
				szkic nr 2 ()	
				sekcja 6.100.30.07.1.1, 6.100.30.07.1.4,	
				6.100.30.07.2.1, 6.100.30.07.2.3	
				lok. 65:	

Planu skł. nr 2

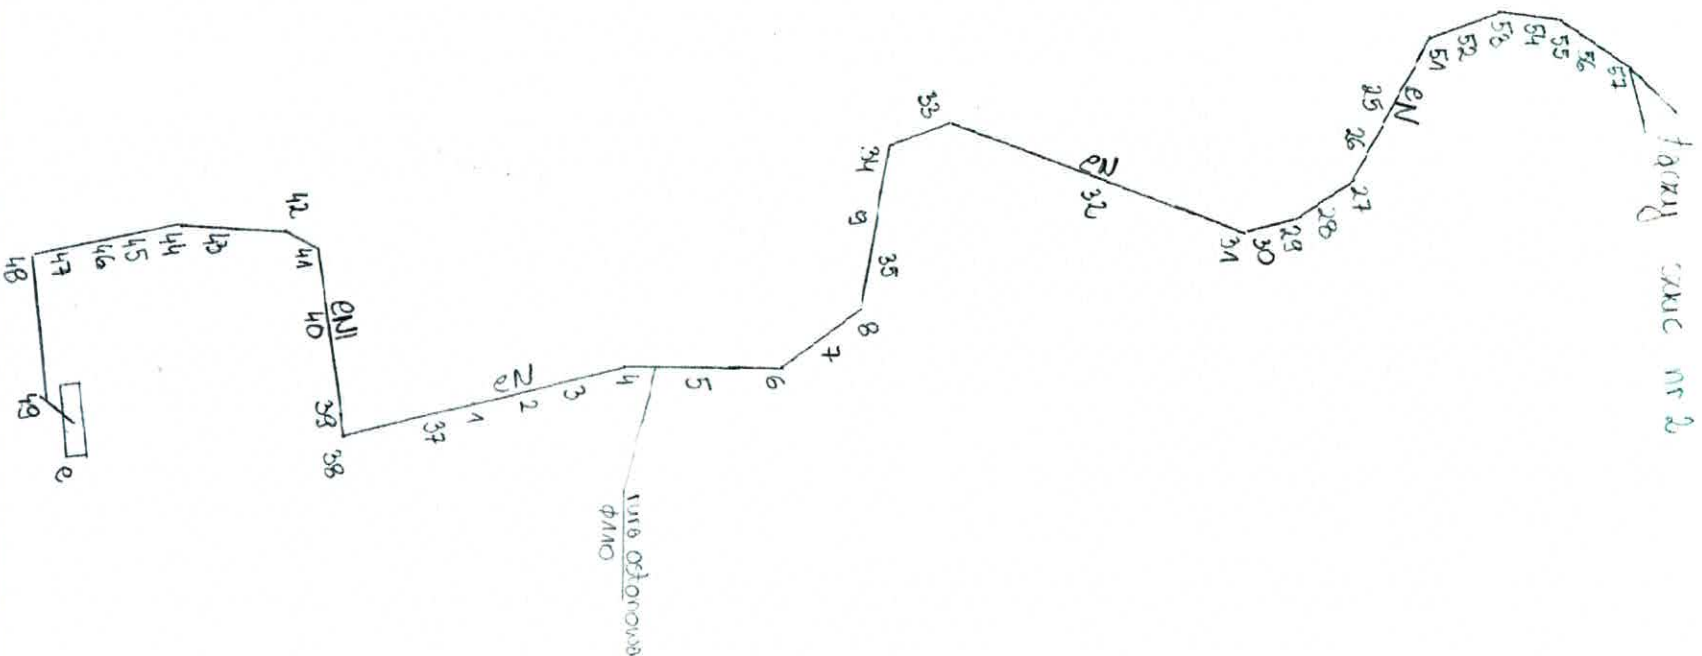

Ostatek: Boleko - Biała ul. WARSZAWSKA		rodzaj pracy: Gen. inwentaryzacja terenów rolniczych, przydrożnych, ekologicznych, cz. mgł.		Geod. Arch. Spółka z o.o. 43-382 Bielko-Biała ul. Strzańska 62 NIP 547-223-77-98 REGON 525139065 tel. 602 576 543
Data: 06.11.2024	podpis	miasto Bielko-Biała	woj.: śląskie	szkic nr 1 ()
W terenie pomiarczy oraz innych urządzeń poddanych nie stwierdził:	Geodeta uprawniony Świadectwo GKG nr 20152 mgr inż. Grzegorz Hąbłas	gmina Bielko-Biała	ulica warszawska	KERG Zam.
Mapę zasadniczą uzupełnił:		wieś Bielko-Biała	obrob. 0098, stare Boleko	skala: 1:5000
terenu / terenów				

GEOCEL-ARCH Spółka z.o.o.
ul. Strażacka 62, 43-382 Bielsko-Biała
REGON 525139065

Województwo:
Powiat:
Gmina:
Obręb:
Data:

śląskie
M.Bielsko-Biała
M.Bielsko-Biała
0038 Stare Bielisko
09.11.2024 r.
GK.6640.2819.2024

Układ 2000

Wykaz współrzędnych punktów					
Nr	Kod	X	Y	H	
1	SUEP	5523620.32	6574377.47	303.37	
2	SUEP	5523621.64	6574376.89	303.01	
3	SUEP	5523623.83	6574375.91	302.98	
4	SUEP	5523629.05	6574374.35	303.03	
5	SUEP	5523634.57	6574373.39	302.61	
6	SUEP	5523639.00	6574372.93	302.42	
7	SUEP	5523641.29	6574371.55	302.06	
8	SUEP	5523641.92	6574370.89	302.01	
9	SUEP	5523643.58	6574366.36	300.67	
10	SUEP	5523721.07	6574372.36		
11	SUEP	5523728.04	6574369.12		
12	SUEP	5523736.67	6574365.70		
13	SUEP	5523738.64	6574365.18		
14	SUEP	5523744.79	6574362.71		
16	SUEP	5523753.74	6574360.31		
17	SUEP	5523754.56	6574360.11		
18	SUEP	5523762.89	6574357.63		
19	SUEP	5523767.94	6574356.64		
20	SUEP	5523769.41	6574356.43		
21	SUEP	5523785.40	6574353.76		
22	SUEP	5523788.81	6574354.04		
23	SUEP	5523793.46	6574354.45		
24	SUEP	5523802.76	6574354.19		
25	SUEP	5523674.64	6574350.37	303.92	
26	SUEP	5523670.86	6574357.63	303.52	
27	SUEP	5523667.26	6574362.58	302.86	
28	SUEP	5523666.30	6574363.39	302.94	
29	SUEP	5523663.25	6574364.76	302.59	
30	SUEP	5523661.22	6574365.20	302.23	
31	SUEP	5523659.12	6574365.22	301.63	
32	SUEP	5523653.86	6574364.54	300.69	
33	SUEP	5523646.27	6574363.55	300.66	
34	SUEP	5523644.93	6574364.16	300.64	
35	SUEP	5523643.32	6574367.28	300.54	
37	SUEP	5523618.05	6574378.39		
38	SUEP	5523613.59	6574380.14		
39	SUEP	5523612.64	6574379.37		
40	SUEP	5523611.76	6574378.27		
41	SUEP	5523610.78	6574377.16		
42	SUEP	5523609.93	6574377.02		
43	SUEP	5523607.57	6574378.42		
44	SUEP	5523606.31	6574378.78		
45	SUEP	5523605.31	6574379.43		
46	SUEP	5523603.80	6574380.56		
47	SUEP	5523602.70	6574381.32		
48	SUEP	5523602.07	6574381.93		
49	SUEP	5523603.10	6574383.15		
51	SUEP	5523676.08	6574348.71	304.07	
52	SUEP	5523678.27	6574347.18	304.34	
53	SUEP	5523680.63	6574346.17	304.27	

