


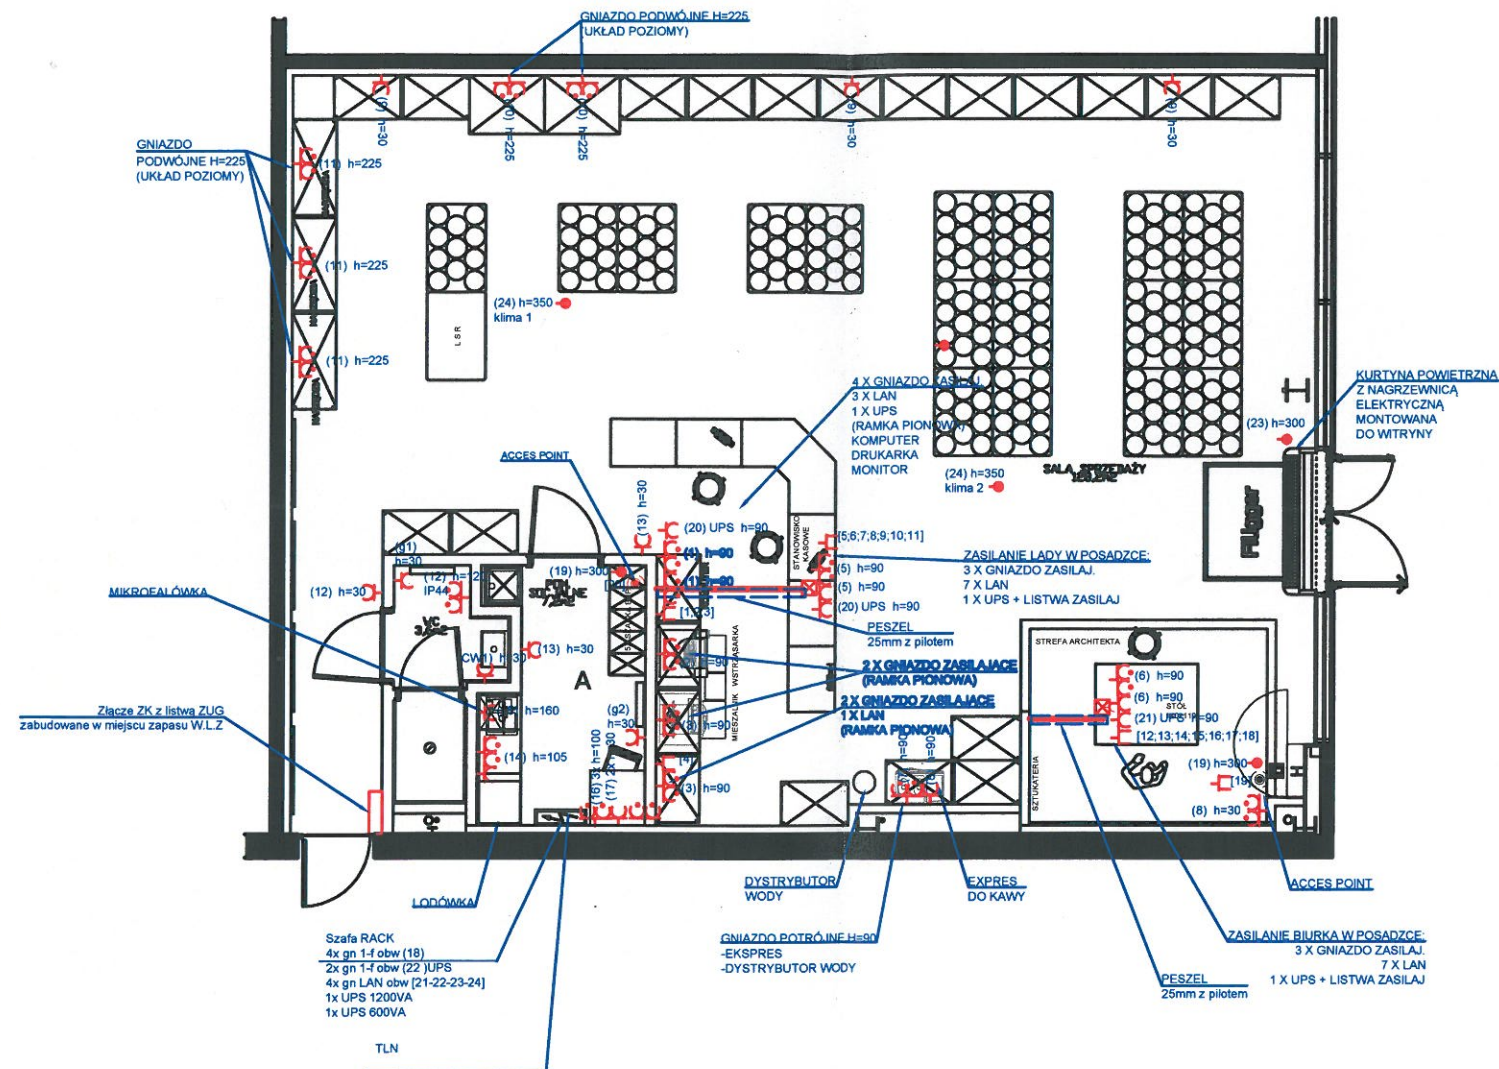

Kierownik Budowy
Robot Elektrycznych
mgr inż. Marek Głowacki
ul. Dr. na Bystre 6, 34-500 ZAKOPANE
tel.182015847, kom.+48600909040

INSTALACJE ODBIORCZE Gniazdowe

Instalacje przewodami kabelkowymi N2XH-J U-750V

- instalacja gniazd wtykowych 1-faz przewodami YDYp 3x2,5mm² w ciągach pionowych wtykowa lub rurkach RVKL
- instalacja w ciągach poziomych w przestrzeni nadsufitowej w korytach kabelkowych
- instalacja w ciągach poziomych w podłodze z zastosowaniem rur osłonowych (peszli)
- dla zasilania odbiorów przy punktach kasowych peszel Ø 25mm z pilotem
- gniazda w obwodach łączyc w układzie przelotowym z ewentualnymi odgałęzieniami w puszkach końcowych głębokich
- osprzęd na ścianach nie obudowanych natynkowy
- przewodowanie sieci LAN do UTP kat 6
- przewodowanie do puszek podłogowych "floorbox" w rurkach osłonowych
- podział na obwody odbiorcze zgodnie ze schematami rozdzielnii rys ES-1
- obwód nr 5 rury osłonowe w podłodze z pilotem, gniazda odbiorcze zainstalowane w blatach stołów
- zaproponowano 2 zasilacze UPS jeden o mocy 1200VA dla zasilania obwodów kasowych oraz 600VA dla zasilania urządzeń w szafie RACK. Dokładne zapotrzebowanie mocowe dla UPS wraz z ich ewentualnym zwiększeniem przewiduje się na etapie wykonawczym po analizie zastosowanych urządzeń w obwodach UPS

OSPRZĘT :

- w pomieszczeniach toalet i socjalnych osprzęt szczelny IP 44, w pozostałych pomieszczeniach wtykowy IP 20

ROZDZIELNIE :

- Sposób zabudowy i wykonanie materiałowe zgodnie ze schematem
- **przepusty instalacyjne należy wykonać w oparciu o systemy ochronne przejść kabelkowych**

TN-S

PSK PROJEKT Sebastian Komuński 98-100 Łask, Ostrów Osiedle 18 s.komuński@gmail.com tel. 697906094	
Obiekt:	ADAPTACJA LOKALU 0.01a W BUDYNKU HANDLOWYM
Adres:	43-300 BIELSKO - BIAŁA UL. WARSZAWSKA 80
Inwestor:	REDKOM PARK BIELSKO Sp. z o.o. UL. SŁONECZNA 116A 05-500 STARA WICZNA
Projektant:	mgr inż. Dariusz Komuński upr.bud.proj.882/90
Sprawdzający:	mgr inż. Arkadiusz Kłoczek LOD/0818/PWOE/07
Rysował:	mgr inż. Sebastian Komuński
PROJEKT TECHNICZNY GNIAZD ODBIORCZYCH NN. RZUT PARTERTU	
Skala: 1:100 rys. nr EP-1 Podpis: <i>[Signature]</i> Data: 10.2024	