


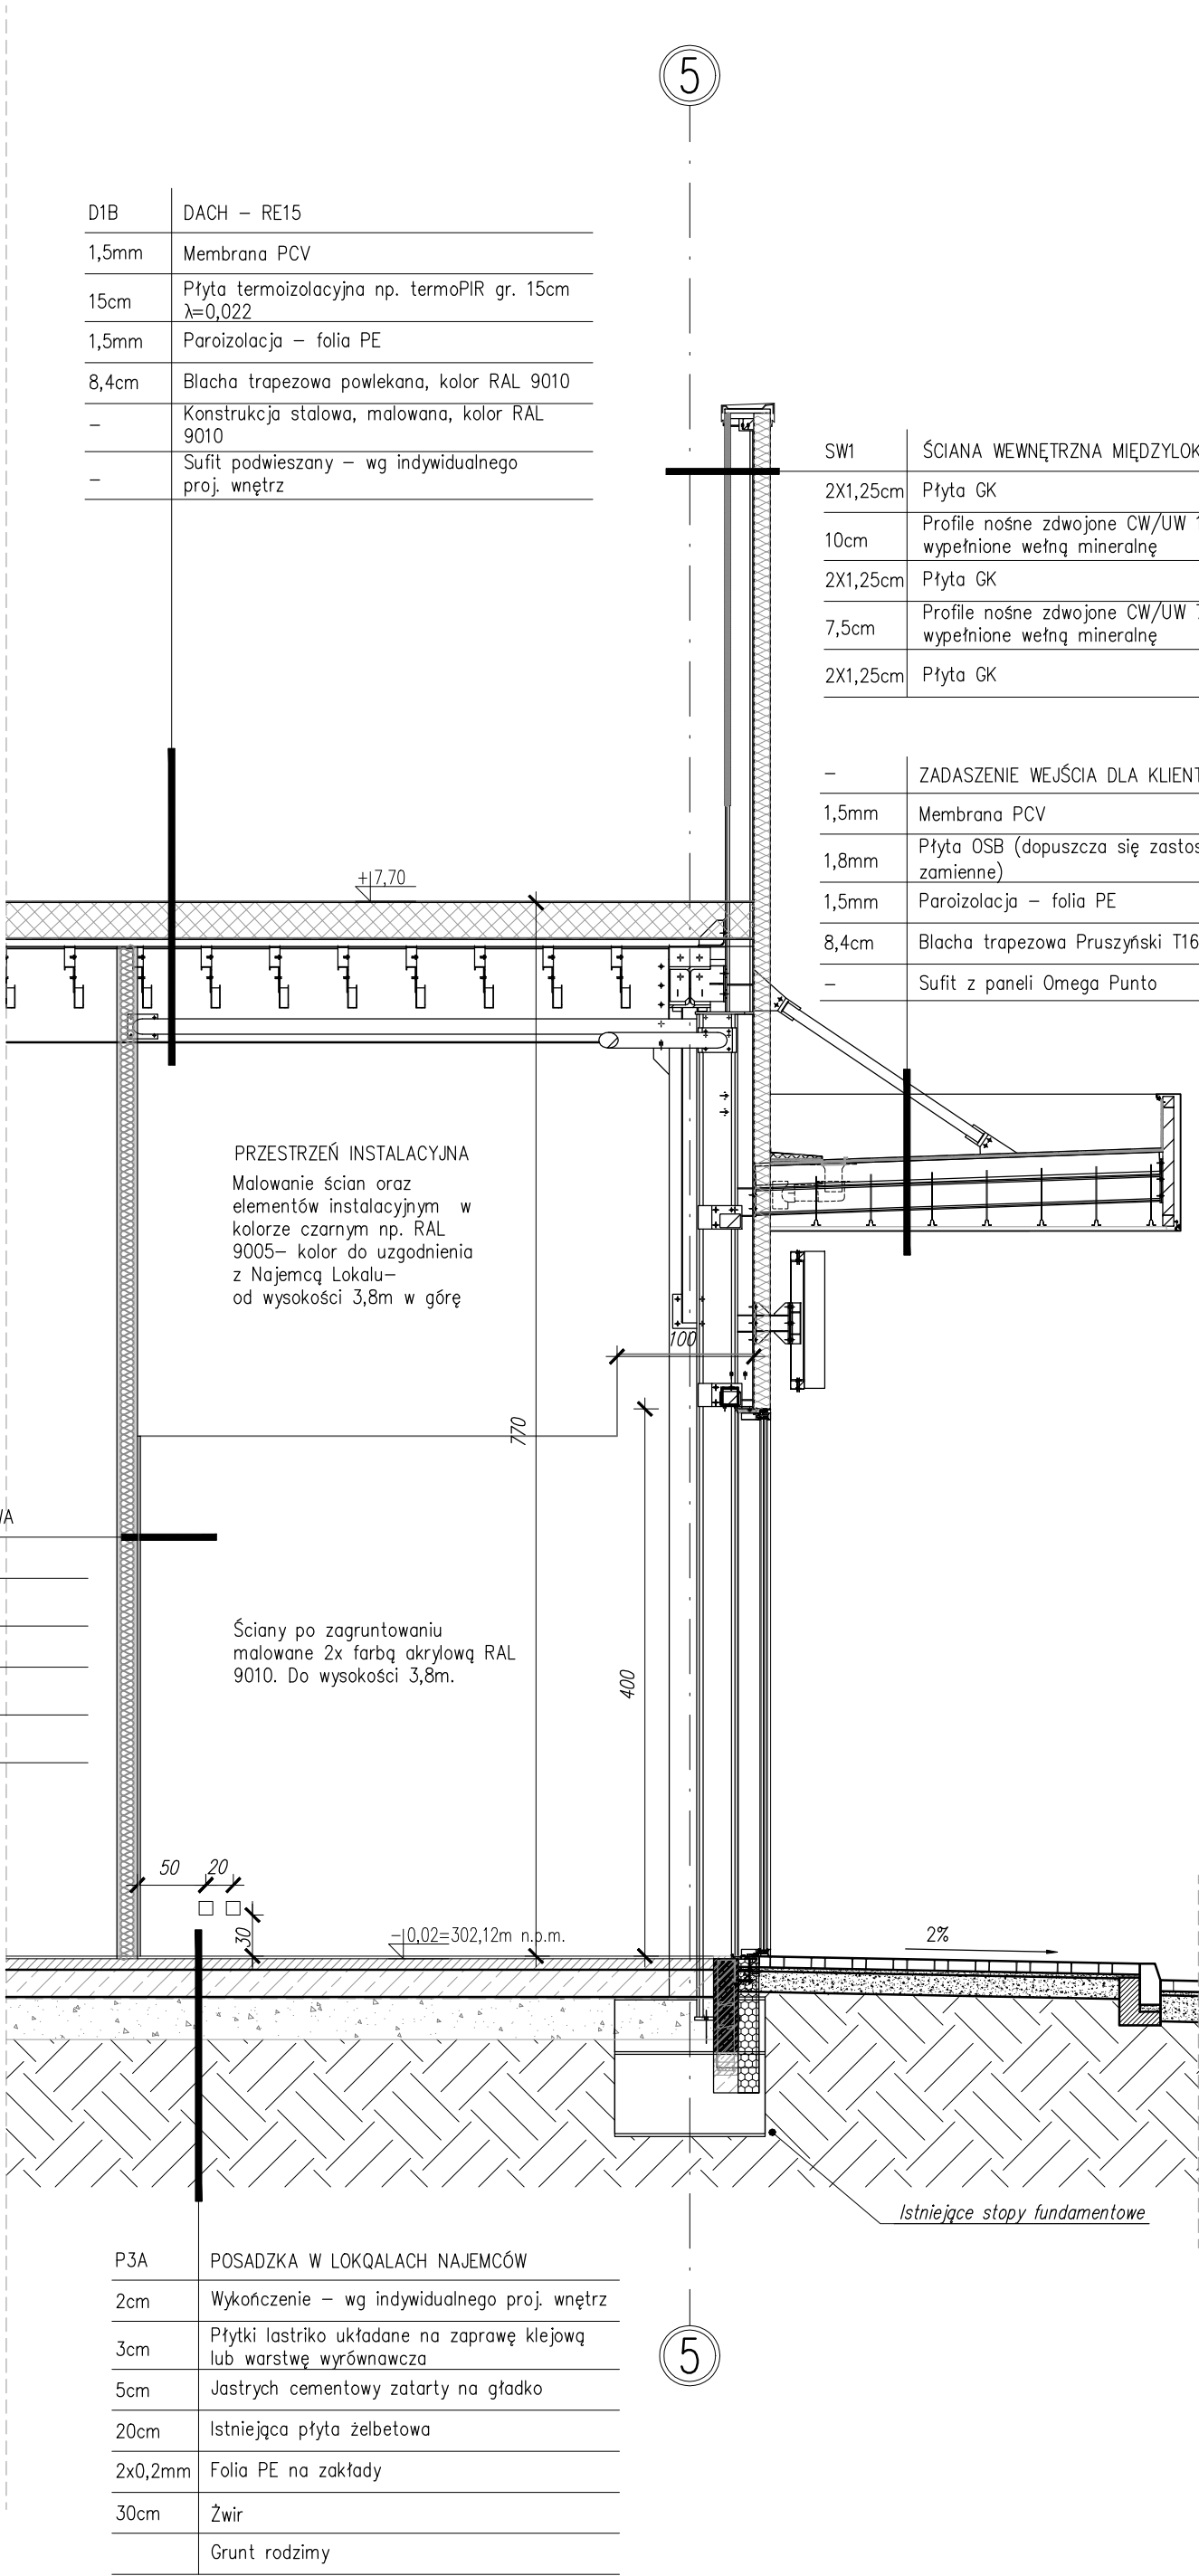

D1B	DACH – RE15
1,5mm	Membrana PCV
15cm	Płyta termoizolacyjna np. termoPIR gr. 15cm $\lambda=0,022$
1,5mm	Paroizolacja – folia PE
8,4cm	Blacha trapezowa powlekana, kolor RAL 9010
–	Konstrukcja stalowa, malowana, kolor RAL 9010
–	Sufit podwieszany – wg indywidualnego proj. wnętrz

SW1	ŚCIANA WEWNĘTRZNA MIĘDZYLOKALOWA
2X1,25cm	Płyta GK
10cm	Profile nośne zdwojone CW/UW 100, wypełnione wełną mineralną
2X1,25cm	Płyta GK
7,5cm	Profile nośne zdwojone CW/UW 75, wypełnione wełną mineralną
2X1,25cm	Płyta GK

–	ZADASZENIE WEJŚCIA DLA KLIENTÓW
1,5mm	Membrana PCV
1,8mm	Płyta OSB (dopuszcza się zastosowanie zamiennie)
1,5mm	Paroizolacja – folia PE
8,4cm	Blacha trapezowa Pruszyński T160 gr. 0,88
–	Sufit z paneli Omega Punto

SWc1	ŚCIANA WEWNĘTRZNA MIĘDZYLOKALOWA
2X1,25cm	Płyta GK
10cm	Profile nośne zdwojone CW/UW 100, wypełnione wełną mineralną
2X1,25cm	Płyta GK
0,95cm	Plej systemowy do płyt GK
1X1,25cm	Płyta GK

Ściany po zagruntowaniu malowane 2x farbą akrylową RAL 9010. Do wysokości 3,8m.

PRZESTRZEŃ INSTALACYJNA
Malowanie ścian oraz elementów instalacyjnym w kolorze czarnym np. RAL 9005 – kolor do uzgodnienia z Najemcą Lokalu – od wysokości 3,8m w górę

P3A	POSADZKA W LOKALACH NAJEMCÓW
2cm	Wykończenie – wg indywidualnego proj. wnętrz
3cm	Płytki lastriko układane na zaprawę klejową lub warstwę wyrównawczą
5cm	Jastrych cementowy zatarty na gładko
20cm	Istniejąca płyta żelbetowa
2x0,2mm	Folia PE na zakłady
30cm	Żwir
	Grunt rodzimy

ZESTAWIENIE MATERIAŁOWE		
P3A	POSADZKA	U=0,30 W/(m²K)
2cm	Wykończenie – wg indywidualnych proj. wnętrz	
3cm	Płytki lastriko układane na zaprawę klejową lub warstwę wyrównawczą	
5cm	Jastrych	
20cm	Istniejąca płyta żelbetowa	
2x0,2mm	Folia PE na zakłady	
30cm	Żwir	
–	Grunt rodzimy	
SWB	ŚCIANA PROJEKTOWANA Z PŁYT WĄSKOWYCH	U=0,20 W/(m²K)
12cm	Płyta warstwowa PR 4-0,022 W/mK	
–	Podkonstrukcja wg proj. konstrukcji	
SWc1	ŚCIANA MIĘDZYLOKALOWA	
2x1,25cm	Płyta GK	
10cm	Profile nośne zdwojone CW/UW 100, wypełnione wełną mineralną	
2x1,25cm	Płyta GK	
0,95cm	Klej systemowy do płyt GK	
1x1,25cm	Płyta GK	
SWc2	ŚCIANA MIĘDZYLOKALOWA	
2x1,25cm	Płyta GK	
10cm	Profile nośne zdwojone CW/UW 100, wypełnione wełną mineralną	
2x1,25cm	Płyta GK	
15cm	Przestrzeń instalacyjna	
2x1,25cm	Płyta GK	
2cm	Płytki ceramiczne na kleju do wys. 2m	
SWc3	ŚCIANA MIĘDZYLOKALOWA	
2x1,25cm	Płyta GK	
10cm	Profile nośne zdwojone CW/UW 100, wypełnione wełną mineralną	
2x1,25cm	Płyta GK	
8cm	Przestrzeń instalacyjna	
2x1,25cm	Płyta GK	
2cm	Płytki ceramiczne na kleju do wys. 2m	
SC1	ŚCIANA WEWNĘTRZNA	
2x1,25cm	Płyta GK	
7,5cm	Profile nośne zdwojone CW/UW 75, wypełnione wełną mineralną	
2x1,25cm	Płyta GK / + W KG płytki ceramiczne na kleju do wys. 2m	
W	WIERNA	U=0,9 W/(m²K)
–	Wierne aluminiowe	
D1B	DACH	U=0,15 W/(m²K)
1,5mm	membrana PCV	
15cm	płyta termoizolacyjna np. termoPIR gr. 15cm $\lambda=0,022$	
1,5mm	paroizolacja – folia PE	
8,4cm	blacha trapezowa powlekana, kolor RAL 9010, RE15	
–	konstrukcja stalowa, malowana, kolor RAL 9010	
–	sufit podwieszany – wg indywidualnych proj. wnętrz	
PC1	SUFIT PODWIESZONY	
–	Kasowny sufitown 60x60cm	
–	Spręż nadie	

KOPIOWANIE BEZ PISEMNEJ ZGODY AUTORA ZABRONIONE

PRAWA AUTORSKIE ZASTRZEŻONE

PRACOWNIA PROJEKTOWANIA
I USŁUG INWESTYCYJNYCH ALFA
Spółka z o.o. Spółka komandytowa
59-220 LEGNICA, ul. ŁOKIETKA 1B
+48 76 8525671 www.ppalfa.pl pracownia@ppalfa.pl



OBIEKT:
ARANŻACJA LOKALU CASEOWNIA W BUDYNKU HANDLOWYM
BIELSKO BIAŁA
UL. WARSZAWSKA 180

IMIĘ I NAZWISKO PROJEKTANTA	PODPIS
PROJEKTANT: mgr inż. arch. Agata Zygmunt-Sidor uprawnienia budowlane do projektowania bez ograniczeń w specjalności architektonicznej nr 87/DSOKK/2018	
OPRACOWUJĄCY: mgr inż. arch. Paula Misiak-Skwarek	

NAZWA RYSUNKU	BRANŻA
PRZEKRÓJ A-A	ARCHITEKTURA

ID PROJEKTU	STADIUM	DATA	SKALA	NR RYS
V-23	PT	19.08.2024	1:50	05A/A/5
NAZWA PLIKU				ID REWIZJI
V-23_PW CASEOWNIA_A-PRZEKRÓJ A-A				–