


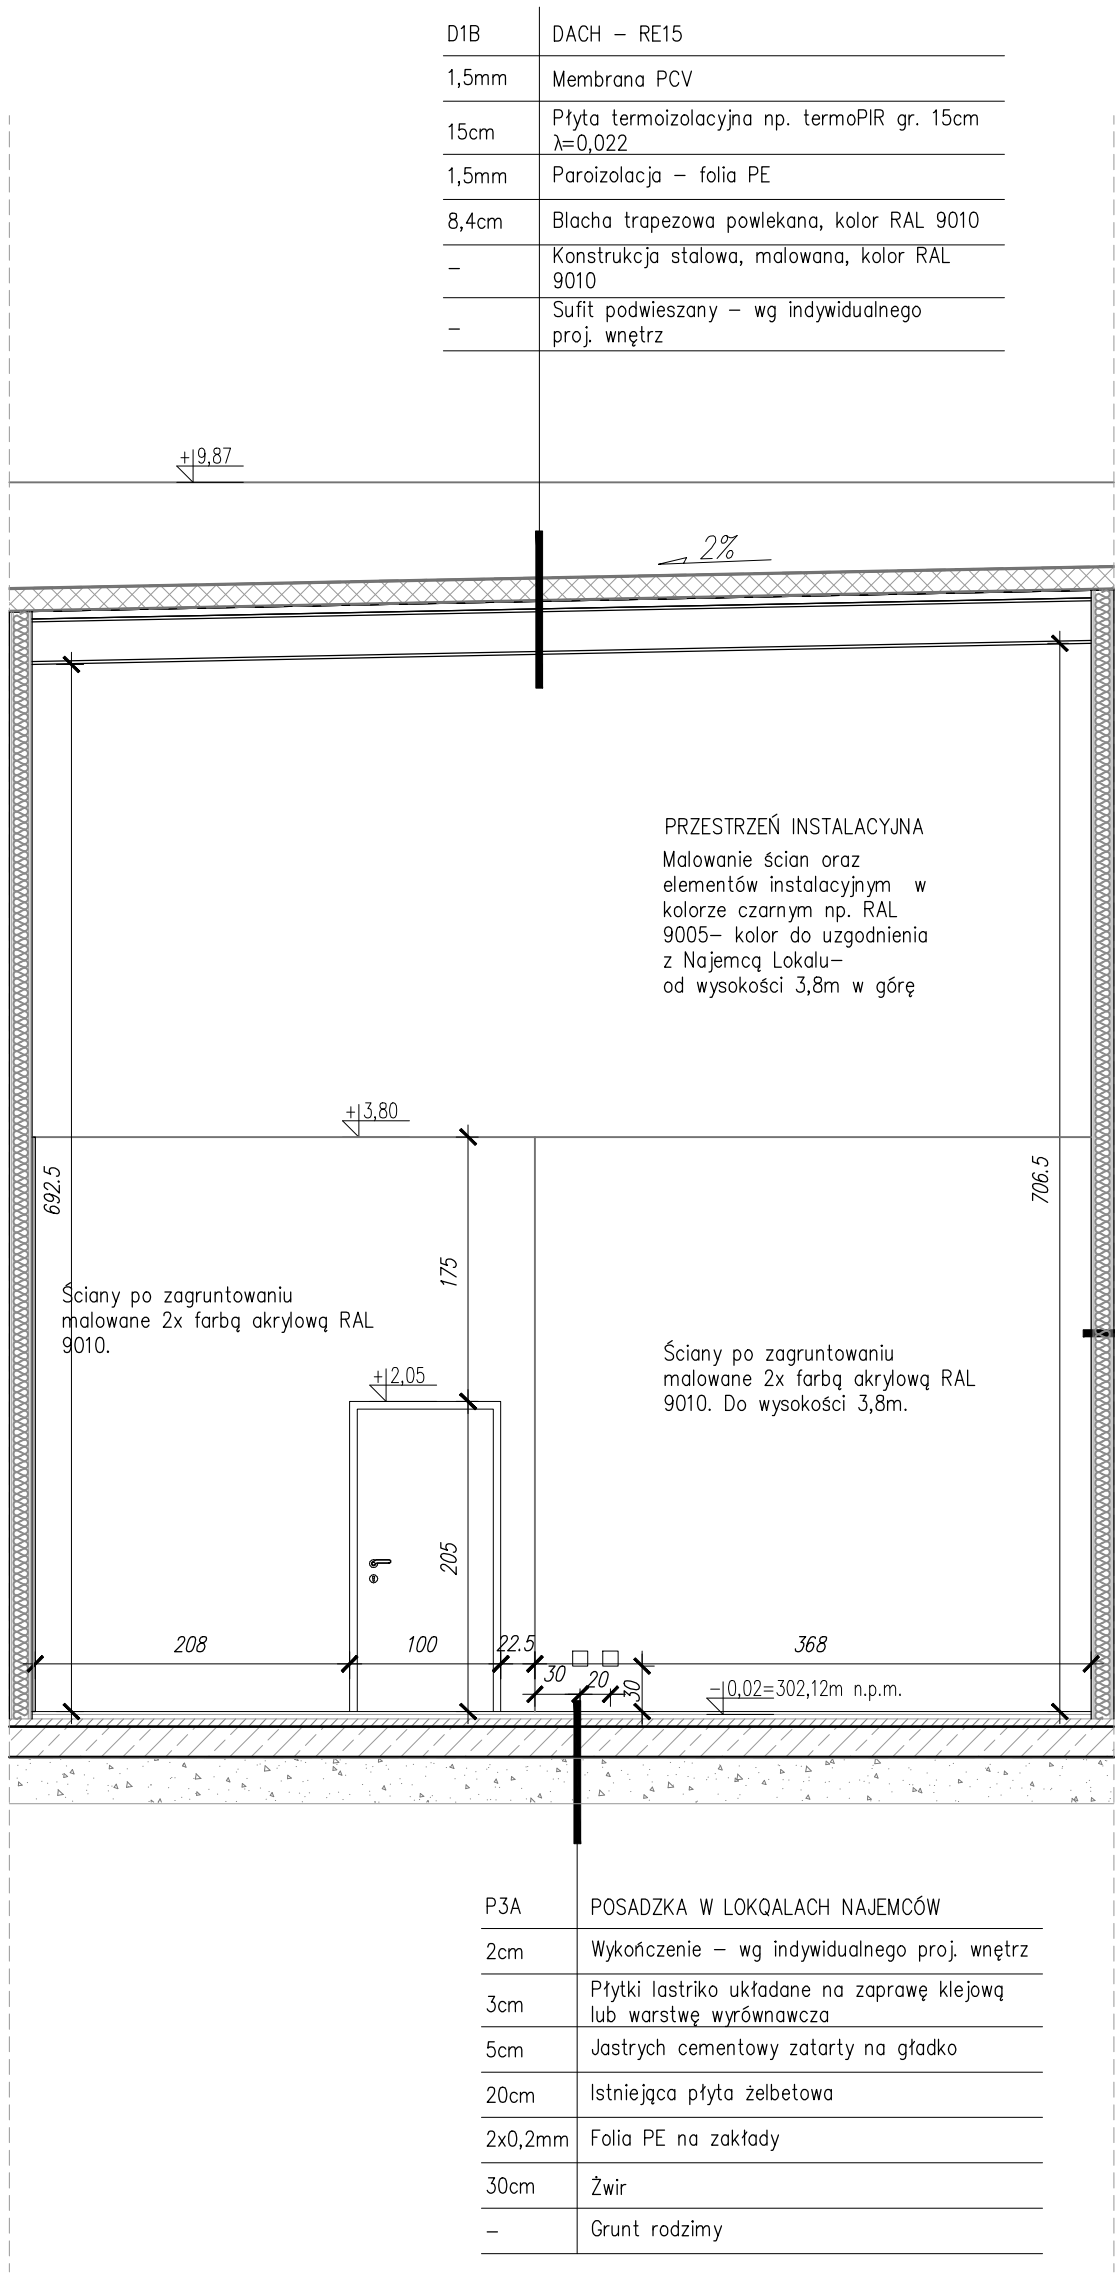

SWc1	ŚCIANA WEWNĘTRZNA MIĘDZYLOKALOWA
2X1,25cm	Płyta GK
10cm	Profile nośne zdwojone CW/UW 100, wypełnione wełną mineralną
2X1,25cm	Płyta GK
0,95cm	Klej do mocowania płyt GK
1,25cm	Płyta GK

P3A	POSADZKA W LOKAŁACH NAJEMCÓW
2cm	Wykończenie – wg indywidualnego proj. wnętrz
3cm	Płytki lastriko układane na zaprawę klejową lub warstwę wyrównawczą
5cm	Jastrych cementowy zatarty na gładko
20cm	Istniejąca płyta żelbetowa
2x0,2mm	Folia PE na zakłady
30cm	Żwir
–	Grunt rodzimy

ZESTAWIENIE MATERIAŁOWE		
P3A	POSADZKA	U=0,30 W/(m²K)
2cm	Wykończenie – wg indywidualnych proj. wnętrz	
8cm	Płytki lastriko układane na zaprawę klejową lub warstwę wyrównawczą	
5cm	Jastrych	
20cm	Istniejąca płyta żelbetowa	
2x0,2mm	Folia PE na zakłady	
30cm	Żwir	
–	grunt rodzimy	
Sd8	ŚCIANA PROJEKCYJNAŁA Z PŁYT WARTKOWYCH	U=0,20 W/(m²K)
12cm	Płyta warstwowa PIR $\lambda=0,022$ W/mK	
–	Podkonstrukcja wg proj. konstrukcyj	
SWc1	ŚCIANA MIĘDZYLOKALOWA	
2x1,25cm	Płyta GK	
10cm	Profile nośne zdwojone CW/UW 100, wypełnione wełną mineralną	
2x1,25cm	Płyta GK	
0,95cm	Klej systemowy do płyt GK	
1x1,25cm	Płyta GK	
SWc2	ŚCIANA MIĘDZYLOKALOWA	
2x1,25cm	Płyta GK	
10cm	Profile nośne zdwojone CW/UW 100, wypełnione wełną mineralną	
2x1,25cm	Płyta GK	
15cm	Przeźrenia izolacyjna	
2x1,25cm	Płyta GK	
2cm	Płytki ceramiczne na kleju do wys. 2m	
SWc3	ŚCIANA MIĘDZYLOKALOWA	
2x1,25cm	Płyta GK	
10cm	Profile nośne zdwojone CW/UW 100, wypełnione wełną mineralną	
2x1,25cm	Płyta GK	
8cm	Przeźrenia izolacyjna	
2x1,25cm	Płyta GK	
2cm	Płytki ceramiczne na kleju do wys. 2m	
S21	ŚCIANA WEWNĘTRZNA	
2x1,25cm	Płyta GK	
7,5cm	Profile nośne zdwojone CW/UW 75, wypełnione wełną mineralną	
2x1,25cm	Płyta GK / + W WC płytki ceramiczne na kleju do wys. 2m	
W1	WIERZNA	U=0,9 W/(m²K)
–	Włzyro dachowe	
D1B	DACH	U=0,15 W/(m²K)
1,5mm	membrana PCV	
15cm	płyta termoizolacyjna np. termoPIR gr. 15cm $\lambda=0,022$	
1,5mm	paroizolacja – folia PE	
8,4cm	blacha trapezowa powlekana, kolor RAL 9010, RE15	
–	konstrukcja stalowa, malowana, kolor RAL 9010	
–	sufit podwieszany – wg indywidualnych proj. wnętrz	
P01	SUFIT PODWIESZANY	
–	Kasetowy sufitów: 60x60cm	
–	Sprawy nabe	

KOPIOWANIE BEZ PISEMNEJ ZGODY AUTORA ZABRONIONE PRAWA AUTORSKIE ZASTRZEŻONE

PRACOWNIA PROJEKTOWANIA I USŁUG INWESTYCYJNYCH ALFA
Spółka z o.o. Spółka komandytowa
59-220 LEGNICA, ul. ŁOKIETKA 18
+48 76 8525671 www.ppalfa.pl pracownia@ppalfa.pl

OBIEKT:
ARANŻACJA LOKALU CASEOWNIA W BUDYNKU HANDLOWYM
BIELSKO BIAŁA
UL. WARSZAWSKA 180

IMIĘ I NAZWISKO PROJEKTANTA PROJEKTANT: mgr inż. arch. Agata Zygmunt-Sidor uprawnienia budowlane do projektowania bez ograniczeń w specjalności architektonicznej nr 87/DSOKK/2018	PODPIS
OPRACOWUJĄCY: mgr inż. arch. Paula Misiak-Skwarek	

NAZWA RYSUNKU PRZEKRÓJ B-B	BRANŻA ARCHITEKTURA
--	-----------------------------------

ID PROJEKTU V-23	STADIUM PT	DATA 19.08.2024	SKALA 1:50	NR RYS 05A/A/6
NAZWA PLIKU V-23_PW CASEOWNIA_A-PRZEKRÓJ B-B				ID REWIZJI –