


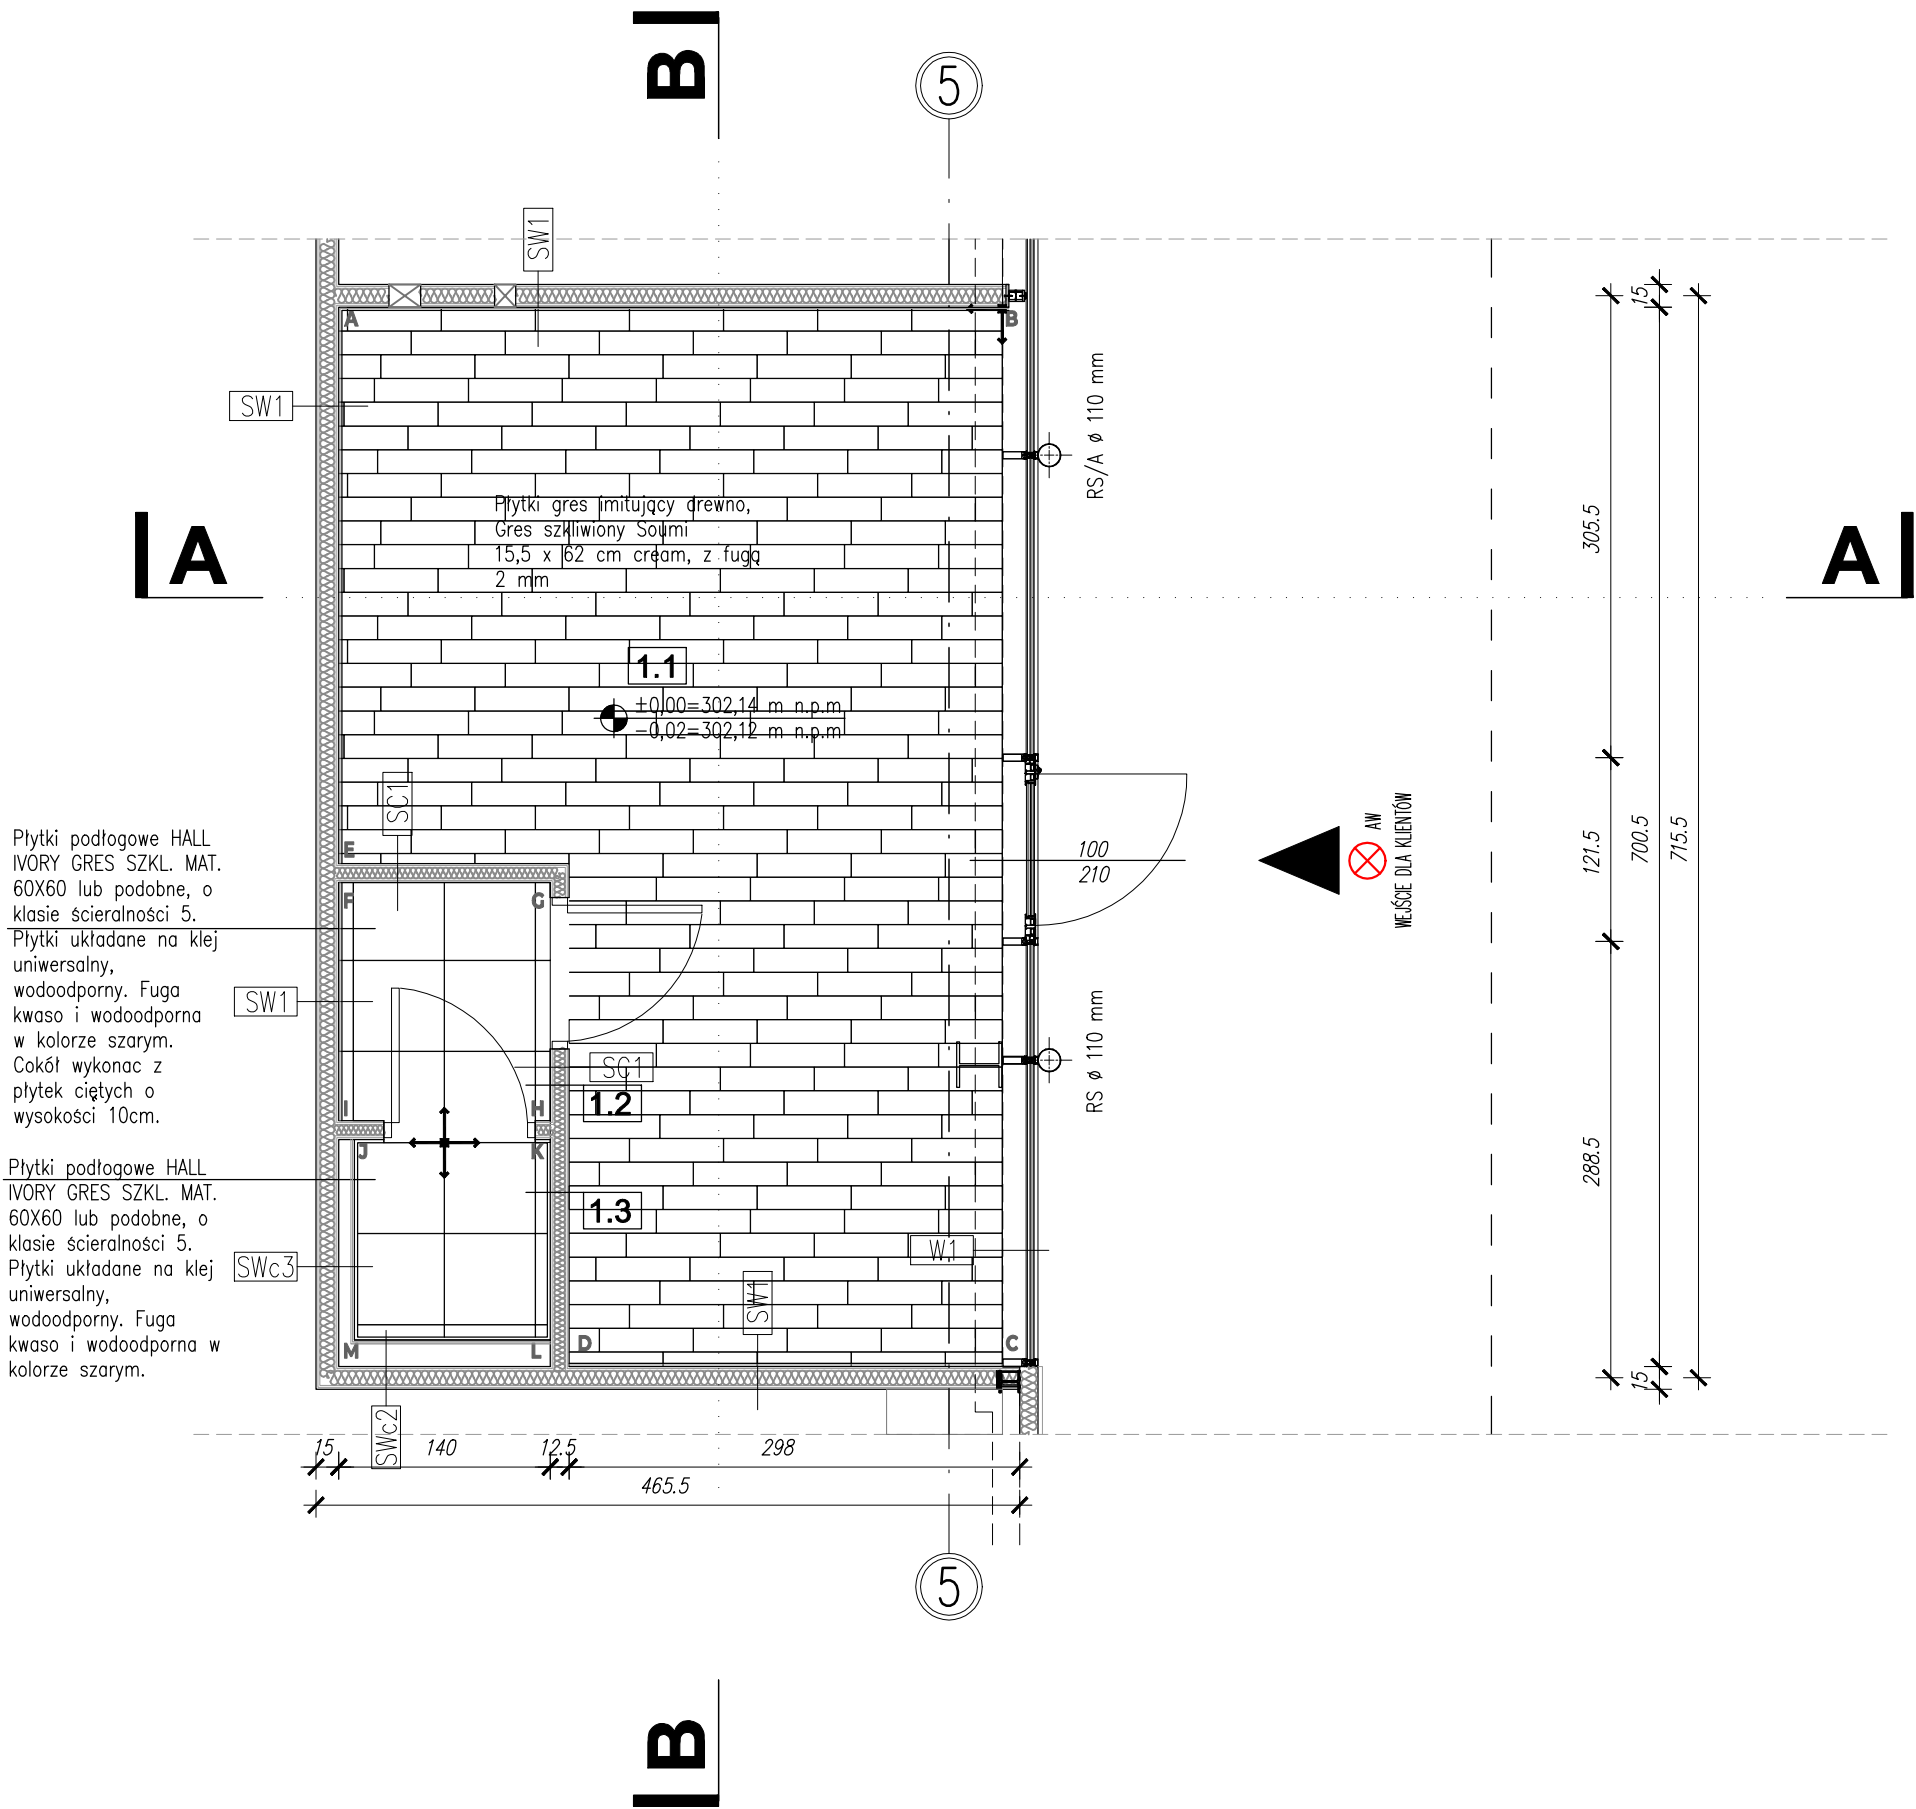

Płytki podłogowe HALL
IVORY GRES SZKL. MAT.
60X60 lub podobne, o
klasie ścieralności 5.
Płytki układane na klej
uniwersalny,
wodoodporny. Fuga
kwasowa i wodoodporna
w kolorze szarym.
Cokół wykonany z
płytek ciętych o
wysokości 10cm.

Płytki podłogowe HALL
IVORY GRES SZKL. MAT.
60X60 lub podobne, o
klasie ścieralności 5.
Płytki układane na klej
uniwersalny, wodoodporny. Fuga
kwasowa i wodoodporna w
kolorze szarym.

KOPIOWANIE BEZ PISEMNEJ ZGODY AUTORA ZABRONIONE

PRAWA AUTORSKIE ZASTRZEŻONE

PRACOWNIA PROJEKTOWANIA
I USŁUG INWESTYCYJNYCH ALFA

Spółka z o.o. Spółka komandytowa
59-220 LEGNICA, ul. ŁOKIETKA 18
+48 76 8525671 www.ppalfa.pl pracownia@ppalfa.pl



PRACOWNIA

OBIEKT:

ARANŻACJA LOKALU CASEOWNIA W BUDYNKU HANDLOWYM
BIELSKO BIAŁA
UL. WARSZAWSKA 180

IMIĘ I NAZWISKO PROJEKTANTA	PODPIS
PROJEKTANT: mgr inż. arch. Agata Zygmunt-Sidor uprawnienia budowlane do projektowania bez ograniczeń w specjalności architektonicznej nr 87/DSOKK/2018	
OPRACOWUJĄCY:	
mgr inż. arch. Paula Misiak-Skwarek	

NAZWA RYSUNKU	BRANŻA
RZUT POSADZKI	ARCHITEKTURA

ID PROJEKTU	STADIUM	DATA	SKALA	NR RYS
V-23	PT	19.08.2024	1:50	05A/A/2
NAZWA PLIKU				ID REWIZJI
V-23_PW CASEOWNIA_A-RZUT POSADZKI				-