




LEGENDA

LEGENDA

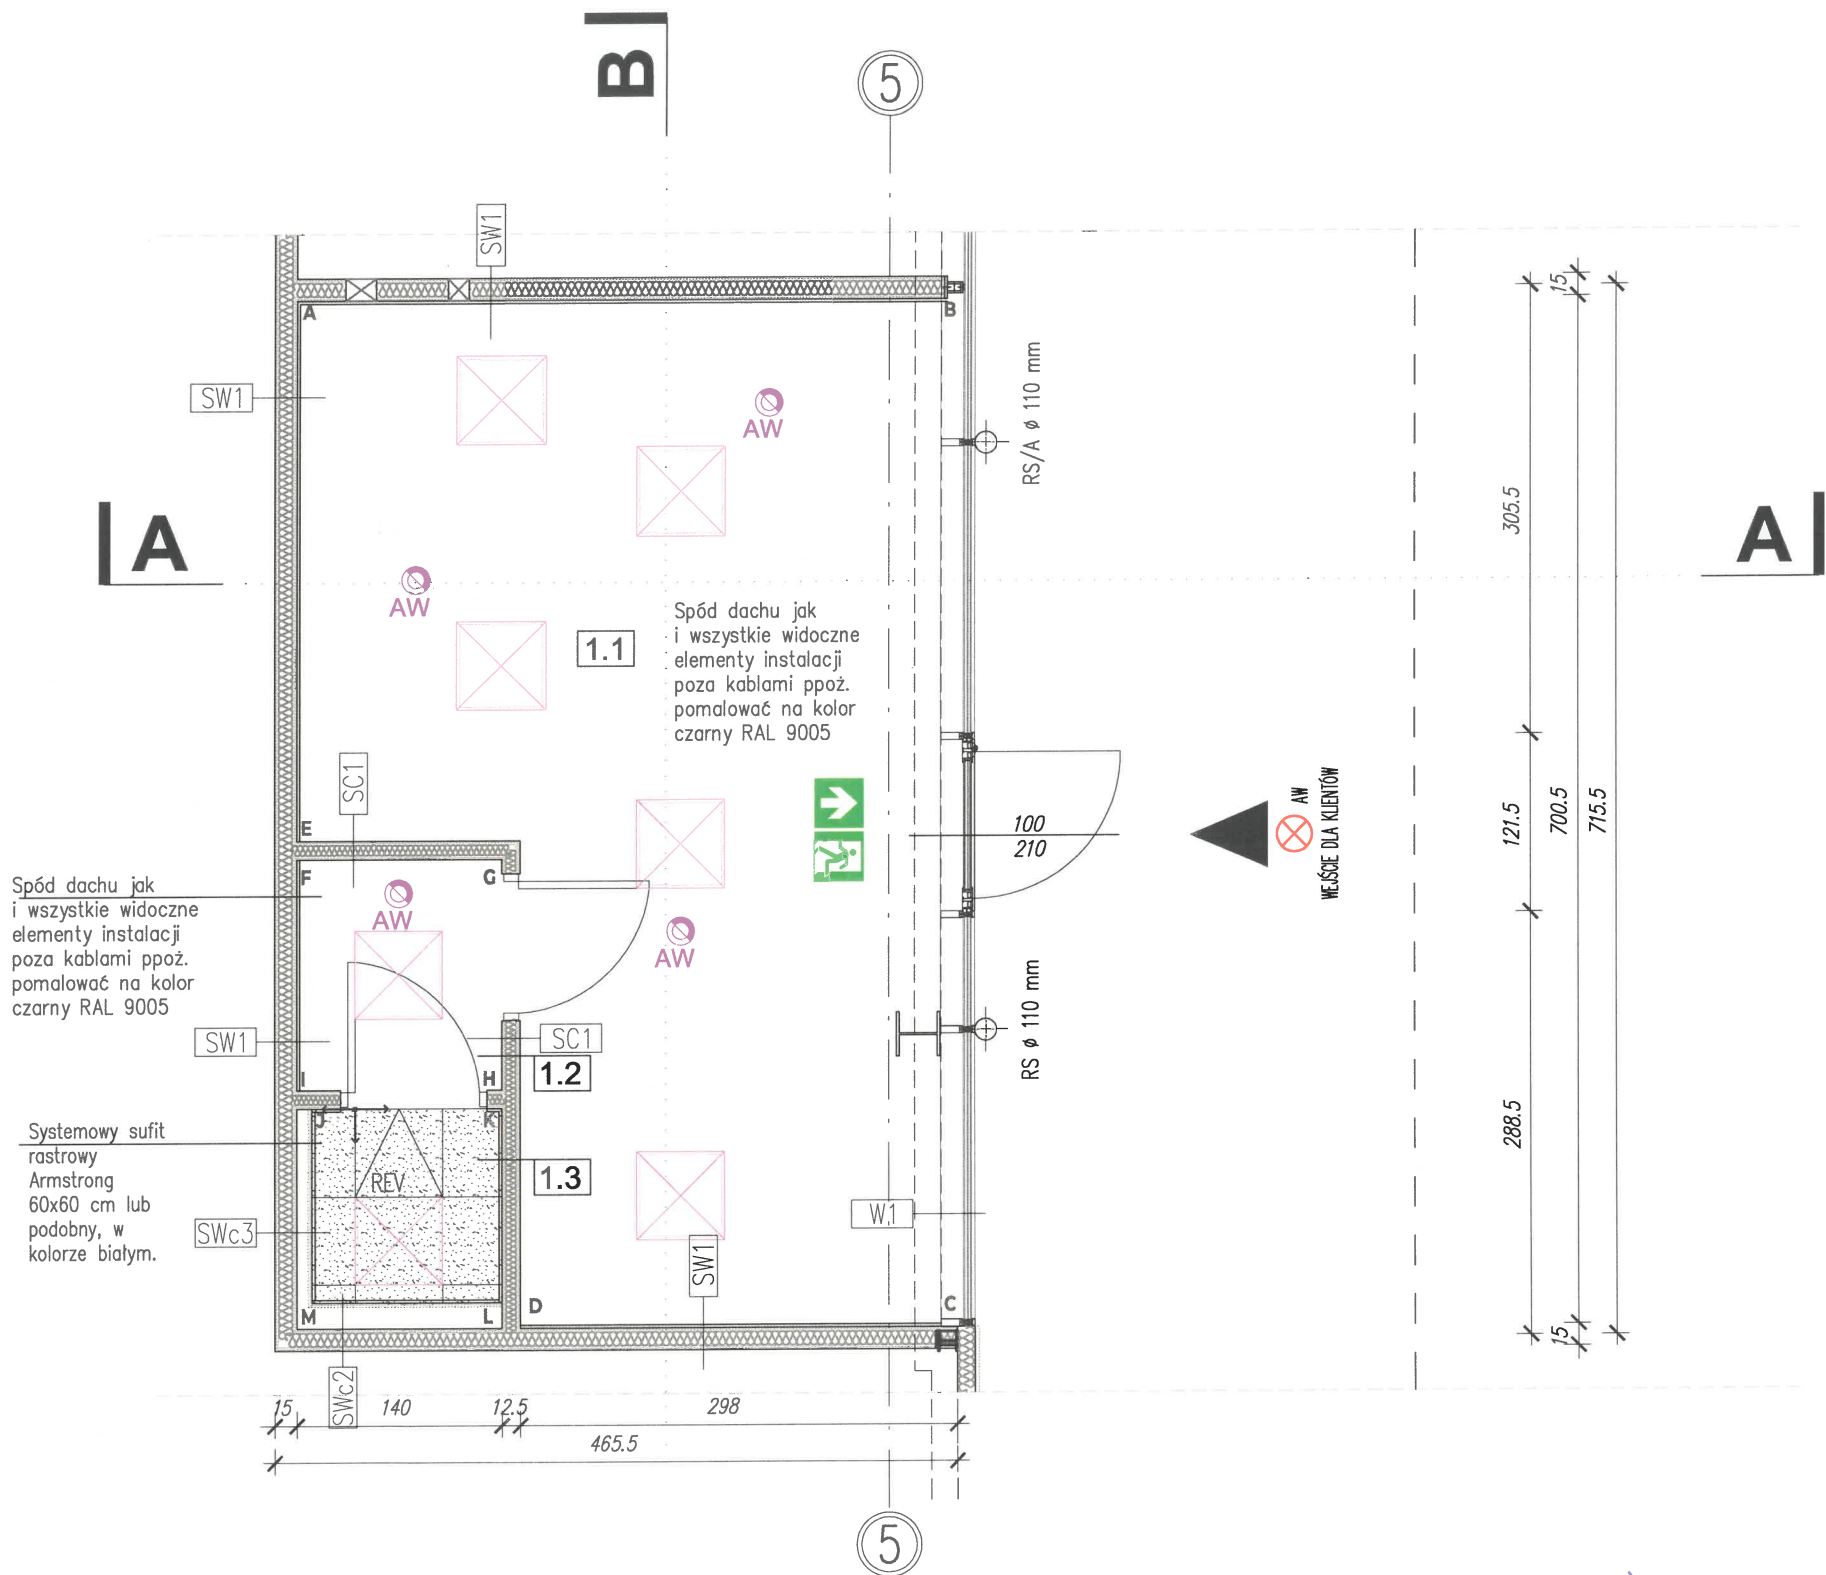


Otwór rewizyjny 60x60 cm



Kierunkowa oprawa ewakuacyjna



Panel LED B 600X600 mm 4000K – 40W

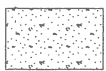

Sufit podwieszany rastrowy pełny typu ARMSTRONG na poziomie 3,5m. Powierzchnia 4,3m², w kolorze RAL 90016



Oświetlenie awaryjne – wymagane podtrzymanie 3h, natężenie 1 lux na całej powierzchni sklepu i 5 lux przy urządzeniach p.poż

UWAGA:
Należy zamontować zegar sterujący oświetleniem witryny i logo sklepu.
Minimalne natężenie światła w pasie całej witryny wewnątrz lokalu to 1000 lx

DOKUMENTACJA
POWYKONAWCZA

KOPIOWANIE BEZ PISEMNEJ ZGODY AUTORA ZABRONIONE PRAWA AUTORSKIE ZASTRZEŻONE

PRACOWNIA PROJEKTOWANIA
I USŁUG INWESTYCYJNYCH ALFA
Spółka z o.o. Spółka komandytowa
59-220 LEGNICA, ul. ŁOKIETKA 18
+48 76 8525671 www.ppalfa.pl pracownia@ppalfa.pl




OBIEKT:
ARANŻACJA LOKALU CASEOWNIA W BUDYNKU HANDLOWYM
BIELSKO BIAŁA
UL. WARSZAWSKA 180

IMIĘ I NAZWISKO PROJEKTANTA	PODPIS
PROJEKTANT: mgr inż. arch. Agata Zygmunt-Sidor uprawnienia budowlane do projektowania bez ograniczeń w specjalności architektonicznej nr 87/DSOKK/2018	
OPRACOWUJĄCY: mgr inż. arch. Paula Misiak-Skwarek	

NAZWA RYSUNKU	BRANŻA
RZUT SUFITU	ARCHITEKTURA

ID PROJEKTU	STADIUM	DATA	SKALA	NR RYS
V-23	PT	19.08.2024	1:50	05A/A/3
NAZWA PLIKU				ID REWIZJI
V-23_PW CASEOWNIA_A-RZUT SUFITU				-

EUGENIUSZ WISZ
Uprawnienia budowlane Nr 22/82 B-B
z: §5 ust. 2 §7 §13 ust. 1 pkt. 2
43-300 Bielsko-Biała
ul. Broniewskiego 7/48 tel. 787 149 538

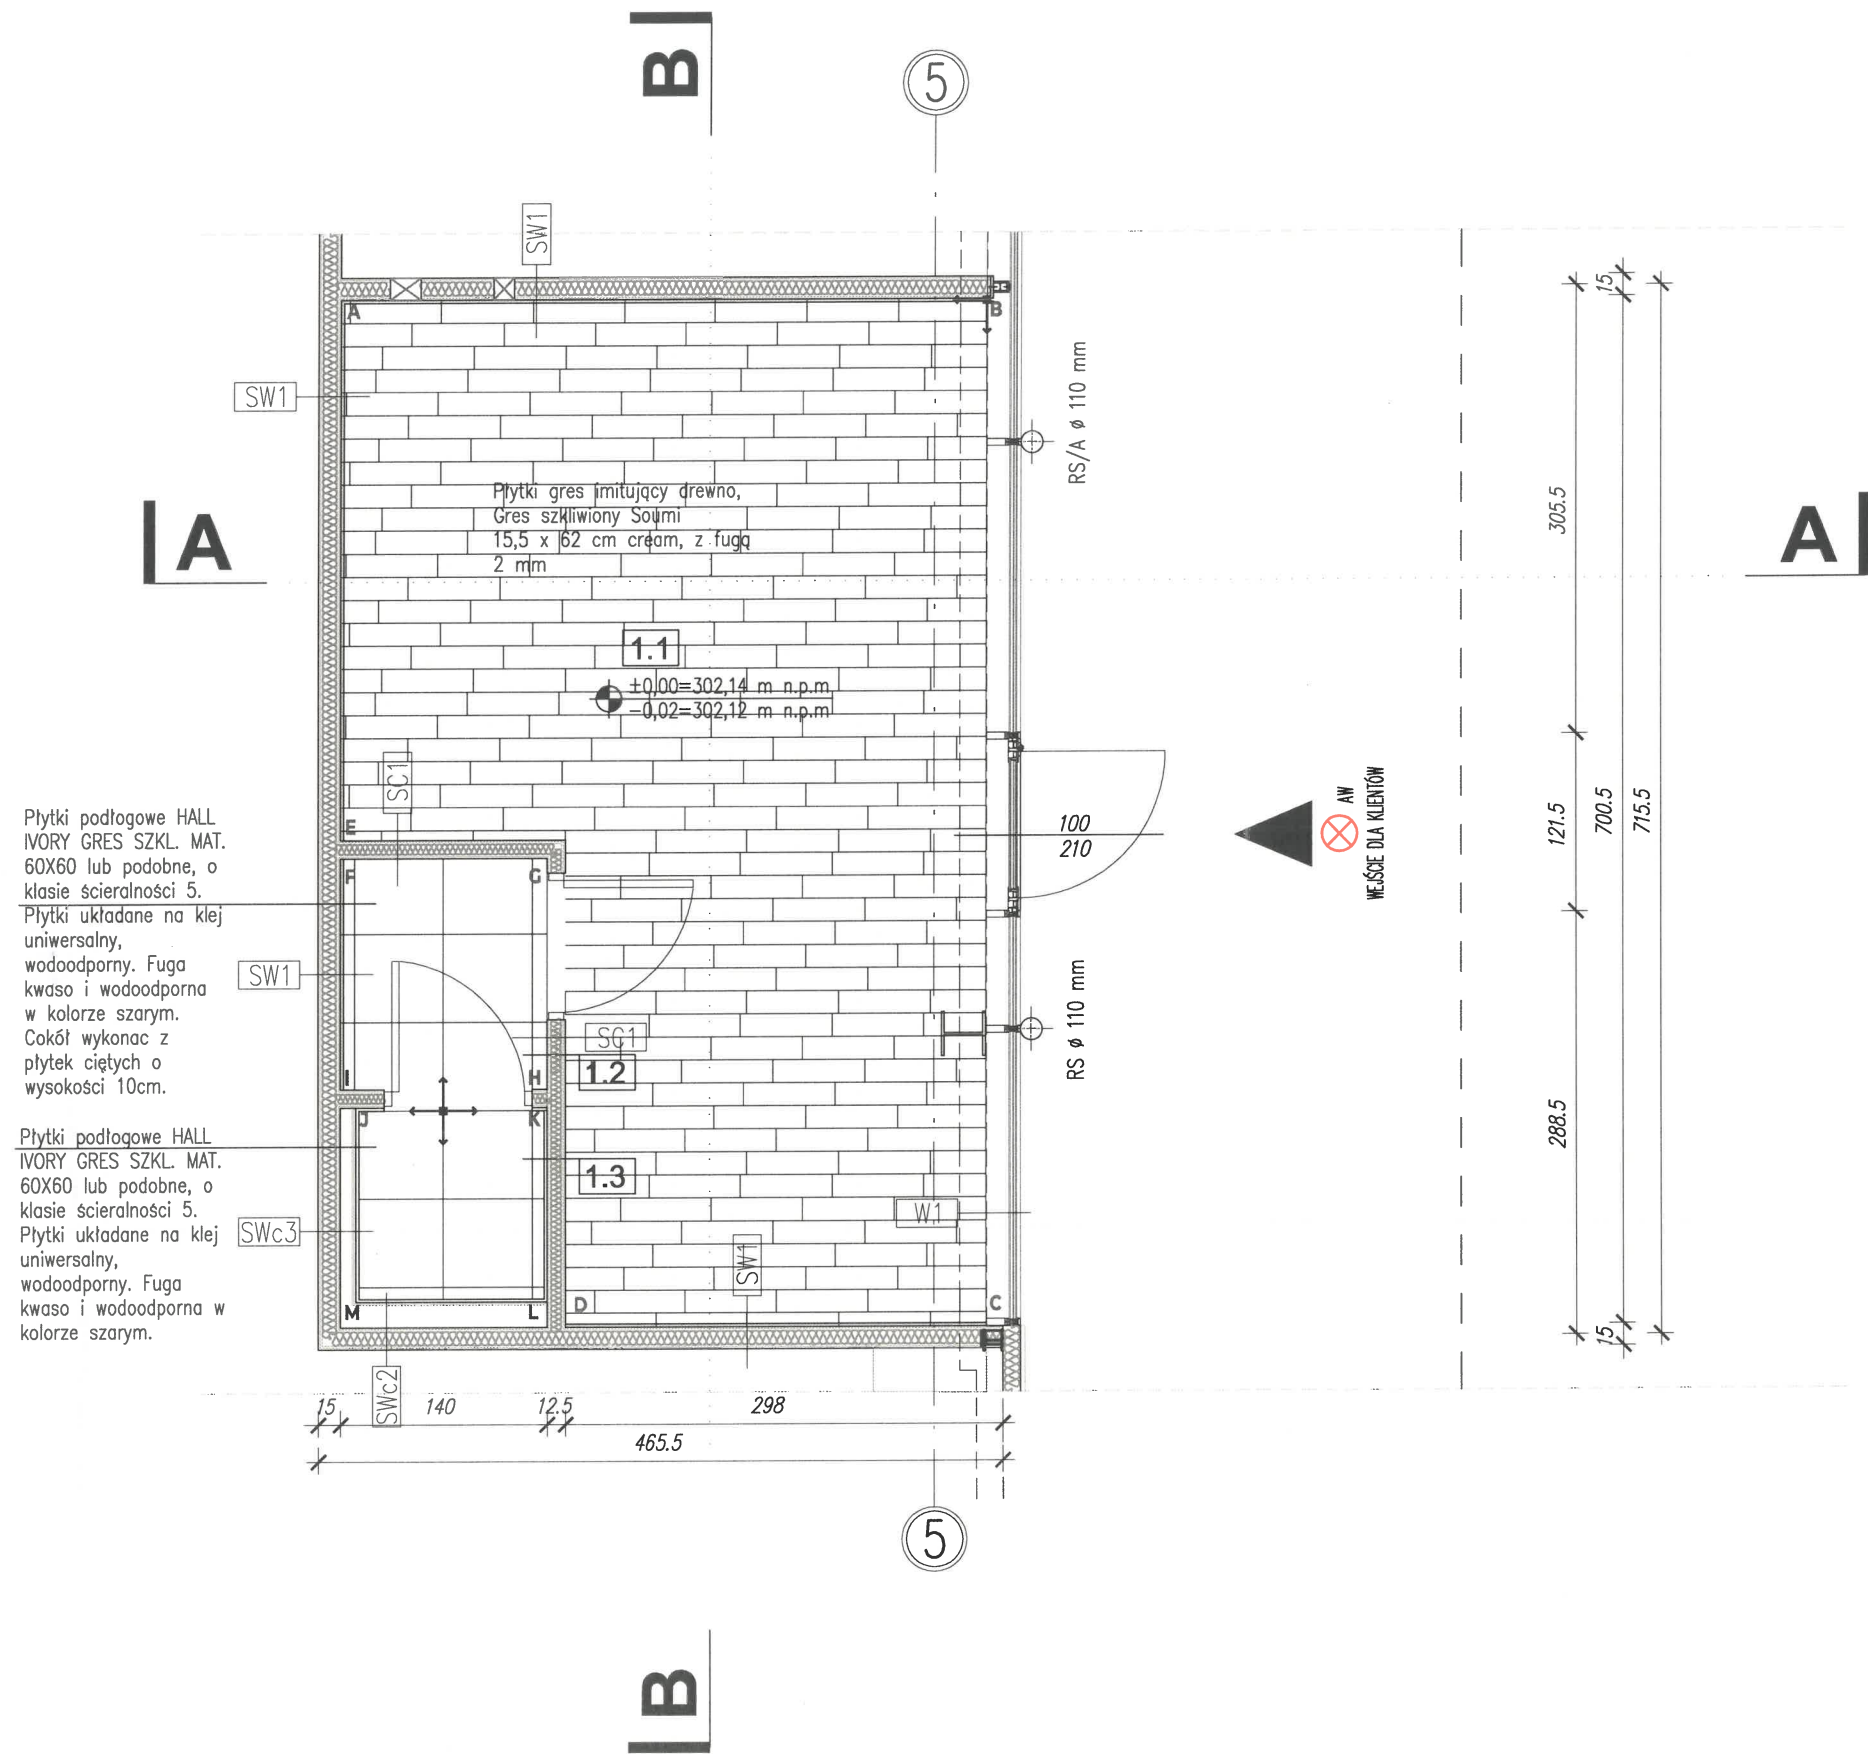

Płytki podłogowe HALL
IVORY GRES SZKL. MAT.
60X60 lub podobne, o
klasie ścieralności 5.
Płytki układane na klej
uniwersalny,
wodoodporny. Fuga
kwaso i wodoodporna
w kolorze szarym.
Cokół wykonac z
plytek ciętych o
wysokości 10cm.

Płytki podłogowe HALL
IVORY GRES SZKL. MAT.
60X60 lub podobne, o
klasie ścieralności 5.
Płytki układane na klej
uniwersalny,
wodoodporny. Fuga
kwaso i wodoodporna w
kolorze szarym.

EUGENIUSZ WISZ
Uprawnienia budowlane Nr 22/82 B-B
z: §5 ust. 2 §7 §13 ust. 1 pkt. 2
43-300 Bielsko-Biała
ul. Broniewskiego 7/48 tel. 787 149 538

DOKUMENTACJA
POWYKONAWCZA

KOPIOWANIE BEZ PISEMNEJ ZGODY AUTORA ZABRONIONE PRAWA AUTORSKIE ZASTRZEŻONE

PRACOWNIA PROJEKTOWANIA
I USŁUG INWESTYCYJNYCH ALFA
Spółka z o.o. Spółka komandytowa
59-220 LEGNICA, ul. ŁOKIETKA 18
+48 76 8525671 www.ppalfa.pl pracownia@ppalfa.pl




OBIEKT:
ARANŻACJA LOKALU CASEOWNIA W BUDYNKU HANDLOWYM
BIELSKO BIAŁA
UL. WARSZAWSKA 180

IMIĘ I NAZWISKO PROJEKTANTA	PODPIS
PROJEKTANT: mgr inż. arch. Agata Zygmunt-Sidor uprawnienia budowlane do projektowania bez ograniczeń w specjalności architektonicznej nr 87/DSOKK/2018	
OPRACOWUJĄCY: mgr inż. arch. Paula Misiak-Skwarek	

NAZWA RYSUNKU	BRANŻA
RZUT POSADZKI	ARCHITEKTURA

ID PROJEKTU	STADIUM	DATA	SKALA	NR RYS
V-23	PT	19.08.2024	1:50	05A/A/2
NAZWA PLIKU				ID REWIZJI
V-23_PW CASEOWNIA_A-RZUT POSADZKI				-

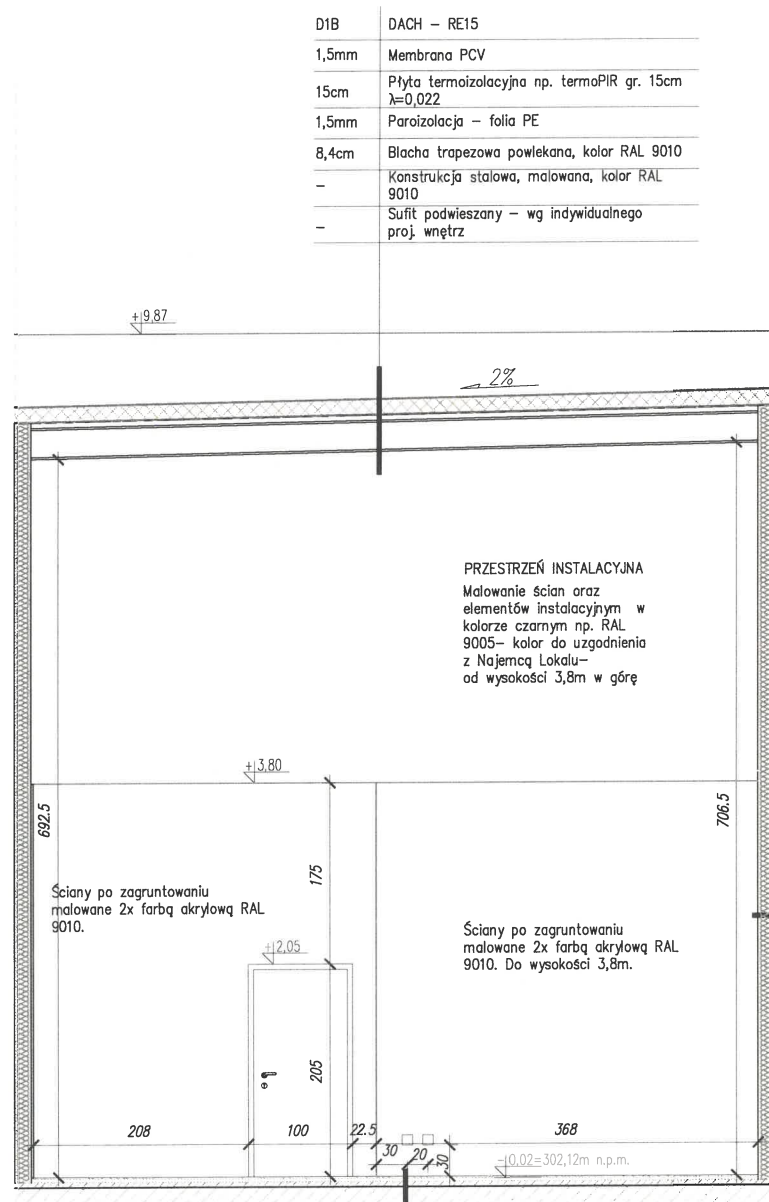

D1B	DACH – RE15
1,5mm	Membrana PCV
15cm	Płyta termoizolacyjna np. termoPIR gr. 15cm $\lambda=0,022$
1,5mm	Paroizolacja – folia PE
8,4cm	Blacha trapezowa powlekana, kolor RAL 9010
-	Konstrukcja stalowa, malowana, kolor RAL 9010
-	Sufit podwieszany – wg indywidualnego proj. wnętrz

SWc1	ŚCIANA WEWNĘTRZNA MIĘDZYLOKALOWA
2X1,25cm	Płyta GK
10cm	Profil nośny zdwojony CW/UW 100, wypełnione wełną mineralną
2X1,25cm	Płyta GK
0,95cm	Klej do mocowania płyt GK
1,25cm	Płyta GK

P3A	POSADZKA W LOKALACH NAJEMCÓW
2cm	Wykończenie – wg indywidualnego proj. wnętrz
3cm	Płytki łastriko układane na zaprawę klejową lub warstwę wyrównawczą
5cm	Jastyrych cementowy zatarty na gładko
20cm	Istniejąca płyta żelbetowa
2x0,2mm	Folia PE na zakłady
30cm	Żwir
-	Gruni rodzimy


DOKUMENTACJA
POWYKONAWCZA

KOPIOWANIE BEZ PISEMNEJ ZGODY AUTORA ZABRONIONE PRAWA AUTORSKIE ZASTRZEŻONE

PRACOWNIA PROJEKTOWANIA I USŁUG INWESTYCYJNYCH ALFA
Spółka z o.o. Spółka komandytowa
59-220 LEGNICA, ul. LOKIETKA 1B
+48 76 8525671 www.ppalfa.pl pracownia@ppalfa.pl

ALFA PRACOWNIA

OBIEKT:
ARANŻACJA LOKALU CASEOWNIA W BUDYNKU HANDLOWYM
BIELSKO BIAŁA
UL. WARSZAWSKA 180

IMIĘ I NAZWISKO PROJEKTANTA
PROJEKTANT:
mgr inż. arch. Agata Zygmunt-Sidor
uprawnienia budowlane do projektowania bez ograniczeń
w specjalności architektonicznej nr 87/DSOKK/2018

OPRACOWUJĄCY:
mgr inż. arch. Paula Misiak-Skwarek

NAZWA RYSUNKU
PRZEKRÓJ B-B

BRANŻA
ARCHITEKTURA

ID PROJEKTU	STADIUM	DATA	SKALA	NR RYS
V-23	PT	19.08.2024	1:50	05A/A/6
NAZWA PLIKU				ID REWIZJI
V-23_PW CASEOWNIA_A-PRZEKRÓJ B-B				-

EUGENIUSZ WISZ
Uprawnienia budowlane Nr 22/82 B-B
z: §5 ust. 2 §7 §13 ust. 1 pkt. 2
43-300 Bielsko-Biała
ul. Broniewskiego 7/48 tel. 787 149 538

SWI	ŚCIANA WEWNĘTRZNA MIĘDZYLOKALOWA
2X1,25cm	Płyta GK
10cm	Profilę nośne zdwojone CW/UW 100, wypełnione wełną mineralną
2X1,25cm	Płyta GK
7,5cm	Profilę nośne zdwojone CW/UW 75, wypełnione wełną mineralną
2X1,25cm	Płyta GK

-	ZADASZENIE WEJŚCIA DLA KLIENTÓW
1,5mm	Membrana PCV
1,8mm	Płyta OSB (dopuszcza się zastosowanie zamiennie)
1,5mm	Paroizolacja – folia PE
8,4cm	Blacha trapezowa Pruszyński T160 gr. 0,88
-	Sufit z paneli Omega Punto

SWc1	ŚCIANA WEWNĘTRZNA MIĘDZYLOKALOWA
2X1,25cm	Płyta GK
10cm	Profilę nośne dwójgłone CW/UW 100, wypełnione wełną mineralną
2X1,25cm	Płyta GK
0,95cm	Plej systemowy do płyt GK
1X1,25cm	Płyta GK

SWc1	ŚCIANA WEWNĘTRZNA MIĘDZYLOKALOWA
2X1,25cm	Płyta GK
10cm	Profilę nośne dwójgłone CW/UW 100, wypełnione wełną mineralną
2X1,25cm	Płyta GK
0,95cm	Plej systemowy do płyt GK
1X1,25cm	Płyta GK

P3A	POSADZKA W LOKALACH NAJEMCÓW
2cm	Wykończenie – wg indywidualnego proj. wnętrza
3cm	Płytki lakierko układane na zaprawę klejową lub warstwę wyrównawczą
5cm	Jasnych cementowy zatarty na gładko
20cm	Istniejąca płyta żelbetowa
2x0,2mm	Folia PE na zakłady
30cm	Żwir
	Grunt rodzimy

ZESTAWIENIE MATERIAŁOWE		
15cm	podłogowłókna – łazienki PC	
0,4cm	Isolacje termiczna podłogowa, łazienki 0,4cm 100/100	
	Isolacje akustyczna, podłogowa, łazienki 0,4cm 100/100	
	Isolacje podłogowłókna – wg lokalizacyjnych próż. węzła	
PC	SIATKA POMOCOWA	
	Kawaleria asfaltyczna 0,4cm	
	Grunt roboczy	

DOKUMENTACJA
POWYKONAWCZA

KOPIOWANIE BEZ PISEMNEJ ZGODY AUTORA ZABRONIONE PRAWA AUTORSKIE ZASTRZEŻONE

**PRACOWNIA PROJEKTOWANIA
I USŁUG INWESTYCYJNYCH ALFA**
Spółka z o.o. Spółka komandytowa
59-220 LEGNICA, ul. ŁOKIETKA 18
+48 76 8525671 www.ppalfa.pl pracownia@ppalfa.pl

ALFA
PRACOWNI


OBIEKT:
ARANŻACJA LOKALU CASEOWNIA W BUDYNKU HANDLOWYM
BIELSKO BIAŁA
UL. WARSZAWSKA 180

IMIE I NAZWISKO PROJEKTANTA	PODPIS
PROJEKTANT: mgr inż. arch. Agata Zygmunt-Sidor uprawnienia budowlane do projektowania bez ograniczeń w specjalności architektonicznej nr 87/DSOKK/2018	
OPRACOWUJĄCY: mgr inż. arch. Paula Misiak-Skwarek	

NAZWA RYSUNKU	BRANŻA
PRZEKRÓJ A-A	ARCHITEKTURA


ID PROJEKTU	STADIUM	DATA	SKALA	NR RYS
V-23	PT	19.08.2024	1:50	05A/A
NAZWA PLIKU				ID REWIZJI
V-23 PW CASEOWNIA A-PRZEKROJ A-A				-

EUGENIUSZ WISZ
 Uprawnienia budowlane Nr 22/82 B-B
 z: \$5 ust. 2 \$7 \$13 ust. 1 pkt. 2
 43-300 Bielsko-Biała
 ul. Broniewskiego 7/48 tel. 787 149 538

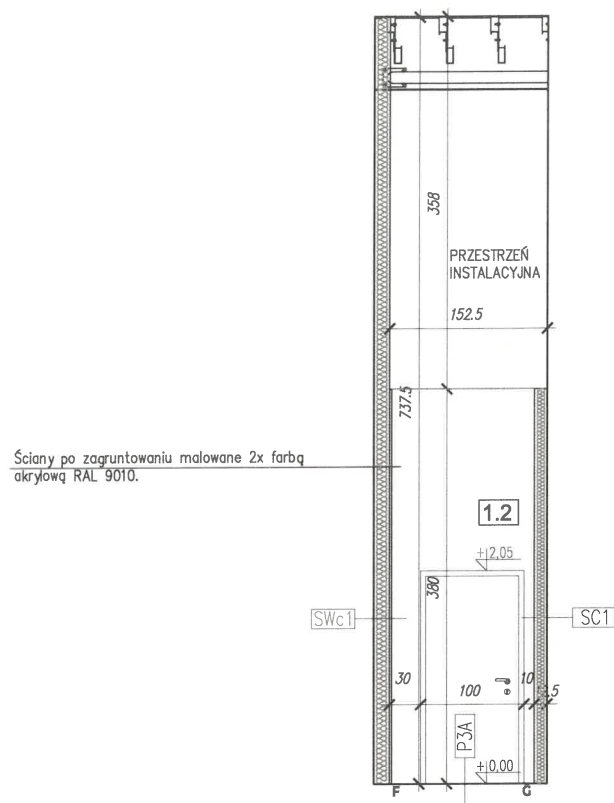

Ściany po zagruntowaniu malowane 2x farbą akrylową RAL 9010.


KŁAD ŚCIANY F-G

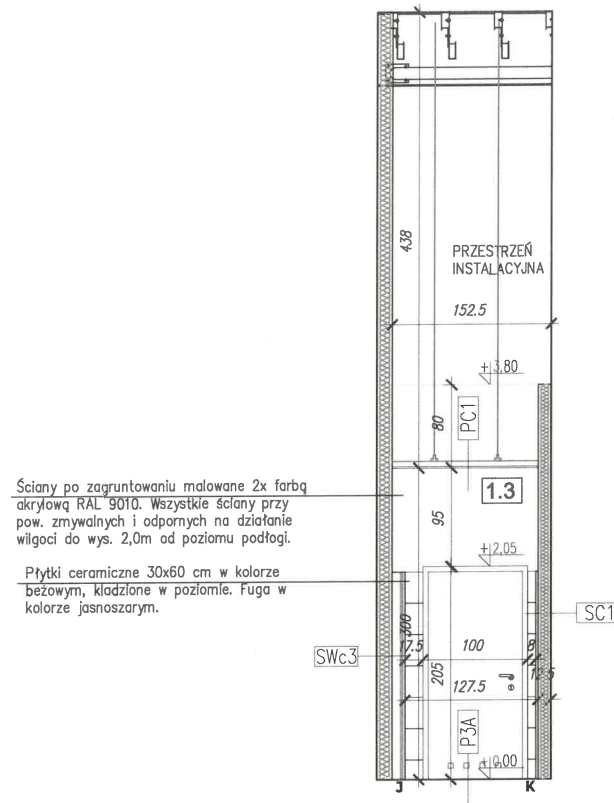

Ściany po zagruntowaniu malowane 2x farbą akrylową RAL 9010. Wszystkie ściany przy pow. zmywalnych i odpornych na działanie wilgoci do wys. 2,0m od poziomu podłogi.


Płytki ceramiczne 30x60 cm w kolorze beżowym, kładzione w poziomie. Fuga w kolorze jasnoszarym.

KŁAD ŚCIANY J-K

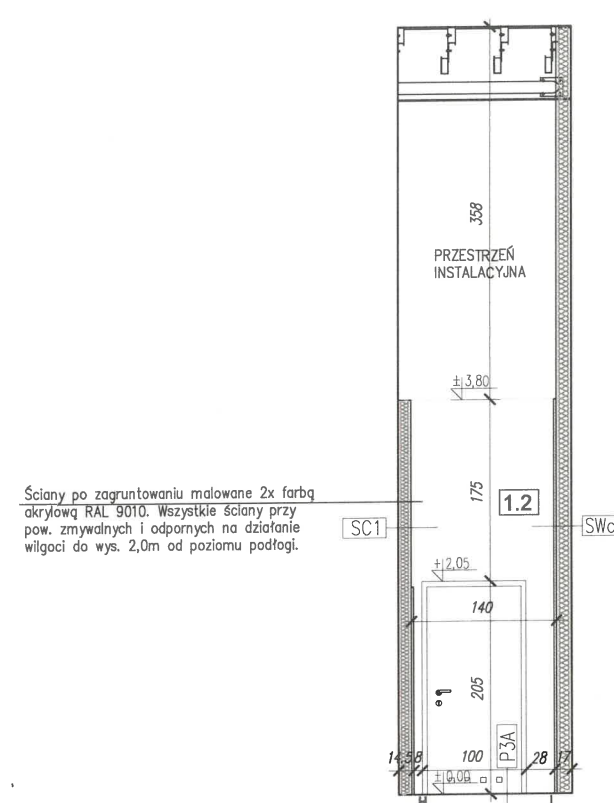

Ściany po zagruntowaniu malowane 2x farbą akrylową RAL 9010. Wszystkie ściany przy pow. zmywalnych i odpornych na działanie wilgoci do wys. 2,0m od poziomu podłogi.


KŁAD ŚCIANY H-I

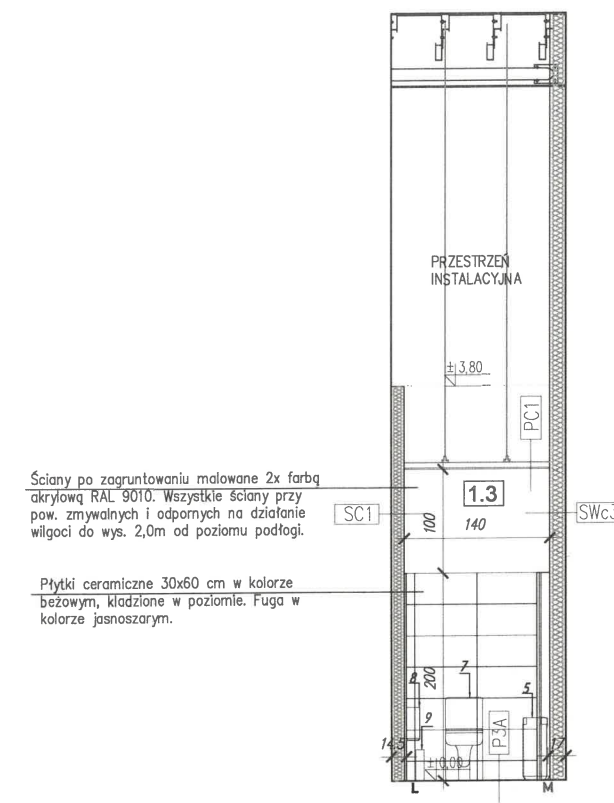

Ściany po zagruntowaniu malowane 2x farbą akrylową RAL 9010. Wszystkie ściany przy pow. zmywalnych i odpornych na działanie wilgoci do wys. 2,0m od poziomu podłogi.


Płytki ceramiczne 30x60 cm w kolorze beżowym, kładzione w poziomie. Fuga w kolorze jasnoszarym.

KŁAD ŚCIANY L-M

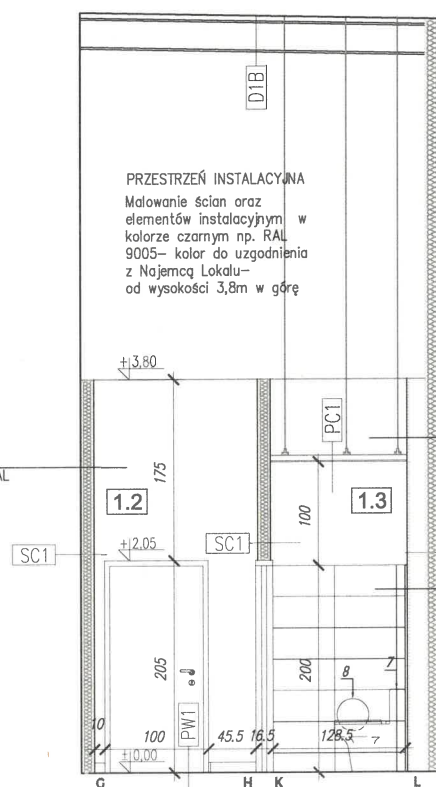

Ściany po zagruntowaniu malowane 2x farbą akrylową RAL 9010.

KŁAD ŚCIANY G-H, K-L

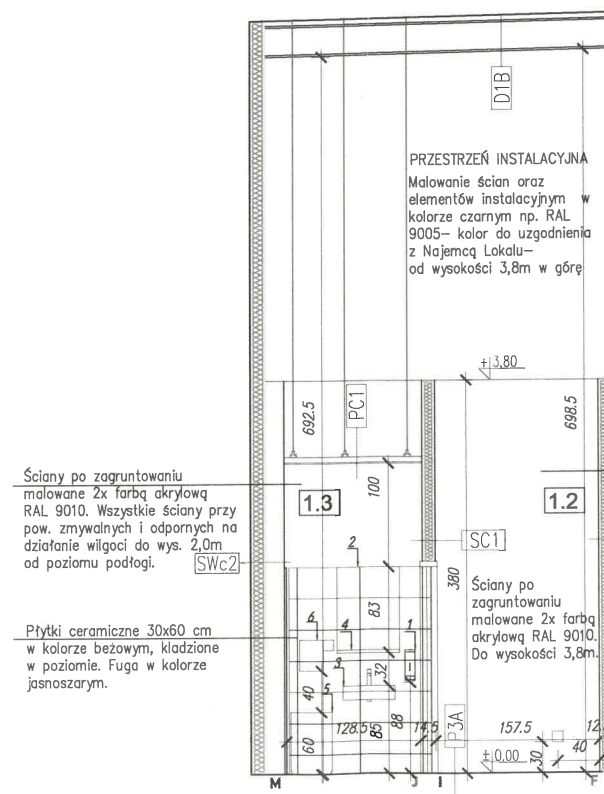


Ściany po zagruntowaniu malowane 2x farbą akrylową RAL 9010. Wszystkie ściany przy pow. zmywalnych i odpornych na działanie wilgoci do wys. 2,0m od poziomu podłogi.

Płytki ceramiczne 30x60 cm w kolorze beżowym, kładzione w poziomie. Fuga w kolorze jasnoszarym.

KŁAD ŚCIANY M-J, I-F






EUGENIUSZ W. SZ.
Uprawnienia budowlane Nr 22/82 B-B
z: §5 ust. 2 §7 §13 ust. 1 pkt 2
43-300 Bielsko-Biała
ul. Broniewskiego 7/48 tel. 7 37 149 538

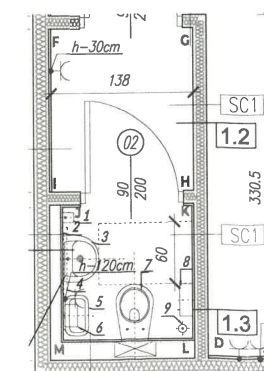

RZUT WC I ZAPLECZA

**DOKUMENTACJA
POWYKONAWCZA**

KOPLOWANIE BEZ PIEMNEJ ZODDY AUTORA ZABRONIONE PRAWA AUTORSKIE ZASTRZEZONE				
PRACOWNIA PROJEKTOWANIA I USŁUG INWESTYCYJNYCH ALFA				
Spółka z o.o. Spółka komandytowa				
59-220 LEGNICA, ul. ŁOKIETKA 18				
+48 76 8525671 www.ppalfa.pl pracownia@ppalfa.pl				
OBIEKT: ARANŻACJA LOKALU CASEOWNIA W BUDYNKU HANDLOWYM				
BIELSKO BIAŁA				
UL. WARSZAWSKA 180				
IMIĘ I NAZWISKO PROJEKTANTA		PODPIS		
PROJEKTANT:				
mgr inż. arch. Agata Zygmunt-Sidor				
uprawnienia budowlane do projektowania bez ograniczeń				
w specjalności architektonicznej nr 87/DSOKK/2018				
OPRACOWUJĄCY:				
mgr inż. arch. Paula Misiak-Skwarek				
NAZWA RYSUNKU		BRANŻA		
KŁADY ŚCIAN WC I ZAPLECZA		ARCHITEKTURA		
ID PROJEKTU	STADIUM	DATA	SKALA	NR RYS
V-23	PT	19.08.2024	1:50	05A/A/9
NAZWA PLIKU				ID REWIZJI
V-23_PW CASEOWNIA_A-KŁADY ŚCIAN WC I ZAPLECZA				-

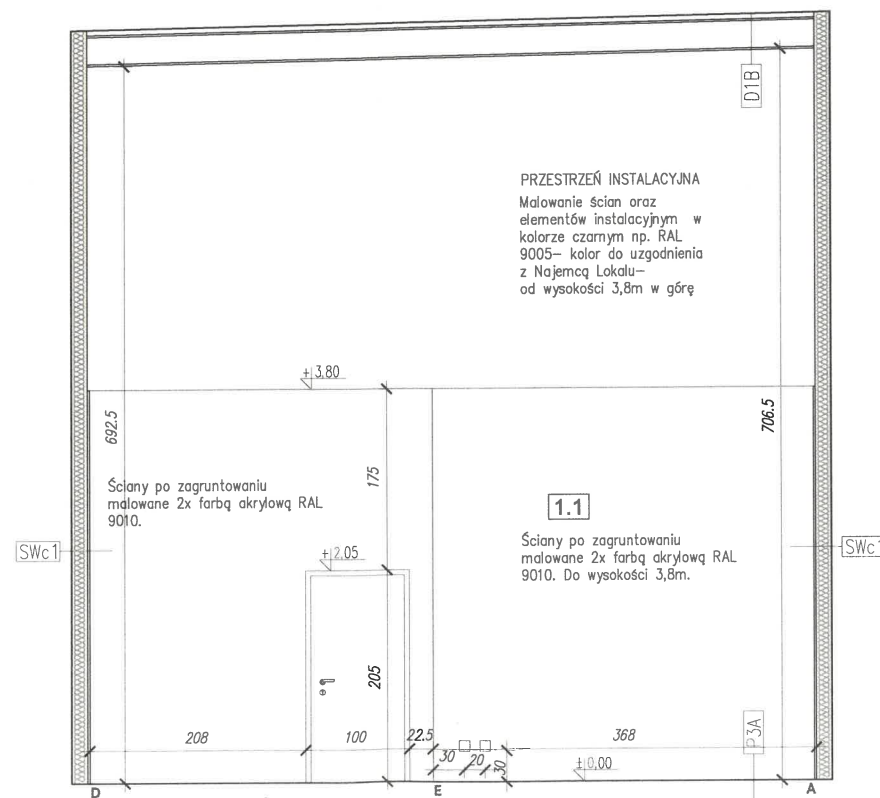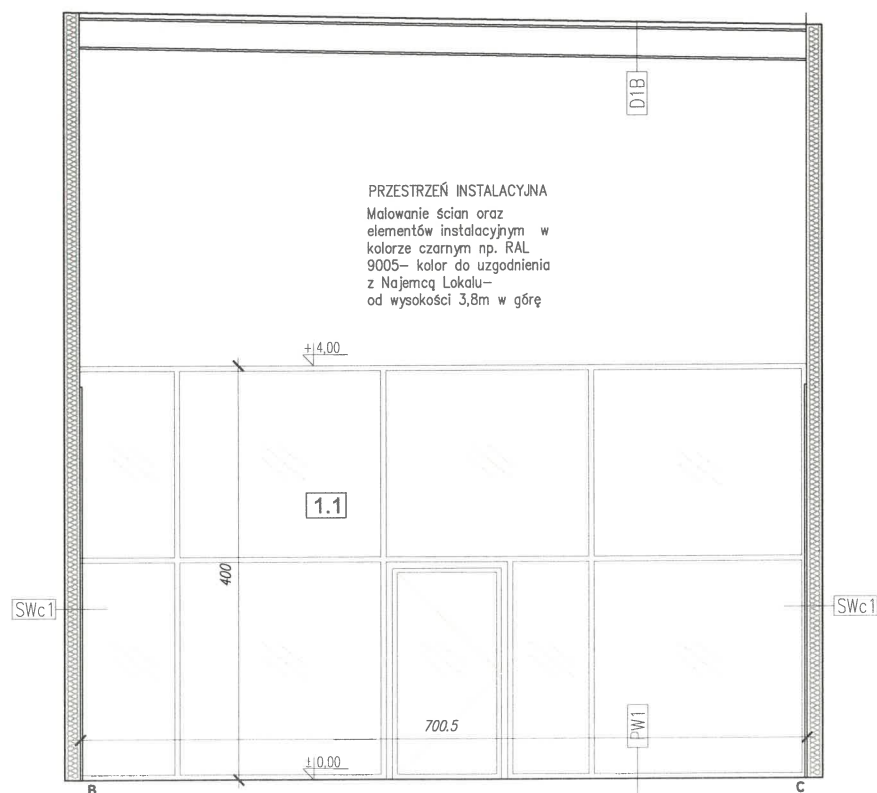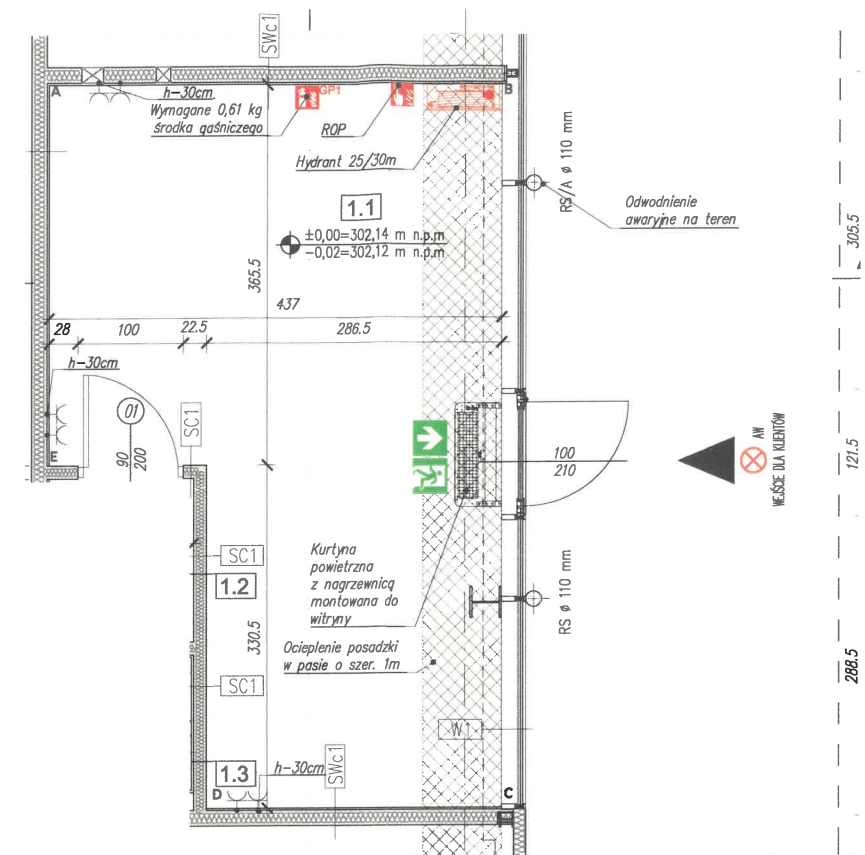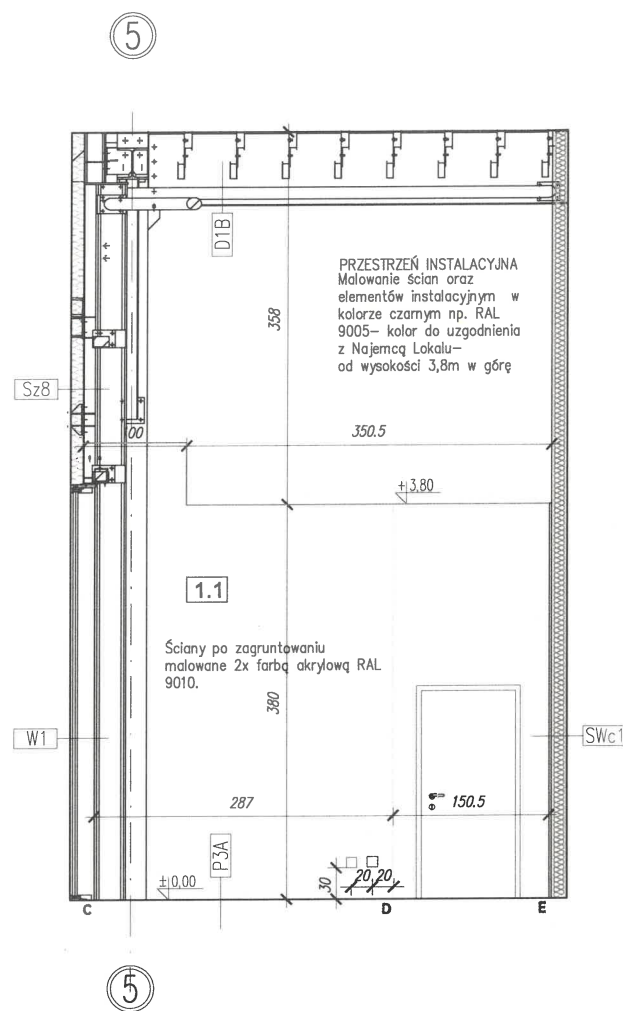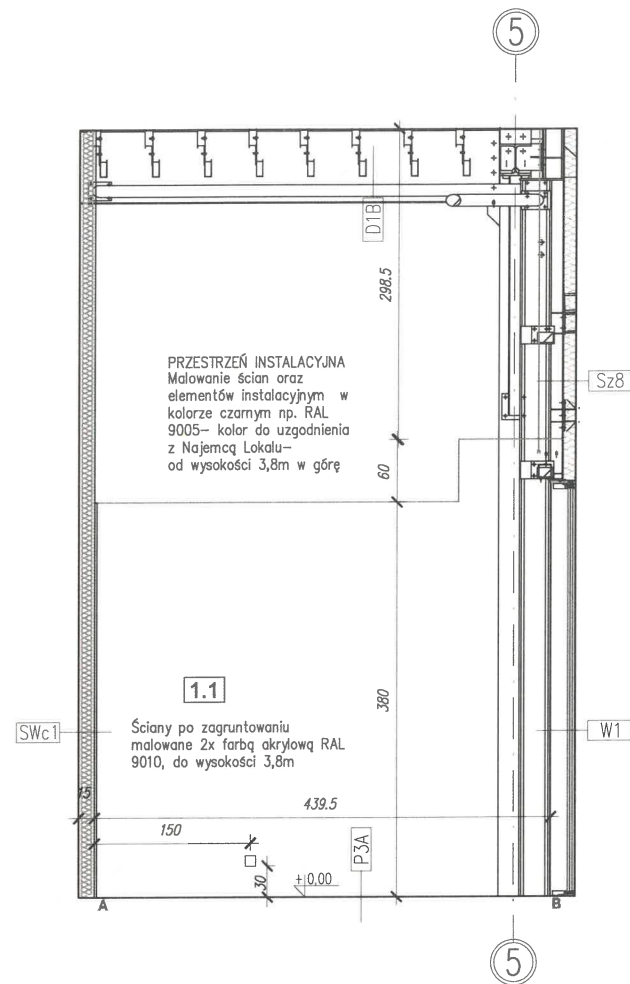

EUGENIUSZ WICZ
Uprawnienia budowlane Nr 2 1/82 B-B
z: §5 ust. 2 §7 §13 ust. 1 pkt. 2
43-300 Bielsko-Biała
ul. Broniewskiego 7/48 tel. 78 149 538

**DOKUMENTACJA
POWYKONAWCZA**

KOPIOWANIE BEZ PISEMNEJ ZGODY AUTORA ZABRONIONE PRAWA AUTORSKIE ZASTRZEŻONE

**PRACOWNIA PROJEKTOWANIA
I USŁUG INWESTYCYJNYCH ALFA**
Spółka z o.o. Spółka komandytowa
59-220 LEGNICA, ul. ŁOKIETKA 18
+48 76 8525671 www.ppalfa.pl pracownia@ppalfa.pl

ALFA
PRACOWNIA

OBIEKT:
**ARANŻACJA LOKALU CASEOWNIA W BUDYNKU HANDLOWYM
BIELSKO BIAŁA
UL. WARSZAWSKA 180**

IMIĘ I NAZWISKO PROJEKTANTA	PODPIS
PROJEKTANT: mgr inż. arch. Agata Zygmunt-Sidor uprawnienia budowlane do projektowania bez ograniczeń w specjalności architektonicznej nr 87/DSOKK/2018	
OPRACOWUJĄCY:	
mgr inż. arch. Paula Misiak-Skwarek	

NAZWA RYSUNKU	BRANŻA
KŁADY ŚCIAN SALI SPRZEDAŻY	ARCHITEKTURA

ID PROJEKTU	STADIUM	DATA	SKALA	NR RYS
V-23	PT	19.08.2024	1:50	05A/A/8
NAZWA PLIKU				ID REWIZJI
V-23_PW CASEOWNIA_A-KŁADY ŚCIAN SALI SPRZEDAŻY				-