


LEGENDA:

- KLIMATYZATOR FREONOWY KASETONOWY GRZANIE/CHŁODZENIE
Z WBUDOWANĄ POMPĄ SKROPLIN

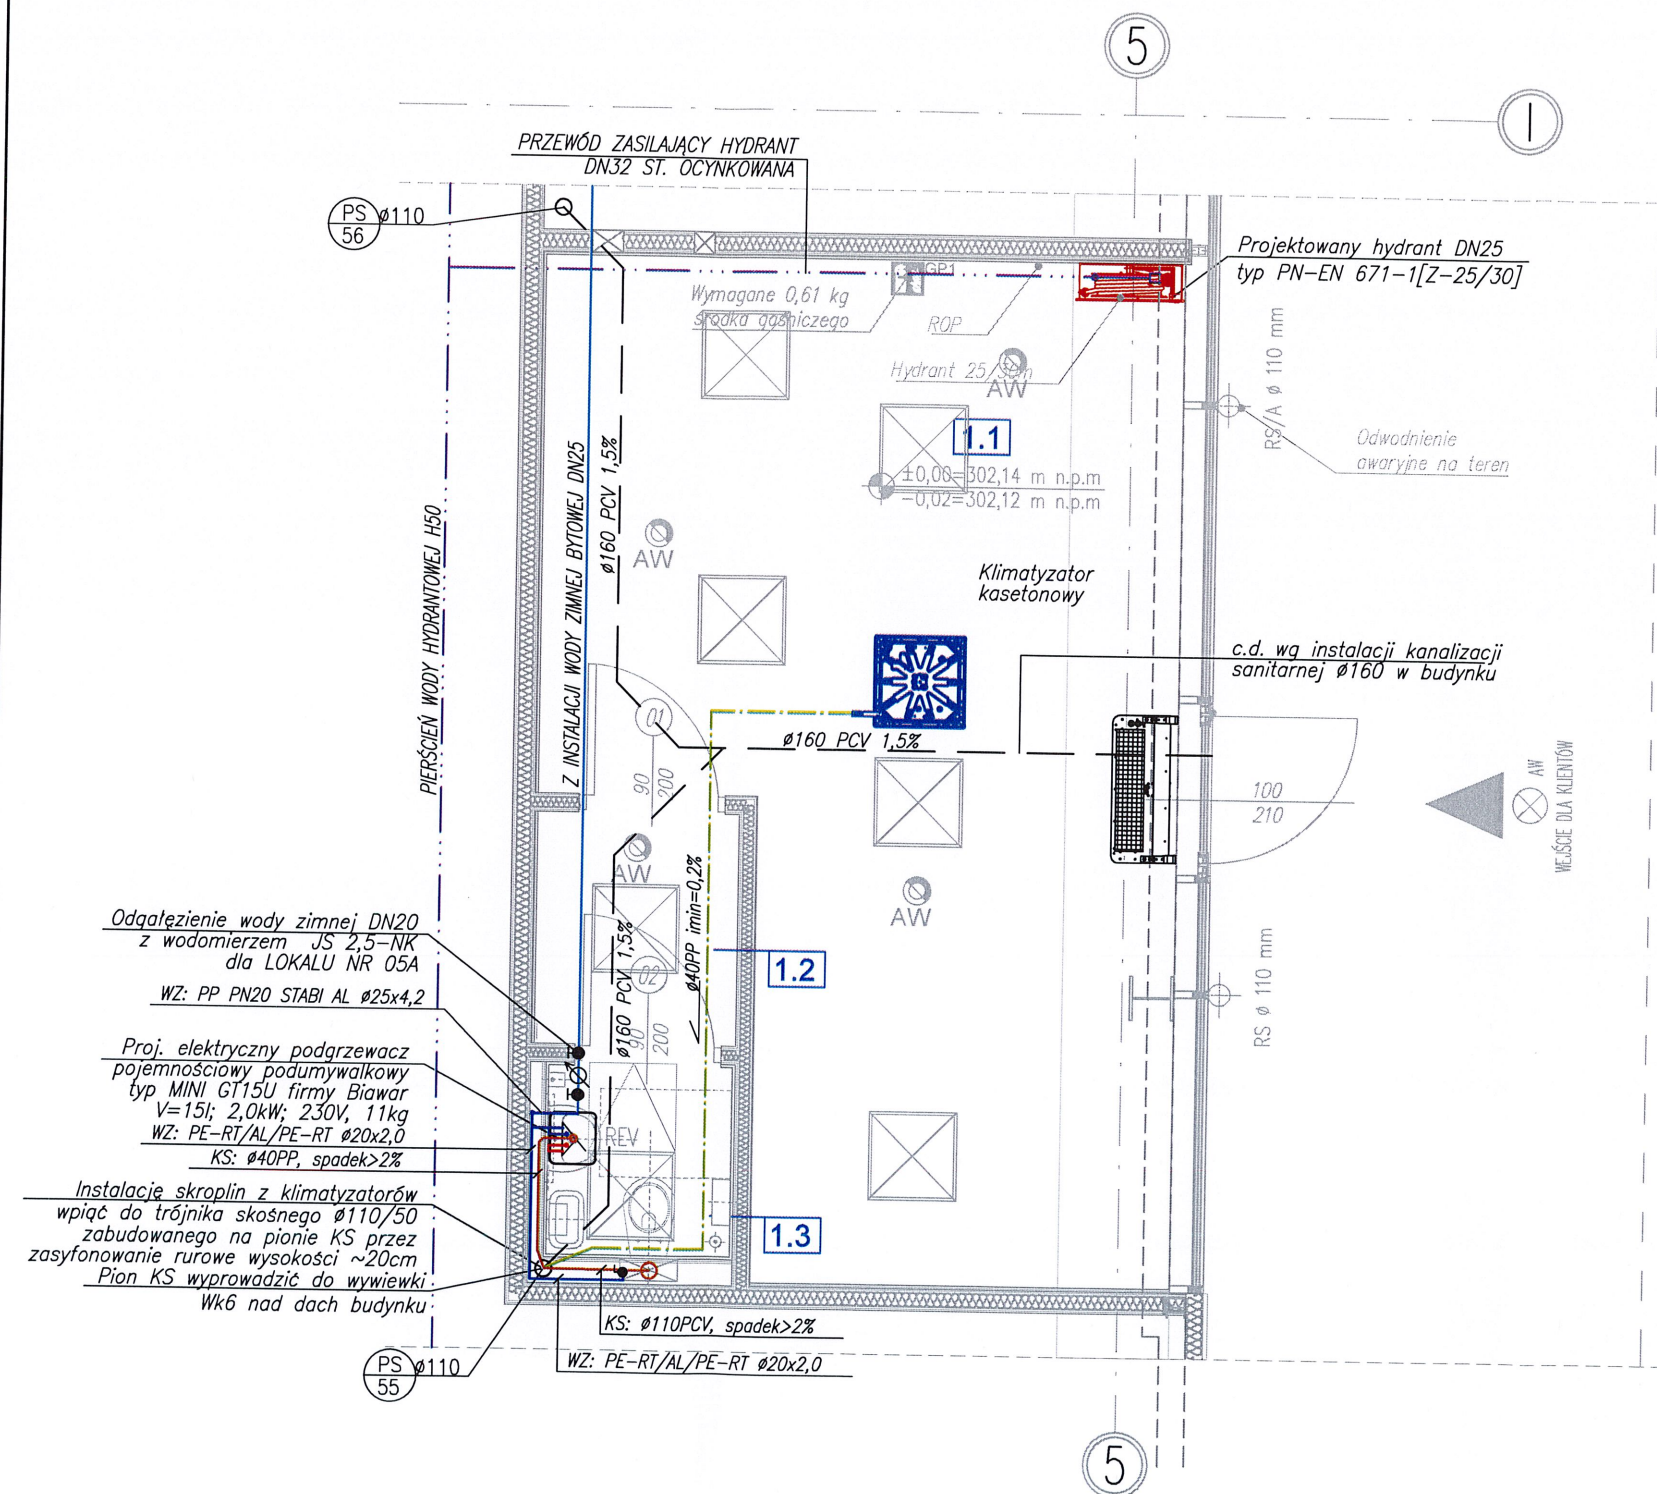

KOPIOWANIE BEZ PISEMNEJ ZGODY AUTORA ZABRONIONE	PRAWA AUTORSKIE ZASTRZEŻONE
---	-----------------------------

PRACOWNIA PROJEKTOWANIA
I USŁUG INWESTYCYJNYCH ALFA

Spółka z o.o. Spółka komandytowa
59-220 LEGNICA, ul. ŁOKIETKA 18

+48 76 8525671 www.ppalfa.pl pracownia@ppalfa.pl

ALFA
PRACOWNIA

OBJEKT:

OBIEKT:
ARANŻACJA LOKALU KASOWNIA W BUDYNKU HANDLOWYM
BIELSKO BIAŁA
UL. WARSZAWSKA 180

IMIĘ I NAZWISKO PROJEKTANTA	PODPIS
PROJEKTANT: mgr inż. Agnieszka Szczepaniuk uprawnienia budowlane do projektowania bez ograniczeń w specjalności instalacyjnej w zakresie sieci, instalacji i urządzeń ciepłych, wentylacyjnych, gazowych, wodociągowych i kanalizacyjnych nr 65/DOŚ/04	
SPRAWDZAJĄCY: mgr inż. Sylwia Domała uprawnienia budowlane do projektowania bez ograniczeń w specjalności instalacyjnej w zakresie sieci, instalacji i urządzeń ciepłych, wentylacyjnych, gazowych, wodociągowych i kanalizacyjnych nr DOŚ/0132/PBS/16	

NAZWA RYSUNKU	BRANŻA
RZUT LOKALU NR 5A INSTALACJE WODY I KANALIZACJI	SANITARNA

ID PROJEKTU	STADIUM	DATA	SKALA	NR RYS
V-23	PT	19.08.2024	1:50	05A/S/1
NAZWA PLIKU				ID REMZJI
V-23_PW_N_05A_S_1_RZUT_CASEOWNIA_WOD-KAN-5A_S_1				-