


Króciec $\varnothing 160$ z przepustnicą instalacji WENTYLACJI WYWIEWNEJ z lokalu 5A
z centrali dachowej CNW5 wg projektu wentylacji w budynku,
poziom prowadzenia +4,89m
ILOŚĆ POWIETRZA DLA LOKALU 0.05A WYNOSI 180m³/h

Króciec $\varnothing 160$ z przepustnicą instalacji WENTYLACJI NAWIEWNEJ do lokalu 5A
z centrali dachowej CNW5 wg projektu wentylacji w budynku,
poziom prowadzenia +4,49m
ILOŚĆ POWIETRZA DLA LOKALU 0.05A WYNOSI 240m³/h

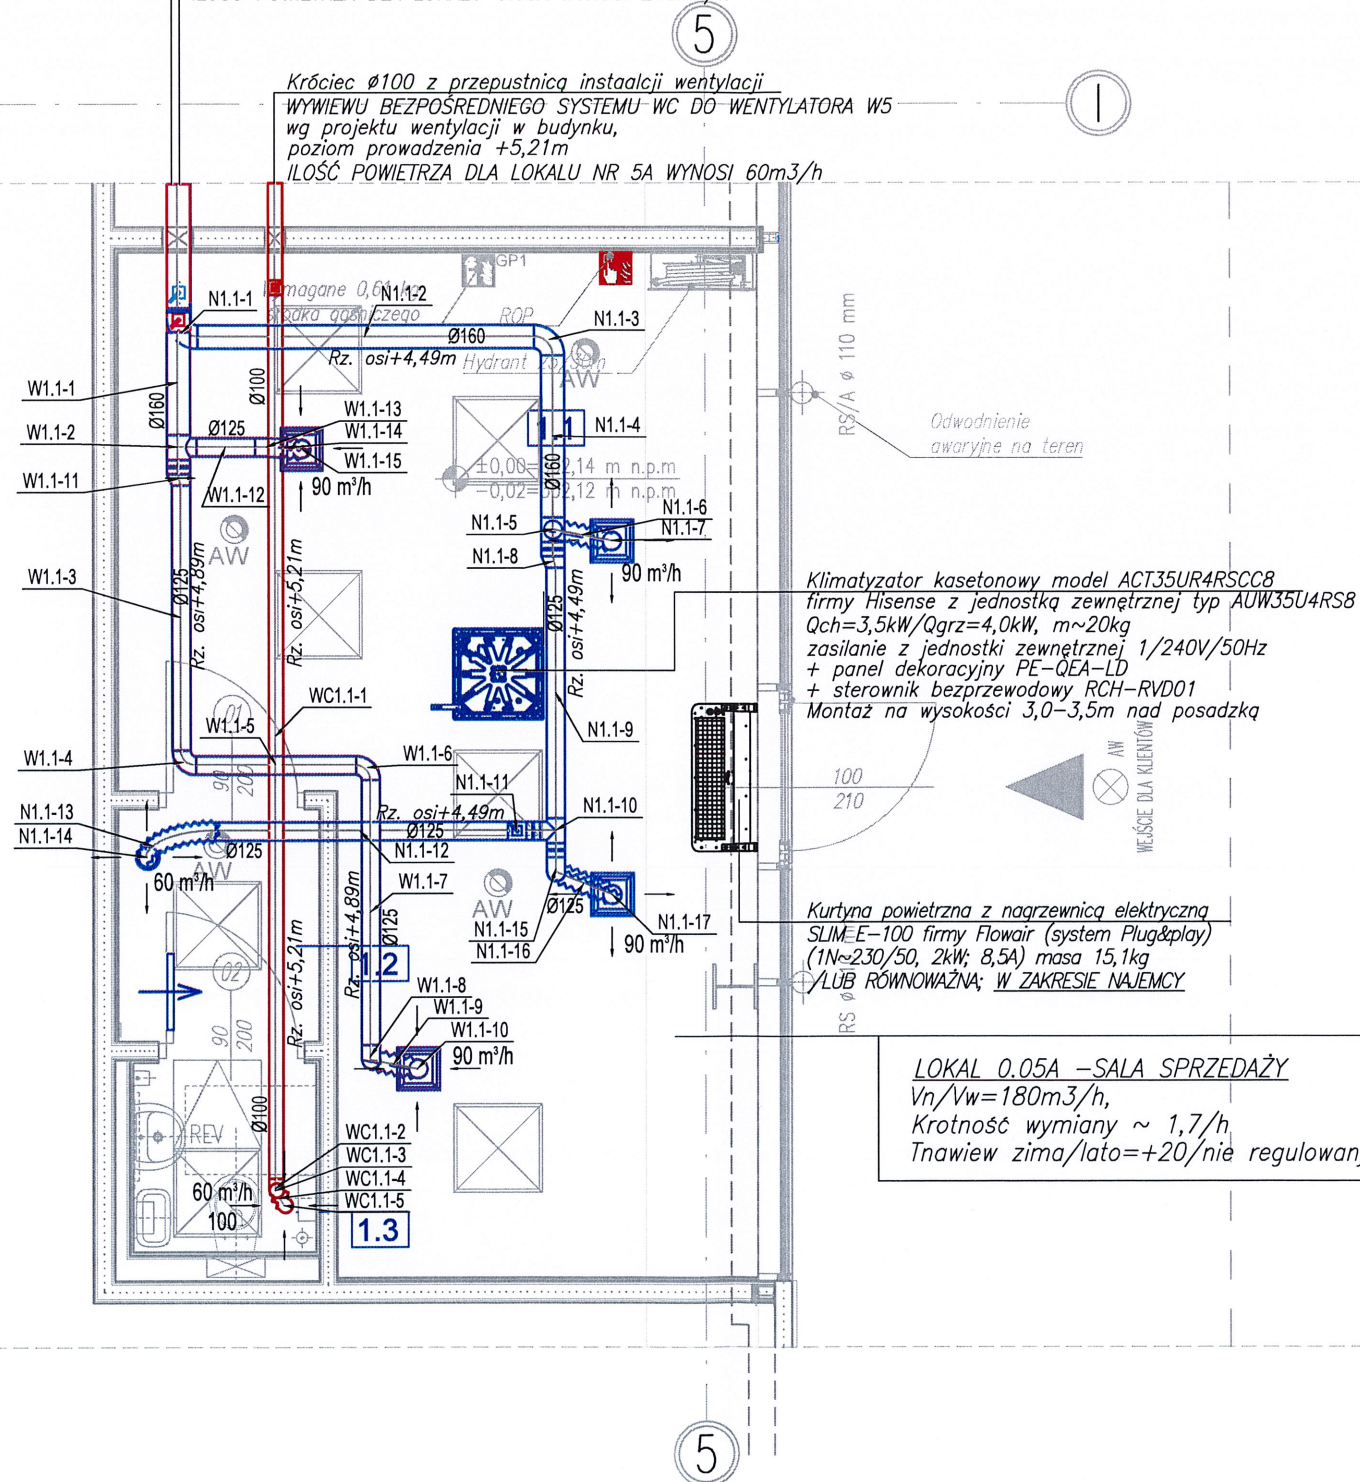

Klimatyzator kasetonowy model ACT35UR4RSCC8
firmy Hisense z jednostką zewnętrzną typ AWW35U4RS8
Qch=3,5kW/Qgrz=4,0kW, m~20kg
zasilanie z jednostki zewnętrznej 1/240V/50Hz
+ panel dekoracyjny PE-QEA-LD
+ sterownik bezprzewodowy RCH-RVDO1
Montaż na wysokości 3,0–3,5m nad posadzką

Kurtyna powietrzna z nagrzewnicą elektryczną
SLIM-E-100 firmy Flowair (system Plug&play)
(1N~230/50, 2kW; 8,5A) masa 15,1kg
LUB RÓWNOWAŻNA; W ZAKRESIE NAJEMCY

LOKAL 0.05A – SALA SPRZEDAŻY
 $V_n/V_w=180\text{m}^3/\text{h}$,
Krotność wymiany ~ 1,7/h
Tnawiew zima/lato=+20/nie regulowany

NR POM.	NAZWA POMIESZCZENIA	WYS. POM.	POW. [m ²]
1.1	SALA SPRZEDAŻY	–	25.45
1.2	ZAPLECZE	–	2.17
1.5	WC	3.00m	1.61
Suma powierzchni			29,23

LEGENDA:

- INSTALACJA WENTYLACJI NAWIEWNEJ Z CENTRALI CNW5 WG PROJEKTU BUDYNKU
- INSTALACJA WENTYLACJI WYWIEWNEJ Z CENTRALI CNW5 WG PROJEKTU BUDYNKU
- INSTALACJA WENTYLACJI WYWIEWU BEZPOŚREDNIEGO Z WC WG PROJEKTU BUDYNKU
- PROJ. INSTALACJA WENTYLACJI NAWIEWNEJ W LOKALU HANDLOWYM NR 5A
- PROJ. INSTALACJA WENTYLACJI WYWIEWNEJ W LOKALU HANDLOWYM NR 5A
- PROJ. INSTALACJA WENTYLACJI WYWIEWNEJ BEZPOŚREDNIEJ Z TOALETY W LOKALU HANDLOWYM NR 5A
- PROJ. NAWIEWNIK WIROWY WYPOSAŻONY W W SKRZYNKĘ ROZPRĘŻNĄ I PRZEPUSTNICĘ POZIOM MONTAŻU ~+3,3m
- PROJ. WYWIEWNIK WYPOSAŻONY W W SKRZYNKĘ ROZPRĘŻNĄ I PRZEPUSTNICĘ POZIOM MONTAŻU ~+3,3m
- PROJ. ZAWÓR NAWIEWNY, POZIOM MONTAŻU ~3,0m
- PROJ. ZAWÓR WYWIEWNY, POZIOM MONTAŻU ~3,0m
- PRZEPUSTNICA REGULACYJNA
- PROJ. KRATKI KONTAKTOWE LUB PODCIĘCIE DRZWI WG PT ARCHITEKTURY


KOPIOWANIE BEZ PISEMNEJ ZGODY AUTORA ZABRONIONE PRAWA AUTORSKIE ZASTRZEŻONE

PRACOWNIA PROJEKTOWANIA
I USŁUG INWESTYCYJNYCH ALFA

Spółka z o.o. Spółka komandytowa
59-220 LEGNICA, ul. ŁOKIETKA 18
+48 76 8525671 www.ppalfa.pl pracownia@ppalfa.pl



OBIEKT:
ARANŻACJA LOKALU CASEOWNIA W BUDYNKU HANDLOWYM
BIELSKO BIAŁA
UL. WARSZAWSKA 180

IMIĘ I NAZWISKO PROJEKTANTA	PODPIS
PROJEKTANT: mgr inż. Agnieszka Szczepaniuk uprawnienia budowlane do projektowania bez ograniczeń w specjalności instalacyjnej w zakresie sieci, instalacji i urządzeń ciepłych, wentylacyjnych, gazowych, wodociągowych i kanalizacyjnych nr 65/DOS/04	
SPRAWDZAJĄCY: mgr inż. Sylwia Domagała uprawnienia budowlane do projektowania bez ograniczeń w specjalności instalacyjnej w zakresie sieci, instalacji i urządzeń ciepłych, wentylacyjnych, gazowych, wodociągowych i kanalizacyjnych nr DOS/0132/PBS/16	

NAZWA RYSUNKU	BRANŻA
RZUT LOKALU NR 5A INSTALACJE WENTYLACJI	SANITARNA

ID PROJEKTU	STADIUM	DATA	SKALA	NR RYS
V-23	PT	19.08.2024	1:50	05A/S/
NAZWA PLIKU				ID REMZJI
V-23_PW_N_05A_S_3_RZUT_WENTYLACJIu-5A_S_3				-