


LEGENDA:

- PROJ. INSTALACJA CHŁODZENIA I OGRZEWANIA KLIMATYZATOREM FREONOWYM (CZYNNIK R32)
- Ch1 OZNACZENIE PIONU INSTALACJI CHŁODZENIA I OGRZEWANIA KLIMATYZATORAMI FREONOWYMI

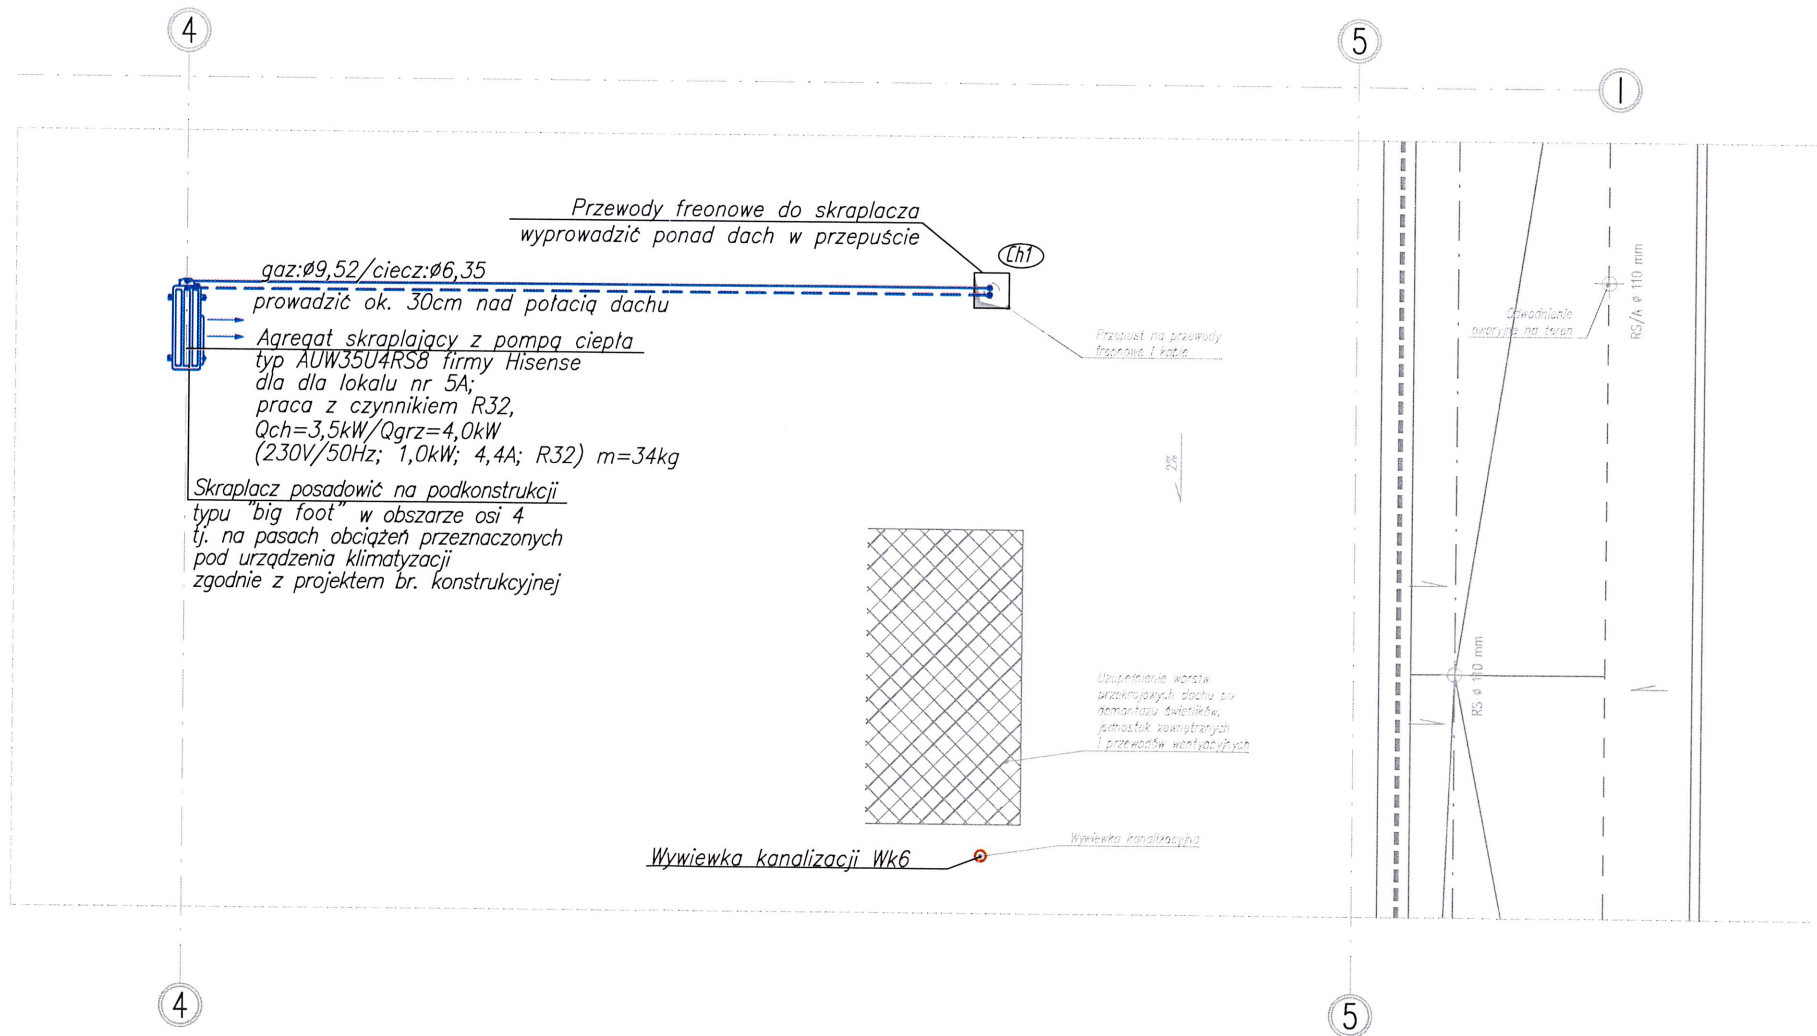

mgr inż. Sylwia Domagała
upr. bud. nr 1616/WIG
POM. nr 1616/WIG
do projektowania i
definiowania zakresu
w sp. z o.o. z siedzibą w
w z siedzibą w Warszawie

KOPIOWANIE BEZ PISEMNEJ ZGODY AUTORA ZABRONIONE PRAWA AUTORSKIE ZASTRZEŻONE

PRACOWNIA PROJEKTOWANIA
I USŁUG INWESTYCYJNYCH ALFA
Spółka z o.o. Spółka komandytowa
59-220 LEGNICA, ul. ŁOKIETKA 18
+48 76 8525671 www.ppalfa.pl pracownia@ppalfa.pl



OBIEKT:
ARANŻACJA LOKALU CASEOWNIA W BUDYNKU HANDLOWYM
BIELSKO BIAŁA
UL. WARSZAWSKA 180

IMIĘ I NAZWISKO PROJEKTANTA	PODPIS
PROJEKTANT: mgr inż. Agnieszka Szczepaniuk uprawnienia budowlane do projektowania bez ograniczeń w specjalności instalacyjnej w zakresie sieci, instalacji i urządzeń ciepłowniczych, wentylacyjnych, gazowych, wodociągowych i kanalizacyjnych nr 65/DOŚ/04	
SPRAWDZAJĄCY: mgr inż. Sylwia Domagała uprawnienia budowlane do projektowania bez ograniczeń w specjalności instalacyjnej w zakresie sieci, instalacji i urządzeń ciepłowniczych, wentylacyjnych, gazowych, wodociągowych i kanalizacyjnych nr DOŚ/0132/PBS/16	

NAZWA RYSUNKU	BRANŻA
RZUT FRAGMENTU DACHU INSTALACJE OGRZEWANIA I CHŁODZENIA DLA LOKALU NR 5A	SANITARNA

ID PROJEKTU	STADIUM	DATA	SKALA	NR RYS
V-23	PT	19.08.2024	1:75	05A/S/4
NAZWA PLIKU				ID REWIZJI
V-23_PW_N_05A_S_2_4_RZUT_OGRZEWANIA-5A_S_4				-