

NR PUN	NAZWA POMIESZCZENIA	WYS. P.M.	PCW. [m ²]
1.1	SALA SPRZEDAŻY	-	25,45
1.2	ZAPLECZE	-	2,17
1.5	WC	3,00m	1,61
Suma powierzchni			29,23

DOKUMENTACJA
POWYKONAWCZA


LEGENDA:



PROJ. INSTALACJA KANALIZACJI SANITARNEJ PODPOSADZKOWEJ WG RYS. V-23_PW_S WOD-KAN
PROJ. INSTALACJA KANALIZACJI SANITARNEJ NADPOSADZKOWEJ /LOKAL NR 5A
PROJ. INSTALACJA ODPROWADZENIA SKROPLIN Z KLIMATYZATORÓW /LOKAL NR 5A
PROJ. INSTALACJA WODY PPOŻ. HYDRANTOWEJ WG RYS. V-23_PW_S WOD-KAN
PROJ. INSTALACJA WODY ZIMNEJ BYTOWEJ WG RYS. V-23_PW_S WOD-KAN
PROJ. INSTALACJA WODY ZIMNEJ BYTOWEJ /LOKAL NR 5A
PROJ. INSTALACJA CIEPŁEJ WODY UŻYTKOWEJ /LOKAL NR 5A
OZNACZENIE PIONU KANALIZACJI SANITARNEJ

KLIMATYZATOR FREONOWY KASETONOWY GRZANIE/CHŁODZENIE
Z WBUDOWANĄ POMPĄ SKROPLIN

KIEROWNIK PRAC
inż. Marcin Nawak
upr. nr 233/02

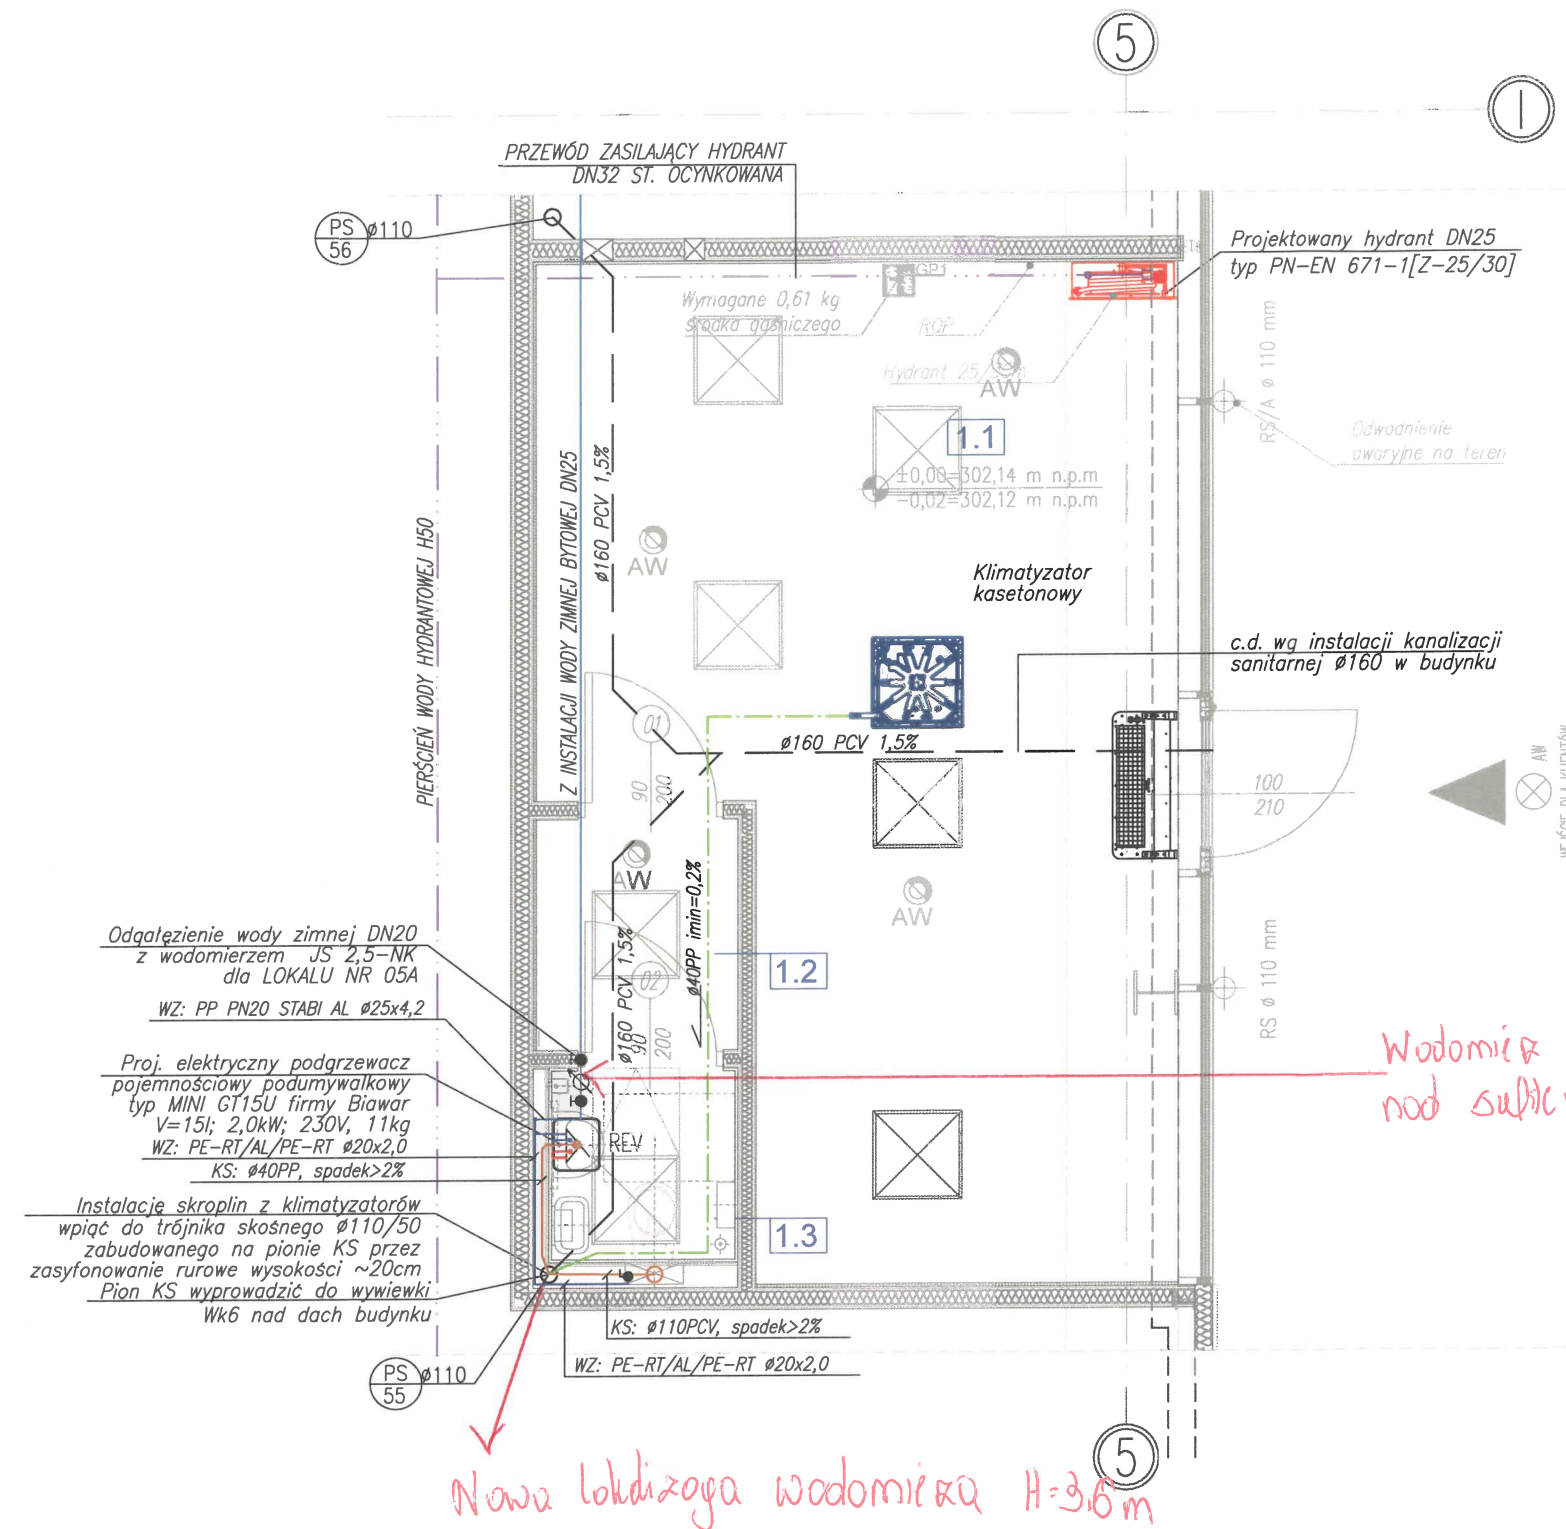

KOPIOWANIE BEZ PISEMNEJ ZGODY AUTORA ZABRONIONE

PRAWA AUTORSKIE ZASTRZEŻONE

PRACOWNIA PROJEKTOWANIA I USŁUG INWESTYCYJNYCH ALFA

Spółka z o.o. Spółka komandytowa

59-220 LEGNICA, ul. ŁOKIETKA 1B

+48 76 8525671 www.ppalfa.pl pracownia@ppalfa.pl



P R A C O W N I A

OBIEKT:

ARANŻACJA LOKALU CASEOWNIA W BUDYNKU HANDLOWYM

BIELSKO BIAŁA

UL. WARSZAWSKA 180

IMIĘ I NAZWISKO PROJEKTANTA	PODPIS
PROJEKTANT: mgr inż. Agnieszka Szczepaniuk uprawnienia budowlane do projektowania bez ograniczeń w specjalności instalacyjnej w zakresie sieci, instalacji i urządzeń cieplnych, wentylacyjnych, gazowych, wodociągowych i kanalizacyjnych nr 65/DOŚ/04	
SPRAWDZAJĄCY: mgr inż. Sylwia Domagała uprawnienia budowlane do projektowania bez ograniczeń w specjalności instalacyjnej w zakresie sieci, instalacji i urządzeń cieplnych, wentylacyjnych, gazowych, wodociągowych i kanalizacyjnych nr DOŚ/0132/PBS/16	

NAZWA RYSUNKU	BRANŻA
RZUT LOKALU NR 5A INSTALACJE WODY I KANALIZACJI	SANITARNA

ID PROJEKTU	STADIUM	DATA	SKALA	NR RYS
V-23	PT	19.08.2024	1:50	05A/S/1
NAZWA PLIKU				ID REWIZJI
V-23_PW_N_05A_S_1_RZUT_CASEOWNIA_WOD-KAN-5A_S_1				-