


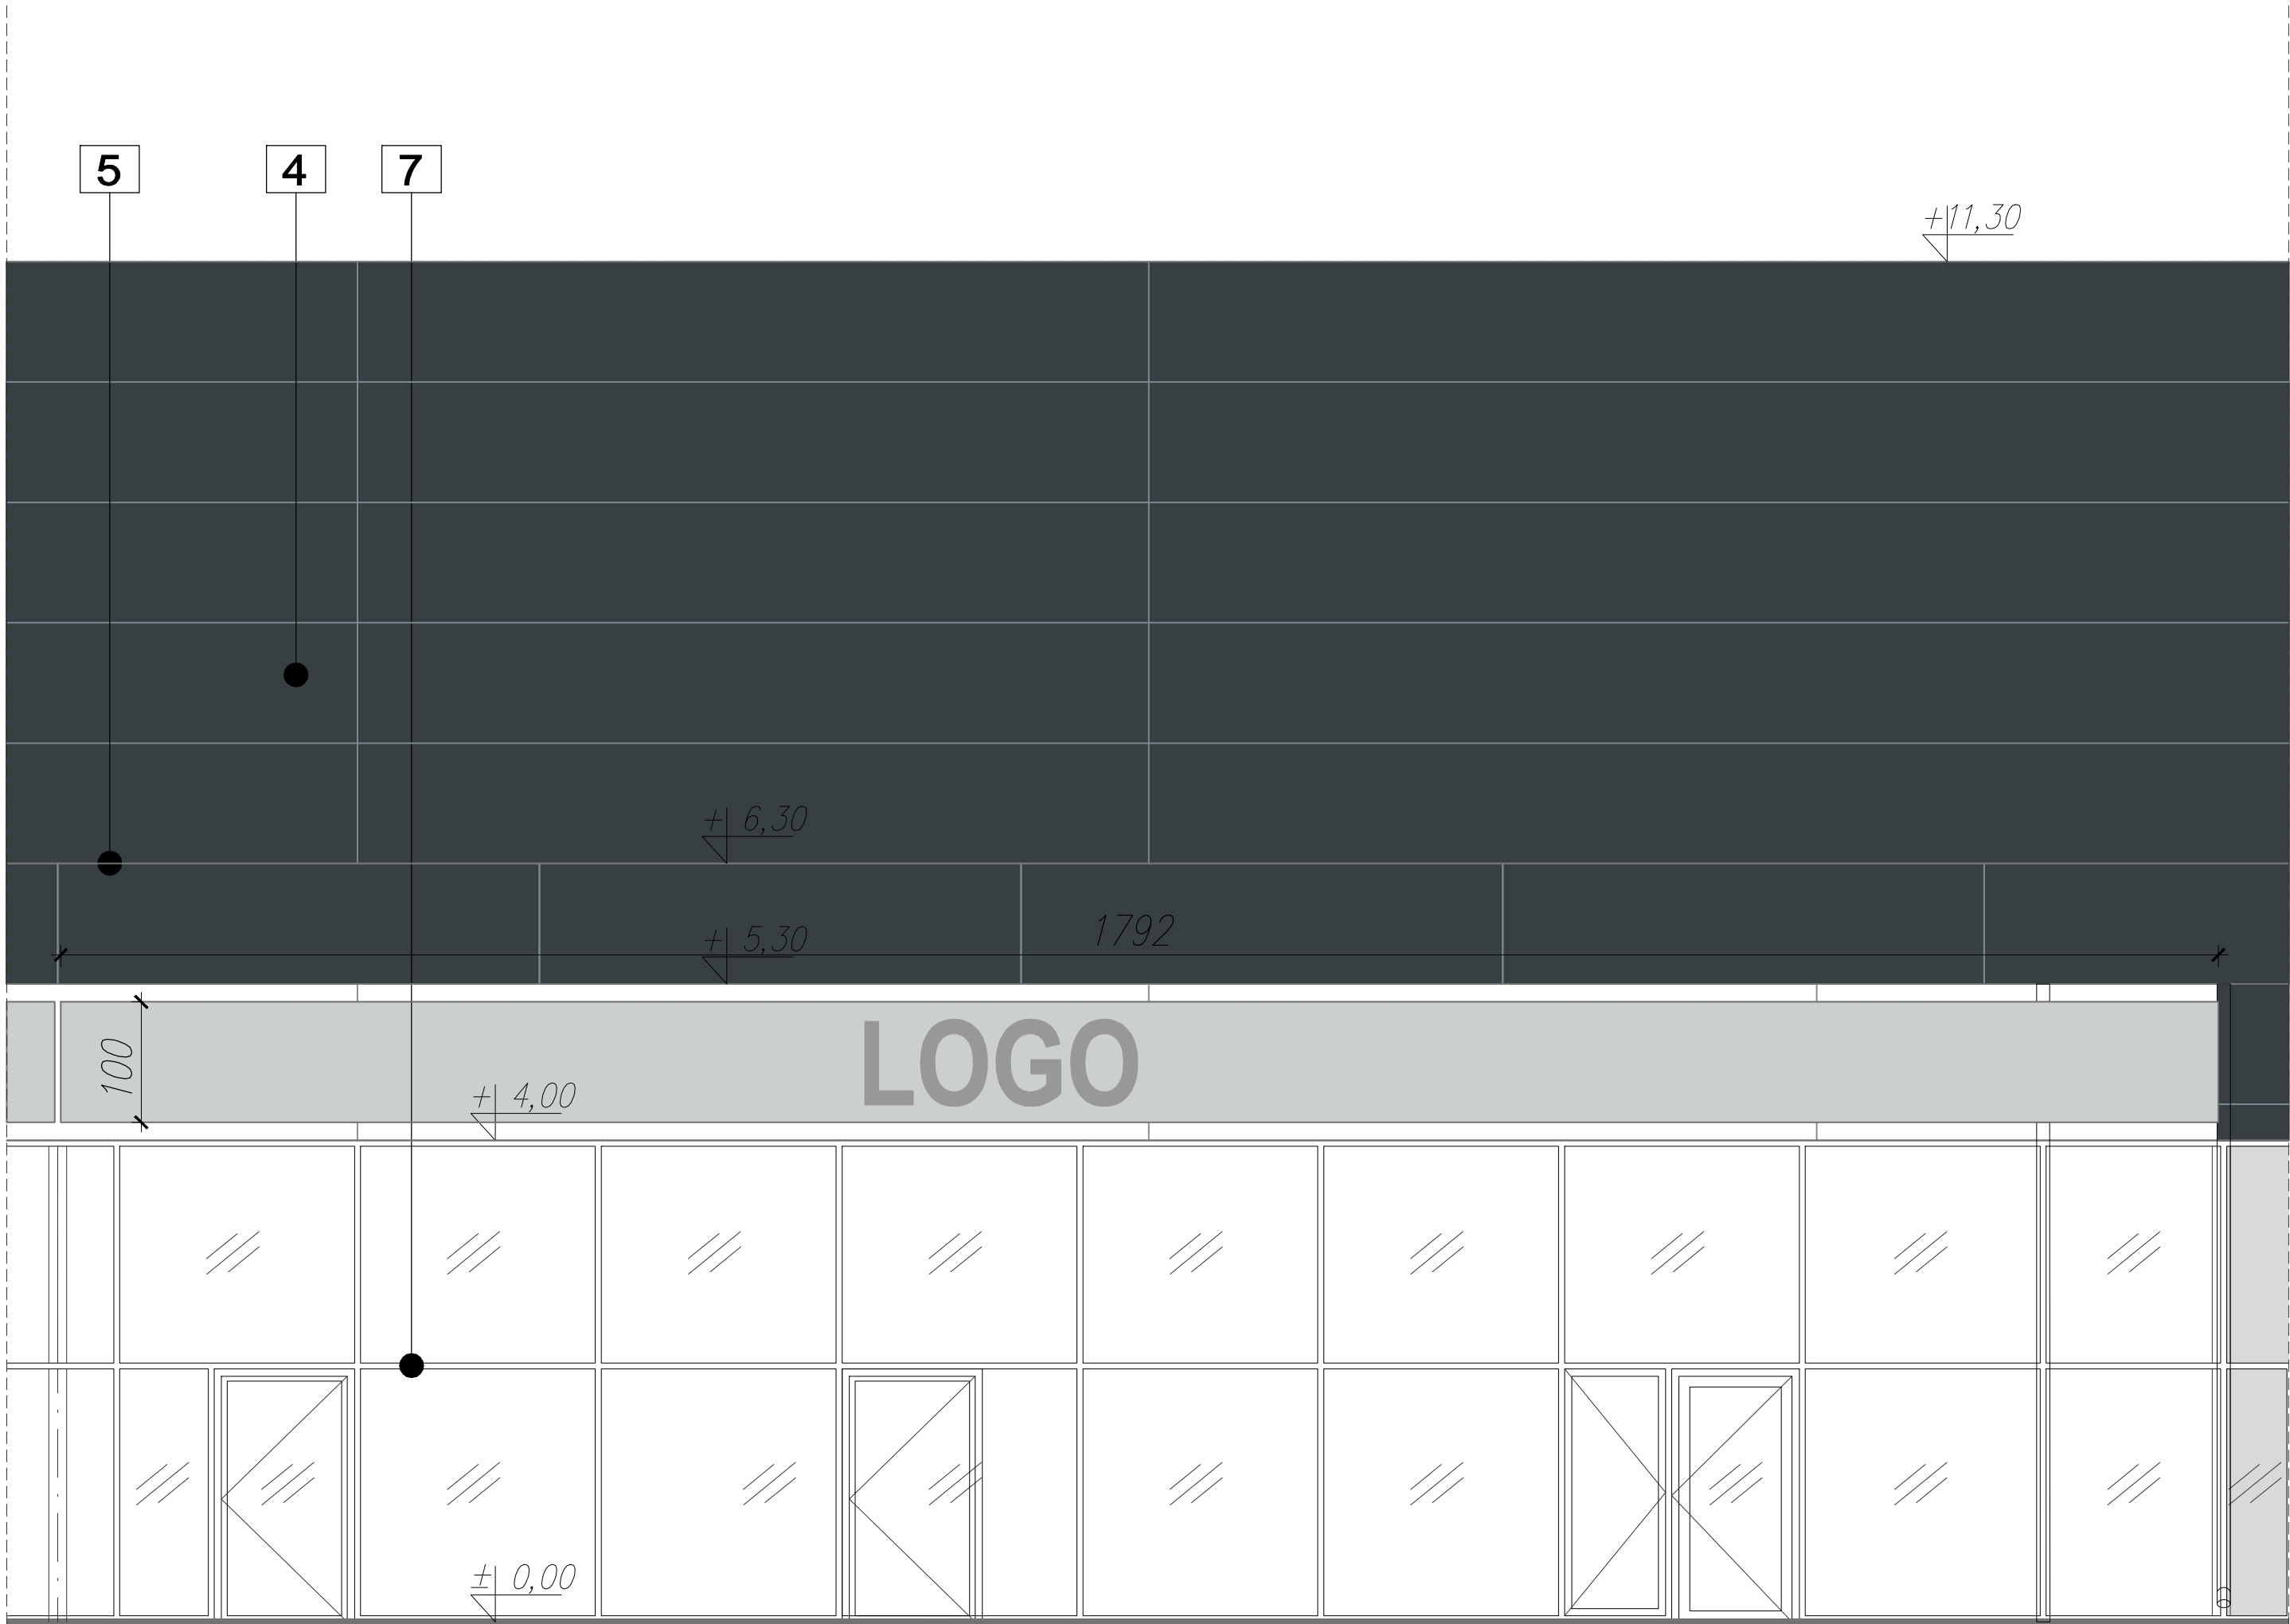

OZNACZENIA:

1	PANELE ELEWACYJNE MALOWANE SYSTEMOWE, KOLOR RAL 9006
2	TYNK, FARBA ELEWACYJNA KOLOR RAL 9006
3	COKÓŁ, KOLOR RAL 7035
4	PLYTA WARSTWOWA KOLOR RAL 7016 (ciemno szary)
4A	PLYTA WARSTWOWA KOLOR RAL 7035 (jasno szary)
4B	PLYTA WARSTWOWA KOLOR RAL 3000 (czerwony)
5	PANELE ALUMINIOWE 100X400 CM, KOLOR RAL 7016 (ciemno szary)
6	ŚLUSARKA, KOLOR RAL 7035 (jasno szary)
7	WITRYNA ALUMINIOWA, KOLOR RAL 7016 (ciemno szary)

KOPIOWANIE BEZ PISEMNEJ ZGODY AUTORA ZABRONIONE PRAWA AUTORSKIE ZASTRZEŻONE

PRACOWNIA PROJEKTOWANIA
I USŁUG INWESTYCYJNYCH ALFA
Spółka z o.o. Spółka komandytowa
59-220 ŁĘCZNICA, ul. ŁOKIETKA 1B
+48 76 8525671 www.ppalfa.pl pracownia@ppalfa.pl



OBIEKT:
ARANŻACJA LOKALU ŚWIAT KSIĄŻKI W BUDYNKU HANDLOWYM
BIELSKO BIAŁA
UL. WARSZAWSKA 180

INWESTOR:
Redkom Park Bielsko Sp. z o.o.

IMIĘ I NAZWISKO PROJEKTANTA PROJEKTANT: mgr inż. arch. Agata Zygmunt-Sidor uprawnienia budowlane do projektowania bez ograniczeń w specjalności architektonicznej nr 87/DSOK/K/2018	PODPIS
OPRACOWUJĄCY: mgr inż. arch. Paula Misiak-Skwarek	

NAZWA RYSUNKU ELEWACJA POŁUDNIOWA	BRANŻA ARCHITEKTURA
--	----------------------------

ID PROJEKTU V-23	STADIUM PT	DATA 16.08.2024	SKALA 1:50	NR RYS 05G/A/8
NAZWA PLIKU V-23_PT_ŚK_A-ELEWACJA POŁUDNIOWA				ID REWIZJI -