

REV2 DO PT z dnia 2024.07.27

B R A N Ź A : ELEKTRYCZNA

INWESTOR: REDKOM PARK BIELSKO SP. Z.O.O.
UL. SŁONECZNA 116A
05-500 STARA IWICZNA

NR LOKALU: LOKAL NR 0.06

OBIEKT: PARK HANDLOWY
ul. Warszawska 180, 43-300 Bielsko-Biała

SPIS ZAWARTOŚCI:

1. Strona tytułowa
2. Oświadczenie projektanta
3. Dokumenty formalne
4. Opis techniczny projektu elektrycznego
5. Część rysunkowa projektu:
 - E-01 – PLAN INSTALACJI OŚWIETLENIA – RZUT SALI SPRZEDAŻY
 - E-02 – PLAN INSTALACJI GNIAZD – RZUT SALI SPRZEDAŻY
 - E-03 – PLAN INSTALACJI ELEKTRYCZNYCH – RZUT ZAPLECZA
 - E-04 – PLAN INSTALACJI ELEKTRYCZNYCH – RZUT ARCHIWUM
 - E-05 – PLAN INSTALACJI ELEKTRYCZNYCH – RZUT DACHU
 - E-06 – SCHEMAT TABLICY SKLEPOWEJ TS
 - E-07 – WIDOK ELEWACJI TABLICY SKLEPOWEJ
 - E-08 – SCHEMAT INSTALACJI NISKONAPIĘCIOWEJ

**Dokumentacja
powykonawcza**

PROJEKTANT:
mgr inż. Zdzisława Muzyk
Up. Bud.: 203/93
do sporządzania projektów oraz kierowania
nadzorowania i kontrolowania budowy

OPRACOWAŁ:
mgr inż. Marek Muzyk
mgr inż. Jan Zagrajczuk

SPRAWDZIŁ:
mgr inż. Jan Zagrajczuk
Up. Bud.: 59/2003
Nr ewidencyjny 59-2003

inż. Paweł Andrusiewicz
Uprawnienia budowlane do kierowania robotami
budowlanymi w specjalności elektrycznej
w zakresie: instalacji, urządzeń
elektrycznych i elektroenergetycznych
PDK/0038/OWOE/04

DATA SPORZĄDZENIA DOKUMENTACJI: 2024.08.15

Oświadczenie projektanta
do projektu w trybie art. 34, ust. 3d poz. 3 Ustawy Prawo Budowlane.

Ja niżej podpisana **Zdzisława Muzyk**

Nr uprawnień **UPR – 203/93**

Nr izby **MAP/IE/1730/01**

oświadczam, że:

„Rewizja REV2 do Projektu technicznego z dnia 2024.08.12
instalacji elektrycznych
zlokalizowanego w miejscowości Bielsko Biała przy ul. Warszawaka 180
w Parku Handlowym, lokal nr 0.06”

**w zakresie instalacji elektrycznych sporządziłam zgodnie z obowiązującymi przepisami
oraz zasadami wiedzy technicznej.**

świadomy odpowiedzialności karnej za podanie w niniejszym oświadczeniu nieprawdy zgodnie z art. 233
Kodeksu karnego, potwierdzam własnoręcznym podpisem prawdziwość złożonego oświadczenia.

**Dokumentacja
powykonawcza**

Kraków 2024.08.15

Zdzisława Muzyk
uprawnienia w zakresie instalacji
elektrycznych i teletechnicznych
Rp - upr. 203/93, MAP/IE/1730/01
do sporządzania projektów oraz kierowania,
nadzorowania i kontrolowania budowy

(miejscowość, data)

(podpis)

Oświadczenie sprawdzającego
do projektu w trybie art. 34, ust. 3d poz. 3 Ustawy Prawo Budowlane.

Ja niżej podpisany *Jan Zagrajczuk*

Nr uprawnień *UPR – 59/2003*

Nr izby *MAP/IE/1676/03*

oświadczam, że:

„Rewizja REV2 do Projektu technicznego z dnia 2024.08.12
instalacji elektrycznych sklepu
zlokalizowanego w miejscowości Bielsko Biała przy ul. Warszawaka 180
w Parku Handlowym lokal nr 0.06”

**w zakresie instalacji elektrycznych został wykonany zgodnie
z obowiązującymi przepisami oraz zasadami wiedzy technicznej.**


świadomy odpowiedzialności karnej za podanie w niniejszym oświadczeniu nieprawdy zgodnie z art. 233
Kodeksu karnego, potwierdzam własnoręcznym podpisem prawdziwość złożonego oświadczenia.

Kraków 2024.08.15

(miejscowość, data)

**Dokumentacja
powykonawcza**

mgr inż. Jan Zagrajczuk
Uprawnienia budowlane do projektowania
i kierowania robotami budowlanymi
bez ograniczeń w specjalności
instalacyjnej w zakresie sieci, instalacji
i urządzeń elektrycznych i elektroenergetycznych
Nr ewidencyjny 59/2003
(podpis)

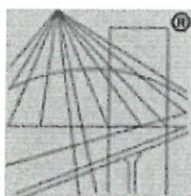

P O L S K A
I Z B A
I N Ż Y N I E R Ó W
B U D O W N I C T W A

Zaświadczenie

o numerze weryfikacyjnym:

MAP-8S3-MJY-ZTB *

Pani Zdzisława Muzyk o numerze ewidencyjnym MAP/IE/1730/01
adres zamieszkania ul. Jaremy 21/70, 31-318 Kraków
jest członkiem Małopolskiej Okręgowej Izby Inżynierów Budownictwa i posiada wymagane
ubezpieczenie od odpowiedzialności cywilnej.
Niniejsze zaświadczenie jest ważne od 2024-01-01 do 2024-12-31.

Zaświadczenie zostało wygenerowane elektronicznie i opatrzone bezpiecznym podpisem elektronicznym
weryfikowanym przy pomocy ważnego kwalifikowanego certyfikatu w dniu 2023-12-20 roku przez:

Mirosław Boryczko, Przewodniczący Rady Małopolskiej Okręgowej Izby Inżynierów Budownictwa.

Zgodnie z art. 78¹ K.c.

§ 1. Do zachowania elektronicznej formy czynności prawnej wystarczy złożenie oświadczenia woli w postaci elektronicznej i opatrzenie go
kwalifikowanym podpisem elektronicznym.

§ 2. Oświadczenie woli złożone w formie elektronicznej jest równoważne z oświadczeniem woli złożonym w formie pisemnej.

* Weryfikację poprawności danych w niniejszym zaświadczeniu można sprawdzić za pomocą numeru weryfikacyjnego zaświadczenia na
stronie Polskiej Izby Inżynierów Budownictwa www.piib.org.pl lub kontaktując się z biurem właściwej Okręgowej Izby Inżynierów
Budownictwa.

**Dokumentacja
powykonawcza**




Polska Izba Inżynierów Budownictwa

lsd*
STUDIO

p: ul. Karmelicka 52/9, 31-128 Kraków
t: + 48 12 333 44 80 @: kontakt@lsdstudio.pl
s: lsdstudio.pl f: facebook.com/LSD.life.style.design

58

Ch
F

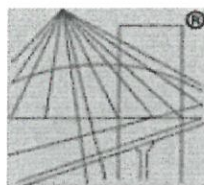

P O L S K A
I Z B A
I N Ż Y N I E R Ó W
B U D O W N I C T W A

Zaświadczenie

o numerze weryfikacyjnym:

MAP-JDS-G6X-AHU *

Pan Jan Zagrajczuk o numerze ewidencyjnym MAP/IE/1676/03

adres zamieszkania Ropa 87, 38-312 Ropa

jest członkiem Małopolskiej Okręgowej Izby Inżynierów Budownictwa i posiada wymagane ubezpieczenie od odpowiedzialności cywilnej.

Niniejsze zaświadczenie jest ważne od 2024-03-01 do 2024-12-31.

Zaświadczenie zostało wygenerowane elektronicznie i opatrzone bezpiecznym podpisem elektronicznym weryfikowanym przy pomocy ważnego kwalifikowanego certyfikatu w dniu 2024-02-16 roku przez:

Mirosław Boryczko, Przewodniczący Rady Małopolskiej Okręgowej Izby Inżynierów Budownictwa.

Zgodnie z art. 78¹ K.c.

§ 1. Do zachowania elektronicznej formy czynności prawnej wystarczy złożenie oświadczenia woli w postaci elektronicznej i opatrzenie go kwalifikowanym podpisem elektronicznym.

§ 2. Oświadczenie woli złożone w formie elektronicznej jest równoważne z oświadczeniem woli złożonym w formie pisemnej.

* Weryfikację poprawności danych w niniejszym zaświadczeniu można sprawdzić za pomocą numeru weryfikacyjnego zaświadczenia na stronie Polskiej Izby Inżynierów Budownictwa www.piib.org.pl lub kontaktując się z biurem właściwej Okręgowej Izby Inżynierów Budownictwa.

**Dokumentacja
powykonawcza**

lsd
STUDIO*

p: ul. Karmelicka 52/9, 31-128 Kraków
t: + 48 12 333 44 80 @: kontakt@lsdstudio.pl
s: lsdstudio.pl f: facebook.com/LSD.life.style.design

60

Q
Z

URZĄD WOJEWODY W KRAKOWIE
Wydział Polityki Regionalnej
i Przestrzennej
B1-547 Kraków, ul. Kordylewskiego 11
Tel. 11-25-60. 11-32-51
RP-Upr. 203/93

Kraków, dnia 18 czerwca 1993

D E C Y Z J A
O STWIERDZENIU PRZYGOTOWANIA ZAWODOWEGO
DO PEŁNIENIA SAMODZIELNYCH FUNKCJI TECHNICZNYCH
W BUDOWNICTWIE

Na podstawie §4 ust.2, §5 ust.1, §7 i §13 ust.1, pkt 4,
lit.d rozporządzenia Ministra Gospodarki Terenowej i Ochrony
Środowiska z dnia 20 lutego 1978 r. w sprawie samodzielnych
funkcji technicznych w budownictwie (Dz.U. Nr 8 poz.48) oraz
Dz.U. Nr 66 z 8 sierpnia 1991 r. -

s t w i e r d z a s i e , z e :

Pani ZDZISŁAWA MUZYK - magister inżynier elektroniki
urodzona dnia 2 sierpnia 1952 r. w Krakowie

posiada przygotowanie zawodowe
upoważniające do wykonywania samodzielnej funkcji
projektanta i kierownika budowy i robót
w specjalności instalacyjno-inżynierskiej
w zakresie instalacji elektrycznych.

Pani ZDZISŁAWA MUZYK jest upoważniona do:

- 1/ sporządzania projektów instalacji elektrycznych;
- 2/ kierowania, nadzorowania i kontrolowania budowy i robót,
kierowania i kontrolowania wytwarzania konstrukcyjnych
elementów instalacji oraz oceniania i badania stanu tech-
nicznego w zakresie instalacji elektrycznych.



Z up. Wojewody

dr inż. Szymon Jankowski
Nierozłączny z oryg. Złotostanę

Otrzymują:

- 1 x mgr inż. Zdzisława Muzyk
- 1 x 2/2

**Dokumentacja
powykonawcza**



MAŁOPOLSKA
OKRĘGOWA
IZBA
INŻYNIERÓW
BUDOWNICTWA

Kraków, dnia 10 lipca 2003 r.

MOIIB.OKK.7131/37/03

DECYZJA

Na podstawie art.24 ust. 1 pkt 2 ustawy z dnia 15 grudnia 2000 r. o samorządach zawodowych architektów, inżynierów budownictwa oraz urbanistów (Dz. U. z dnia 2001 r. Nr 5 poz. 42, z późn. zm.), art. 12 ust. 3, art. 13 ust. 1 pkt 1, art. 14 ust. 1 pkt 2 ustawy z dnia 7 lipca 1994 r. Prawo budowlane (tekst jednolity: Dz. U. z 2000 r. Nr 106 poz. 1126 z późn. zm.), § 9 ust. 1 rozporządzenia Ministra Gospodarki Przestrzennej i Budownictwa z dnia 30 grudnia 1994 r. w sprawie samodzielnych funkcji technicznych w budownictwie (Dz. U. z 1995 r. Nr 8 poz. 38, z późn. zm.) oraz art.104 § 2 Kodeksu postępowania administracyjnego (Dz. U. z 2000 r. Nr 98, poz. 1071 z późn. zm.).

Okręgowa Komisja Kwalifikacyjna
stwierdza, że

Pan Jan Zagrajczuk - mgr inż. elektryk
urodzony dnia 05.09.1954 r. w Krakowie
uzyskał

UPRAWNIENIA BUDOWLANE

numer ewidencyjny 59/2003

do projektowania i kierowania robotami budowlanymi bez ograniczeń
w specjalności instalacyjnej w zakresie sieci, instalacji i urządzeń
elektrycznych i elektroenergetycznych

UZASADNIENIE

Okręgowa Komisja Kwalifikacyjna Małopolskiej Okręgowej Izby Inżynierów Budownictwa w Krakowie na podstawie protokołów z postępowania kwalifikacyjnego oraz z przeprowadzonego egzaminu, uchwała Nr 14 z dnia 10 lipca 2003 r. stwierdziła, że Pan Jan Zagrajczuk posiada wymagane prawem wykształcenie i praktykę zawodową konieczną do uzyskania uprawnień budowlanych w w/w specjalności i uzyskał pozytywny wynik egzaminu na uprawnienia budowlane.

POUCZENIE

Od niniejszej decyzji służy odwołanie do Krajowej Komisji Kwalifikacyjnej Polskiej Izby Inżynierów Budownictwa w Warszawie, za pośrednictwem Małopolskiej Okręgowej Izby Inżynierów Budownictwa w Krakowie w terminie 14 dni od daty jej doręczenia.



Otrzymują:

1. Pan Jan Zagrajczuk
ul. Bieżanowska 283
30-856 Kraków
2. Główny Inspektor Nadzoru Budowlanego
3. u/a

Przewodniczący
Okręgowej Komisji Kwalifikacyjnej

dr inż. Stanisław Karczmarczyk

Przewodniczący
Małopolskiej Okręgowej Izby
Inżynierów Budownictwa

dr inż. Zygmunt Rawicki

**Dokumentacja
powykonawcza**

lsd
STUDIO

t: + 48 12 333 44 80 @: kontakt@lsdstudio.pl
s: lsdstudio.pl f: facebook.com/LSD.life.style.design

62

Q
Z

OPIS TECHNICZNY

1. Przedmiot i cel opracowania.
2. Podstawa opracowania.
3. Sposób zasilania
4. Zakres opracowania.
5. Opis rozwiązań technicznych.
 - 5.1 Tablica Sklepowa.
 - 5.2. Instalacja oświetlenia.
 - 5.3. Instalacja ochronna.
 - 5.4. Instalacja klimatyzacji
 - 5.5. Instalacja loga
 - 5.6. Instalacja nagłośnienia.
 - 5.7. Wytyczne do okablowania
6. Zagadnienia P.POŻ i BHP.
7. Sprawdzenia odbiorcze
8. Uwagi końcowe.

**Dokumentacja
powykonawcza**

lsd*
STUDIO

p: ul. Karmelicka 52/9, 31-128 Kraków
t: + 48 12 333 44 80 @: kontakt@lsdstudio.pl
s: lsdstudio.pl f: facebook.com/LSD.life.style.design

inż. Paweł Andrusiewicz
Uprawnienia budowlane do kierowania robotami
budowlanymi w szczególności elektrycznej
w zakresie sieci, instalacji, urządzeń
elektrycznych i elektroenergetycznych
PZK 0003R/OWOE/08

63

Q
7

1. Przedmiot i cel opracowania :

Niniejsze opracowanie stanowi rewizję REV2 do projektu technicznego instalacji elektrycznych z dnia 2027.07.27 zlokalizowanego w miejscowości Bielsko Biała przy ul. Warszawska 180 w Parku Handlowym lokal nr 0.06

Rewizja obejmuje zasilenie dodatkowego odbiornika: brama +podnośnik hydrauliczny

2. Podstawa opracowania:

Projekt instalacji elektrycznych opracowano na podstawie zlecenia Inwestora oraz:

- projektu architektury wnętrza sklepu,
- wytycznych odnośnie oświetlenia,
- obowiązujących norm i przepisów.

3. Sposób zasilania :

Lokal zostanie zasilony ze złącza kablowego kablem 4x(YKXS 1x95mm²) +1*YKXS (1x50mm²)

Moc obliczeniowa ~~85kW~~ 85,4kW. Przydział mocy 125kW.

Przyznana wartość zabezpieczenia przedlicznikowego 200A

4. Zakres opracowania :

Projekt swym zakresem obejmuje :

- projekt tablicy bezpiecznikowej TS
- wykonanie montażu i okablowania do projektowanych opraw
- wykonanie montażu i okablowania do projektowanych gniazd
- wykonanie okablowania dla zasilania urządzeń wentylacji i klimatyzacji
- wykonanie instalacji strukturalnej (szafa rack, okablowanie, montaż gniazd)

**Dokumentacja
powykonawcza**

lsd
STUDIO*

p: ul. Karmelicka 52/9, 31-128 Kraków
t: + 48 12 333 44 80 @: kontakt@lsdstudio.pl
s: lsdstudio.pl f: facebook.com/LSD.life.style.design

inż. Paweł Andrzejewicz
Uprawnienia budowlane do kierowania robotami
budowlanymi w specjalności elektrycznej
w zakresie sieci, instalacji, urządzeń
elektrycznych i elektroenergetycznych
KDK/0038/O/WOE/08

64

On
Z

5. Opis rozwiązań technicznych:

5.1. Tablice elektryczne:

5.1.1. Tablica TS

Z tablicy bezpiecznikowej TS zostaną zasilone:

- oprawy oświetlenia podstawowego i awaryjnego
- gniazda wtykowe
- jednostki zewnętrzne klimatyzacji
- kurtyny elektryczne
- wentylator
- urządzenia branży sanitarnej (podgrzewacze, grzejnik)
- urządzenia multimedialne (rejestrator, szafę rack, centrala alarmowa, wzmacniacz muzyczny)

Rozdzielnie wyposażać w

- wyłącznik MC2B-XA 200A/3P
- ochronnik przepięciowy (drugi stopień ochrony przepięciowej),
- wyłączniki różnicowo-prądowe,
- wyłączniki nadprądowe,
- rozłączniki bezpiecznikowe
- lampki kontroli napięcia
- przerzutnik faz

Wyżej wymieniona aparatura rozdzielcza zainstalować w rozdzielni wolnostojącej na cokole 100
Moduł 2000 3A-42, IP20C RAL7035 o wymiarach 205(+100)*800*250, IP20 firmy SCHRACK

5.1.2. Wyłączenie awaryjne zasilania

Wyłączenie awaryjne zasilania lokalu realizowane jest za pomocą lokalnego wyłącznika prądu LWP zainstalowanego przy wejściu do salonu. Przycisk LWP połączyć z elementem wykonawczym (rozłącznikiem zainstalowanym w rozdzielni TS) za pomocą kabla NHXH 2*2,5mm² . Przewód prowadzić oddzielną trasą kablową lub przy pomocy atestowanych uchwytów. Zakaz prowadzenia wraz z przewodami palnymi.

Przeciwpowarowe wyłączenie lokalu realizowane będzie za pomocą przycisku PWP zainstalowanego poza lokalem lokalu wyłączającego cały budynek (zakres centrum)

**Dokumentacja
powykonawcza**

lsd
STUDIO*

p: ul. Karmelicka 52/9, 31-128 Kraków
t: + 48 12 333 44 80 @: kontakt@lsdstudio.pl
s: lsdstudio.pl f: facebook.com/LSD.life.style.design

inż. Paweł Sadrusiewicz
Uprawnienia budowlane do kierowania robotami
budowlanymi w specjalności elektrycznej
w zakresie sieci, instalacji, urządzeń
elektrycznych i elektroenergetycznych
PDK/0038/OWOE/03

65

Ok
Z

5.2. Instalacja oświetlenia

5.2.1 Oświetlenie podstawowe.

Rozmieszczenia opraw oświetleniowych przedstawiono na planie instalacji elektrycznych

Zastosowano oprawy oświetleniowe z kompensacją mocy biernej.

Zastosowane poziomy natężenia oświetlenia są zgodnie z normą PN EN 12464-1:2012

W pomieszczeniu z komputerami współczynnik UGR<19, natomiast równomierność oświetlenia w przestrzeniach pracy jest zgodnie z PN-EN 12464-1:2012.

Instalacje zasilania opraw oświetleniowych wykonać przewodami N2XH-J w klasie reakcji na ogień B2ca

Oświetlenie na sali sprzedaży będzie załączane sygnałem z centrali alarmowej (30% oświetlenia) (poprzez stycznik ze sterowaniem ręcznym) oraz łącznikiem (S1) zainstalowanym na zapleczu (70% oświetlenia).

5.2.2. Oświetlenie ewakuacyjne.

W sklepie przewidziano awaryjne oświetlenie ewakuacyjne i znaki bezpieczeństwa oświetlone wewnątrz.

W przypadku zaniku napięcia podstawowego nastąpi samoczynne załączenie awaryjnego oświetlenia ewakuacyjnego.

Lokalizację opraw oświetlenia awaryjnego przedstawia plan instalacji elektrycznych (rys nr E-01)

Czas działania awaryjnego oświetlenia ewakuacyjnego przyjęto 1h, wartość natężenie min.1 lux na wyznaczonych drogach ewakuacji.

Instalacje zasilania opraw oświetleniowych wykonać przewodami N2XH-J w klasie reakcji na ogień B2ca

Natężenie 5lx zapewnione zostanie w miejscach usytuowania rozdzielni, gaśnic i hydrantu wewnętrznego.

Zastosowano oprawy awaryjne wyposażone w indywidualne moduły awaryjne z autotestem pracujące w systemie pracy:

- a) na jasno: znaki bezpieczeństwa oświetlone wewnątrz (oprawy o symbolu EW),
- b) na ciemno: oprawy awaryjnego oświetlenia (oprawa o symbolu AW)

Stosunek maksymalnego natężenia oświetlenia do minimalnego natężenia oświetlenia

ewakuacyjnego wzdłuż centralnej linii drogi ewakuacyjnej nie będzie większe niż 40:1. Na drogach ewakuacyjnych nie mniej niż 50% wymaganego natężenia oświetlenia ewakuacyjnego jest wytworzone w ciągu do 5 s, a pełny poziom natężenia oświetlenia ewakuacyjnego będzie osiągnięty w czasie do 60 s.

Wszystkie oprawy oświetlenia awaryjnego muszą posiadać świadectwo dopuszczenia CNOBP

Zgodnie z przepisami raz w miesiącu należy przeprowadzić test krótki a raz w roku test długi oświetlenia awaryjnego. Wyniki badań należy umieszczać w dzienniku zdarzeń.

Dobór opraw awaryjnych wykonano zgodnie z normami PN-EN 1838: 2013 i PN-EN 50172: 2015.w oparciu o obliczenia wykonane w programie Relux

**Dokumentacja
powykonawcza**

inż. Paweł Andrusiewicz
Uprawnienia budowlane do kierowania robotami
budowlanymi w specjalności elektrycznej
w zakresie: instalacji, urządzeń
elektrycznych i elektroenergetycznych
PDR/0033/OWOE/08

5.3. Instalacje ochronne

5.3.1. Ochrona przepięciowa.

Do ochrony urządzeń i instalacji elektrycznych przed przepięciami wewnętrznymi w tablicy TS zainstalowany jest ochronnik przepięciowy UAS/U4 20kA/280VAC/TII/C jako drugi stopień ochrony przepięciowej, likwidujący przepięcia komutacyjne sieci zasilającej (15kA). Zacisk uziemiający ochronnika należy połączyć z instalacją uziemienia.

Pierwszy stopień ochrony przepięciowej zainstalowany jest w rozdzielnicy głównej obiektu.

Dodatkowo należy zainstalować ochronnik na linii sygnałowej projektowanej anteny na dachu

5.3.2. Ochrona przeciwporażeniowa.

Ochronę przeciwporażeniową zrealizowano w oparciu o normę PN-HD 60364-4-41:2009

Ochrona podstawowa została zrealizowana poprzez zastosowanie izolacji części czynnych

Ochronę przy uszkodzeniu została zrealizowana poprzez zapewnienie samoczynnego wyłączenia zasilania w określonych normami przedmiotowymi czasami.

Jako ochronne uzupełniającą zastosowano urządzenia ochronne różnicowoprądowe o znamionowym prądzie różnicowoprądowym nie przekraczającym 30 mA

Po wykonaniu instalacji należy wykonać niezbędne pomiary sprawdzające skuteczność zastosowanej ochrony.

5.3.3. Połączenia wyrównawcze:

W celu wyrównania potencjału należy połączyć ze sobą wszystkie systemy przewodzące znajdujące się w przestrzeni lokalu. Najemca przyłączy przewodem ochronnym N2XH 1*70mm², lokalną szynę wyrównania potencjału lokalu do szyny głównej. Dodatkowo ochronnik należy skutecznie uziemić. Wymagana wartość uziemienia musi być mniejsza niż 10Ω

5.3.4. Instalacja odgromowa:

Projekt i wykonanie instalacji ochrony odgromowej centrali wentylacyjnej oraz jednostek zewnętrznych klimatyzacji zainstalowanych na dachu w zakresie Wynajmującego.

5.4. Instalacja zasilanie urządzeń wentylacji i klimatyzacji

Jednostki zewnętrzne klimatyzacji, wentylator, kurtynę, centrale wentylacyjną zasilic z projektowanej tablicy TS poprzez styczniki sterowane sygnałem z SSP. Podanie sygnału spowoduje automatyczne wyłączenie urządzeń.

Jednostki wewnętrzne klimatyzacji zasilic z jednostek zewnętrznych.

Urządzenia zainstalowane na dachu zasilic kablami N2XH-J (w pomieszczeniu) oraz YKYżo na dachu

5.5. Instalacja loga

Instalację zasilania loga i semafora wykonać przewodami N2XH-J klasie reakcji na ogień B2ca

Zasilanie poprowadzić poprzez stycznik zainstalowany w tablicy TB sterowany przez zegar zainstalowany w tablicy Najemcy

**Dokumentacja
powykonawcza**

lsd
STUDIO

p: ul. Karmelicka 52/9, 31-128 Kraków
t: + 48 12 333 44 80 @: kontakt@lsdstudio.pl
s: lsdstudio.pl f: facebook.com/LSD.life.style.design

Uprawnienia budowlane do kierowania robotami
budowlanymi w dziedzinie elektrycznej
w zakresie sieci, instalacji, urządzeń
elektrycznych i elektroenergetycznych
POK 0038/O-WOE/08

67

Q
7

5.6. Instalacja nagłośnienia

Dla dokładnej regulacji nagłośnienia sali sprzedaży, służyć będą regulatory głośności zabudowane we wzmacniaczu dostarczonym przez Inwestora.

Wzmacniacz muzyczny zasilic poprzez stycznik sterowany sygnałem z SSP. Podanie sygnału spowoduje automatyczne wyłączenie nagłośnienia

5.7. Wytyczne do okablowania:

Instalacje zasilania urządzeń elektrycznych oraz instalacje strukturalną należy wykonać kablami i przewodami N2XH-J w klasie reakcji na ogień B2ca zgodnie z normą SEP-E-007; 2017-09 Instalacje elektro energetyczne i teletechniczne w budynkach. Dobór kabli i innych przewodów ze względu na ich reakcję na ogień.

6. Zagadnienia P.POŻ i BHP

Instalacje wykonać zgodnie z normą PN-HD 60364-4-42

W zakresie p.poż i BHP lokal wyposażać w:

- instalacje oświetlenia ewakuacyjnego
- wyłączenie przeciwpożarowe zasilania przyciskiem PWP (pożarowe)
- wyłączenie lokalowym przyciskiem LWP (serwisowe)
- wyłączenie urządzeń klimatyzacji i wentylacji sygnałem z SSP
- wyłączenie lokalnego nagłośnienia sygnałem z SSP

7. Sprawdzenia odbiorcze.

Przed włączeniem wykonanych instalacji elektrycznych pod napięcie wykonać:

- pomiary skuteczności ochrony przed porażeniem prądem elektrycznym
- pomiary natężenia oświetlenia podstawowego i awaryjnego
- pomiar stanu izolacji
- sprawdzenie połączeń na instalacji i w tablicy kamerą termowizyjną

Z przeprowadzonych pomiarów sporządzić protokoły pomiarowe.

8. Uwagi końcowe.

Przy wykonywaniu instalacji należy zachować koordynację z instalacjami sanitarnymi.

Prace montażowe należy prowadzić zgodnie z obowiązującymi normami i przepisami BHP oraz obowiązującymi aktami prawnymi.

W ścianach krytych płytkami ceramicznymi instalacja prowadzona w rurkach ochronnych

Wszystkie zainstalowane aparaty i urządzenia elektryczne powinny posiadać certyfikat na znak bezpieczeństwa oraz zgodności z wymaganiami polskich norm.

Po zakończeniu budowy wykonawca winien dostarczyć inwestorowi:

- dokumentację powykonawczą ze wszystkimi poprawkami
- gwarancje, atesty, certyfikaty dowody zakupu
- inne dokumenty związane z zastosowanymi urządzeniami i materiałami
- protokoły prób i pomiarów po montażowych

**Dokumentacja
powykonawcza**

lsd
STUDIO

p: ul. Karmelicka 52/9, 31-128 Kraków
t: + 48 12 333 44 80 @: kontakt@lsdstudio.pl
s: lsdstudio.pl f: facebook.com/LSD.life.style.design

68

inż. Paweł Andrusiewicz
Uprawnienia budowlane do kierowania robotami
budowlanymi w specjalności elektrycznej
w zakresie: instalacji, urządzeń
elektrycznych i elektroenergetycznych
PDB: 0038/O-WOE/04

Zdzisława Muzyk
uprawnienia w zakresie instalacji
elektrycznych i teletechnicznych
Rp - upr. 203/93, MAP/IE/1780/01
do sporządzania projektów oraz kierowania
nadzorowania i kontrolowania budowy

OBLICZENIA:

BILANS MOCY TABLICA SKŁEPOWA TS

	Moc sum. [kW]	Współczynnik jednoczesności	Moc obliczeniowa [kW]
Oświetlenie	8,6	1,0	8,6
Gniazdka	22,6 23.6	0,4	9,1 9.5
Podgrzewacze	2,0	0,9	67,3
Klimatyzacja	35,0		
Kurtyna	31,0		
Wentylacja	6,7		
Suma:			85,0 85.4

Sprawdzenie przekroju zasilania tablicy TS

$J(B) = J_o = 132,4A$ 132,7A prąd obliczeniowy (dla $\cos=0,93$)
 $J(n) = 200A$ wartość zabezpieczenie w RG
 $J(z) = 341A$ obciążalność długotrwała kabla 4x(YKXS 1x95mm²) +1*YKXS (1x50mm²)
 ułożonych sposobem F
 $k = 0,75 A$ współczynnik korekcyjny
 $J(z) = 255,75A$ obciążalność długotrwała kabla 4x(YKXS 1x95mm²) +1*YKXS (1x50mm²)
 ułożonych sposobem F po uwzględnieniu k
 $J(2) = 320A$ prąd wyłączenia zabezpieczenia przedlicznikowego

Koordinacja urządzeń zabezpieczających z przewodami:

- warunek I $J(B) < J(n) < J(z) A$
 $132,4 132,7 < 200 < 255,75A$ warunek spełniony
 - warunek II $J(2) < 1,45 \cdot J(z) k A$
 $320 < 1,45 \cdot 255,75A$
 $320 < 370,84A$ warunek spełniony

MOC OBLICZENIOWA: 85kW, 85.4kW

PRZYDZIAŁ MOCY: 120kW

Zdzisława Muzyk
 uprawnienia w zakresie instalacji
 elektrycznych i teletechnicznych
 Rp - upr. 203/93, MWP/IE/1730/01
 do sporządzania projektów oraz kierowania,
 nadzorowania i kontrolowania budowy

inż. Paweł Indurustewicz
 Uprawnienia budowlane do kierowania robotami
 budowlanymi w specjalności elektrycznej
 w zakresie sieci, instalacji, urządzeń
 elektrycznych i elektroenergetycznych
 POK 9038/OWOE/08


**Dokumentacja
powykonawcza**

lsd
STUDIO

p: ul. Karmelicka 52/9, 31-128 Kraków
 t: + 48 12 333 44 80 @: kontakt@lsdstudio.pl
 s: lsdstudio.pl f: facebook.com/LSD.life.style.design

69

7

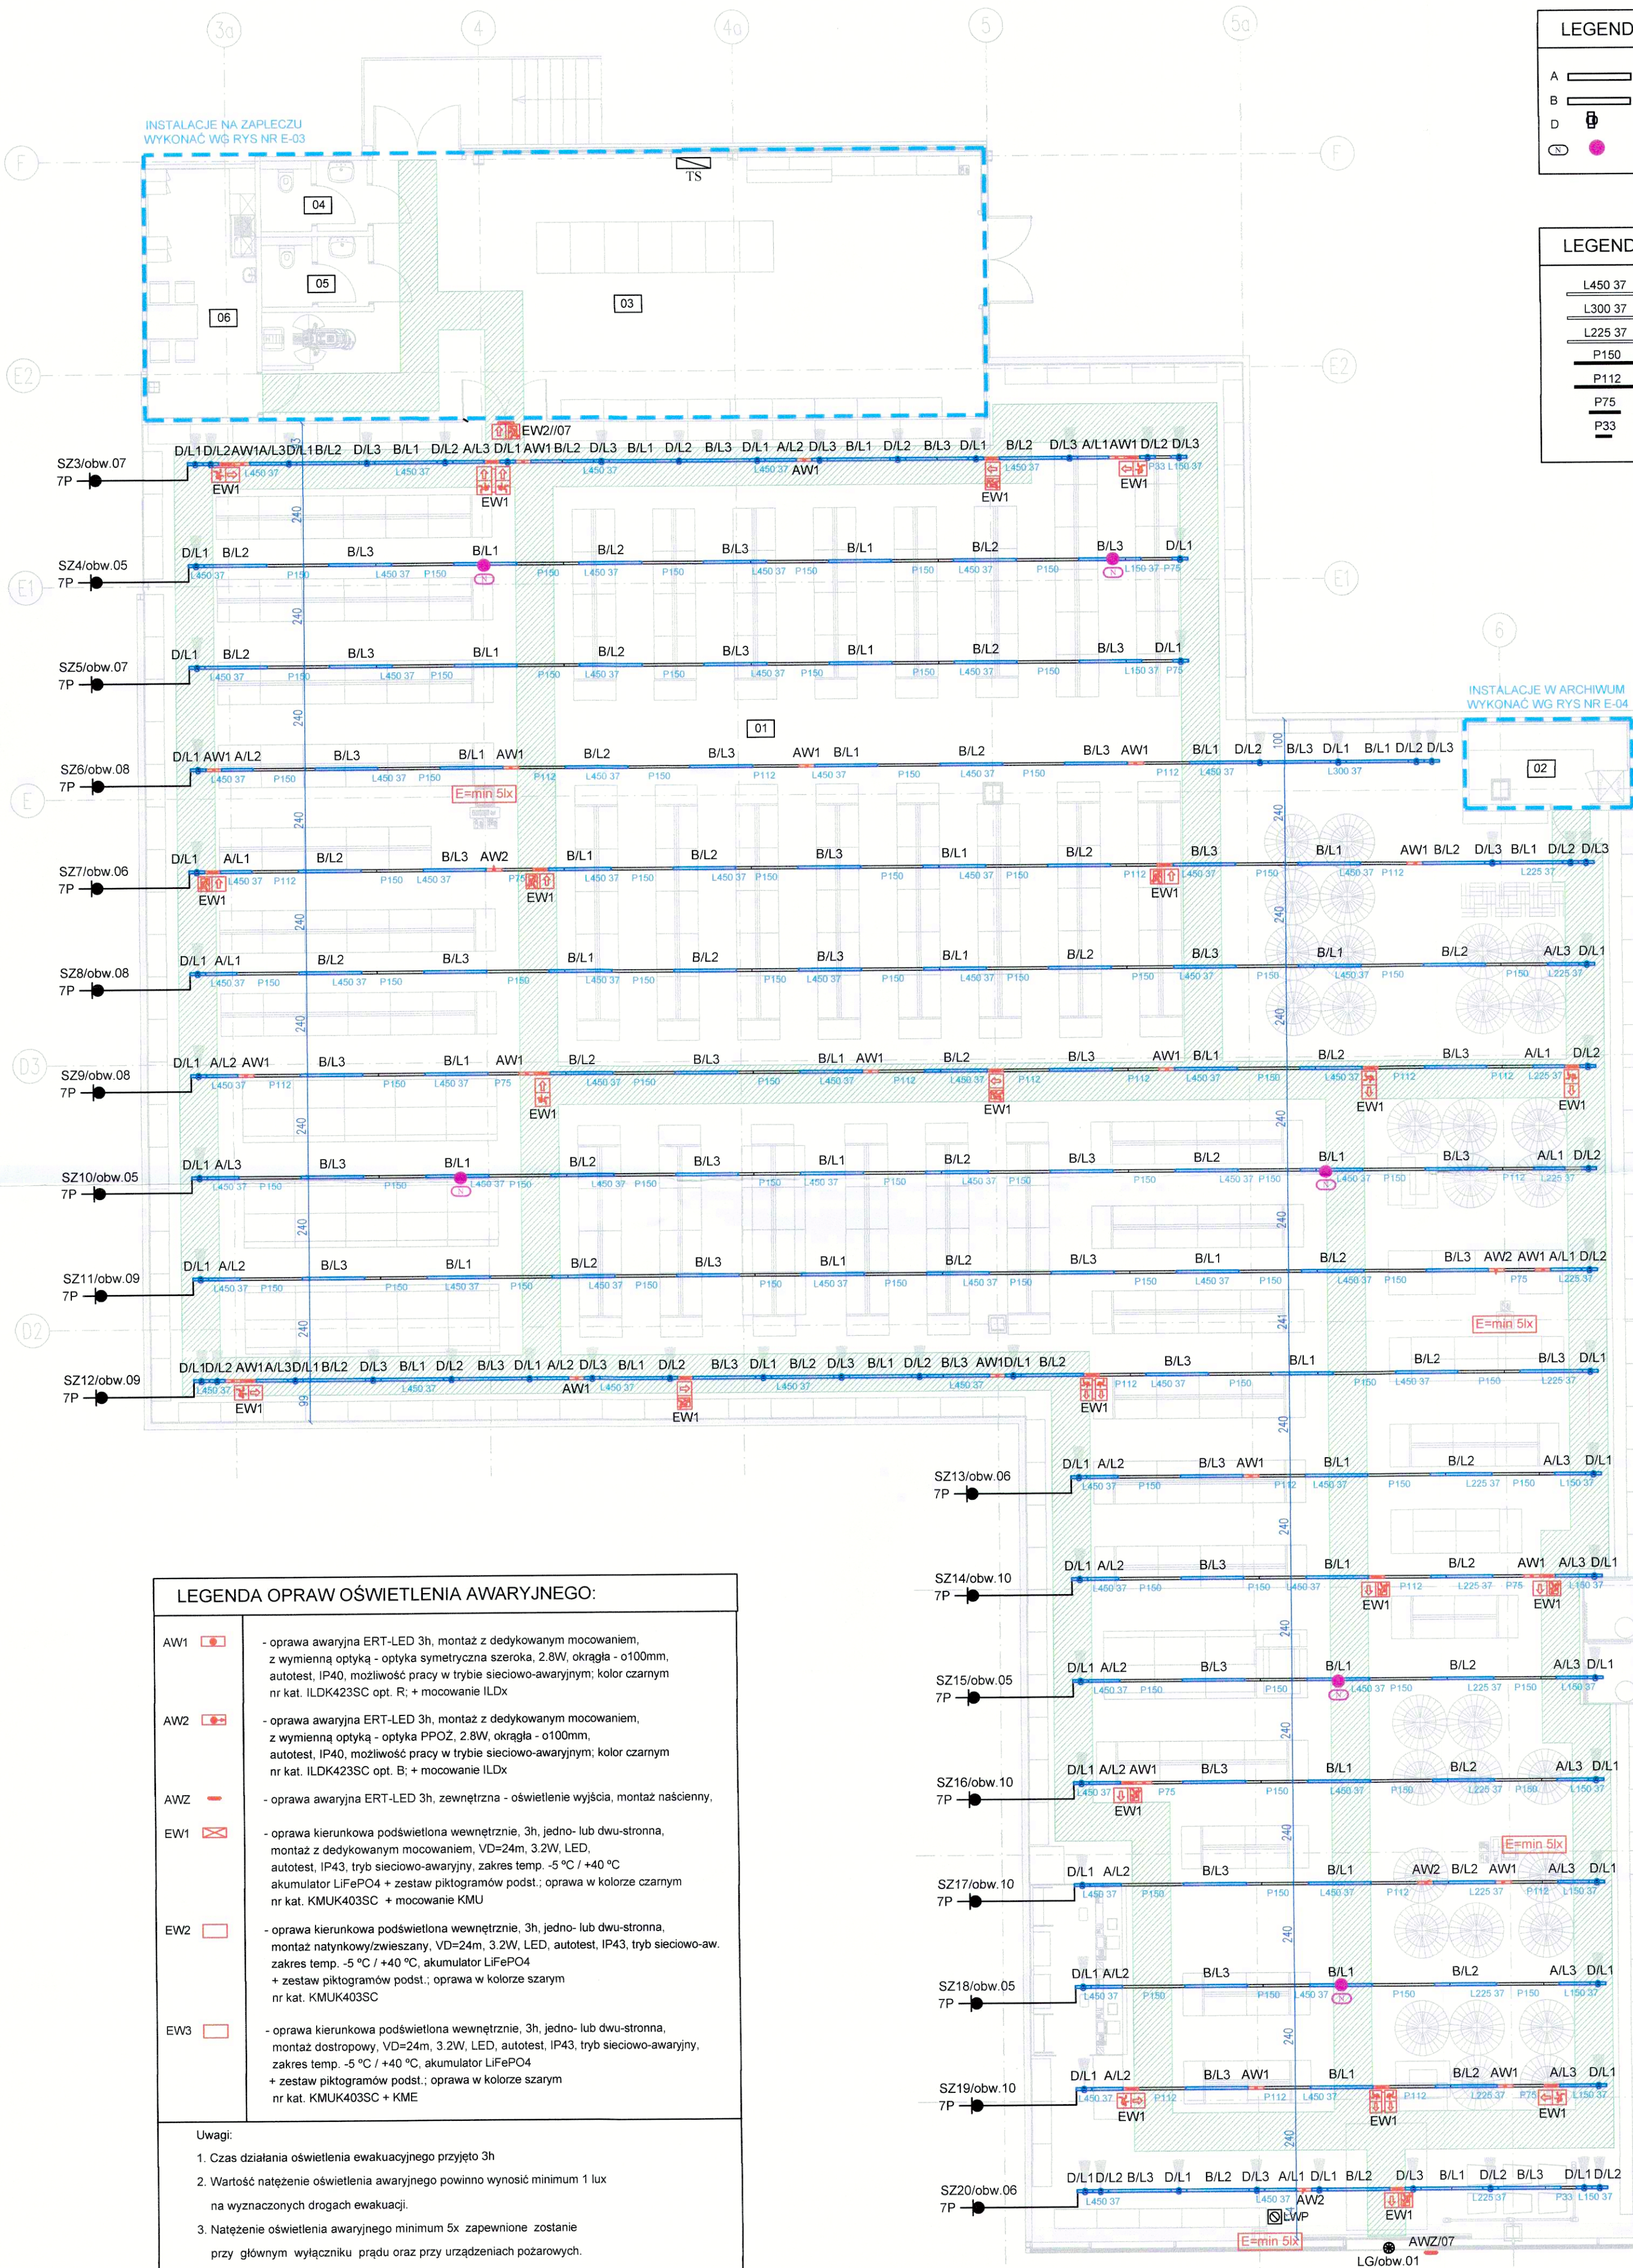

inż. Paweł Andrusiewicz
Uprawnienia budowlane, bez ograniczeń
do kierowania robotami budowlanymi
w specjalności elektrycznej
w zakresie sieci instalacji, urządzeń
elektrycznych i elektroenergetycznych
PDR nr 18/OWOE/08

Dokumentacja
powykonawcza

RZECZOZNAWCA DO SPRAW ZABEZPIECZENIA
PRZECIWPÓŻAROWYCH

mgr inż. Andrzej Pozniak Nr upr. KG PSP 145/93
Kraków, dnia 30.07.2024


Zgodność projektu z wymaganiami
ochrony przeciwpożarowej
stwierdzam

bez uwag z uwagami:

OPIS POMIESZCZEŃ:

- 01 SALA SPRZEDAŻY
02 ARCHIWUM
03 MAGAZYN
04 TOALETA DLA PERSONELU
05 TOALETA DLA PERSONELU
06 POMIESZCZENIE SOCJALNE

lrd		p. ul. Kamiecka 52/6, 31-128 Kraków t. + 48 12 333 44 80 @: kontakt@lrdstudio.pl s: lrdstudio.pl f: facebook.com/lrd.studio design		adres inwestycji		data	
ul. Słoneczna 116A, 05-500 Stara Iwiczna		ul. Warszawska 180, 43-300 Bielsko-Biała		2024.08.15		REV2 do PT z dnia 2024.07.27	
mgr inż. Zdzisława Muzyk Upr.203/93		mgr inż. Marek Muzyk		mgr inż. Jan Zagrajczuk Upr.59/2003		PLAN INSTALACJI OŚW. RZUT SALI SPRZEDAŻY	
1:100		E-20240703		LOKAL 0.06		E-01	

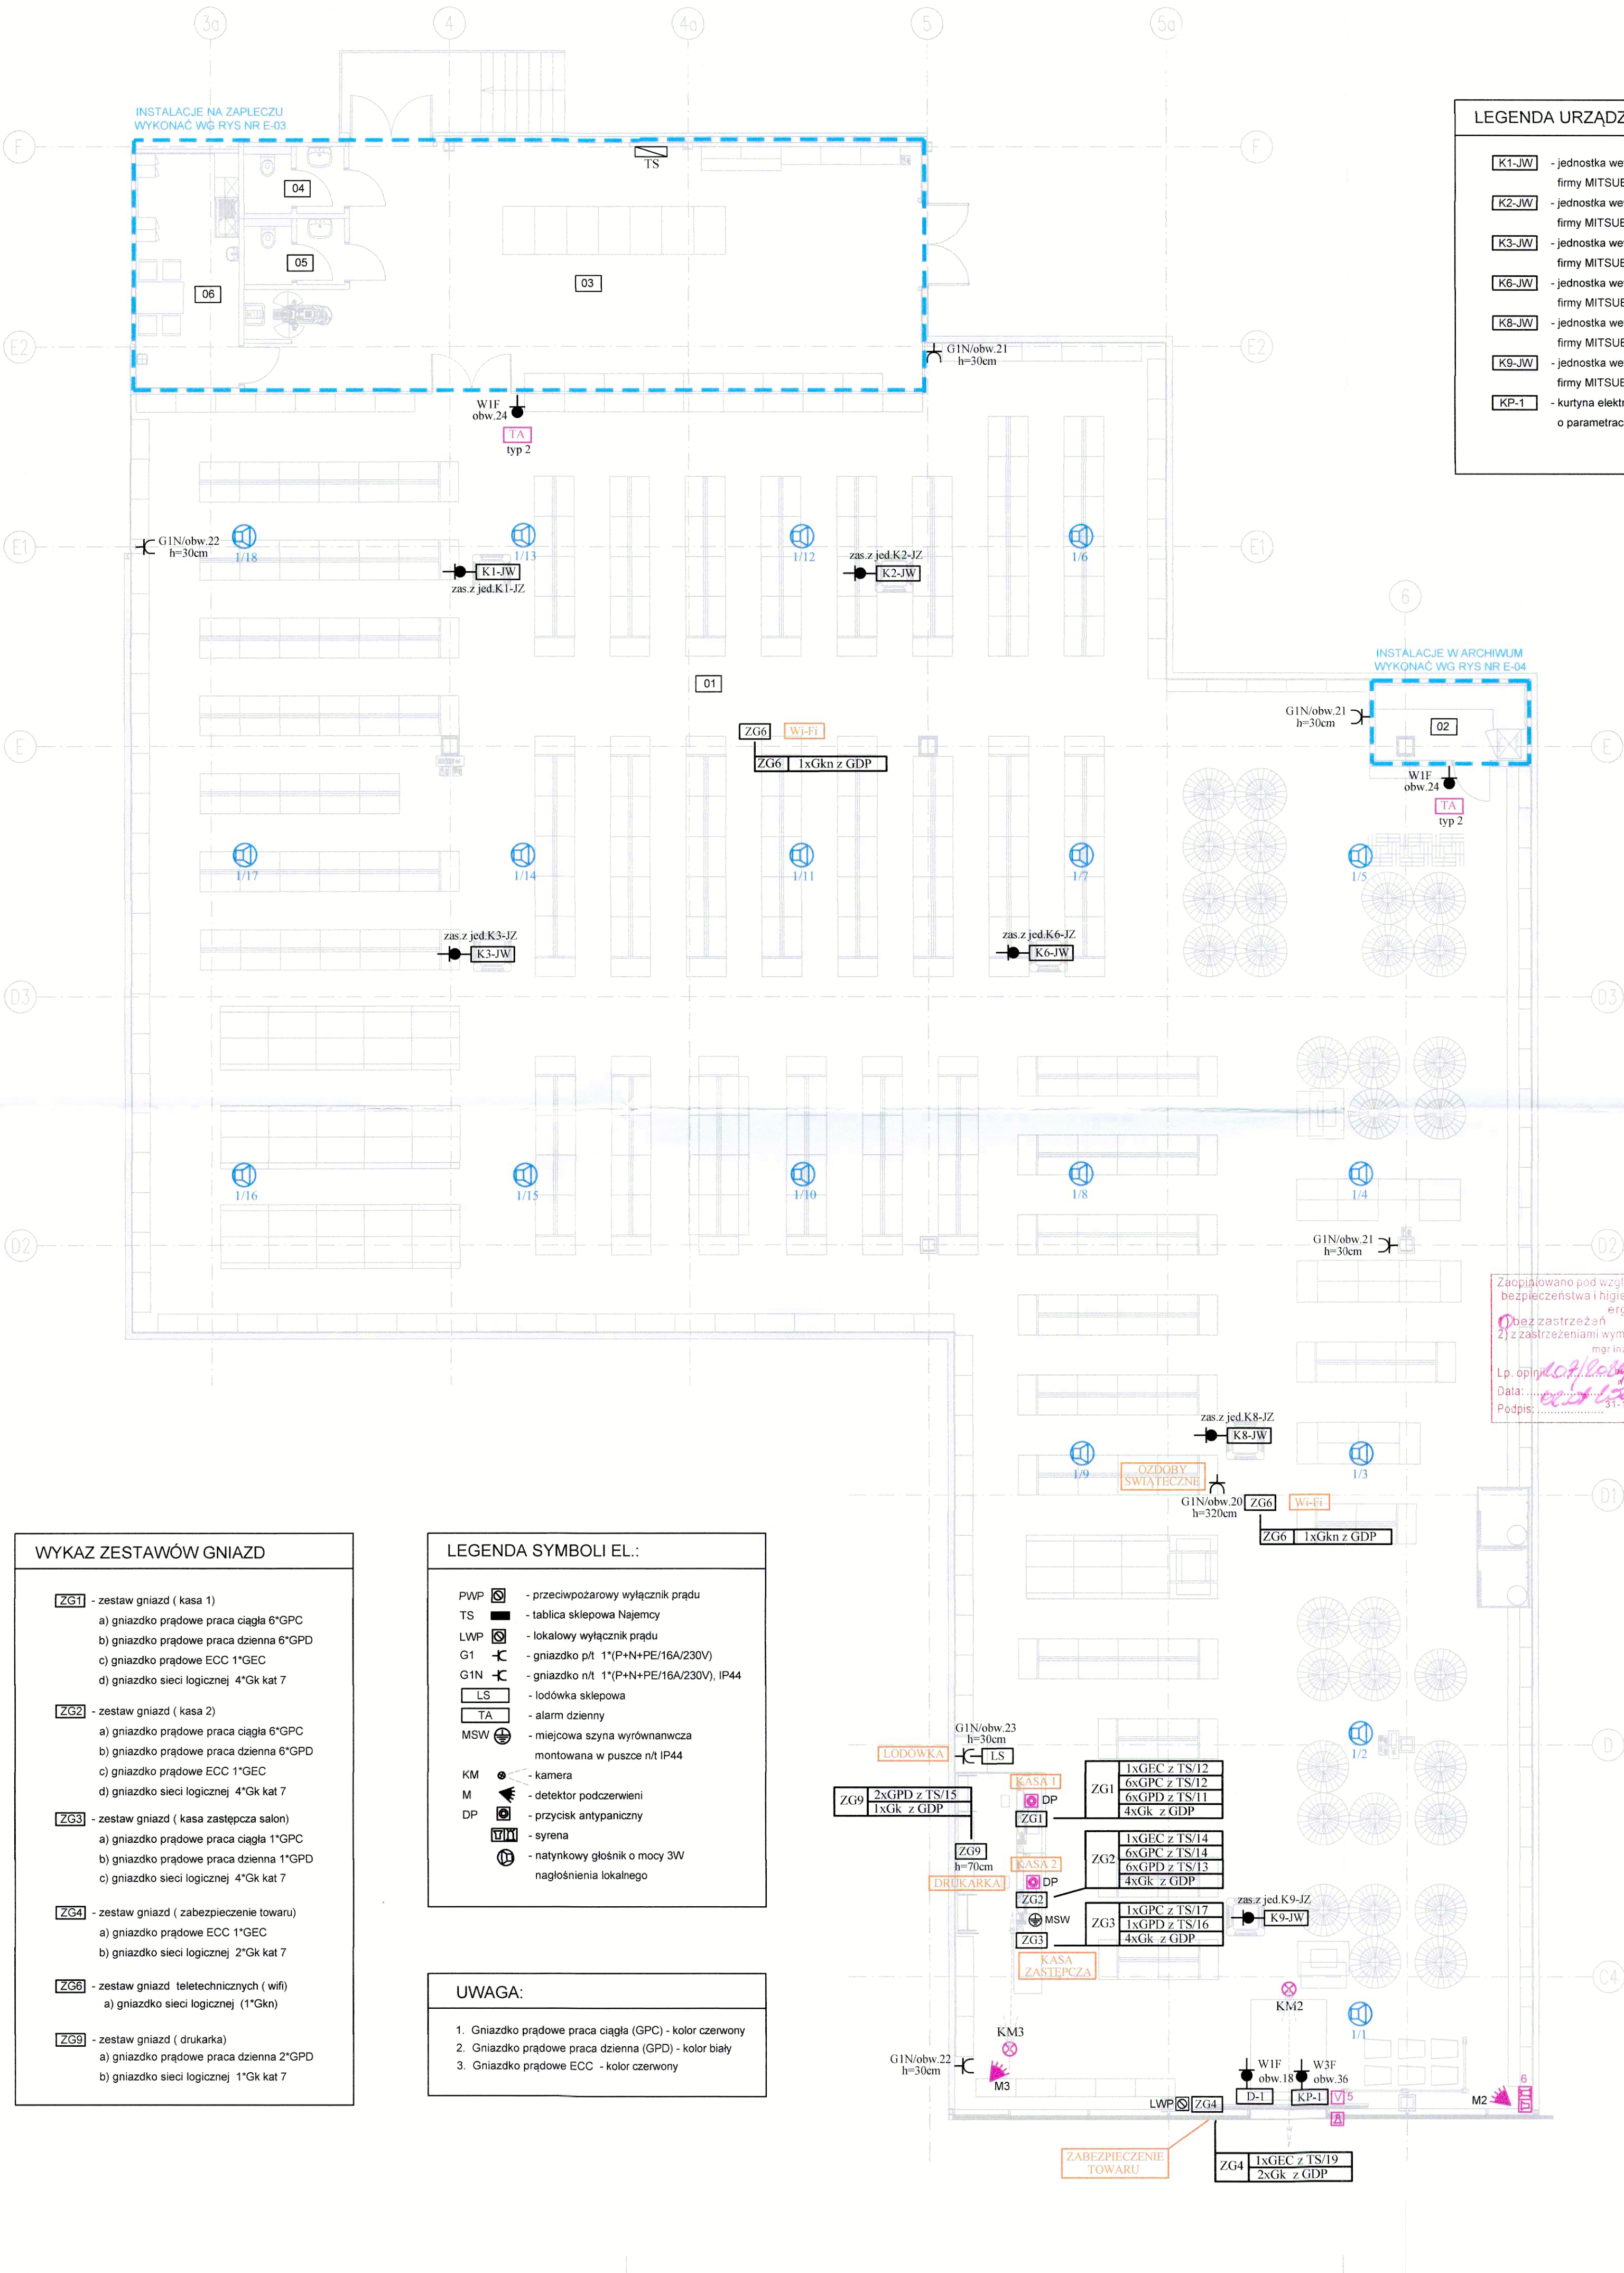

LEGENDA URZĄDZEŃ SANITARNYCH:	
K1-JW	- jednostka wewnętrzna klimatyzacji FDT140VH firmy MITSUBISHI zasilana z jednostki zew. (K1-JZ)
K2-JW	- jednostka wewnętrzna klimatyzacji FDT140VH firmy MITSUBISHI zasilana z jednostki zew. (K2-JZ)
K3-JW	- jednostka wewnętrzna klimatyzacji FDT140VH firmy MITSUBISHI zasilana z jednostki zew. (K3-JZ)
K6-JW	- jednostka wewnętrzna klimatyzacji FDT140VH firmy MITSUBISHI zasilana z jednostki zew. (K6-JZ)
K8-JW	- jednostka wewnętrzna klimatyzacji FDT140VH firmy MITSUBISHI zasilana z jednostki zew. (K8-JZ)
K9-JW	- jednostka wewnętrzna klimatyzacji FDT140VH firmy MITSUBISHI zasilana z jednostki zew. (K9-JZ)
KP-1	- kurtyna elektryczna WING II E200 AC prod. VTS o parametrach elektrycznych: P=15,5 kW, U=400V

WYKAZ ZESTAWÓW GNIAZD	
ZG1	- zestaw gniazd (kasa 1) a) gniazdko prądowe praca ciągła 6*GPC b) gniazdko prądowe praca dzienna 6*GPD c) gniazdko prądowe ECC 1*GEC d) gniazdko sieci logicznej 4*Gk kat 7
ZG2	- zestaw gniazd (kasa 2) a) gniazdko prądowe praca ciągła 6*GPC b) gniazdko prądowe praca dzienna 6*GPD c) gniazdko prądowe ECC 1*GEC d) gniazdko sieci logicznej 4*Gk kat 7
ZG3	- zestaw gniazd (kasa zastępcza salon) a) gniazdko prądowe praca ciągła 1*GPC b) gniazdko prądowe praca dzienna 1*GPD c) gniazdko sieci logicznej 4*Gk kat 7
ZG4	- zestaw gniazd (zabezpieczenie towaru) a) gniazdko prądowe ECC 1*GEC b) gniazdko sieci logicznej 2*Gk kat 7
ZG6	- zestaw gniazd teletechnicznych (wifi) a) gniazdko sieci logicznej (1*Gkn)
ZG9	- zestaw gniazd (drukarka) a) gniazdko prądowe praca dzienna 2*GPD b) gniazdko sieci logicznej 1*Gk kat 7

LEGENDA SYMBOLI EL.:	
PWP	- przeciwpożarowy wyłącznik prądu
TS	- tablica sklepowa Najemcy
LWP	- lokalowy wyłącznik prądu
G1	- gniazdko p/t 1*(P+N+PE/16A/230V)
G1N	- gniazdko n/t 1*(P+N+PE/16A/230V), IP44
LS	- lodówka sklepowa
TA	- alarm dzienny
MSW	- miejscowa szyna wyrównawcza montowana w puszcze n/t IP44
KM	- kamera
M	- detektor podczerwieni
DP	- przycisk antypaniczny
SYN	- syrena
GN	- natynkowy głośnik o mocy 3W nagłośnienia lokalnego


UWAGA:	
1.	Gniazdko prądowe praca ciągła (GPC) - kolor czerwony
2.	Gniazdko prądowe praca dzienna (GPD) - kolor biały
3.	Gniazdko prądowe ECC - kolor czerwony

Zaopiniowano pod względem zgodności z przepisami bezpieczeństwa i higieny pracy oraz wymaganiami ergonomii:
mgr inż. arch. Katarzyna Rapacz-Rzeczoznawca do spraw Lp. opinii: Zgodność projektu z wymaganiami bezpieczeństwa i higieny pracy w grupach:
Data: 31.11.2024
Podpis: 31-113 Kraków, ul. Kapucyńska 5/7 tel. 802 274 855

inż. Paweł Andrusiewicz
Uprawnienia budowlane bez ograniczeń do kierowania robotami budowlanymi w zakresie sieci, instalacji, urządzeń elektrycznych i elektroenergetycznych PDK/008/OWOE/08
Dokumentacja powykonawcza
RZECZOZNAWCA DO SPRAW ZABEZPIECZEŃ PRZECIWOPOŻAROWYCH
mgr inż. Andrzej Pozniak Nr upr. KG PSP 145/93
Kraków, dnia 30.07.2024
Zgodność projektu z wymaganiami ochrony przeciwpożarowej stwierdzam
bez uwag z uwagami:

OPIS POMIESZCZEŃ:	
01	SALA SPRZEDAŻY
02	ARCHIWUM
03	MAGAZYN
04	TOALETA DLA PERSONELU
05	TOALETA DLA PERSONELU
06	POMIESZCZENIE SOCJALNE

lrd STUDIO p: ul. Karmelicka 52/9, 31-128 Kraków t: +48 12 333 44 80 @: kontakt@lrdstudio.pl s: lrdstudio.pl f: facebook.com/lrd.life.style.design	
inwestor REDKOM PARK BIELSKO SP. Z O.O. ul. Słoneczna 116A, 05-500 Stara Iwiczna	stanowisko REV2 do PT z dnia 2024.07.27
adres inwestycji Park Handlowy ul. Warszawska 180, 43-300 Bielsko-Biała	data: 2024.08.15
projektant mgr inż. Zdzisława Muzyk Upr.203/93	numer dokumentacji E-20240703
opracował mgr inż. Marek Muzyk	lokal nr: LOKAL 0.06
opracował mgr inż. Jan Zagrajczuk Upr.59/2003	data: 1:100
projektant (opis) PLAN INSTALACJI GN. RZUT SALI SPRZEDAŻY	numer projektu E-02

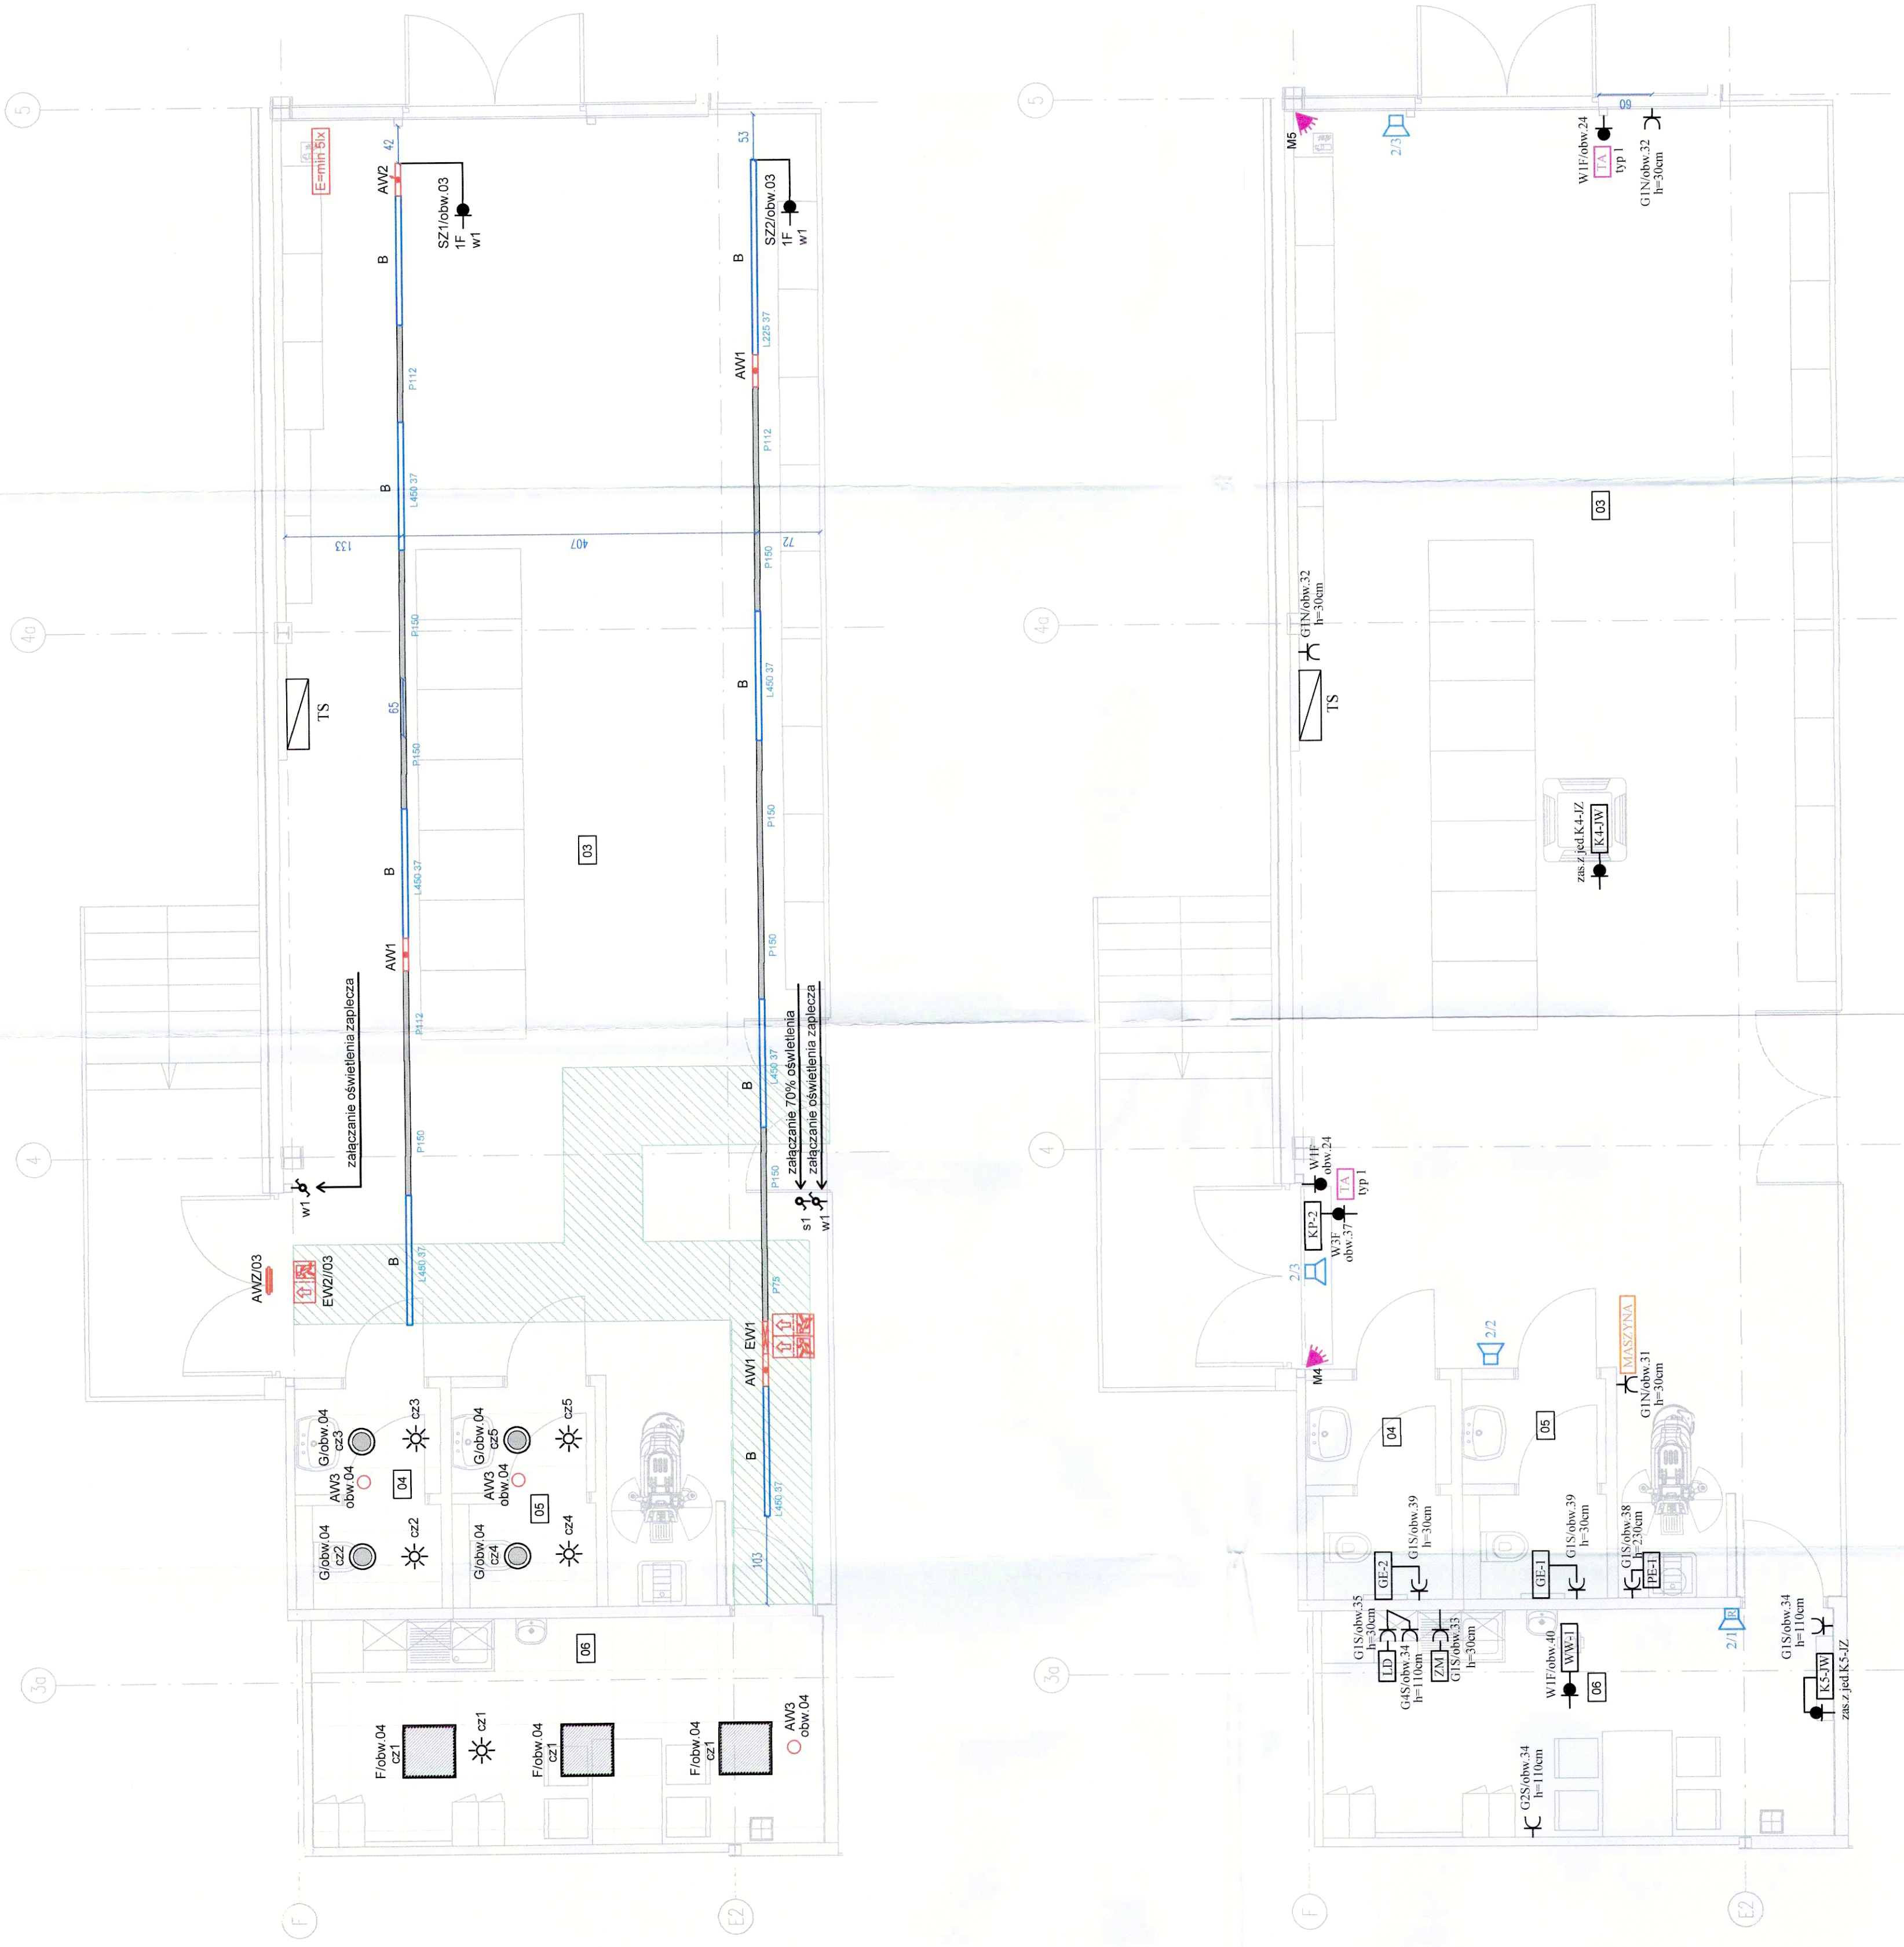

LEGENDA OPRAW OŚWIETLENIA PODSTAWOWEGO:		ILOŚĆ
B	- oprawa 7651 F LW 60-840 ET L150 01, P=37W, 6000lm	8
F	- oprawa 2330 G3 M73 PWT9 3023ML-840 ET, P=33W	3
G	- oprawa AMBIELLA G2 G07 HR LED2000-840 ET 01, P=18W	4

LEGENDA SZYNOPRZEWODU OŚWIELENOWEGO		ILOŚĆ
L450 37	- Trilux E-Line Next Fix szyna L450, RAL 9016	6
L225 37	- Trilux E-Line Next Fix szyna L225, RAL 9016	1
P150	- Trilux E-Line Next Fix blenda plastik L225	7
P112	- Trilux E-Line Next Fix blenda plastik L225	3
P75	- Trilux E-Line Next Fix blenda plastik L225	1

WYKAZ URZĄDZEŃ SANITARNYCH:	
PE-1	- podgrzewacz wody Ariston Andris LUX ECO 30l: P=2.0kW, U=230V
K4-300	- jednostka wewnętrzna klimatyzacji FDT100VH zasilana z jednostki zew. (K4-LZ)
K5-300	- jednostka wewnętrzna klimatyzacji SRK712R-W zasilana z jednostki zew. (K5-LZ)
WW-1	- wentylator TD250/125, P=0.1kW, U=230V
KP-2	- kurtyna elektryczna WING II E200 AC prod. VTS, P=15.6 kW, U=400V
GE-1	- grzejnik elektryczny, P=0.5 kW, U=230V
GE-2	- grzejnik elektryczny, P=0.5 kW, U=230V

LEGENDA OPRAW OŚWIETLENIA AWARYJNEGO:	
AW1	- oprawa awaryjna ERT-LED 3h, montaż z dedykowanym mocowaniem, wymienna optyka - optyka symetryczna szeroka, 2.8W, okrągła - o 100mm, autotest, IP40, możliwość pracy w trybie sieciowo-awaryjnym; kolor czarnym nr kat. ILDK423SC opt. R; + mocowanie ILDX
AW2	- oprawa awaryjna ERT-LED 3h, montaż z dedykowanym mocowaniem, z wymienną optyką - optyka PPOZ, 2.8W, okrągła - o 100mm, autotest, IP40, możliwość pracy w trybie sieciowo-awaryjnym; kolor czarnym nr kat. ILDK423SC opt. B; + mocowanie ILDX
EW1	- oprawa kierunkowa podświetlona wewnętrznie, 3h, jedno- lub dwustronna, montaż z dedykowanym mocowaniem, VD=24m, 3.2W, LED, autotest, IP43, tryb sieciowo-awaryjny, zakres temp. -5 °C / +40 °C akumulator LiFePO4 + zestaw piktoqramów podst.; oprawa w kolorze czarnym nr kat. KMUK403SC + mocowanie KMU
EW2	- oprawa kierunkowa podświetlona wewnętrznie, 3h, jedno- lub dwustronna, montaż natynkowy/zwieszany, VD=24m, 3.2W, LED, autotest, IP43, tryb sieciowo-aw. zakres temp. -5 °C / +40 °C, akumulator LiFePO4 + zestaw piktoqramów podst.; oprawa w kolorze szarym nr kat. KMUK403SC

Uwagi:
1. Czas działania oświetlenia ewakuacyjnego przyjęto 3h
2. Wartość natężenie oświetlenia awaryjnego powinno wynosić minimum 1 lux na wyznaczonych drogach ewakuacji
3. Natężenie oświetlenia awaryjnego minimum 5x, zapewnione zostanie przy głównym wyłączniku prądu oraz przy urządzeniach pożarowych.

inż. Paweł Andrzejewicz
Uprawnienia budowlane do kierowania robotami budowlanymi
w zakresie instalacji elektrycznych
PDB nr 3 010/06/06


Dokumentacja
powykonawcza

LEGENDA SYMBOLI EL.:	
TS	- tablica elektryczna
S1	- czujnik obecności PDS-IC-FC (złączenie 70% ośw. salonu)
W1	- łącznik schodowy 10A, 230V, IP44 (magazyn)
G1	- gniazdko pt. 1*(P+N+PE)/6A(230V)
GIN	- gniazdko pt. 1*(P+N+PE)/6A(230V), IP44
G2	- gniazdko pt. 2*(P+N+PE)/6A(230V)
G2S	- gniazdko pt. 2*(P+N+PE)/6A(230V), IP44

URZĄDZENIA:	
TT	- tablica teletechniczna
TA	- alarm dzwony
EMZ	- centrala alarmowa
EMZ	- detektor podczuwani
EMZ	- przycisk antypaniczny
EMZ	- klawiatura
EMZ	- manipulator
EMZ	- uzbrojenie alarmu
DVR	- rejestrator kamer
Kamera	- kamera
ELA	- wzmacniacz muzyczny
ELA	- natynkowy głośnik nagłośnienia lokalnego o mocy 3W natynkowy
ELA	- natynkowy głośnik nagłośnienia lokalnego o mocy 3W natynkowy regulowany
LD	- lódówka
ZM	- zmywarka

OPIS POMIESZCZEŃ:	
01	SALA SPRZEDAŻY
02	ARCHIWUM
03	MAGAZYN
04	TOAleta DLA PERSONELU
05	TOAleta DLA PERSONELU
06	POMIESZCZENIE SOCJALNE

E-20240703		LOKAL 0.06	
PLAN INSTALACJI EL.		1:50	
RZUT ZAPLECZA		E-03	

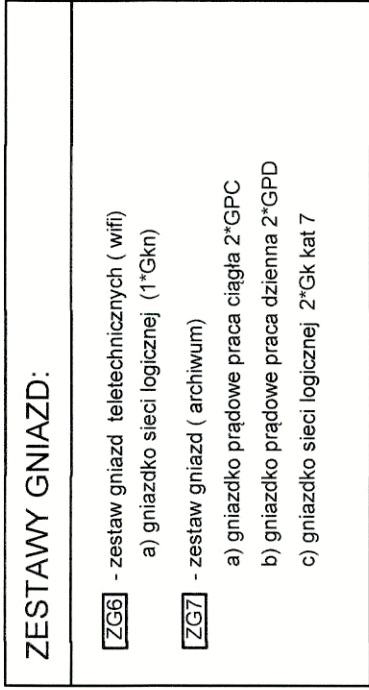

Dokumentacja powykonawcza


 ul. Karmelicka 52/9, 31-128 Kraków t: + 48 12 333 44 80 @: kontakt@l&dstudio.pl s: l&dstudio.pl f: facebook.com/LSD.life.style.design	adres: inwazyjci park Handlowy Park Warszawska 180, 43-300 Bielsko-Biała		data: 2024.08.15	status: REV2 do PT z dnia 2024.07.27
	projektant: mgr inż. Zdzisława Muzyk Upr.203/93	podpis: 	nr dokumentacji: E-20240703	data: 2024.08.15
	opracował: mgr inż. Marek Muzyk	podpis: 	tytuł nr: LOKAL 0.06	tytuł nr: 733
	sprawił: mgr inż. Jan Zagrajczuk Upr.39/2003	podpis: 	tytuł nr: 1:50	tytuł nr: E-04
przedmiot / temat: PLAN INSTALACJI EL. RZUT ARCHIWUM		data:	tytuł nr:	tytuł nr:

LEGENDA URZĄDZEŃ SANITARNYCH:

K1-Z	- jednostka zewnętrzna klimatyzacji FDC140V/S firmy MITSUBISHI, wys x szer x dł = 845 x 970 x 370 mm o parametrach elektrycznych: P=4,79kW, U=400V
K2-Z	- jednostka zewnętrzna klimatyzacji FDC140V/S firmy MITSUBISHI, wys x szer x dł = 845 x 970 x 370 mm o parametrach elektrycznych: P=4,79kW, U=400V
K3-Z	- jednostka zewnętrzna klimatyzacji FDC140V/S firmy MITSUBISHI, wys x szer x dł = 845 x 970 x 370 mm o parametrach elektrycznych: P=4,79kW, U=400V
K4-Z	- jednostka zewnętrzna klimatyzacji FDC100V/S firmy MITSUBISHI, wys x szer x dł = 845 x 970 x 370 mm o parametrach elektrycznych: P=4,79kW, U=400V
K5-Z	- jednostka zewnętrzna klimatyzacji FDC71VNX-W firmy MITSUBISHI, wys x szer x dł = 750 x 880(-68) x 340 mm o parametrach elektrycznych: P=1,75kW, U=230V
K6-Z	- jednostka zewnętrzna klimatyzacji FDC140V/S firmy MITSUBISHI, wys x szer x dł = 845 x 970 x 370 mm o parametrach elektrycznych: P=4,79kW, U=400V
K7-Z	- jednostka zewnętrzna klimatyzacji FDC140V/S firmy MITSUBISHI, wys x szer x dł = 845 x 970 x 370 mm o parametrach elektrycznych: P=4,79kW, U=400V
K8-Z	- jednostka zewnętrzna klimatyzacji FDC140V/S firmy MITSUBISHI, wys x szer x dł = 845 x 970 x 370 mm o parametrach elektrycznych: P=4,79kW, U=400V
K9-Z	- jednostka zewnętrzna klimatyzacji FDC71VNX-W firmy MITSUBISHI, wys x szer x dł = 750 x 880(-68) x 340 mm o parametrach elektrycznych: P=1,75kW, U=230V
CNW7	- rooflop XK085 NMRG VV z nagrzewnicą gazową o parametrach elektrycznych: P=6,6kW, U=400V, J=10,8A

UWAGI:



1. Projekt i wykonanie instalacji ochrony odgromowej centrali wentylacyjnej oraz jed. zew. klim. w zakresie Wynajmującego.

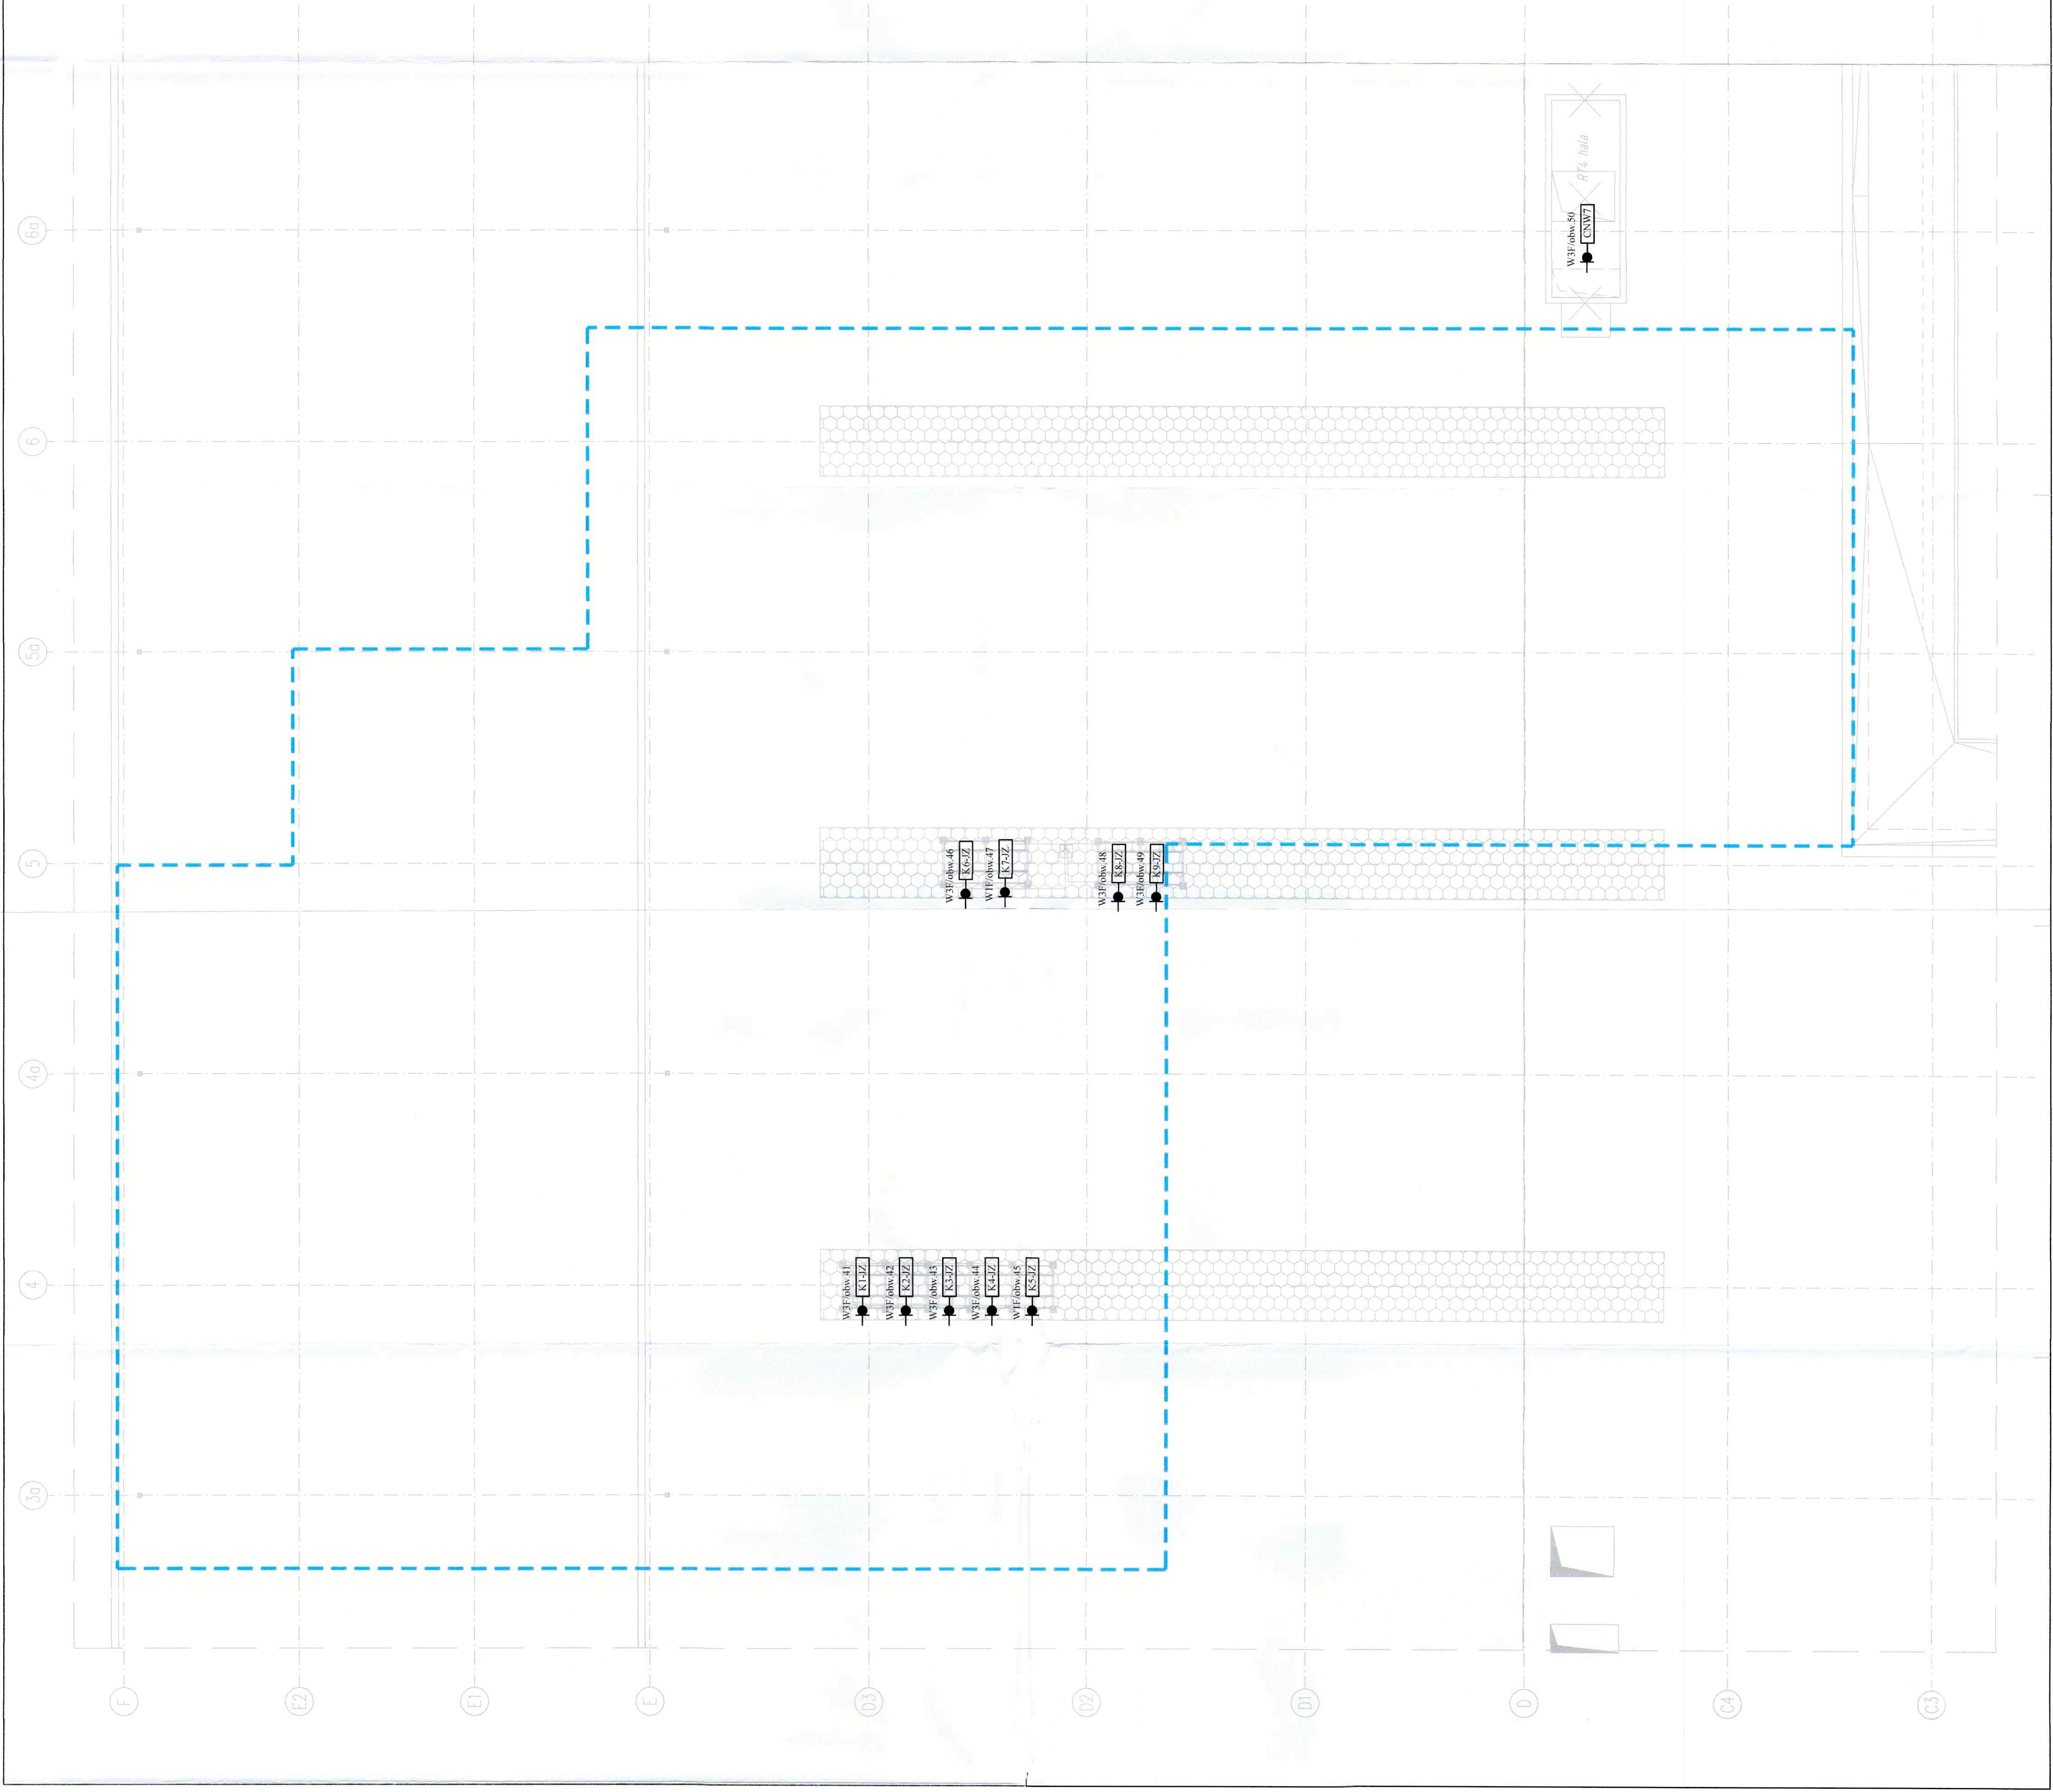

inż. Paweł Infusiewicz
Uprawnienia do projektowania w zakresie sieci, instalacji urządzeń elektrycznych i elektroenergetycznych
PORMA LWOUE 06

**Dokumentacja
powykonawcza**

Park Handlowy ul. Warszawska 180, 43-300 Bielsko-Biała	PROJEKT mgr inż. Zdzisław Muzyk upr. 208/98	DATA 2024.08.15
mgr inż. Marek Muzyk	mgr inż. Jan Zagajczuk upr. 59/2003	LOKAL 0.06
PLAN INSTALACJI EL. RZUT DACHU	1:100	E-05

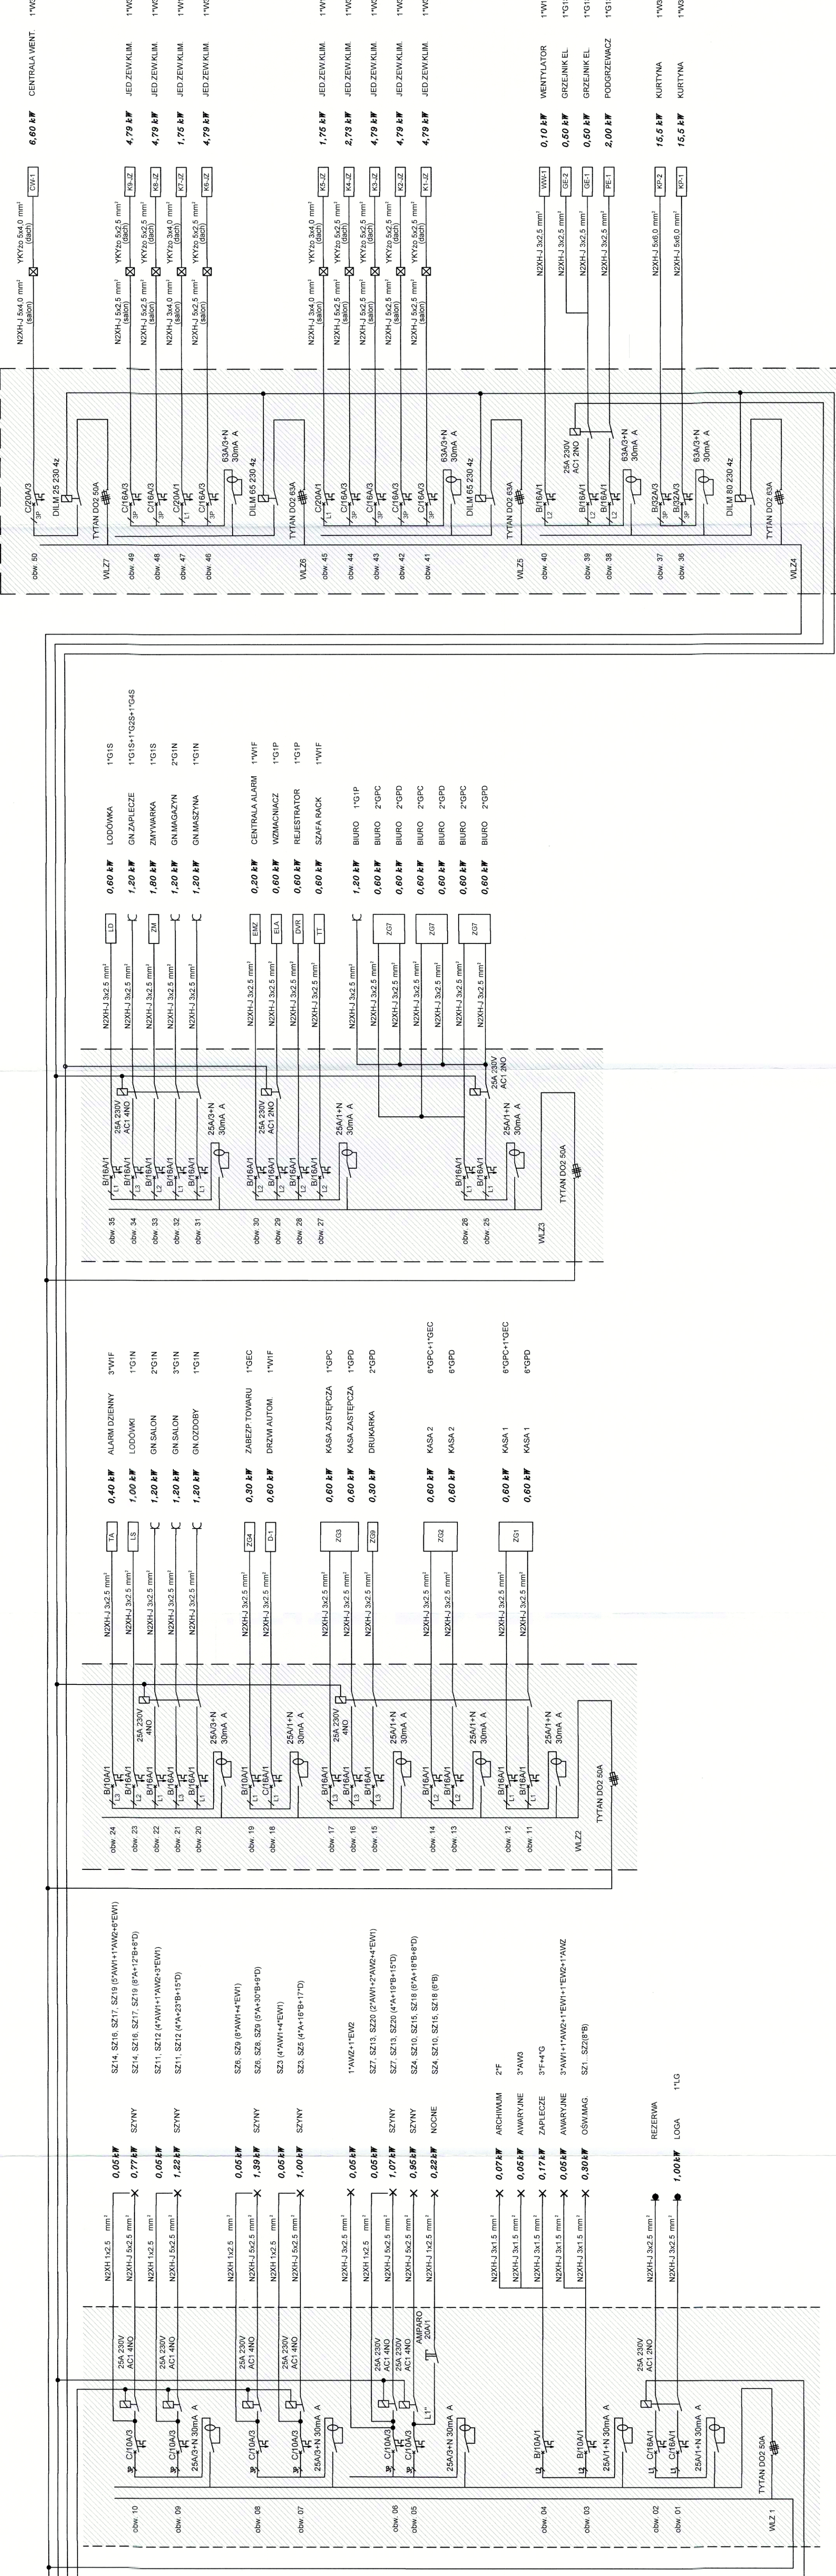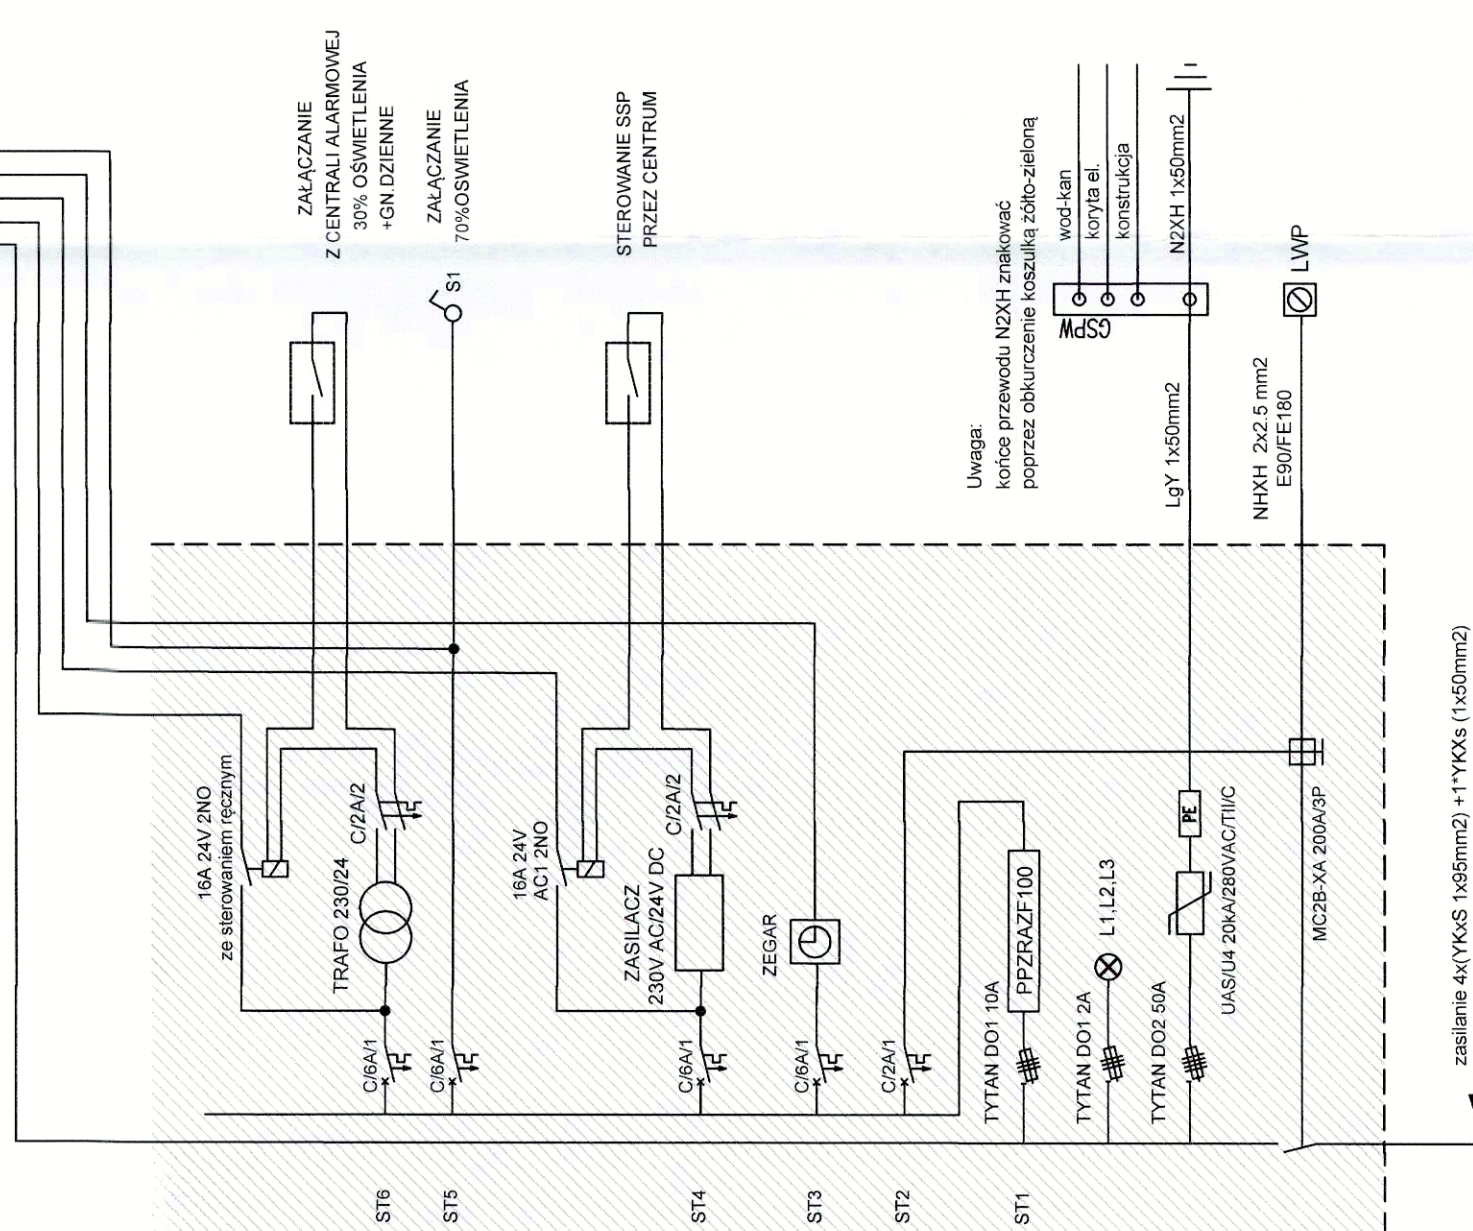

BILANS MOCY	
OŚWIETLENIE:	
GNIAZDKA:	
PODGRZEWACZ:	
KUIMATYZACJA:	
KURTyny:	
WENTYLACJA:	
SUMA:	
Pz = 105,9 kW	- mont.
Po = 85 kW	- mont.
Jo = 132,1 A	- prąd
Pp = 125 kW	- praca
Jp = 200A	- wartość

inż. Paweł Andrasiuk
Uprawnienia budowlane do kierowania robotami budowlanymi w specjalności instalacyjnej w zakresie sieci, instalacji, urządzeń elektrycznych i elektroenergetycznych
PKN-001281OWOE.03

**Dokumentacja
powykonawcza**

	opis Schemat tablicy TS	opis Schemat tablicy TS	opis Schemat tablicy TS	opis Schemat tablicy TS	opis Schemat tablicy TS

