
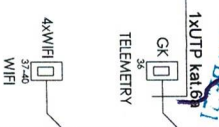
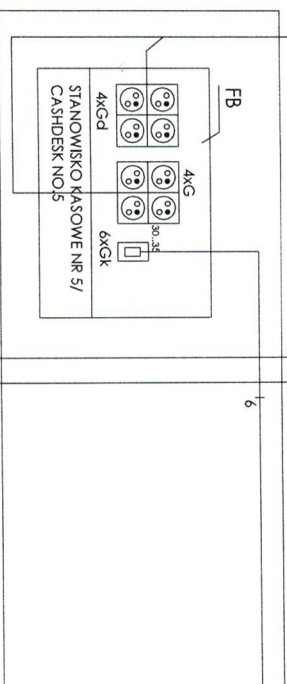
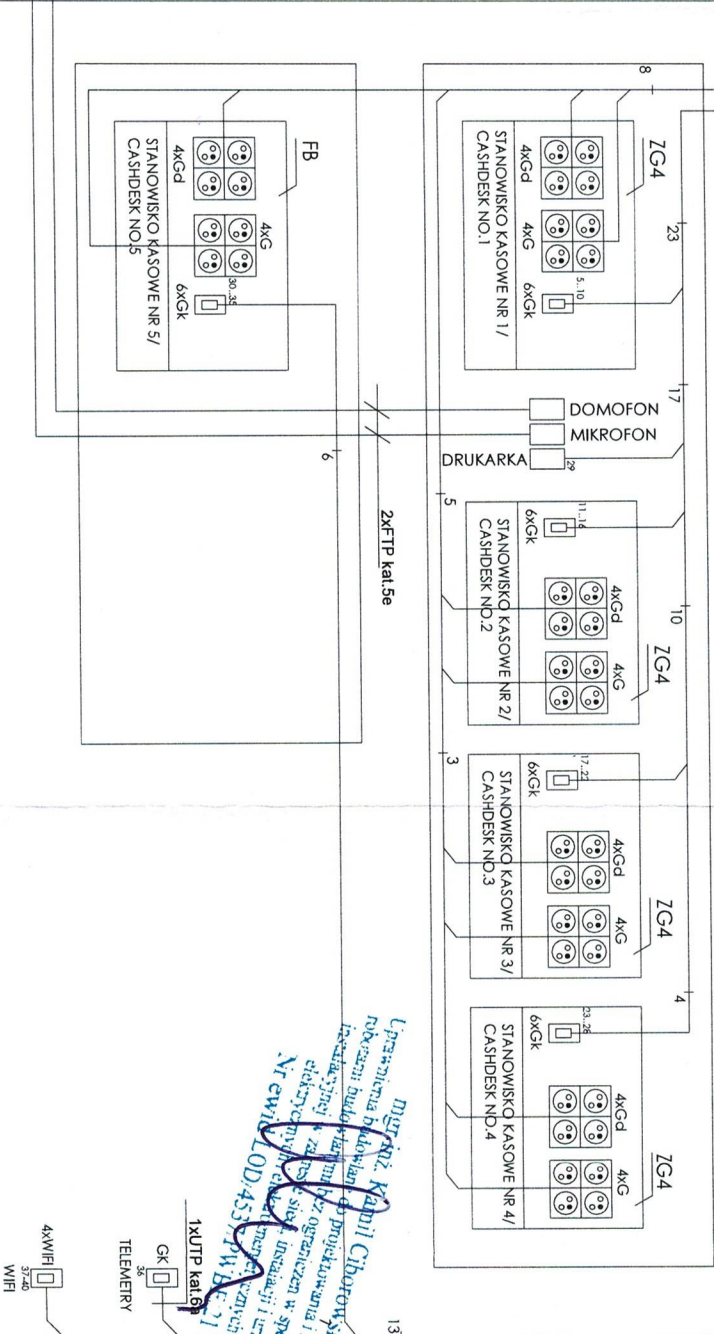


STORE/SKLEP

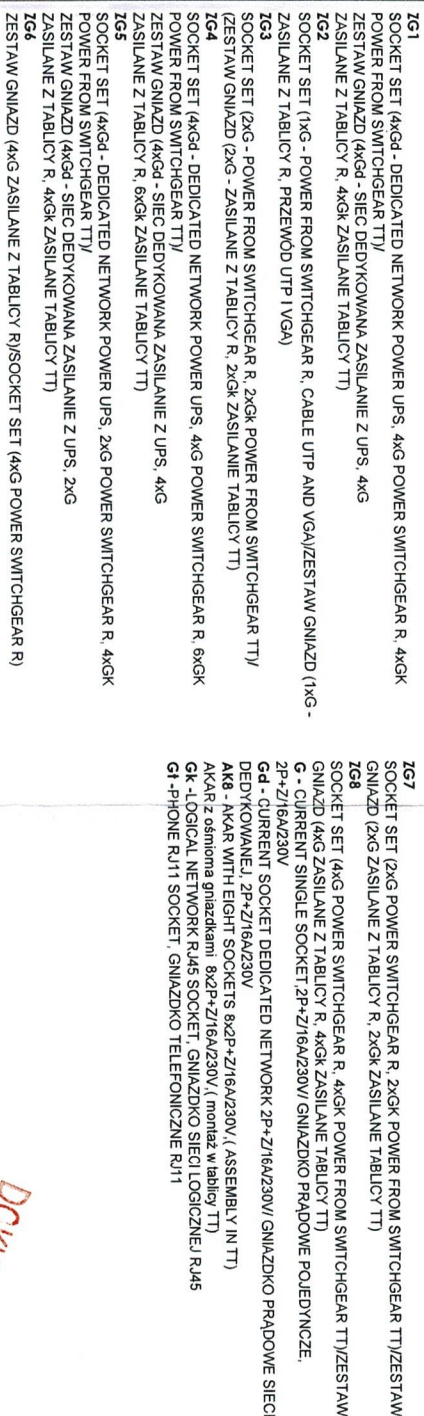

13


DOCUMENTACJA
POWYKONAWCZA

 EL-EN Projekt	
EL-EN Projekt Waldemar Kaleta ul. Siłkowa 2a, 81-198 Piennożytno, Polska tel +48(51)3590452 waldemar.kaleta@el-en-projekt.pl np 958-005-48-72	
WSZĘDZIE PRAWO ZAŚWIEŻONE, JĄCZNIE Z PIÓWEM REPRODUKUCJI LUB UDOSTĘPNIENIA OSOBOM TRZECIM TEGO RYSUNKU LUB JEGO CZĘŚCI, BEZ UPOWZNIENIA BIURA PROJEKTOWEGO (Oz.U.24/1994, poz.63, art.115-118).	
OBJEKT/OBJEKT	
DRAWING/RYSEK	
SCHEMAT INSTALACJI KOMPUTEROWEJ	
INVESTOR/ADRES/ADRES INWESTYCJA ul. Łąkowa 39/44 tel./fax + 48 55 76 96 900 E-mail: lpp@lppsa.com	mgr inż. Waldemar Kaleta opracowanie do projektu, kier. robót, budowlany i opracowanie, wypracowanie, wykonanie i opracowanie, wypracowanie, wykonanie i projekt, wypracowanie, wykonanie i
DATA VII.2024	SIGNATURE /PROPS SIGNATURE /PROPS MO/NA E-4

