



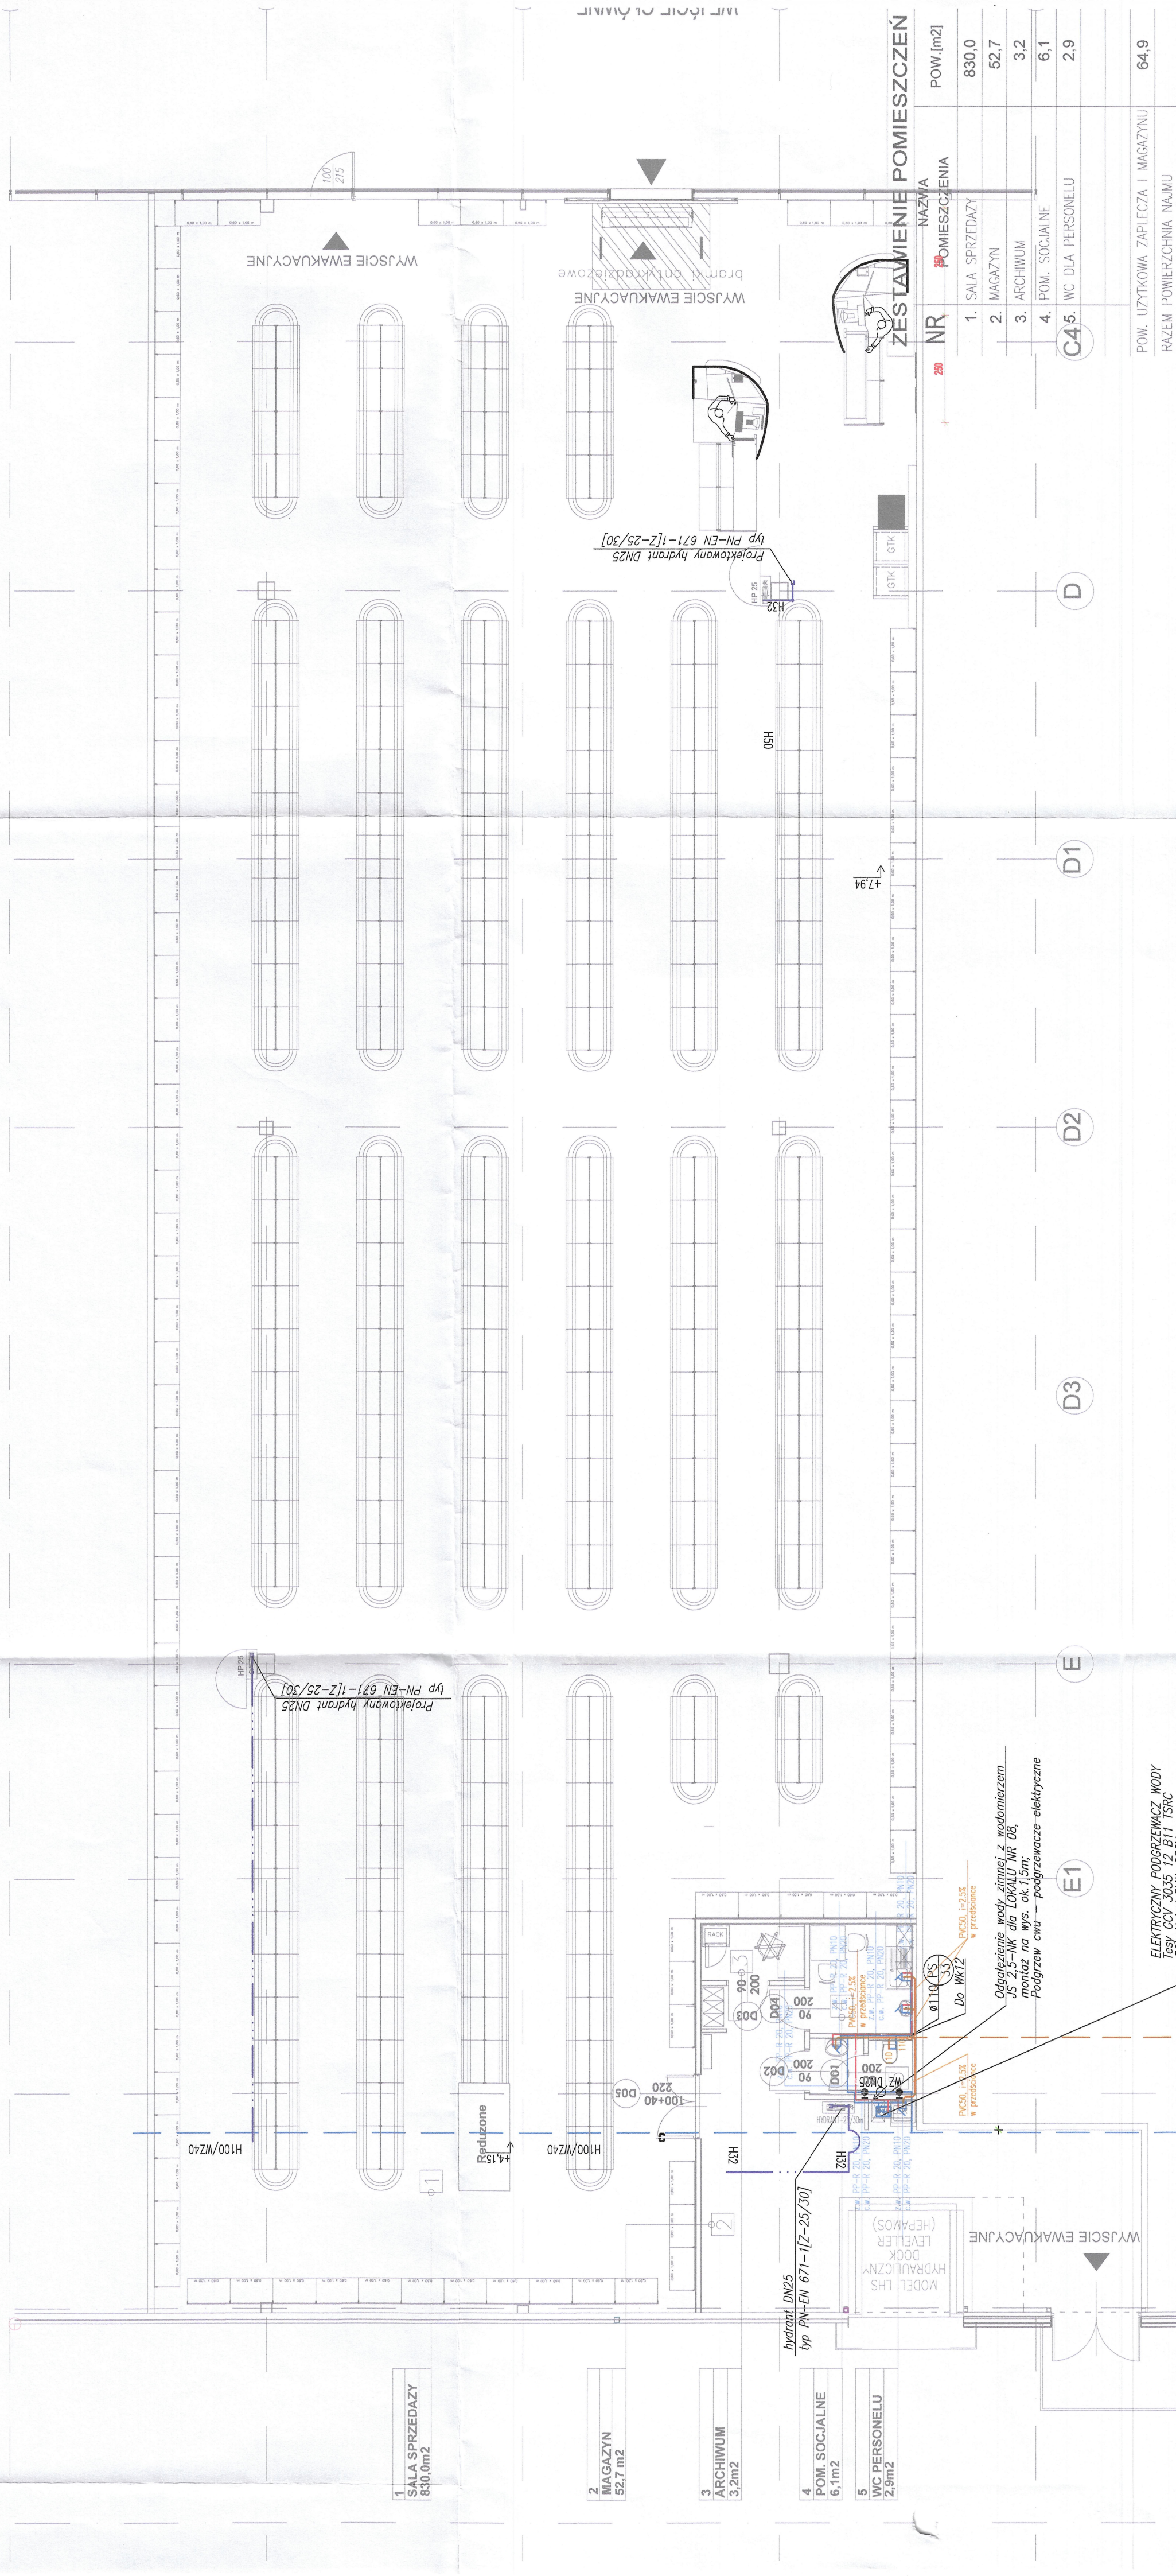

SCHEMAT ZESTAWU WODOMIERZOWEGO WODY ZIMNEJ

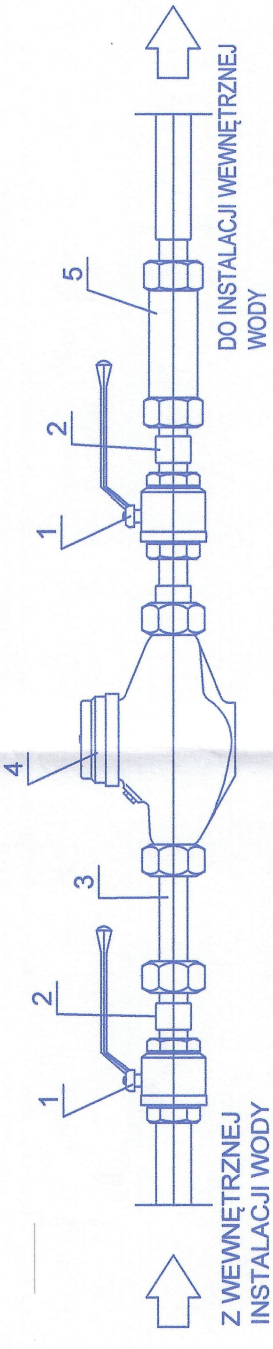

- 1. zawór kulowy DN25
- 2. nypel mosiężny DN25
- 3. wydłużka kompensacyjna DN25
- 4. wodomierz jednoprzestrzeniowy MBus Ldn15 JS 2,5NK
- 5. zawór zwrotny - antyskazyeniowy EA251 DN25.

LEGENDA:

- proj. instalacja wody zimnej z rur PP-R PN10
- proj. instalacja wody ciepłej z rur PP-R PN20
- proj. instalacja kanalizacji sanitarnej
- istn. instalacja kanalizacji sanitarnej

ZESTAWIENIE POMIESZCZEŃ

NR	NAMNA	POMIESZCZENIA	POW.[m2]
1.	SALA SPRZEDAZY		830,0
2.	MAGAZYN		52,7
3.	ARCHIWUM		3,2
4.	POM. SOCJALNE		6,1
C4.5.	WC DLA PERSONELU		2,9

POW. UŻYTKOWA ZAPLECZA I MAGAZYNU 64,9

RAZEM POWIERZCHNIA NAJMU

UWAGA:
1. MONTAŻ ZLEWU GOSPODARCZEGO NA WYSOKOŚCI 40 CM NAD POSADZKĄ
2. WYKONAĆ REMIZĘ W PRZEDSIANKACH I OBIUDOWACH INSTALACJI WYNIKAJĄCEGO

2MB

PRACOWNIA
mgr inż.
Krzysztof Świerzy
nr ewidencyjny
MAP/0587/PSS/16

SPRAWOZDAWCA
mgr inż.
Krzysztof Świerzy
nr ewidencyjny
UAN 145340/A-77/90

WYKONAWCA
NIM S.P. z o.o.
ul. Jana Kilińskiego 78A, 33-300 Nowy Sącz

INWESTOR
REDKOM PARK BIELSKO Sp. z o.o.
ul. Stenczna 16A, 05-500 Siedlce

DATA
07.2024

OBJEKT, ADRES



NAMNA RYSUNKU
INSTALACJE WOD-KAN

NR RYSUNKU
1.1S

STADIUM
PROJEKT TECHNICZNY

SKALA
1:100



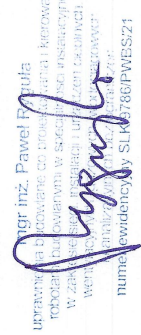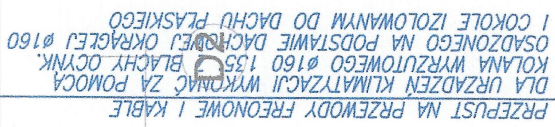

**DOKUMENTACJA
POWYKONAWCZA**


9a

9

8a

WEJŚCIE GŁÓWNE

8

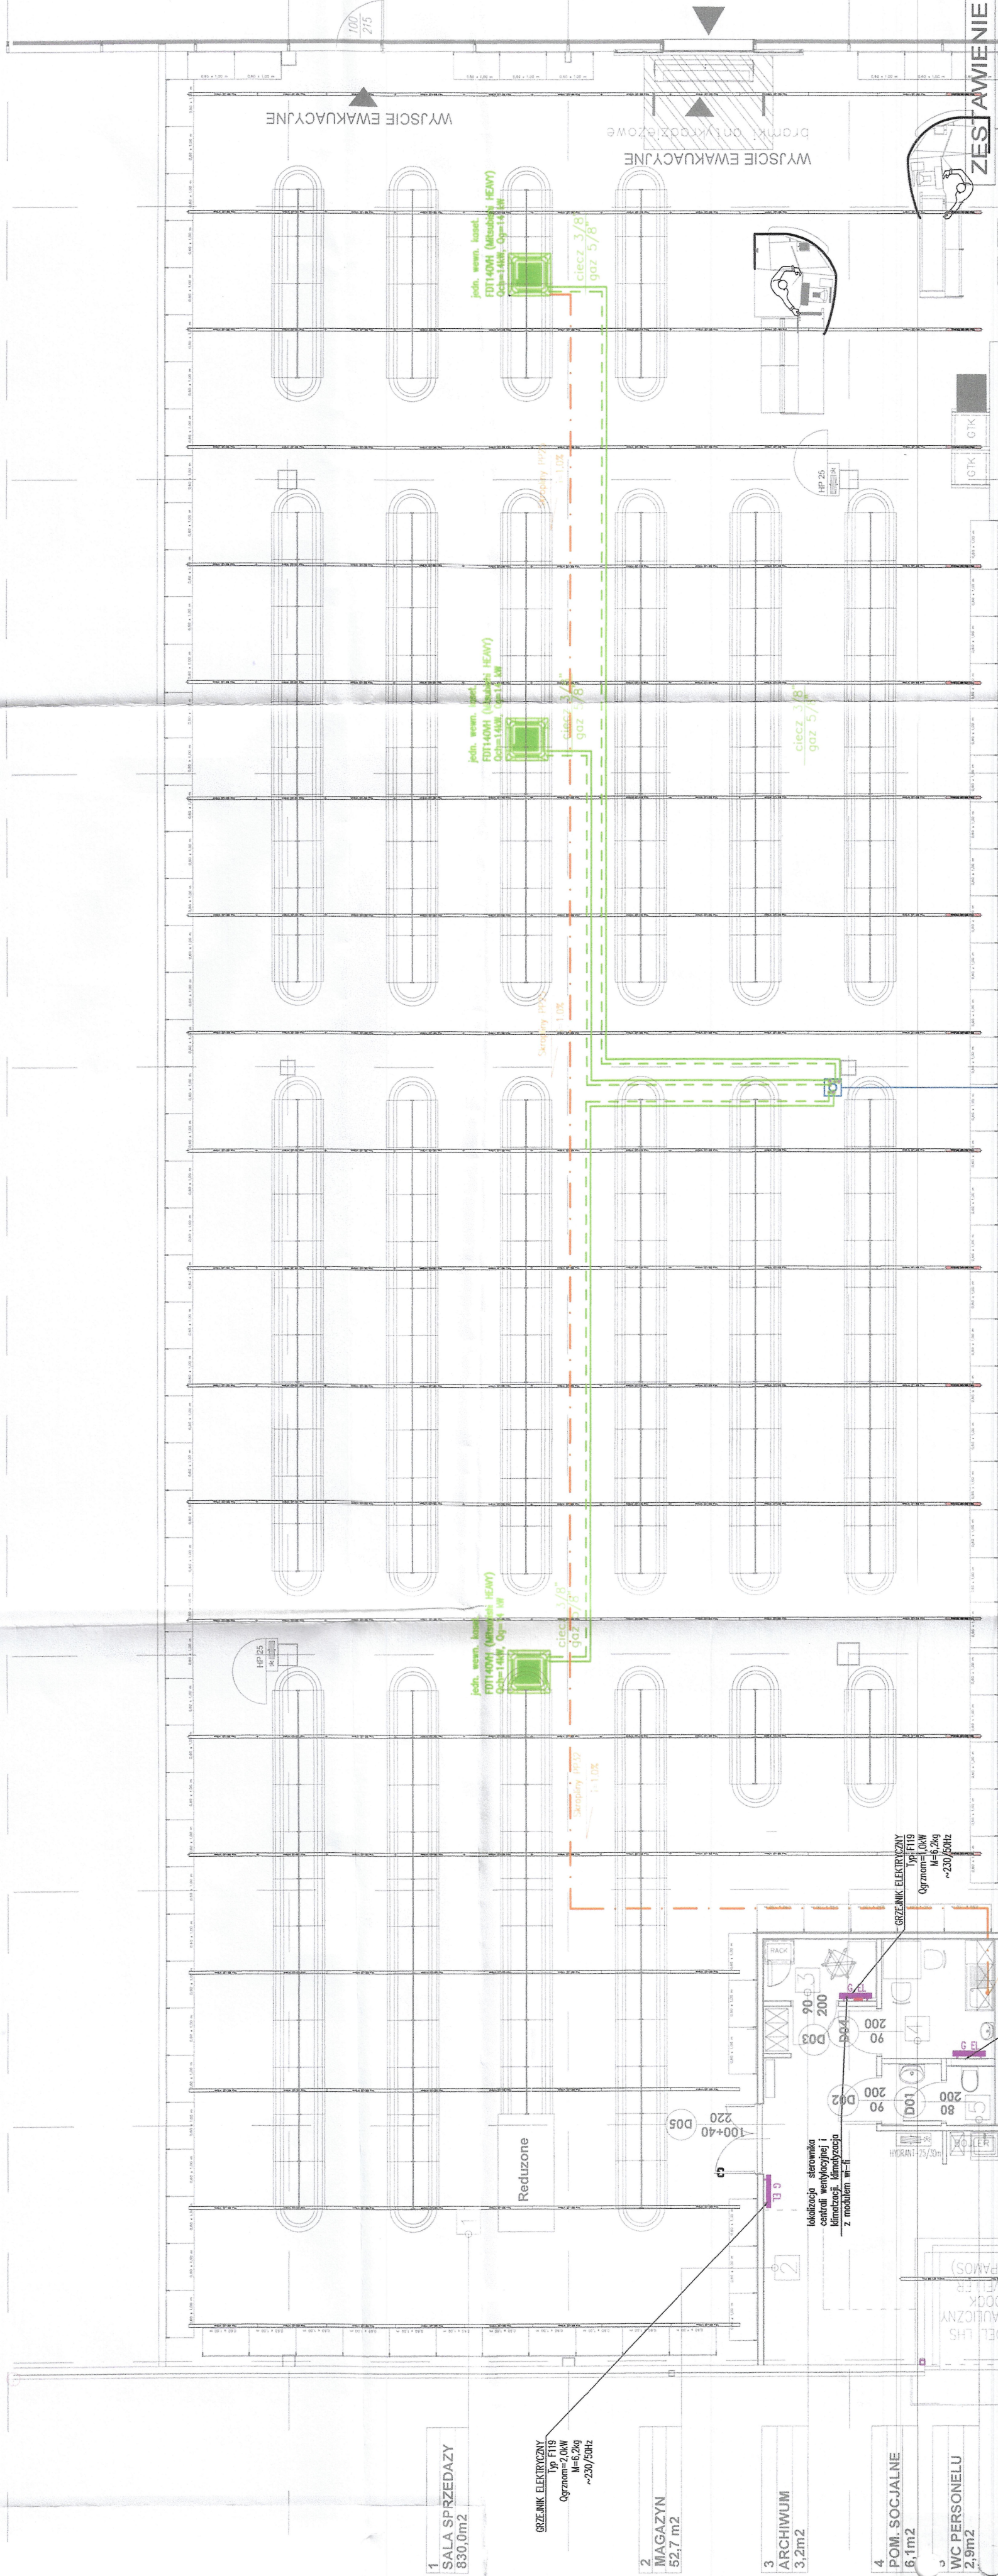

ZESTAWIENIE POMIESZCZEN

1.	SALA SPRZEDAŻY	830,0
2.	MAGAZYN	52,7
3.	ARCHIWUM	3,2
4.	POM. SOCJALNE	6,1
5.	WC DLA PERSONELU	2,9
POW. UŻYTKOWA ZAPLECZA I MAGAZYNU		64,9
RAZEM POWIERZCHNIA NAIMU		

UWAGA:
1. MONTAŻ ZLEWU GOSPODARZEGO NA WYSOKOŚCI
2. WYKONAĆ BEZPIECZNE PRZESŁANIE I OBUŁOWACH
INSTALACJI WYNAJMUJĄCEGO

2MB
PRACOWNIA
mgr inż. Zbigniew Słomka
nr ewid. upr. MAP 0582/RS/16

2MB
SPRACOWNIA
mgr inż. Zbigniew Słomka
nr ewid. upr. UAN 1-8310/A-77/96

WYKONANIE
MM SP Z O. O.
ul. Jana Kilińskiego 10A, 31-500 Nowy Sącz

INWESTOR

DATA
07.2024

NR LOKALU
0.08


NAZWA RYSUNKU
INSTALACJE KLIMATYZACJI

STADIUM
PROJEKT TECHNICZNY

SKALA
1:100

DATA
07.2024

NR RYSUNKU
3-1S


D1

D3

E

E1

E2

1

mgr inż. Paweł Rygiel

DOKUMENTACJA
POWYKONAWCZA

