


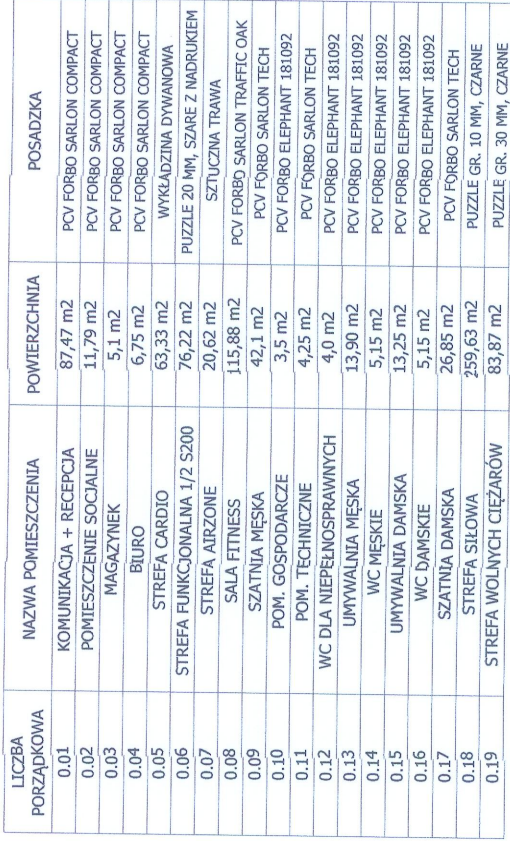

LICZBA PORZĄDKOWA	NAZWA POMIESZCZENIA	POWIERZCHNIA	POSADZKA
0.01	KOMUNIKACJA + RECEPCJA	87,47 m2	PCV FORBO SARLON COMPACT

ŚCIANY PROJEKTOWANE	ŚCIANY ISTNIEJĄCE	LINIE NADPROŻY/PODCIĄGÓW ŚCIAN PROJEKTOWANYCH	WYPOSAŻENIE WNĘTRZ, TECHNOLOGIA	GRZEJNIK, ZGODNIE Z RYSLUNKIEM BRANŻY SANITARNEJ
		SCIANIA DO PRZEM. WYSOKOŚCI POMIESZCZENIA MOCOWANA DO POKRYCIA DACHU	LUSTRO 50 x 60 CM	
			LUSTRO Z WYMIARACH 150 x 190 CM,	
			MONITOWANIE NA ŚCIANIE NA WYSOKOŚCI 10 CM OD POZIOMU POSADZKI	

**DOKUMENTACJA
POWYKONAWCZ**

- PRZED PRACAMI BUDOWLANYMI NALEŻY SPRAWDZIĆ WYMAGANIA NA BUDOWIE
- RYSUNKI ORAZ CZĘŚCI OPISOWA SĄ ELEMENTAMI PROJEKTU WZAJEMNIE SIĘ UZUPEŁNIANIE. INFORMACJE ZAWARTE NA RYSUNKACH, A NIE UJĘTE W CZĘŚCI OPISOWEJ LUB NIE POKAZANE NA RYSUNKACH, A UJĘTE W CZĘŚCI OPISOWEJ NALEŻY TRAKTOWAĆ JAKBY BYŁY ZAWARTE W OBU.
- POWIERZCHNIE OBIEKTÓW ZGODNIE Z: PN-ISO 9836:1997
- WYMIARY DRZWI PODAJE W ŚWIELE PRZECIECIA
- WYSTĄKNE RYSUNKI ARCHITEKTURY ORAZ RYSUNKI WSZYSTKICH BRANŻ NALEŻY ROZPATRYWAĆ WSPÓLNIE

GRUPA PROJEKTOWA

SN ARCHITECTCI

OPRACOWANIE:
Michał Szudlarski Biuro Architektoniczne "MS"
ul. Armii Krajowej 1a/8 45-071 Opole NIP: 7542881466
tel. 695 019 028
wentorio pracownia architektury Andrzej Nowak
pracownia@snarchitektci.pl
ul. Strzelców Bytomskich 7/3, 46-020 OPOLE

TEMAT:
Projekt techniczny aranżacja lokalu nr 0.09a w budynku handlowym zlokalizowanym w Bielsku Białej przy ulicy Warszawskiej 180

LOKALIZACJA:
jednostka ewidencyjna: ul. Warszawska 180, 43-300, Bielsko-Biała,
działka ewidencyjna nr: 47/22

INWESTOR:
REDKOM PARK BIELSKO SP. Z O.O.
05-500 Stara Iwiczna, ul. Słoneczna 116A

RY SUNEK:

RZUT WYKOŃCZENIA ŚCIAN	SKALA 1 : 100
PROJEKTANT	mgr inż. arch. Michał Szudajlarski

[ARCH.]:	nr upr. 03/OPOKK/2015
SPRAWDZAJĄCA	mgr inż. arch. Katarzyna Szłapa Miklitzak
[ARCH.]:	nr upr. 408/OPOKK/2015
OPRACOWANIE	mgr inż. arch. Andrzej Nowak

Branża:	ARCHITEKTURA	Nr rys.	RYS SN XF/5
		Data zakończenia:	STYCIEŃ 2024