


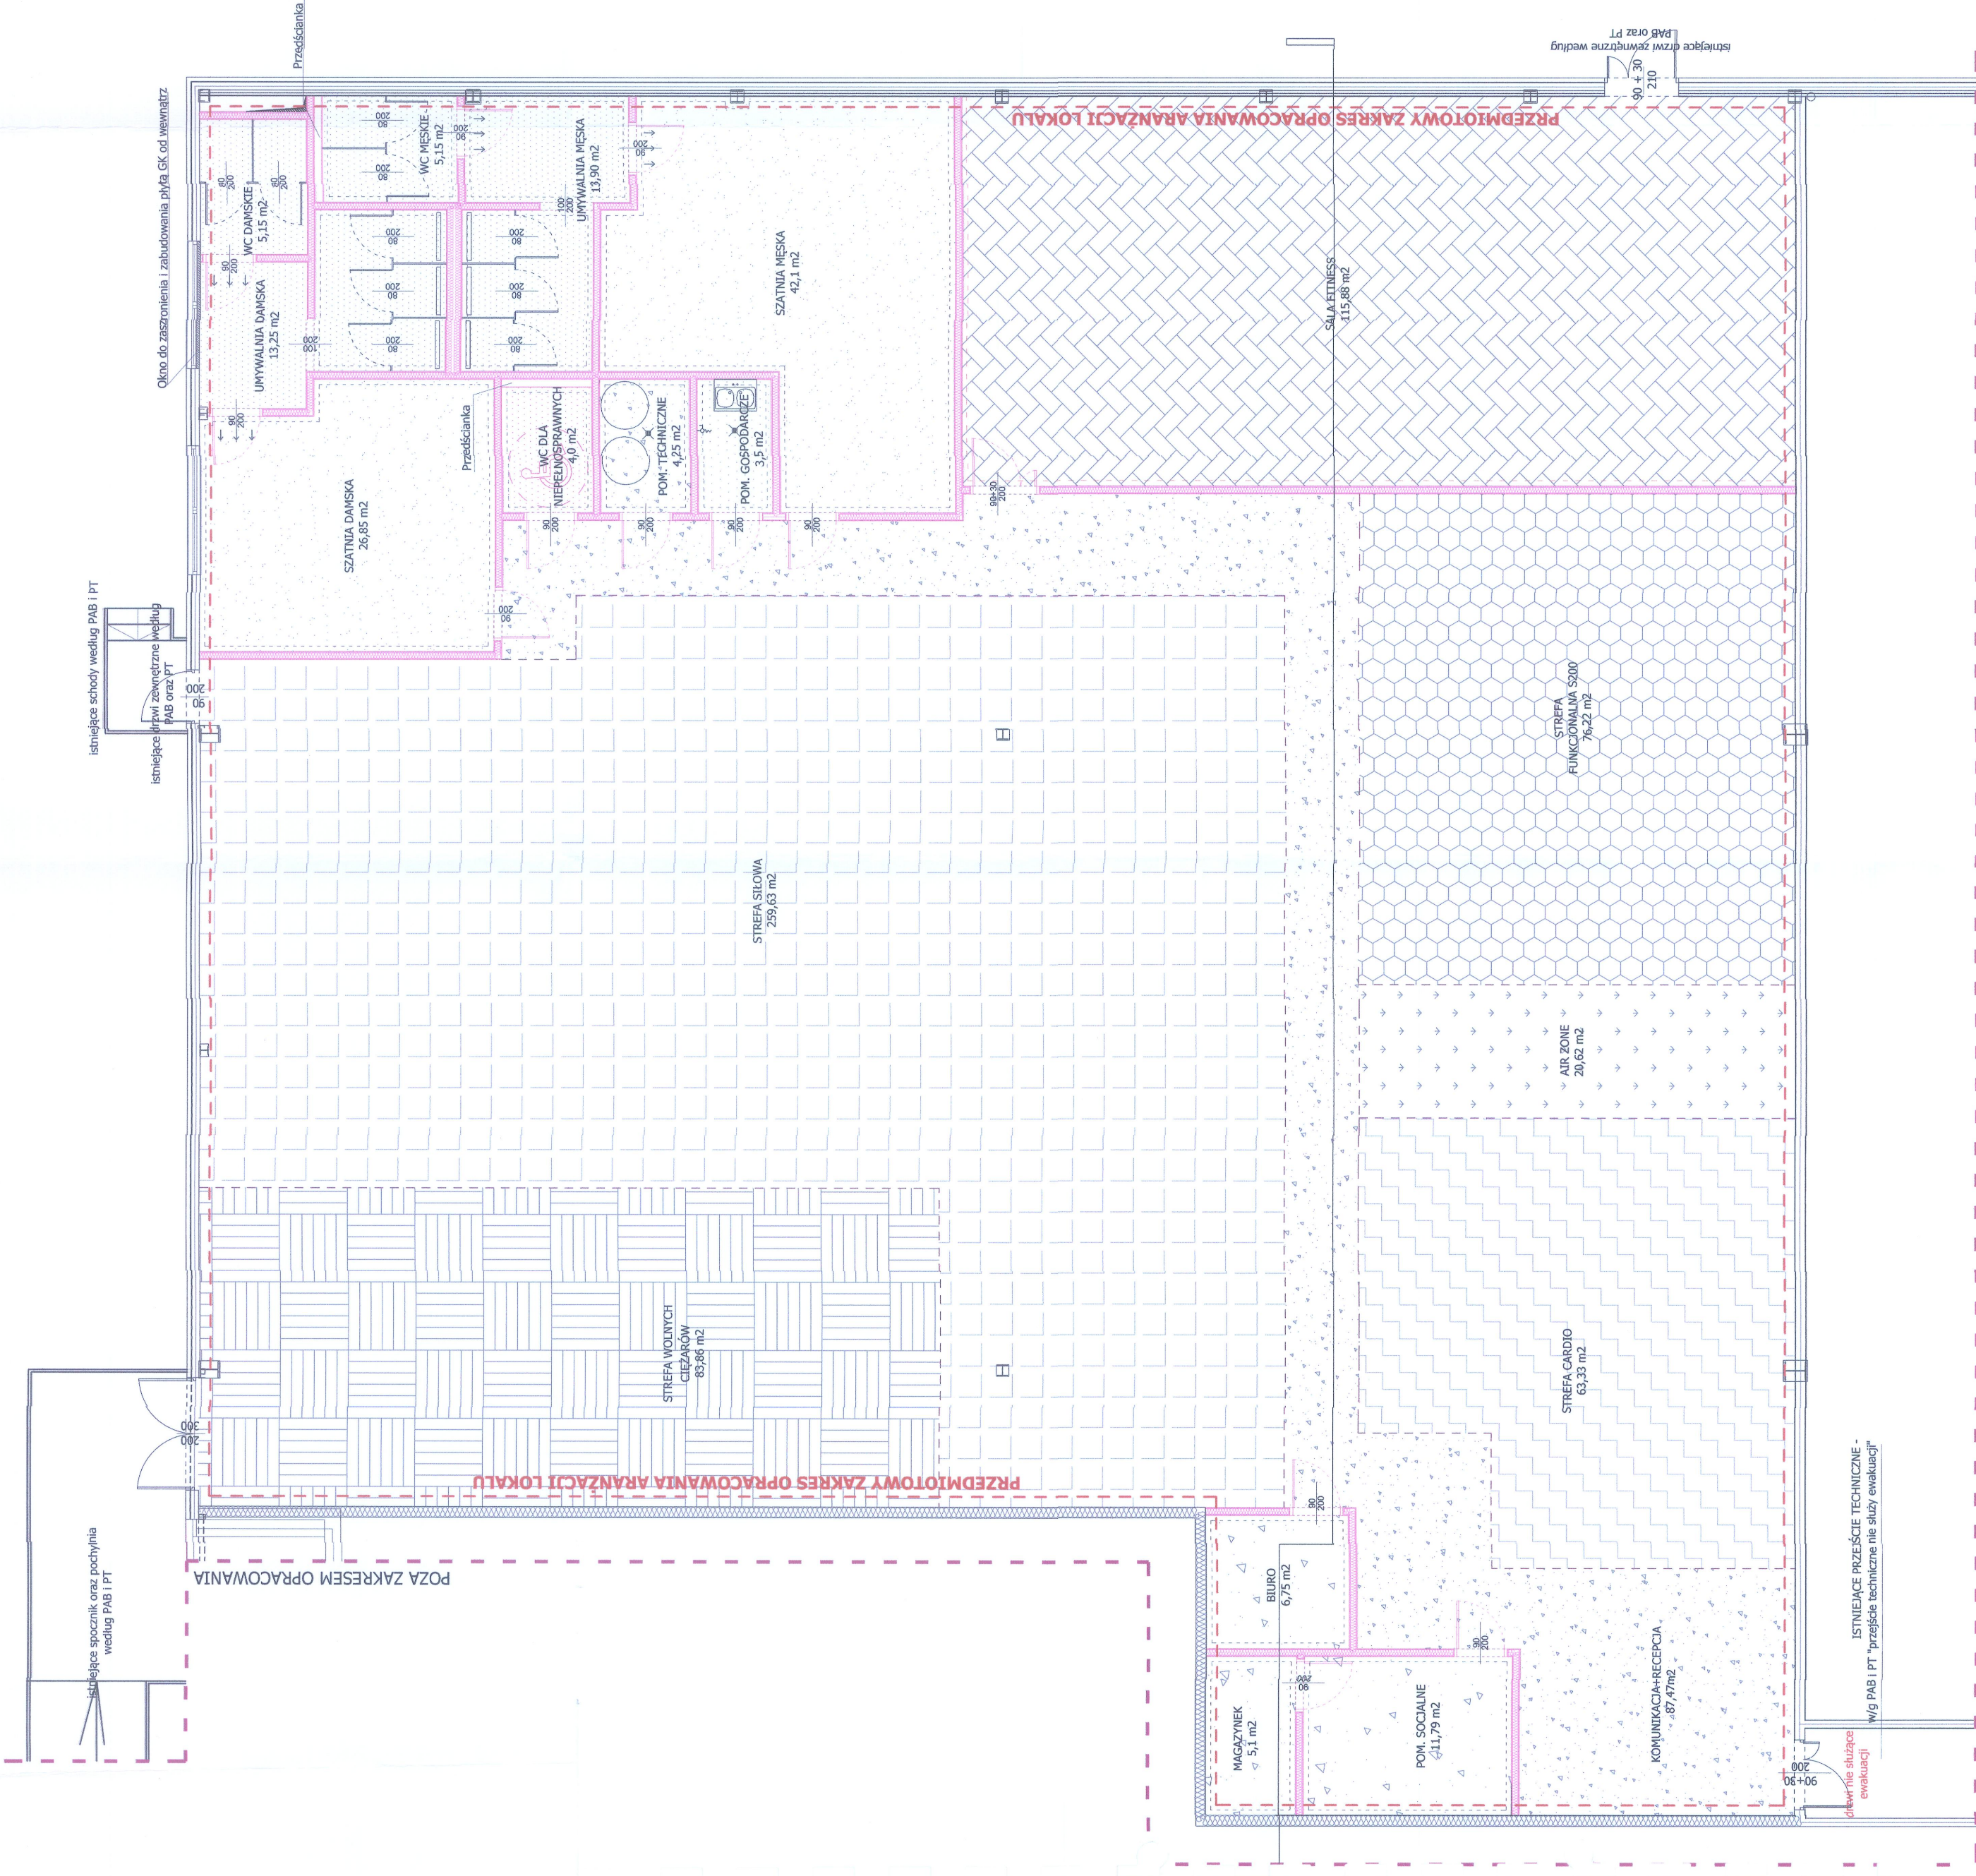

POZA ZAKRESEM OPRACOWANIA

PRZEDMIOTOWY ZAKRES OPRACOWANIA ARANŻACJI LOKALU

PRZEDMIOTOWY ZAKRES OPRACOWANIA ARANŻACJI LOKALU

ISTNIEJĄCE PRZEŚCIE TECHNICZNE -
W/G PAB i PT "przeście techniczne nie służy ewakuacji"

drzwi nie służące
ewakuacji

KOMUNIKACJA+RECEPCJA
87,47m2

POM. SOCIALNE
111,79 m2

MAGAZYN
5,1 m2

BIURO
6,75 m2

STREFA CARDIO
63,33 m2

AIR ZONE
20,62 m2

STREFA
FUNKCJONALNA S200
76,22 m2

SALA FITNESS
115,88 m2

STREFA SIŁOWA
259,63 m2

STREFA WOLNYCH
CIEŻARÓW
83,86 m2

SZATNIA MĘSKA
42,1 m2

SZATNIA DAMSKA
26,85 m2

WC DLA
NIEPEŁNOSPRAWNYCH
4,0 m2

POM. GOSPODARCZE
3,9 m2

POM. TECHNICZNE
4,25 m2

WC MĘSKIE
5,15 m2

WC DAMSKIE
5,15 m2

Przedścianka

Okno do zasłonięcia i zabudowania płyta GK od wewnątrz

istniejące schody według PAB i PT

istniejące drzwi zewnętrzne według
PAB oraz PT

istniejące drzwi zewnętrzne według
PAB oraz PT

LICZBA PORZĄDKOWA	NAZWA POMIESZCZENIA	POWIERZCHNIA	POSADZKA
0.01	KOMUNIKACJA + RECEPCJA	87,47 m2	PCV FORBO SARLON COMPACT
0.02	POMIESZCZENIE SOCIALNE	11,79 m2	PCV FORBO SARLON COMPACT
0.03	MAGAZYN	5,1 m2	PCV FORBO SARLON COMPACT
0.04	BIURO	6,75 m2	PCV FORBO SARLON COMPACT
0.05	STREFA CARDIO	63,33 m2	WYKŁADZINA DYWANOWA
0.06	STREFA FUNKCJONALNA 1/2 S200	76,22 m2	PUZZLE 20 MM, SZARE Z MARIUKIEM
0.07	STREFA AIRZONE	20,62 m2	SZTUCZNA TRAWA
0.08	SALA FITNESS	115,88 m2	PCV FORBO SARLON TRAFFIC OAK
0.09	SZATNIA MĘSKA	42,1 m2	PCV FORBO SARLON TECH
0.10	POM. GOSPODARCZE	3,5 m2	PCV FORBO ELEPHANT 181092
0.11	POM. TECHNICZNE	4,25 m2	PCV FORBO SARLON TECH
0.12	WC DLA NIEPEŁNOSPRAWNYCH	4,0 m2	PCV FORBO SARLON TECH
0.13	WC MĘSKIE	13,90 m2	PCV FORBO ELEPHANT 181092
0.14	WC MĘSKIE	5,15 m2	PCV FORBO ELEPHANT 181092
0.15	UNIWALNIA DAMSKA	13,25 m2	PCV FORBO ELEPHANT 181092
0.16	WC DAMSKIE	5,15 m2	PCV FORBO ELEPHANT 181092
0.17	SZATNIA DAMSKA	26,85 m2	PCV FORBO SARLON TECH
0.18	STREFA SIŁOWA	259,63 m2	PUZZLE GR. 10 MM, CZARNE
0.19	STREFA WOLNYCH CIEŻARÓW	83,87 m2	PUZZLE GR. 30 MM, CZARNE

LEGENDA



DOKUMENTACJA POWYKONAWCZA

UWAGA:

- PRZED PRACAMI BUDOWANYMI NALEŻY SPRAWDZIĆ WYMIARY NA BUDOWIE
- RYŚUNKI ORAZ CZĘŚĆ OPISOWA SA ELEMENTAMI PROJEKTU WZAJEMNIE SIĘ UZUPELNIAJĄCYMI. INFORMACJE ZAWARTE NA RYSUNKACH, A NIE UJĘTE W CZĘŚCI OPISOWEJ LUB NIE POKAZANE NA RYSUNKACH, A UJĘTE W CZĘŚCI OPISOWEJ NALEŻY TRAKTOWAĆ JAKBY BYŁY ZAWARTE W OBU.
- POWIERZCHNIE OBLICZANE ZGODNIE Z: PN-ISO 9836:1997
- WYMIARY DRZWI PODANO W ŚWIETLE PRZEŚCIA
- WSZYSTKIE RYSUNKI ARCHITECTURY ORAZ RYSUNKI WSKAZUJĄCE BRANŻ NALEŻY ROZPATRYWAĆ WSPÓLNIE

GRUPA PROJEKTOWA

SN ARCHITEKCI

OPRACOWANIE:

ul. Strzawów Bytomskich 7/3, 46-020 OPOLE pracownia@snarchitekci.pl
Michał Skudlański Biuro Architektoniczne "MS"
ul. Armii Krajowej 1a/8 45-071 Opole NIP:7542831466 tel. 695 019 028
wzrostem pracownia architektury Andrzej Nowak ul. Pułaskiego 18/3 45-048 Opole NIP : 7543071940 tel. 694 427 314

TEMAT:

Projekt techniczny aranżacji lokalu nr. 0.09a w budynku handlowym

zlokalizowanym w Błęsku Białej przy ulicy Warszawskiej 180

LOKALIZACJA:

jednostka ewidencyjna: ul. Warszawska 180, 43-300, Bielesko-Biała,

działka ewidencyjna nr.: 47/22

INWESTOR:

REKON PARK BIELSKO SP. z o.o.

05-500 Siana Jwczna, ul. Sieniczna 116A

RYSUNEK:

RZUT POSADZEK

PROJEKTANT mgr inż. arch. Michał Skudlański

[ARCH.]: nr upr.: 03/OPOK/2015

SPRAWDZAJĄCA mgr inż. arch. Katarzyna Słajka Młkczak

[ARCH.]: nr upr.: 03/OPOK/2015

OPRACOWANIE mgr inż. arch. Andrzej Nowak

[ARCH.]:

Branda:

ARCHITEKTURA

Data zakończenia: Nr rys. RYS SN_XF/3

STYCIEŃ 2024

POZA ZAKRESEM OPRACOWANIA

SKALA 1 : 100