


SKLEP MARTES SPORT - DETAL OBUDOWY SŁUPÓW STALOWYCH

Zabezpieczenie 4-stronne słupa o przekroju dwuteowym

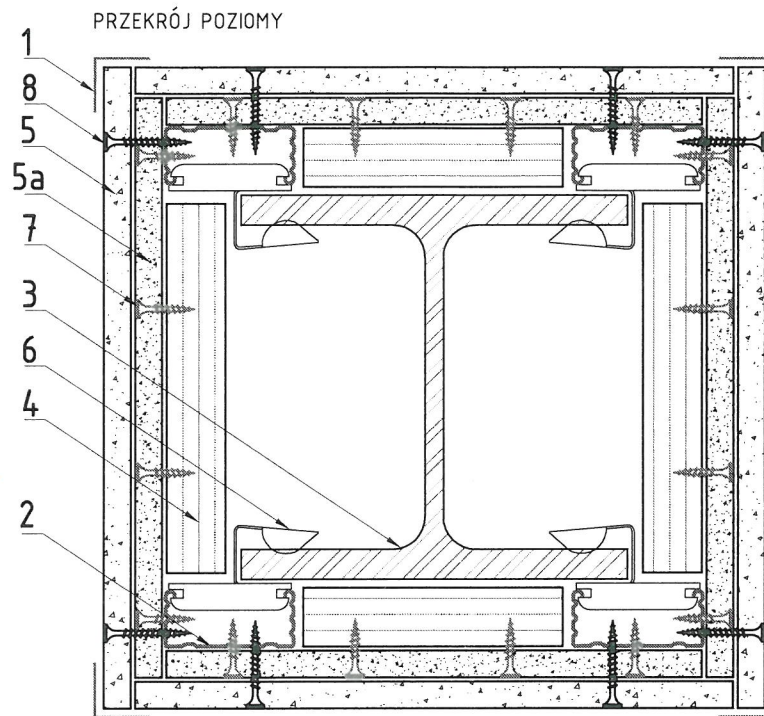

NIDA Stal S0/25

Profile NIDA CD60

Optytowanie: NIDA TWARDA 1x12,5mm
NIDA EXPERT 1x12,5mm

Opis:

- 1- Kątownik aluminiowy perforowany NIDA 25x25 mm
- 2- Profil NIDA CD60 w pionie mocowany do Klipsu mocującego NIDA do profilu CD
- 3- Profil stalowy o przekroju dwuteowym - słup
- 4- Profil NIDA CD60 w układzie poprzecznym
- 5- Płyta gipsowo-wiórowa NIDA Twarda 1x12,5mm
- 5a- Płyta gipsowo-wiórowa NIDA Expert 1x12,5mm
- 6- Klips mocujący NIDA do profilu CD w rozstawie nie większym niż 80 cm
- 7- Blachowkręty NIDA Twarda 3,5x35mm
- 8- Blachowkręty NIDA Twarda 3,5x45mm

**DOKUMENTACJA
POWYKONAWCZA**

mgr inż. Tomasz Płonka
Uprawnienia budowlane
do projektowania i kierowania robotami
budowlanymi w specjalności
konstrukcyjno-budowlanej bez ograniczeń
nr ewid. SLK/4873/PWOK/13

Inwestor:	MARTES SPORT Sp. z o.o. ul. Malowany Dworek 115, 43-300 Bielsko-Biała		
Temat:	Projekt aranżacji sklepu MARTES SPORT / lokal nr L10 / w Parku Handlowym "REDKOM" zlokalizowanym w Bielsku- Białej przy ulicy Warszawskiej 180		
Branża : ARCHITEKTURA	SKLEP MARTES SPORT - DETAL OBUDOWY SŁUPÓW STALOWYCH		Skala:
			1:5
Stadium :	Projektant:	arch. Monika Janiczek- Zygmunt	798/88
	Sprawdził:	arch. Ewa Jędraszczyk	UAN-VI-1227/102/87
		PRACOWNIA PROJEKTOWA "ARCH-em" S.C. 43 - 300 Bielsko - Biała, ul. Żywiecka 132 e-mail: pracownia @ arch-em.pl	
		Nr rysunku:	PA-1336. 2d