



PRZEKRÓJ PIONOWY A-A

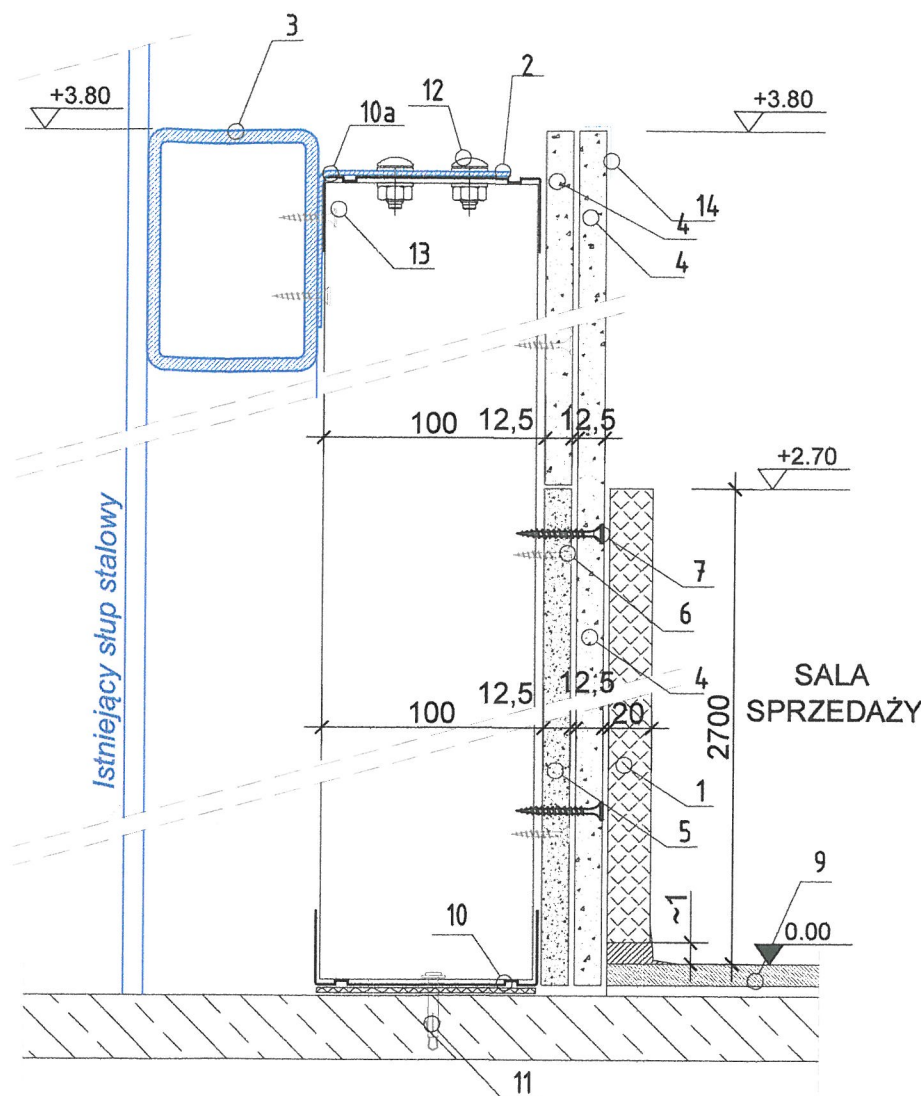

LEGENDA OZNACZEŃ

- 1- Panele Spacewall 20mm
- 2- Kątownik NIDA do profilu UA100 co 80 cm
- 3- Istniejący rygiel stalowy
- 4- Płyta gipsowo-kartonowa NIDA EXPERT 12,5 mm,
- 5- Płyta NIDA Twarda 12,5 mm do poziomu 2,70m
- 6- Blachowkręty NIDA TWARDA 3,5x35 mm co 750 mm
- 7- Blachowkręty NIDA TWARDA 3,5x45 mm co 250 mm
- 8- Profil C100 co 600 mm
- 9- Płytki gresowych CERRAD, kolekcja CONCRETE GRIS styl Beton
- 10- Profil U100; 10a- UA 100
- 11- Mocowanie kołkiem rozporowym stalowym 6/40 mm max co 1000 mm
- 12- Śruba NIDA M8 z podkładką i nakrętką
- 13- Łącznik samowiercący OC 55022 firmy RAWELPLUG x2
- 14- Narożnik aluminiowy perforowany NIDA

RZUT POZIOMY

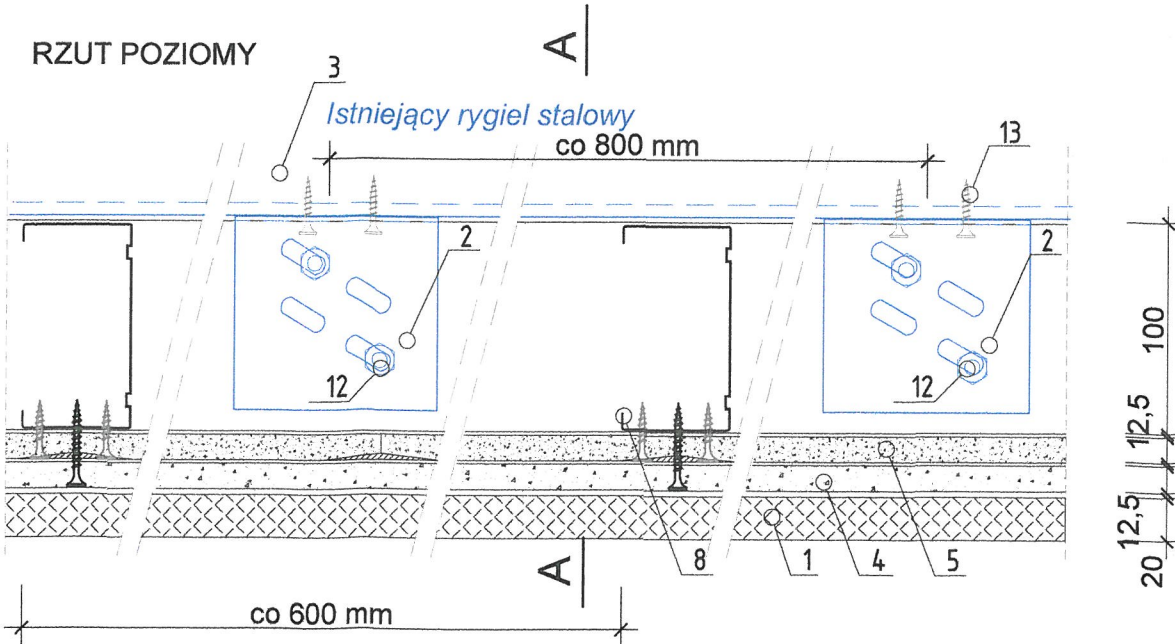

mgr inż. Tomasz Płonka
Uprawnienia budowlane
do projektowania i kierowania robotami
budowlanymi w specjalności
konstrukcyjno-budowlanej
nr ewid. SLK/4873/PWOK/13

DOKUMENTACJA
POWYKONAWCZA

Inwestor:	MARTES SPORT Sp. z o.o. ul. Malowany Dworek 115, 43-300 Bielsko-Biała		
Temat:	Projekt aranżacji sklepu MARTES SPORT / lokal nr L10 / w Parku Handlowym "REDKOM" zlokalizowanym w Bielsku- Białej przy ulicy Warszawskiej 180		
Branża : ARCHITEKTURA	SKLEP MARTES SPORT - DETAL MOCOWANIA PRZEDŚCIANKI Os2	Skala:	1:5
		Data:	07.2024r.
Stadium :	Projektant:	arch. Monika Janiczek- Zygmunt	798/88
	Sprawdził:	arch. Ewa Jędraszczyk	UAN-VI-1227/102/87
		PRACOWNIA PROJEKTOWA "ARCH-em" S.C. 43 - 300 Bielsko - Biała, ul. Żywiecka 132 e-mail: pracownia @ arch-em.pl	
		Nr rysunku: PA-1336.2c	