


Ściana w systemie NIDA Ściana 150A100-400 firmy SINIAT


PRZĘKÓJ PIONOWY A-A

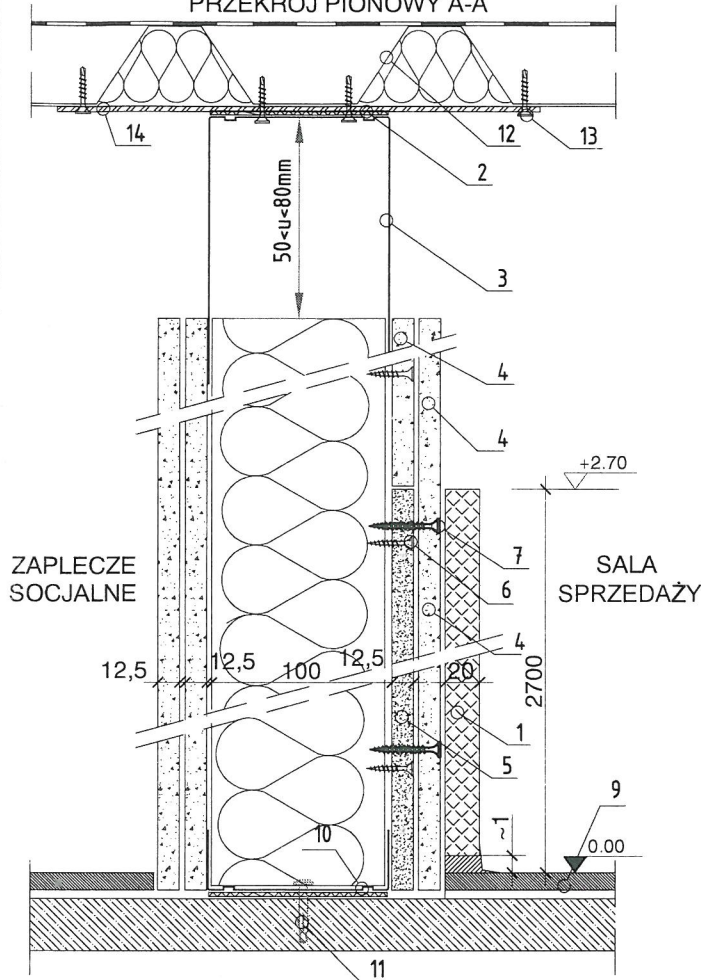

LEGENDA OZNACZEŃ

- 1- Panele Spacewall 20mm
- 2- Taśma izolacji akustycznej 95 mm
- 3- Profil specjalny U100/120 z blachy grub. min. 1 mm
- 4- Płyta gipsowo-kartonowa NIDA EXPERT 12,5 mm,
- 5- Płyta NIDA Twarda 12,5 mm do poziomu 2,70m
- 6- Blachowkręty NIDA TWARDA 3,5x35 mm co 750 mm
- 7- Blachowkręty NIDA TWARDA 3,5x45 mm co 250 mm
- 8- Profil C100 co 400 mm
- 9- Płytki CONCRETE GRIS firmy CERRAD
- 10- Profil U100
- 11- Mocowanie kołkiem rozporowym stalowym 6/40 mm max co 1000 mm
- 12- Blacha trapezowa
- 13- Wkręty samowierzące do blachy 2mm 3,5x25mm w rozstawie max 80 cm
- 14- Blacha stal. płaska ocynk. S 235 grub. min 2,0 mm o szer. min. 30 cm (w zależności od rodzaju blachy pokrycia) na całej długości ścianki

RZUT POZIOMY

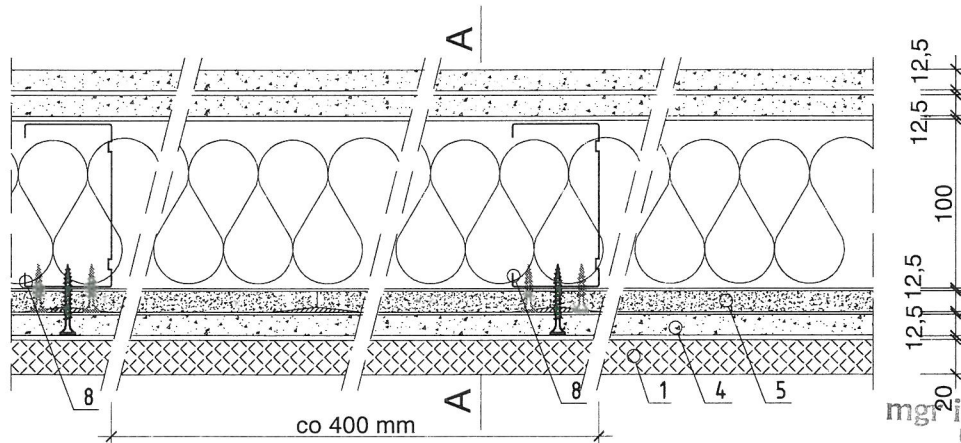

**DOKUMENTACJA
POWYKONAWCZA**

mgr inż. Tomasz Płonka
Uprawnienia budowlane
do projektowania i nadzoru robotami
budowlanymi w zakresie
konstrukcyjno-budowlanego i graniczeń
nr ewid. SLK/4873/P-WOK/13

Inwestor:	MARTES SPORT Sp. z o.o. ul. Malowany Dworek 115, 43-300 Bielsko-Biała		
Temat:	Projekt aranżacji sklepu MARTES SPORT / lokal nr L10 / w Parku Handlowym "REDKOM" zlokalizowanym w Bielsku- Białej przy ulicy Warszawskiej 180		
Branża : ARCHITEKTURA	SKLEP MARTES SPORT - DETAL SW1		Skala:
			1:5
Stadium :	Projektant:	arch. Monika Janiczek- Zygmunt	Data:
	Sprawdził:	arch. Ewa Jędraszczyk	07.2024r.
			798/88
			UAN-VI-1227/102/87
PRACOWNIA PROJEKTOWA "ARCH-em" S.C. 43 - 300 Bielsko - Biała, ul. Żywiecka 132 e-mail: pracownia @ arch-em.pl		Nr rysunku: PA-1336.2a	