

SKLEP MARTES SPORT - LOKALIZACJA




MARTES SPORT
/ lokal nr L10 /

mgr inż. Tomasz Płonka
Uprawnienia budowlane
do projektowania i kierowania robotami
budowlanymi w specjalności
konstrukcyjnej - budownictwo ogólnego
nr ewid. SLK/4673/PWOK/13

DOKUMENTACJA
POWYKONAWCZA

PODZIAŁKA 1:1000

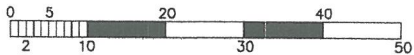

Inwestor:		MARTES SPORT Sp. z o.o. ul. Malowany Dworek 115, 43-300 Bielsko-Biała		
Temat:		Projekt aranżacji sklepu MARTES SPORT / lokal nr L10 / w Parku Handlowym "REDKOM" zlokalizowanym w Bielsku- Białej przy ulicy Warszawskiej 180		
Branża : ARCHITEKTURA		SKLEP MARTES SPORT - LOKALIZACJA		Skala:
Stadium :		Projektant:	arch. Monika Janiczek- Zygmunt	Data: 08.2024r.
		Sprawdził:	arch. Ewa Jędraszczyk	798/88
		UAN-VI-1227/102/87		
PRACOWNIA ARCH-em PROJEKTOWA		PRACOWNIA PROJEKTOWA " ARCH-em " S.C. 43 - 300 Bielsko - Biała, ul. Żywiecka 132 e-mail: pracownia @ arch-em.pl		Nr rysunku: PA-1336. 1