


SKLEP MARTES SPORT - RZUT POSADZEK 1 : 100

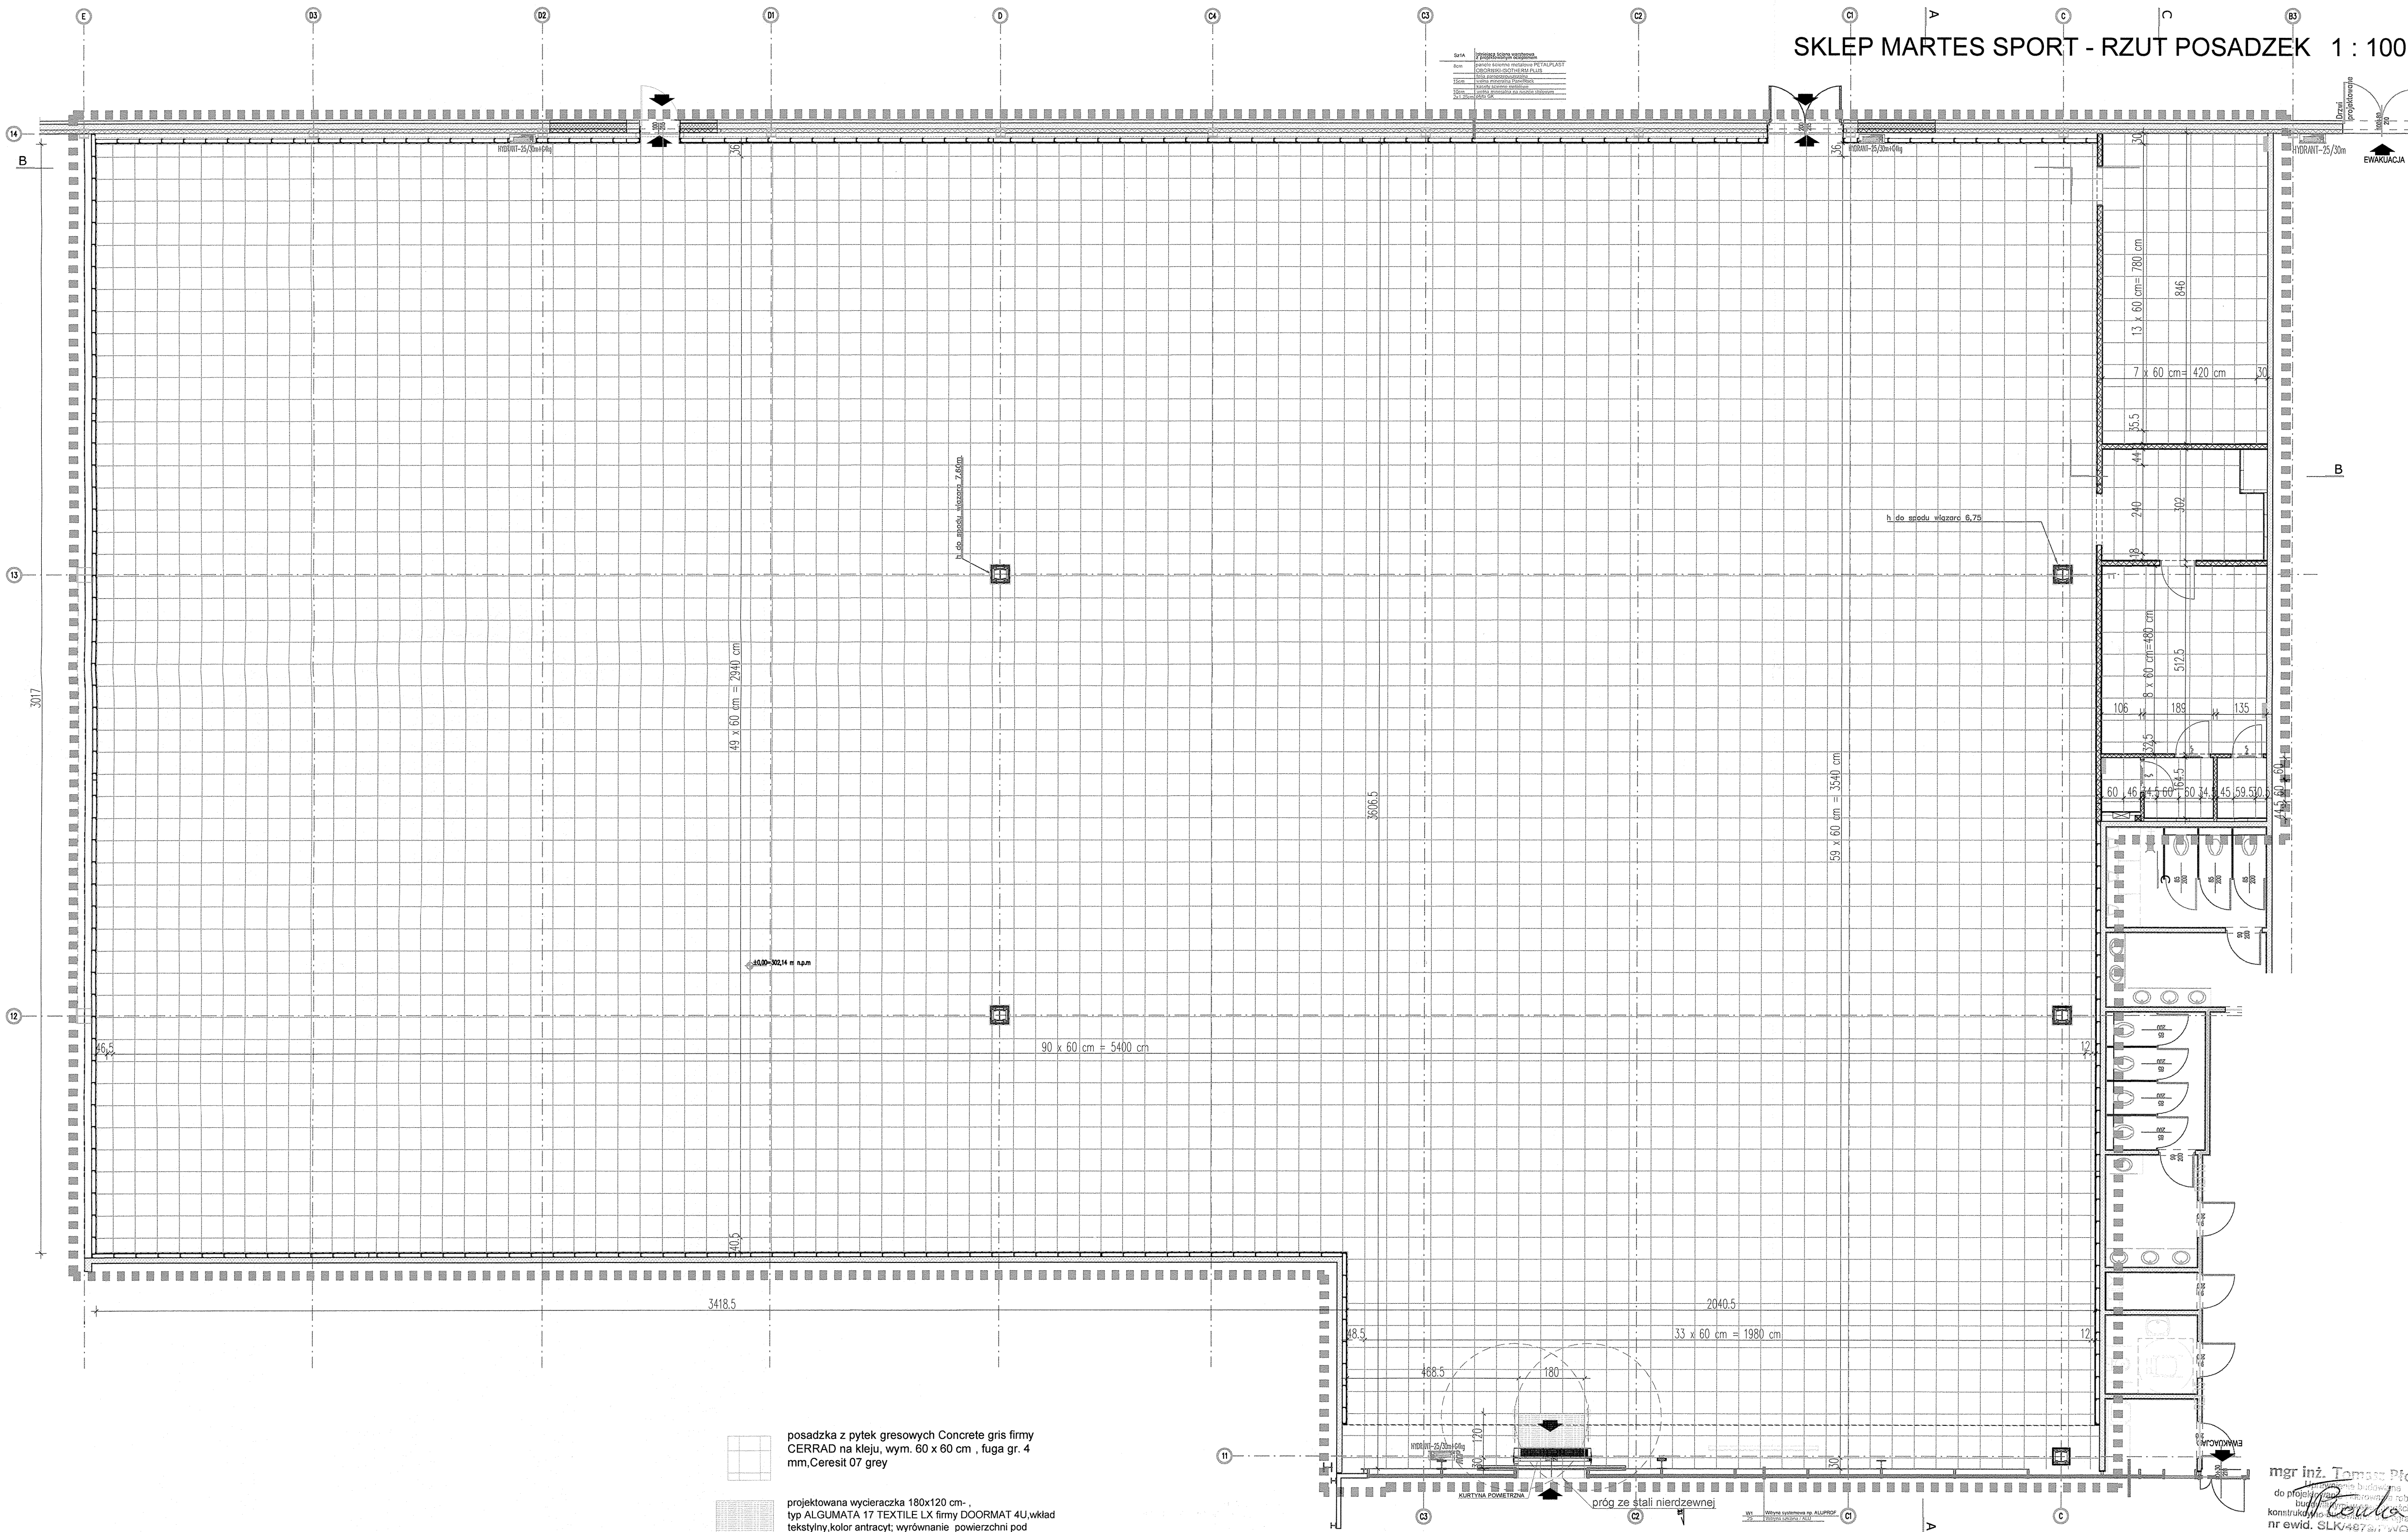

posadzka z płytek gresowych Concrete gris firmy CERRAD na kleju, wym. 60 x 60 cm , fuga gr. 4 mm, Ceresit 07 grey

projektowana wycieraczka 180x120 cm - typ ALGUMATA 17 TEXTILE LX firmy DOORMAT 4U, wkład tekstylny, kolor antracyt; wyrównanie powierzchni pod wycieraczką - wylewka samopoziomująca

- UWAGI:
- Dylatacje powierzchniowe przy układaniu płytek gresowych wykonać przyjmując podział jak w płycie posadzki (pola o maks. pow. 36 m2).
 - Na ścianach bez paneli Spacewall i płytek ściennych wykonać cokoły o wysokości 10 cm z płytek jak na posadzce.

mgr inż. Tomasz Pionka
do projektu
nr ewid. SLK/487/2024/WGK/13

Investor:	MARTES SPORT Sp. z o.o. ul. Malowany Dworek 115, 43-300 Bielsko-Biała		
Temat:	Projekt aranżacji sklepu MARTES SPORT / lokal nr L10 / w Parku Handlowym "REDKOM" zlokalizowanym w Bielsku - Białej przy ulicy Warszawskiej 180		
Branża:	ARCHITEKTURA	Skala:	1 : 100
Projektant:	arch. Monika Janiczek- Zygrunt	Data:	07.2024r.
Sprawdzik:	arch. Ewa Jędraszczyk	798/88	
		UAA-VI-1227/102/87	
	PRACOWNIA PROJEKTOWA "ARCH-em" S.C. 43 - 300 Bielsko - Biała, ul. Żywiecka 132 e-mail: pracownia @ arch-em.pl		Nr rysunku: PA-1336.3