


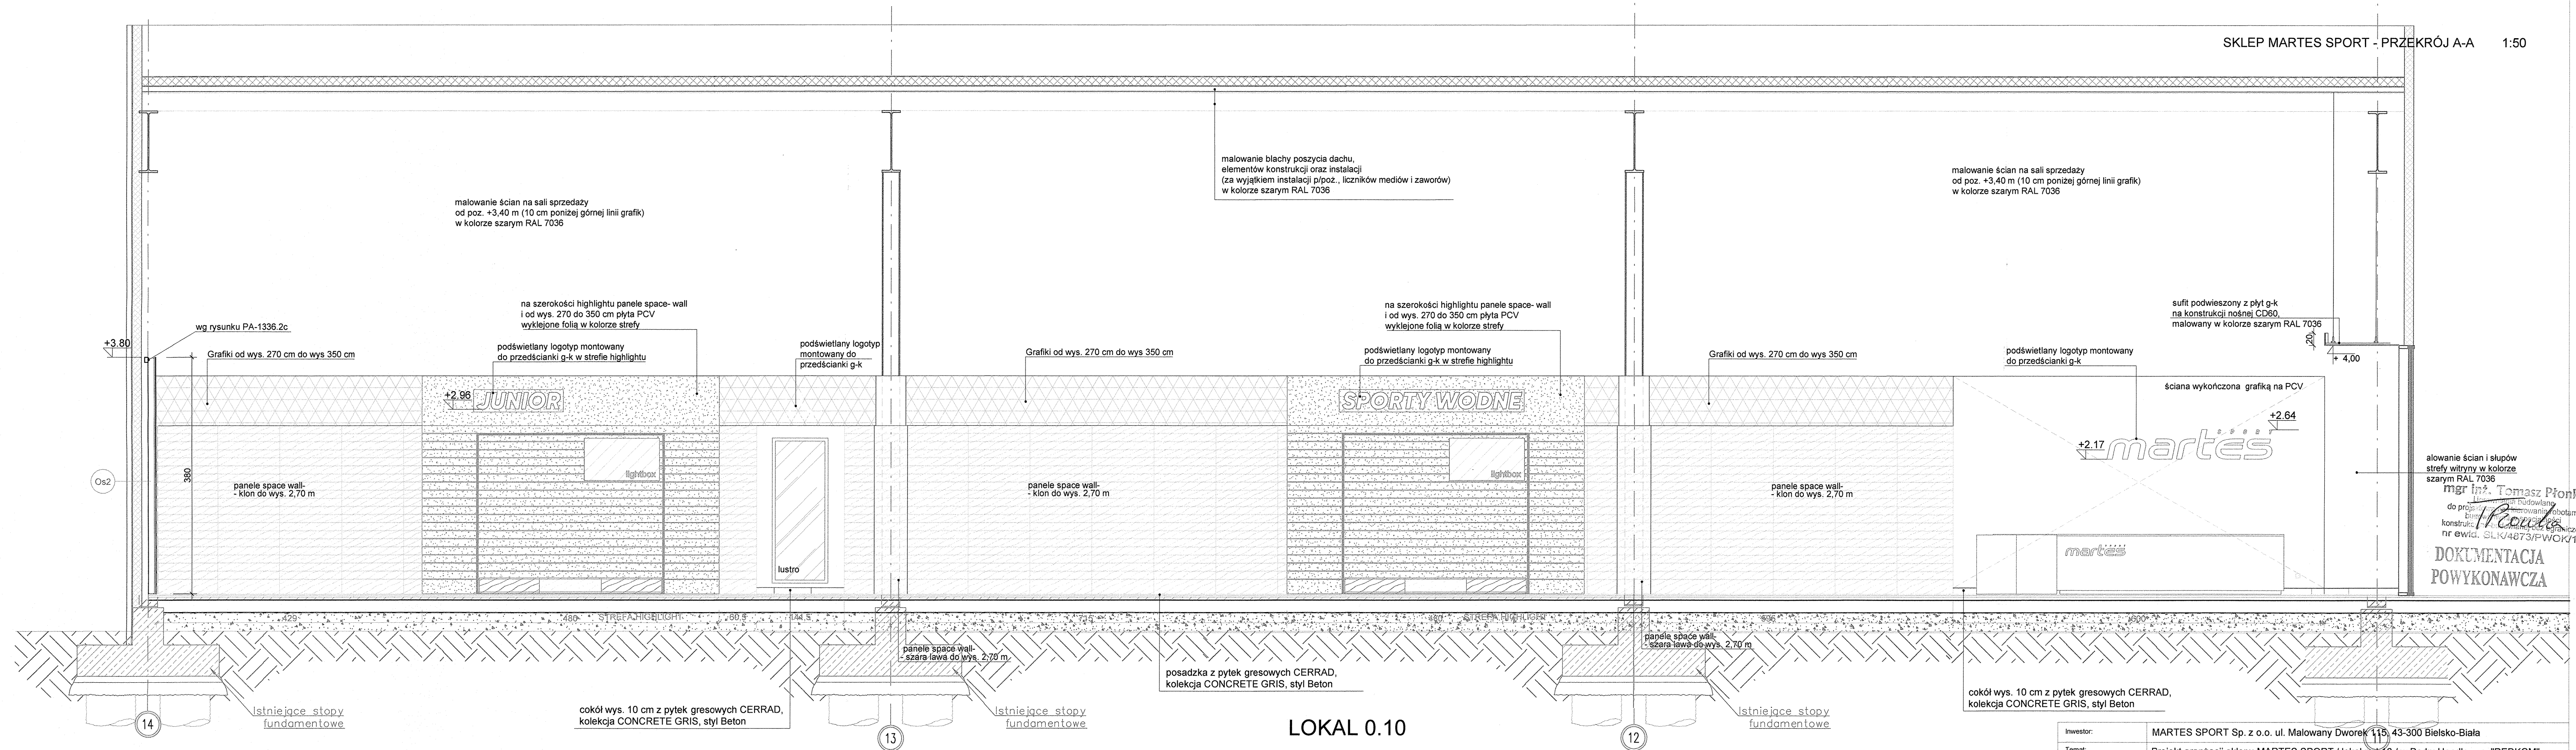

Opisy ścian i przedścianek jak na rysunku rzutu podstawowego (PA-1336.2).

Inwestor:		MARTES SPORT Sp. z o.o. ul. Malowany Dworek 115, 43-300 Bielsko-Biała	
Temat:		Projekt aranżacji sklepu MARTES SPORT / lokal nr L10 / w Parku Handlowym "REDKOM" zlokalizowanym w Bielsku - Białej przy ulicy Warszawskiej 180	
Branża : ARCHITEKTURA		SKLEP MARTES SPORT - PRZEKRÓJ A-A	Skala: Data: 1 : 50 07.2024r.
Stadium :		Projektant: arch. Monika Janiczek- Zygmont	798/88
		Sprawdził: arch. Ewa Jędraszczuk	UAN-VI-1227/102/87
		PRACOWNIA PROJEKTOWA "A" ARCH-em " S.C. 43 - 300 Bielsko - Biała, ul. Żywiecka 132 e-mail: pracownia @ arch-em.pl	Nr rysunku:  PA-1336.5