


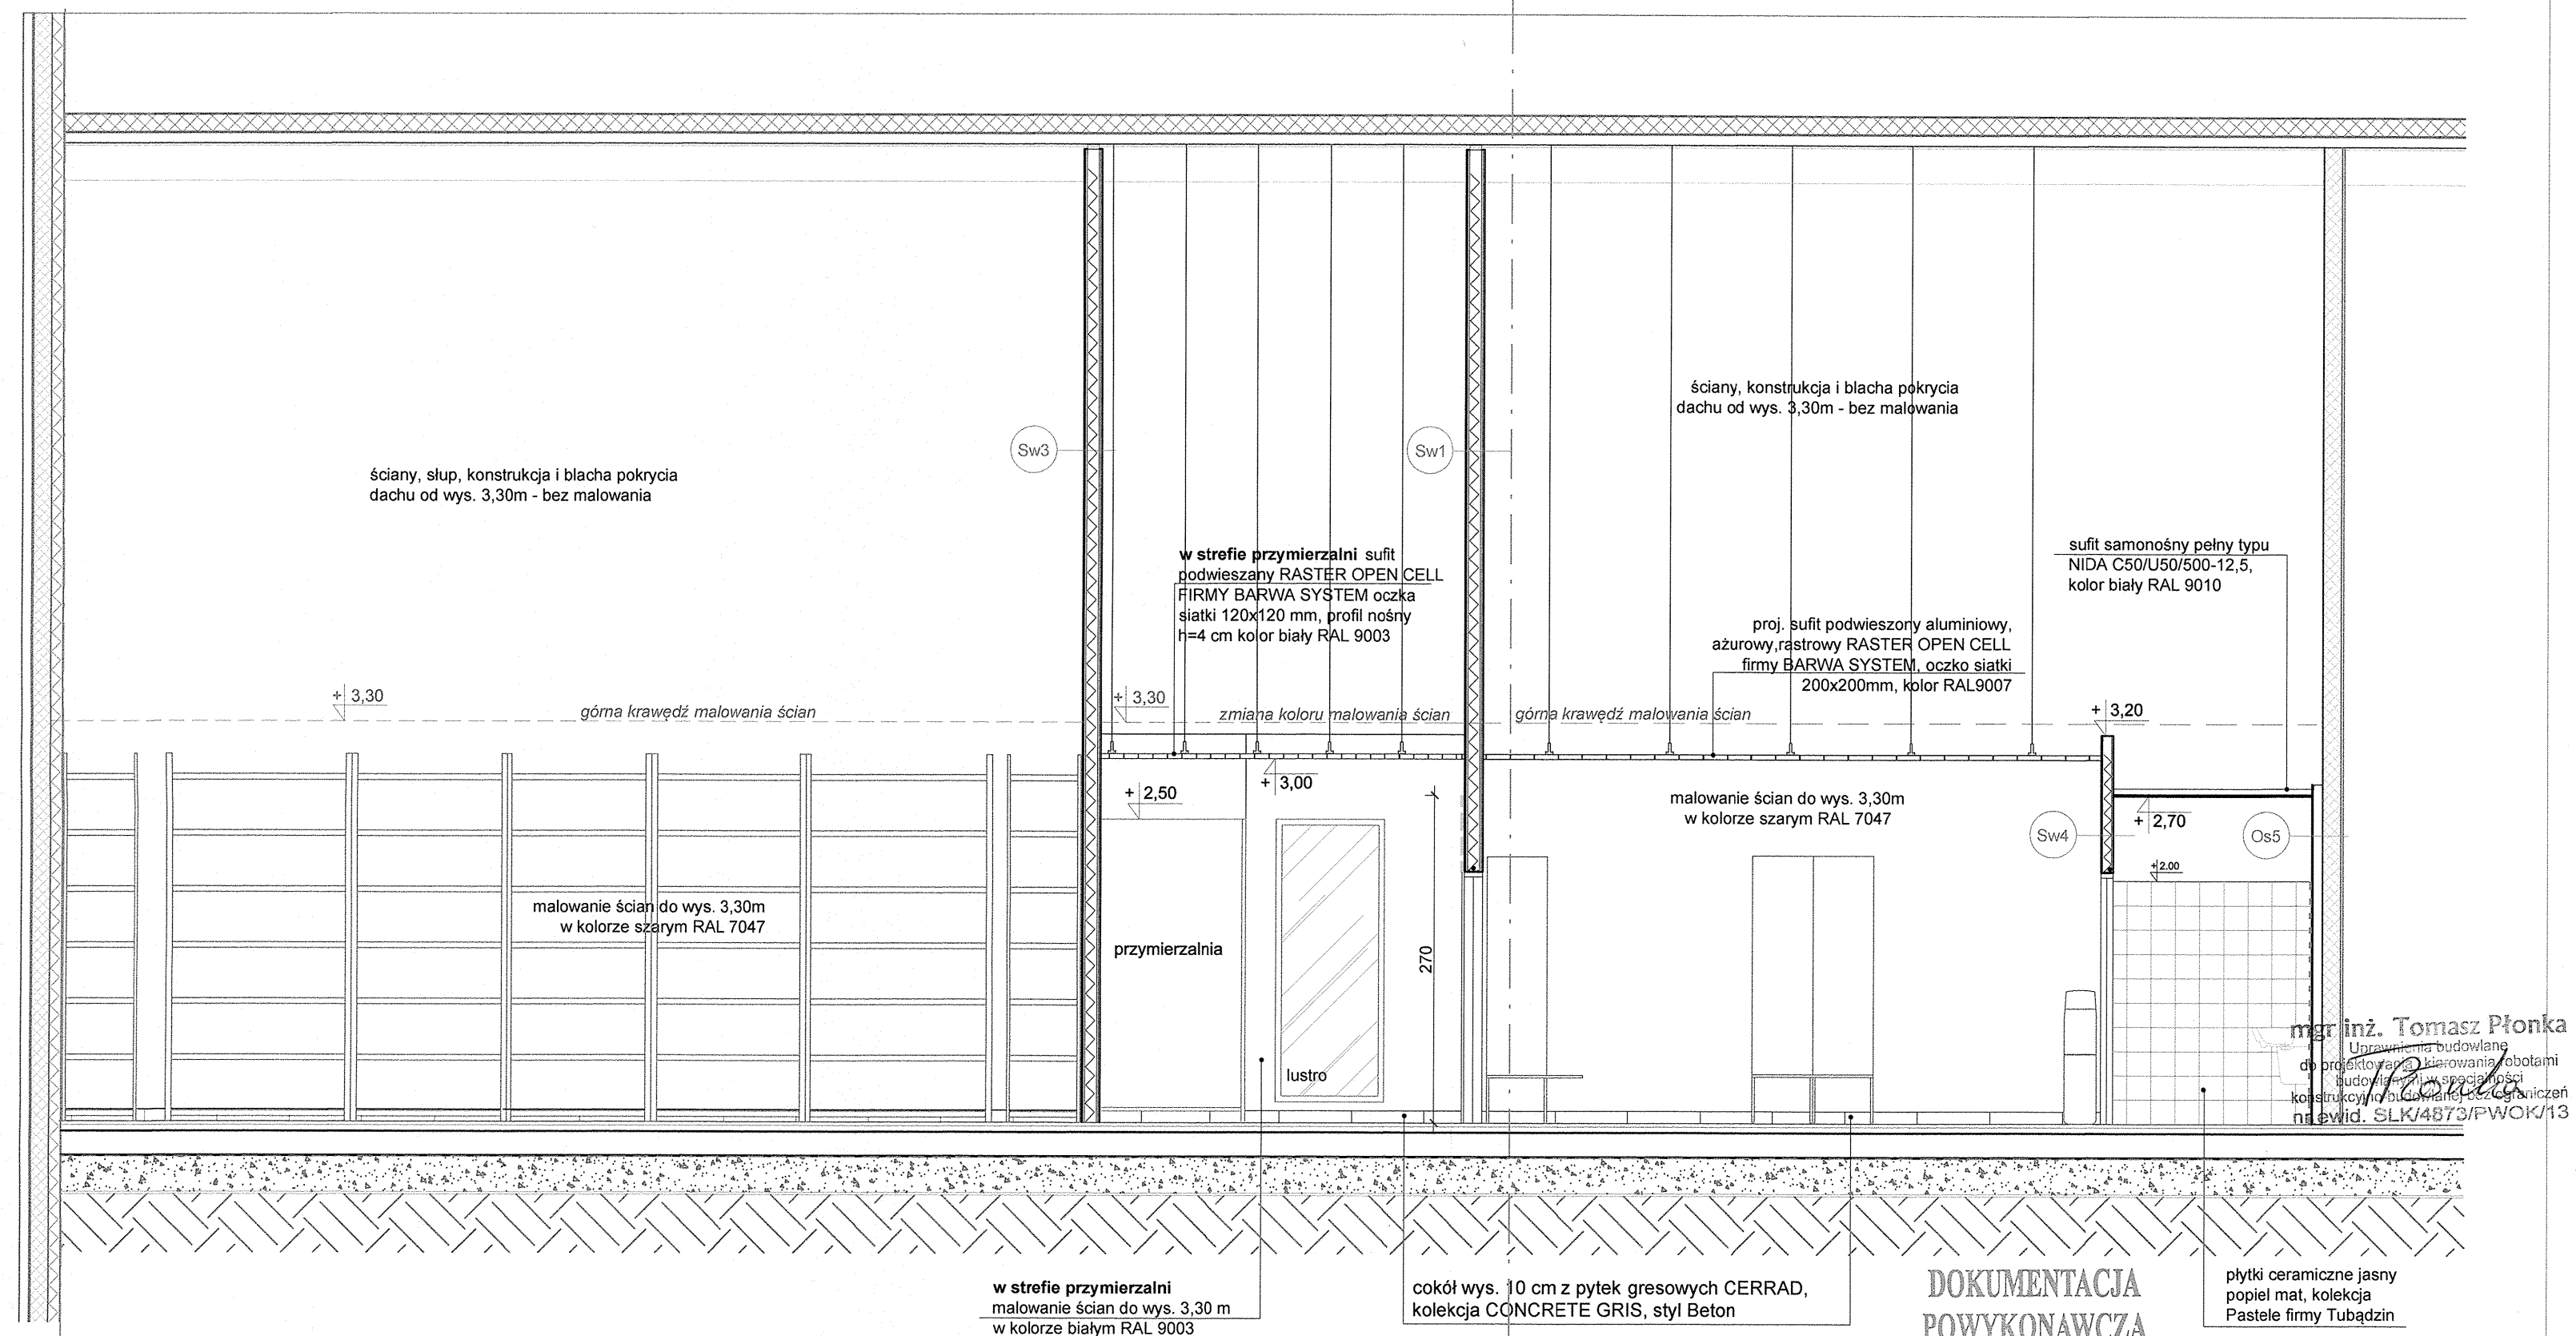

mgr inż. Tomasz Płonka
Uprawnienia budowlane
do projektowania i kierowania robotami
budowlanymi w specjalności
konstrukcyjno-budowlanej, bez ograniczeń
nr ewid. SLK/4873/PWOK/13

DOKUMENTACJA
POWYKONAWCZA

plytki ceramiczne jasny
popiel mat, kolekcja
Pastele firmy Tubadzin

w strefie przymierzalni
malowanie ścian do wys. 3,30 m
w kolorze białym RAL 9003

cokół wys. 10 cm z pytek gresowych CERRAD,
kolekcja CONCRETE GRIS, styl Beton

Opisy ścian i przedścianek jak na rysunku rzutu podstawowego (PA-1336.2).

Inwestor:		MARTES SPORT Sp. z o.o. ul. Malowany Dworek 115, 43-300 Bielsko-Biala	
Temat:		Projekt aranżacji sklepu MARTES SPORT / lokal nr L10 / w Parku Handlowym "REDKOM" zlokalizowanym w Bielsku- Bialej przy ulicy Warszawskiej 180	
Branża : ARCHITEKTURA		SKLEP MARTES SPORT - PRZEKRÓJ C- C	
		Skala:	1 : 50
Stadium :		Data:	07.2024r.
		Projektant:	arch. Monika Janiczek- Zygmunt
		798/88	
Sprawdził:		arch. Ewa Jędraszczyk	UAN-VI-1227/102/87
		PRACOWNIA PROJEKTOWA " <i>ARCH-em</i> " S.C. 43 - 300 Bielsko - Biala, ul. Żywiecka 132 e-mail: pracownia @ arch-em.pl	
Nr rysunku:			PA-1336.7