


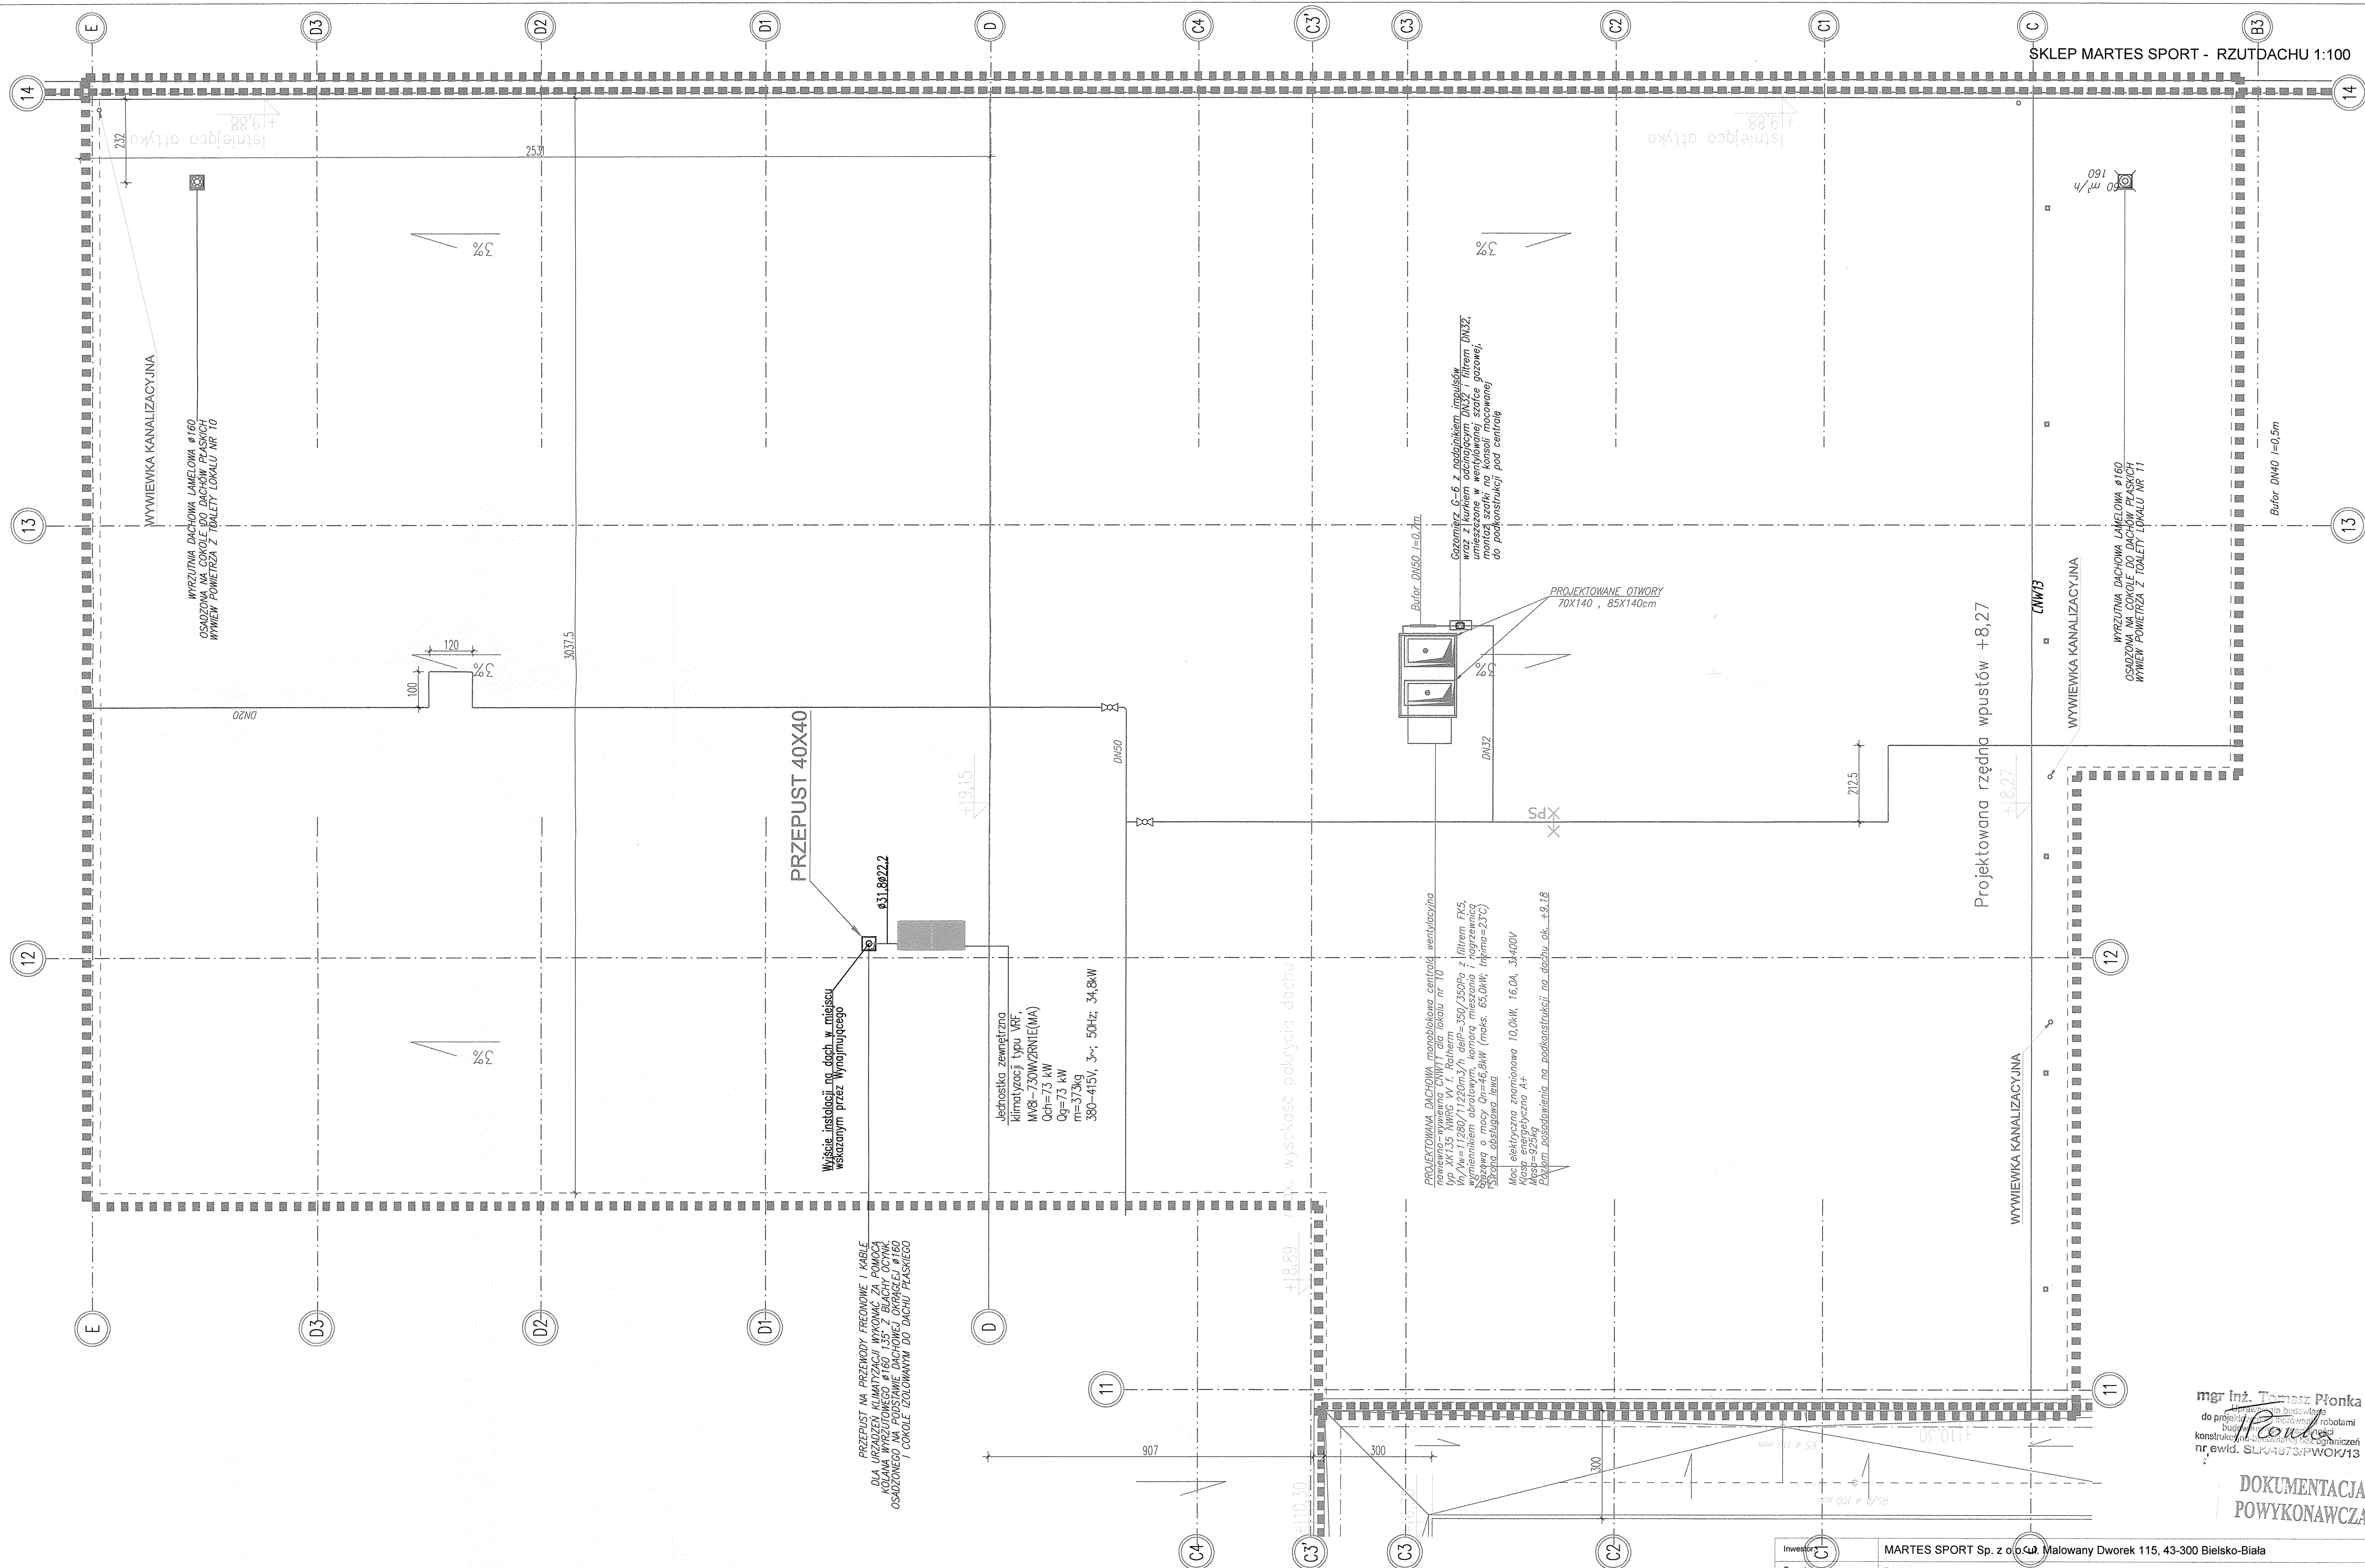

mgr inż. Tomasz Płonka
Uprawnienia budowlane
do projektowania i kierowania robotami
budowlanymi w zakresie
konstrukcyjno-budowlanej oraz ograniczeń
nr ewid. SLK/4873/PWOK/13

DOKUMENTACJA
POWYKONAWCZA

Investor: 	MARTES SPORT Sp. z o.o. ul. Malowany Dworek 115, 43-300 Bielsko-Biala		
Temat:	Projekt aranżacji sklepu MARTES SPORT / lokal nr L10 / w Parku Handlowym "REDKOM" zlokalizowanym w Bielsku- Białej przy ulicy Warszawskiej 180		
Branża : ARCHITEKTURA	SKLEP MARTES SPORT - RZUT DACHU		Skala: Data: 07.2024r.
Stadium :	Projektant:	arch. Monika Janiczek- Zygmont	798/88
	Sprawdził:	arch. Ewa Jędraszczyk	UAN-VI-1227/102/67
	PRACOWNIA PROJEKTOWA "ARCH-em" s.c. 43 - 300 Bielsko - Biala, ul. Żywiecka 132 e-mail: pracownia@ arch-em.pl		Nr rysunku: PA-1336.4a